



BIL. 3

KULTURVERKSAMHET
BRUTTOAREA 425 M²

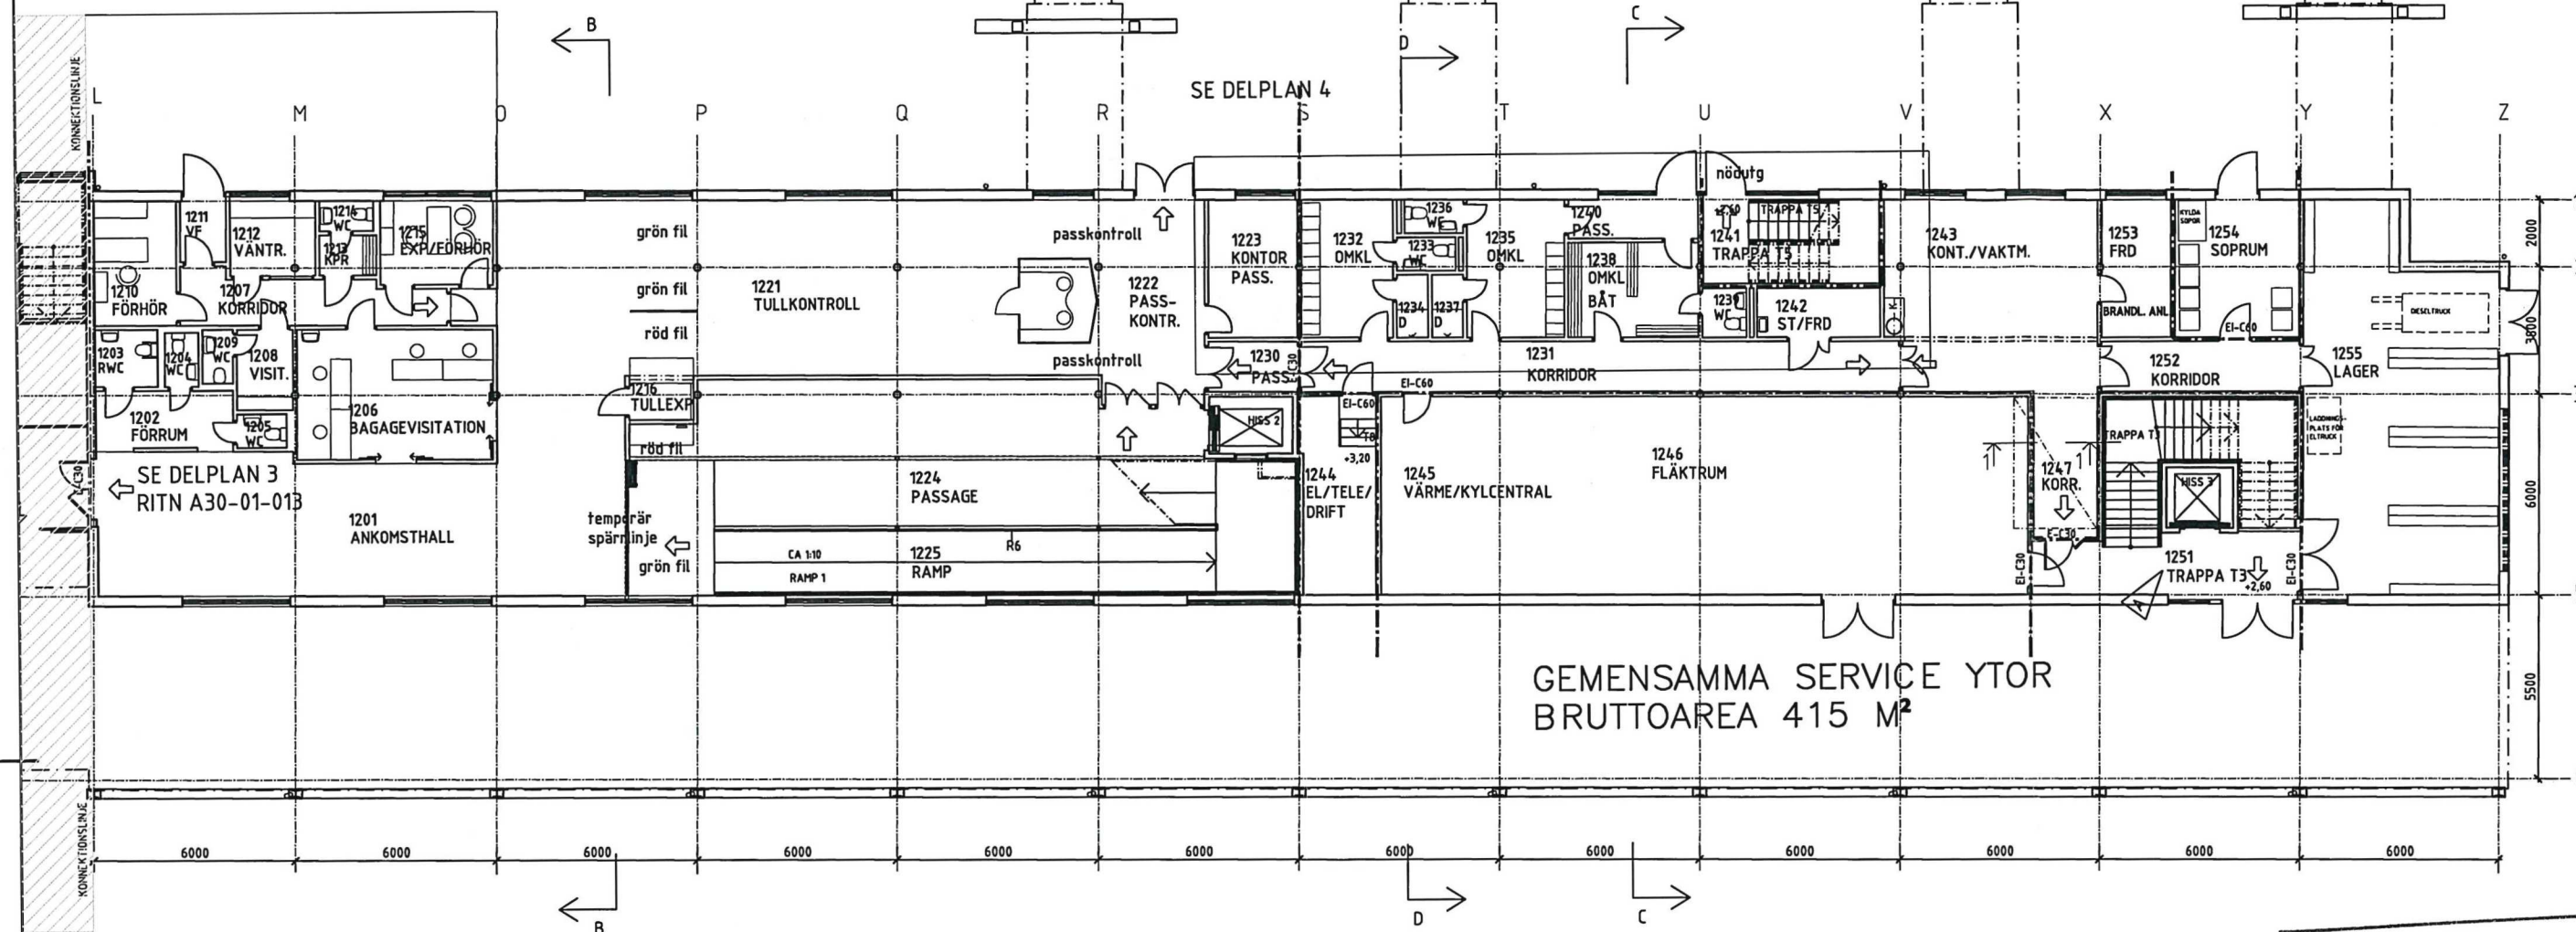

GEMENSAMMA SERVICE YTOR
BRUTTOAREA 415 M²

PLAN 1, DEL 2

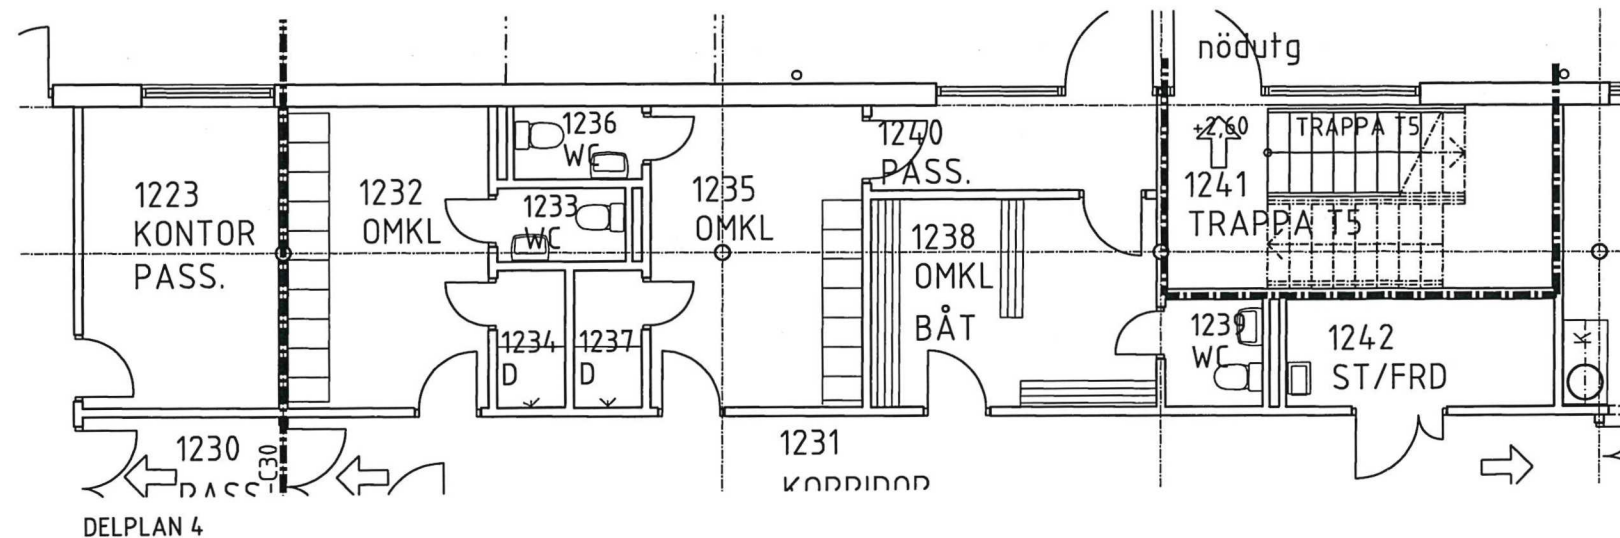


FÖRKLARINGAR

IL ANGER INSPEKTIONSLUCKA AV
STÅLPLÅT, UTFÖRS I BRANDKASS
LIKA OMGIVANDE VÄGG

HÄNVISNINGAR

A36-24-011 INNEVÄGGAR
A36-62-011 INV METALLPARTIER
A36-62-015 GLASPARTIER
A36-62-016 ELSKÅPSFRONTER
A36-73-001/003 DÖRRAR
A36-82-011/012 FÖNSTERBÄNKSANALER
A37-22-012 VÄGGPANELER

RUMSBESKRIVNING
BYGGBESKRIVNING
K-HANDLINGAR
VVS-HANDLINGAR
E-HANDLINGAR

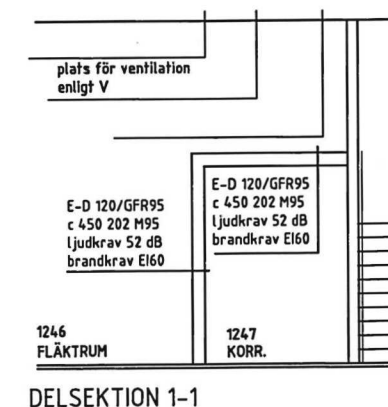

DELSEKTION 1-1

STOCKHOLMS STADS BYGGNADSKONTORET

Inkom 2024-04-15
Reg. 23-19422
Dnr:

BET	ANT	ÄNDRINGEN AVSER	DATUM	SIGN
RELATIONSHANDLING				
STOCKHOLMS HAMNAR Stockholms Kommunala Hamnar				
STADSGÅRDSTERMINALEN OM- OCH TILLBYGGNAD				
A		Thelma arkitekt AB, Tel: 08-412 52 70, Fax: 08-412 53 03		
K		Knut Jönsson Ingenjörbyrå, Tel: 08-594 407 80, Fax: 08-594 407 99		
V		VCON VVS-konsult AB, Tel: 031-69 68 60, Fax: 031-69 68 61		
E		Elback konsult AB, Tel: 08-730 03 60, Fax: 08-83 79 72		
UPPDRAG NR EBAB 0019		RITAD AV BN		HANDLÄGGARE BN
DATUM 2005-07-08		ANSVARIG MARA		
STADSGÅRDSTERMINALEN STOCKHOLM OM- OCH TILLBYGGNAD PLAN 1, DEL 2				
SKALA A3 1:200, 1:100 A1 1:100, 1:50		NUMMER A30-01-012		BET