


BIL. 15C

STOCKHOLMS STADS BYGGNADSKONTORET  
Inkom 2024-04-15  
Reg. 23-19422  
Dnr

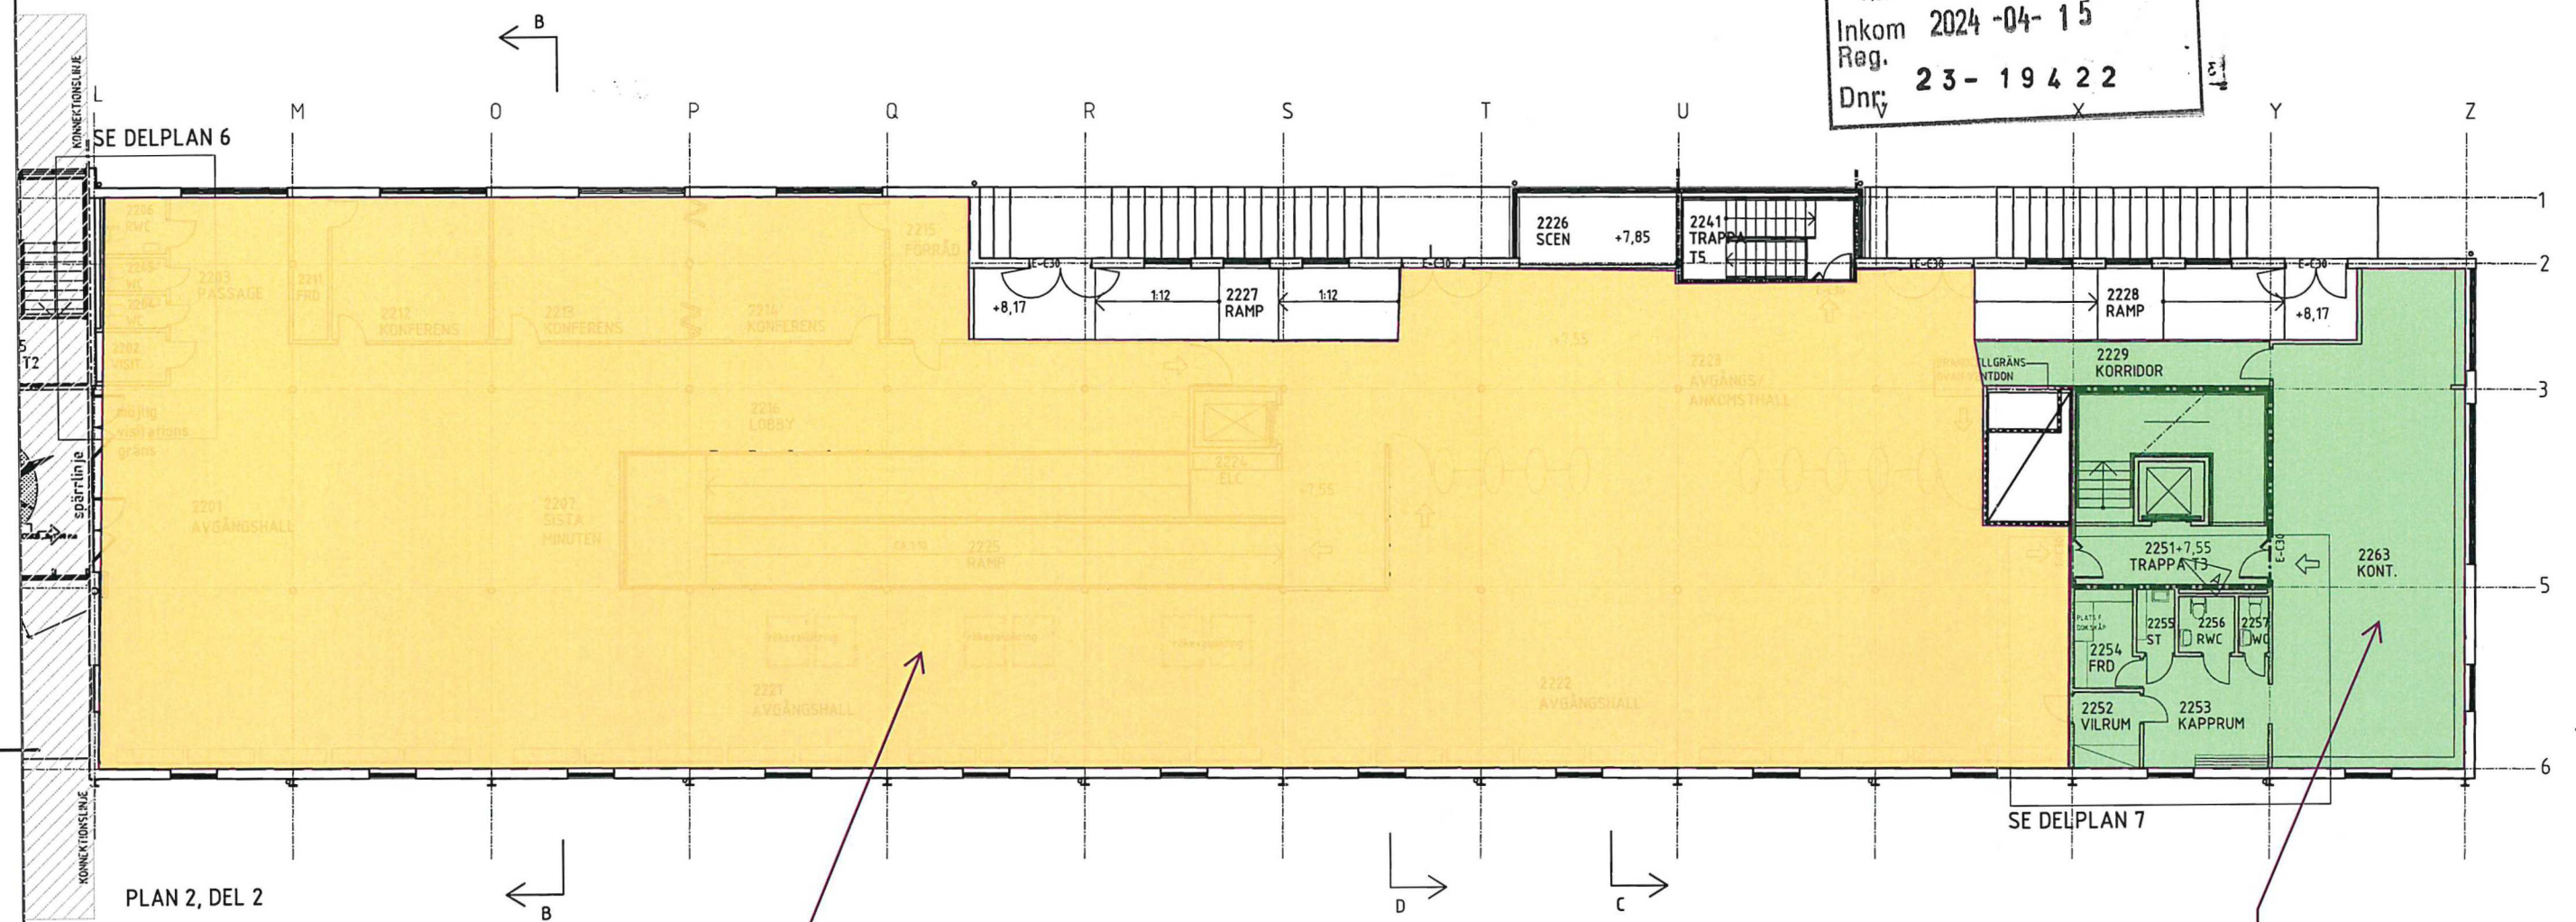

Uthyrningsbar publik lokal  
Ändrad användning

Bef. kontor  
Denna del av byggnaden ändras inte och  
ingår därför inte i bygglovsansökan


FÖRKLARINGAR

IL ANGER INSPEKTIONSLUCKA AV  
STÅLPLÅT, UTFÖRS I BRANDKLASS  
LIKA OMGIVANDE VÄGG

HÄNVISNINGAR


A36-24-011 INNERVÄGGAR  
A36-62-011 INV METALLPARTIER  
A36-62-015 GLASPARTIER  
A36-62-016 ELSKÅPSFRONTER  
A36-73-001/003 DÖRRAR  
A36-82-011/012 FÖNSTERBÄNKSkanALER  
A37-22-012 VÄGGPANELER

RUMSBESKRIVNING  
BYGGBESKRIVNING  
K-HANDLINGAR  
VVS-HANDLINGAR  
E-HANDLINGAR

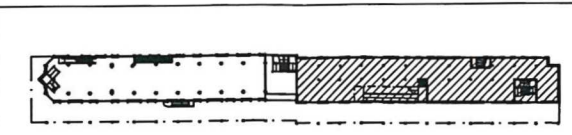


BET	ANT	ÄNDRINGEN AVSER	DATUM	SIGN
PLANRITNING				
STADSGÅRDSTERMINALEN				
STADSGÅRDSTERMINALEN OM- OCH TILLBYGGNAD				
A		Thelma arkitektur AB, Tel: 08-412 52 70, Fax: 08-412 53 03		
K		Knut Jönsson Ingenjör AB, Tel: 08-594 407 80, Fax: 08-594 407 89		
V		VCON VVS-konsult AB, Tel: 031-69 68 60, Fax: 031-69 68 61		
E		Elitack konsult AB, Tel: 08-730 03 60, Fax: 08-63 79 72		
UPPDRAG NR EBAB 0019				
RITAD AV BN				
DATUM 2005-07-08				
ANSVARIG MARA				
HANDLÄGGARE BN				
STADSGÅRDSTERMINALEN STOCKHOLM				
OM- OCH TILLBYGGNAD PLAN 2, DEL 2				
SKALA A3 1:200, 1:100 A1 1:100, 1:50				
NUMMER A30-01-022				
BET				



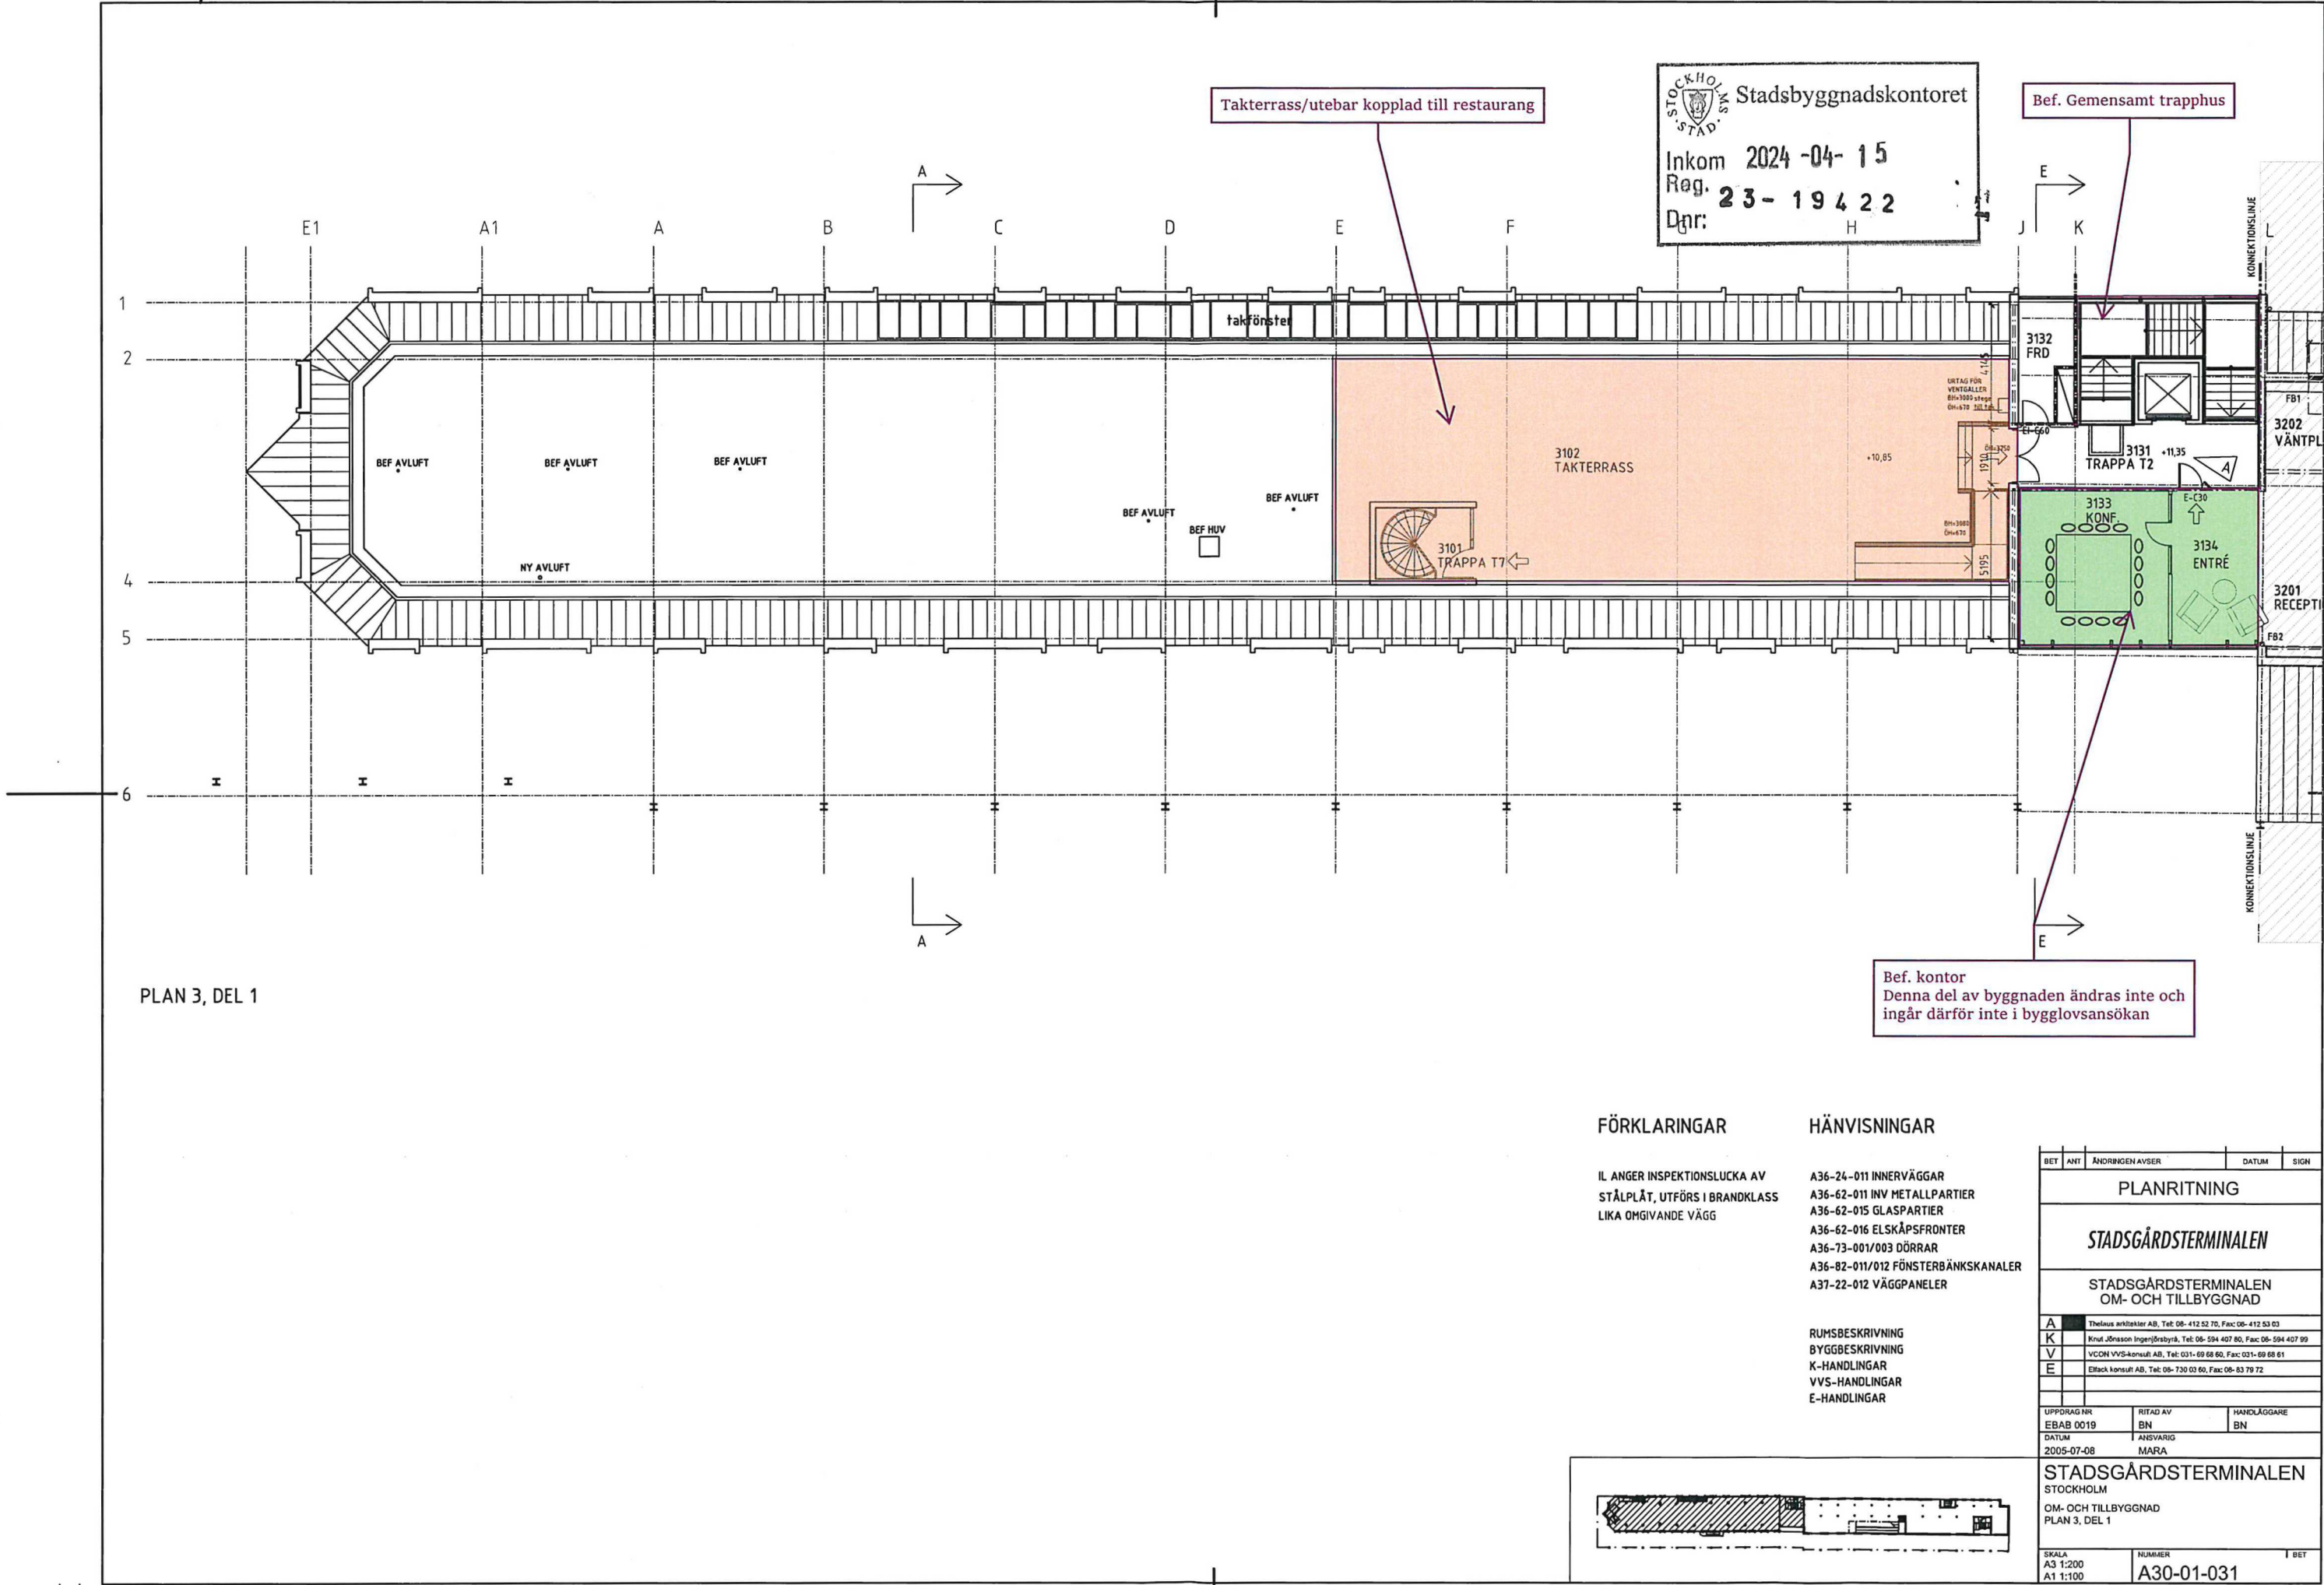



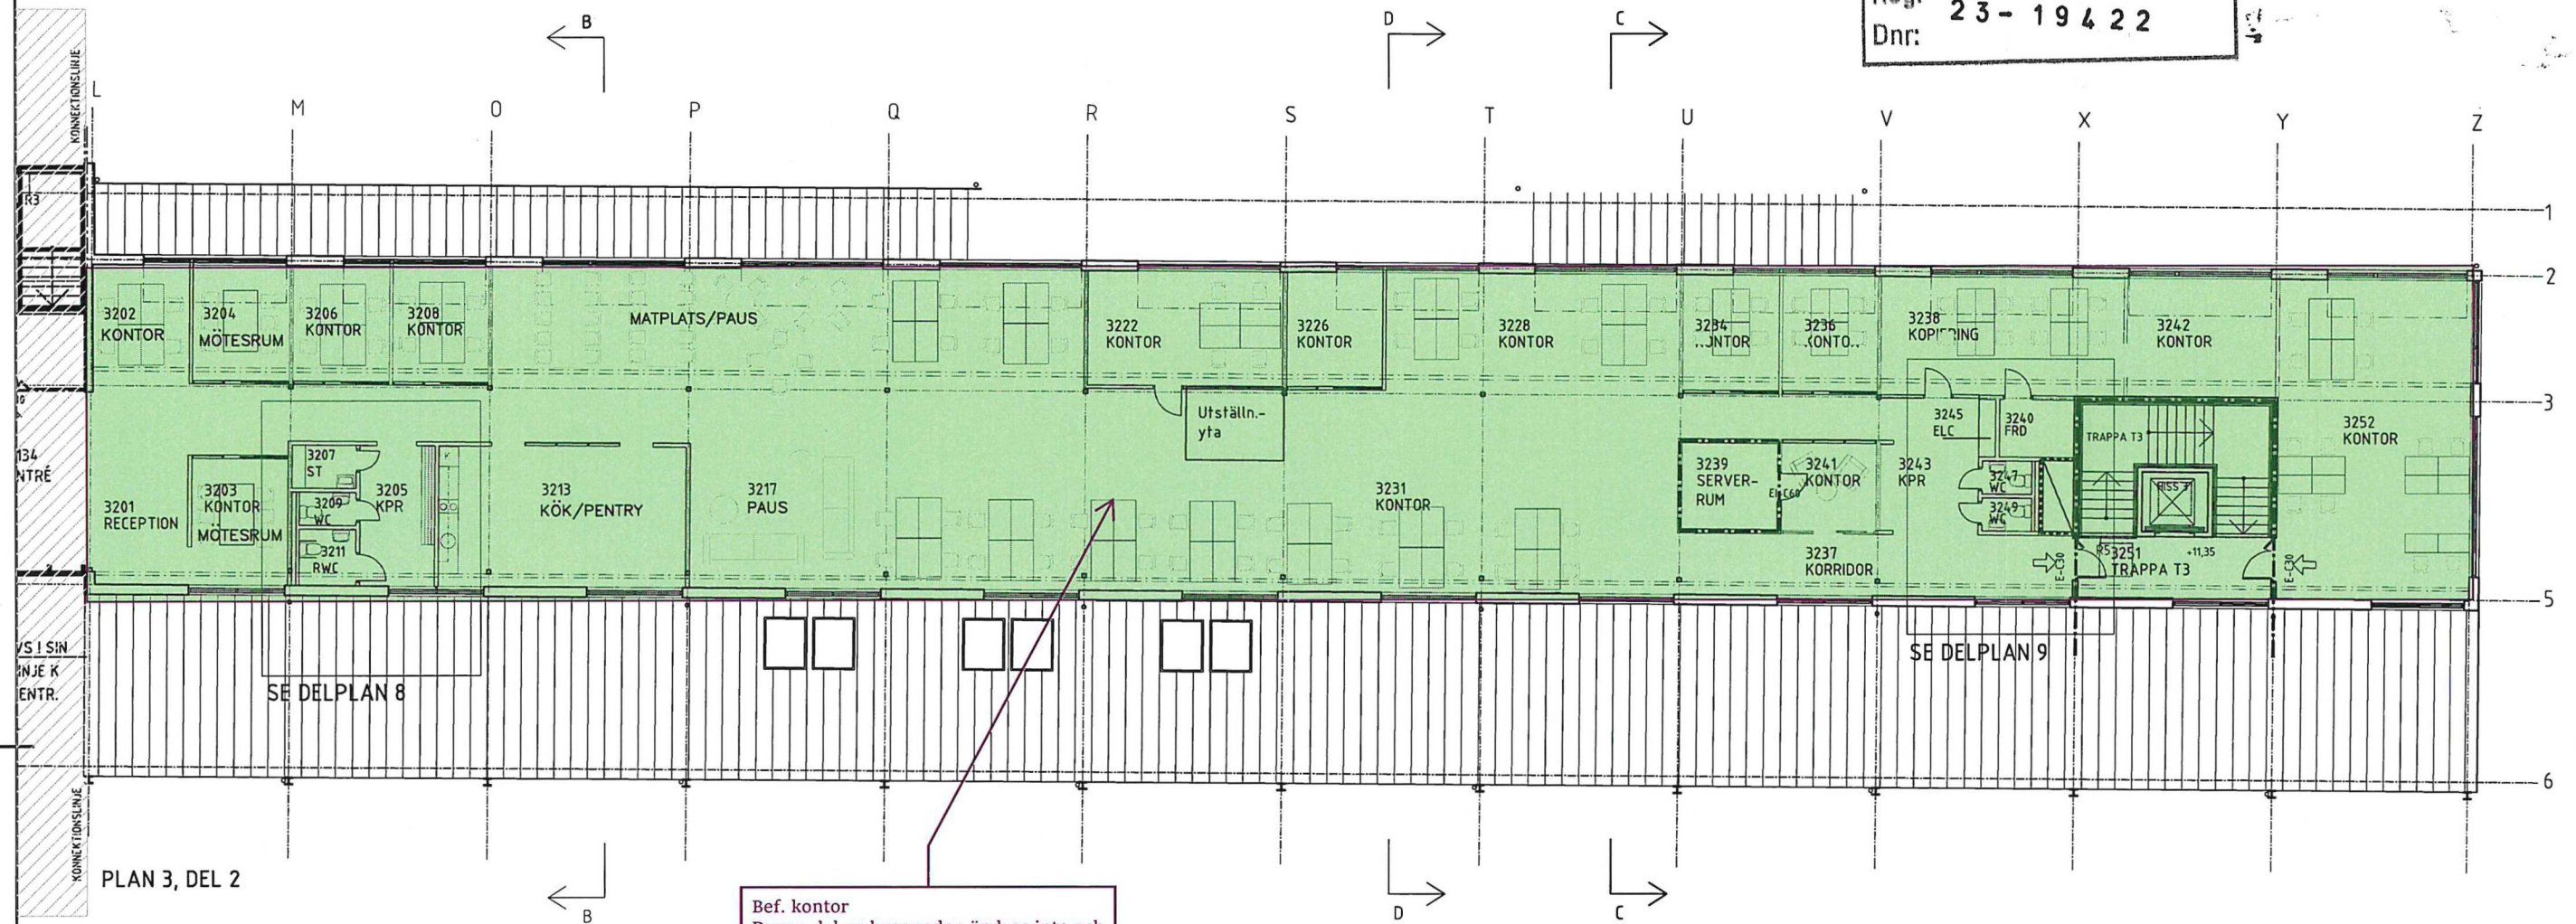

Bef. kontor  
Denna del av byggnaden ändras inte och  
ingår därför inte i bygglovsansökan

## FÖRKLARINGAR


IL ANGER INSPEKTIONSLUCKA AV  
STÅLPLÅT, UTFÖRS I BRANDKLASS  
LIKA OMGIVANDE VÄGG

## HÄNVISNINGAR


A36-24-011 INNERVÄGGAR  
A36-62-011 INV METALLPARTIER  
A36-62-015 GLASPARTIER  
A36-62-016 ELSKÅPSFRONTER  
A36-73-001/003 DÖRRAR  
A36-82-011/012 FÖNSTERBÄNKSkanALER  
A37-22-012 VÄGGPANELER

RUMSBESKRIVNING  
BYGGBESKRIVNING  
K-HANDLINGAR  
VVS-HANDLINGAR  
E-HANDLINGAR

BET	ANT	ANDRINGSÄVISER	DATUM	SIGN
PLANRITNING				
STADSGÅRDSTERMINALEN				
STADSGÅRDSTERMINALEN OM- OCH TILLBYGGNAD				
A	Thelcus arkitektler AB, Tel: 06- 412 52 70, Fax: 06-412 53 03			
K	Knut Jönsson Ingenjörstbyrå, Tel: 06- 594 407 80, Fax: 06- 594 407 99			
V	VCÖN VVS-konsult AB, Tel: 031-69 68 60, Fax: 031-69 68 61			
E	Etlack konsult AB, Tel: 06- 730 03 60, Fax: 06- 83 79 72			
UPPDRAÖD NR EBAB 0019		RITAD AV BN		HANDLÖGGARE BN
DATUM 2005-07-08		ANSVARIG MARA		
STADSGÅRDSTERMINALEN STOCKHOLM				
OM- OCH TILLBYGGNAD PLAN 3, DEL 2				
SKALA A3: 1:200, 1:100 A4: 1:500, 1:50		NUMMER A30-01-032		BET

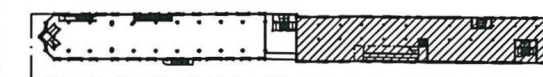



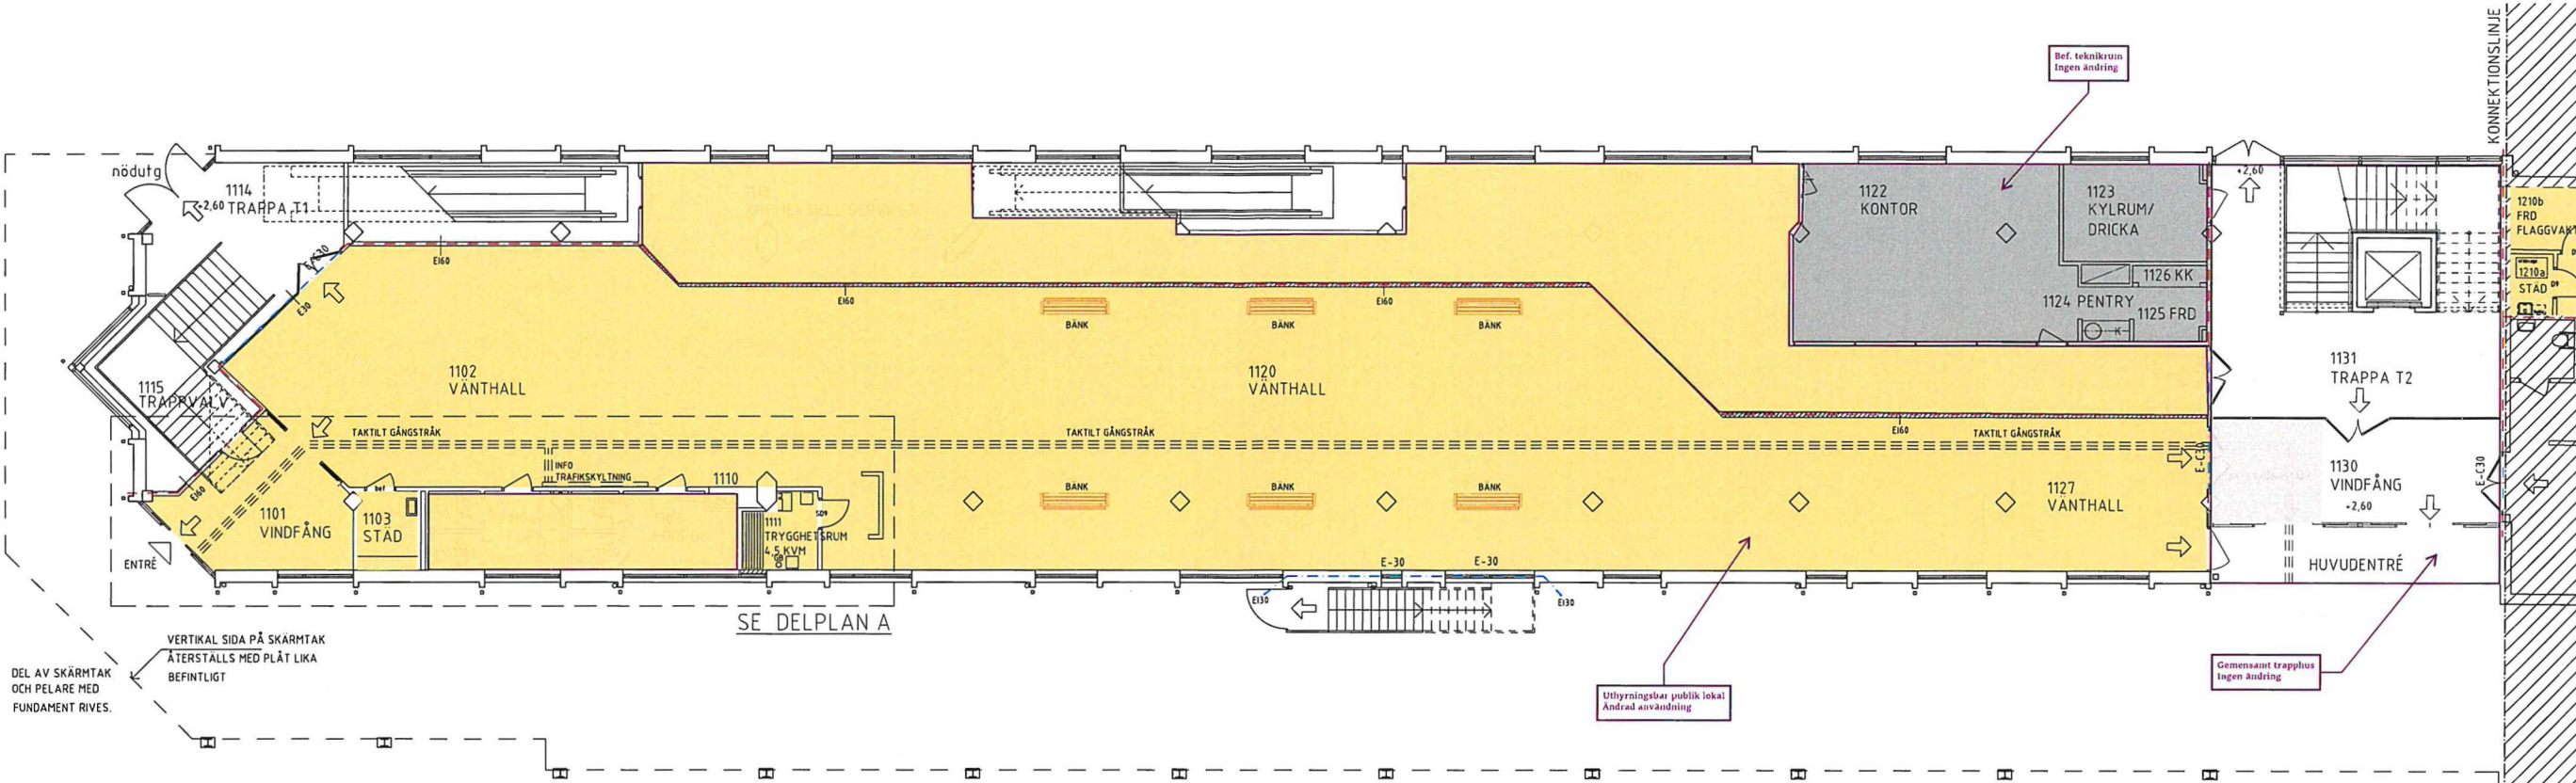

PLAN 1, DEL 1, ENTRÉPLAN  
SKALA 1:100


23-19422  
Inkom Reg.  
2024-04-15  
Stadsbyggnadskontoret



FÖRKLARINGAR:

HÖJDSYSTEM: STADENS HÖJDSYSTEM  
ANSLUTET TILL RH00 KOORDINATSYSTEM:  
SWEREF 99 18 00 65.775:1535

- YTOR FÖR BUSSTERMINAL
- NY VÄGG
- BRANDCELLSGRÄNS EI60
- BRANDCELLSGRÄNS EI30
- NY DÖRR, MODULBREDD.
- D= TRÄDDÖRR, SD= STÅLDÖRR
- BEFINTLIG DÖRR

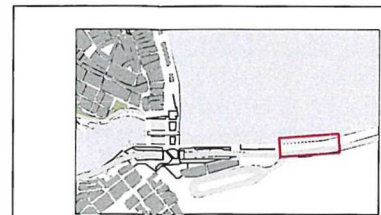


SKALA 1:15 000

FÖR GRANSKNING  
2023-11-17

BET	ÄNDRINGEN AVSER	DATUM	SIGN
SYSTEMHANDLING			
 <b>Stockholms stad</b>		<b>Exploateringskontoret</b>	
KONSULT		TEL.	
White arkitekter AB		08-402 25 00	
UPPDRAGSNUMMER	RITAD/KONSTRUERAD AV	HANDLÄGGARE	
9138490100	MAC	MAC	
UPPRÄTTAD DATUM	UPPDRAGSANSVARIG		
2023-XX-XX	Christofer Hök		
SLUSSEN			
L01 - Gemensamt delområde Land			
40 - Kajplan			
Provisorisk bussterminal, Stadsgårdsterminalen			
Ombyggnad - Plan 1, del 1			
400 Sammansatt redovisning			
10 - Planritning			SKALAFORMAT
			1:100 A1
PROJEKT NR.	BROJOURNAL NR.	K.NR.	
ARBETET UTFÖRT ENLÖT RITN. UTÄMNED ÄNDRINGAR			
			DATUM
ARKIVNUMMER			REG.
RITNINGSDATUM			BET
A7-400-10-L0140-1211			



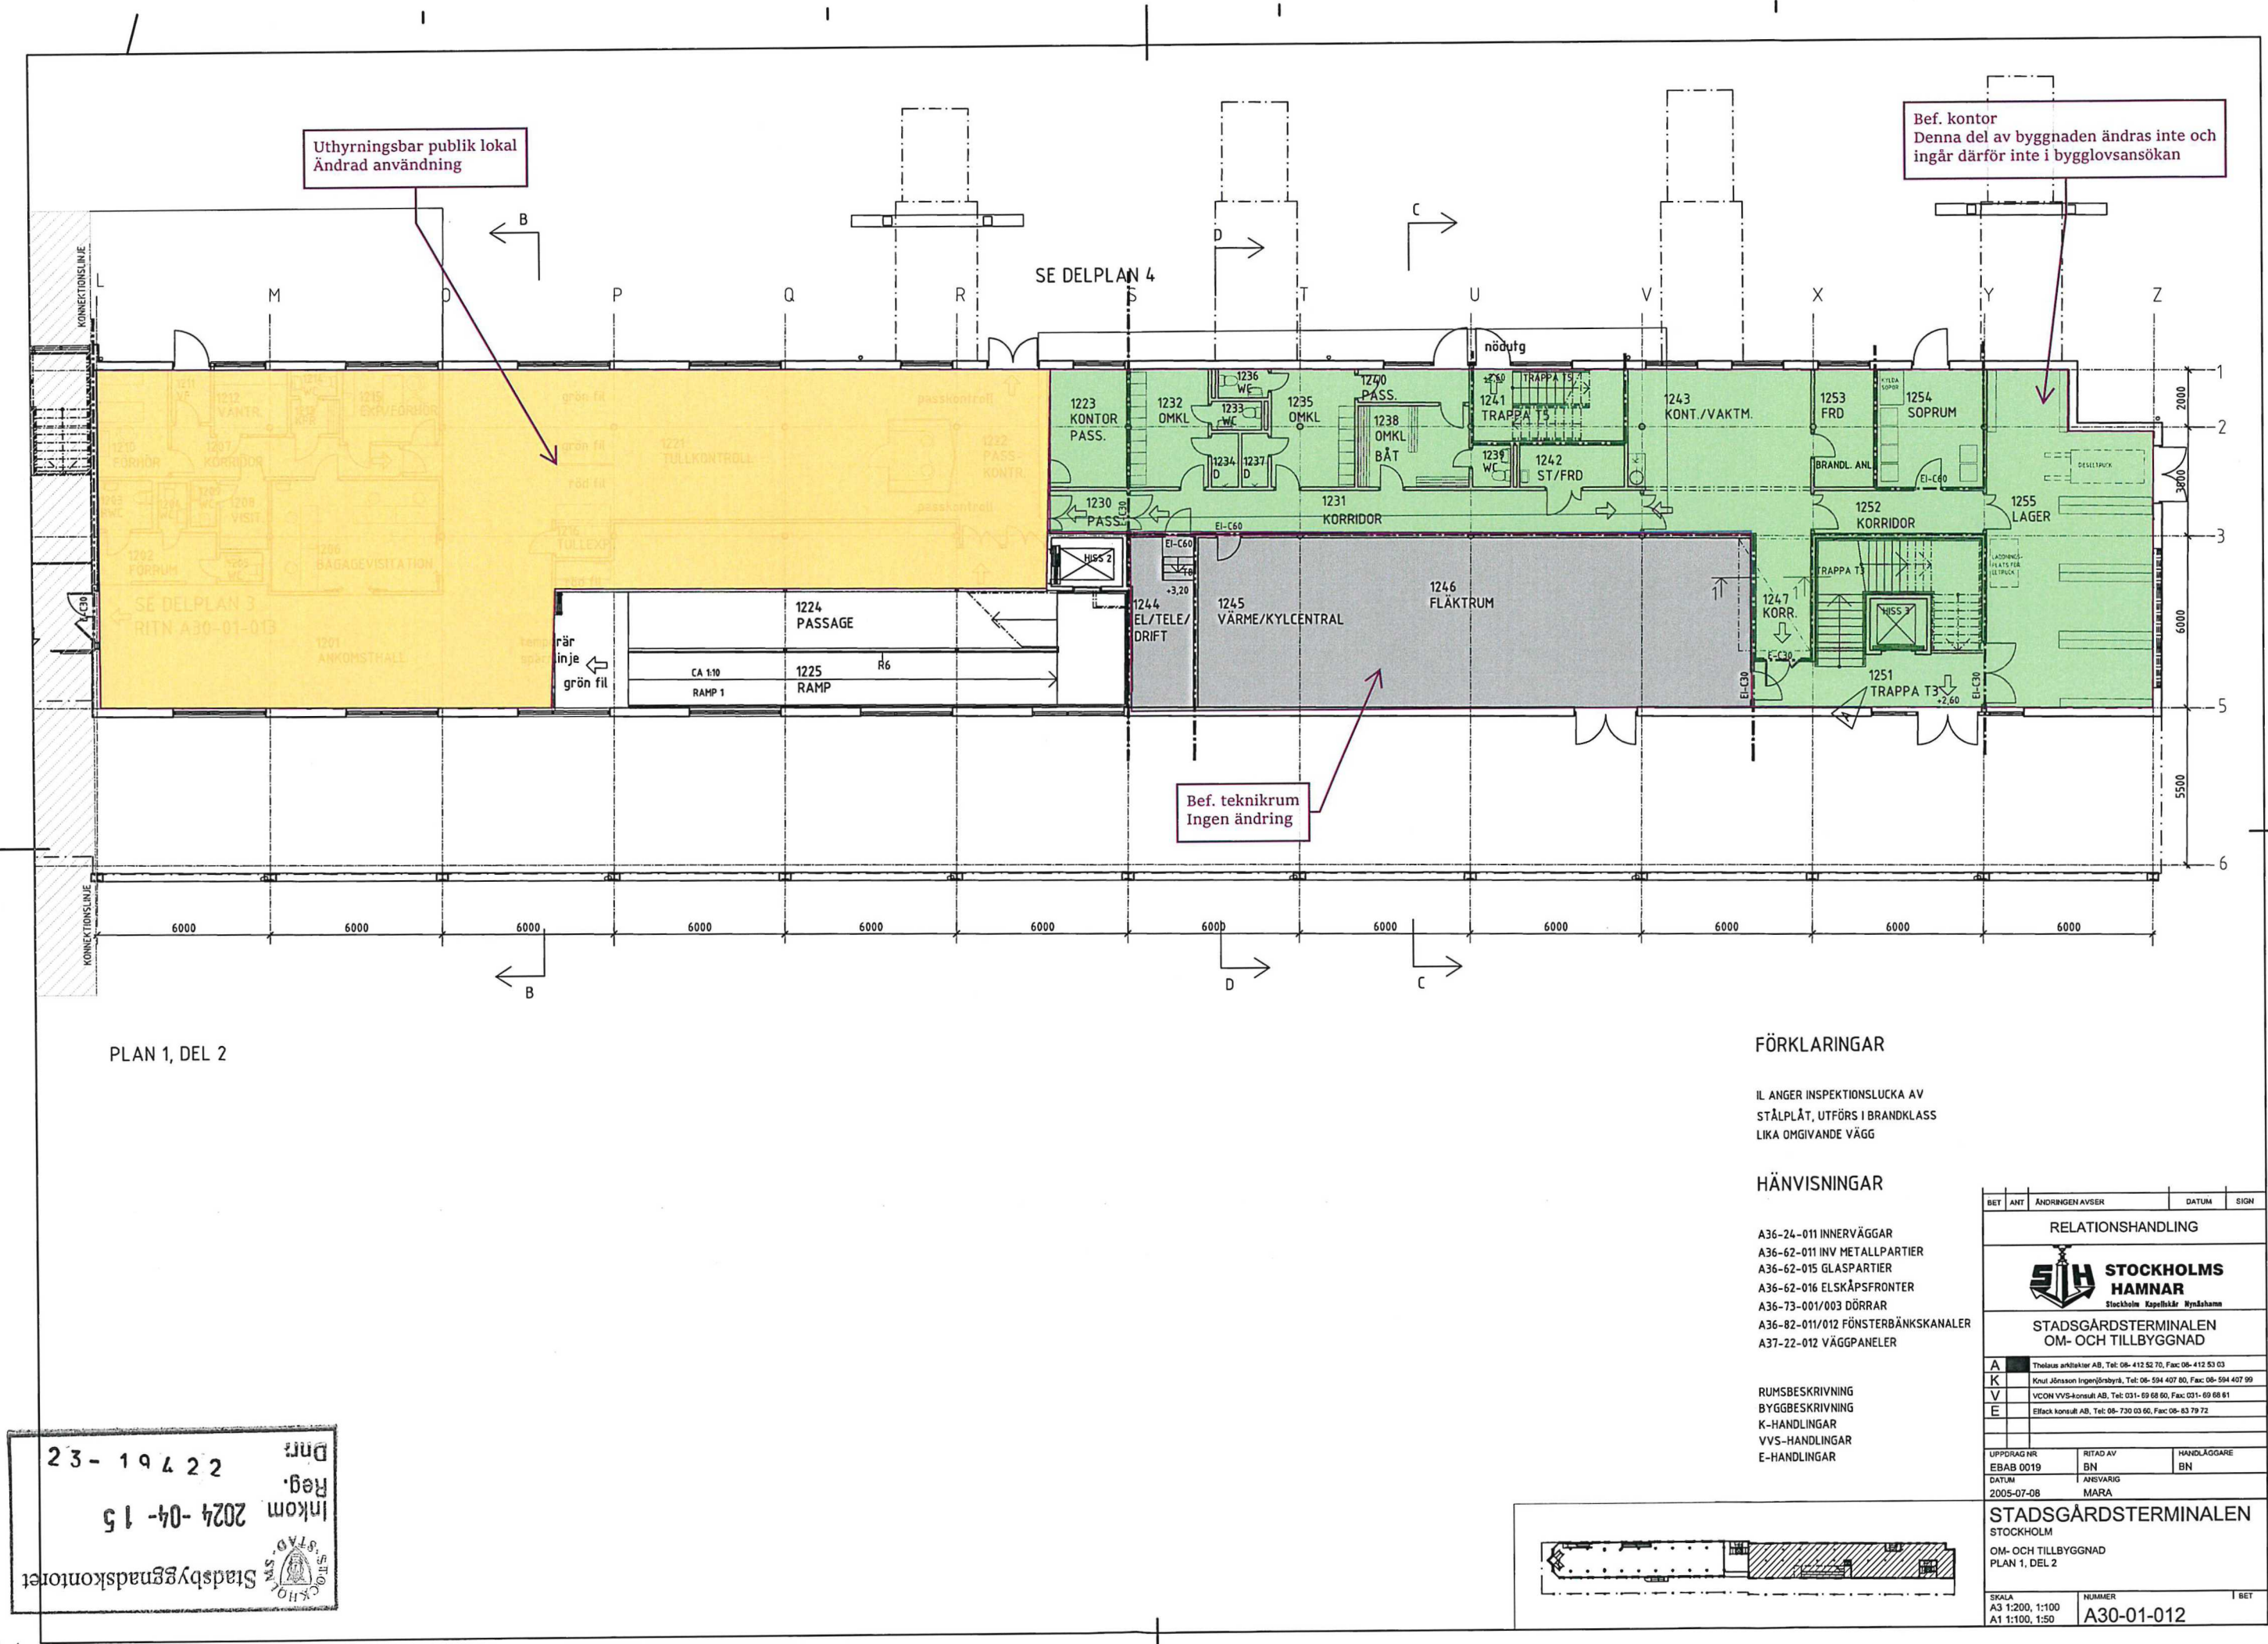

PLAN 1, DEL 2

FÖRKLARINGAR

IL ANGER INSPEKTIONSLUCKA AV  
STÅLPLÅT, UTFÖRS I BRANDKLASS  
LIKA OMGIVANDE VÄGG

HÄNVISNINGAR


- A36-24-011 INNERVÄGGAR
- A36-62-011 INV METALLPARTIER
- A36-62-015 GLASPARTIER
- A36-62-016 ELSKÅPSFRONTER
- A36-73-001/003 DÖRRAR
- A36-82-011/012 FÖNSTERBÄNKSkanALER
- A37-22-012 VÄGGPANELER

- RUMSBESKRIVNING
- BYGGBESKRIVNING
- K-HANDLINGAR
- VVS-HANDLINGAR
- E-HANDLINGAR

BET	ANT	ÄNDRINGEN AVSER	DATUM	SIGN
RELATIONSHANDLING				
STADSGÅRDSTERMINALEN OM- OCH TILLBYGGNAD				
A		Thelander arkitektur AB, Tel: 08-412 52 70, Fax: 08-412 53 03		
K		Knut Jönsson Ingenjörbyrå, Tel: 08-594 407 80, Fax: 08-594 407 99		
V		VCON VVS-konsult AB, Tel: 031-69 68 60, Fax: 031-69 68 61		
E		Elfack konsult AB, Tel: 08-730 03 60, Fax: 08-83 79 72		
UPPDRAG NR EBAB 0019				
RITAD AV BN				
HANDLÄGGARE BN				
DATUM 2005-07-08				
ANSVARIG MARA				
STADSGÅRDSTERMINALEN STOCKHOLM				
OM- OCH TILLBYGGNAD PLAN 1, DEL 2				
SKALA A3 1:200, 1:100 A1 1:100, 1:50		NUMMER A30-01-012		BET

Inkom till Stockholms stadsbyggnadskontor - 2024-04-15, Dnr 2023-19422



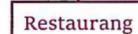

Bef. fläktrum  
Ingen ändring. Ingår inte i bygglovsansökan

Gemensamt trapphus för restaurang,  
arbetslokaler och uthyrningsbara  
publika lokaler  
Ingen ändring

BET	ANT	ÄNDRINGEN AVSER	DATUM	SIGN
PLANRITNING				
STADSGÅRDSTERMINALEN				
STADSGÅRDSTERMINALEN OM- OCH TILLBYGGNAD				
A		Thelcus arkitektur AB, Tel: 08-412 52 70, Fax: 08-412 53 03		
K		Knut Jönsson Ingenjörbyrå, Tel: 06-594 427 80, Fax: 06-594 427 99		
V		VCON VVS-konsult AB, Tel: 031-69 68 60, Fax: 031-69 68 61		
E		Erfac konsult AB, Tel: 08-730 03 60, Fax: 08-83 79 72		
UPPGIFTS NR		RITAD AV	HANDLÄGGARE	
EBAB 0019		BN	BN	
DATUM		ANSVARIG		
2005-07-08		MARA		
STADSGÅRDSTERMINALEN STOCKHOLM				
OM- OCH TILLBYGGNAD PLAN 2, DEL 1				
SKALA		NUMMER		I BET
A3 1:200, 1:100 A1 1:100, 1:50		A30-01-021		

