



FÖRKLARINGAR

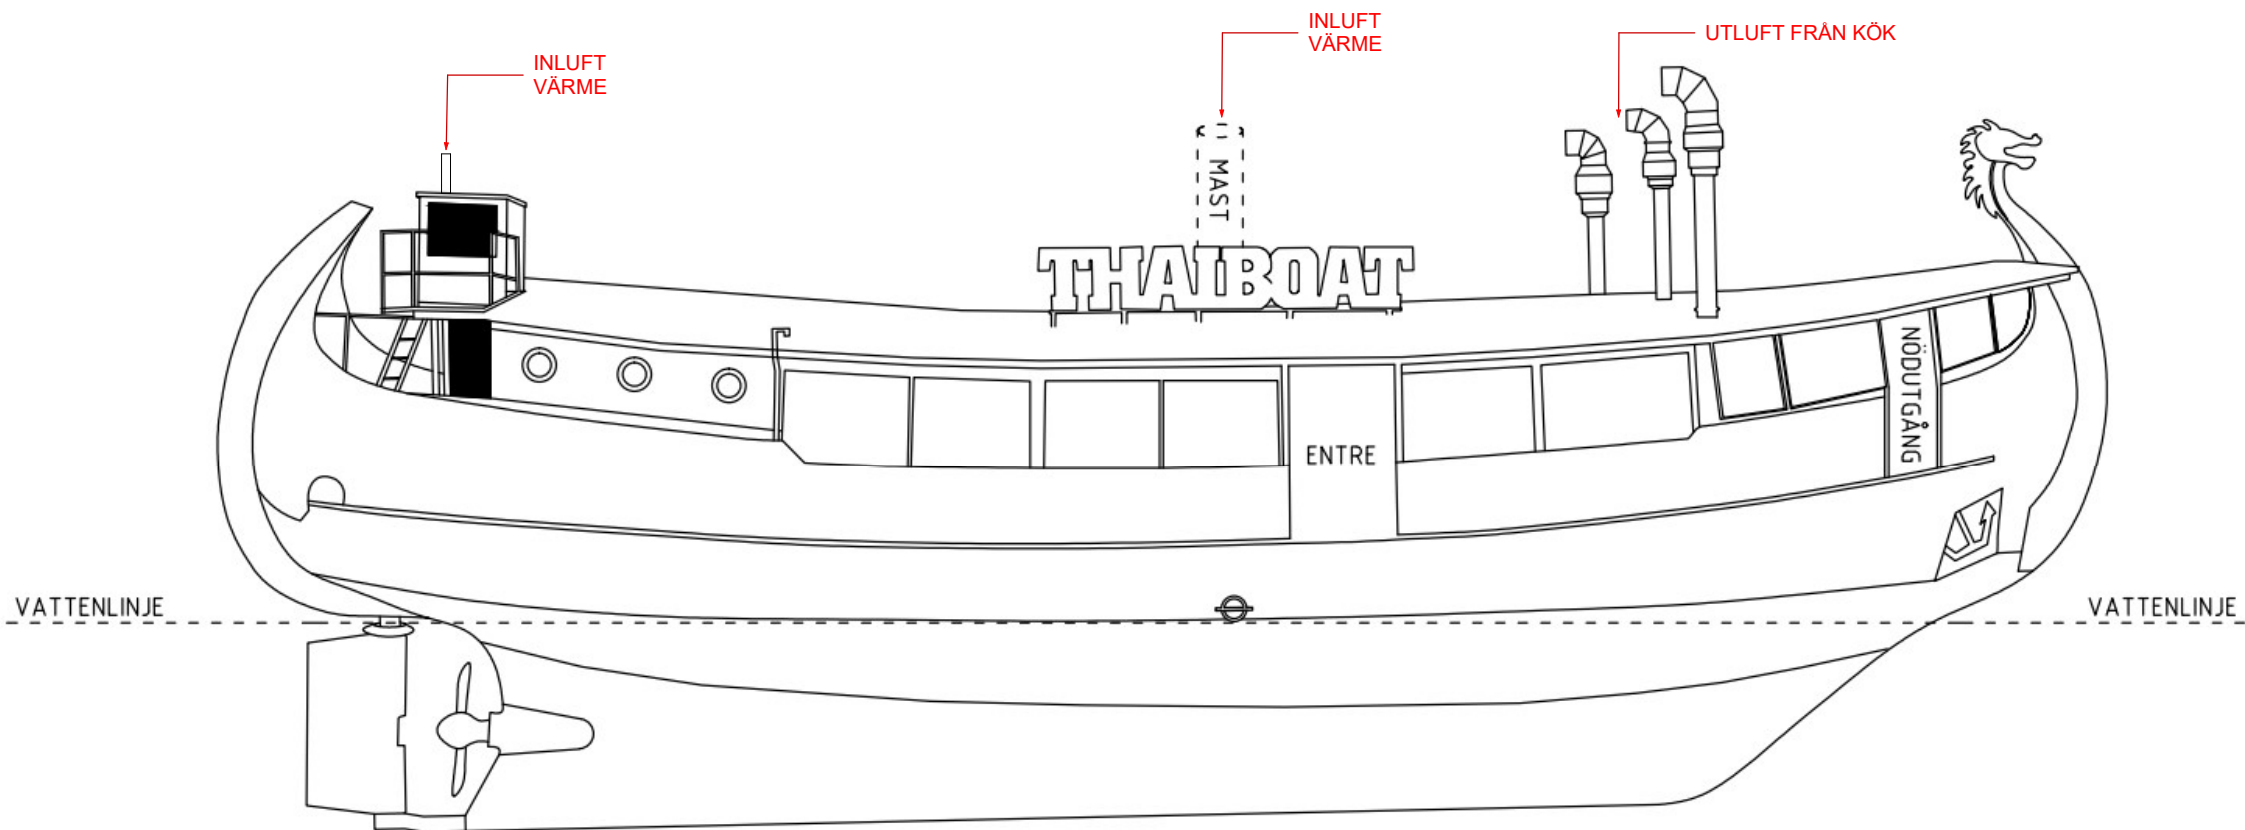

SKALA 1:50

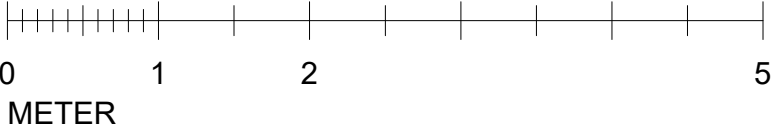

<div><div>blueprint</div><div>inredningar & arkitekter</div></div>	RELATIONSHANDLING		DATUM 2024-04-22	
	THAIBÅTEN SÖDERMALM 5:16		ANSVARIG TOMAS LANDFELDT	
UPPDRAG NR 121078	RITAD/KONSTR AV TL	HANDLÄGGARE	NUMMER	BET