


SKALA 1:50

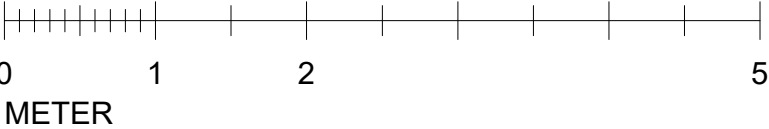

blueprint
inredningar & arkitekter

RELATIONSHANDLING

THAIBÅTEN
SÖDERMALM 5:16
VA-DRAGNINGAR

UPPDRAG NR
121078

RITAD/KONSTR AV
TL

HANDLÄGGARE

DATUM
2024-04-22

ANSVARIG
TOMAS LANDFELDT

SKALA
1:100(A3)

NUMMER

BET