



REF.
LAGER



SEKTION F-F

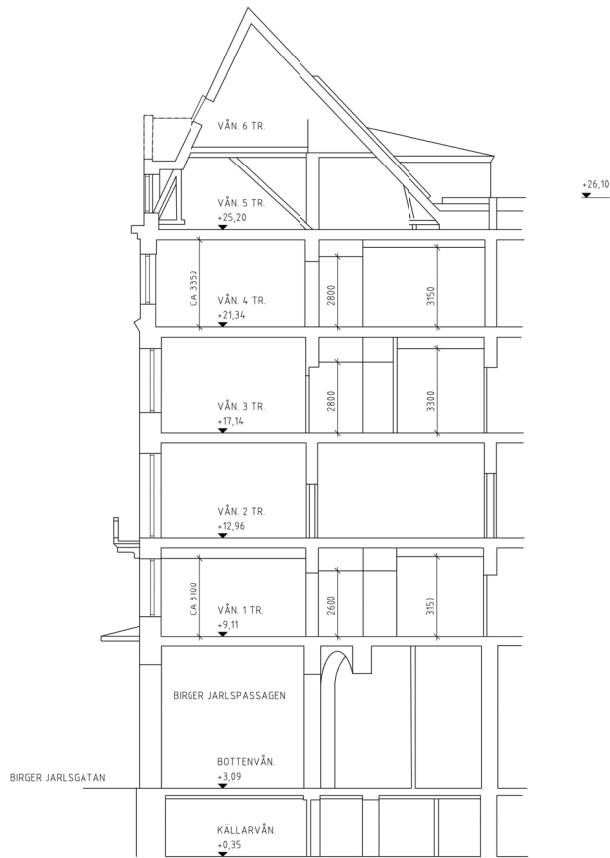

VÅN 6 TR.
5 TR.
4 TR.
3 TR.
2 TR.
1 TR.
ENTRESOL
ENTRE
KÄLLARE 1

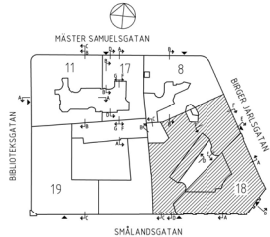

BET	ART	ANDERING AVSE	DATUM	SK
RELATIONSHANDLING				
HUFVUDSTADEN				
Hufvudstaden AB (publ)				
Regeringsgatan 34				
NR 100				
SE-111 77 Stockholm				
Telefon 08-762 90 00				
Telefax 08-762 90 01				
KV. RÄNNILEN NR. 18				
BH				
A				
K				
V				
E				
L				
UPPDRAG NR	RTAD/VOKSTR AV	HANDLÄGGARE		
DATUM	ANSVARS			
2018-10-15				
SEKTION F-F				
SKALA	NUMMER	BET		
1:100	A-40.2-110500			