


PLAN 5

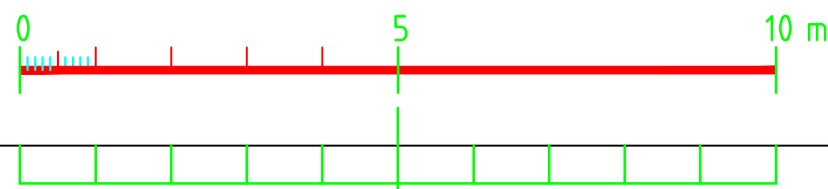

BET	ANT	ÄNDRINGEN AVSER	DATUM	SIGN
RELATIONSHANDLING				
gws arkitekter				
FOLKUNGAGATAN 53 116 32 STOCKHOLM T. (08) 6416110 F. (08) 6416107 WWW.GWSK.SE				
DATUM	RITAD AV		ANSVARIG ARKITEKT	
100216	SS, KP		S SVENSSON	
Kv Knarrarnäs 9, Kista				
plan 5				
SKALA	A1: 1:100 A3: 1:200		NUMMER	A:006
				BET