


FÖRKLARINGAR




FUNKTION

F = FRÄNLUFT U = UTELUFT
A = AVLUF T = ÖVERLUFT

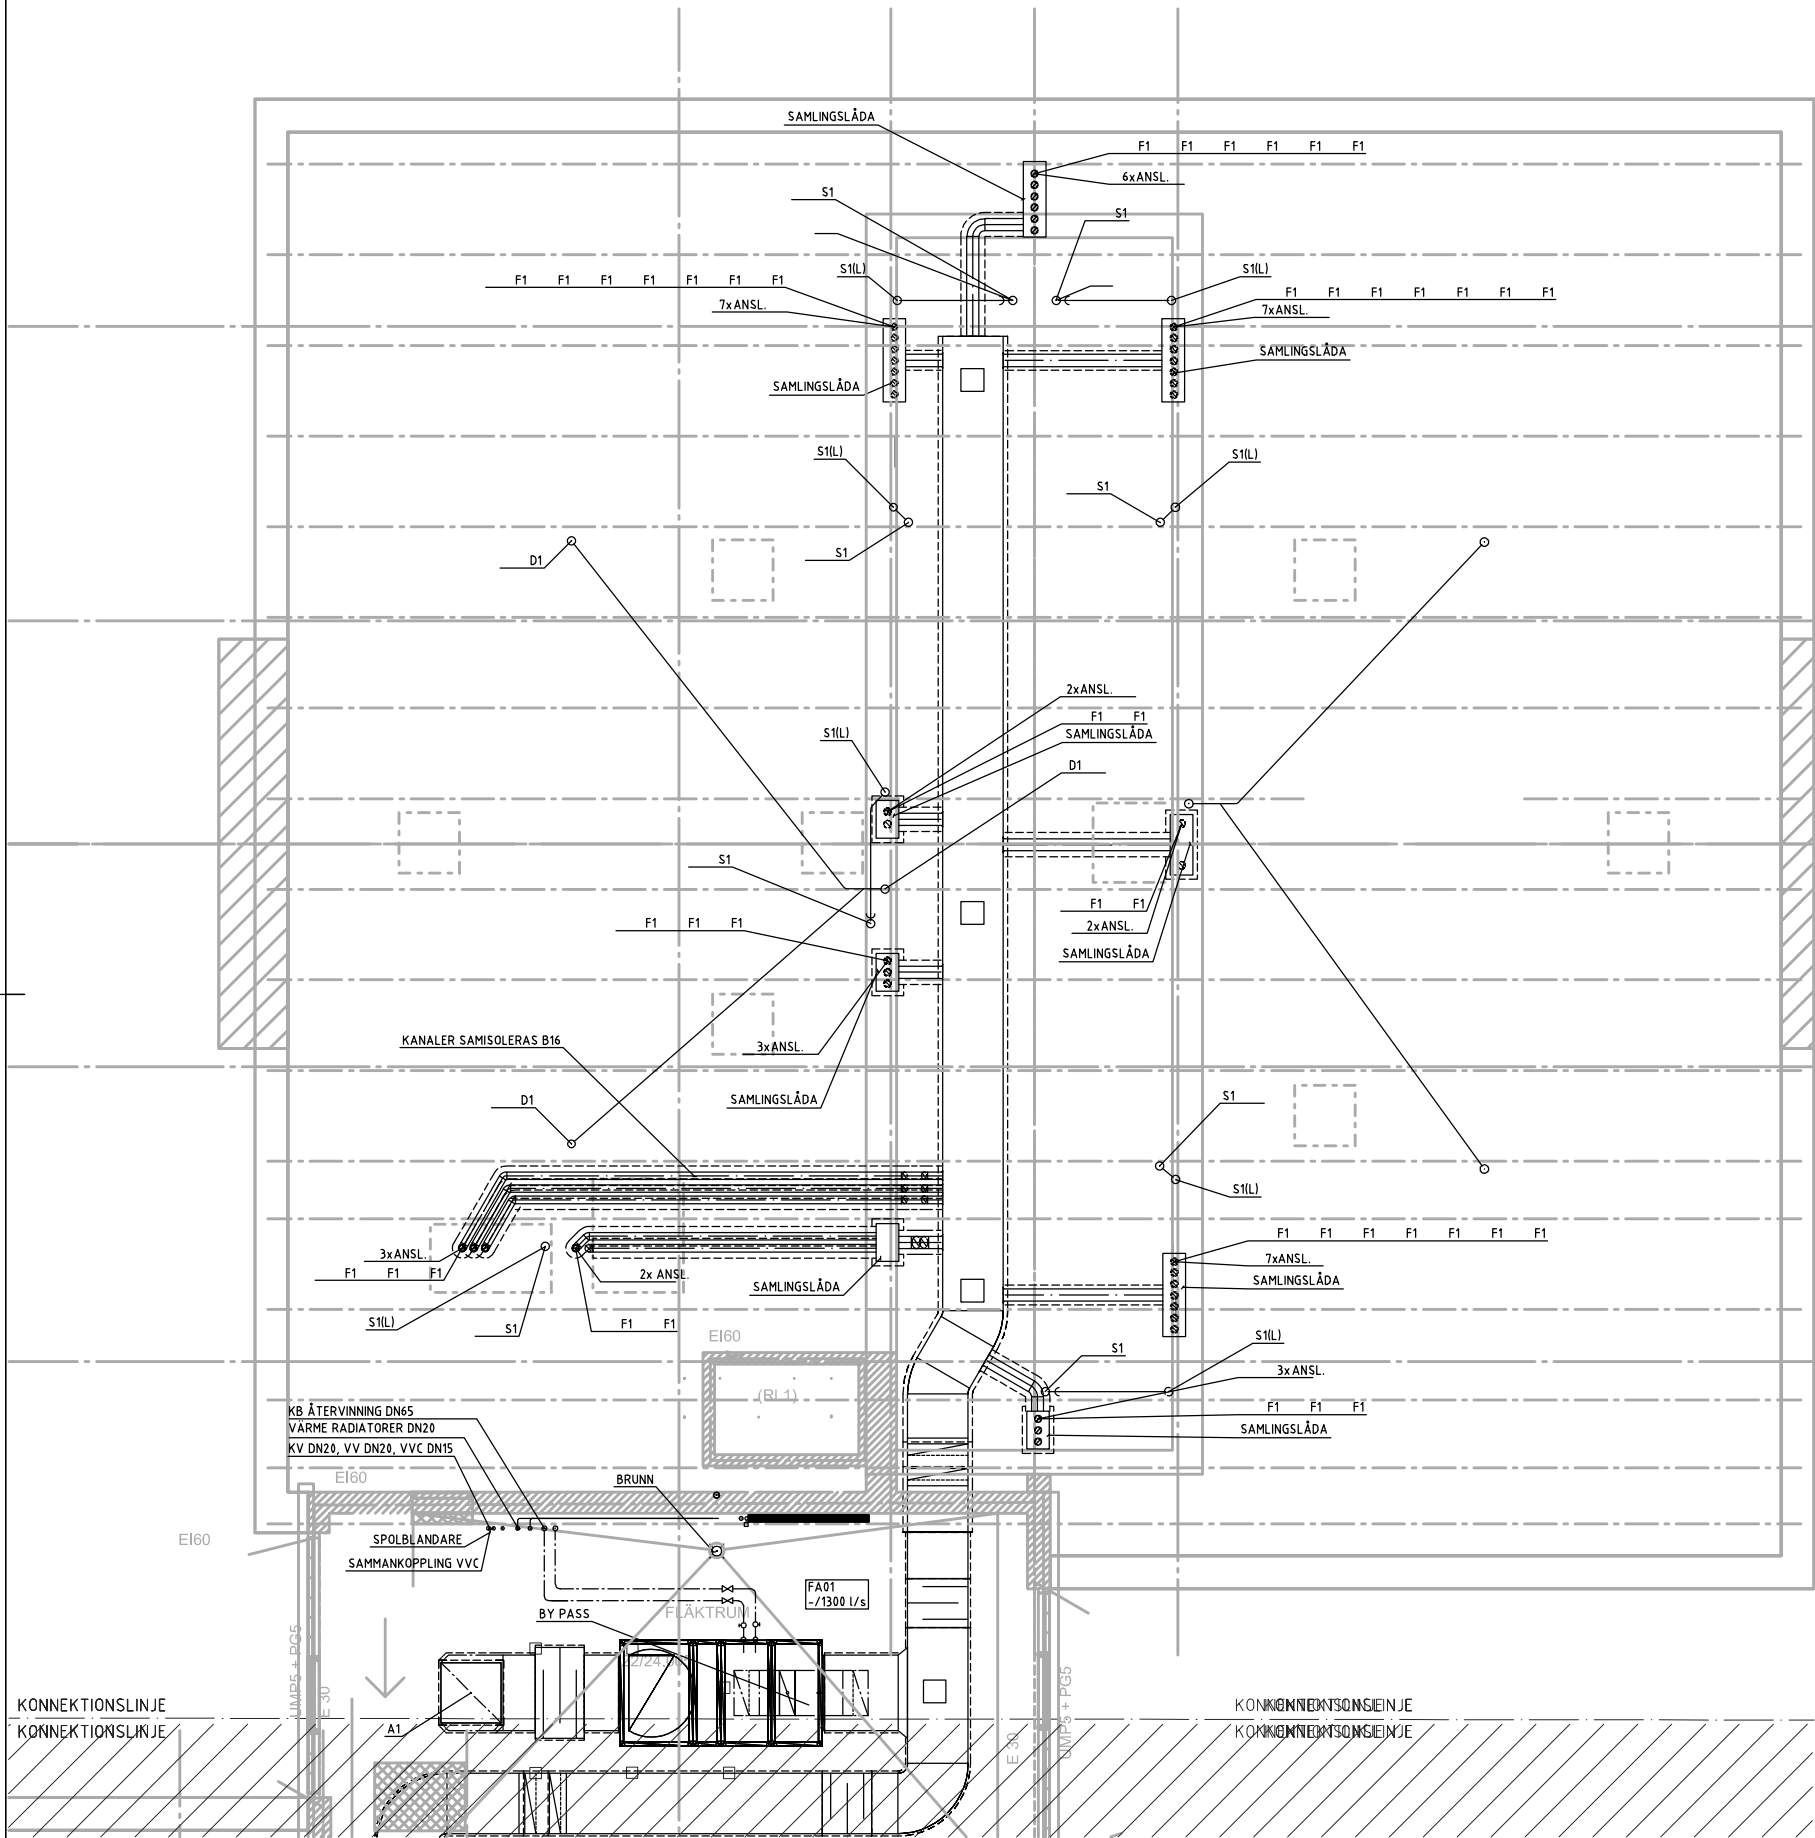

INGA KANALER FÅR
KOMMA I KONTAKT MED
TAKSTOLAR
KANALISOL ÅR OK

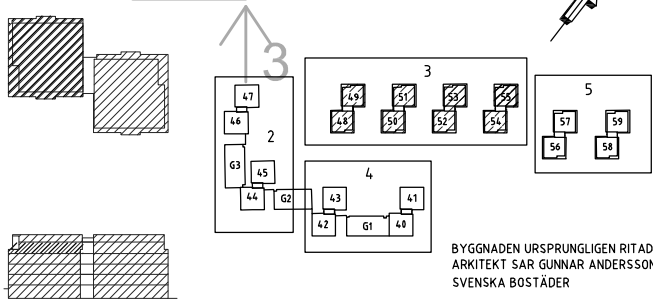

REV	ANT	AVSEENDE	SIGN	DATUM
FASTIGHET				
STORHOLMEN 3				
ADDRESS				
STORHOLMSBACKARNA 22 - 28				
<div><div></div><div>Svenska Bostäder</div></div>				
BOX 95 162 12 VÄLLINGBY TEL. 08/548 370 00				
<input type="checkbox"/>	A - Södergruppen Arkitekter		-	08-442 17 14
<input type="checkbox"/>	K - AFRY AB		-	010-505 00 00
<input type="checkbox"/>	E - Alltel Elektrokonsult AB		-	08-663 88 99
<input checked="" type="checkbox"/>	V - Stockholm Värme och Vatten AB		-	08-410 10250
<input type="checkbox"/>	B - Briab		-	08-410 10250
<input type="checkbox"/>	L - Whalins AB		-	070-815 1725
<input type="checkbox"/>	B - Svenska Bostäder AB		-	08-508 370 00
RELATIONSHANDLING				
RITNINGEN AVSER				
HUS 55		DEL -	CFD.NR 8	
PLAN 5		VÅNING VINDSPLAN		
VVS INSTALLATIONER				
SKALA A1 1:50		A3 1:100	Disciplin VS	
KONSTRUERAD AV/HANDLÄGGARE		RITAD AV	GRANSKAD AV	
JN		JN	JN	
DATUM				
2024-05-27				
ARBETSNUMMER		REV		
5391D		V-5.1-5505		