


Skärmtak 1  
PLAN SKÄRMTAK ÖVER UTEPLATS  
2ST

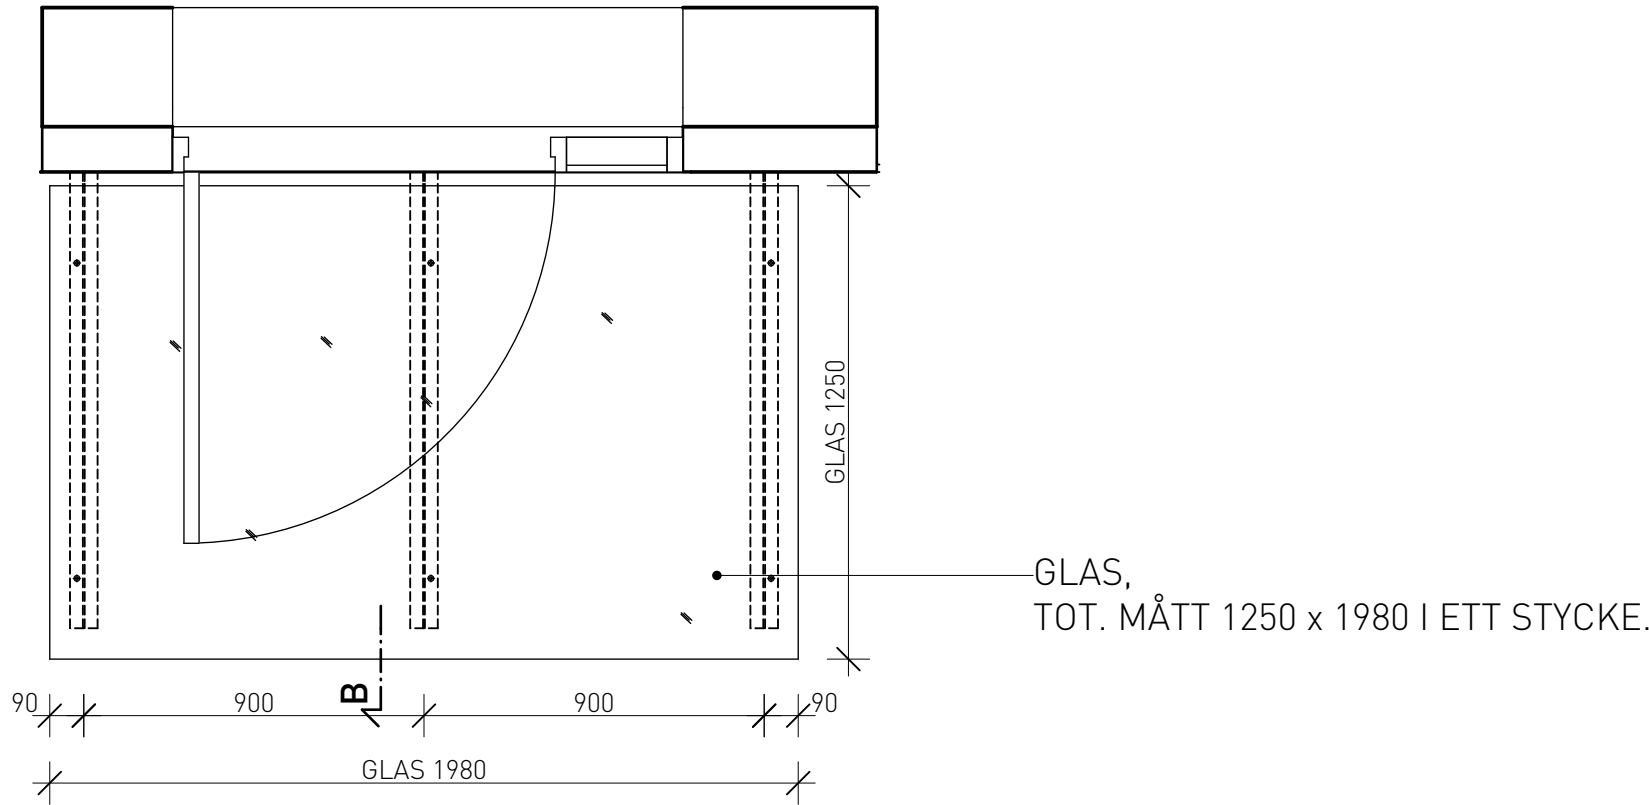

Skärmtak 2  
PLAN SKÄRMTAK ÖVER ENTRÉ  
1 ST.

FÖRKLARINGAR  
ALLA MÅTT I MILLIMETER

FÖRESKRIFTER

SAMTLIGA MÅTT KONTROLLERAS PÅ PLATS.  
INNAN TILLVERKNING PÅBÖRJAS SKALL  
TILLVERKNINGSRITNINGAR GRANSKAS OCH  
GODKÄNNAS AV BESTÄLLAREN.

GLAS  
GLAS SKA VARA TERMISKT HÄRDAT OCH  
LAMINERAT KLÄRGLAS, MED HÅL FÖR  
PUNKTFÄSTEN.  
GLAS INKLUSIVE INFÄSTNINGAR SKA  
DIMENSIONERAS AV TILLVERKARE AVSEENDE  
VIND- OCH SNÖLAST.  
KANTER SKA VARA SLIPADE OCH DÖVADE.  
MÅTT ENLIGT RITNING.  
[GLAS KRÄVER MASKINLYFT. PERSONLAST PÅ  
GLAS KRÄVER LASTFÖRDELANDE SKIVA ELLER  
REGLAR.]

PLACERING  
SKÄRMTAK ÖVER BALKONG PLACERAS CENTRISKT  
ÖVER BALKONGPLATTA.

HÄNVISNINGAR

PLANER, SE RITN: A-40.1-5401, 5405, 5505  
FASADER, SE RITN: A-40.3-5401 - 5402.  
SKÄRMTAK, DETALJER: A-42.4-0030  
BALKONGRÄCKE A-45.4-0010

HANDLINGAR URSPRUNGLIGEN UPPRÄTTADE AV BRUNNBERG &  
FÖRSHED AB, GRANSKNING OCH ÄNDRING AV SÖDERGRUPPEN  
ARKITEKTER I SAMRÅD MED SVENSKA BOSTÄDER OCH STERNER  
STENHUS FASAD

REV	ANT	AVSEENDE	SIGN	DATUM

FASTIGHET	STORHOLMEN 3 STORHOLMSBACKARNA 22 - 28 VÄRBERG
ADRESS	VÄRBERG

SB

Svenska Bostäder

BOX 95 162 12 VÄLLINGBY TEL. 08/508 370 00

<input checked="" type="checkbox"/> A	- Södergruppen arkitekter	08 - 442 17 00
<input type="checkbox"/> K	- AFRY AB	010 - 505 00 00
<input type="checkbox"/> E	- KNG EI Konsult & Installation	08 - 80 44 04
<input type="checkbox"/> V	- Strands Luft AB	08 - 590 700 00
<input type="checkbox"/> VS	- Stockholm Värme och Vatten	
<input type="checkbox"/> BR	- Verifire Brandskyddsprojektering	010 - 641 00 22
<input type="checkbox"/> TE	- Sterner Stenhus AB	08 - 740 84 00
<input type="checkbox"/> SC	- Idola Solceller AB	010 - 330 06 65
<input type="checkbox"/> S	- KTC Control AB	08 - 556 320 70

RELATIONSHANDLING

RITNINGEN AVSER  
HUS 54-55 CDF.NR 7  
HUSKOMPLETTERINGAR  
SKÄRMTAK, GLAS, PLAN 1

SKALA A1: 1:20	A3: 1:40	Disciplin A
REDIGERAD AV A. FRANSSON	RITAD AV —	GRANSKAD AV —
DATUM 2024-04-29	ARBETSNUMMER SVB0045	REV A-45.4-0013