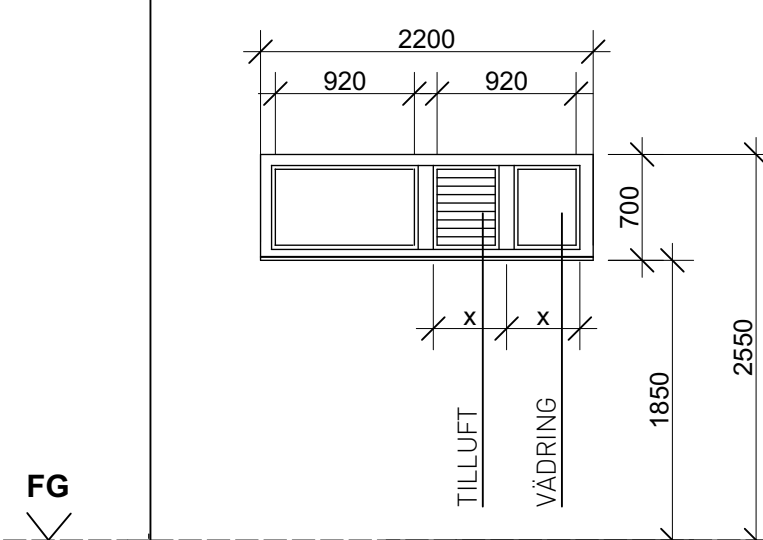
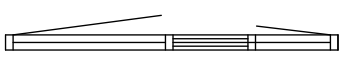
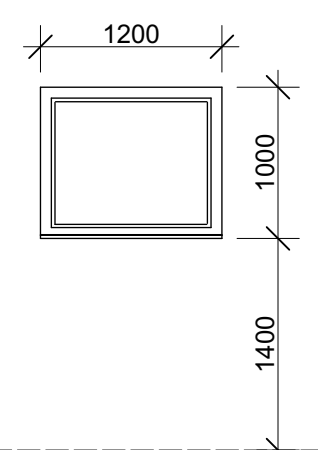
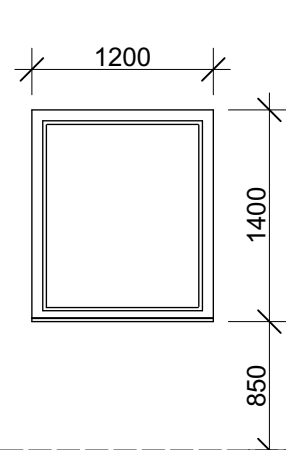
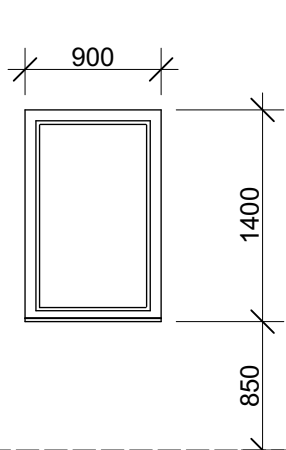
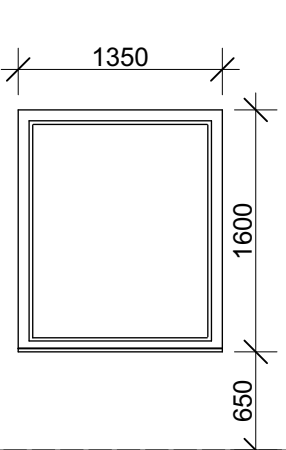
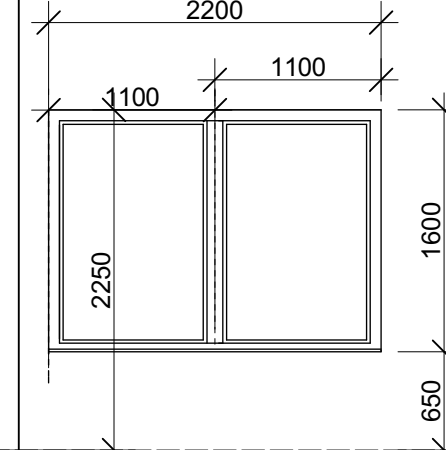
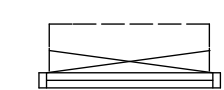
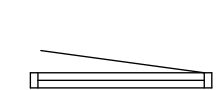
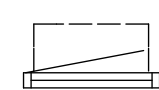

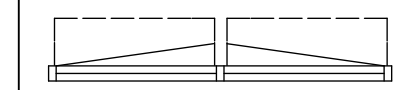
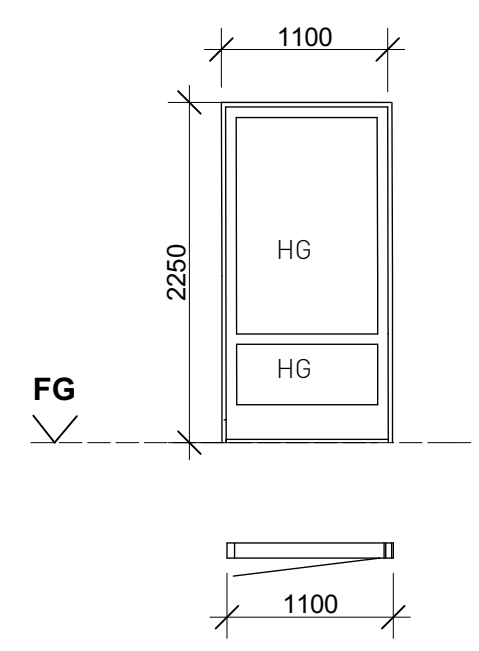
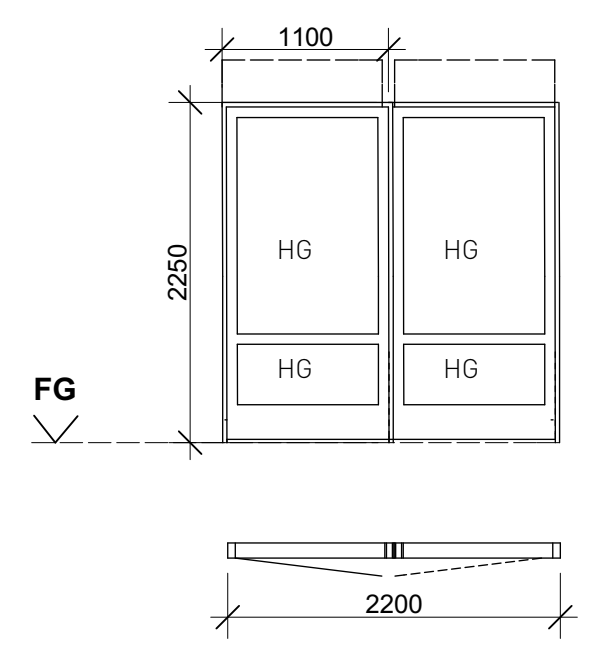


TRÄ OCH ALUMINIUMFÖNSTER - INÅTGÅENDE  
Ombyggnad , Plan 1- souterängvåning.

	
	
LITTERA	F3Sk
PLACERING	TVÄTTSTUGA
FÖNSTER TYP	UTÅTG. SIDHÄNGT V/H
KULÖR, UTV	K3
BRAND/ SKALSKYDD	SKALSKYDD
ÖVRIGT	LJUDKRAV MOT DET FRIA 40dB
ANTAL	3 st varav 2 h 1 v

					
					
LITTERA	F6TSk	F7TSk	F8TSk	F9TSk	F14TSk
PLACERING	SOVRUM	SOVRUM	SOVRUM	ENTRÉHALL	VARDAGSRUM
FÖNSTER TYP	KIPP-DREH	SIDH	KIPP-DREH	FAST	SIDHÄNGT/KIPP-DREH
KULÖR, UTV	K3	K3	K3	K3	K3
BRAND/ SKALSKYDD	SKALSKYDD	SKALSKYDD	SKALSKYDD	SKALSKYDD	SKALSKYDD
ÖVRIGT	PERSIENN, SPALTVENTIL	PERSIENN, SPALTVENTIL	PERSIENN	SPALTVENTIL	PERSIENN, SPALTVENTILER
ANTAL	2 st varav 1 h 1 v	1 st v	1 st h	1 st	3 st
	4 st fönsterbänkar 1200, delas som erfoderligt	2 st fönsterbänkar 1200, delas som erfoderligt	1 st fönsterbänk 900, delas som erfoderligt	1 st fönsterbänk 1350, delas som erfoderligt	3 st fönsterbänkar 2200, delas som erfoderligt

TRÄ OCH ALUMINIUM  
FÖNSTERDÖRRAR-  
UTÅTGÅENDE  
Ombyggnad Plan 1 -  
souterrängvåning

			
LITTERA	FD1Sk	LITTERA	FD2Sk
PLACERING	VARDAGSRUM	PLACERING	VARDAGSRUM
FÖNSTER TYP	FÖNSTERDÖRR	FÖNSTER TYP	FÖNSTERDÖRR
KULÖR, UTV	K3	KULÖR, UTV	K3
BRAND/ SKALSKYDD	SKALSKYDD	BRAND/ SKALSKYDD	SKALSKYDD
ÖVRIGT	PERSIENN, SPALTVENTIL	ÖVRIGT	PERSIENN, SPALTVENTILER
ANTAL	1st h	ANTAL	1st v
OBS	ÖVRE GLASRUTANS HÖJDMÅTT SKALL ÖVERENSSTÄMMA MED F14TSk	OBS	ÖVRE GLASRUTANS HÖJDMÅTT SKALL ÖVERENSSTÄMMA MED F14TSk

FÖRESKRIFTERForts..

YTBEHANDLING  
Enl fabrikantens standard.  
Kulörer:  
K1:Invändigt NCS S 0500-N (vit)  
K2:Utvändigt nybyggnad RAL 9007 (mörk silver)  
K3:Utvändigt ombyggnad NCS S 6005-R80B (mörkgrå)

Distanslist i isolerruta: vit kulör enligt tillverkarens standard.  
Synlig karmplugg: vit/material och ytbehandling lika karm.  
SKALSKYDD  
Inbrottskydd Klass P2A i plan 1 och del av plan 2.  
Berörda fönster förses med tryckescylinder och förstärkt spanjolett och fönsterdörrar med oval cylinder och förstärkt spanjolett, samt säkerhetsglas.

GLASNING  
Typ och tjocklek enligt tillverkaren, (klass P2A)

BESLAGNING  
Väls av tillverkaren utifrån angivna krav.  
Kipp-Dreh enligt uppställning.  
Draghandtag placeras på utsida balkongdörr.  
Spanjolett monteras enhetligt på fönster och fönsterdörrar, med höjd beräknad från färdigt golv.  
Barnsäkerhetsbeslagning tillämpas på samtliga öppningsbara fönster plan 1-4. Typ: ASSA 184 vit.

SOLAVSKÄRMNING  
Mellanliggande persienn, kulör vit

BRAND  
Brandklassade fönster förses med lås för trekantsnyckel, för skötsel och underhåll.

HÄNVISNINGAR

PLANER A-40.1-5401

FÖRKLARINGAR

Samtliga mått i millimeter.  
Mått är modulmått om ej annat anges  
Alla mått kontrolleras på plats innan tillverkning sker.  
Samtliga enheter ses utifrån.  
Hängning v/h ses från gångjärnssidan.

F Fönster  
FD Fönsterdörr  
HG Härdat glas, insida och utsida av fönster  
SH Sidhängt fönster  
KD Kipp-Dreh bestag

Tilläggs littera  
B Brandkrav enl uppställning  
Sk Skalskydd enl föreskrift  
T Spaltventil för tilluft  
v/h Vänster eller högerhängning  
s Spegelvänt utförande  
Tx Dubbla spaltventiler

FÖRESKRIFTER

ALLMÄNT  
Fönster och fönsterdörrar skall ha SFDK-märkning.  
Samtliga enheter skall märkas med littera enligt denna ritning.  
Tillverkningsritningar och kulörprov skall granskas av beställaren före tillverkningen.

KRAV  
Värmegenomgångstal: U-värde: 0,9 W/m²K, för hela konstruktionen. LT -värde 67%, G-värde 52%.  
Tillgänglighet: passagemått i dörr min 800 mm vid 90 grader uppställning, fasad tröskel, höjd max 25 mm.  
Ljudkrav:  
Fönster och fönsterdörrar ska uppfylla min ljudklass R'w 34dB/ R'w +Ctr=29 dB.  
Fpaltventiler ska uppfylla min ljudklass Dn,e,w = 35 dB.  
Lufttätet: SS EN 18329. Provtryckning innan produktion ska utföras.  
Fönster ska ha SDHK märkning  
Luftflödeskrav spaltventiler: 8l/s vid 15 Pa

MATERIAL OCH UTFÖRANDE  
Trä och aluminiumfönster  
Fönster: inåtgående, fabrikat Leiab Standard 95 mm med ytterbåge Epok, eller likvärdigt avseende kvalitet och utseende.  
Fönsterdörrar:utåtgående, fabrikat Leiab Standard 95 mm med ytterbåge Epok, eller likvärdigt avseende kvalitet och utseende.  
Hängning: enligt uppställning.  
Flerlufts-fönster: Fast post  
Spaltventiler fabrikat Biobe , Biobe 600 eller likvärdigt insida vit, montage för uppåtriktad luftström utsida dolt montage

HANDLINGAR URSPRUNGLIGEN UPPRÄTTADE AV BRUNNBERG & FÖRSHED AB, GRANSKNING OCH ÄNDRING AV SÖDERGRUPPEN ARKITEKTER I SAMRÅD MED SVENSKA BOSTÄDER OCH STERNER STENHUS FASAD

REV	ANT	AVSEENDE	SIGN	DATUM
-----	-----	----------	------	-------

FASTIGHET  
**STORHOLMEN 3**  
STORHOLMSBACKARNA 22 - 28  
VÄRBERG

ADRESS  
**SB Svenska Bostäder**  
BOX 95 162 12 VÄLLINGBY TEL. 08/508 370 00

☒ A - Södergruppen arkitekter 08 - 442 17 00  
☐ K - AFRY AB 010 - 505 00 00  
☐ E - KNG Ei Konsult & Installation 08 - 80 44 04  
☐ V - Strands Luft AB 08 - 590 700 00  
☐ VS - Stockholm Värme och Vatten  
☐ BR - Verifire Brandskyddsprojektering 010 - 641 00 22  
☐ TE - Sterner Stenhus AB 08 - 740 84 00  
☐ SC - Idola Solceller AB 010 - 330 06 65  
☐ S - KTC Control AB 08 - 556 320 70

RELATIONSHANDLING

RITNINGEN AVSER  
**HUS 54-55** CDF.NR 7  
**YTTERVÄGG**  
FÖNSTER PLAN 1, SOUTERRÄNG, UPPSTÄLLNING

SKALA A1: 1:50	A3: 1:100	Disciplin A
REDIGERAD AV A. FRANSSON	BITAD AV —	GRANSKAD AV —
DATUM 2024-04-29	ARBETSNUMMER SVB0045	REV A-42.4-0001

