



V03 NY TAKKRÖN ANSLUTNING TILL BEFINTLIGA TAKSTOLAR OCH NY FASADPUTS PÅ TILLÄGISOLERING

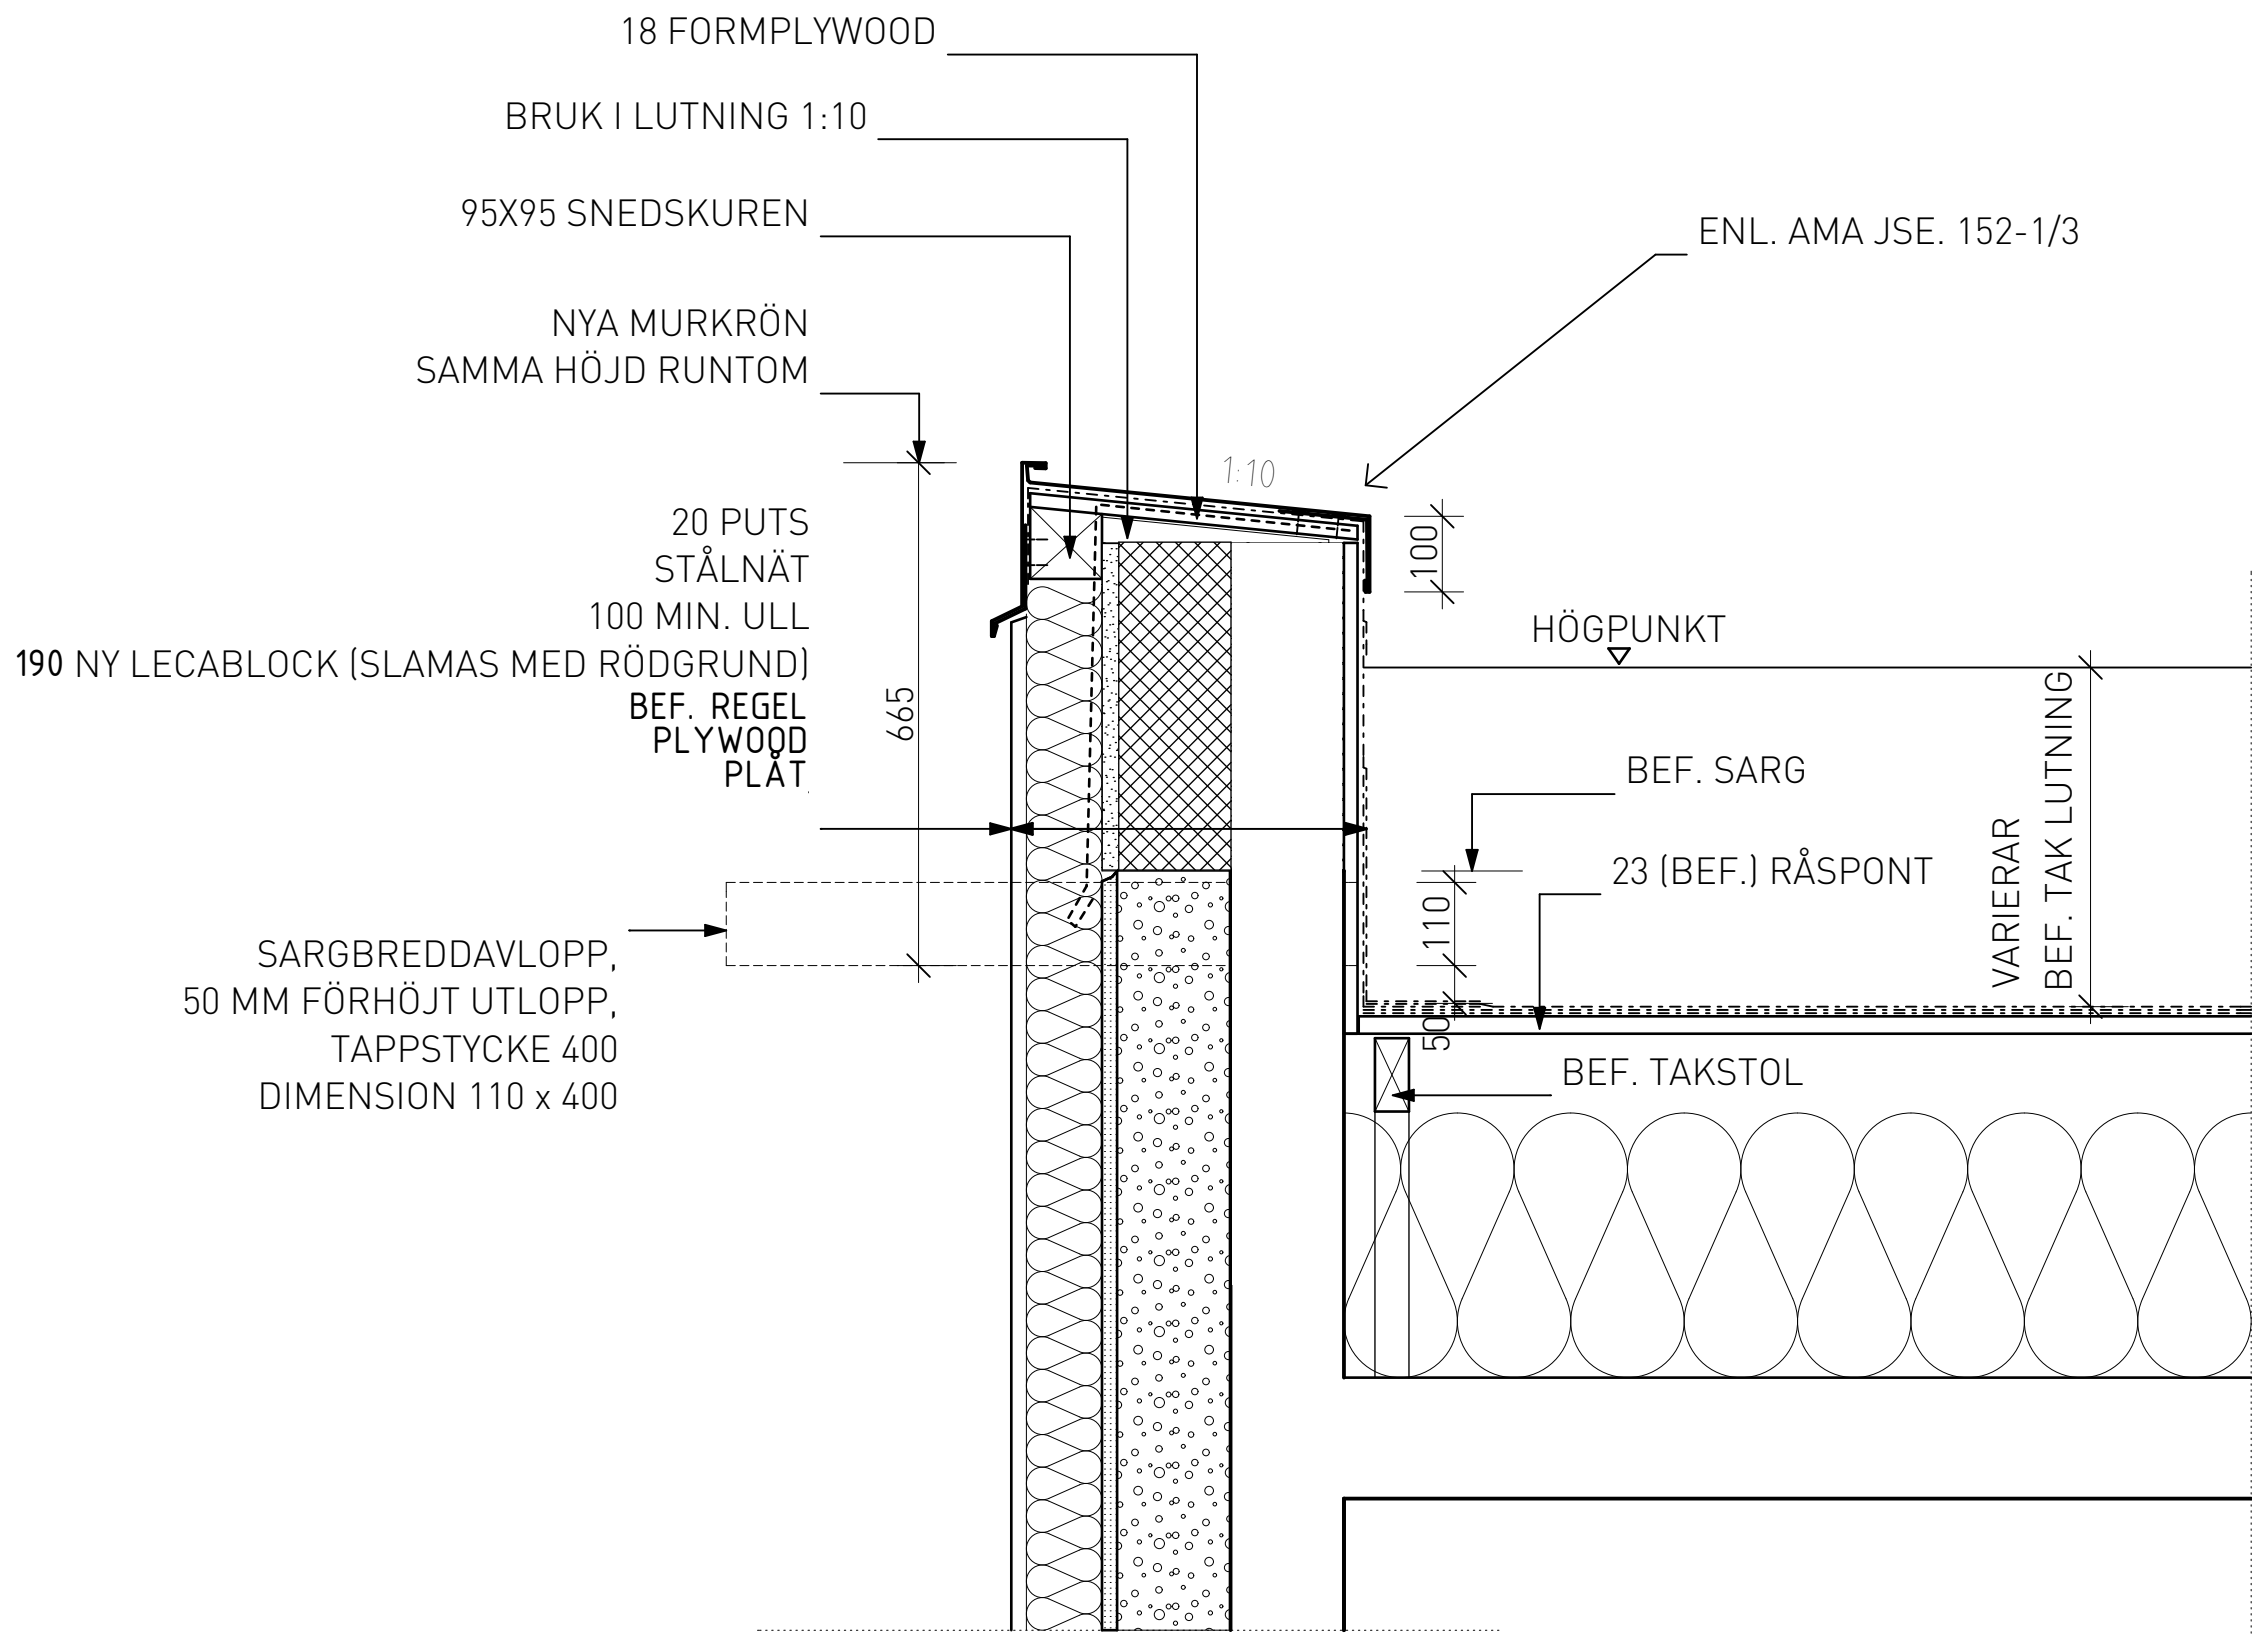

V04 NY TAKKRÖN GAVEL

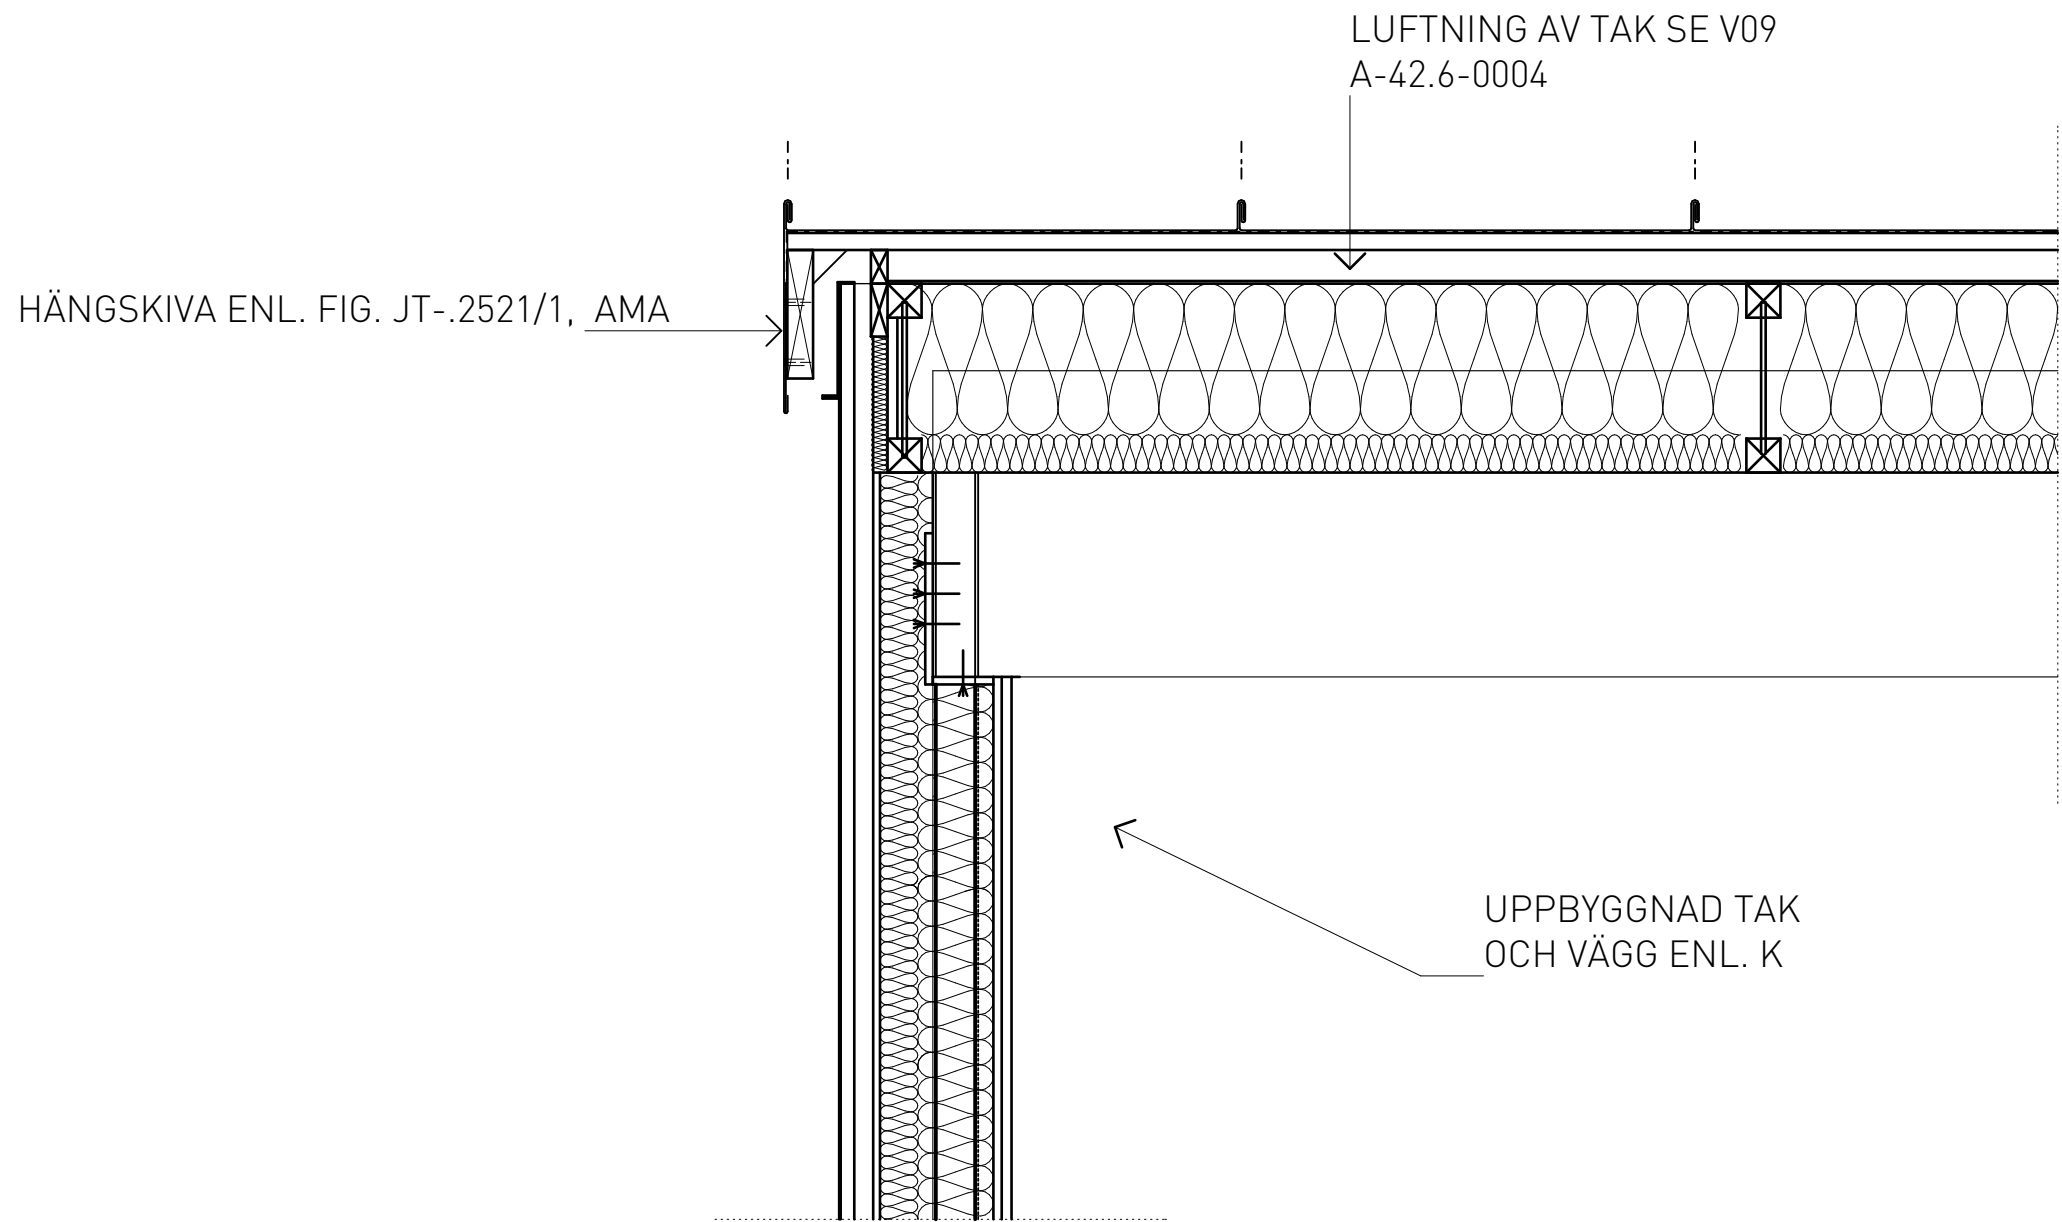

V05 NYTT FLÄKTRUM GAVEL

FÖRKLARINGAR

ALLA MÅTT I MM

HP = HÖGPUNKT

LP = LÄGPUNKT

FÖRESKRIFTER

HÄNVISNINGAR

FÖR FÖRKLARINGAR OCH FÖRESKRIFTER, SE RITN: A-01.0-0001

FASADER, SE RITN: A-40.3-5401 - 5402

HANDLINGAR URSPRUNGLIGEN UPPRÄTTADE AV BRUNNBERG & FÖRSHED AB, GRANSKNING OCH ÄNDRING AV SÖDERGRUPPEN ARKITEKTER I SAMRÅD MED SVENSKA BOSTÄDER OCH STERNER STENHUS FASAD

REV	ANT	AVSEENDE	SIGN	DATUM
-----	-----	----------	------	-------

FASTIGHET

STORHOLMEN 3
STORHOLMSBACKARNA 22 - 28
VÄRBERG

SB Svenska Bostäder
BOX 95 162 12 VÄLLINGBY TEL. 08/508 370 00

<input checked="" type="checkbox"/> A	- Södergruppen arkitekter	08 - 442 17 00
<input type="checkbox"/> K	- AFRY AB	010 - 505 00 00
<input type="checkbox"/> E	- KNG EI Konsult & Installation	08 - 80 44 04
<input type="checkbox"/> V	- Strands Luft AB	08 - 590 700 00
<input type="checkbox"/> VS	- Stockholm Värme och Vatten	
<input type="checkbox"/> BR	- Verifire Brandskyddsprojektering	010 - 641 00 22
<input type="checkbox"/> TE	- Sterner Stenhus AB	08 - 740 84 00
<input type="checkbox"/> SC	- Idola Solceller AB	010 - 330 06 65
<input type="checkbox"/> S	- KTC Control AB	08 - 556 320 70

RELATIONSHANDLING

RITNINGEN AVSER
HUS 54-55
YTTERVÄGG
VERTIKALA 03-05

CDF.NR 7

SKALA A1: 1:10 A3: 1:20 Disciplin A

REDIGERAD AV	RITAD AV	GRANSKAD AV
A. FRANSSON	—	—

DATUM
2024-04-29

ARBETSNUMMER	SVB0045	REV
	A-42.6-0002	

