


V07 NYTT BALKONGSKÄRMTAK
FASADKRÖN OVANPÅ BALKONGER

BALKONGINGLASNING SOM TILLVAL:
GLASSKIVOR UTAN BÅGAR
MONTERADE I RULLSKENOR
VID RÄCKESHANDLEDARE PÅ
UNDERSIDAN OCH UNDER
BALKONGPLATTA/SKÄRMTAK PÅ ÖVERSIDA
ENL. LEVERANTÖRENS STANDARD

V06 BEF. BALKONG OMBYGGNAD
TILLÄGSISOLERING
BALKONGFASAD

V07 NYTT BALKONGSKÄRMTAK
FASADKRÖN OVANPÅ BALKONGER

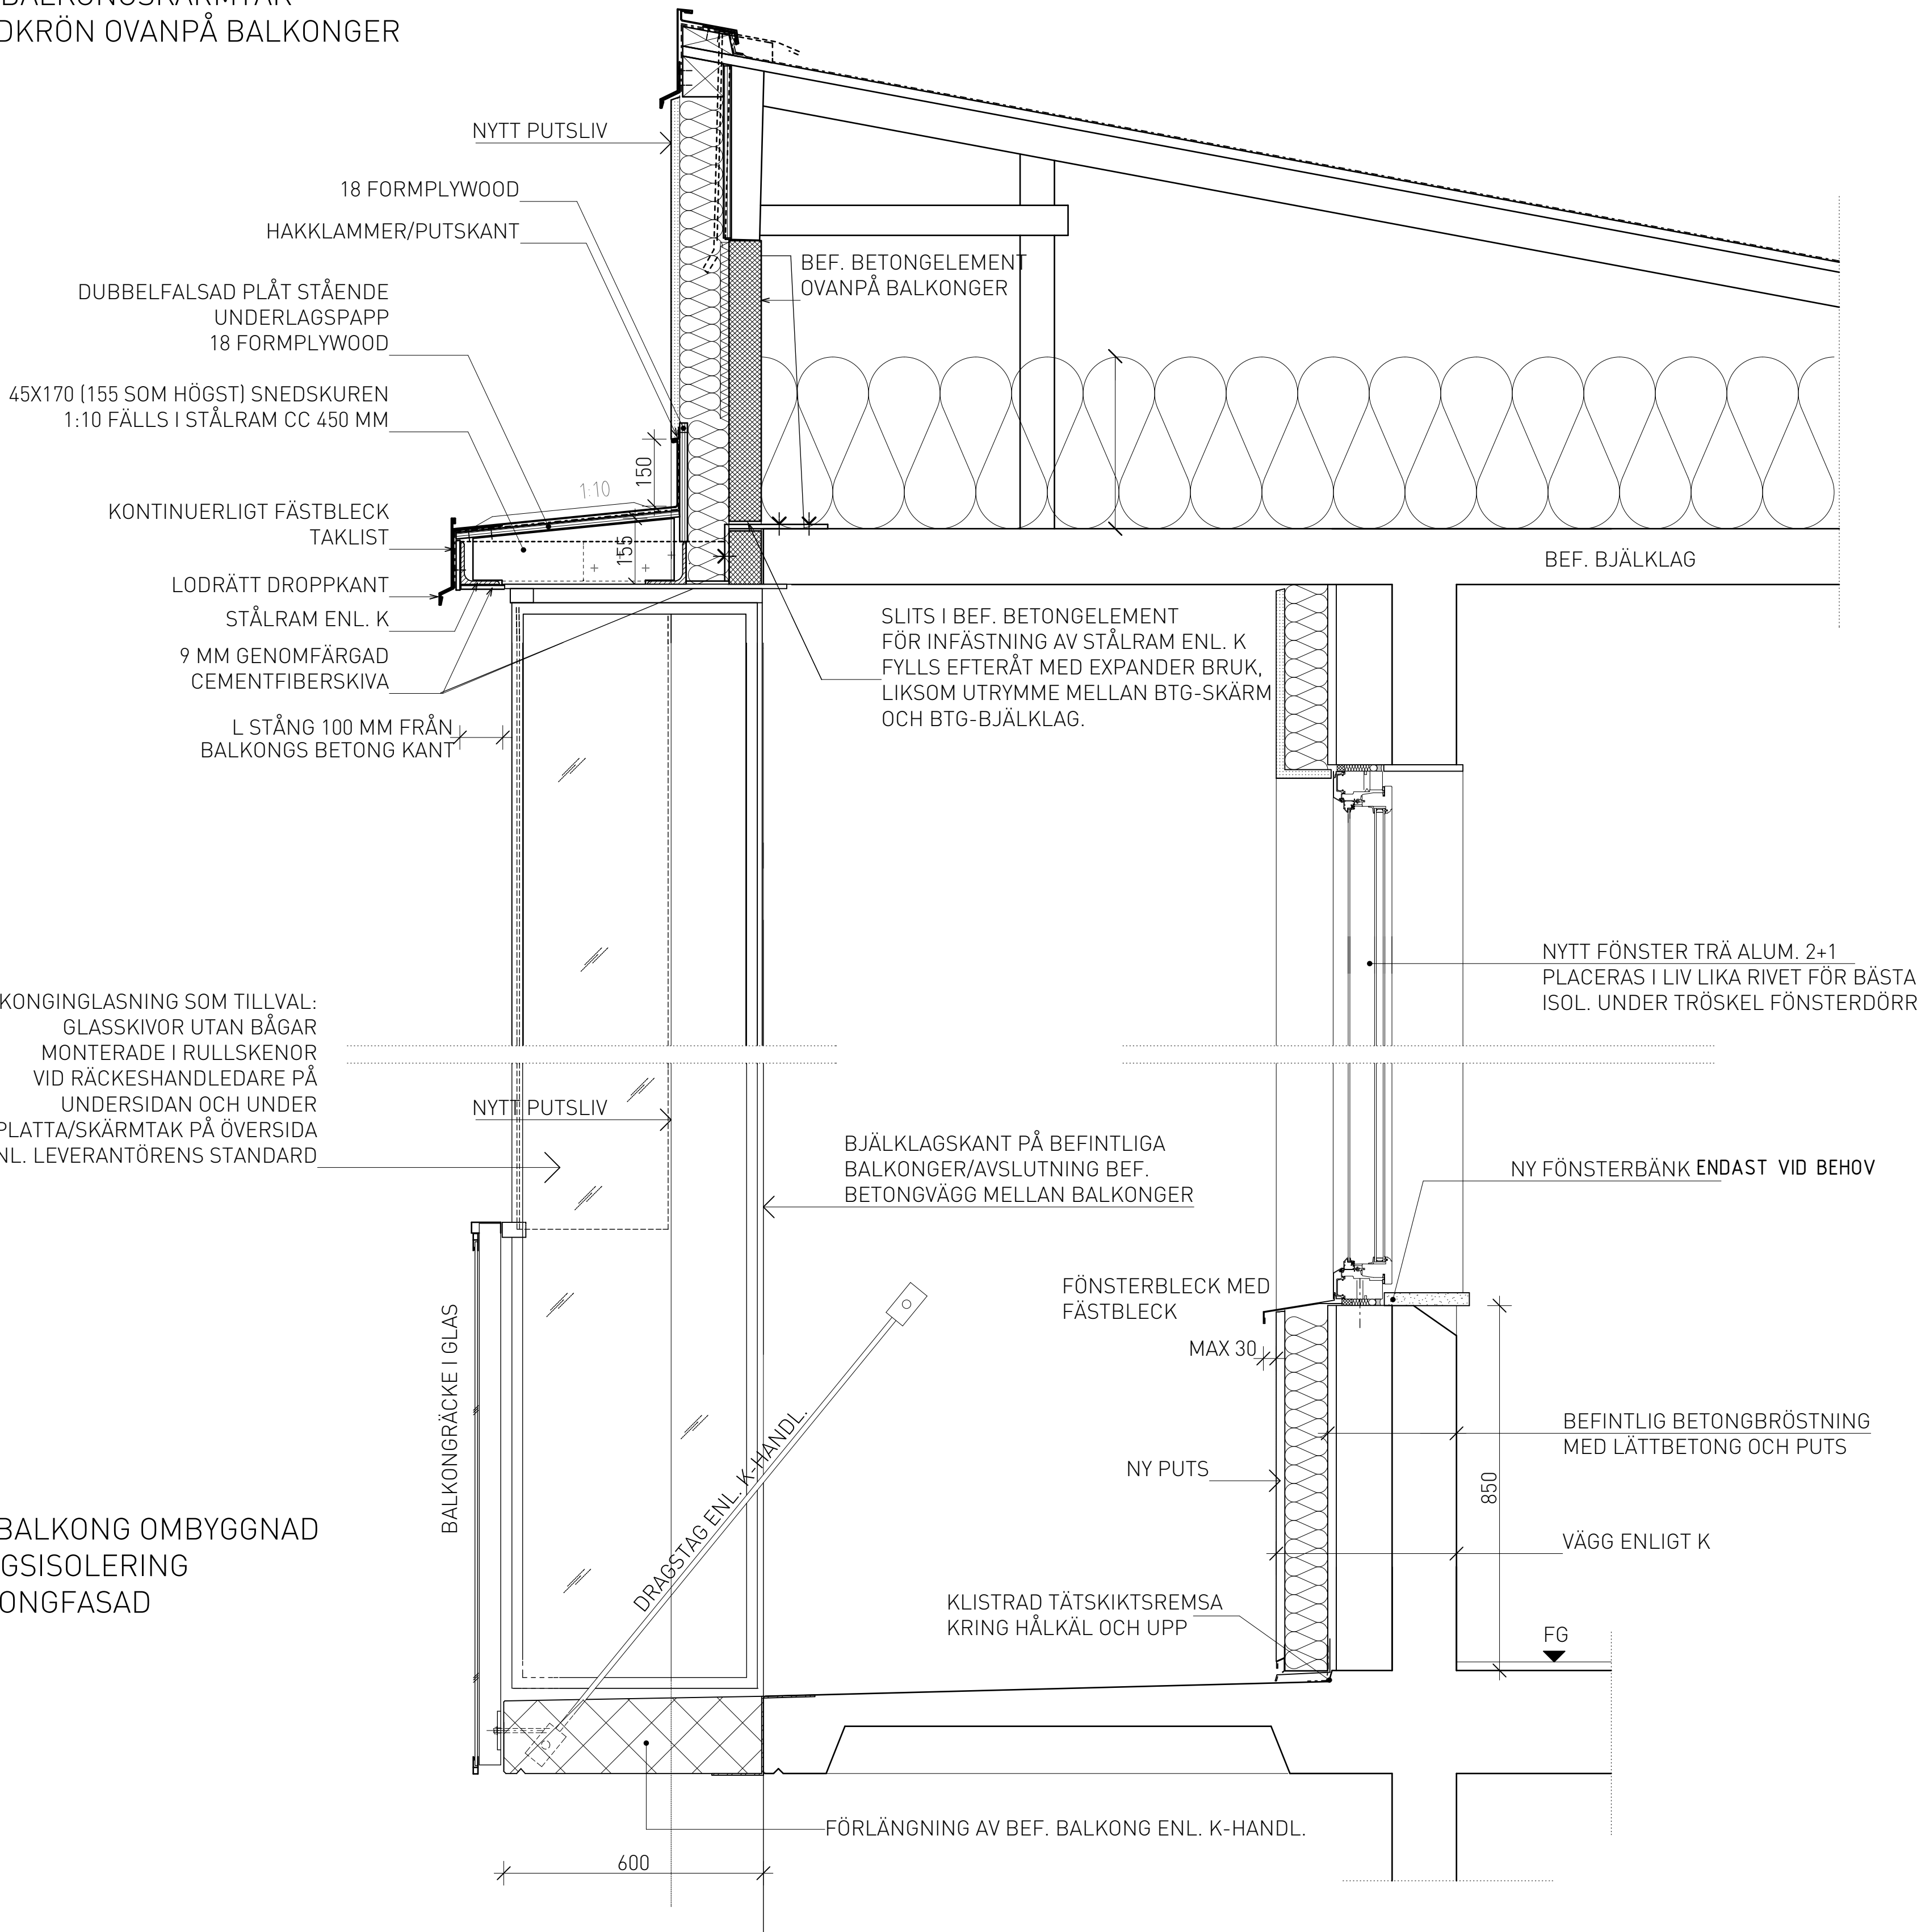

FÖRKLARINGAR

ALLA MÅTT I mm

HP = HÖGPUNKT

LP = LÅGPUNKT

FÖRESKRIFTER

HÄNVISNINGAR

FÖR FÖRKLARINGAR OCH
FÖRESKRIFTER, SE RITN: A-01.0-0001

FASADER, SE RITN: A-40.3-5401 - 5402

BALKONGRÄCKE A-45.4-0010

BALKONGINGLASNING A-45.4-0011

HANDLINGAR URSPRUNGLIGEN UPPRÄTTADE AV BRUNNBERG &
FÖRSHED AB, GRANSKNING OCH ÄNDRING AV SÖDERGRUPPEN
ARKITEKTER I SAMRÅD MED SVENSKA BOSTÄDER OCH STERNER
STENHUS FASAD

REV ANT AVSEENDE SIGN DATUM

FASTIGHET

STORHOLMEN 3
STORHOLMSBACKARNA 22 - 28
VÄRBERG

ADRESS
SB Svenska Bostäder
BOX 95 162 12 VÄLLINGBY TEL. 08/508 370 00

☒ A - Södergruppen arkitekter 08 - 442 17 00
☐ K - AFRY AB 010 - 505 00 00
☐ E - KNG Ei Konsult & Installation 08 - 80 44 04
☐ V - Strands Luft AB 08 - 590 700 00
☐ VS - Stockholm Värme och Vatten
☐ BR - Verifire Brandskyddsprojektering 010 - 641 00 22
☐ TE - Sterner Stenhus AB 08 - 740 84 00
☐ SC - Idola Solceller AB 010 - 330 06 65
☐ S - KTC Control AB 08 - 556 320 70

RELATIONSHANDLING

RITNINGEN AVSER
HUS 54-55 CDF.NR 7
YTTERVÄGG
VERTIKALA 06, 07

SKALA A1: 1:10 A3: 1:20 Disciplin A

REDIGERAD AV A. FRANSSON RITAD AV GRANSKAD AV

DATUM
2024-04-29

ARBETSNUMMER SVB0045 A-42.6-0003 REV

METER 1:10
0 0,1 0,2 0,3 0,4 0,5 1