

FÖRKLARINGAR

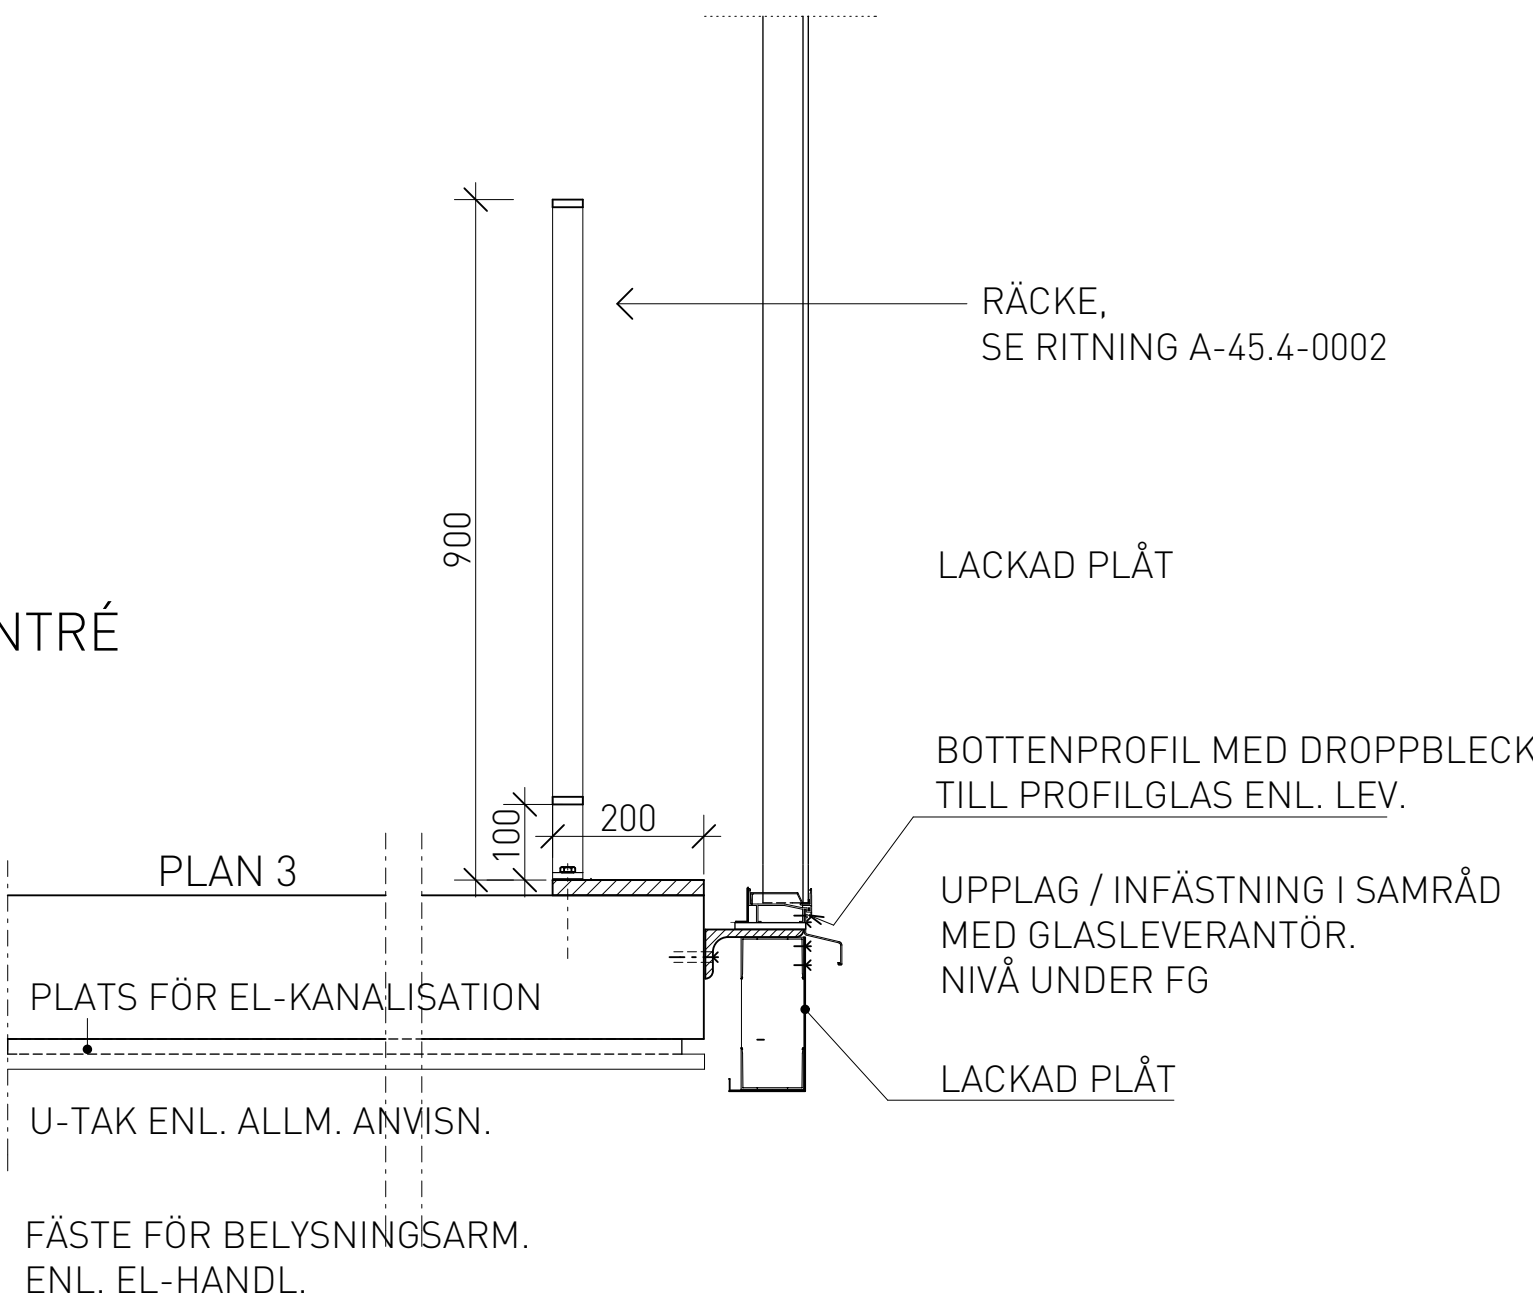
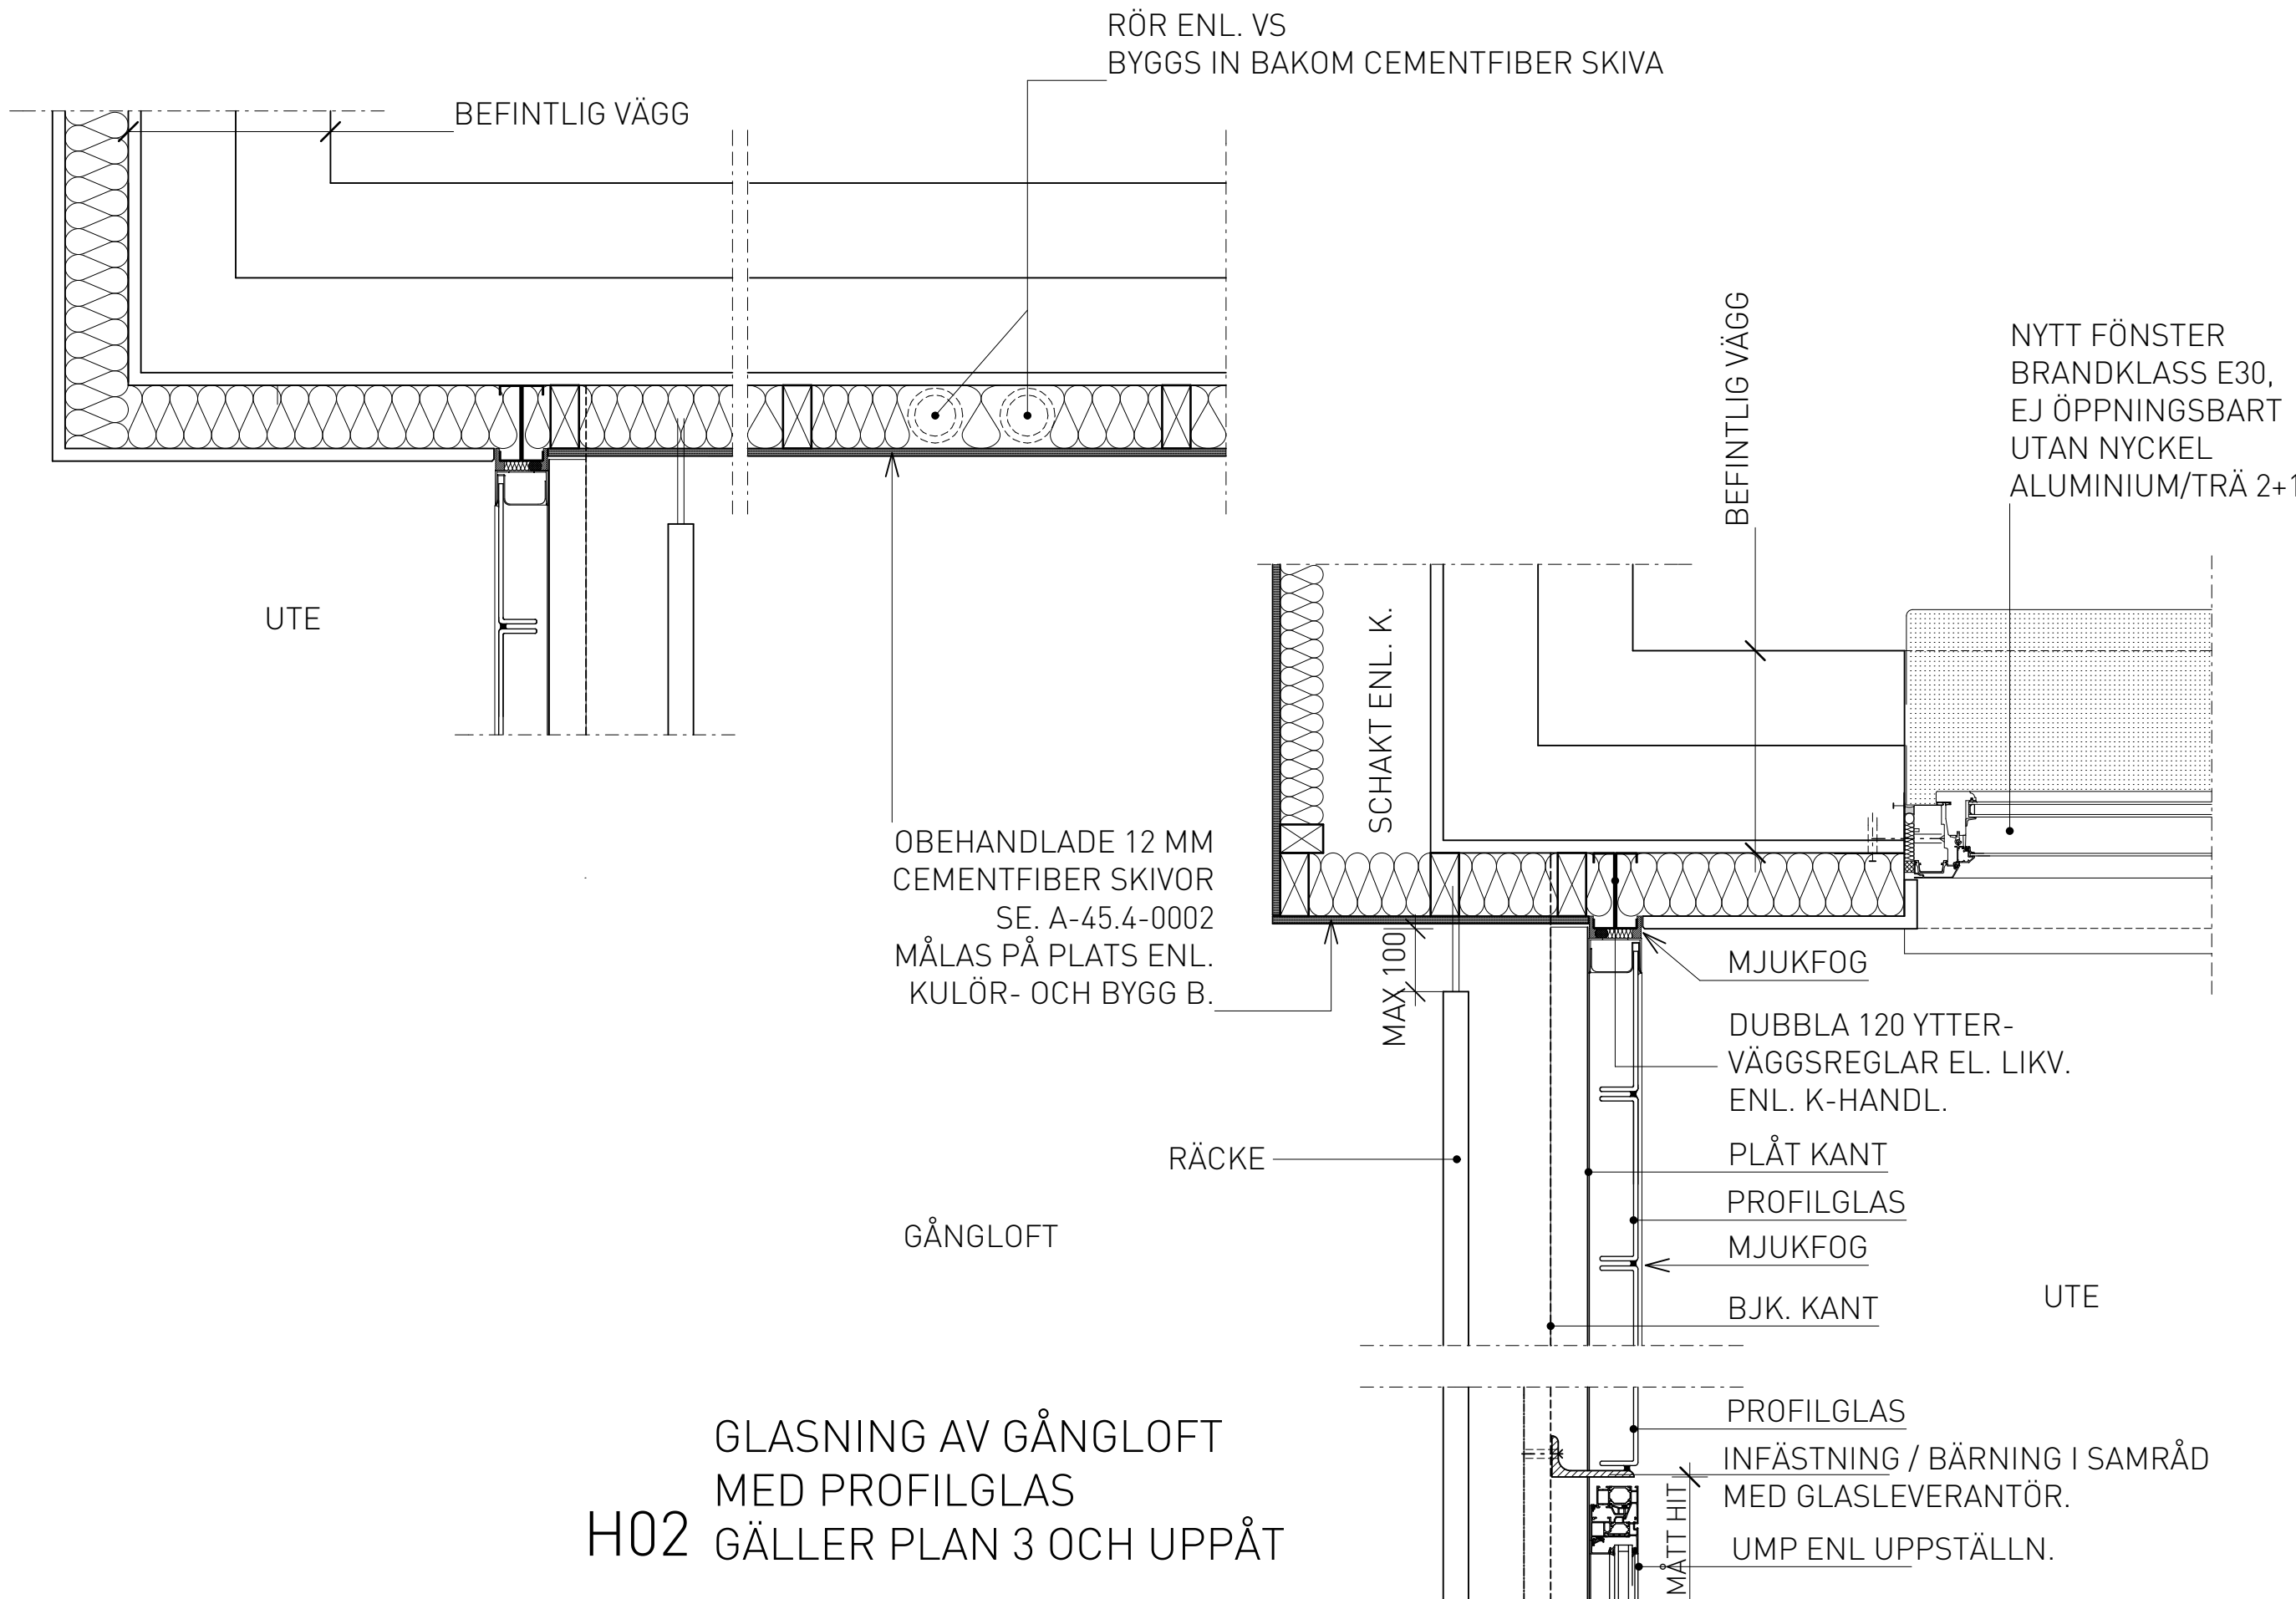
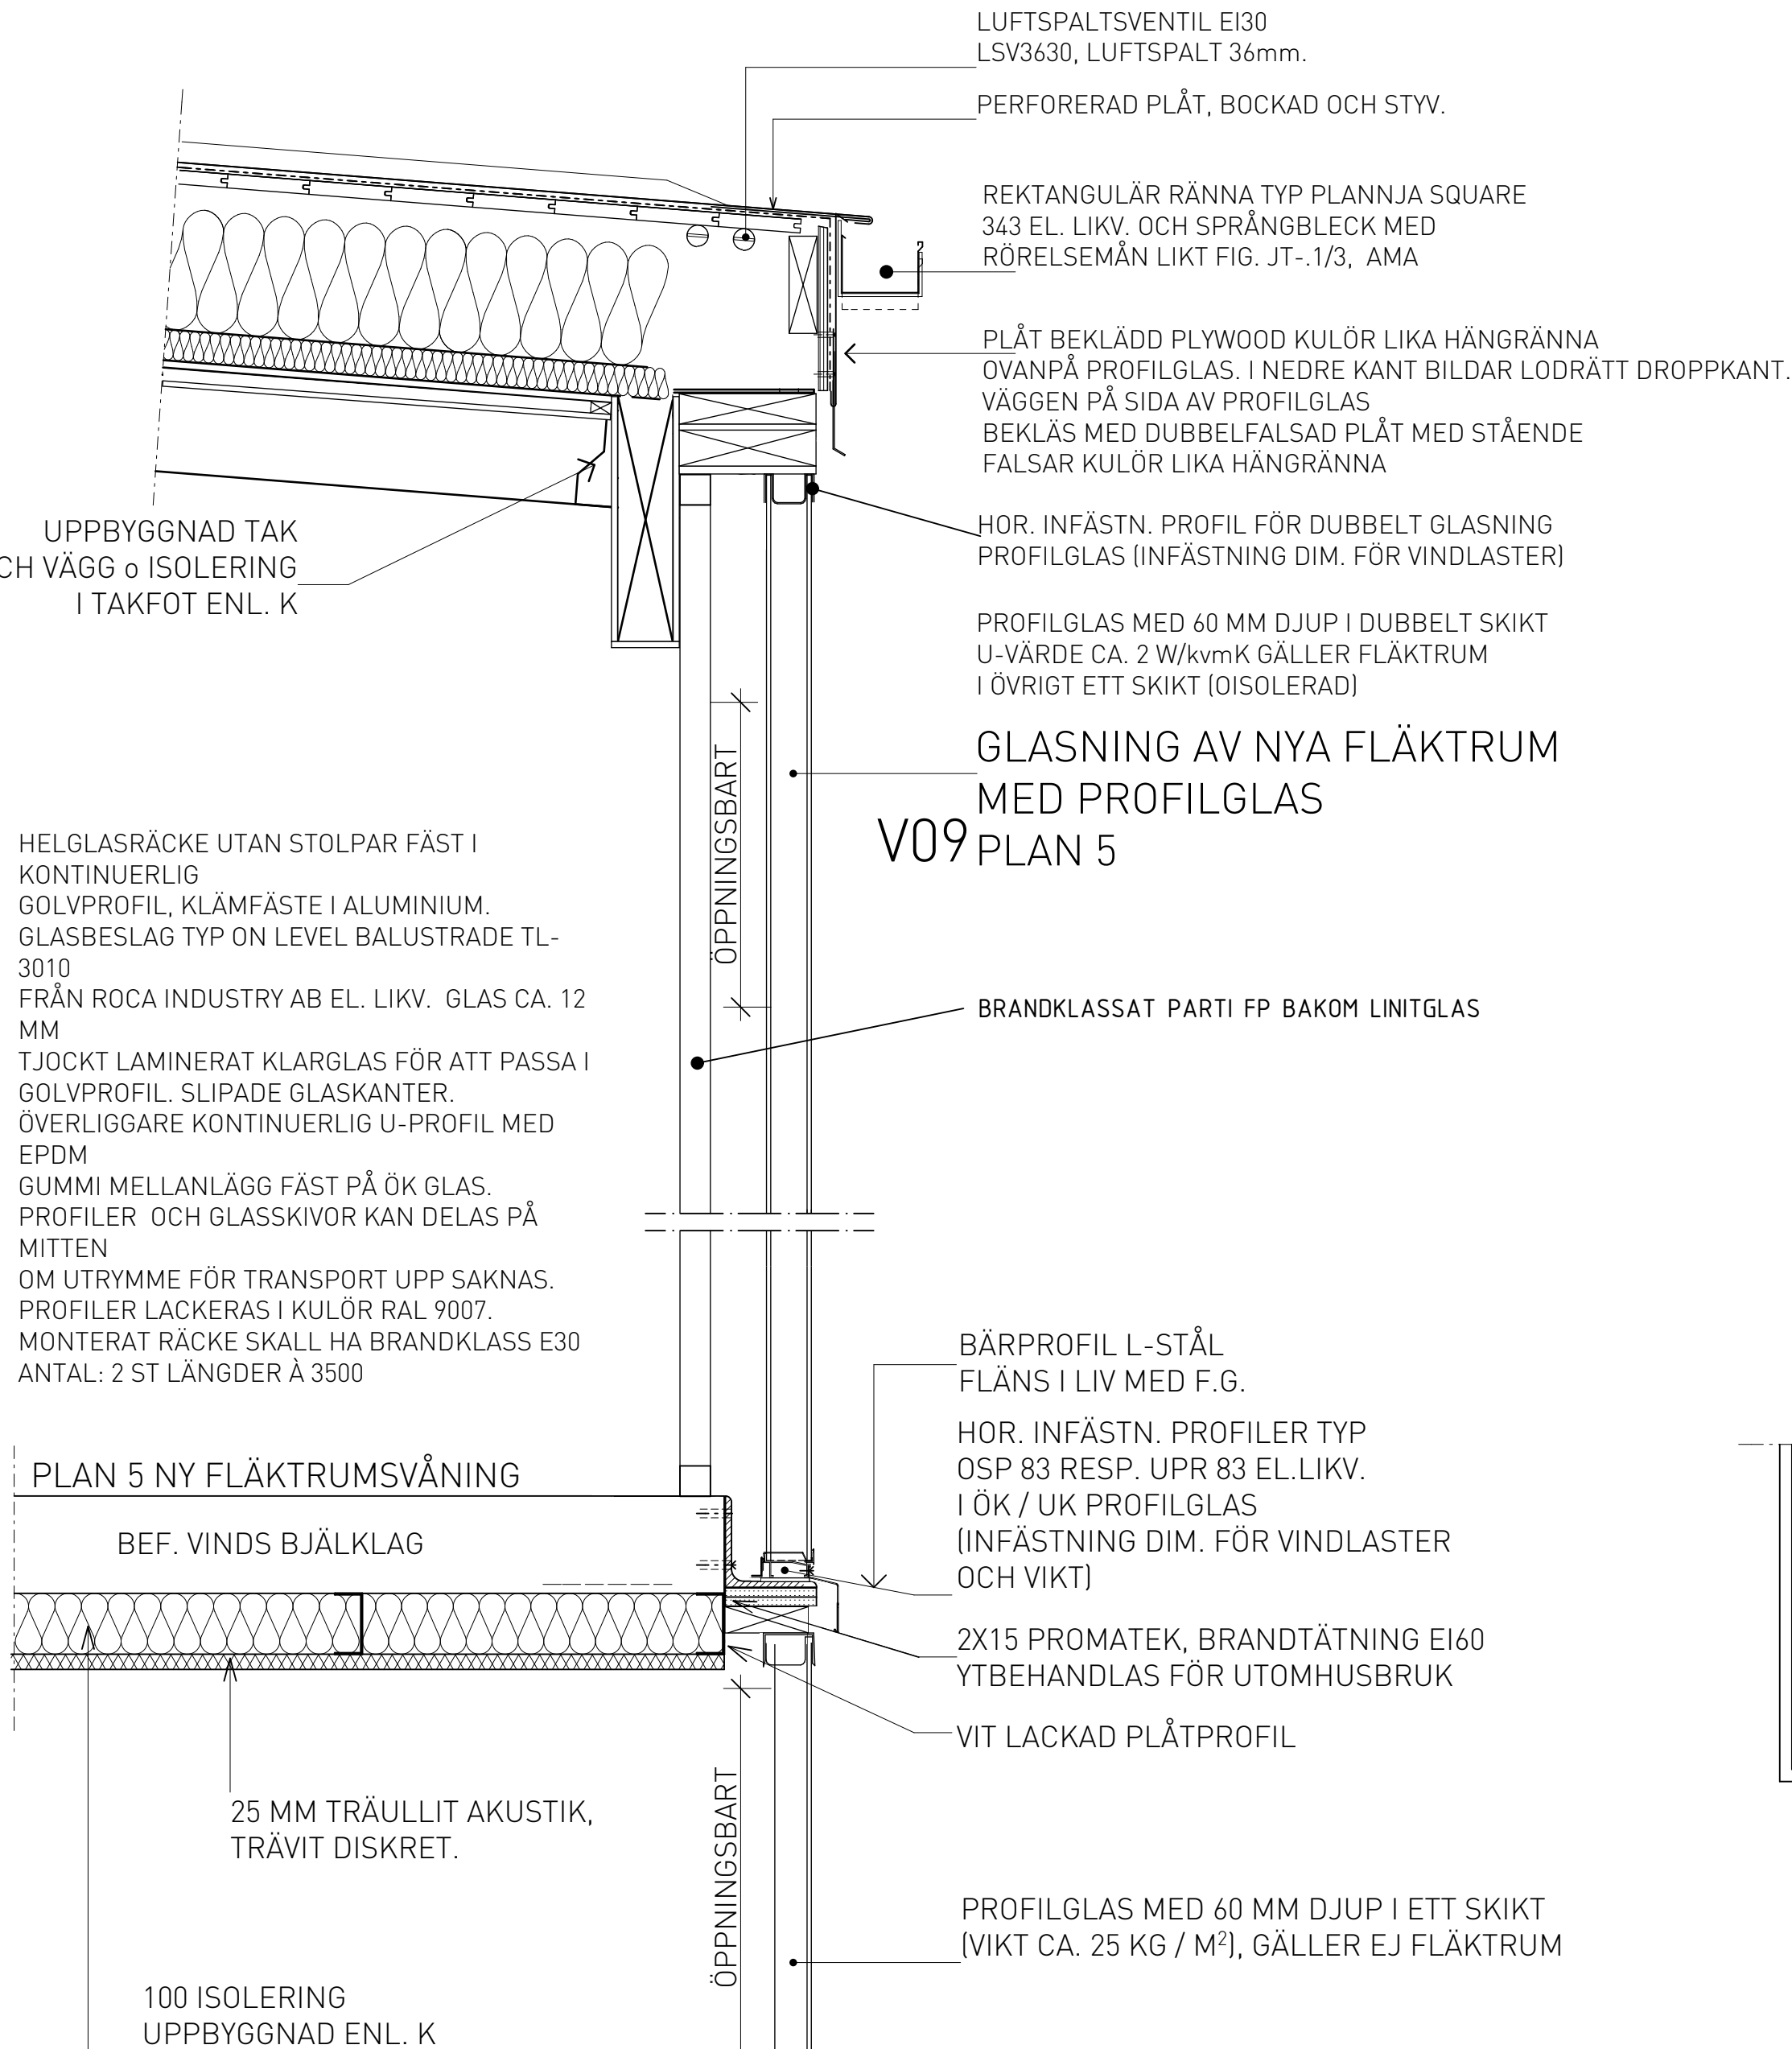
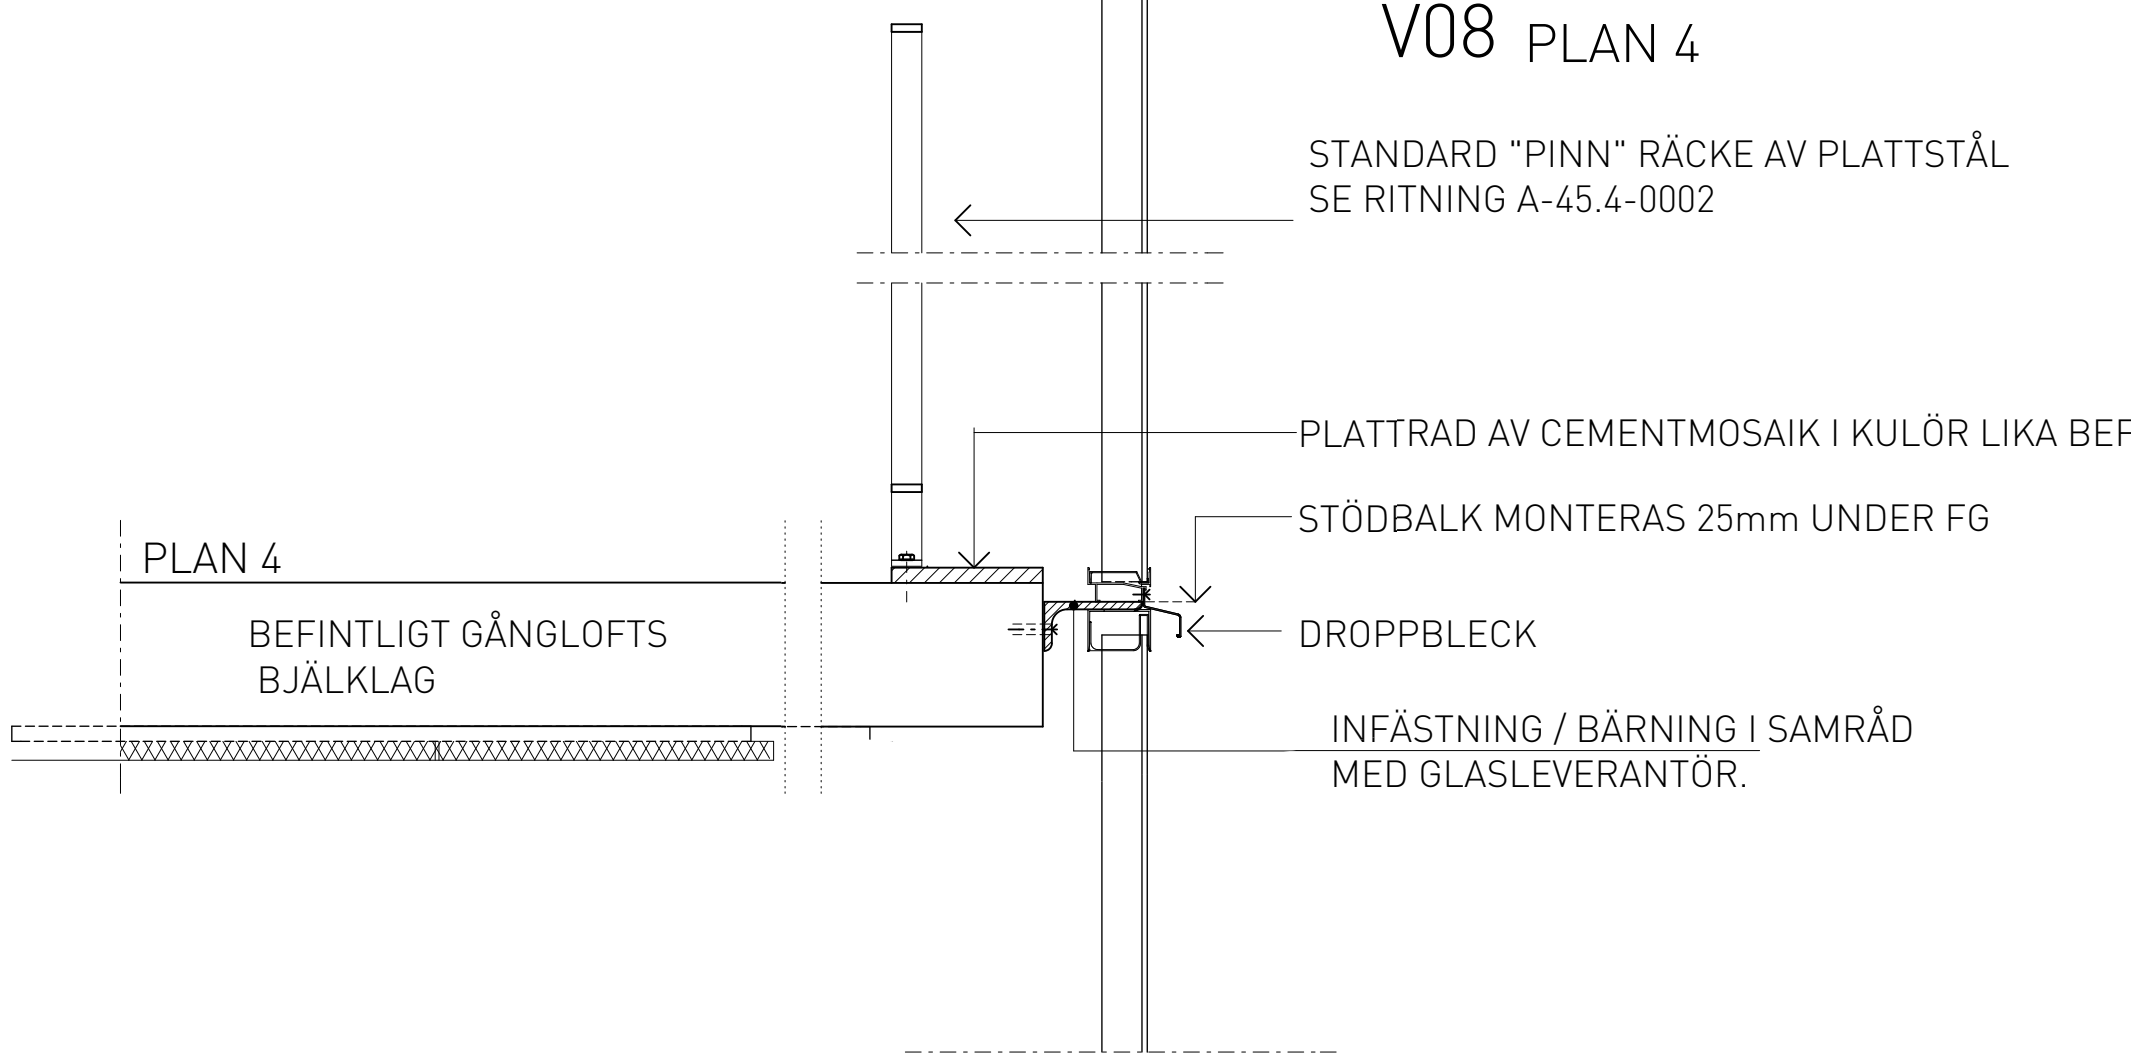
ALLA MÅTT I MM

HP = HÖGPUNKT

LP = LÅGPUNKT

FÖRESKRIFTER

HÄNVISNINGAR

FÖR FÖRKLARINGAR OCH
FÖRESKRIFTER, SE RITN: A-01.0-0001FASADER, SE RITN: A-40.3-5401 - 5402
PLANER: A-40.1-5402 - 5505GLASNING AV GÅNGLOFT
MED PROFILGLAS
V10 PLAN 3 BJÄLKLAG ÖVER ENTRÉGLASNING AV GÅNGLOFT
H03 INBYGGNAD AV RÖR LEDNINGARGLASNING AV GÅNGLOFT
MED PROFILGLAS
H02 GÄLLER PLAN 3 OCH UPPÅTGLASNING AV NYA FLÄKTRUM
MED PROFILGLAS
V09 PLAN 5GLASNING AV GÅNGLOFT
MED PROFILGLAS
V08 PLAN 4

HANDLINGAR URSPRUNGLIGEN UPPRÄTTADE AV BRUNNBERG & FÖRSHED AB, GRÄNSKNING OCH ÄNDRING AV SÖDERGRUPPEN ARKITEKTER I SAMRÅD MED SVENSKA BOSTÄDER OCH STERNER STENHUS FASAD

REV. ANT. AVSEENDE SIGN. DATUM

FASTIGHET

STORHOLMEN 3

STORHOLMSBACKARNA 22 - 28

VÄRBERG

ADDRESS

BOX 95 162 12 VÄLLINGBY TEL. 08/508 370 00

A - Södergruppen arkitekter 08 - 442 17 00

K - AFRY AB 010 - 505 00 00

E - KNG Ei Konsult & Installation 08 - 80 44 04

V - Strands Luft AB 08 - 590 700 00

VS - Stockholm Värme och Vatten

BR - Verifire Brandskyddsprojektering 010 - 641 00 22

TE - Sterner Stenhus AB 08 - 740 84 00

SC - Idola Solceller AB 010 - 330 06 65

S - KTC Control AB 08 - 556 320 70

RELATIONSHANDLING

RITNINGEN AVSER

HUS 54-55 CDF.NR 7

YTTERVÄGG

VERTIKALA 08-10, HORIZONTELLA 02-03

SKALA A1: 1:10 A3: 1:20 Disciplin A

REDIGERAD AV A. FRANSSON RITAD AV GRANSKAD AV

DATUM 2024-04-29

ARBETSNUMMER SVB0045 A-42.6-0004 REV.

METER 1:10 0 0.1 0.2 0.3 0.4 0.5 1

XREF LAGER