


FÖRKLARINGAR  
ALLA MÅTT I MM

## FÖRESKRIFTER

ALLA MÅTT KONTROLLERAS PÅ PLATS INNAN  
TILLVERKNING SKER


## HÄNVISNINGAR

PLANER, SE RITN: A-40.1-5402 - 5504

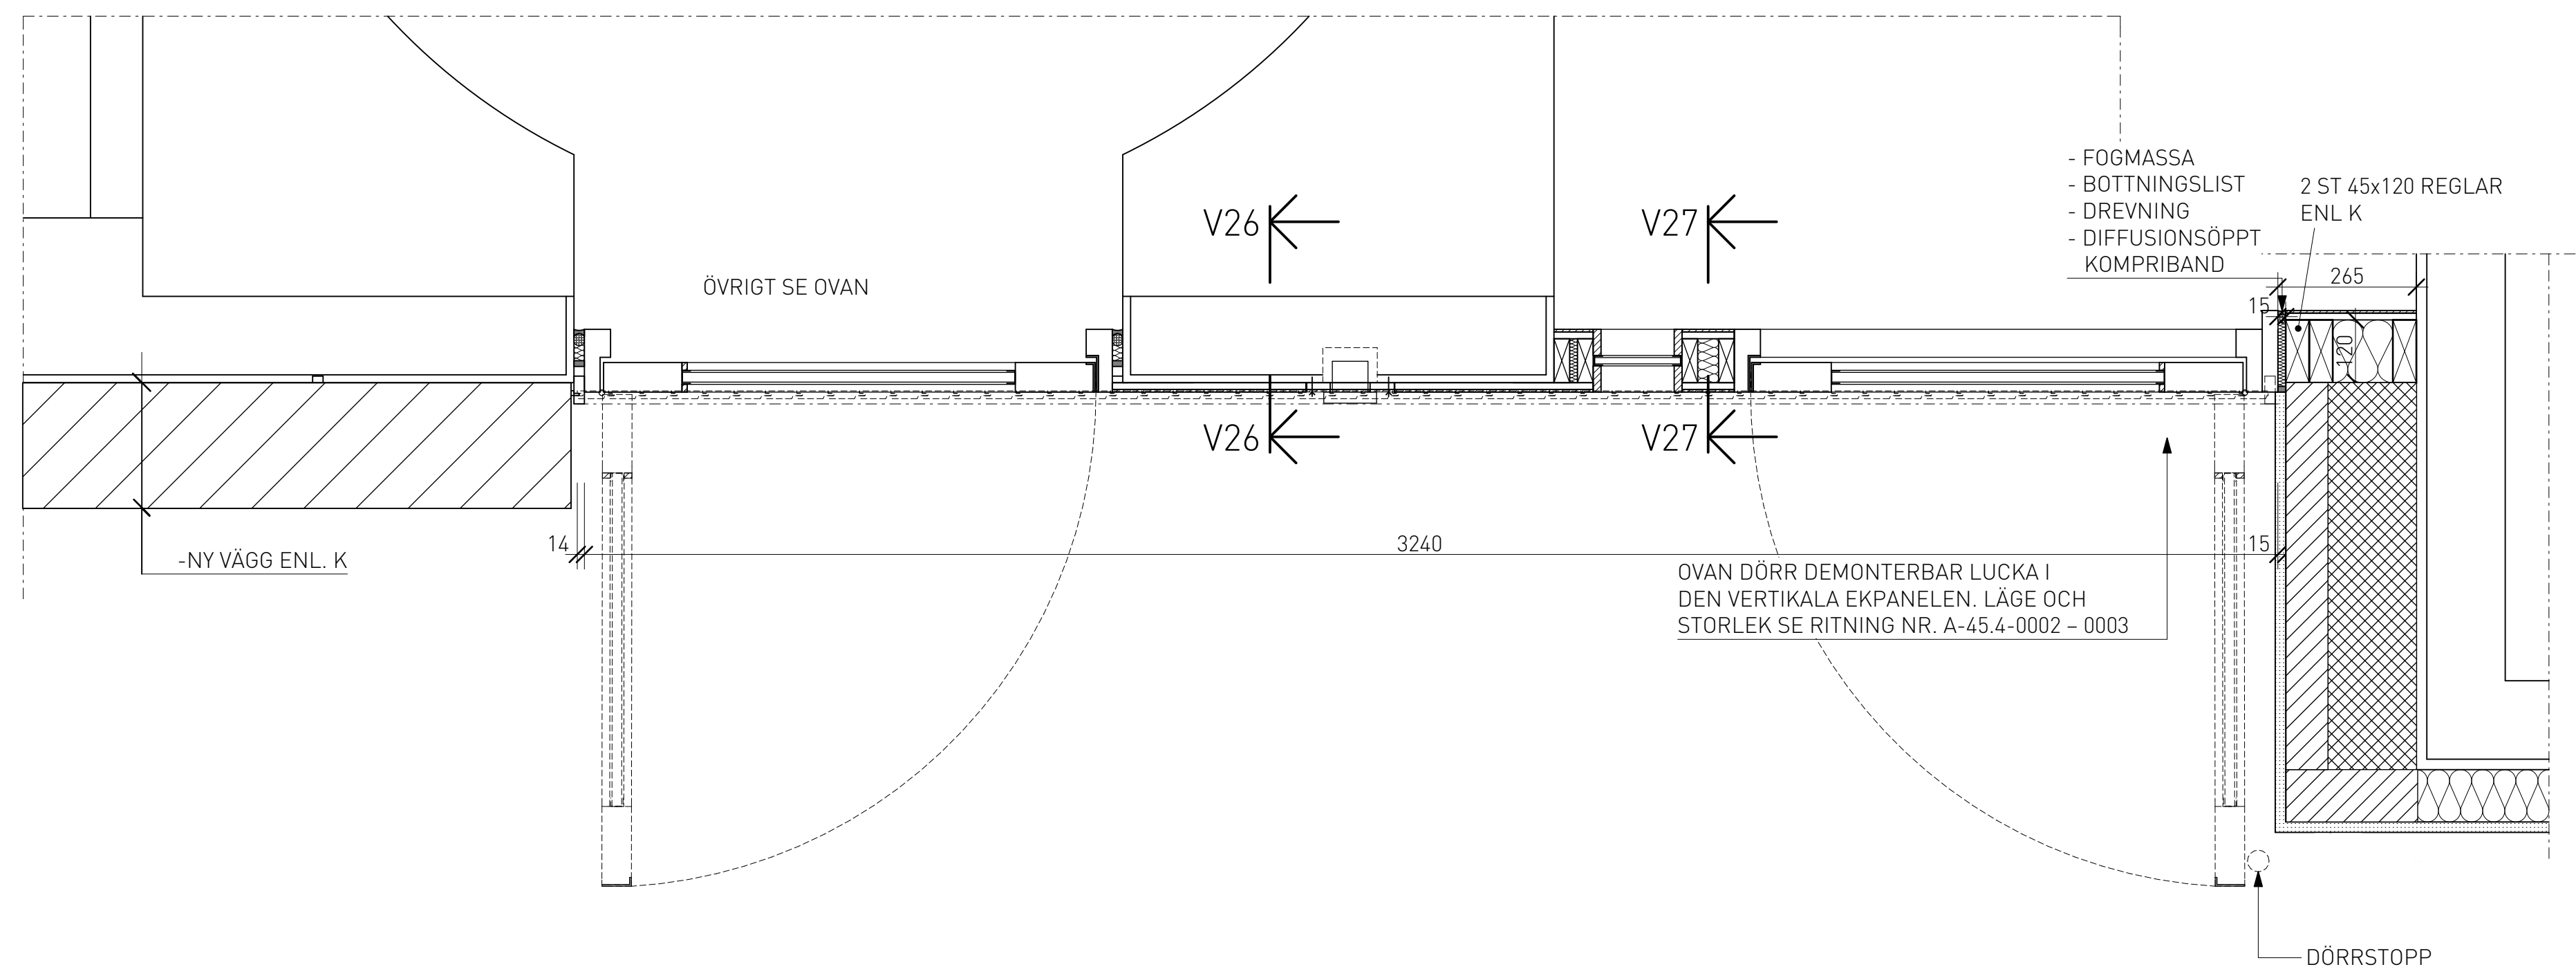

## H24

HUS 53/55, PLAN 3 OCH PLAN 4

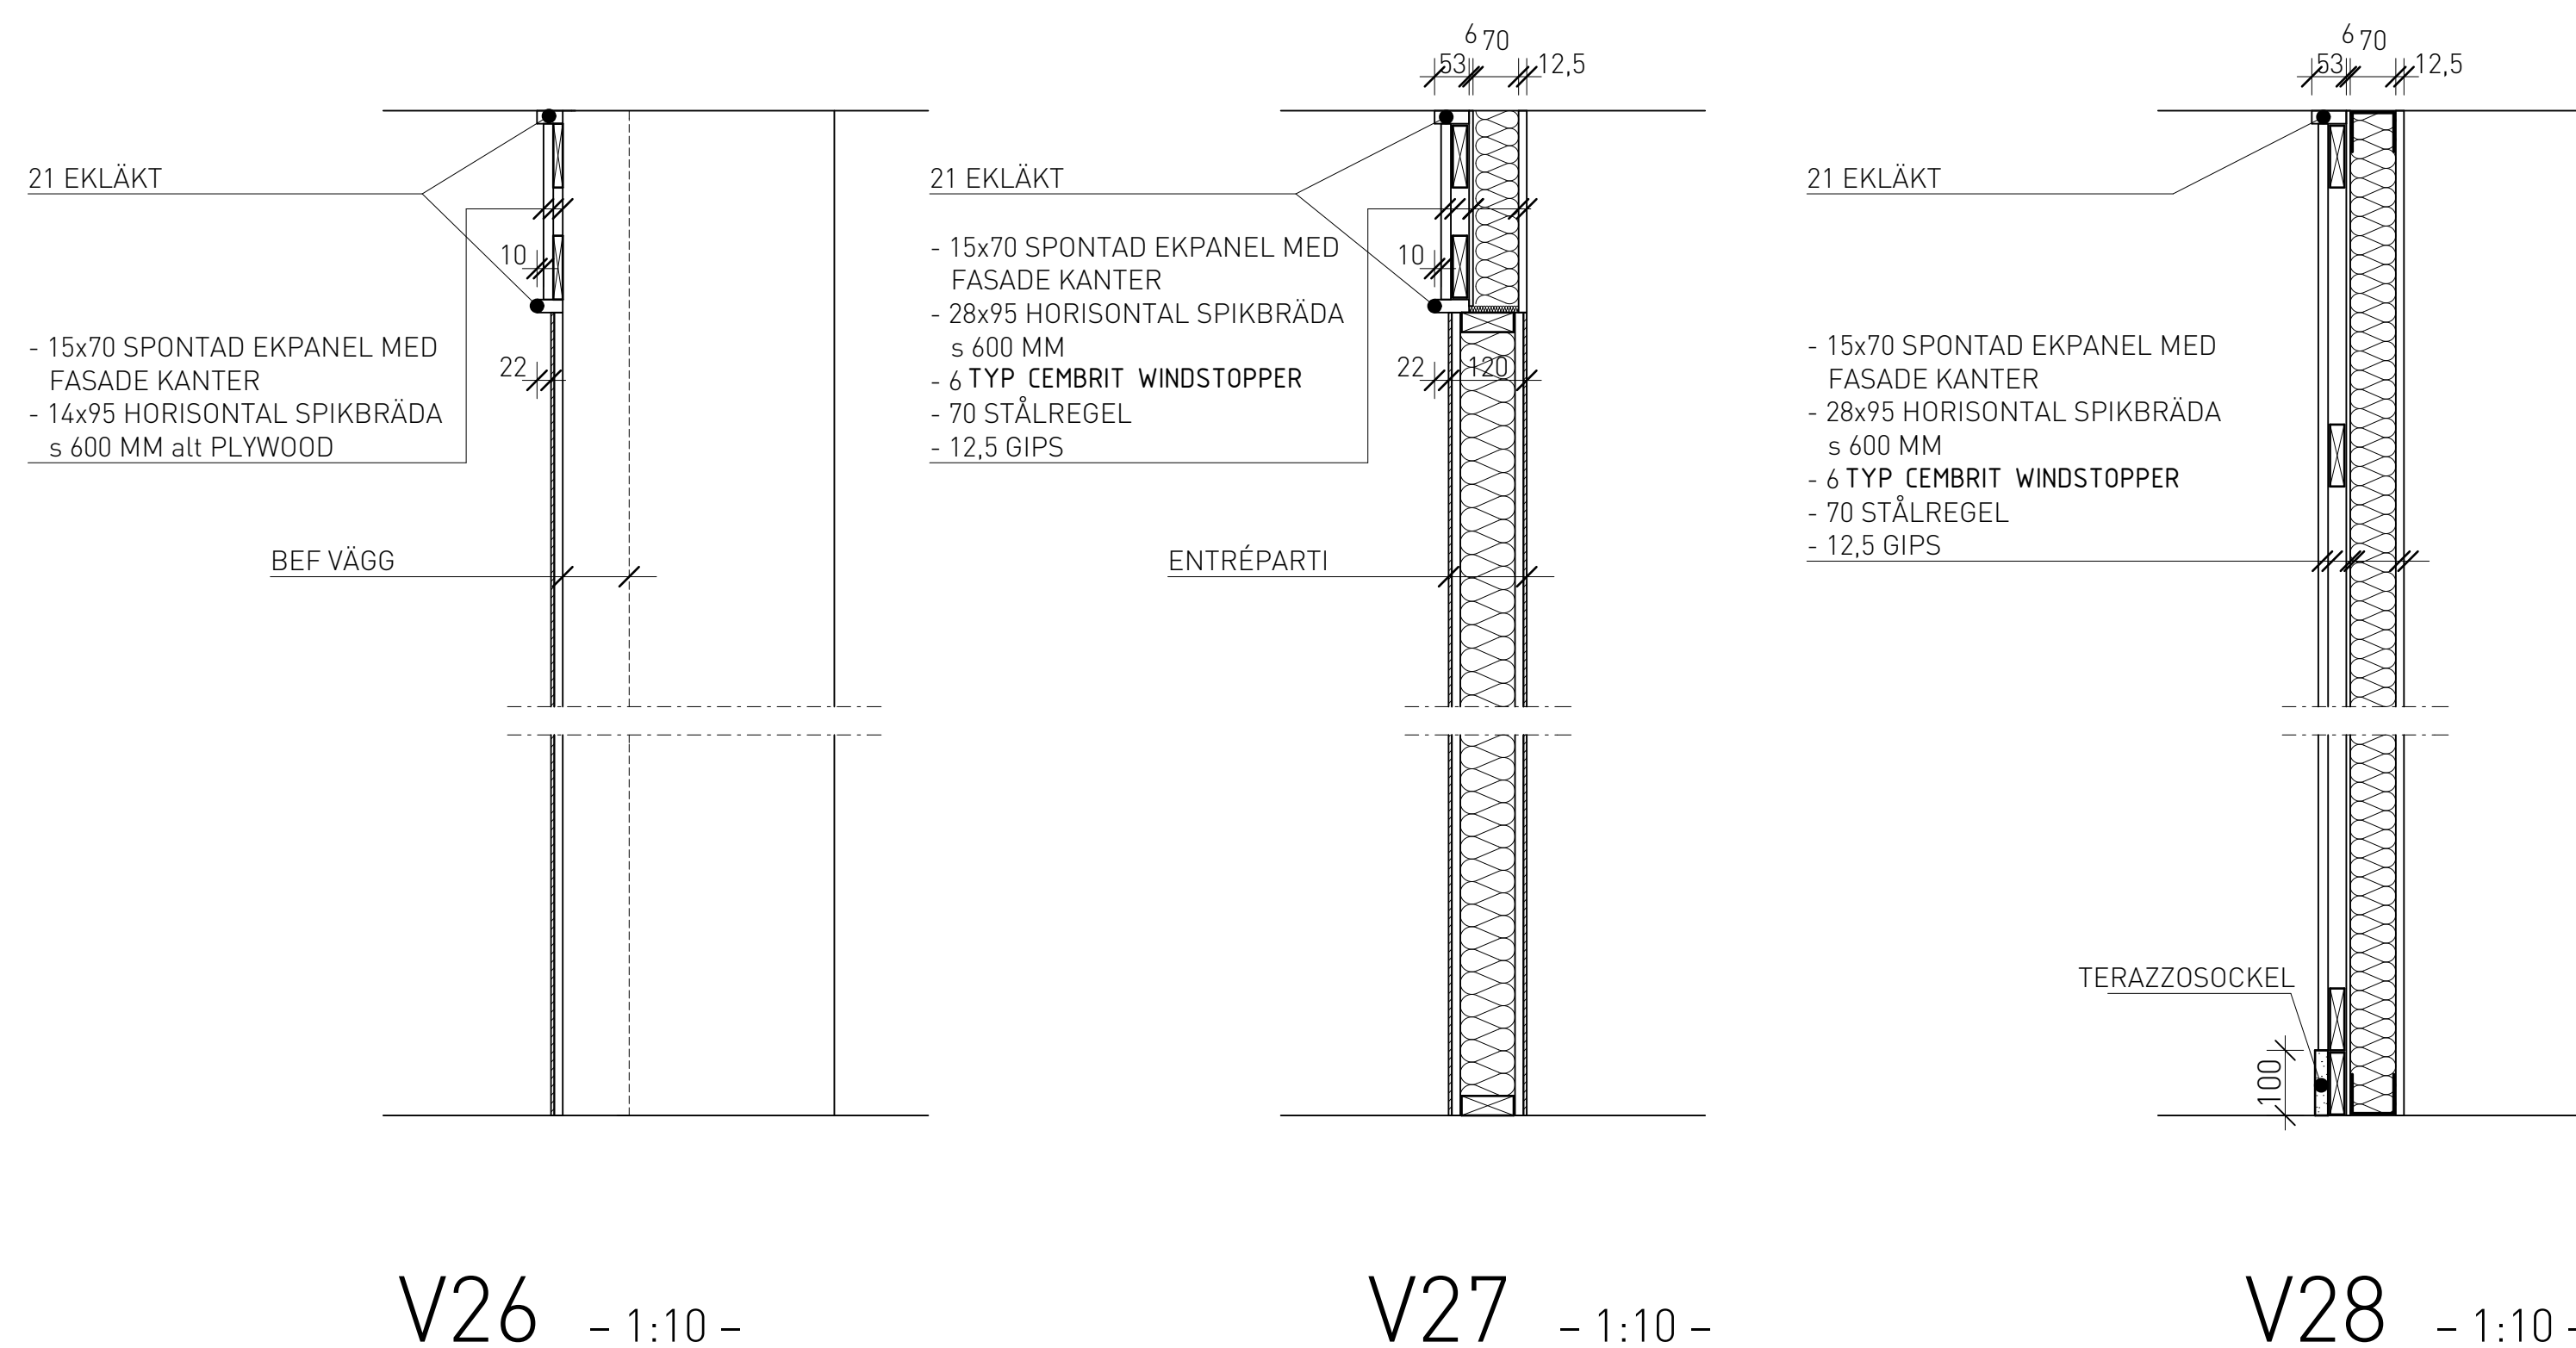

HANDLINGAR URSPRUNGLIGEN UPPRÄTTADE AV BRUNNBERG &  
FORSHED AB, GRANSKNING OCH ÄNDRING AV SÖDERGRUPPEN  
ARKITEKTER I SAMRÅD MED SVENSKA BOSTÄDER OCH STERNER  
STENHUS FASAD

REV	ANT	AVSEENDE	SIGN	DATUM
-----	-----	----------	------	-------

FASTIGHET  
STORHOLMEN 3  
STORHOLMSBACKARNA 22 - 28  
VÄRBERG  
ADDRESS

**SB** Svenska Bostäder  
BOX 95 162 12 VÄLLINGBY TEL. 08/508 370 00

<input checked="" type="checkbox"/>	A - Södergruppen arkitekter	08 - 442 17 00
<input type="checkbox"/>	K - AFRY AB	010 - 505 00 00
<input type="checkbox"/>	E - KNG El Konsult & Installation	08 - 80 44 04
<input type="checkbox"/>	V - Strands Luft AB	08 - 590 700 00
<input type="checkbox"/>	VS - Stockholm Värme och Vatten	
<input type="checkbox"/>	BR - Verifire Brandskyddsprojekttering	010 - 641 00 22
<input type="checkbox"/>	TE - Sterner Stenhus AB	08 - 740 84 00
<input type="checkbox"/>	SC - Idola Solceller AB	010 - 330 06 05
<input type="checkbox"/>	S - KTC Control AB	08 - 556 32 70

## RELATIONSHANDLING

RITNINGEN AVSER  
HUS 54-55  
YTTERVÄGG  
HORIZONTELLA 24, VERTIKALA 26, 27, 28

CDF.NR 7

SKALA A1: 1:10		A3: 1:20		Disciplin A	
REDIGERAD AV A. FRANSSON		RITAD AV —		GRANSKAD AV —	
DATUM 2024-04-29					
ARBETSNUMMER SVB0045		A-42.6-0013			REV