


XREF

LAGER

TAKINKLÄDNAD I GÅNGLOFT OCH PORTIK

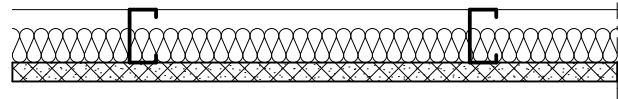


LJUDKLASS: R<sup>w</sup> dB  
70 mm regel  
45 mm mineralull absobtionsklass A  
25 mm täullit akustik, trävit, diskret

UT1

FÖRKLARINGAR

- A= GIPSSKIVA
- K= OSB-SKIVA
- L= FUKTSÅKER K-PLYWOOD 15mm
- C= FIBERCEMENTSIVA TYP CEMBRIT
- MULTIFORCE ELLER LIKV.
- S= 1 mm STÅLPLÅT
- Å= ÅNGBROMS

Alla mått anges i mm.  
Gipsväggar enligt Danogips eller likvärdigt.  
Uppgifter inom parentes) anger väggens kapacitet enligt Danogips. Om parentes saknas skall väggen uppfylla kraven.  
Kodsystem enligt Danogips, se förklaring nedan.

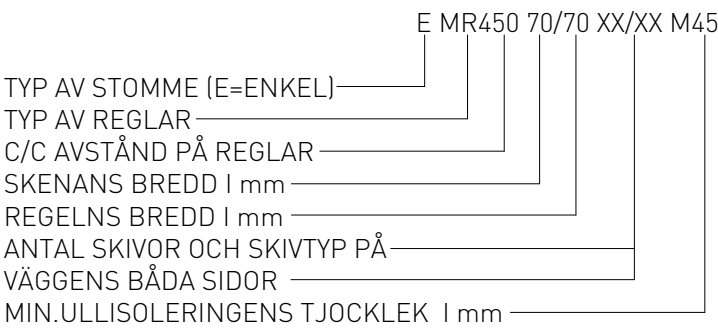

Väggtyp "I PRINCIP" innebär varierande vägg tjocklek anpassad till intilliggande väggar

FÖRESKRIFTER

Där rumshöjder så kräver skall MR-reglar eller likvärdigt bytas mot förstärkningsreglar om ej annat anges.  
Montage enligt leverantörens anvisningar med hänsyn till angivna brand- och ljudkrav.  
Gipsskivor utförs med bredd 900 mm.  
Lägenhetsskiljande väggar, liksom övriga väggar med ljudkrav skall, för att uppfylla dessa, ansluta mot betongbjälklag enligt detalj.  
Anslutning mot bjälklag enligt ljudbeskrivning.  
Väggar i BAD, WC/DUSCH och WC förstärks med kortlingar av plåt (ej trä).  
Vägg/undertaksanslutning: skarven ska utföras så att den brandavskiljande förmågan inte påverkas, t.ex. genom att följa principdetaljen.

OSBSKIVA  
Generellt för brandklassade väggar där träfiberskivor ingår skall densiteten vara minst 600 kg/m³

HANDLINGAR URSPRUNGLIGEN UPPRÄTTADE AV BRUNNBERG & FÖRSHED AB, GRANSKNING OCH ÄNDRING AV SÖDERGRUPPEN ARKITEKTER I SAMRÅD MED SVENSKA BOSTÄDER OCH STERNER STENHUS FASAD

REV	ANT	AVSEENDE	SIGN	DATUM

FASTIGHET	STORHOLMEN 3 STORHOLMSBACKARNA 22 - 28 VÄRBERG
ADRESS	VÄRBERG



<input checked="" type="checkbox"/> A	- Södergruppen arkitekter	08 - 442 17 00
<input type="checkbox"/> K	- AFRY AB	010 - 505 00 00
<input type="checkbox"/> E	- KNG Ei Konsult & Installation	08 - 80 44 04
<input type="checkbox"/> V	- Strands Luft AB	08 - 590 700 00
<input type="checkbox"/> VS	- Stockholm Värme och Vatten	
<input type="checkbox"/> BR	- Verifire Brandskyddsprojektering	010 - 641 00 22
<input type="checkbox"/> TE	- Sterner Stenhus AB	08 - 740 84 00
<input type="checkbox"/> SC	- Idola Solceller AB	010 - 330 06 65
<input type="checkbox"/> S	- KTC Control AB	08 - 556 320 70

RELATIONSHANDLING

RITNINGEN AVSER  
HUS 54-55 CDF.NR 7  
INTE RUMSBILDANDE BYGGDELAR  
VÄGGTYPER, UPPSTÄLLNING

SKALA A1: 1:10	A3: 1:20	Disciplin A
REDIGERAD AV A. FRANSSON	RITAD AV —	GRANSKAD AV —
DATUM 2024-04-29	ARBETSNUMMER SVB0045	REV A-43.4-0001