

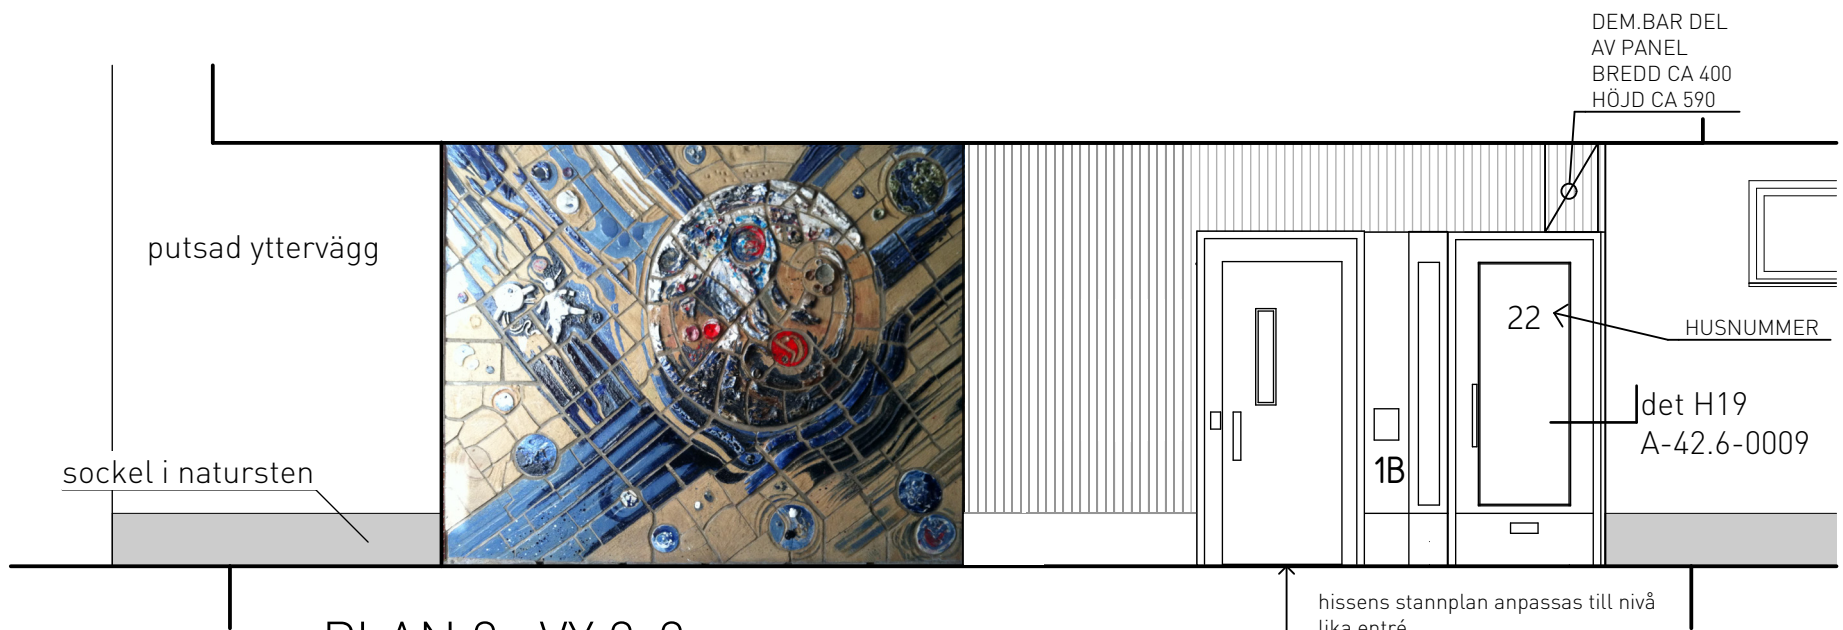


PLAN 2, VY 1-1

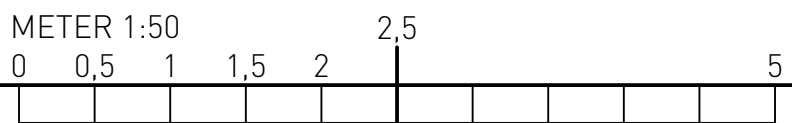

PLAN 2, VY 2-2

OBS!
BEFINTLIG KONST
HANTERAS VARSAMT!
SE
ANTIKVARISK BESKRIVNING

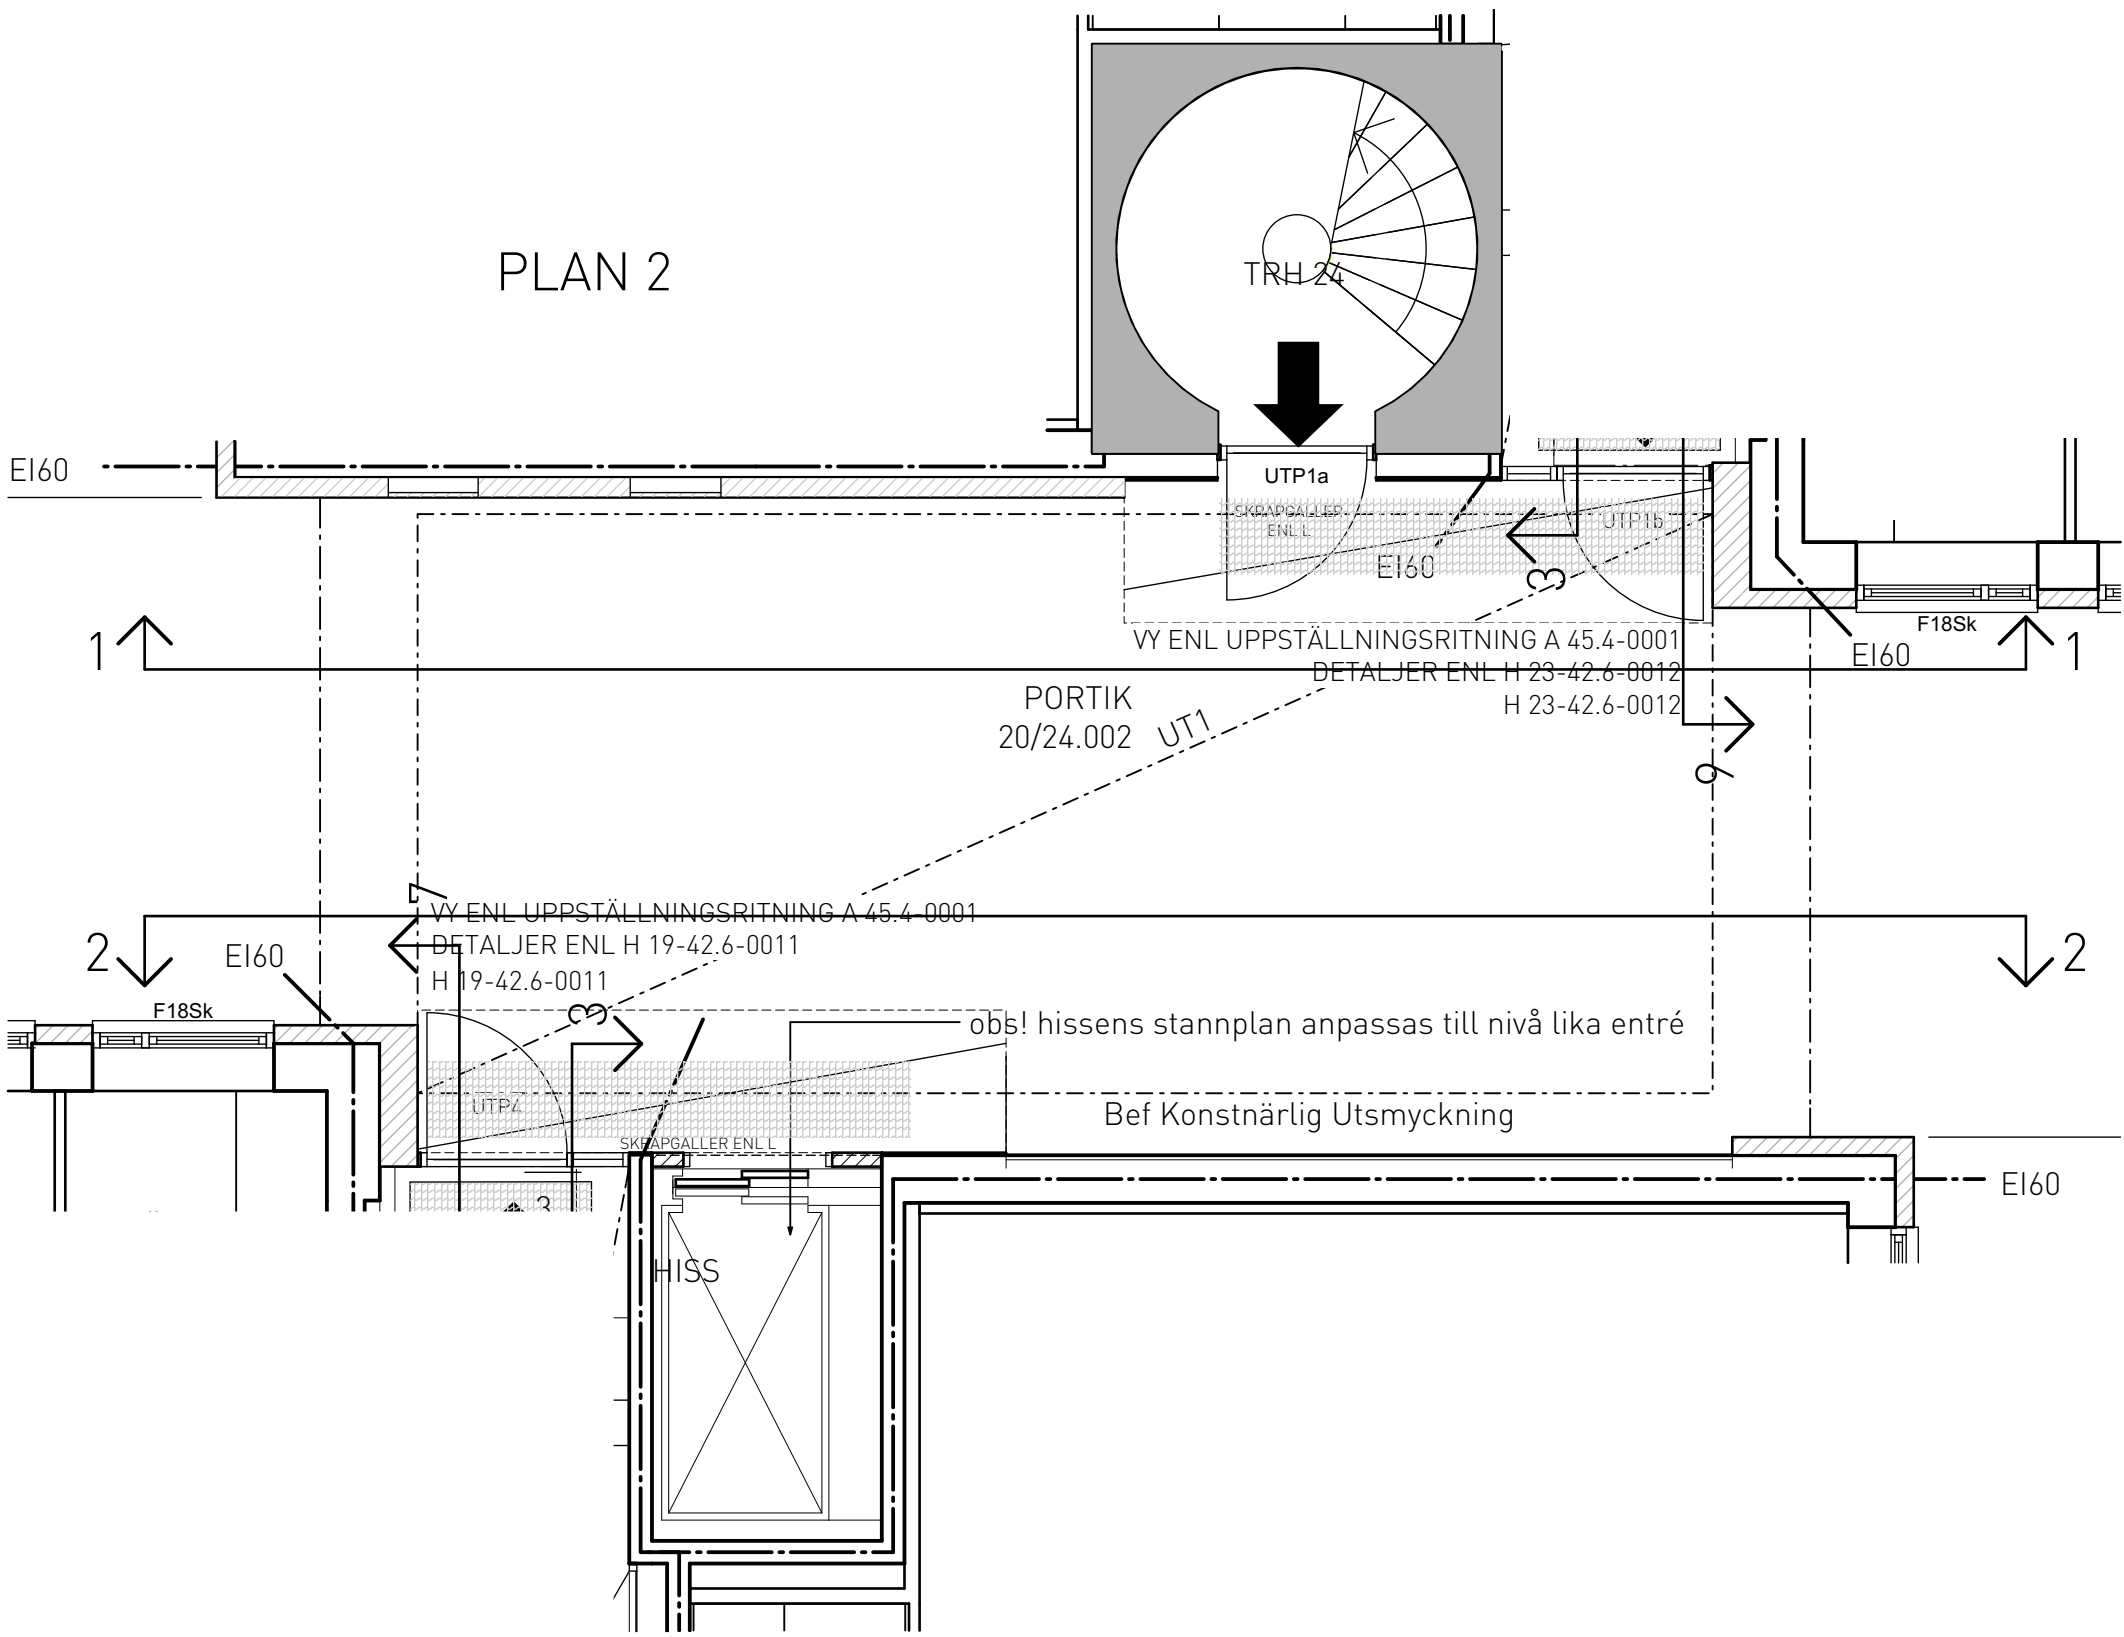

FÖRESKRIFTER forts

- ÖVRIGT
- 1A KODLÄSARE ENL E
1B KODLÄSARE / PORTTELEFON ENL E
 - HISSKNAPP ENL HISS
 - POSTBOXAR, Typ Din Box AB, typ Svenskboxen liggande, kulör RAL 7015 skiffergrå.

2 st 2x6, SVB 26, 12st fack med snedtak, (SVBSTD)
Postboxar monteras på bef vägg enl ritning.
 - SITTBÄNK, typ Kompan typ Rumba rak, L 180 cm. Thermo Ash - Surface
Skrivas i golv
 - TIDNINGSHÅLLARE Typ Svenskboxen Bocken rostfri
Monteras uk 900 öfg
 - FÄLLSITS, Typ Skagerak, typ Cutter, sits i ek
Monteras med sittyta 450 öfg.

FÖRKLARINGAR

Samtliga mått i millimeter.

- Träpanel
- Målat väggfält i avvikande kulör
- Golvfält i avvikande kulör, se detalj
- Befintlig konstnärlig utsmyckning
- IL Inspektionslucka enl planritning

FÖRESKRIFTER

GOLV
ENL RUMSBESKRIVNING, FÄLT I ANNAN KULÖR ENLIGT UPPSTÄLLNING OCH DETALJ

SOCKEL
ENL RUMSBESKRIVNING

VÄGGAR
ENL RUMSBESKRIVNING, MÅLAT VÄGGFÄLT (ca 300 brett) I ANNAN KULÖR

ENL RUMS, UTBREDNING ENL UPPSTÄLLNINGAR, SKA LINJERA MED GOLVFÄLT

UNDERTAK
ENL PLANRITNING, PLACERAS ENL PLANFIGUR

RÄCKE
SKALL VARA AV PLATTSTÅL, TYP HERRJUNGA, MODELL...

SAMTLIGA MÅTT SKA KONTROLLERAS PÅ PLATS FÖRE TILLVERKNING. ALLT STÅL FABRIKSMÅLAS I KULÖR RAL 9007

TILLVERKAREN SVARAR FÖR HÅLLFASTHET OCH BARNSÄKERHET. INFÄSTNING I GOLV ENL K.

HÄNVISNINGAR

PLANER	A-40.1-5401-5504
SEKTIONER	A-40.2-5401-5402
UTV. PARTIER, TRÄ	A-42.4-0010
DETALJRITNINGAR	A-42.6-0009-0012

HANDLINGAR URSPRUNGLIGEN UPPRÄTTADE AV BRUNNBERG & FÖRSHED AB, GRANSKNING OCH ÄNDRING AV SÖDERGRUPPEN ARKITEKTER I SAMRÅD MED SVENSKA BOSTÄDER OCH STERNER STENHUS FASAD

REV	ANT	AVSEENDE	SIGN	DATUM
-----	-----	----------	------	-------

FASTIGHET

STORHOLMEN 3
STORHOLMSBACKARNA 22 - 28
VÄRBERG

ADRESS

SB Svenska Bostäder
BOX 95 162 12 VÄLLINGBY TEL. 08/508 370 00

<input checked="" type="checkbox"/> A	- Södergruppen arkitekter	08 - 442 17 00
<input type="checkbox"/> K	- AFRY AB	010 - 505 00 00
<input type="checkbox"/> E	- KNG Ei Konsult & Installation	08 - 80 44 04
<input type="checkbox"/> V	- Strands Luft AB	08 - 590 700 00
<input type="checkbox"/> VS	- Stockholm Värme och Vatten	
<input type="checkbox"/> BR	- Verifire Brandskyddsprojektering	010 - 641 00 22
<input type="checkbox"/> TE	- Sterner Stenhus AB	08 - 740 84 00
<input type="checkbox"/> SC	- Idola Solceller AB	010 - 330 06 65
<input type="checkbox"/> S	- KTC Control AB	08 - 556 320 70

RELATIONSHANDLING

RITNINGEN AVSER
HUS 54-55 CDF.NR **7**
HUSKOMPLETTERINGAR
ENTRÉ OCH GÅNGLOFT, UPPSTÄLLNING, PLAN 2

SKALA A1: 1:50	A3: 1:100	Disciplin A
REDIGERAD AV A. FRANSSON	RITAD AV —	GRANSKAD AV —
DATUM 2024-04-29		
ARBETSNUMMER SVB0045	A-45.4-0001	REV