

FÖRKLARINGAR

ALLA MÅTT I mm

FÖRESKRIFTER

SAMTLIGA MÅTT KONTROLLERAS PÅ PLATS.
ANTAL OCH PLACERING KONTROLLERAS MOT
PLANER OCH FASADER.
INNAN TILLVERKNING PÅBÖRJAS SKALL
TILLVERKNINGSRITNINGAR GRANSKAS OCH
GODKÄNNAS AV BESTÄLLAREN.

BALKONGER

BALKONGPLATTOR PLATSGJUTS. INFÄSTNING
OCH DIMENSIONER ENL KONSTRUKTÖR.
INGJUTNINGSGODS FÖR RÄCKESMONTERING
SAMORDNAS MELLAN KONSTRUKTÖR OCH
RÄCKESTILLVERKARE, SAMT EV. ELEMENTTILLV.
BEFINTLIGA OCH NYA PLATTOR MÅLAS VITT PÅ
UNDERSIDA MED ALKALIRESENTENT FÄRG.

DRAGSTAG

SE SEKTION.

RÄCKEN

RÄCKEN SKA UPPFYLLA TEKNISKA ANVISN.
SVERIGE 2015 FRÅN BALKONGFÖREN. I NORDEN
GLASCENTRUM OCH PERSONSÄKERHET ENL. BBR
FRONTER AV HÄRDAT LAMINERAT SCREEN-
TRYCKT GLAS PÅ UTSIDA ENLIGT UPPSTÄLLNING.
FOLIE MED RASTERMÖNSTER ENL DETALJ, KULÖR
RAL 9007.
RÄCKESHÖJD 1100 mm, FULLHÖG.
RÄCKESSTOMME AV LACKERAD ALUMINIUM TYP
VISION FABR. ARQ DESIGN EL. LIKV. I KULÖR RAL
9007.
STOLPFÄSTE STANDARD FÖR INGJUTNING SAM-
ORDNAS MED BERÖRDA.

BALKONGSKÄRMAR

GLASSKÄRM MELLAN BALKONGER, SE SEKTION.
OBS! AVVIKANDE HÖJDMÅTT PLAN 4.

HÄNVISNINGAR

ALLMÄNT, SE RITN: A-01.0-0001

PLANER, SE RITN: A-40.1-5402 - 5505.
FASADER, SE RITN: A-40.3-5401 - 5402.
DETALJER, SE RITN: A-42.6-0003

HANDLINGAR URSPRUNGLIGEN UPPRÄTTADE AV BRUNNBERG &
FÖRSHED AB, GRANSKNING OCH ÄNDRING AV SÖDERGRUPPEN
ARKITEKTER I SAMRÄD MED SVENSKA BOSTÄDER OCH STERNER
STENHUS FASAD

REV	ANT	AVSEENDE	SIGN	DATUM
-----	-----	----------	------	-------

FASTIGHET	STORHOLMEN 3
ADRESS	STORHOLMSBACKARNA 22 - 28 VÄRBERG

SB Svenska Bostäder
BOX 95 162 12 VÄLLINGBY TEL. 08/508 370 00


<input checked="" type="checkbox"/> A	- Södergruppen arkitekter	08 - 442 17 00
<input type="checkbox"/> K	- AFRY AB	010 - 505 00 00
<input type="checkbox"/> E	- KNG Ei Konsult & Installation	08 - 80 44 04
<input type="checkbox"/> V	- Strands Luft AB	08 - 590 700 00
<input type="checkbox"/> VS	- Stockholm Värme och Vatten	
<input type="checkbox"/> BR	- Verifire Brandskyddsprojektering	010 - 641 00 22
<input type="checkbox"/> TE	- Sterner Stenhus AB	08 - 740 84 00
<input type="checkbox"/> SC	- Idola Solceller AB	010 - 330 06 65
<input type="checkbox"/> S	- KTC Control AB	08 - 556 320 70

RELATIONSHANDLING

RITNINGEN AVSER	HUS 54-55	CDF.NR 7
	HUSKOMPLETTERINGAR	
	BALKONG, UTBYGGNAD OCH GLASRÄCKE	

SKALA A1: 1:20	A3: 1:40	Disciplin A
REDIGERAD AV A. FRANSSON	RITAD AV —	GRANSKAD AV —
DATUM 2024-04-29		
ARBETSNUMMER SVB0045	A-45.4-0010	REV

PLAN 2 - 4

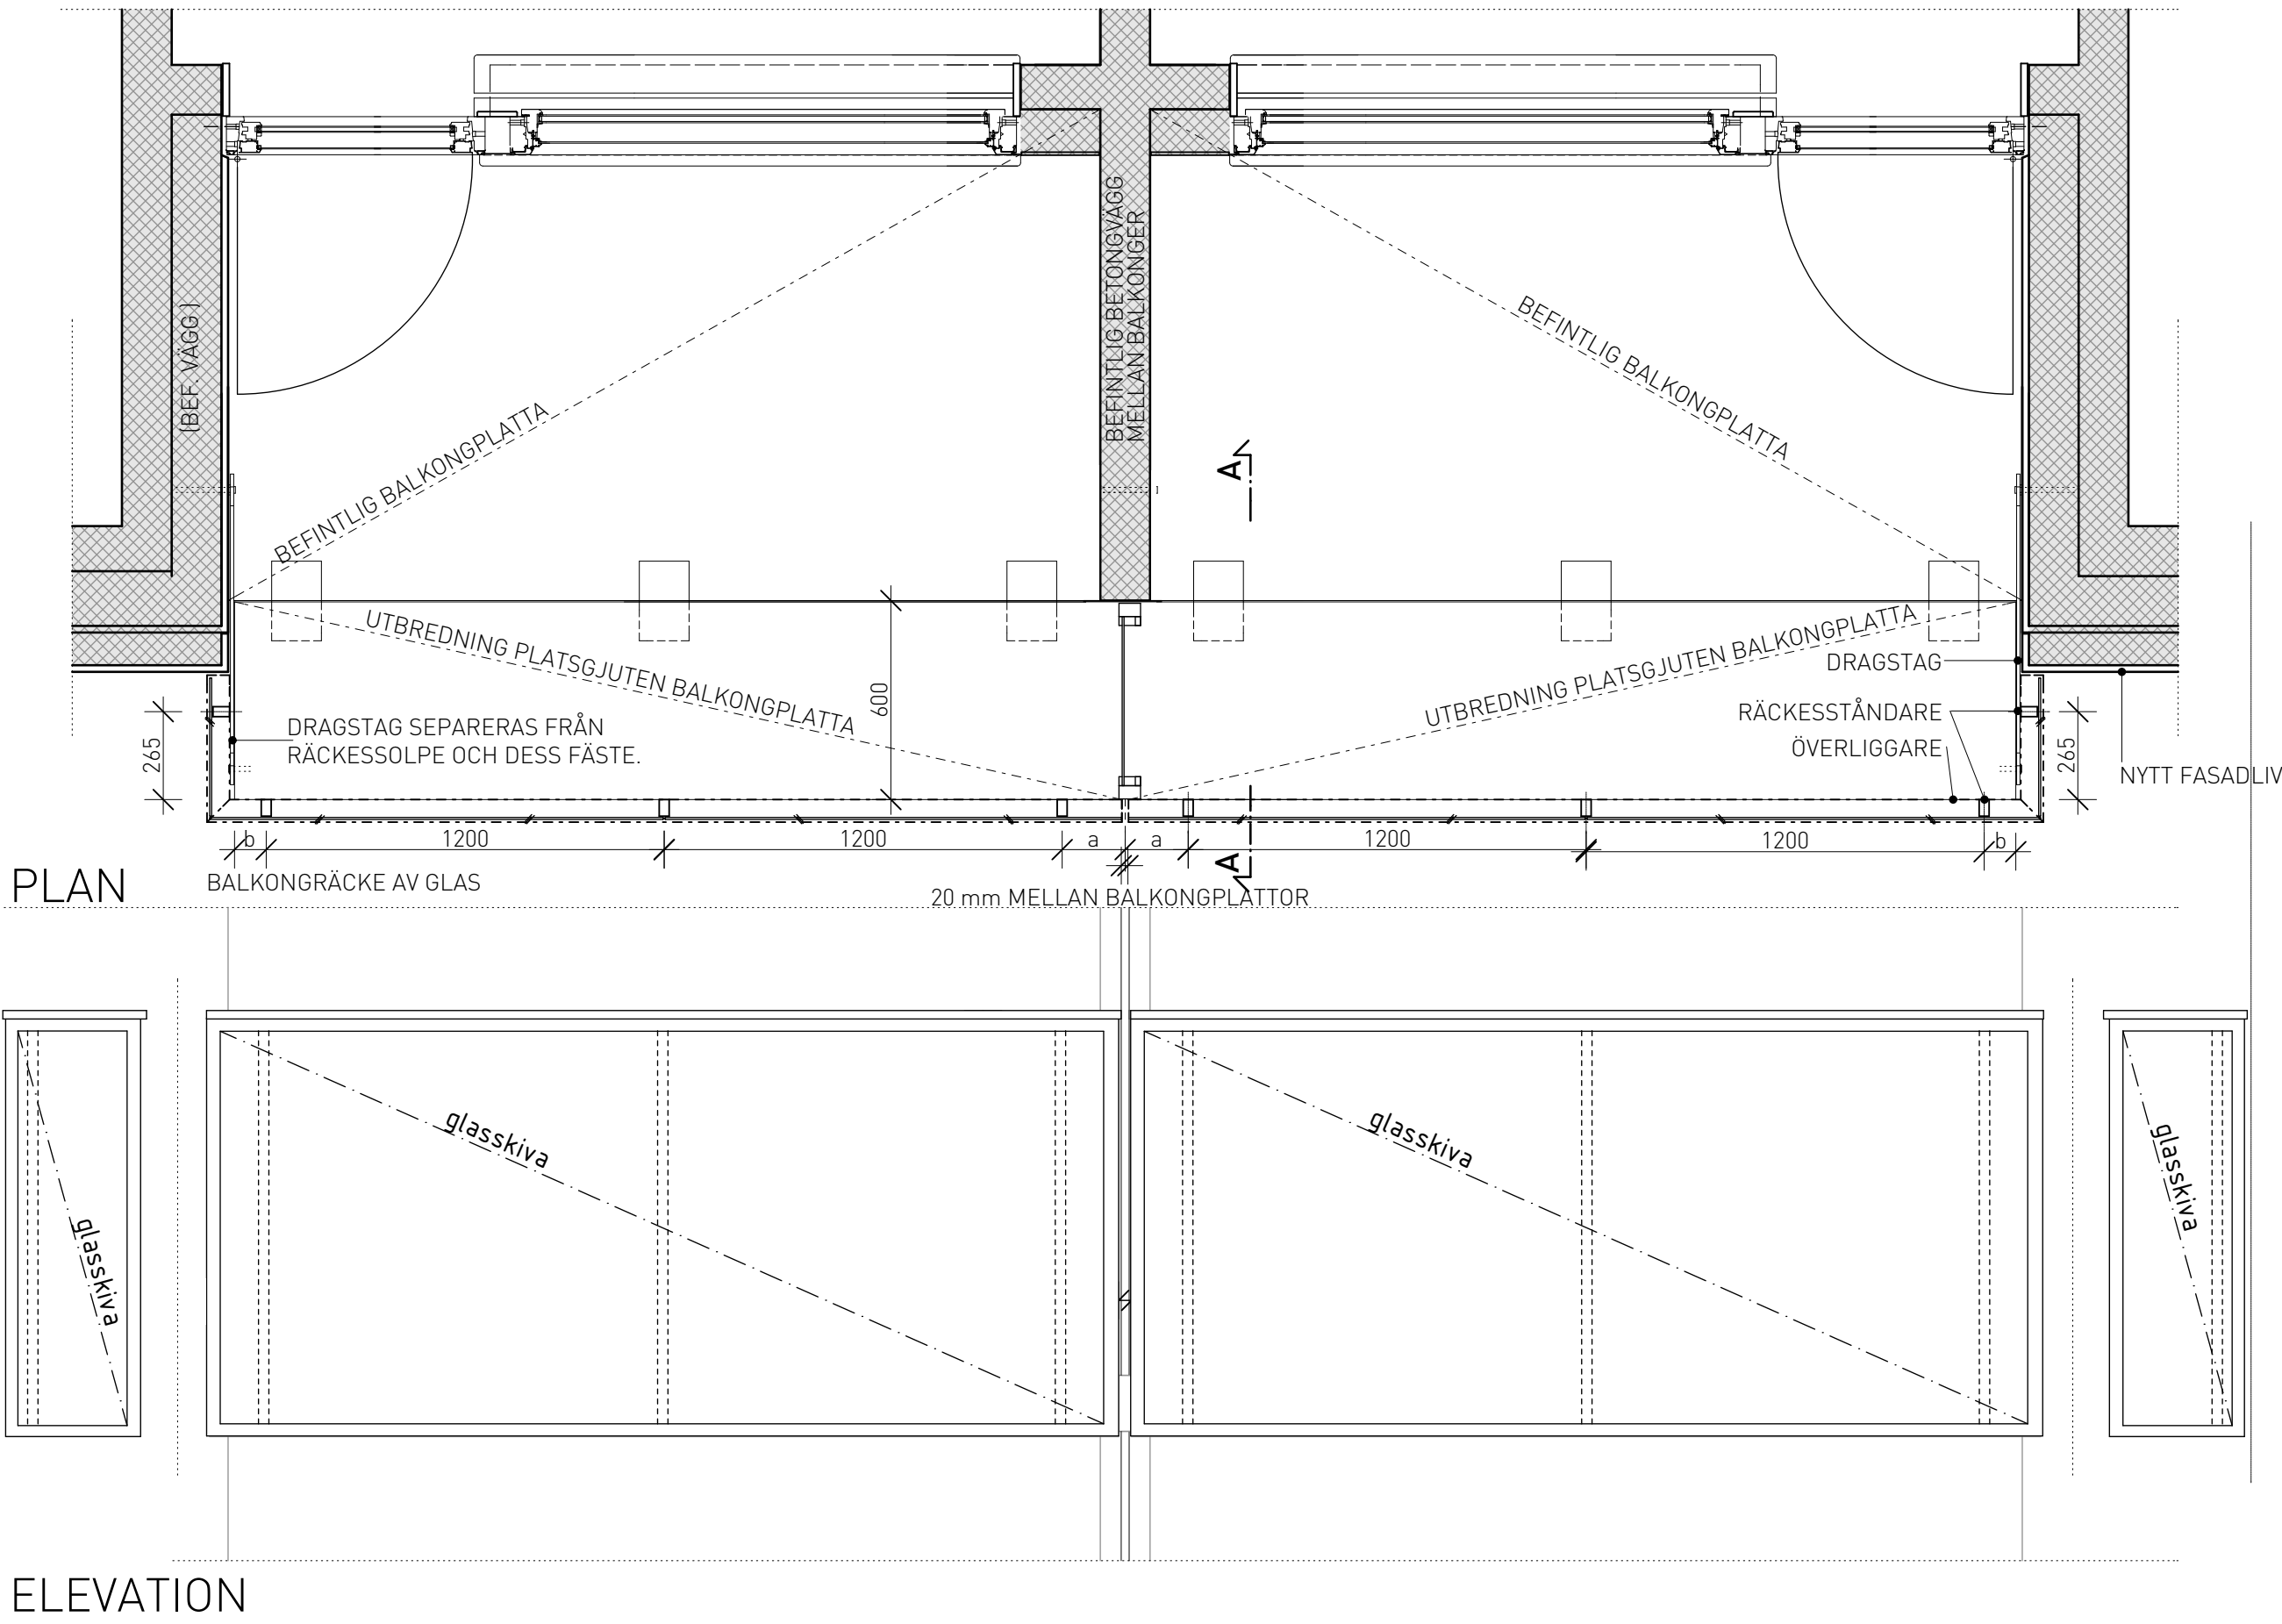

UPPBYGGNAD AV BALKONGS
SKÄRMTAK
SE RITNING A-42.6-0003

ÖVERLIGGARE MED KONT. GLASFÄSTE
OCH FÖRBEREDD FÖR INGLASNING
GLASSKIVOR LAMINERADE MED UV-
RESISTENT SCREENTRYCKT PVB-FOLIE
STÅNDARE / STOLPE ENL. TILLV.

DROPPNÖS I UK PLATTA

(VID INGLASNING TÄTAS MELLAN SKÄRM
OCH BALKONGPLATTA.)

GLASSKÄRM I RAMVERK MED LAMINERAT
GLAS MED FOLIE I OPALVIT TON.
BRANDKLASS E 30

UK RÄCKE MAX. 50 MM UNDER
UK BALKONGPLATTA

A-A BALKONGUTBYGGNAD PLATSGJUTEN
PLATTA MED DRAGSTAG ENL. K-RITN.

SEKTION