


FÖRESKRIFTER

ALLMÄNNA FÖRESKRIFTER ENLIGT  
K-010-0001

FÖRKLARINGAR

HÄNVISNINGAR

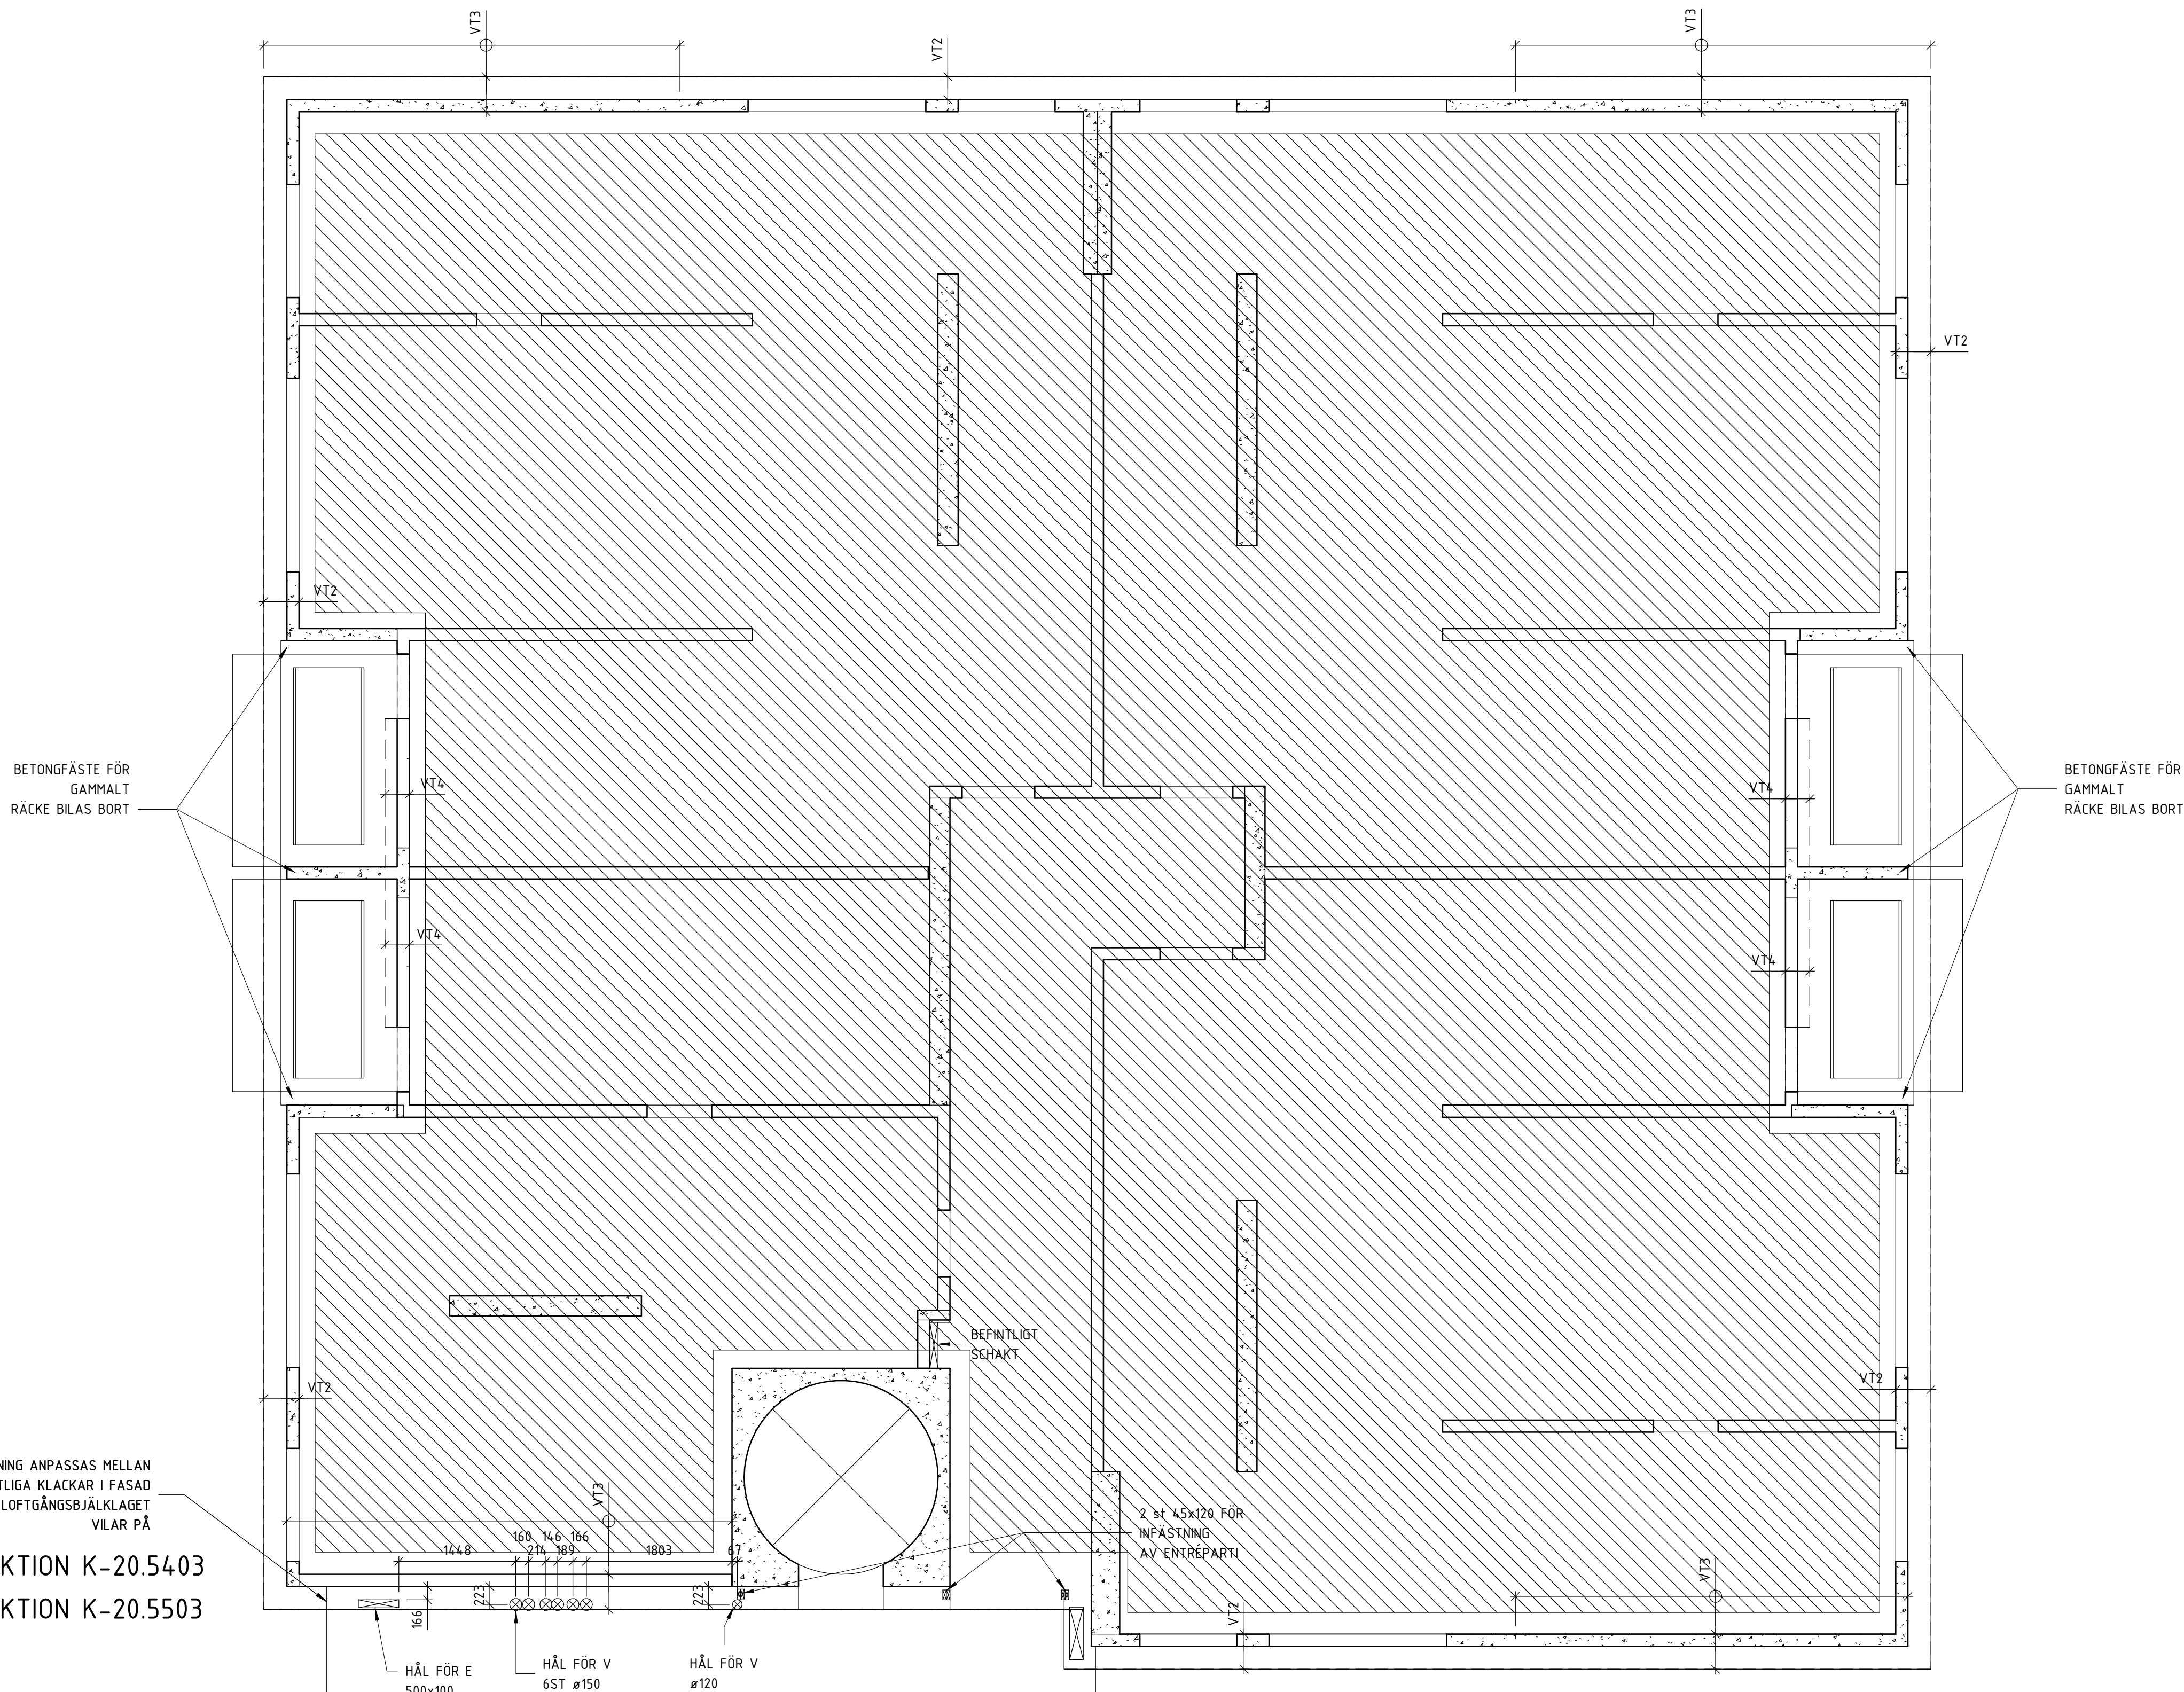


HÅLTAGNING ANPASSAS MELLAN  
BEPINTLIGA KLACKAR I FASAD  
SOM LOFTGÅNGSBJÄLKLAGET  
VILAR PÅ

KONNEKTION K-20.5403  
KONNEKTION K-20.5503

SKALA 1:50  
0 1 2 3 4 5  
METER

KONNEKTION K-20.5403  
KONNEKTION K-20.5503

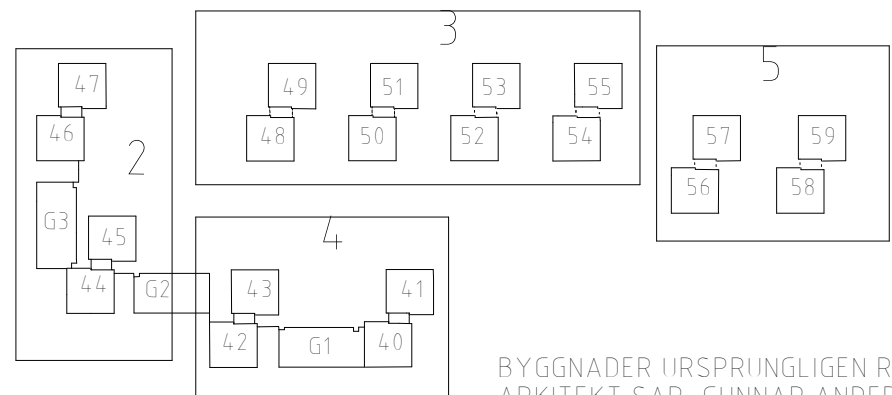

ARKITEKT SÄR GUNNAR ANDERSSON  
SVENSKA BOSTÄDER

REV	ANT	AVSEENDE	SIGN	DATUM
FASTIGHET				
STORHOLMEN 3				
STORHOLMSBACKARNA 22 - 28				
<b>SB Svenska Bostäder</b>				
BOX 95 162 12 VÄLLINGBY TEL. 08/508 370 00				
<input type="checkbox"/> A- Södergruppen Arkitekter				
<input checked="" type="checkbox"/> K- AFRY AB - 010-505 00 00				
<input type="checkbox"/> E- Alltel Elektrokonsult AB				
<input type="checkbox"/> V- Seveko AB				
<input type="checkbox"/> B- Briab				
<input type="checkbox"/> L- Norkonsult AB				
<input type="checkbox"/> P- Svenska Bostäder AB				
RELATIONSHANDLING				
RITNINGEN AVSER				
HUS 55 DEL - CFD.NR 7				
PLAN - VÄNING -				
BJLK ÖVER PLAN 3				
SKALA A1 1:50 A3 1:100 Disciplin				
KONSTRUERAD AV/HANDLÄGGARE RITAD AV GRANSKAD AV				
L. GUSTAFSSON LG SS				
DATUM				
2024-04-29				
ARBETSNUMMER				
742873 K-20.1-5503				
REV				