



1 - PLAN - INFÄSTNING FÖR INGLASNING AV BALKONG
1 : 10

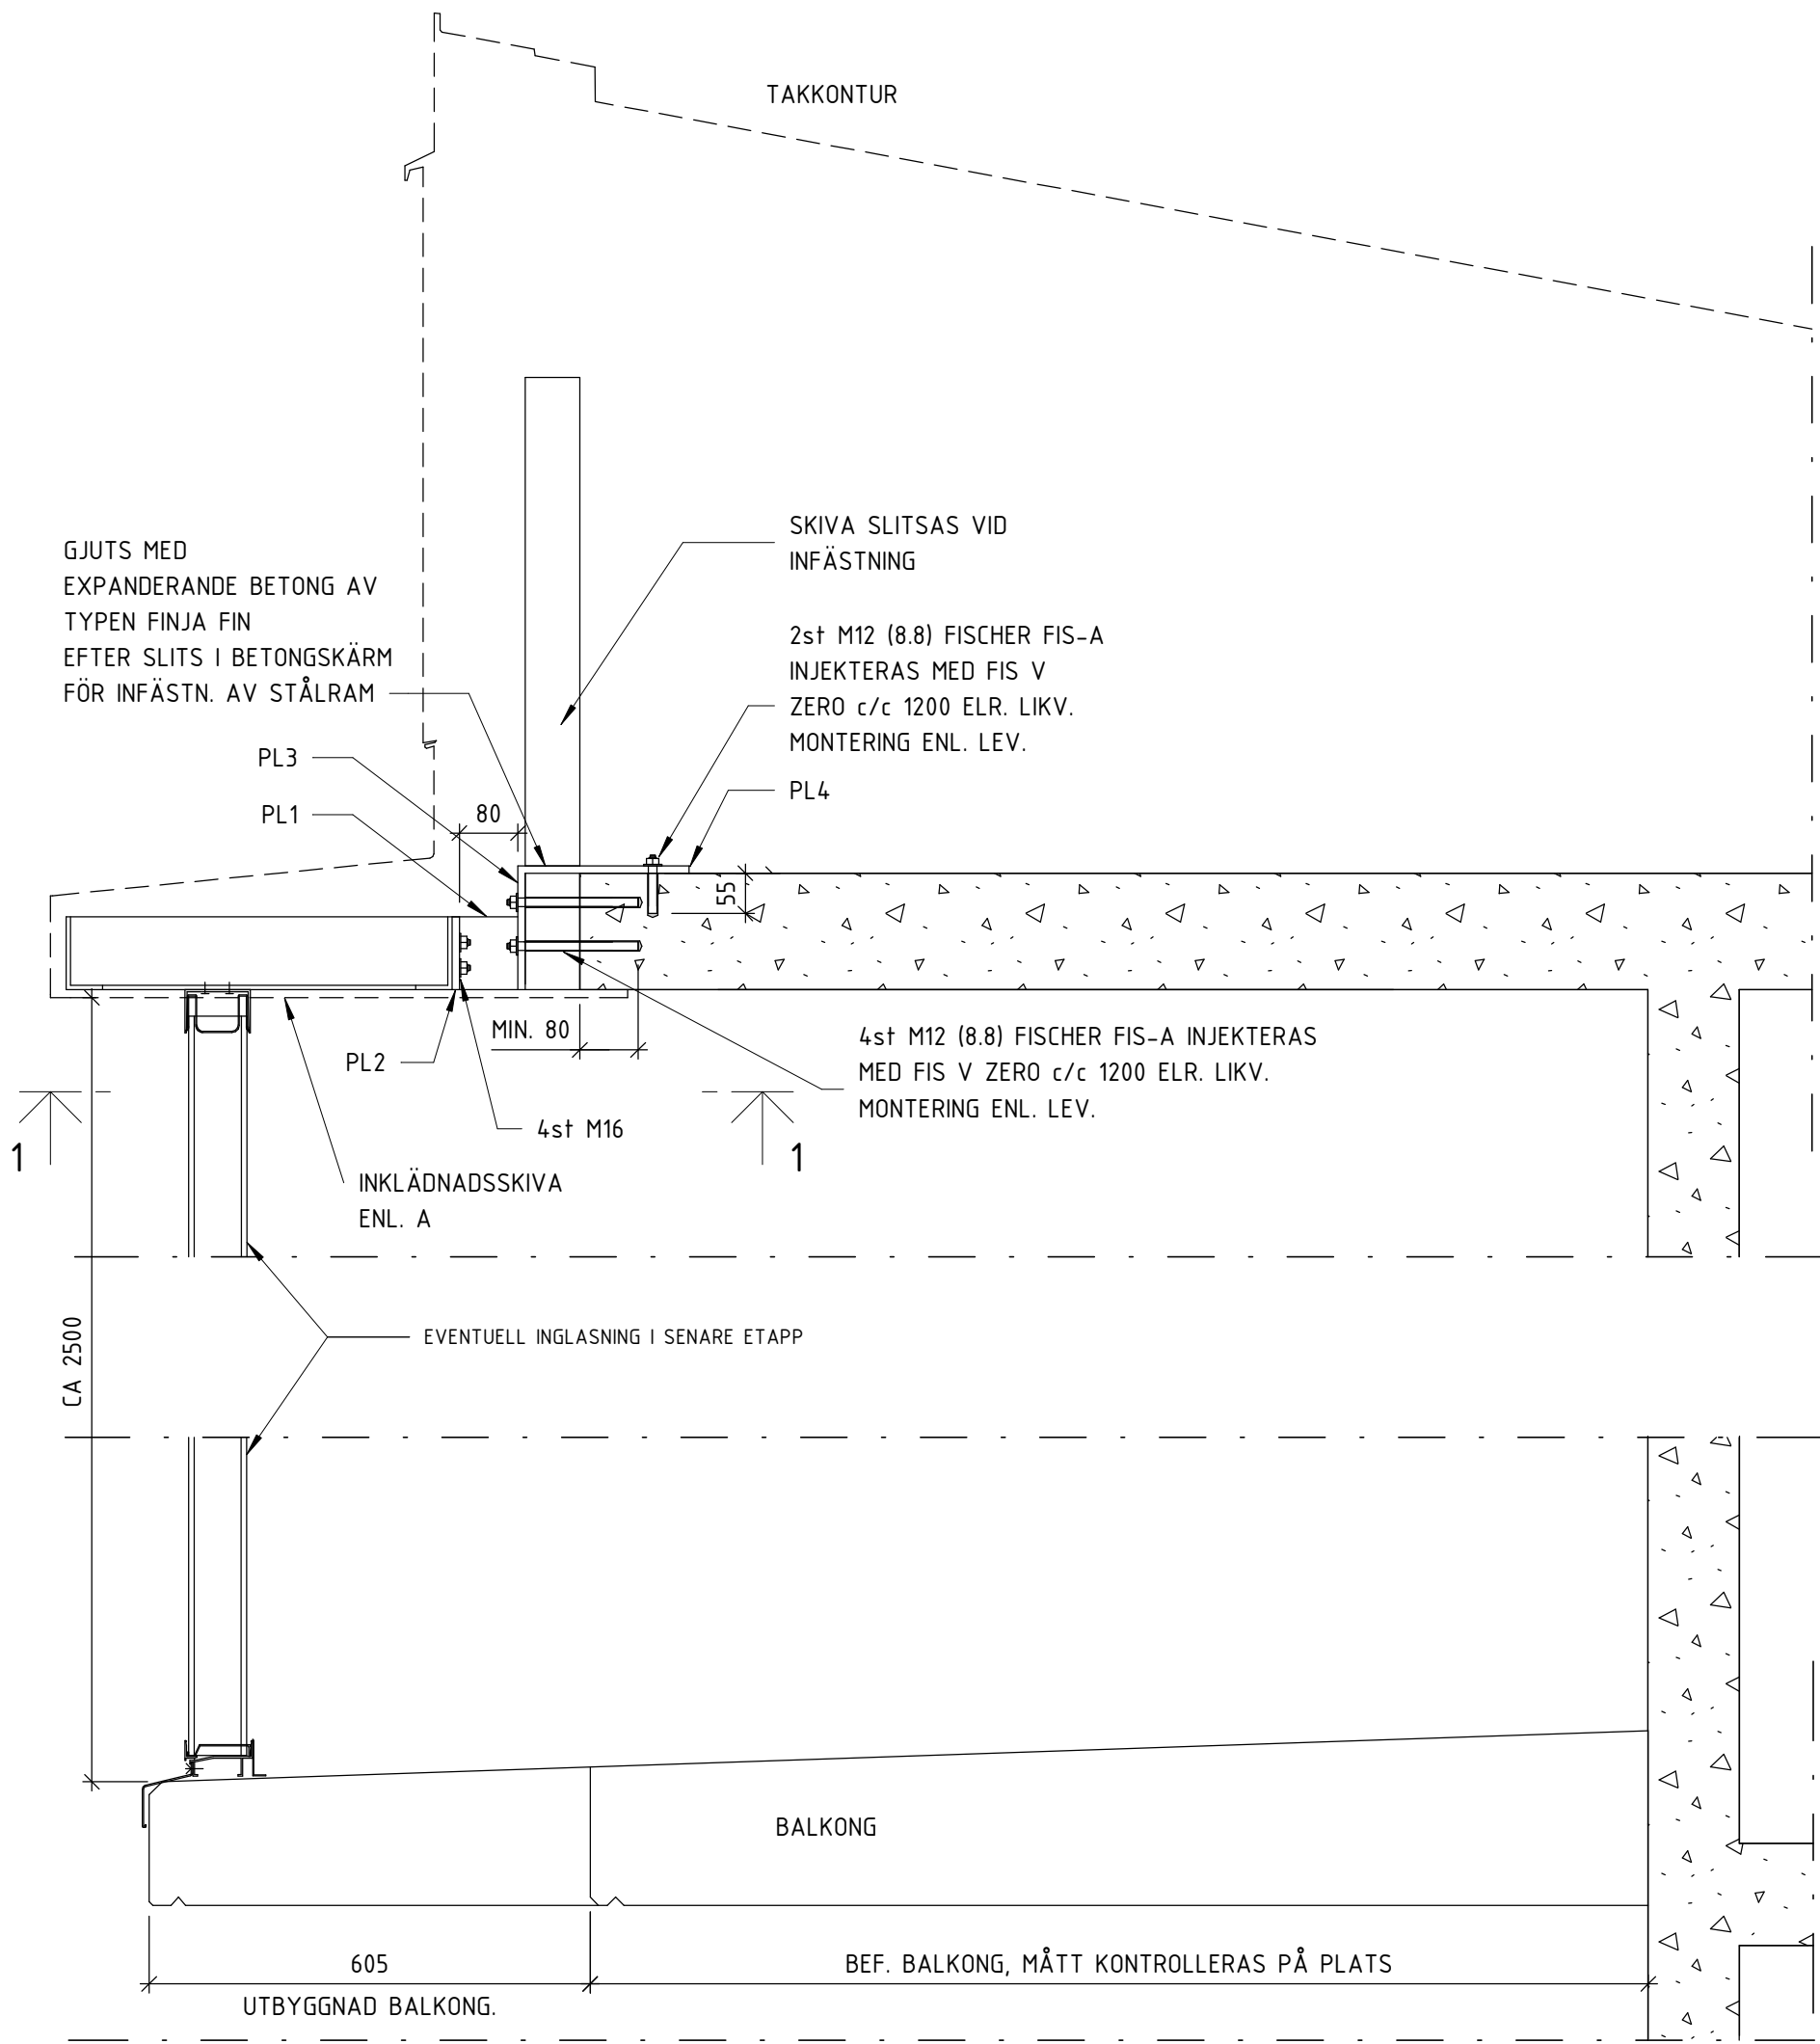


2 - SNITT - INFÄSTNING FÖR INGLASNING AV BALKONG
1 : 10


ANPASSAS EFTER AVSTÅND
TILL BJÄLKLÄGSKANT

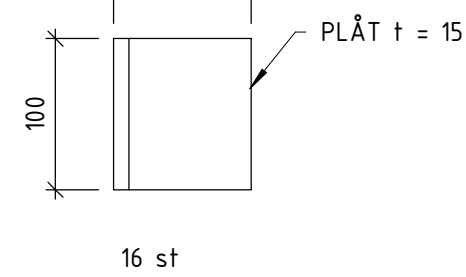


PL 1
1 : 5

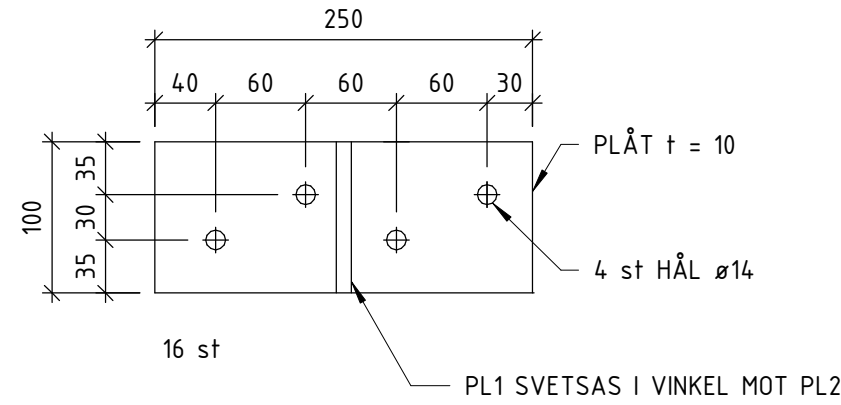


PL 2
1 : 5

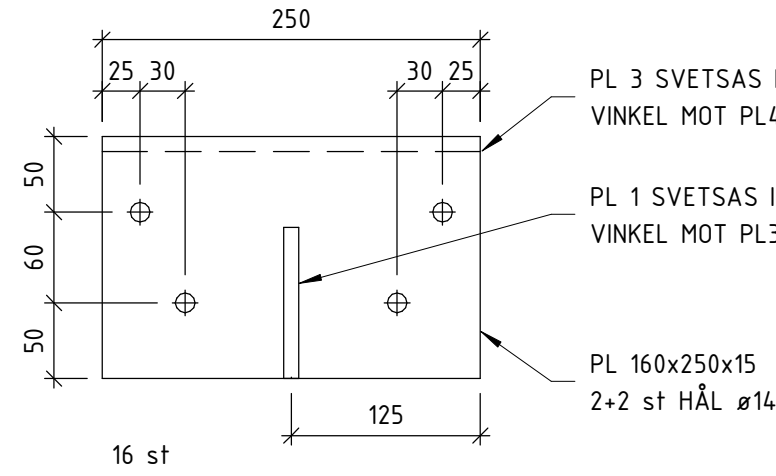


PL 3
1 : 5

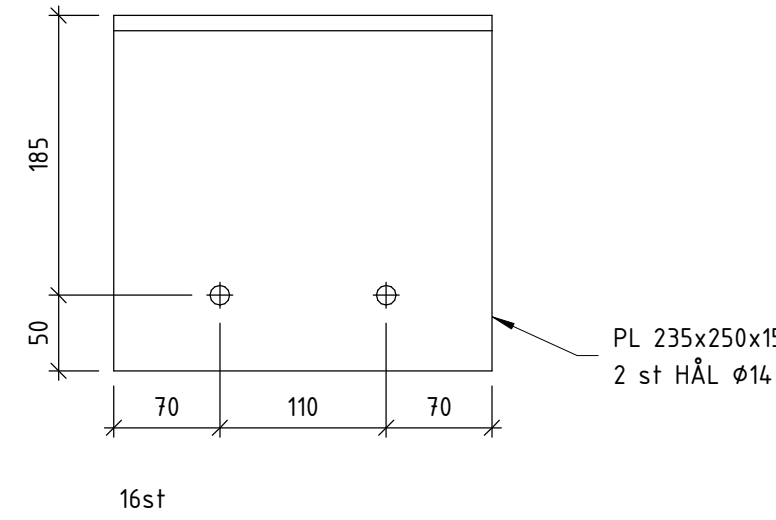


PL 4
1 : 5

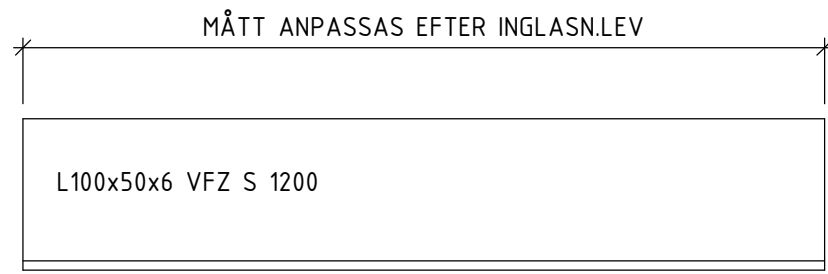


DETALJ 3
1 : 5

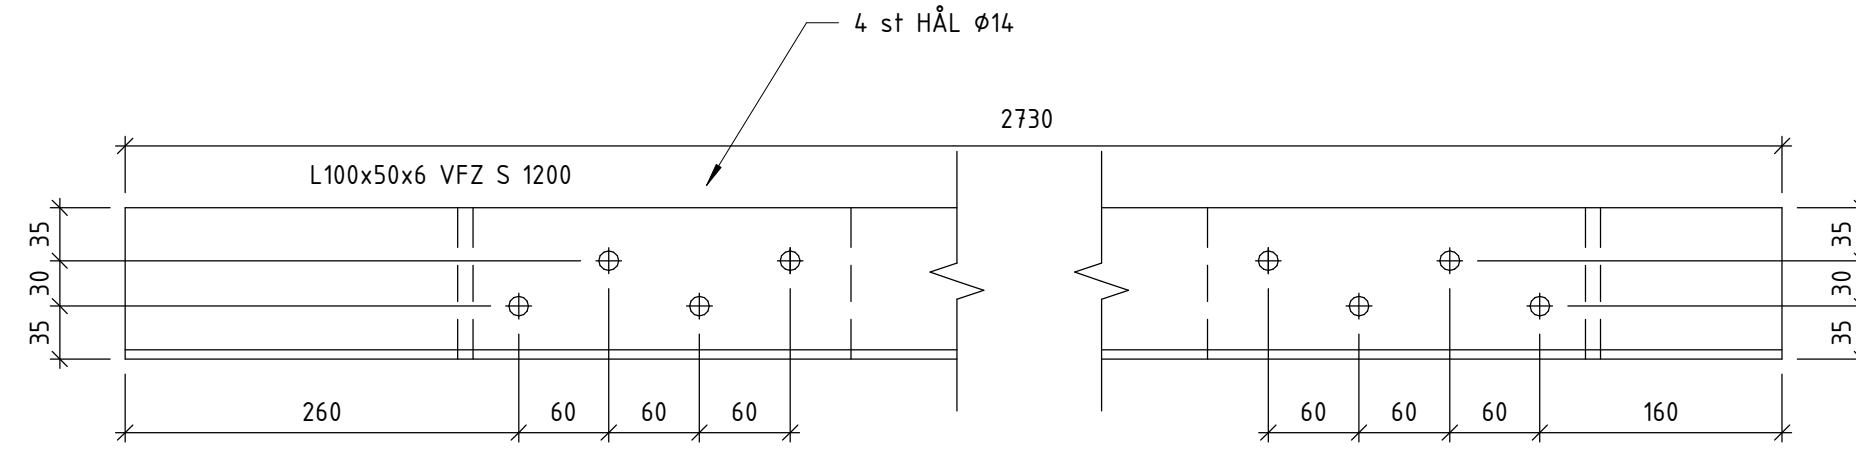


DETALJ 4
1 : 5

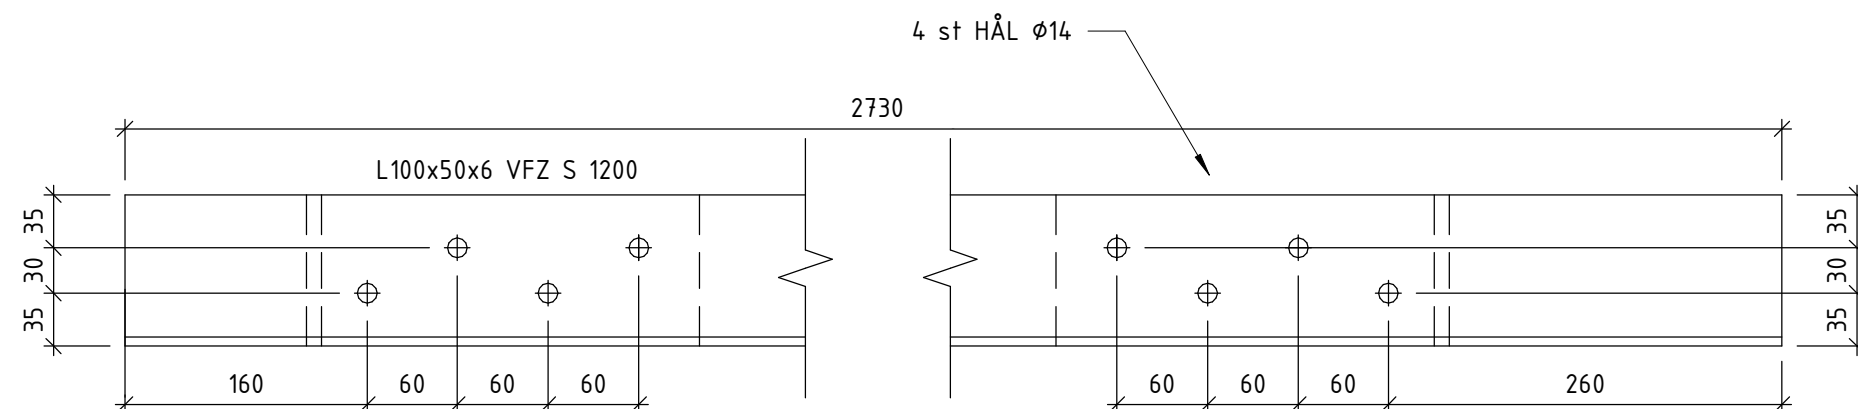

DETALJ 5
1 : 5

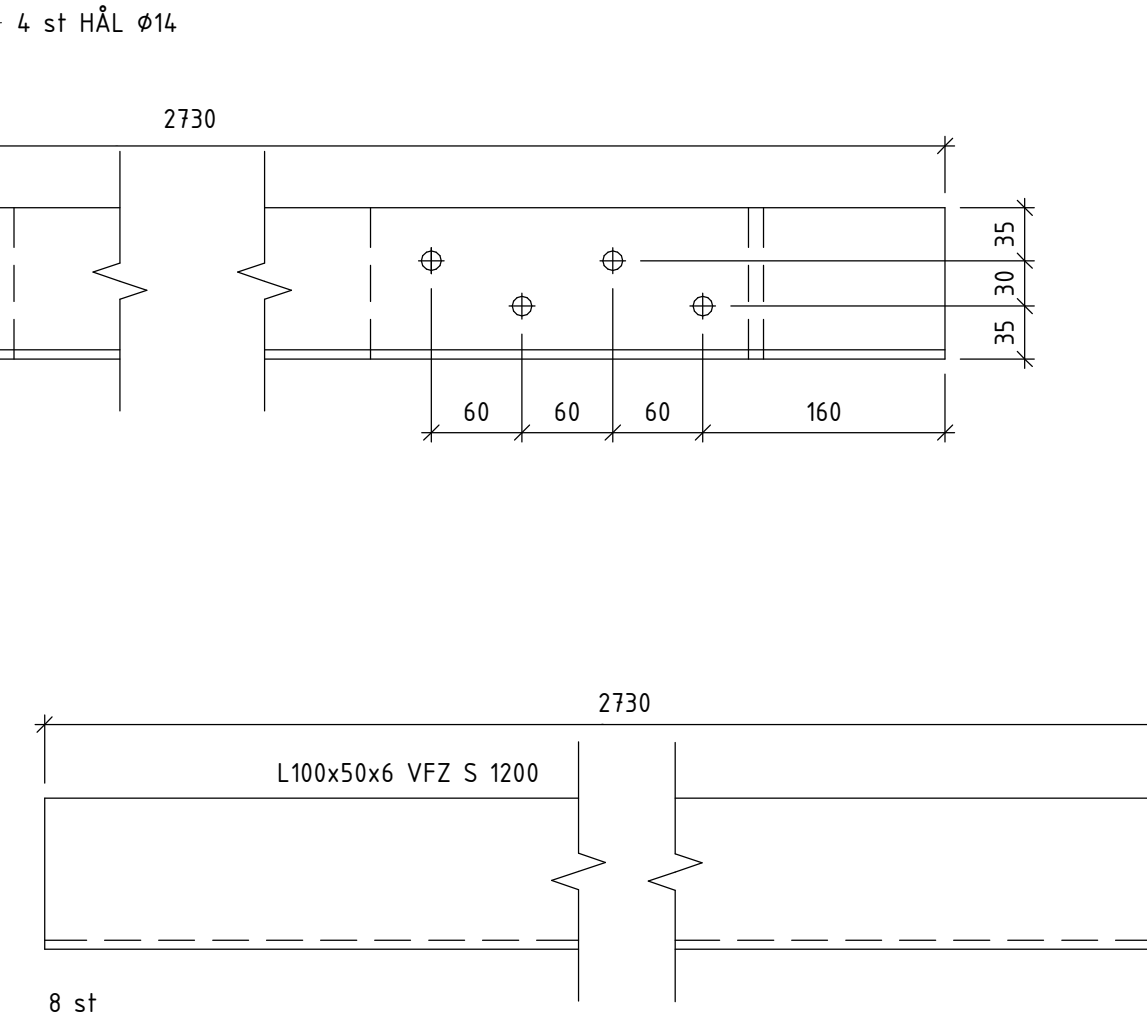

DETALJ 6
1 : 5

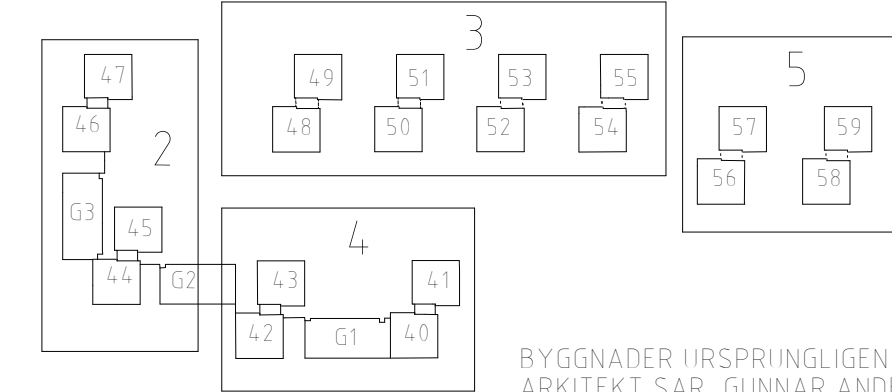

ARKITEKT SÄR GUNNAR ANDERSSON
SVENSKA BOSTÄDER

FÖRESKRIFTER

ALLMÄNNA FÖRESKRIFTER ENLIGT
K-010-0001

FÖRKLARINGAR

HÄNVISNINGAR

REV	ANT	AVSEENDE	SIGN	DATUM
FASTIGHET				
STORHOLMEN 3 STORHOLMSBACKARNA 22 - 28				
<div>SB Svenska Bostäder</div>				
BOX 95 162 12 VÄLLINGBY TEL. 08/508 370 00				
<div><div><div><input type="checkbox"/> A- Södergruppen Arkitekter</div><div><input checked="" type="checkbox"/> K- AFRY AB</div><div><input type="checkbox"/> E- Alltel Elektrokonsult AB</div><div><input type="checkbox"/> V- Seveko AB</div><div><input type="checkbox"/> B- Briab</div><div><input type="checkbox"/> L- Norkonsult AB</div><div><input type="checkbox"/> P- Svenska Bostäder AB</div></div><div>- 010-505 00 00</div></div>				
RELATIONSHANDLING				
RITNINGEN AVSER HUS 54-55				