

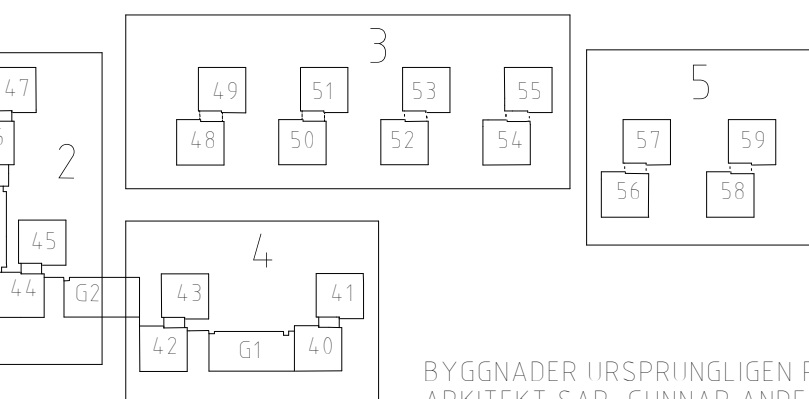
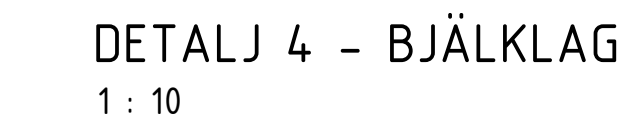
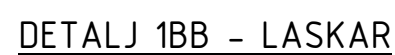


1 : 20

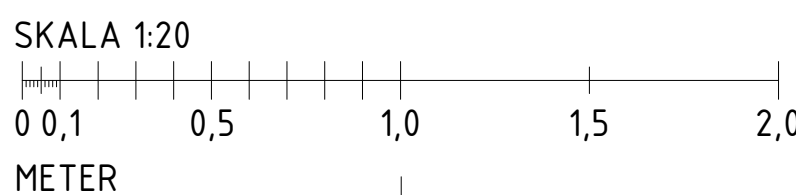


ALLMÄNNA FÖRESKRIFTER ENLIGT
K-01.0-0001

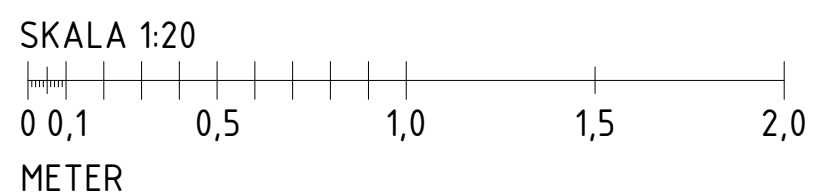


1 : 10



1 : 10

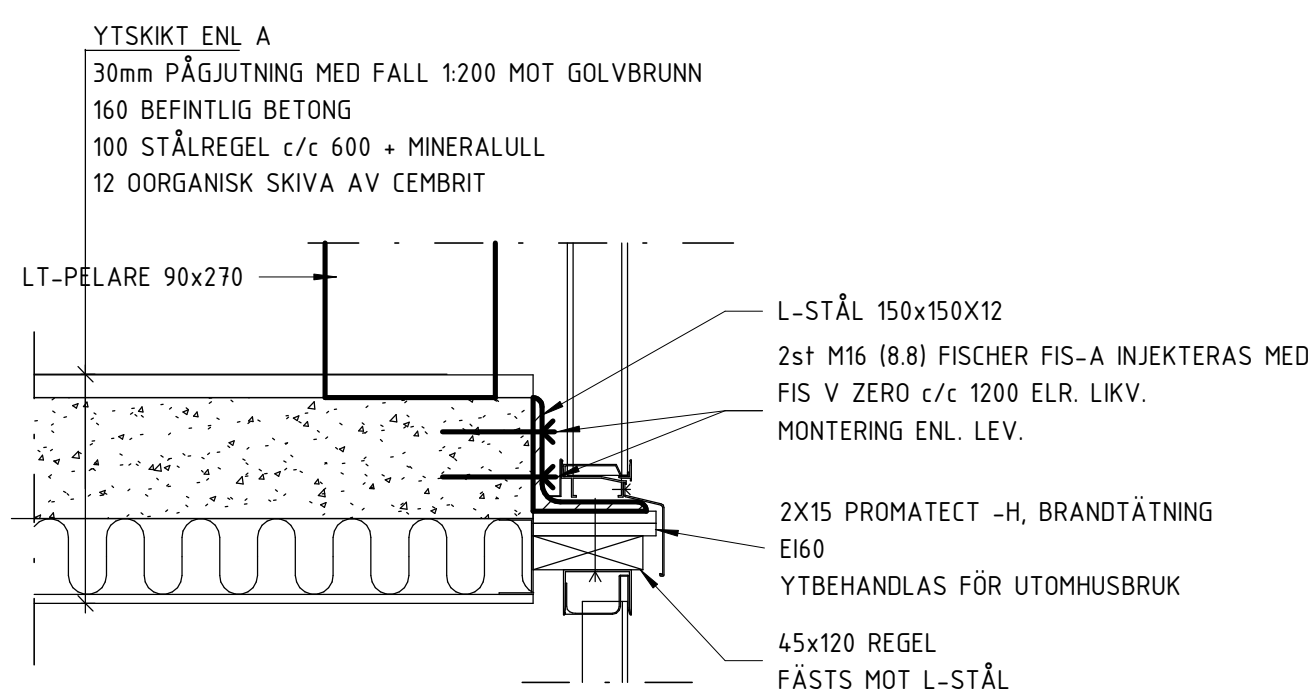

REV	ANT	AVSENDER	SIGN	DATUM
FASTIGHET				
STORHOLMEN 3 STORHOLMSBACKARNA 22 - 28				
ADRESS VÄRBERG				
 Svenska Bostäder				
BOX 95		162 12 VÄLLINGBY		TEL. 08/508 370 00
<input type="checkbox"/> A - Södergruppen Arkitekt				
<input checked="" type="checkbox"/> K - AFRY AB - 010-505 00 00				
<input type="checkbox"/> E - Attele Elektrokonstult AB				
<input type="checkbox"/> V - Seveko AB				
<input type="checkbox"/> B - Briab				
<input type="checkbox"/> L - Norkonsult AB				
<input type="checkbox"/> P - Svenska Bostäder AB				
RELATIONSHANDLING				
RITNINGEN AVSER				
HUS 54-55		DEL - CFD.NR 7		
PLAN -		VÅNING -		
FLÅKTNUM				
SKALA A1 A3 Disciplin				
KONSTRUERAD AV/HANDLAGGARE		RITAD AV		GRANSKAD AV
L. GUSTAFSSON		LG		SS
DATUM				
2024-04-29				
ARBETSNUMMER				REV
742873		K-20.6-0009		