


FASAD MOT ÖSTER



FASAD MOT NORR

REV	AVT	ARBESIDE	SEN	DATA
FASTIDET				
PENNTECKNINGEN 4				
GULLMARSVÄGEN 2 JOHANNESHÖV				
STOCKHOLM				
ARBIDET				
<input checked="" type="checkbox"/> A. ÅWLARKITEKTER AB 08-555 788 00				
ÅWL				
Arkitekter				
—				
RELATIONSHANDLING				
REVISION A0001				
OMBYGGNAD AV BALKONGER,				
RENOVERING AV PUTSFASAD				
FASADER MOT ÖSTER OCH NORR				
SKALA 1:200 A3				
PW				
DATUM				
2014-11-26				
ARBETSNUMMER				
SVED0001				
A-40.3-101				
REV				

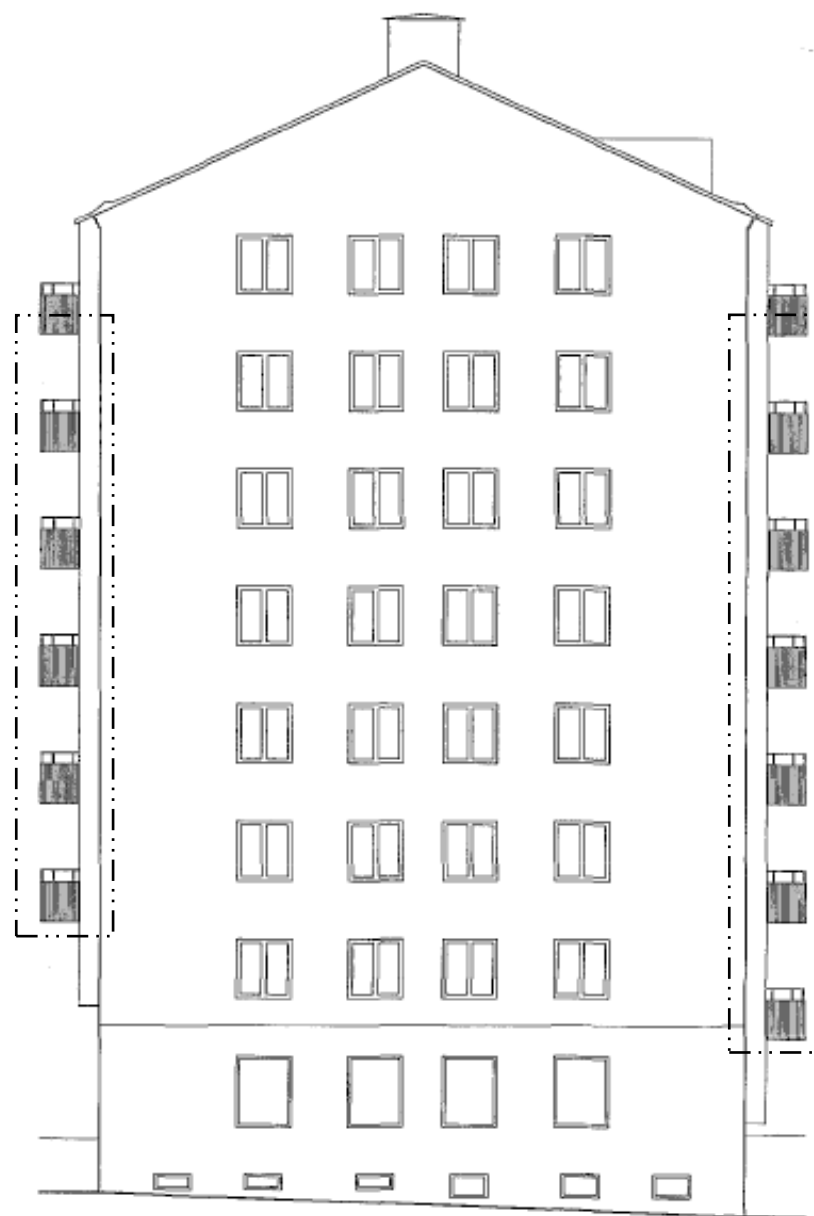

FASAD MOT VÄSTER



PLAN ENKELBALKONGER



FASAD MOT SÖDER



PLAN DUBBELBALKONGER

REV	AVT	ÄNDRING	SÄN	DATUM
RS				
PENNTECKNINGEN 4				
GULLMARSVÄGEN 2 JOHANNESHÖV				
STOCKHOLM				
ADRESS				
<input checked="" type="checkbox"/> A ÅWL ARKITEKTER AB 08-657 786 00				
ÅWL Arkitekter —				
RELATIONSHANDLING				
RETNINGSÅNGER				
OMBYGGNAD AV BALKONGER, RENOVERING AV PUTSFASAD				
FASADER MOT VÄSTER OCH SÖDER				
SKALA 1:200 A3				
RS		RS	PW	
DATUM 2014-11-26				
ARBETSLINJES				REV
SVED0001		A-40.3-102		