





FASAD MOT VÄSTER




FASAD MOT SÖDER

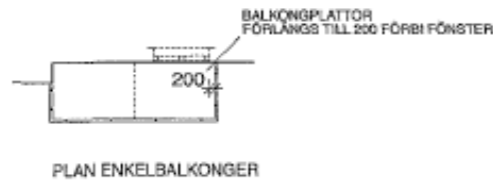

REV	AVT	ÄNDRING	SÄN	DATUM
RS	2014-11-26			
PENNTECKNINGEN 4				
GULLMARSVÄGEN 2 JOHANNESHÖV STOCKHOLM				
ADRESS				
<input checked="" type="checkbox"/> A ÅWL ARKITEKTER AB 08-655 785 00				
ÅWL Arkitekter				
RELATIONSHANDLING				
RETNINGSÅNGER				
OMBYGGNAD AV BALKONGER, RENOVERING AV PUTSFA SAD				
FASADER MOT VÄSTER OCH SÖDER				
SKALA 1:200 AS				
OMBYGGNAD AV BALKONGER				
RS	2014-11-26	RS	PW	
2014-11-26				
ARBETSLINJEN				
SVED0001 A-40.3-102				

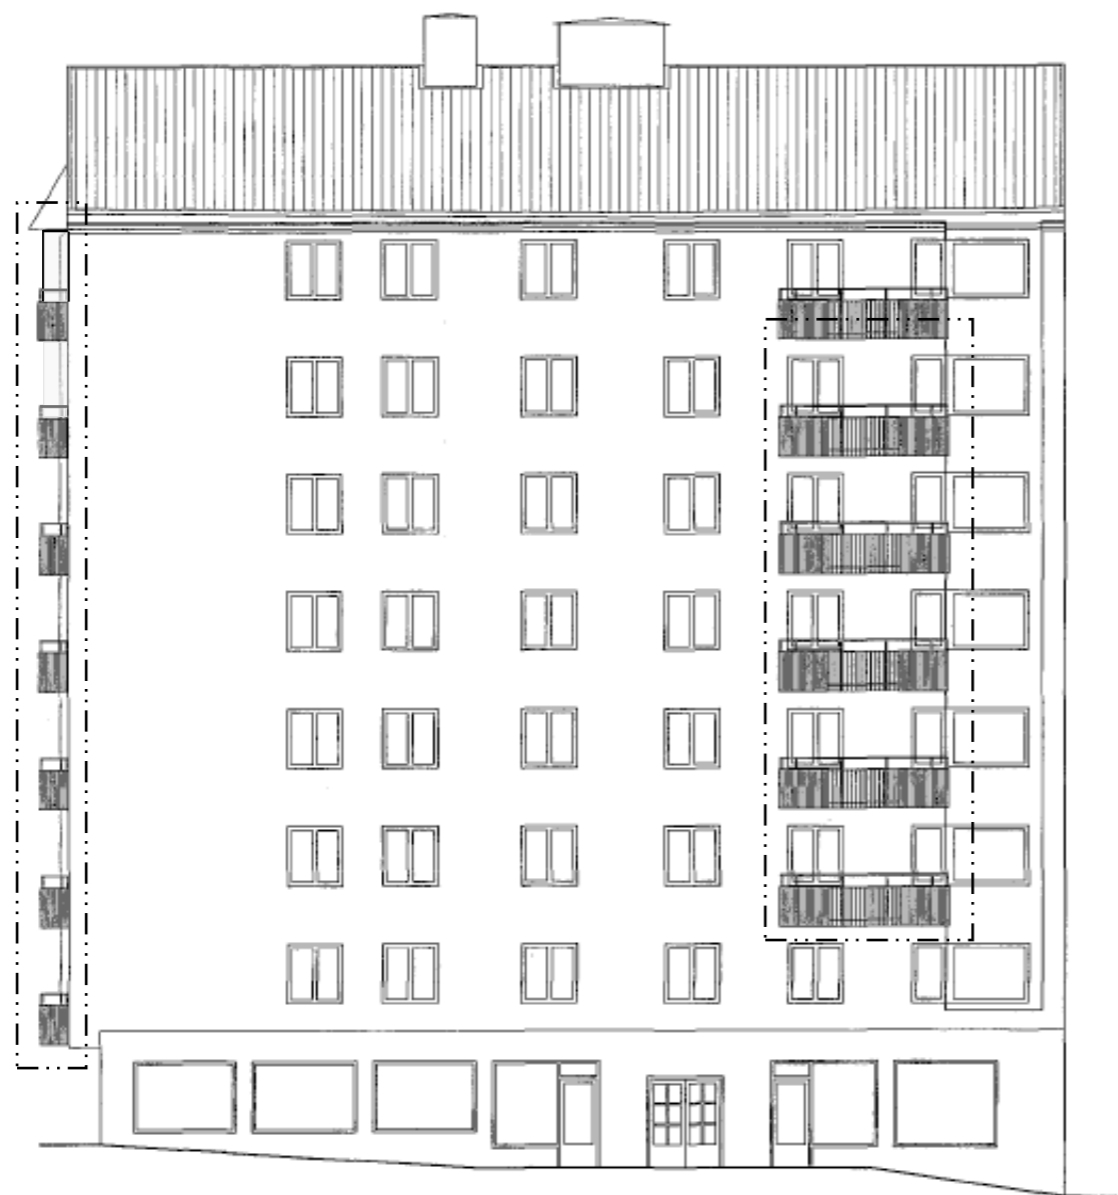

FASAD MOT ÖSTER

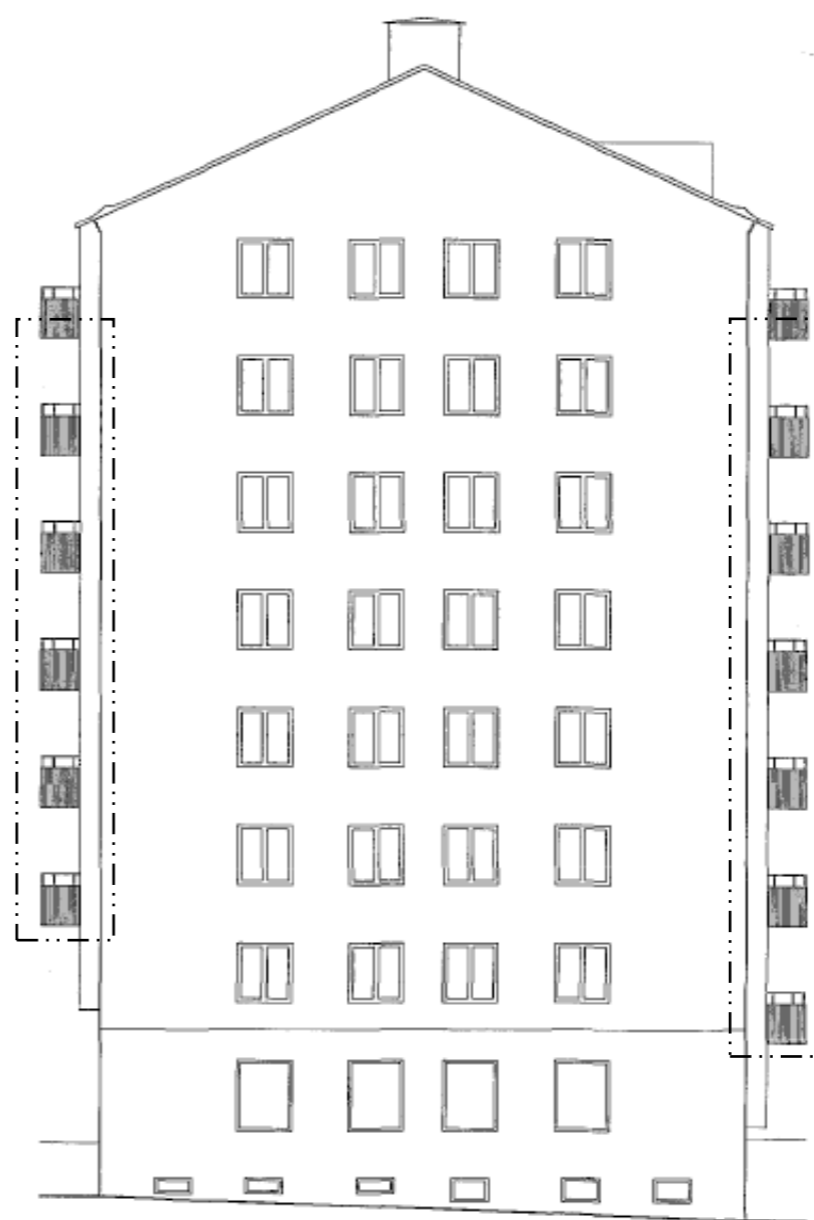

FASAD MOT NORR

REV	AVT	ARBENDE	SEN	DATA
FASTIDET				
PENNTECKNINGEN 4				
GULLMARSVÄGEN 2 JOHANNESHÖV				
STOCKHOLM				
ARBIDET				
<input checked="" type="checkbox"/> A. ÅWLARKITEKTER AB 00-555 788 00				
ÅWL Arkitekter				
RELATIONSHANDLING				
REVISION A0001				
OMBYGGNAD AV BALKONGER, RENOVERING AV PUTSFASAD FASADER MOT ÖSTER OCH NORR				
SKALA 1:200 A3				
ARBETSFÖRÅG AV HÅNDTÄGNA				
RS				
ARBETSFÖRÅG AV HÅNDTÄGNA				
PW				
DATUM				
2014-11-26				
ARBETSNUMMER				
SVED0001				
A-40.3-101				