




FASAD MOT ÖSTER

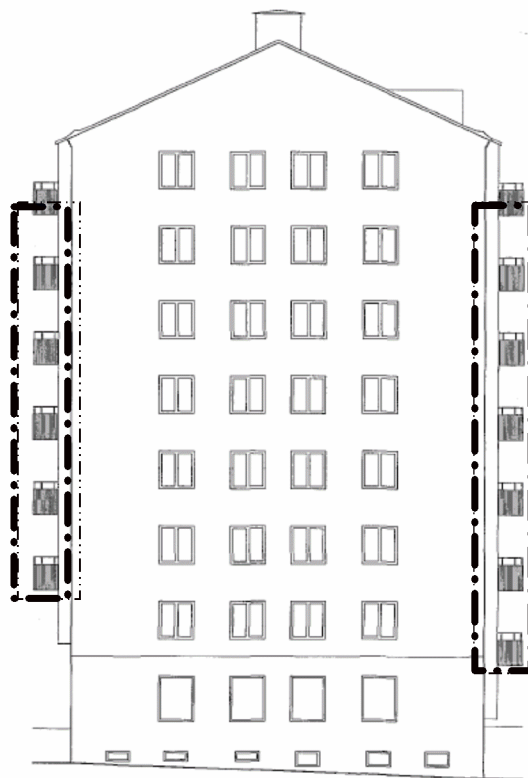

FASAD MOT NORR

Bygglövens omfattning

ARKIT	ARKIT	ARKIT	ARKIT	ARKIT
PENNTECKNINGEN 4				
GULLMÄRSVÄGEN 2 JOHANNESHOV STOCKHOLM				
ÅWL ARKITEKTER AB				
00-555 786 00				
ÅWL Arkitekter				
RELATIONSHANDLING				
OMBYGGNAD AV BALKONGER, RENOVERING AV PUTSFASAD FASADER MOT ÖSTER OCH NORR				
SKALA	1:200	AD	DRÖJEN	ARKITEKT
RS	RS	RS	RS	PW
2014-11-26				
SVED0001				
A-40.3-101				