



RITNINGAR SKALL, FÖR ATT VARA GÄLLANDE PÅ BYGGARBETSPLATSEN ELLER FÖR ATT ANVÄNDAS FÖR BESTÄLLNING AV SNICKERIER, INREDNING M.M. VARA FÖRSEDD MED BENÄMNING "BYGGHANDLING".

SAMTLIGA MÅTT KONTROLLERAS PÅ PLATS INNAN TILLVERKNING SKER. ENTREPRENÖREN SKALL FÖRSÄKRA SIG OM ATT HEN ERHÅLLIT DEN SENASTE VERSIONEN AV RITNINGEN INNAN ARBETE PÅBÖRJAS. VID EVENTUELLA OKLARHETER; KONTAKTA ARKITEKTEN.

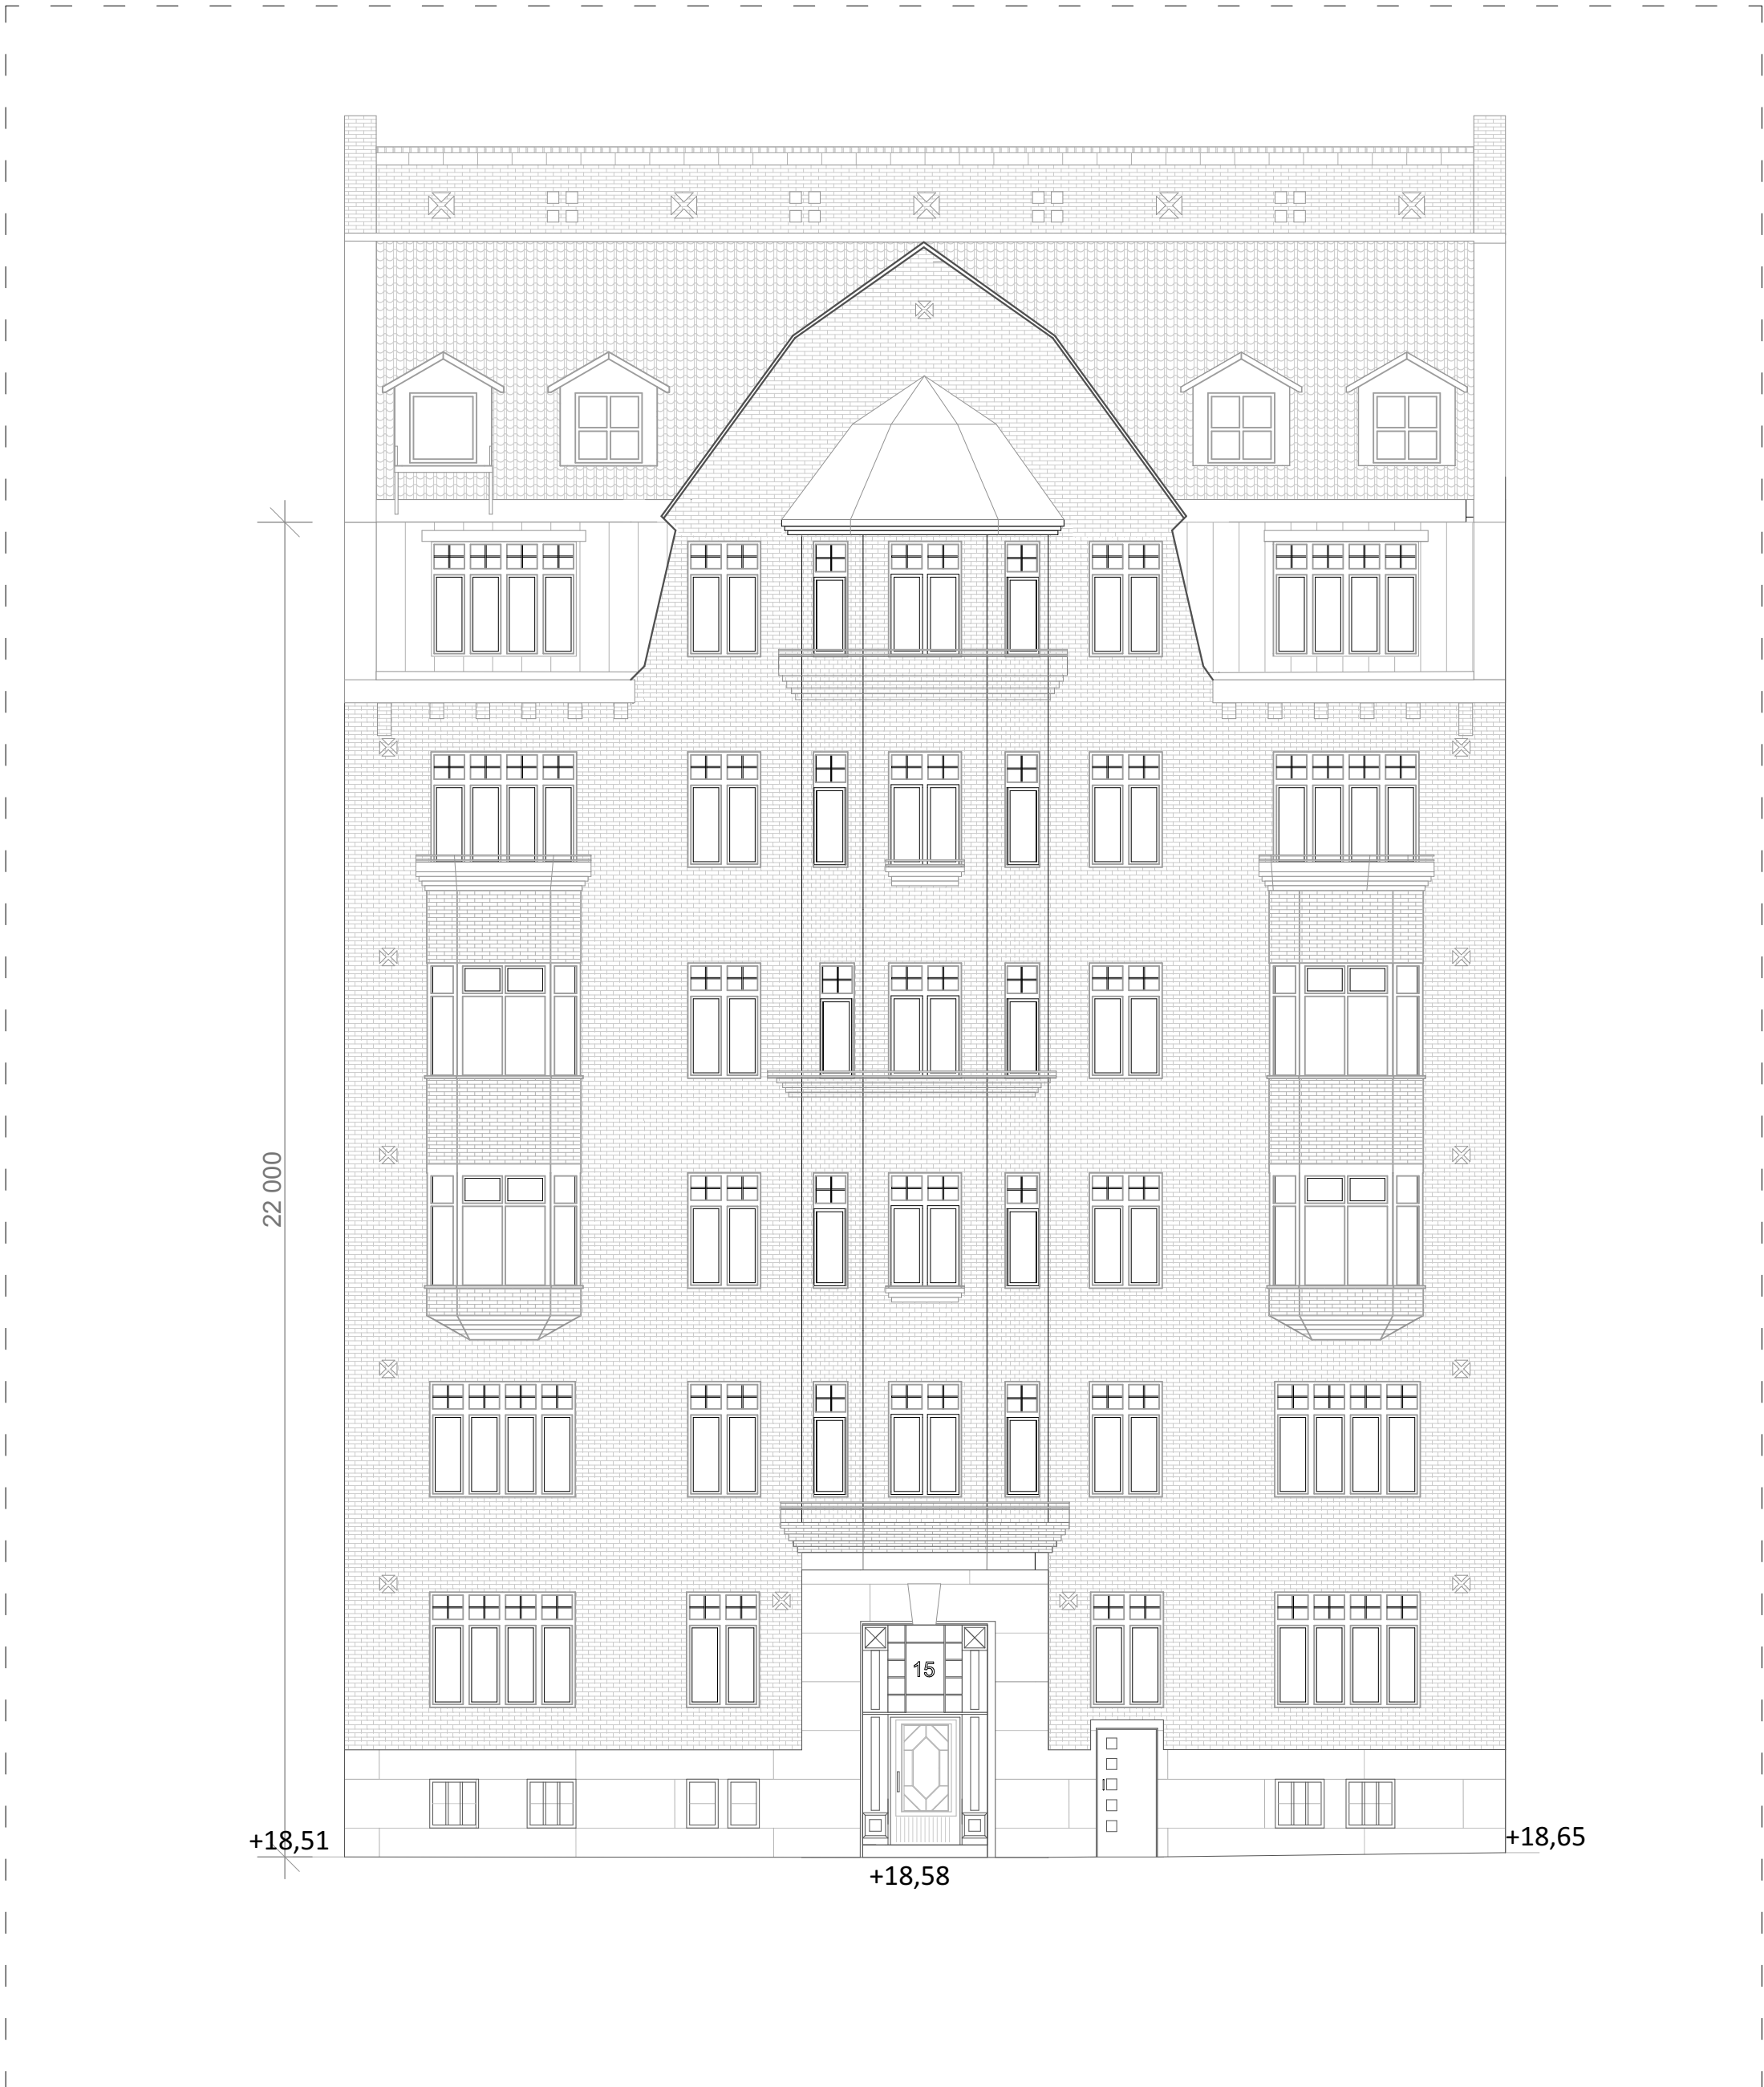

FASAD MOT ERIK DAHLBERGALLE'N
1:100

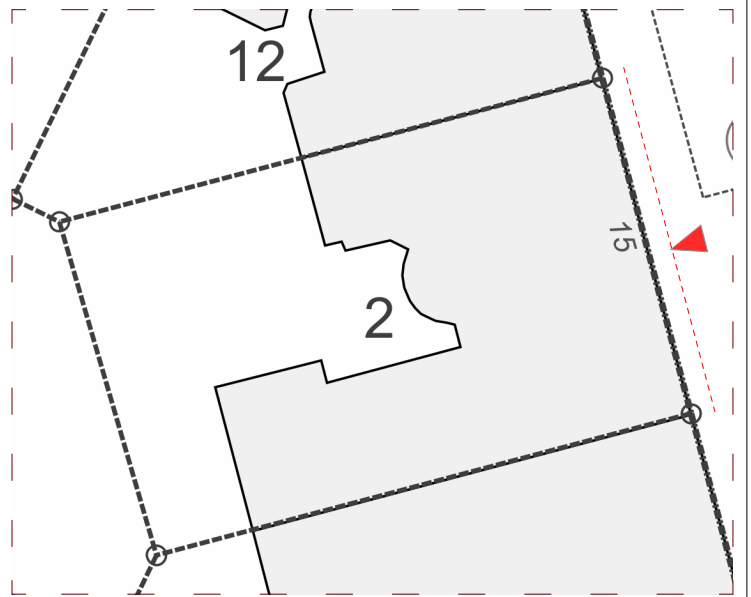

BET	ANT	ÄNDRING AVSER	DATUM	Sign.

RELATIONSHANDLINGAR

KORNETTEN 2
STOCKHOLMS KOMMUN

BYGG- HERRER			
A	VIZ ARKITEKTKONTOR AB		
UPPDRAG NR		RITAD AV M.MADHOUSH	HANDLÄGGARE A. LINDQVIST
DATUM 2024-05-07		ANSVARIG A. LINDQVIST	
VERKSAMHETSÄNDRING SAMMANSATT, FASADER FASAD MOT ERIK DAHLBERGSALLE'N			
SKALA A1 A3 1:100 1:200		NUMMER A-40.3-001	BET