

HANDLINGSFÖRTECKNING		
PROJEKT KATTUNTRYCKERIET 1, ETAPP 1	PROJEKT NR 2206	
FAS RELATIONSHANDLING	DATUM 2024-07-01	
BESTÄLL SAVANA INVEST AB	ANSVARIG ZIJO GOLIC	
ARKITEK URBAN COUTURE ARKITEKTER AB	ANSVARIG KOEN KRAGTING	
<input checked="" type="checkbox"/> A <input type="checkbox"/> I   L <input type="checkbox"/>		SENASTE ÄNDRING

Index	RITNINGSNUMMER	BET	RITNINGENS INNEHÅLL	KOMMENTARER	SKALA(A1)	RITNINGSDATUM	ÄNDRINGSDATUM
1	A-40-1-100		SITUATIONSPLAN		1:250	2024-07-01	
2	A-40-1-101		FÖRDELNING BOSTÄDER, PLANER		1:200	2024-07-01	
3	A-40-1-171		NEDRE PLAN - HUS 17_D		1:50	2024-07-01	
4	A-40-1-172		ÖVRE PLAN - HUS 17_D		1:50	2024-07-01	
5	A-40-1-173		TAKPLAN - HUS 17_D		1:50	2024-07-01	
6	A-40-1-191		NEDRE PLAN - HUS 19_E		1:50	2024-07-01	
7	A-40-1-192		ÖVRE PLAN - HUS 19_E		1:50	2024-07-01	
8	A-40-1-193		TAKPLAN - HUS 19_E		1:50	2024-07-01	
9	A-40-1-211		NEDRE PLAN - HUS 21_F		1:50	2024-07-01	
10	A-40-1-212		ÖVRE PLAN - HUS 21_F		1:50	2024-07-01	
11	A-40-1-213		TAKPLAN - HUS 21_F		1:50	2024-07-01	
12	A-40-2-001		TVÄRSEKTIONER E1-E1, A1-A1		1:50	2024-07-01	
13	A-40-2-002		TVÄRSEKTIONER F2-F2		1:25	2024-07-01	
14	A-40-2-003		TVÄRSEKTIONER E2-E2		1:50	2024-07-01	
15	A-40-3-001		FASAD MOT SÖDER		1:200	2024-07-01	
16	A-40-3-002		FASAD MOT NORR		1:200	2024-07-01	
17	A-40-3-003		FASAD MOT ÖSTER OCH VÄSTER		1:200	2024-07-01	
18	A-40-3-172		FASAD MOT NORR HUS 17_D		1:50	2024-07-01	
19	A-40-3-192		FASAD MOT NORR HUS 19_E		1:50	2024-07-01	
20	A-40-3-212		FASAD MOT NORR HUS 21_F		1:50	2024-07-01	
21	A-40-3-171		FASAD MOT SÖDER HUS 17_D		1:50	2024-07-01	
22	A-40-3-191		FASAD MOT SÖDER HUS 19_E		1:50	2024-07-01	
23	A-40-3-211		FASAD MOT SÖDER HUS 21_F		1:50	2024-07-01	
24	A-45-4-001		RÄCKESUPPSTÄLLNING, PRINCIP	Terrass räcke	1:10	2024-07-01	



FÖRKLARINGAR:  
PLUSHÖJDER ANGES I METER, ÖVRIGA MÅTT I MM.  
KOORDINATER I METER I SWEREF 99 18 00 RH2000

SITUATIONSPLAN BASERAS PÅ UTDRAG UR  
BASKARTA 2017.05.25

FÖRESKRIFTER


KORTFATTAD BESKRIVNING  
-PÅ- OCH OMBYGGNAD SKER INOM 'BYGGRÄTTEN' ( 45 ÖVER BEF. TAKFOT).  
-BEF. 12 ST ATELJÉER OCH FLÄKTRUM, TAKHUVAR MM PÅ VINDSPANET REVS OCH ERSÄTTIS MED BYA BOSTÄDER OCH FLÄKTRUM.  
-6 ST BEF. HISSAR FÖRLÄNGS/DRAS UPP TILL NEDRE OMBYGGNADSPANET OCH SAMTLIGA NYA BOSTÄDER UTFÖRS TILLGÄNGLIGA.  
-PÅ- OCH -OMBYGGNADENS UTSEENDE OCH MATERIAL HAR ÄNDRATS TILL KOPPAR/ KOPPARLIKINDE MATERIAL PÅ INRÄDAN AV SBK.  
-TVÄTTSTUGA, FÖRRÄD, CYKEL-/BARNVAGNSRUM OCH SOPRUM ETC. FINNS FÖR SAMTLIGA LÄGENHETER I KÄLLARPLAN ENL. SEPARAT BESKRIVNING

HÄNVISNINGAR  
PLANER: A-40-1-  
SEKTIONER: A-40-2-  
FASADER: A-40-3-

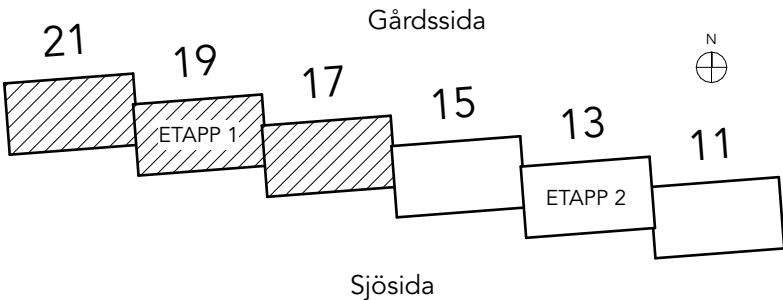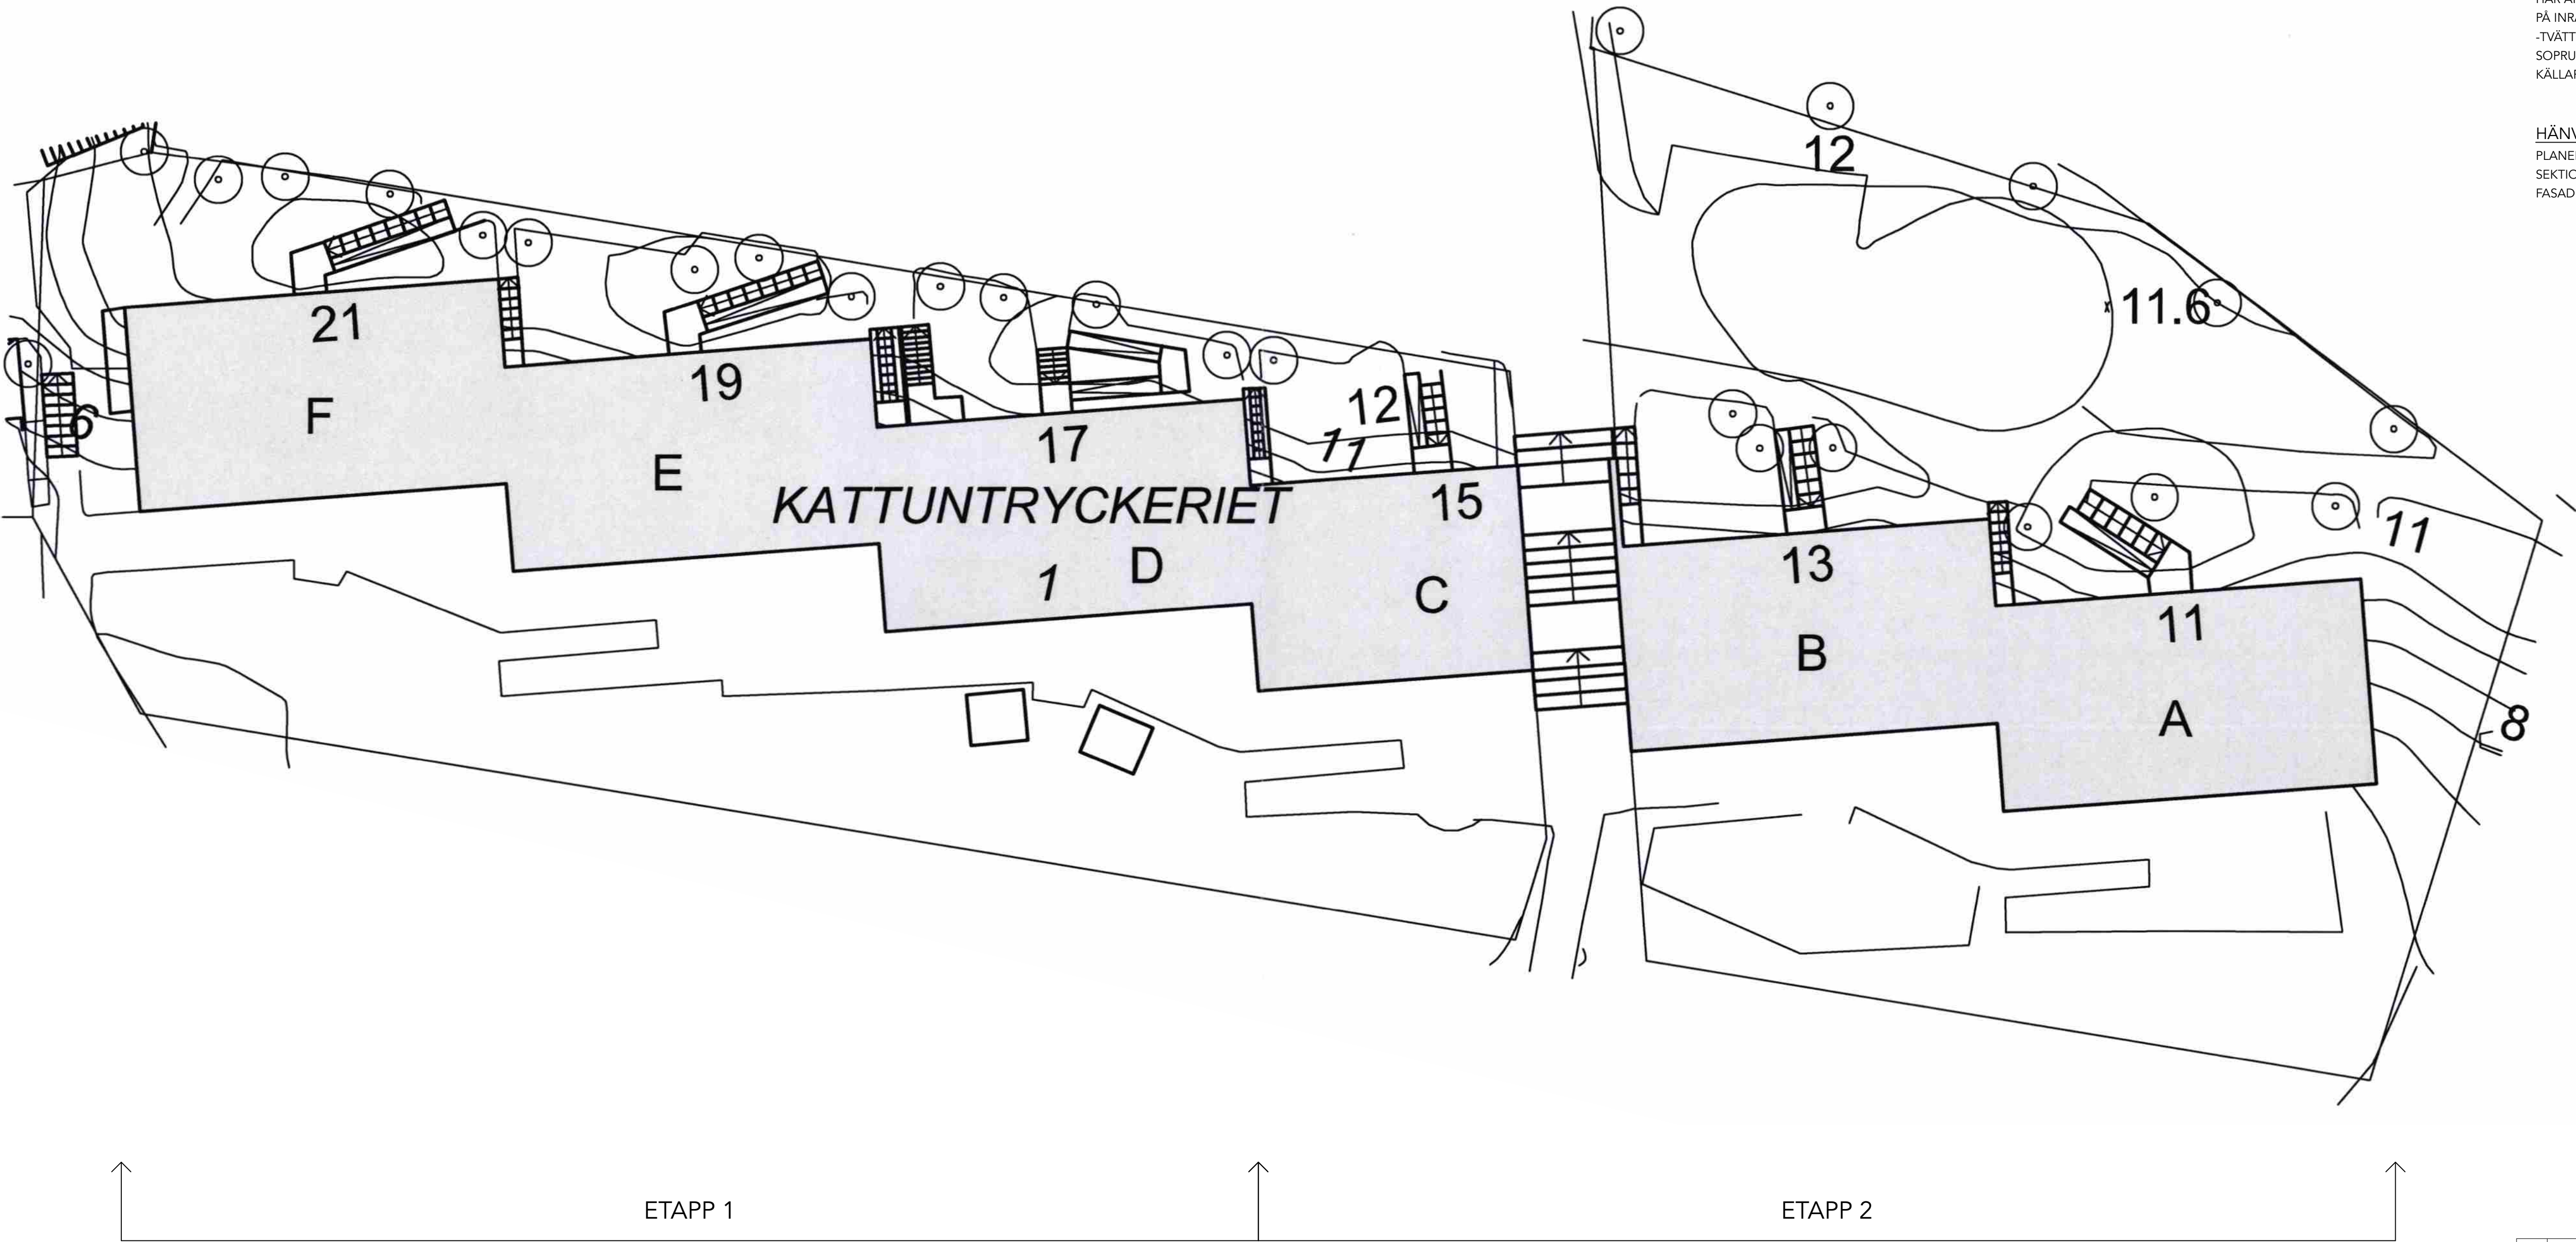

BET	ÄNDRING AVSER		DATUM	Sign.
RELATIONSHANDLING				
KATTUNTRYCKERIET 1				
<div></div>				
A	<input checked="" type="checkbox"/>	URBAN COUTURE ARKITEKTER, Tel: +46 76 268 92 92		
K		BTB		
VVS		FRONTVVS		
UPPDRAG NR		2206	RITAD AV AP/DL	HANDLÄGGARE AP
DATUM		ANSVARIG		
20024-07-01		Koen Kragting, Louise Jalilian		
Wivalliusgatan 11, Marieberg KATTUNTRYCKERIET 1, ETAPP 1 SITUATIONSPLAN				
SKALA A1 1:250, 1:500 (A3)		NUMMER A-01-1-100		BET



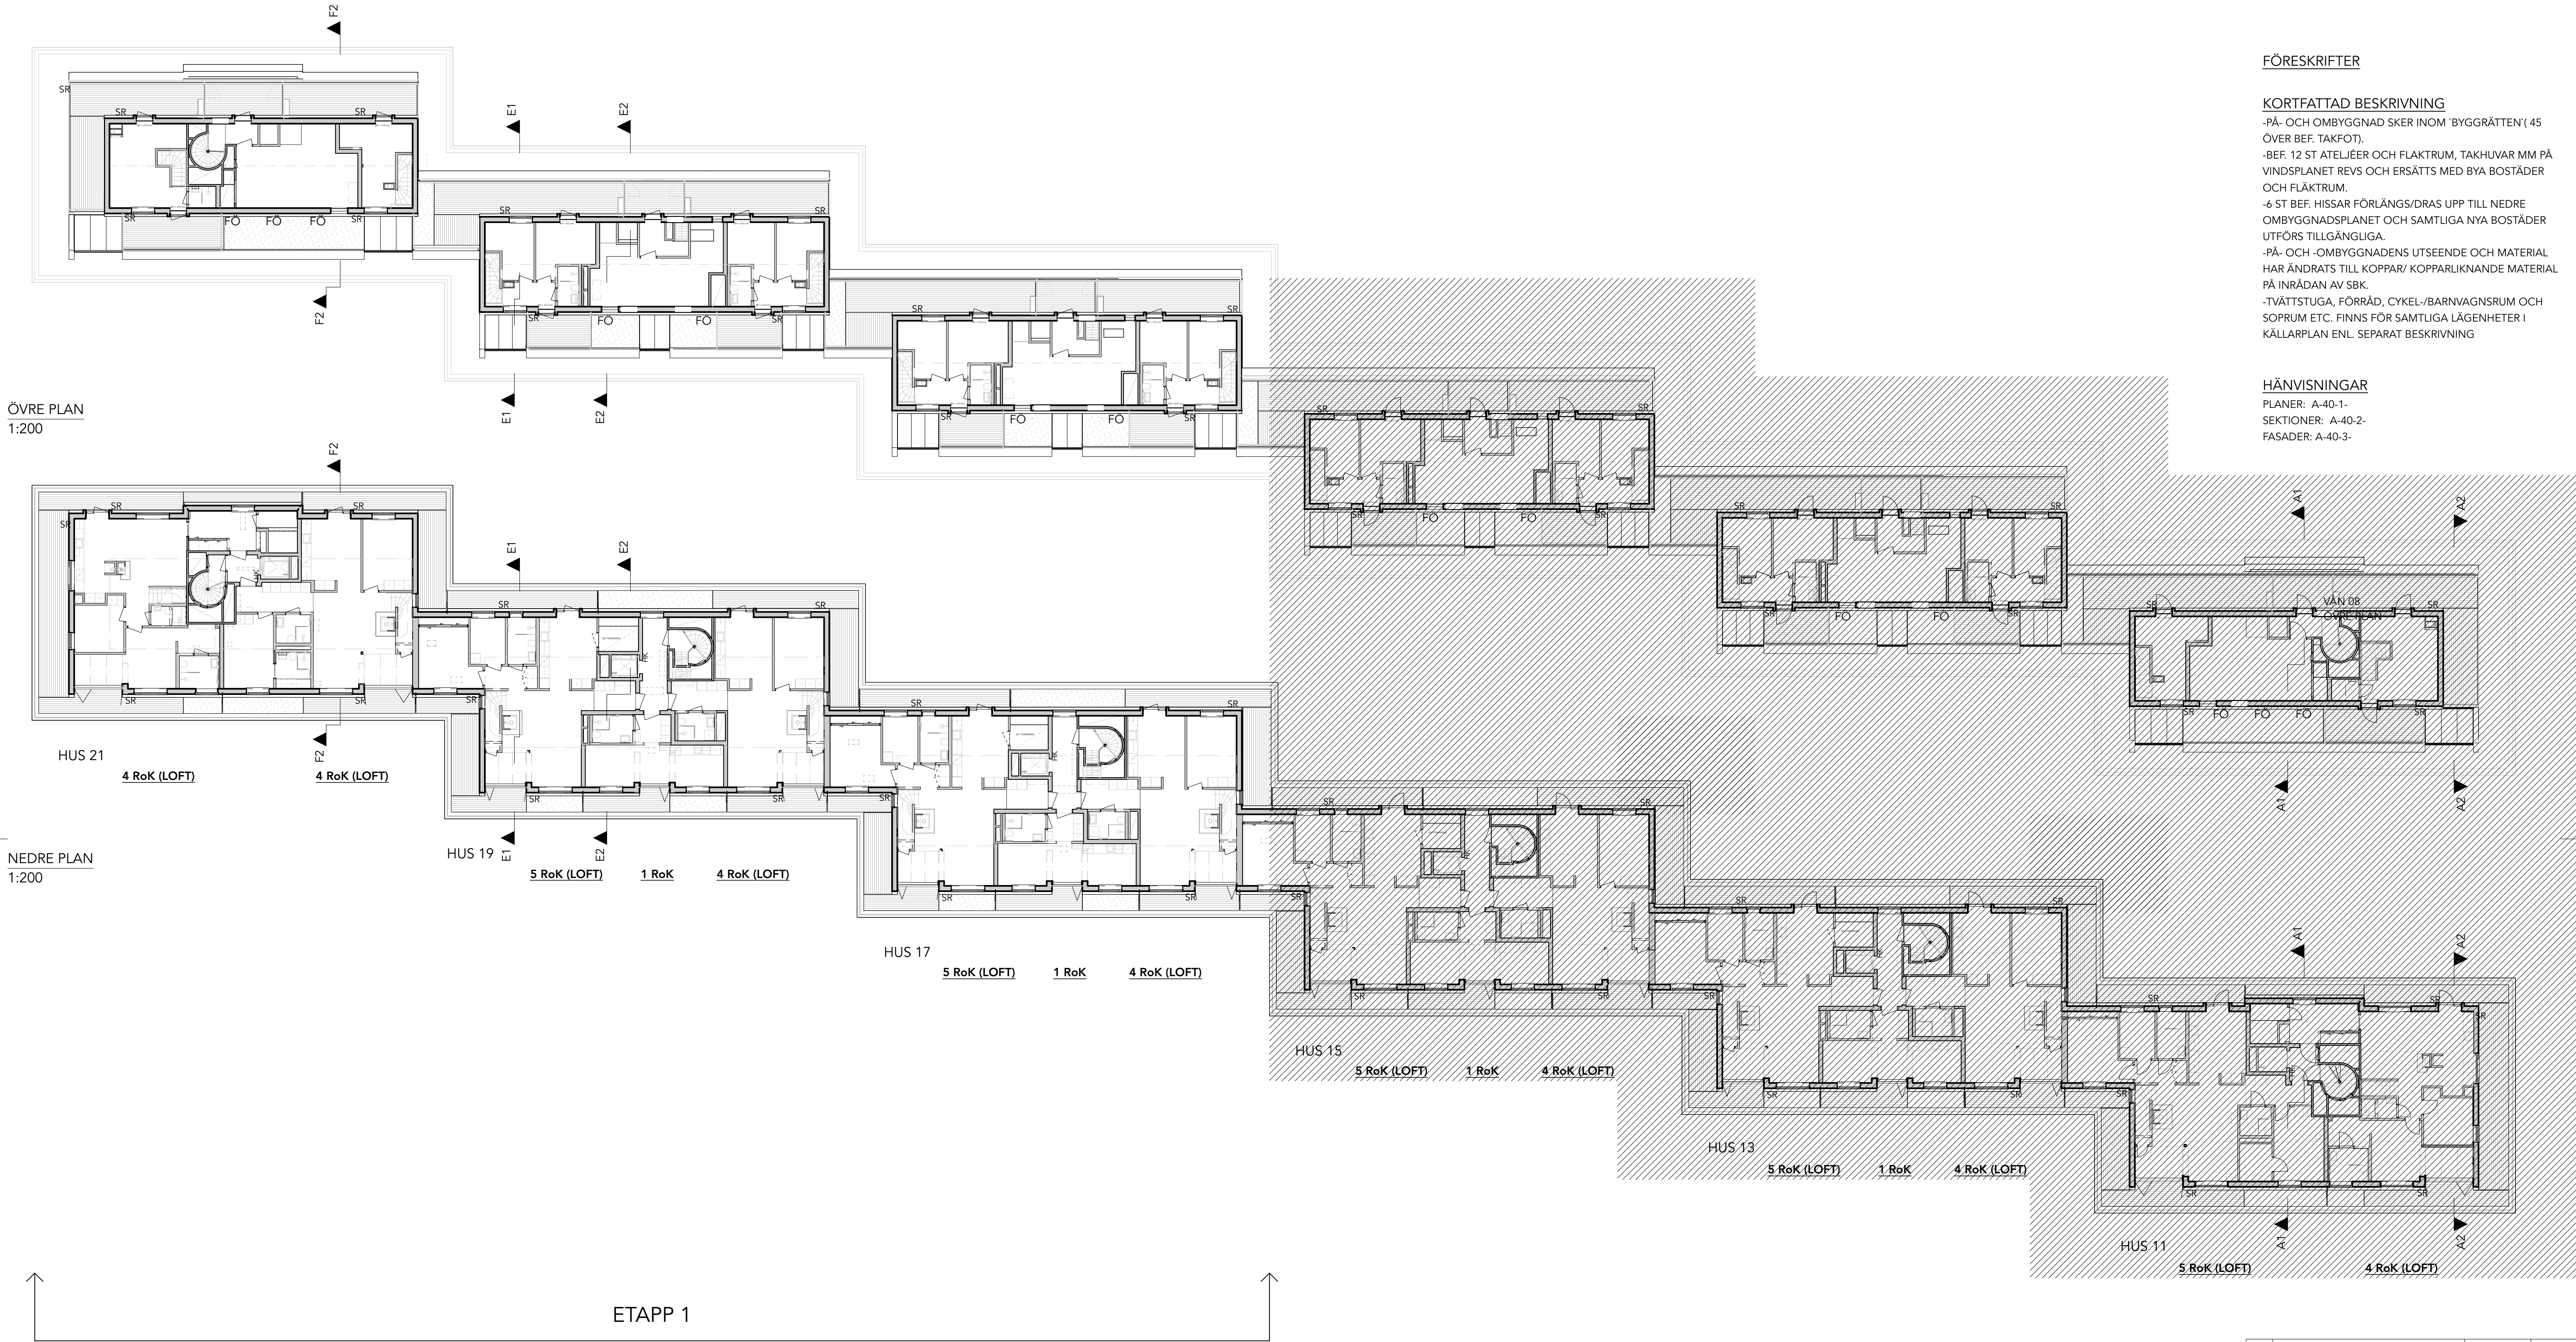

FÖRKLARINGAR:  
PLUSHÖJDER ANGES I METER, ÖVRIGA MÅTT I MM.  
KOORDINATER I METER I SWEREF 99 18 00 RH2000

FÖRESKRIFTER



KORTFATTAD BESKRIVNING

- PÅ- OCH OMBYGGNAD SKER INOM 'BYGGGRÄTTEN' (45 ÖVER BEF. TAKFOT).
- BEF. 12 ST ATELJÉER OCH FLÅKTRUM, TAKHUVAR MM PÅ VINDSPANET REVS OCH ERSÄTTIS MED BYA BOSTÄDER OCH FLÅKTRUM.
- 6 ST BEF. HISSAR FÖRLÅNGS/DRAS UPP TILL NEDRE OMBYGGNADSPANET OCH SAMTLIGA NYA BOSTÄDER UTFÖRS TILLGÅNGSLIGA.
- PÅ- OCH -OMBYGGNADENS UTSEENDE OCH MATERIAL HAR ÄNDRATS TILL KOPPAR/ KOPPARLIKANDE MATERIAL PÅ INRÄDAN AV SBK.
- TVÄTTSTUGA, FÖRRÄD, CYKEL-/BARNVAGNSRUM OCH SOPRUM ETC. FINNS FÖR SAMTLIGA LÄGENHETER I KÄLLARPLAN ENL. SEPARAT BESKRIVNING


HÄNVISNINGAR

- PLANER: A-40-1-  
SEKTIONER: A-40-2-  
FASADER: A-40-3-

BET	ÄNDRING AVSER		DATUM	Sign.
RELATIONSHANDLING				
KATTUNTRYCKERIET 1				
				
A	<input checked="" type="checkbox"/>	URBAN COUTURE ARKITEKTER, Tel: +46 76 268 92 92		
K		BTB		
VVS		FRONTVVS		
UPPDRAG NR		RITAD AV	HANDLÄGGARE	
2206		AP/DL	AP	
DATUM		ANSVARIG		
20024-07-01		Koen Kragting, Louise Jalilian		
Wivalliusgatan 11, Marieberg				
KATTUNTRYCKERIET 1, ETAPP 1				
FÖRDELNING BOSTÄDER, PLANER				
SKALA A1	NUMMER		BET	
1:200 1:400 (A3)	A-40-1-101			

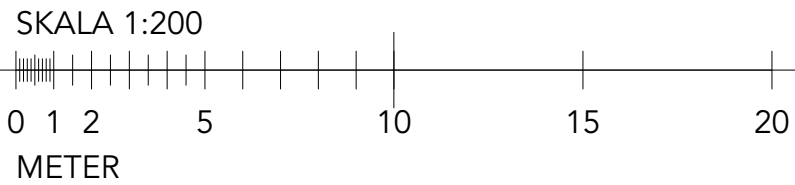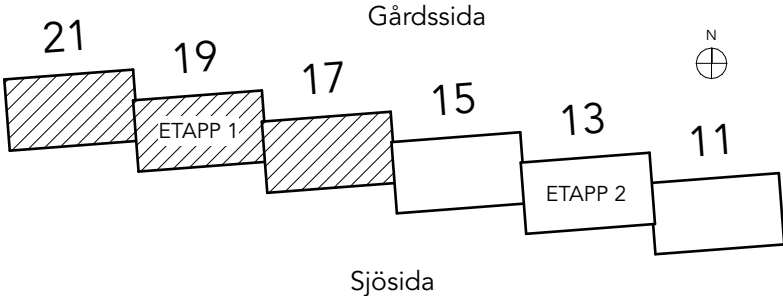

BET	ÄNDRING AVSER		DATUM		Sign.
KATTUNTRYSCKERIET 1					
					
A	<input checked="" type="checkbox"/>	URBAN COUTURE ARKITEKTER, Tel: +46 76 268 92 92			
K		BTB			
VVS		FRONTVVS			
UPPDRAAG NR		RITAD AV		HANDLÄGGARE	
2206		AP/DL		AP	
DATUM		ANSVARIG			
20024-07-01		Koen Kragting, Louise Jalilian			
Wivalliusgatan 11, Marieberg					
KATTUNTRYSCKERIET 1, ETAPP 1					
NEDRE PLAN - HUS 17					
SKALA A1		NUMMER			BET
1:50 1:100 (A3)		A-40-1-171			

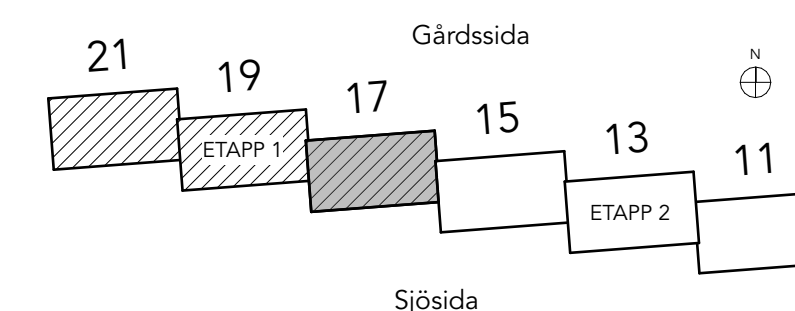


**4 ROK (LOFT)**  
17-1801  
75,1 m<sup>2</sup>  
+ 31,3 m<sup>2</sup> = 106,3 m<sup>2</sup>

A-40-1-1911

A-40-1-151

0  
METER



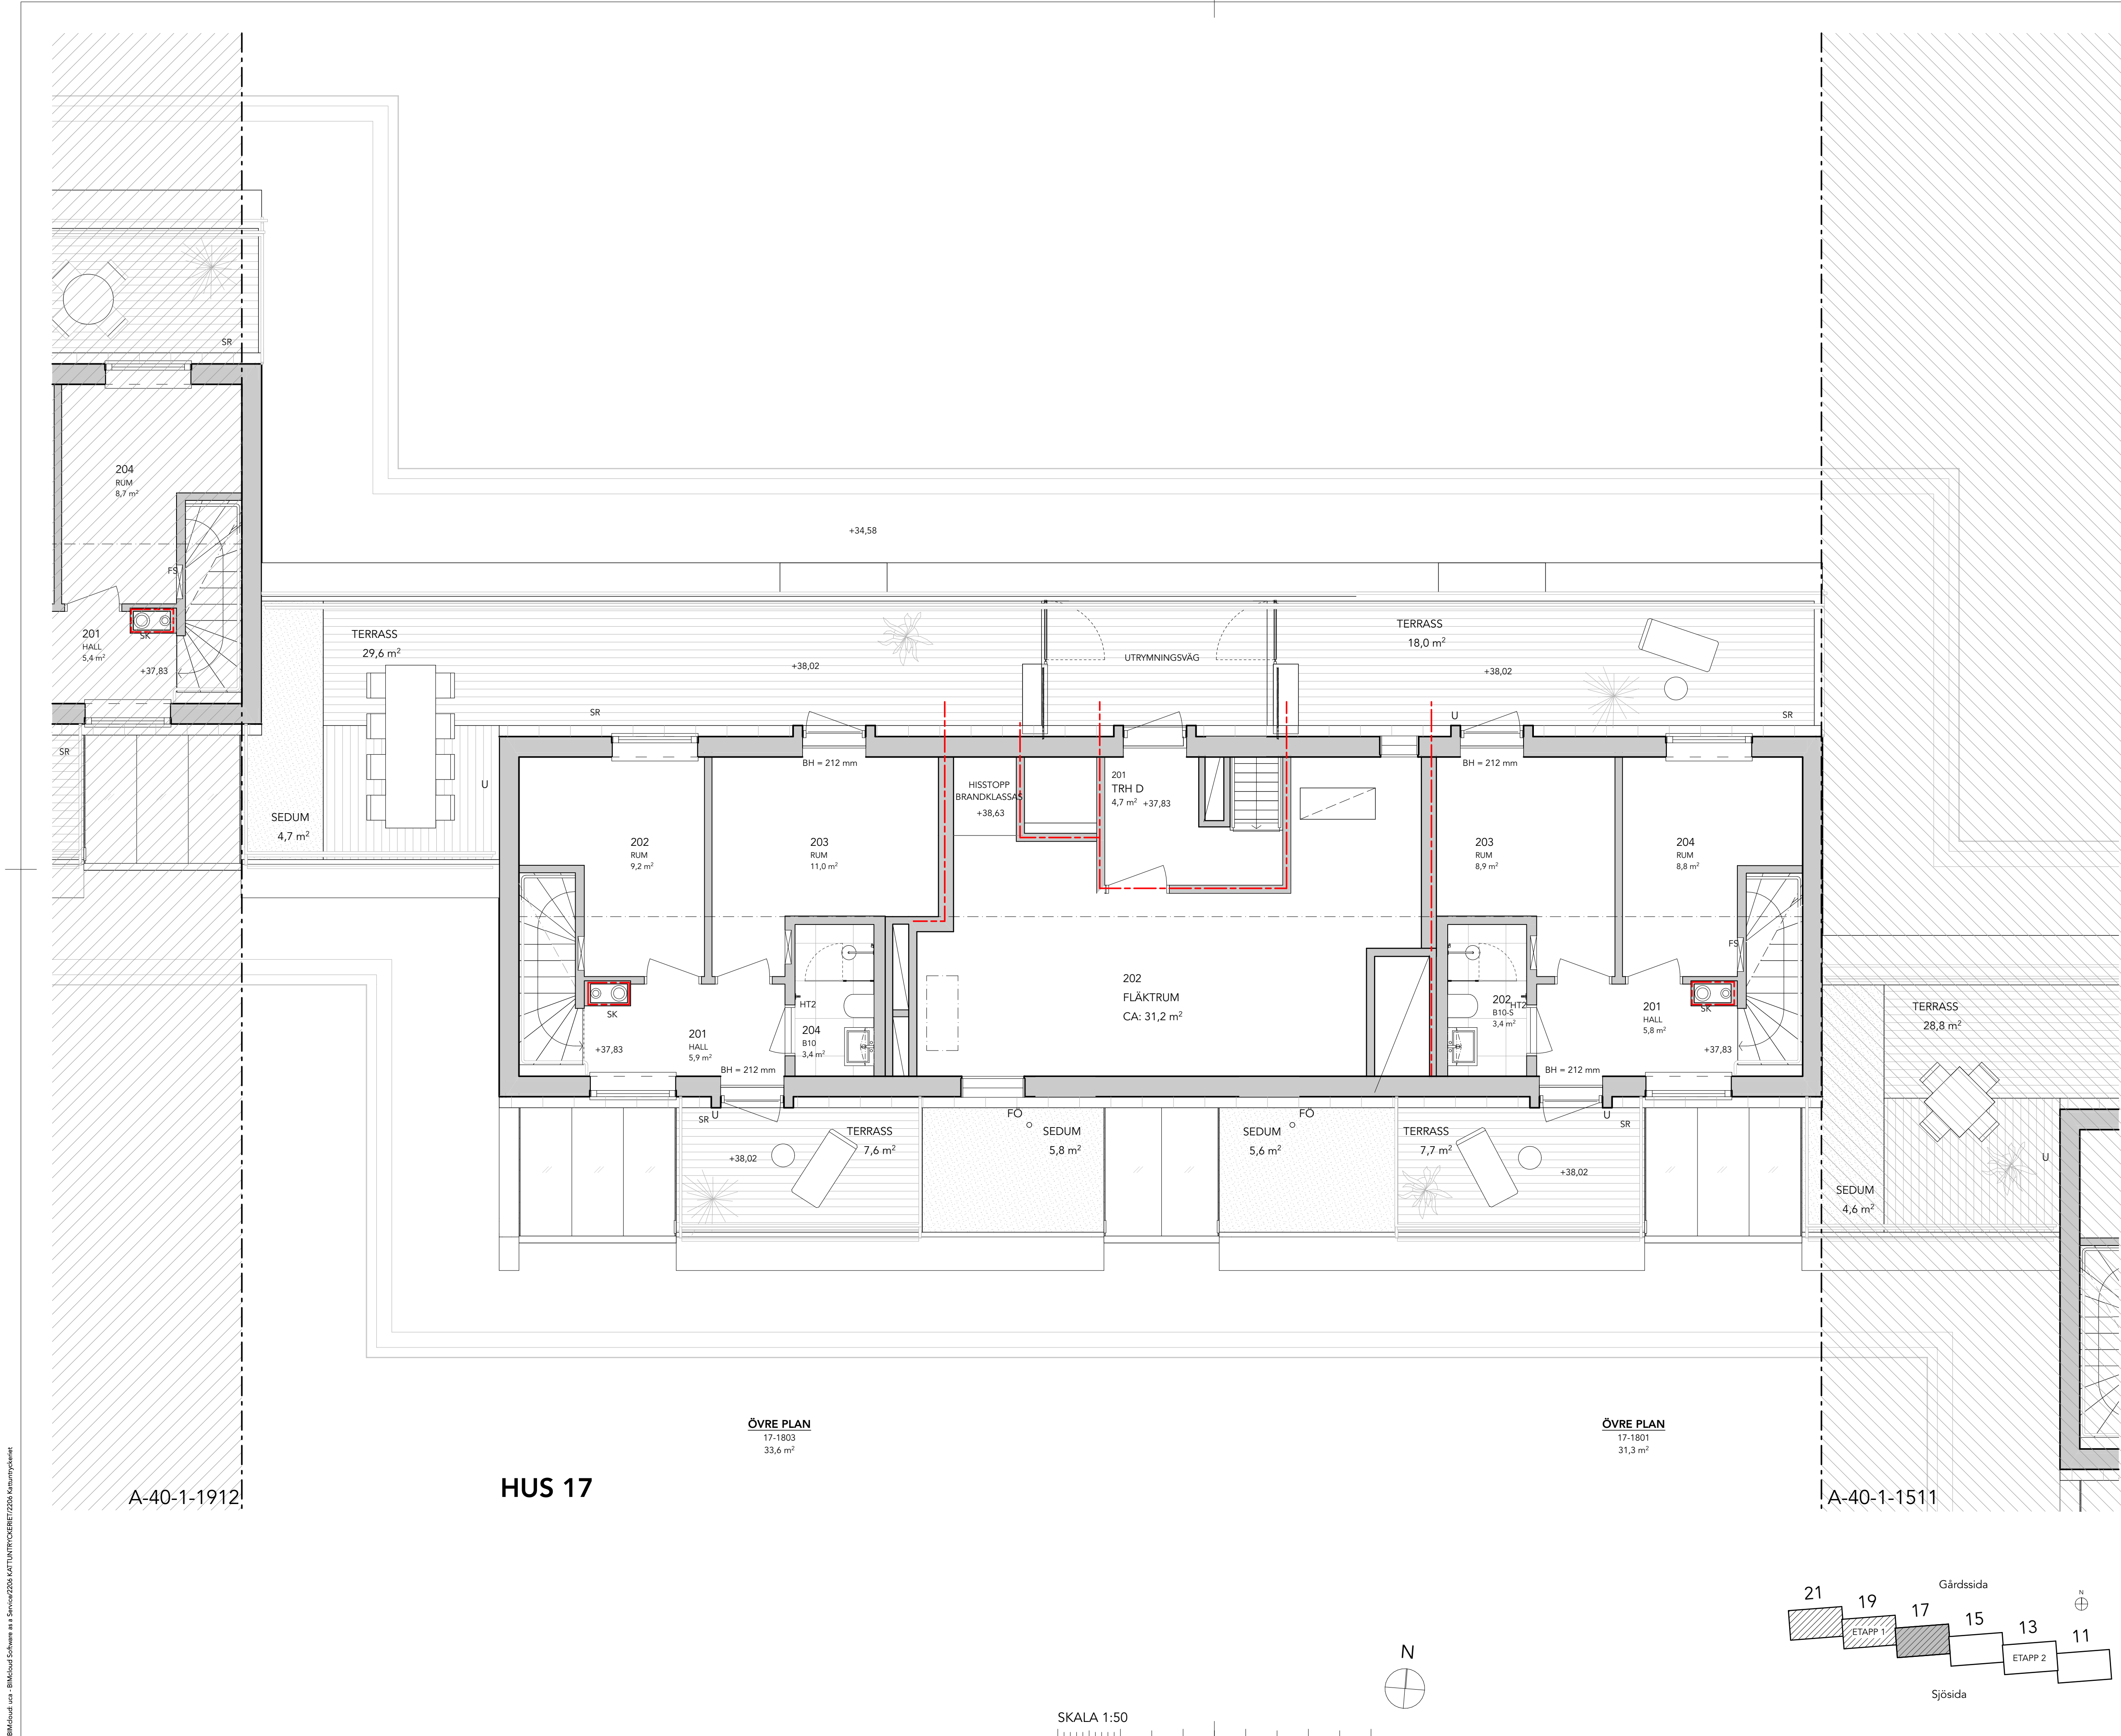


FÖRKLARINGAR:  
PLUSHÖJDER ANGES I METER, ÖVRIGA MÅTT I MM.

---	BRANDCELLSGRÄNS EI-60
BGV	BRANDGASVENTILATION
ELC	EL-SKÅP
F	FRYS
FRD	FÖRRÅD
FS	FÖRDELARSKÅP
G	GARDEROB
HS	HÖGSKÅP
K	KYL
K/F	KYL OCH FRYS
KLK	KLÄDKAMMARE
KHn	KAPPHYLLA (n-längd)
micro	MIKROVÅGSUGN I ÖVERSKÅP
ÖS	ÖPPEN SPIS
SK	SKORSTEN
SR	STUPRÖR
ST	STÄDSKÅP
SV	SKÄRMVÄGG
TRH	TRAPPHUS (TR2 enl. brandskyddsdokument)
TM / TT	TVÄTTMASKIN / TORKTUMLARE
TP	TVÄTTPELARE
U/M	UGN OCH MICRO I HÖGSKÅP


FÖRESKRIFTER  
FRISTÅENDE KÖK, KYL/FRYS, GARDEROBER, OCH ÖVRIGA SKÅP UTFÖRS MED TÄCKSKIVA PÅ SYNIGA SIDOR. INKLÄDNADER OVAN KÖKSINREDNING UTFÖRS SOM LIVANDE ANSLUTNING MELLAN ÖVERSKÅP OCH UK BJÄLKLAG. I LÄGENHETER MONTERAS UNDERTAK OCH INKLÄDNADER SÅ ATT MAXIMAL TAKHÖJD UPPNÅS

HÄNVISNINGAR  
SEKTIONER: A-40-2-  
FASADER: A-40-3-

BET	ÄNDRING AVSER		DATUM	Sign.
RELATIONSHANDLING				
KATTUNTRYCKERIET 1				
				
A	<input checked="" type="checkbox"/>	URBAN COUTURE ARKITEKTER, Tel: +46 76 268 92 92		
K	<input type="checkbox"/>	BTB		
VVS	<input type="checkbox"/>	FRONTVVS		
UPPDRAG NR	RITAD AV		HANDLÄGGARE	
2206	AP/DL		AP	
DATUM	ANSVARIG			
20024-07-01	Koen Kragting, Louise Jallilan			
Wivalliusgatan 11, Marieberg				
KATTUNTRYCKERIET 1, ETAPP 1				
ÖVRE PLAN - HUS 17				
SKALA A1	NUMMER			BET
1:50 1:100 (A3)	A-40-1-172			

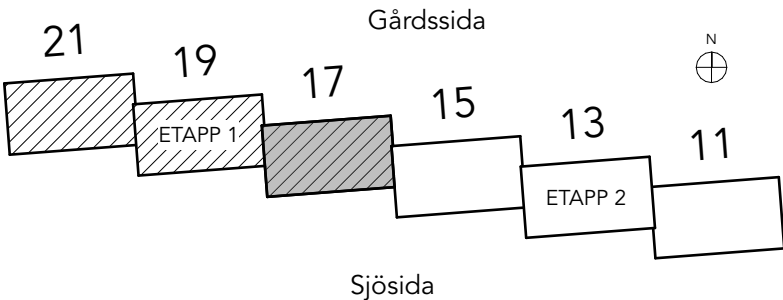

SKALA 1:50  
0 1 2 5  
METER

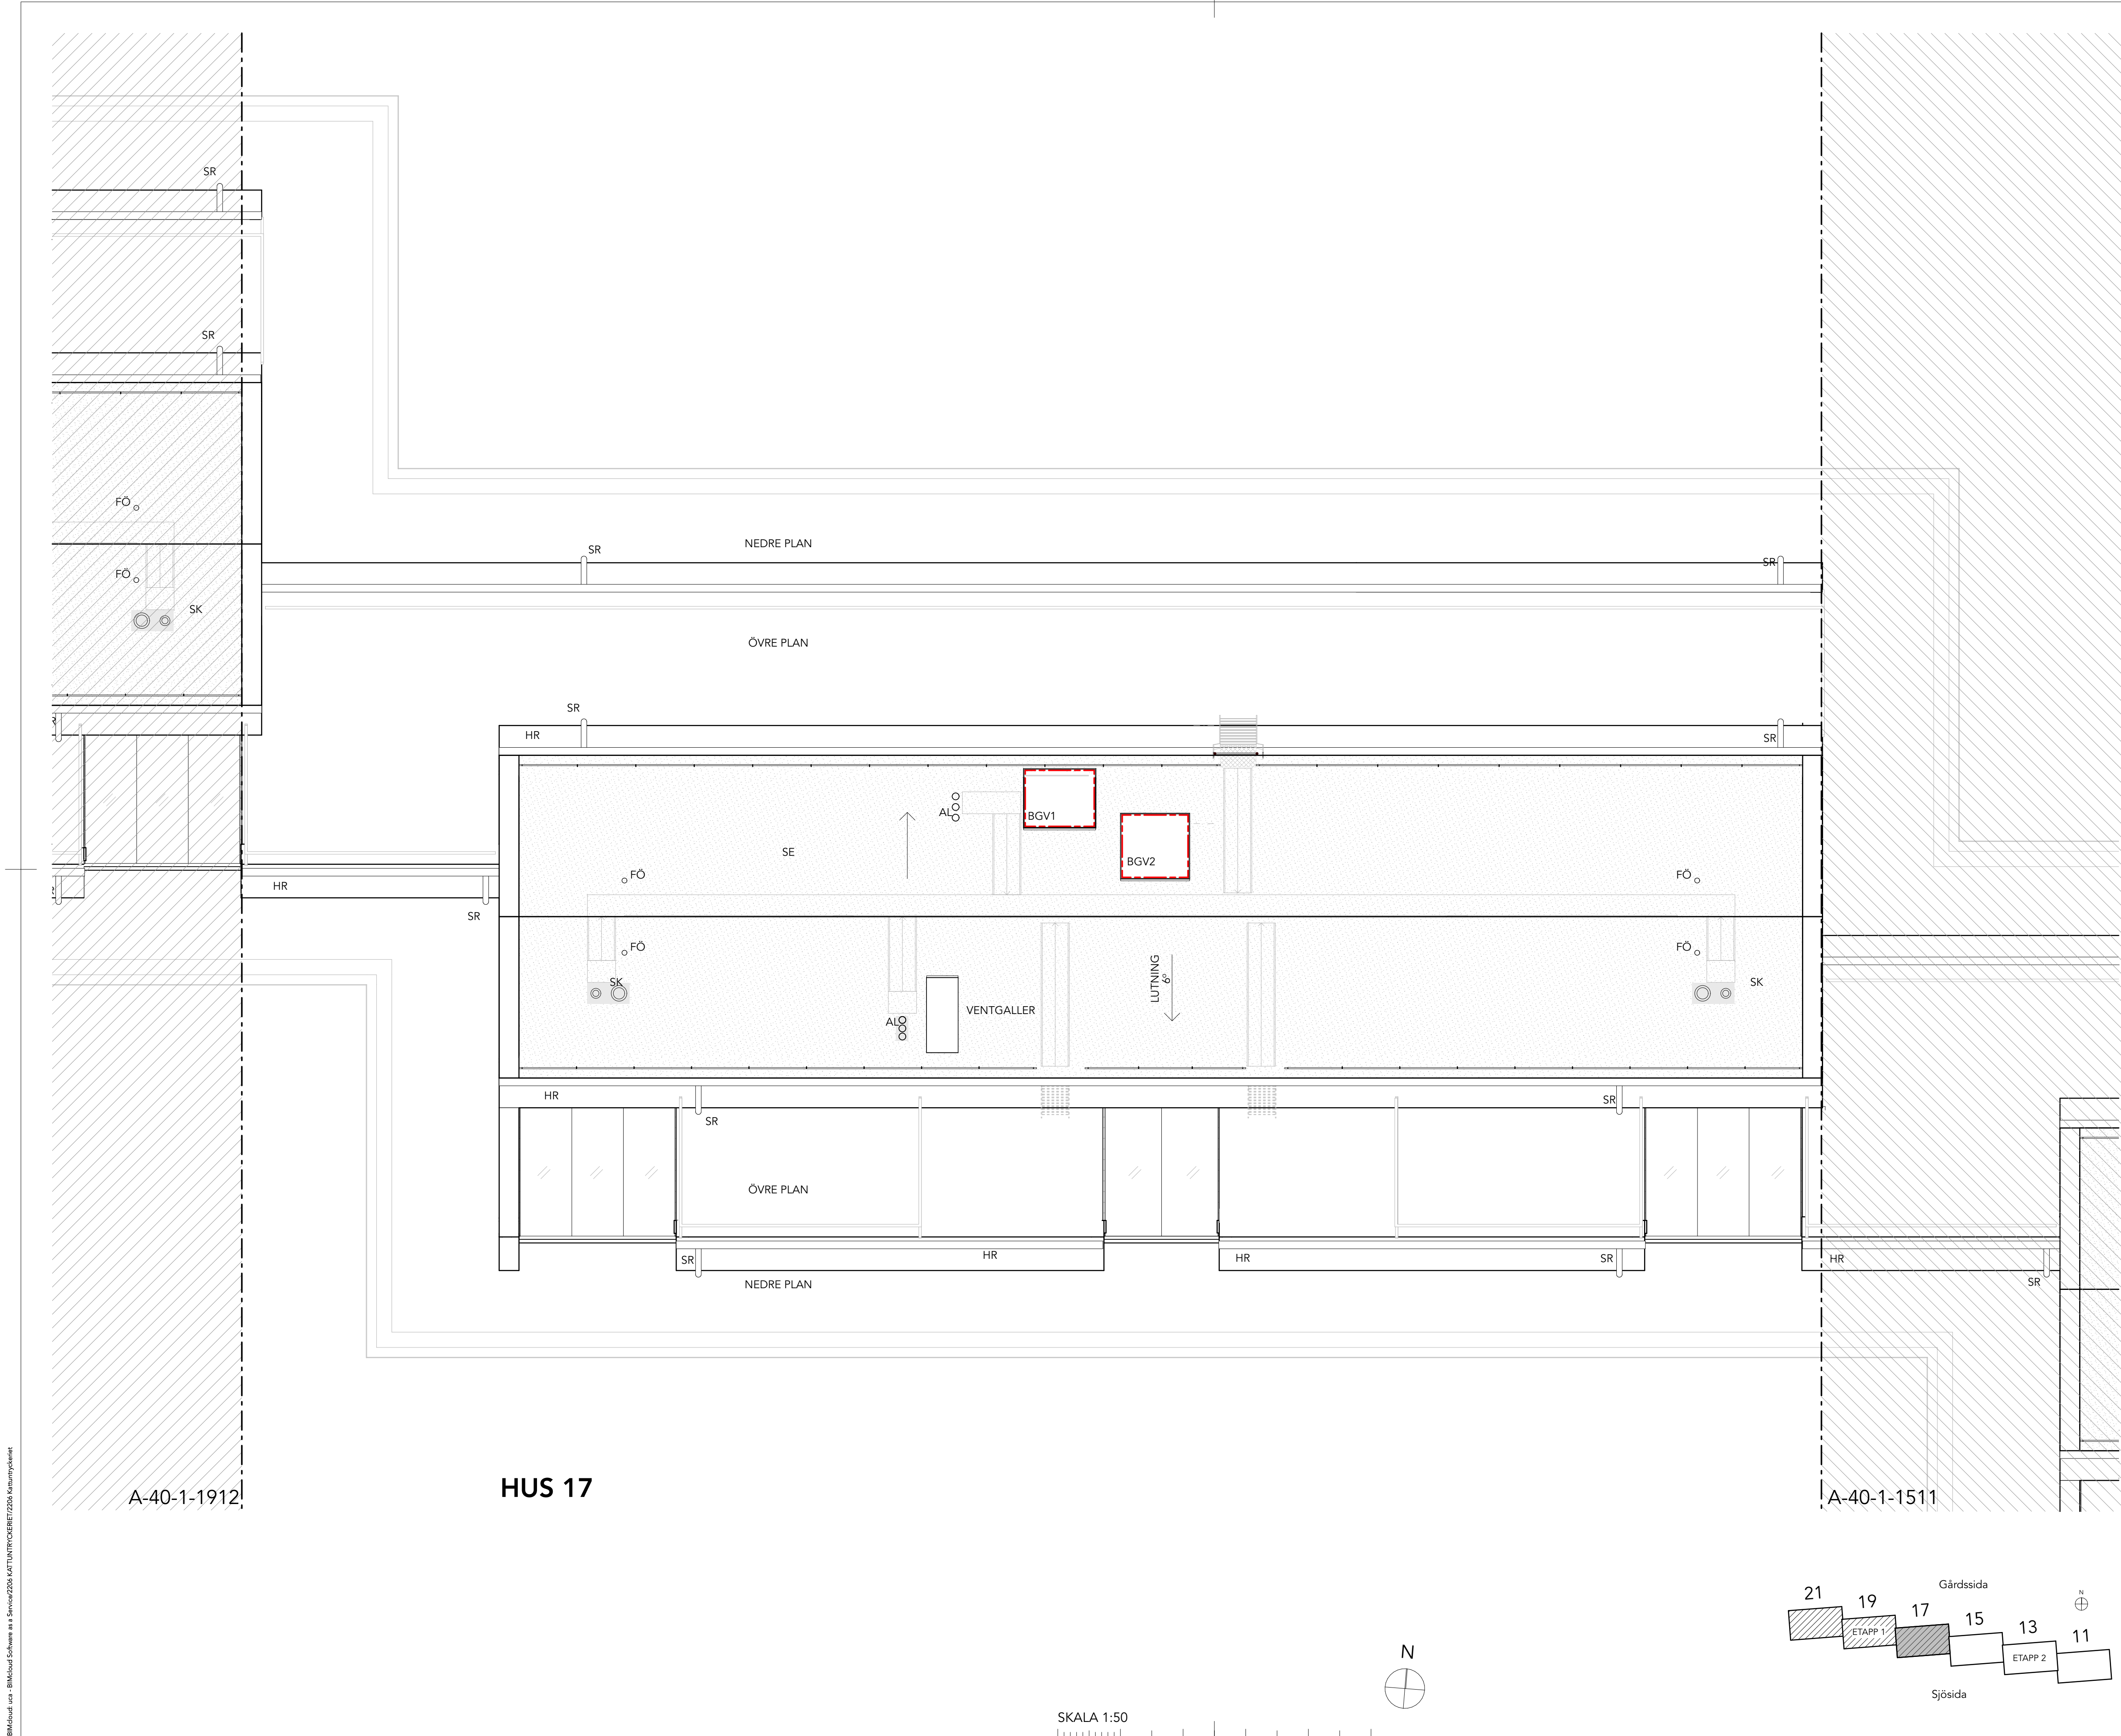

FÖRKLARINGAR:  
PLUSHÖJDER ANGES I METER, ÖVRIGA MÅTT I MM.

AL BRANDCELLSGRÄNS EI-60  
BGV AVLUFTNING AVLOPP ENL. V  
HR HÄNGRÄNNA  
RL RENSLUCKA ENL. V  
SR STUPRÖR  
SE SEDUMTAK  
SK SKORSTEN  
VL VENTILATIONSLUCKA


FÖRESKRIFTER  
TAKSÄKERHET SKALL VARA ENLIGT ARBETSMILJÖVERKET'S  
REGLER OCH ENLIGT BOVERKET (BBR) 8:24.

SAMTLIGA TAKINSTALLATIONER SKA UPPFYLLA  
BRANSCHSTANDARDENS KRAV PÅ HÅLLFASTHET OCH  
MÖJLIGHET TILL INFÄSTNING AV PERSONLIG  
FALLSKYDDSTRUSTNING.


HÄNVISNINGAR

SEKTIONER: A-40-2-  
FASADER: A-40-3-

BET	ÄNDRING AVSER		DATUM	Sign.
RELATIONSHANDLING				
KATTUNTRYCKERIET 1				
				
A	<input checked="" type="checkbox"/>	URBAN COUTURE ARKITEKTER, Tel: +46 76 268 92 92		
K		BTB		
VVS		FRONTVVS		
UPPDRAG NR		2206	RITAD AV AP/DL	HANDLÄGGARE AP
DATUM		ANSVARIG		
20024-07-01		Koen Kragting, Louise Jalilian		
Wivalliusgatan 11, Marieberg				
KATTUNTRYCKERIET 1, ETAPP 1				
TAKPLAN - HUS 17				
SKALA A1		NUMMER		BET
1:50 1:100 (A3)		A-40-1-173		

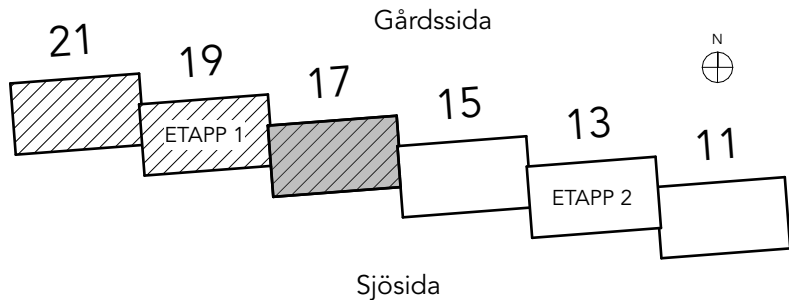



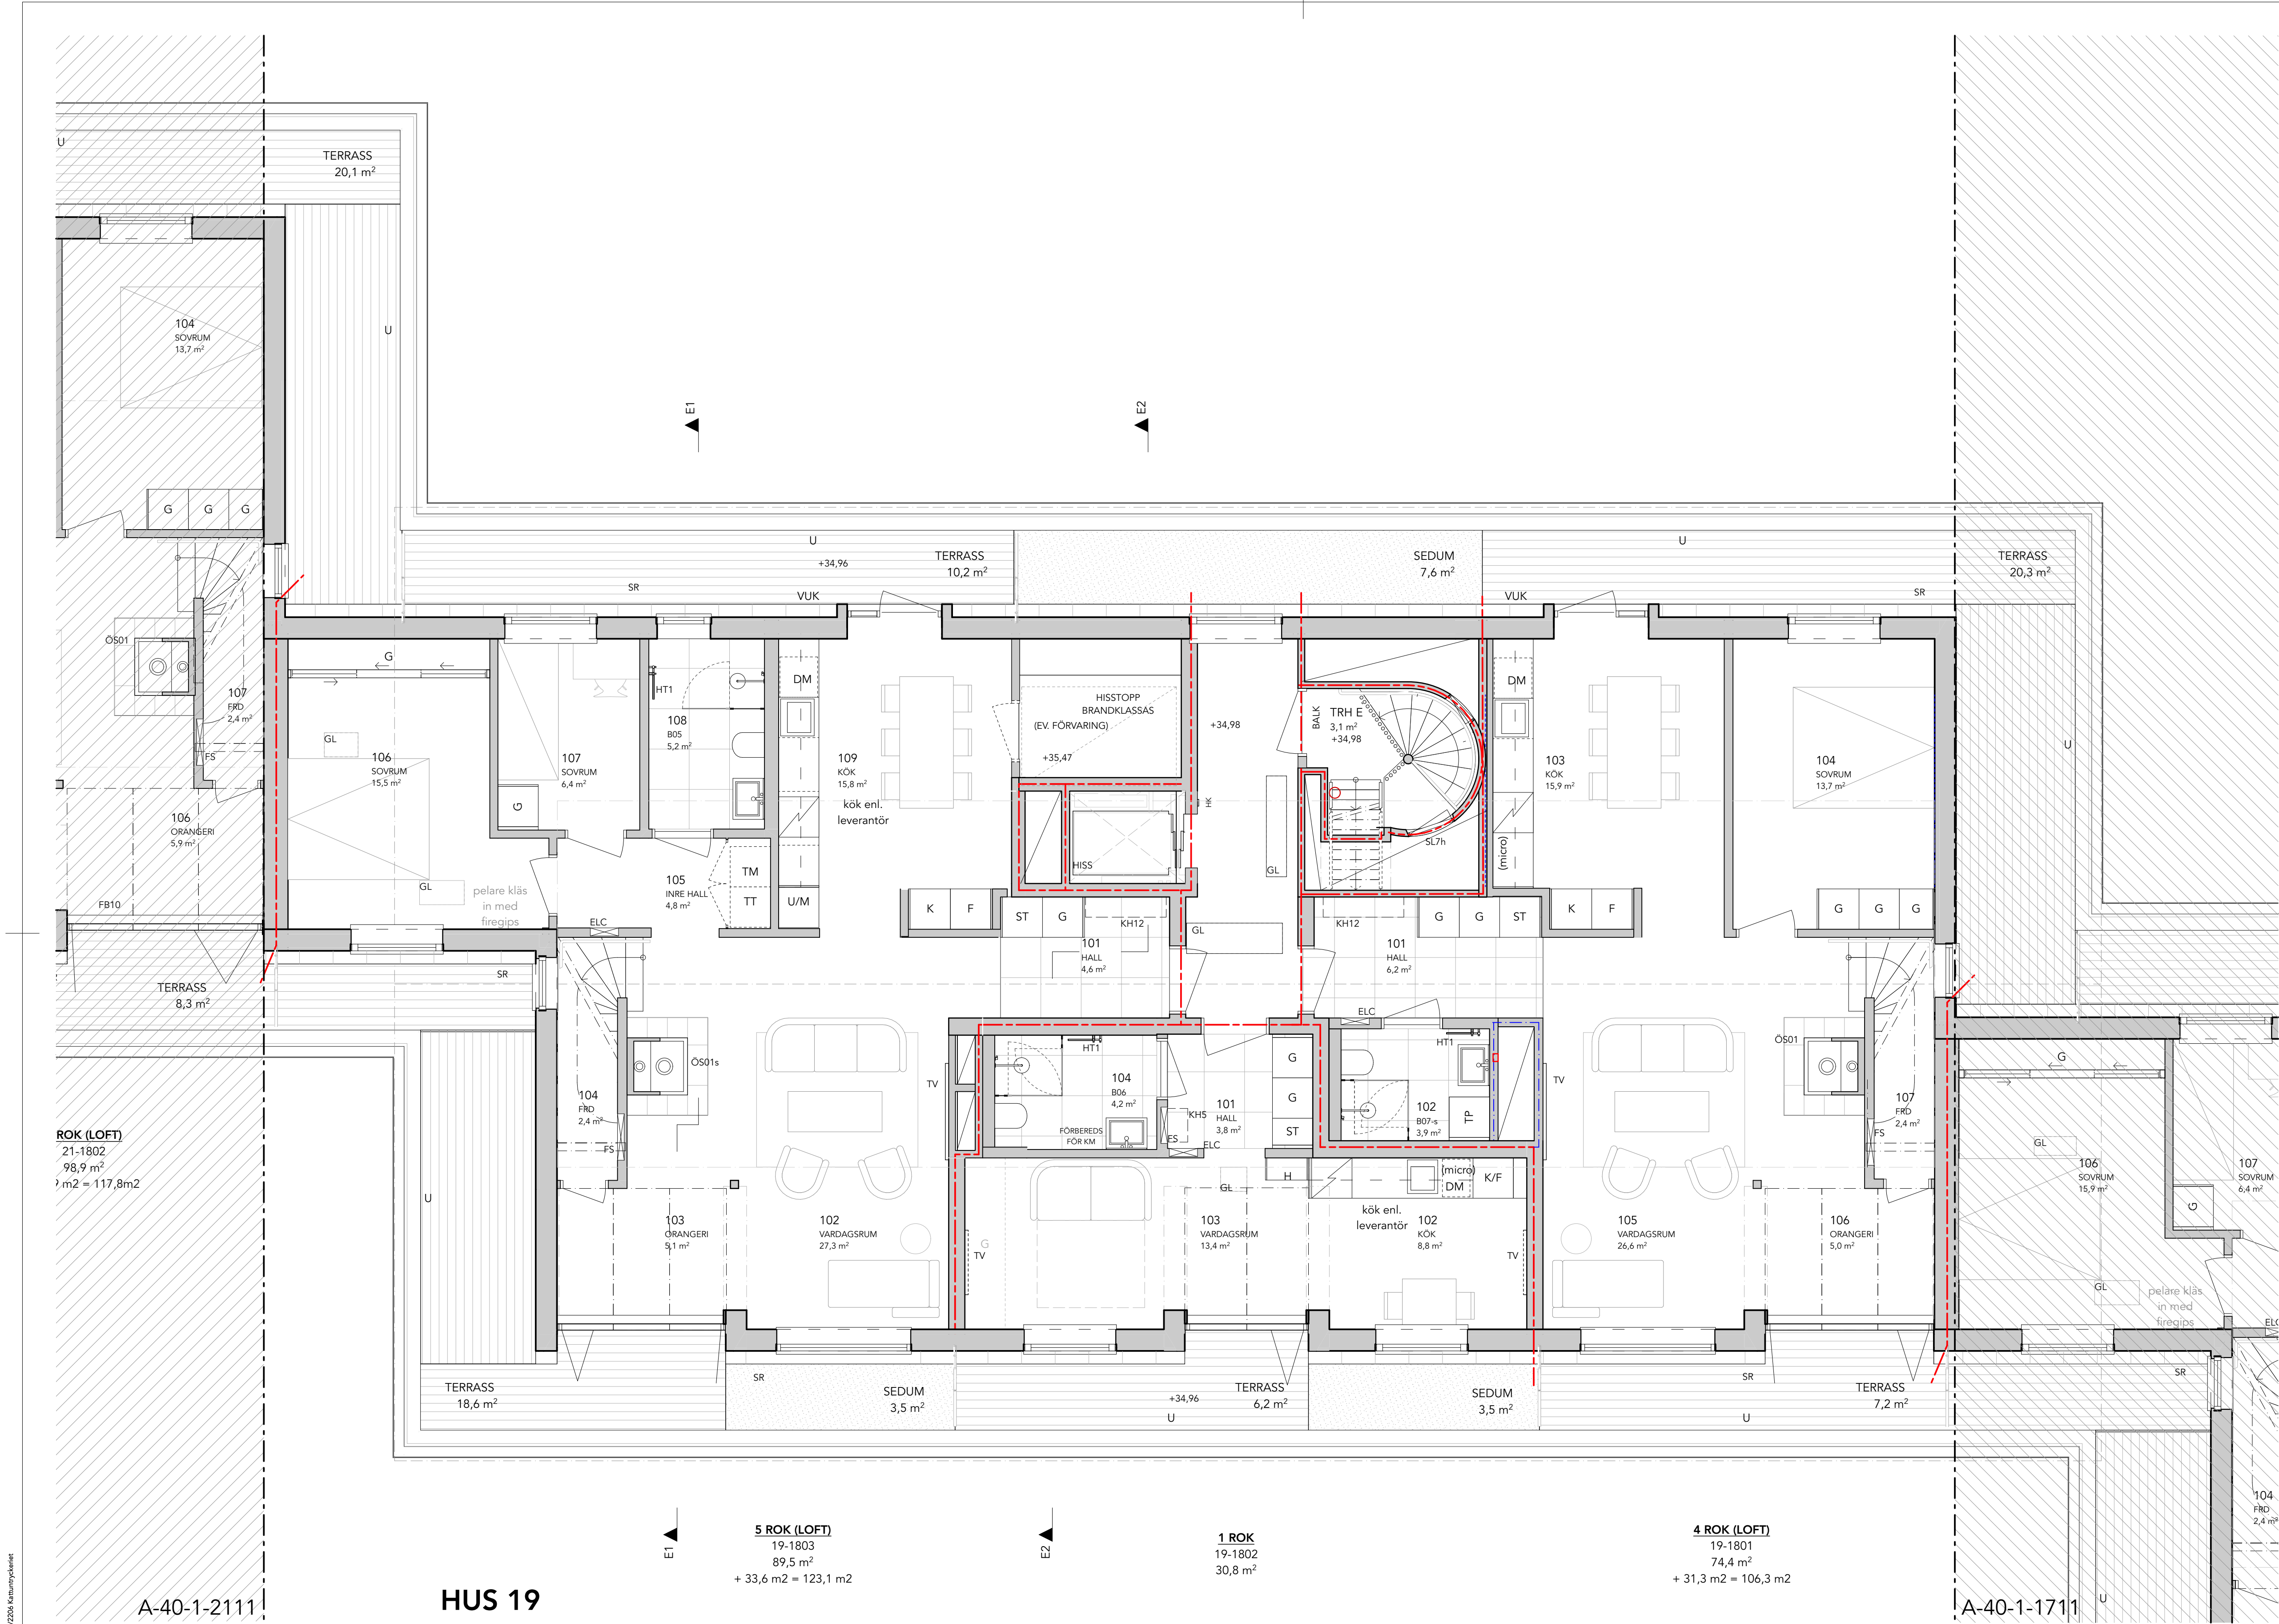


FÖRKLARINGAR:  
PLUSHÖJDER ANGES I METER, ÖVRIGA MÅTT I MM.


- BRANDCELLSGRÄNS EI-60
- BGV BRANDGASVENTILATION
- ELC EL-SKÅP
- F FRYS
- FRD FÖRRÅD
- FS FÖRDELARSKÅP
- G GARDEROB
- HS HÖGSKÅP
- K KYL
- K/F KYL OCH FRYS
- KLK KLÄDKAMMARE
- KHn KAPPHYLLA (n-längd)
- micro MIKROVÄGSUGN I ÖVERSKÅP
- ÖS ÖPPEN SPIS
- SK SKORSTEN
- SR STUPRÖR
- ST STÄDSKÅP
- SV SKÄRMVÄGG
- TRH TRAPPHUS (TR2 enl. brandskyddsdokument)
- TM / TT TVÄTTMASKIN / TORKTUMLARE
- TP TVÄTTPELARE
- U/M UGN OCH MICRO I HÖGSKÅP

FÖRESKRIFTER  
FRISTÄENDE KÖK, KYL/FRYS, GARDEROBER, OCH ÖVRIGA SKÅP UTFÖRS MED TÄCKSKIVA PÅ SYNLIGA SIDOR. INKLÄDNADER OVAN KÖKSINREDNING UTFÖRS SOM LIVANDE ANSLUTNING MELLAN ÖVERSKÅP OCH UK BJÄLKLAG. I LÄGENHETER MONTERAS UNDERTAK OCH INKLÄDNADER SÅ ATT MAXIMAL TAKHÖJD UPPNÅS

HÄNVISNINGAR  
SEKTIONER: A-40-2-  
FASADER: A-40-3-

BET	ÄNDRING AVSER	DATUM	Sign.
RELATIONSHANDLING			
KATTUNTRYCKERIET 1			
			
A	<input checked="" type="checkbox"/> URBAN COUTURE ARKITEKTER, Tel: +46 76 268 92 92		
K	<input type="checkbox"/> BTB		
VVS	FRONTVVS		
UPPDRAG NR	RITAD AV	HANDLÄSGARE	
2206	AP/DL	AP	
DATUM	ANSVARIG		
20024-07-01	Koen Kragting, Louise Jallilan		
Wivalliusgatan 11, Marieberg KATTUNTRYCKERIET 1, ETAPP 1 NEDRE PLAN - HUS 19			
SKALA A1 1:50, 1:100 (A3)	NUMMER A-40-1-191	BET	

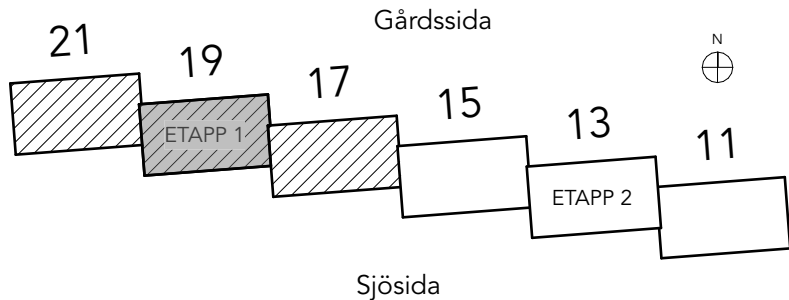

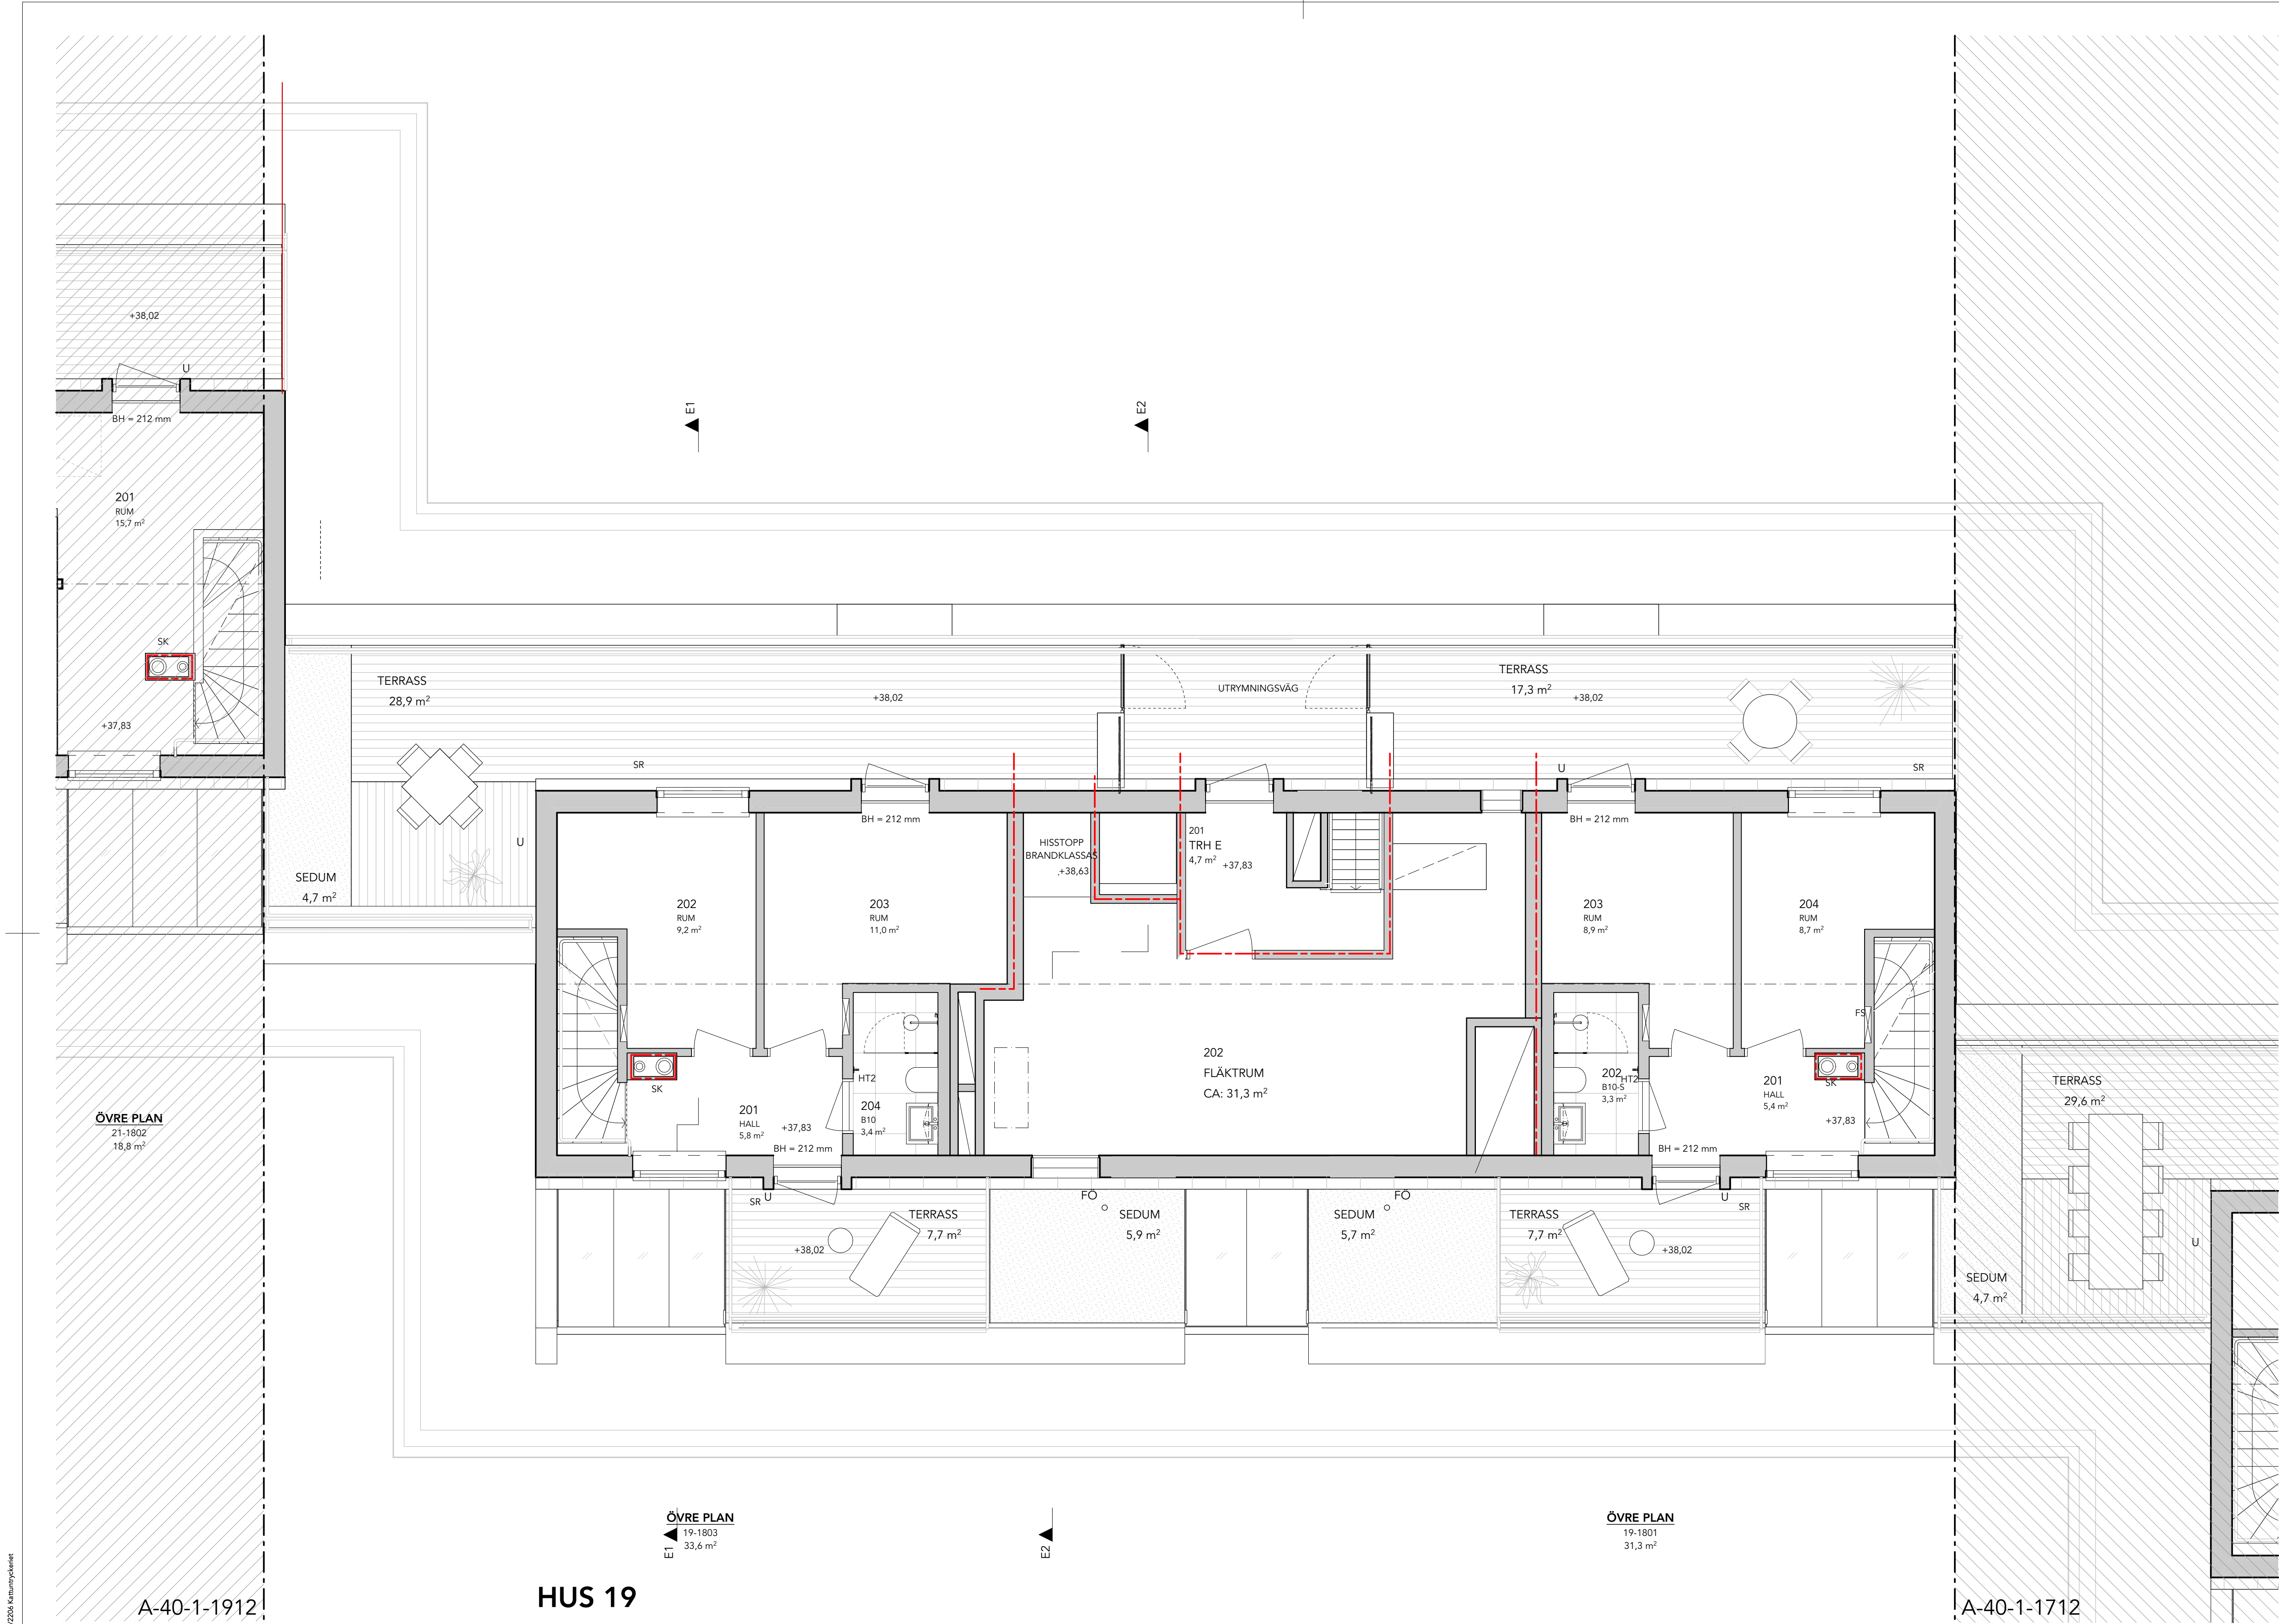


FÖRKLARINGAR:  
PLUSHÖJDER ANGES I METER, ÖVRIGA MÅTT I MM.

---	BRANDCELLSGRÄNS EI-60
BGV	BRANDGASVENTILATION
ELC	EL-SKÅP
F	FRYS
FRD	FÖRRÅD
FS	FÖRDELARSKÅP
G	GARDEROB
HS	HÖGSKÅP
K	KYL
K/F	KYL OCH FRYS
KLK	KLÄDKAMMARE
KHn	KAPPHYLLA (n-längd)
micro	MIKROVÄGSUGN I ÖVERSKÅP
ÖS	ÖPPEN SPIS
SK	SKORSTEN
SR	STUPRÖR
ST	STÄDSKÅP
SV	SKÄRMVÄGG
TRH	TRAPPHUS (TR2 enl. brandskyddsdocument)
TM / TT	TVÄTTMASKIN / TORKTUMLARE
TP	TVÄTTPELARE
U/M	UGN OCH MICRO I HÖGSKÅP


FÖRESKRIFTER  
FRISTÅENDE KÖK, KYL/FRYS, GARDEROBER, OCH ÖVRIGA SKÅP UTFÖRS MED TÄCKSKIVA PÅ SYNLIGA SIDOR. INKLÄDNADER OVAN KÖKSINREDNING UTFÖRS SOM LIVANDE ANSLUTNING MELLAN ÖVERSKÅP OCH UK BJÄLKLAG. I LÄGENHETER MONTERAS UNDERTAK OCH INKLÄDNADER SÅ ATT MAXIMAL TAKHÖJD UPPNÅS

HÄNVISNINGAR  
SEKTIONER: A-40-2-  
FASADER: A-40-3-

BET	ÄNDRING AVSER	DATUM	Sign.
RELATIONSHANDLING			
KATTUNTRYCKERIET 1			
A	<input checked="" type="checkbox"/>	URBAN COUTURE ARKITEKTER, Tel: +46 76 268 92 92	
K		BTB	
VVS		FRONTVVS	
UPPDRAG NR	2206	RITAD AV	AP/DL
DATUM	20024-07-01	ANSVARIG	AP
Wivalliusgatan 11, Marieberg			
KATTUNTRYCKERIET 1, ETAPP 1			
ÖVRE PLAN - HUS 19			
SKALA A1	1:50	NUMMER	A-40-1-192
1:100 (A3)		BET	

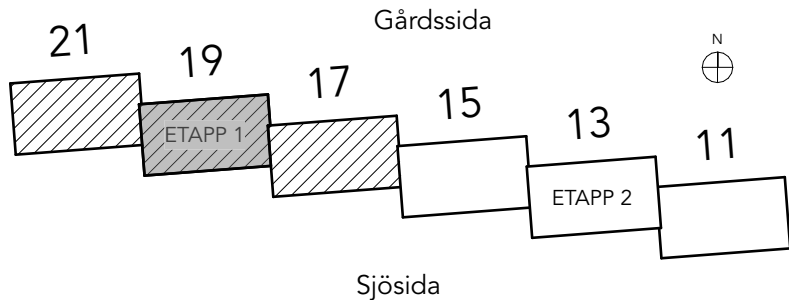



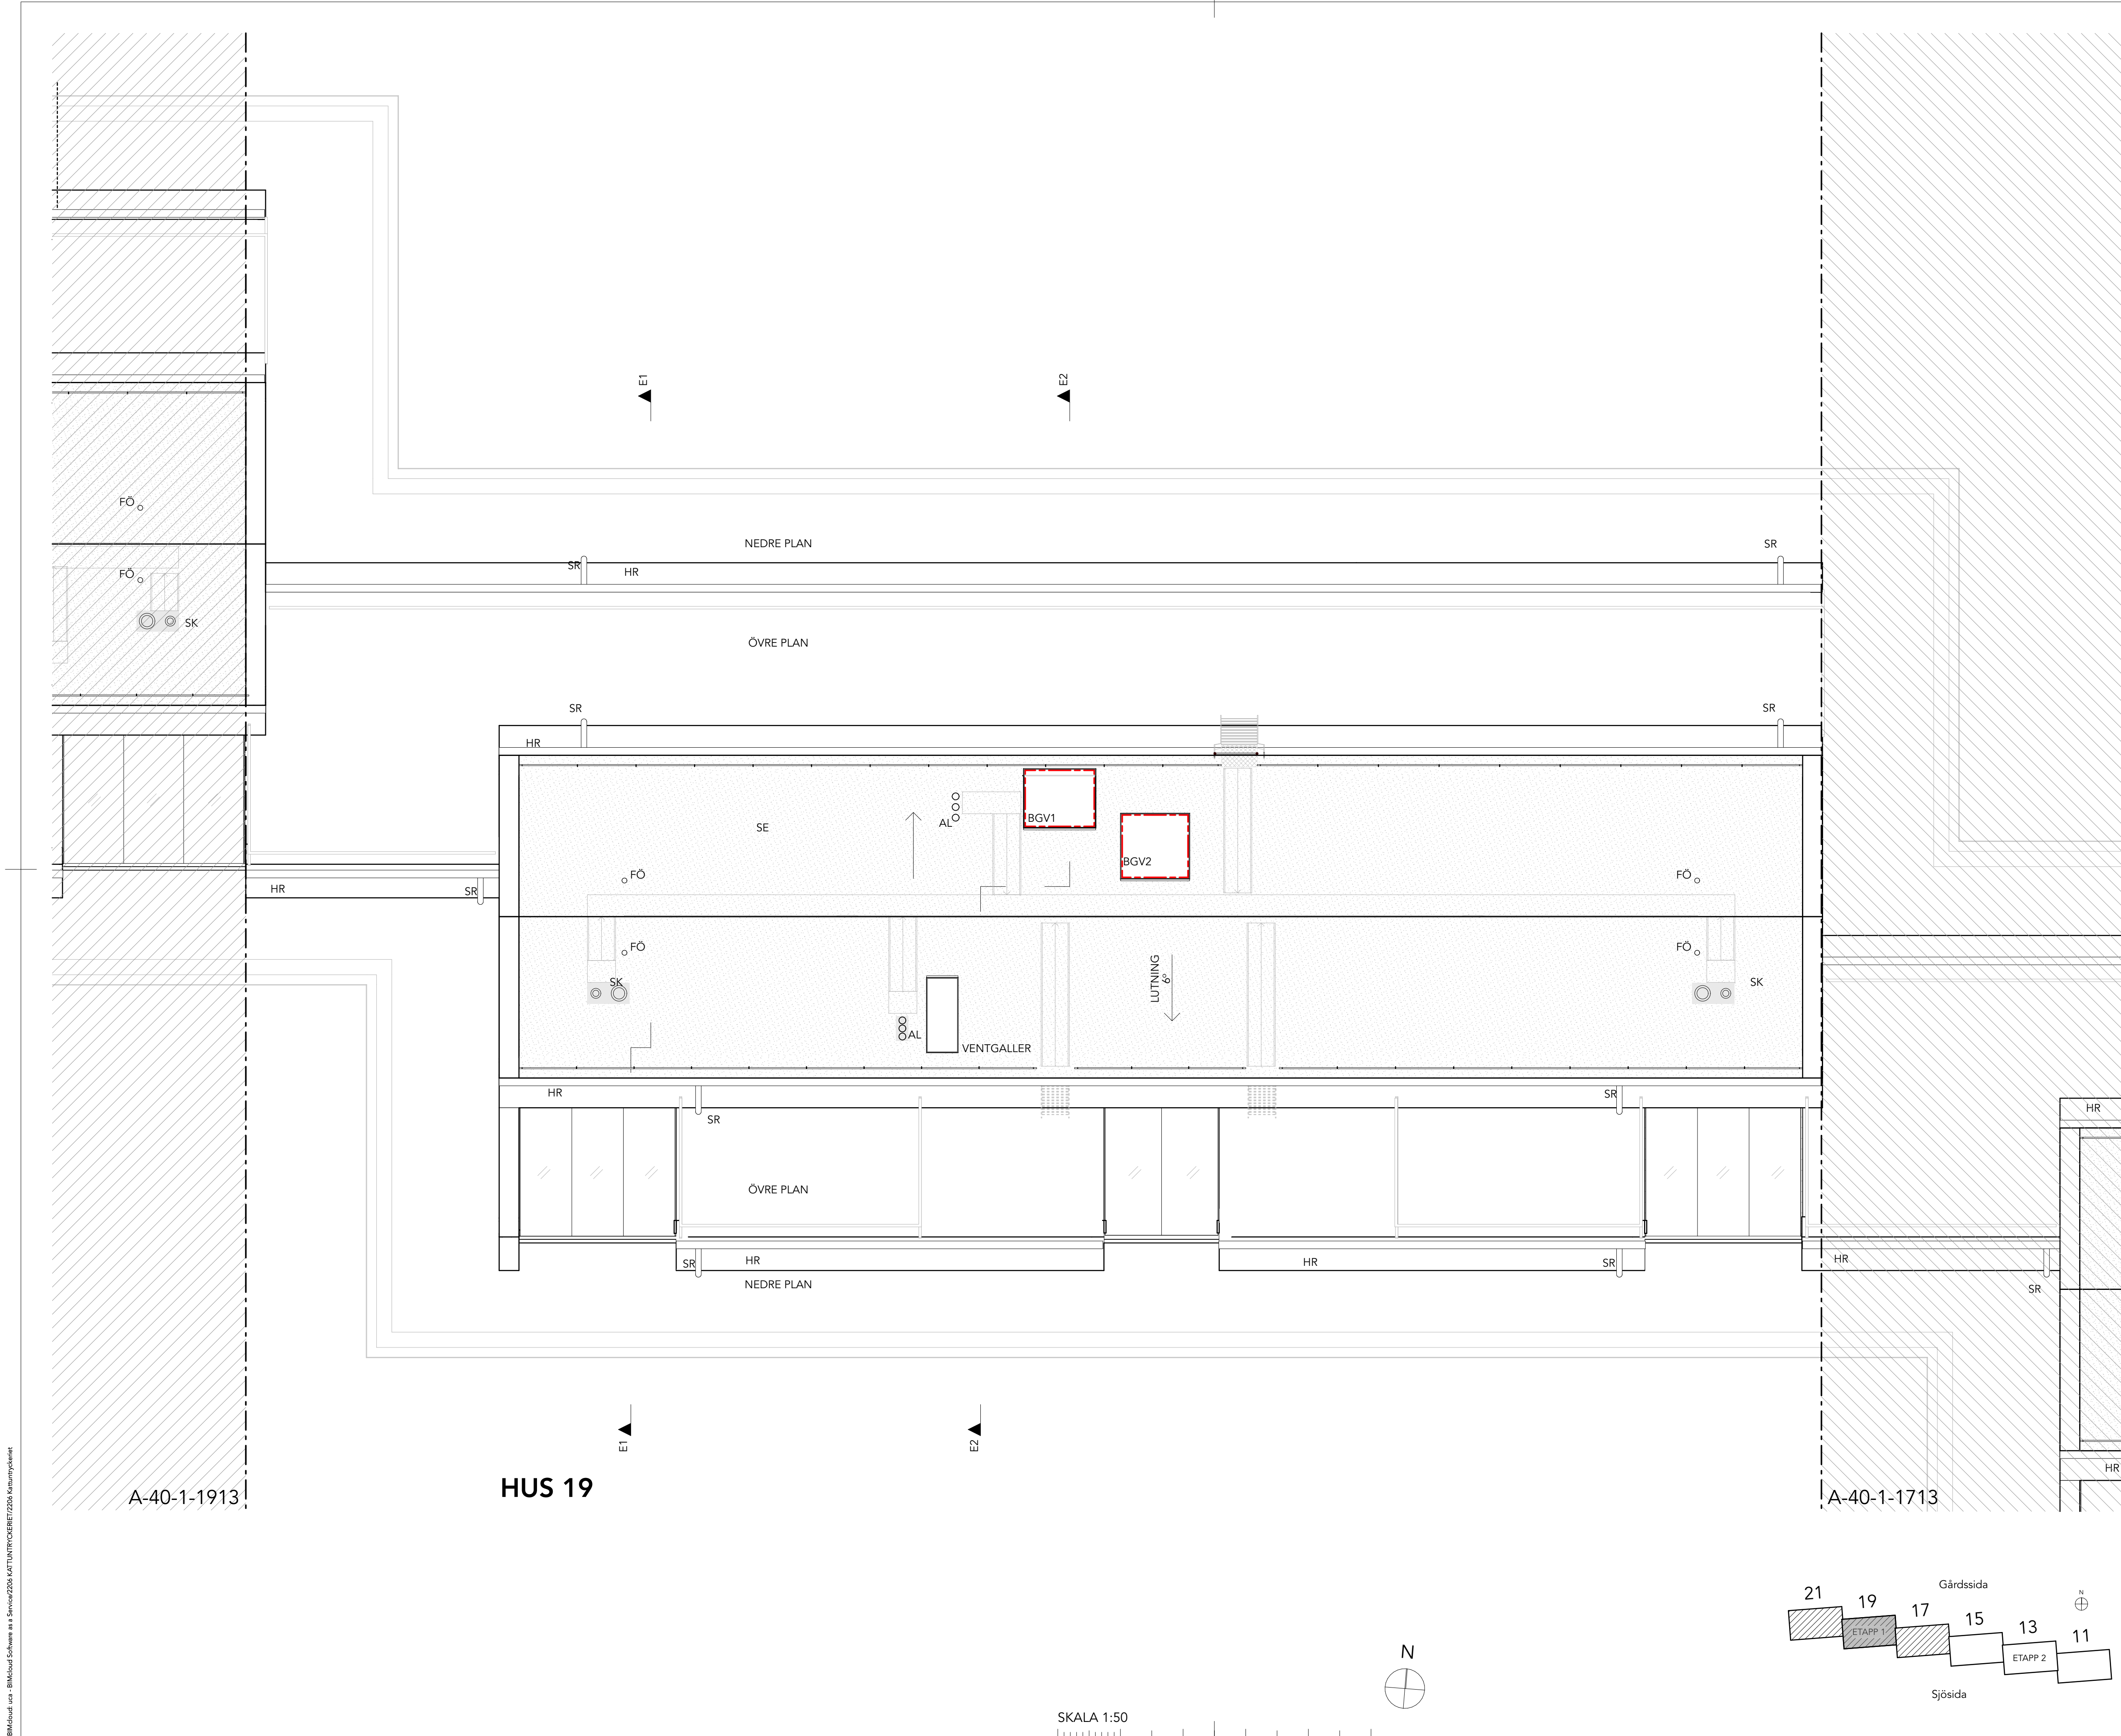

FÖRKLARINGAR:  
PLUSHÖJDER ANGES I METER, ÖVRIGA MÅTT I MM.

--- BRANDCELLSGRÄNS EI-60  
AL AVLUFTNING AVLOPP ENL. V  
BGV BRANDGASVENTILATION  
HR HÄNGRÄNNA  
RL RENSLUCKA ENL. V  
SR STUPRÖR  
SE SEDUMTAK  
SK SKORSTEN  
VL VENTILATIONSLUCKA


FÖRESKRIFTER  
TAKSÄKERHET SKALL VARA ENLIGT ARBETSMILJÖVERKET'S  
REGLER OCH ENLIGT BOVERKET (BBR) 8:24.

SAMTLIGA TAKINSTALLATIONER SKA UPPFYLLA  
BRANSCHSTANDARDENS KRAV PÅ HÅLLFASTHET OCH  
MÖJLIGHET TILL INFÄSTNING AV PERSONLIG  
FALLSKYDDSTRUSTNING.


HÄNVISNINGAR

SEKTIONER: A-40-2-  
FASADER: A-40-3-

BET	ÄNDRING AVSER		DATUM	Sign.
RELATIONSHANDLING				
KATTUNTRYCKERIET 1				
				
A	<input checked="" type="checkbox"/>	URBAN COUTURE ARKITEKTER, Tel: +46 76 268 92 92		
K		BTB		
VVS		FRONTVVS		
UPPDRAG NR		2206	RITAD AV AP/DL	HANDLÄGGARE AP
DATUM		ANSVARIG		
20024-07-01		Koen Kragting, Louise Jalilian		
Wivalliusgatan 11, Marieberg				
KATTUNTRYCKERIET 1, ETAPP 1				
TAKPLAN - HUS 19				
SKALA A1		NUMMER		BET
1:50 1:100 (A3)		A-40-1-193		

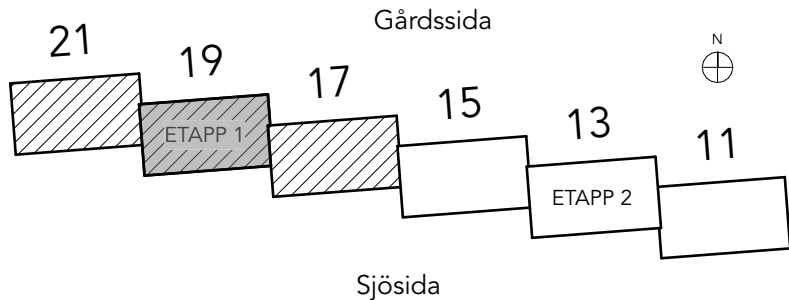

SKALA 1:50  
0 1 2 5  
METER

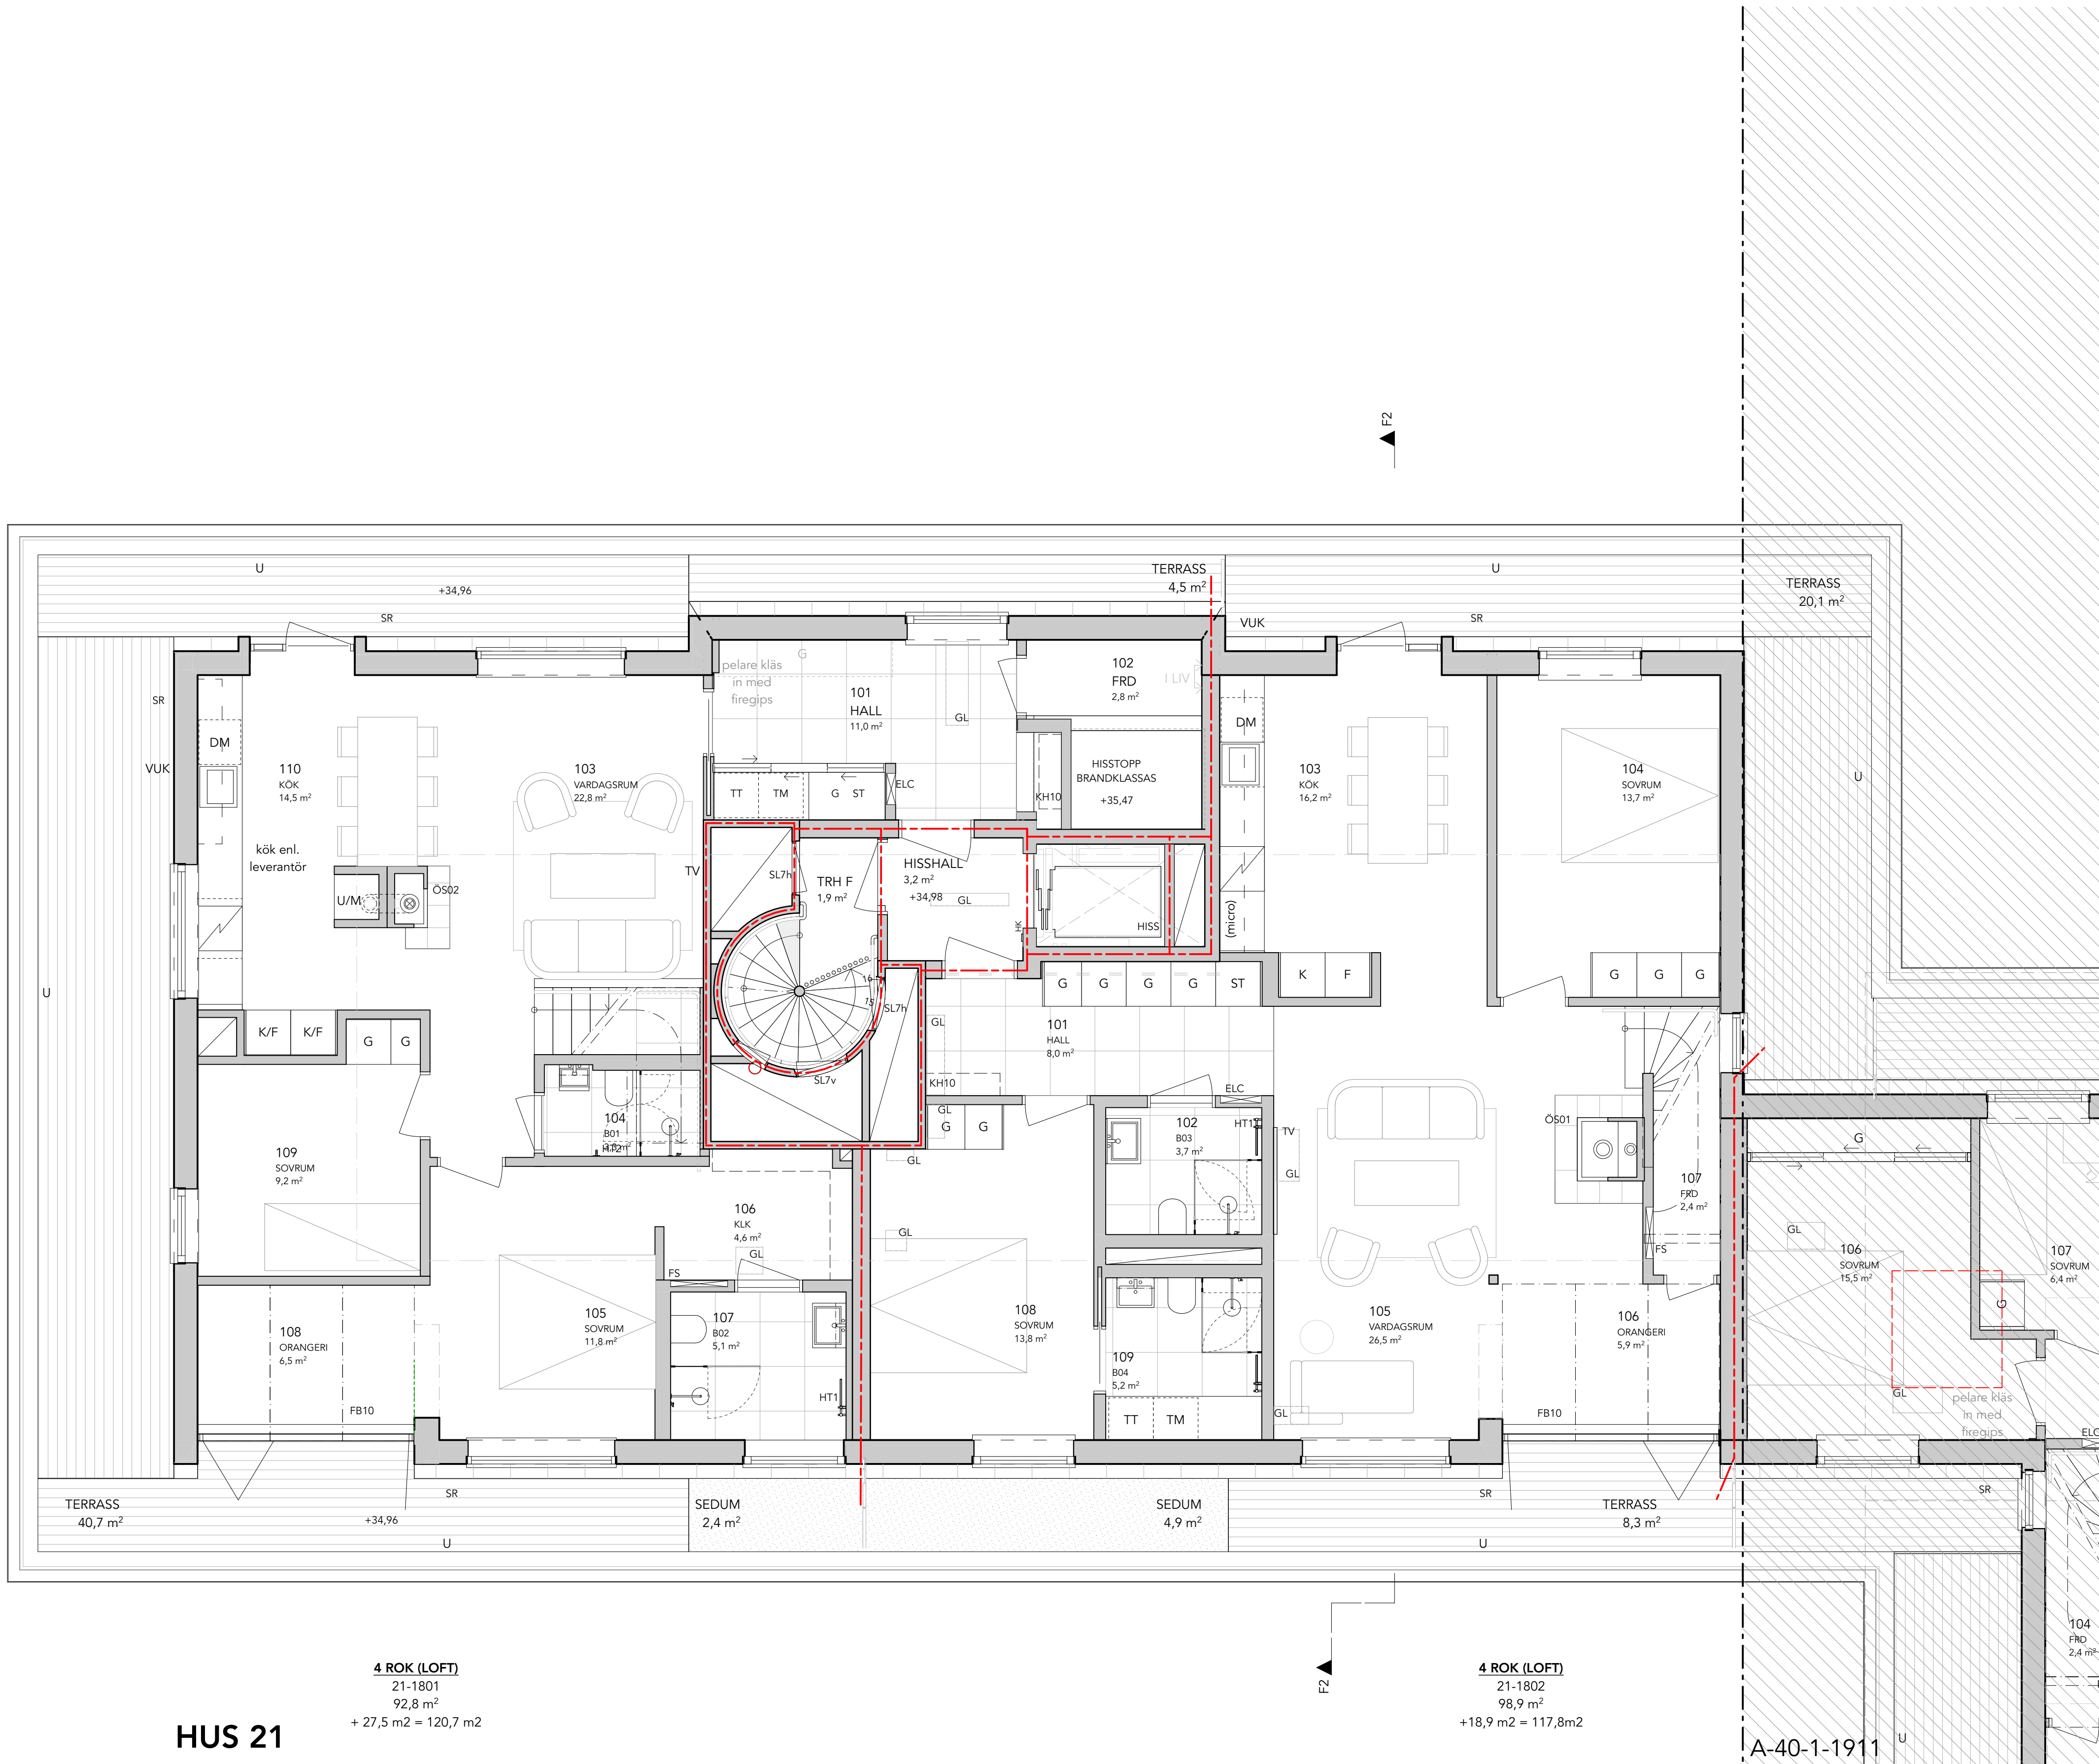


HUS 21

**4 ROK (LOFT)**  
21-1801  
92,8 m<sup>2</sup>  
+ 27,5 m<sup>2</sup> = 120,7 m<sup>2</sup>

**4 ROK (LOFT)**  
21-1802  
98,9 m<sup>2</sup>  
+18,9 m<sup>2</sup> = 117,8m<sup>2</sup>

SKALA 1:50  
0 1 2 5  
METER

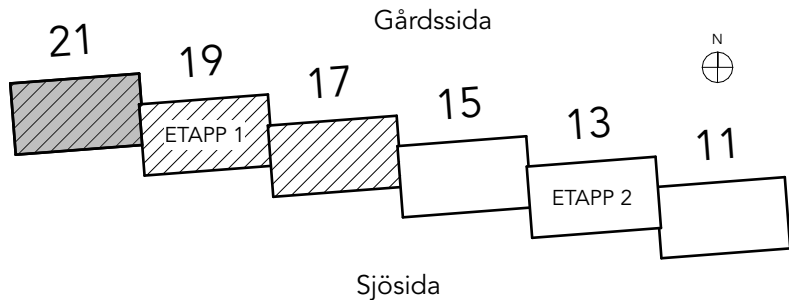

FÖRKLARINGAR:  
PLUSHÖJDER ANGES I METER, ÖVRIGA MÅTT I MM.

---	BRANDCELLSGRÄNS EI-60
BGV	BRANDGASVENTILATION
ELC	EL-SKÅP
F	FRYS
FRD	FÖRRÅD
FS	FÖRDELARSKÅP
G	GARDEROB
HS	HÖGSKÅP
K	KYL
K/F	KYL OCH FRYS
KLK	KLÄDKAMMARE
KHn	KAPPHYLLA (n-längd)
micro	MIKROVÄGSUGN I ÖVERSKÅP
ÖS	ÖPPEN SPIS
SK	SKORSTEN
SR	STUPRÖR
ST	STÄDSKÅP
SV	SKÄRMVÄGG
TRH	TRAPPHUS (TR2 enl. brandskyddsdokument)
TM / TT	TVÄTTMASKIN / TORKTUMLARE
TP	TVÄTTPELARE
U/M	UGN OCH MICRO I HÖGSKÅP

**FÖRESKRIFTER**  
FRISTÅENDE KÖK, KYL/FRYS, GARDEROBER, OCH ÖVRIGA SKÅP UTFÖRS MED TÄCKSKIVA PÅ SYNLIGA SIDOR. INKLÄDNADER OVAN KÖKSINREDNING UTFÖRS SOM LIVANDE ANSLUTNING MELLAN ÖVERSKÅP OCH UK BJÄLKLAG. I LÄGENHETER MONTERAS UNDERTAK OCH INKLÄDNADER SÅ ATT MAXIMAL TAKHÖJD UPPNÅS

**HÄNVISNINGAR**  
SEKTIONER: A-40-2-  
FASADER: A-40-3-

BET	ÄNDRING AVSER		DATUM	Sign.
RELATIONSHANDLING				
KATTUNTRYCKERIET 1				
				
A	<input checked="" type="checkbox"/>	URBAN COUTURE ARKITEKTER, Tel: +46 76 268 92 92		
K		BTB		
VVS		FRONTVVS		
UPPDRAG NR	RITAD AV		HANDLÄGGARE	
2206	AP/DL		AP	
DATUM	ANSVARIG			
20024-07-01	Koen Kragting, Louise Jalilian			
Wivalliusgatan 11, Marieberg KATTUNTRYCKERIET 1, ETAPP 1 NEDRE PLAN - HUS 21				
SKALA A1	NUMMER			BET
1:50 1:100 (A3)	A-40-1-211			




FÖRKLARINGAR:  
PLUSHÖJDER ANGES I METER, ÖVRIGA MÅTT I MM.

- BRANDCELLSGRÄNS EI-60  
BGV BRANDGASVENTILATION  
ELC EL-SKÅP  
F FRYS  
FRD FÖRRÅD  
FS FÖRDELARSKÅP  
G GARDEROB  
HS HÖGSKÅP  
K KYL  
K/F KYL OCH FRYS  
KLK KLÄDKAMMARE  
KHn KAPPHYLLA (n-längd)  
micro MIKROVÅGSUGN I ÖVERSKÅP  
ÖS ÖPPEN SPIS  
SK SKORSTEN  
SR STUPRÖR  
ST STÄDSKÅP  
SV SKÄRMVÄGG  
TRH TRAPPHUS (TR2 enl. brandskyddsdokument)  
TM / TT TVÄTTMASKIN / TORKTUMLARE  
TP TVÄTTPELARE  
U/M UGN OCH MICRO I HÖGSKÅP

FÖRESKRIFTER  
FRISTÄENDE KÖK, KYL/FRYS, GARDEROBER, OCH ÖVRIGA SKÅP UTFÖRS MED TÄCKSKIVA PÅ SYNLIGA SIDOR.  
INKLÄDNADER OVAN KÖKSINREDNING UTFÖRS SOM LIVANDE ANSLUTNING MELLAN ÖVERSKÅP OCH UK BJÄLKLAG.  
I LÄGENHETER MONTERAS UNDERTAK OCH INKLÄDNADER SÅ ATT MAXIMAL TAKHÖJD UPPNÅS

HÄNVISNINGAR  
SEKTIONER: A-40-2-  
FASADER: A-40-3-

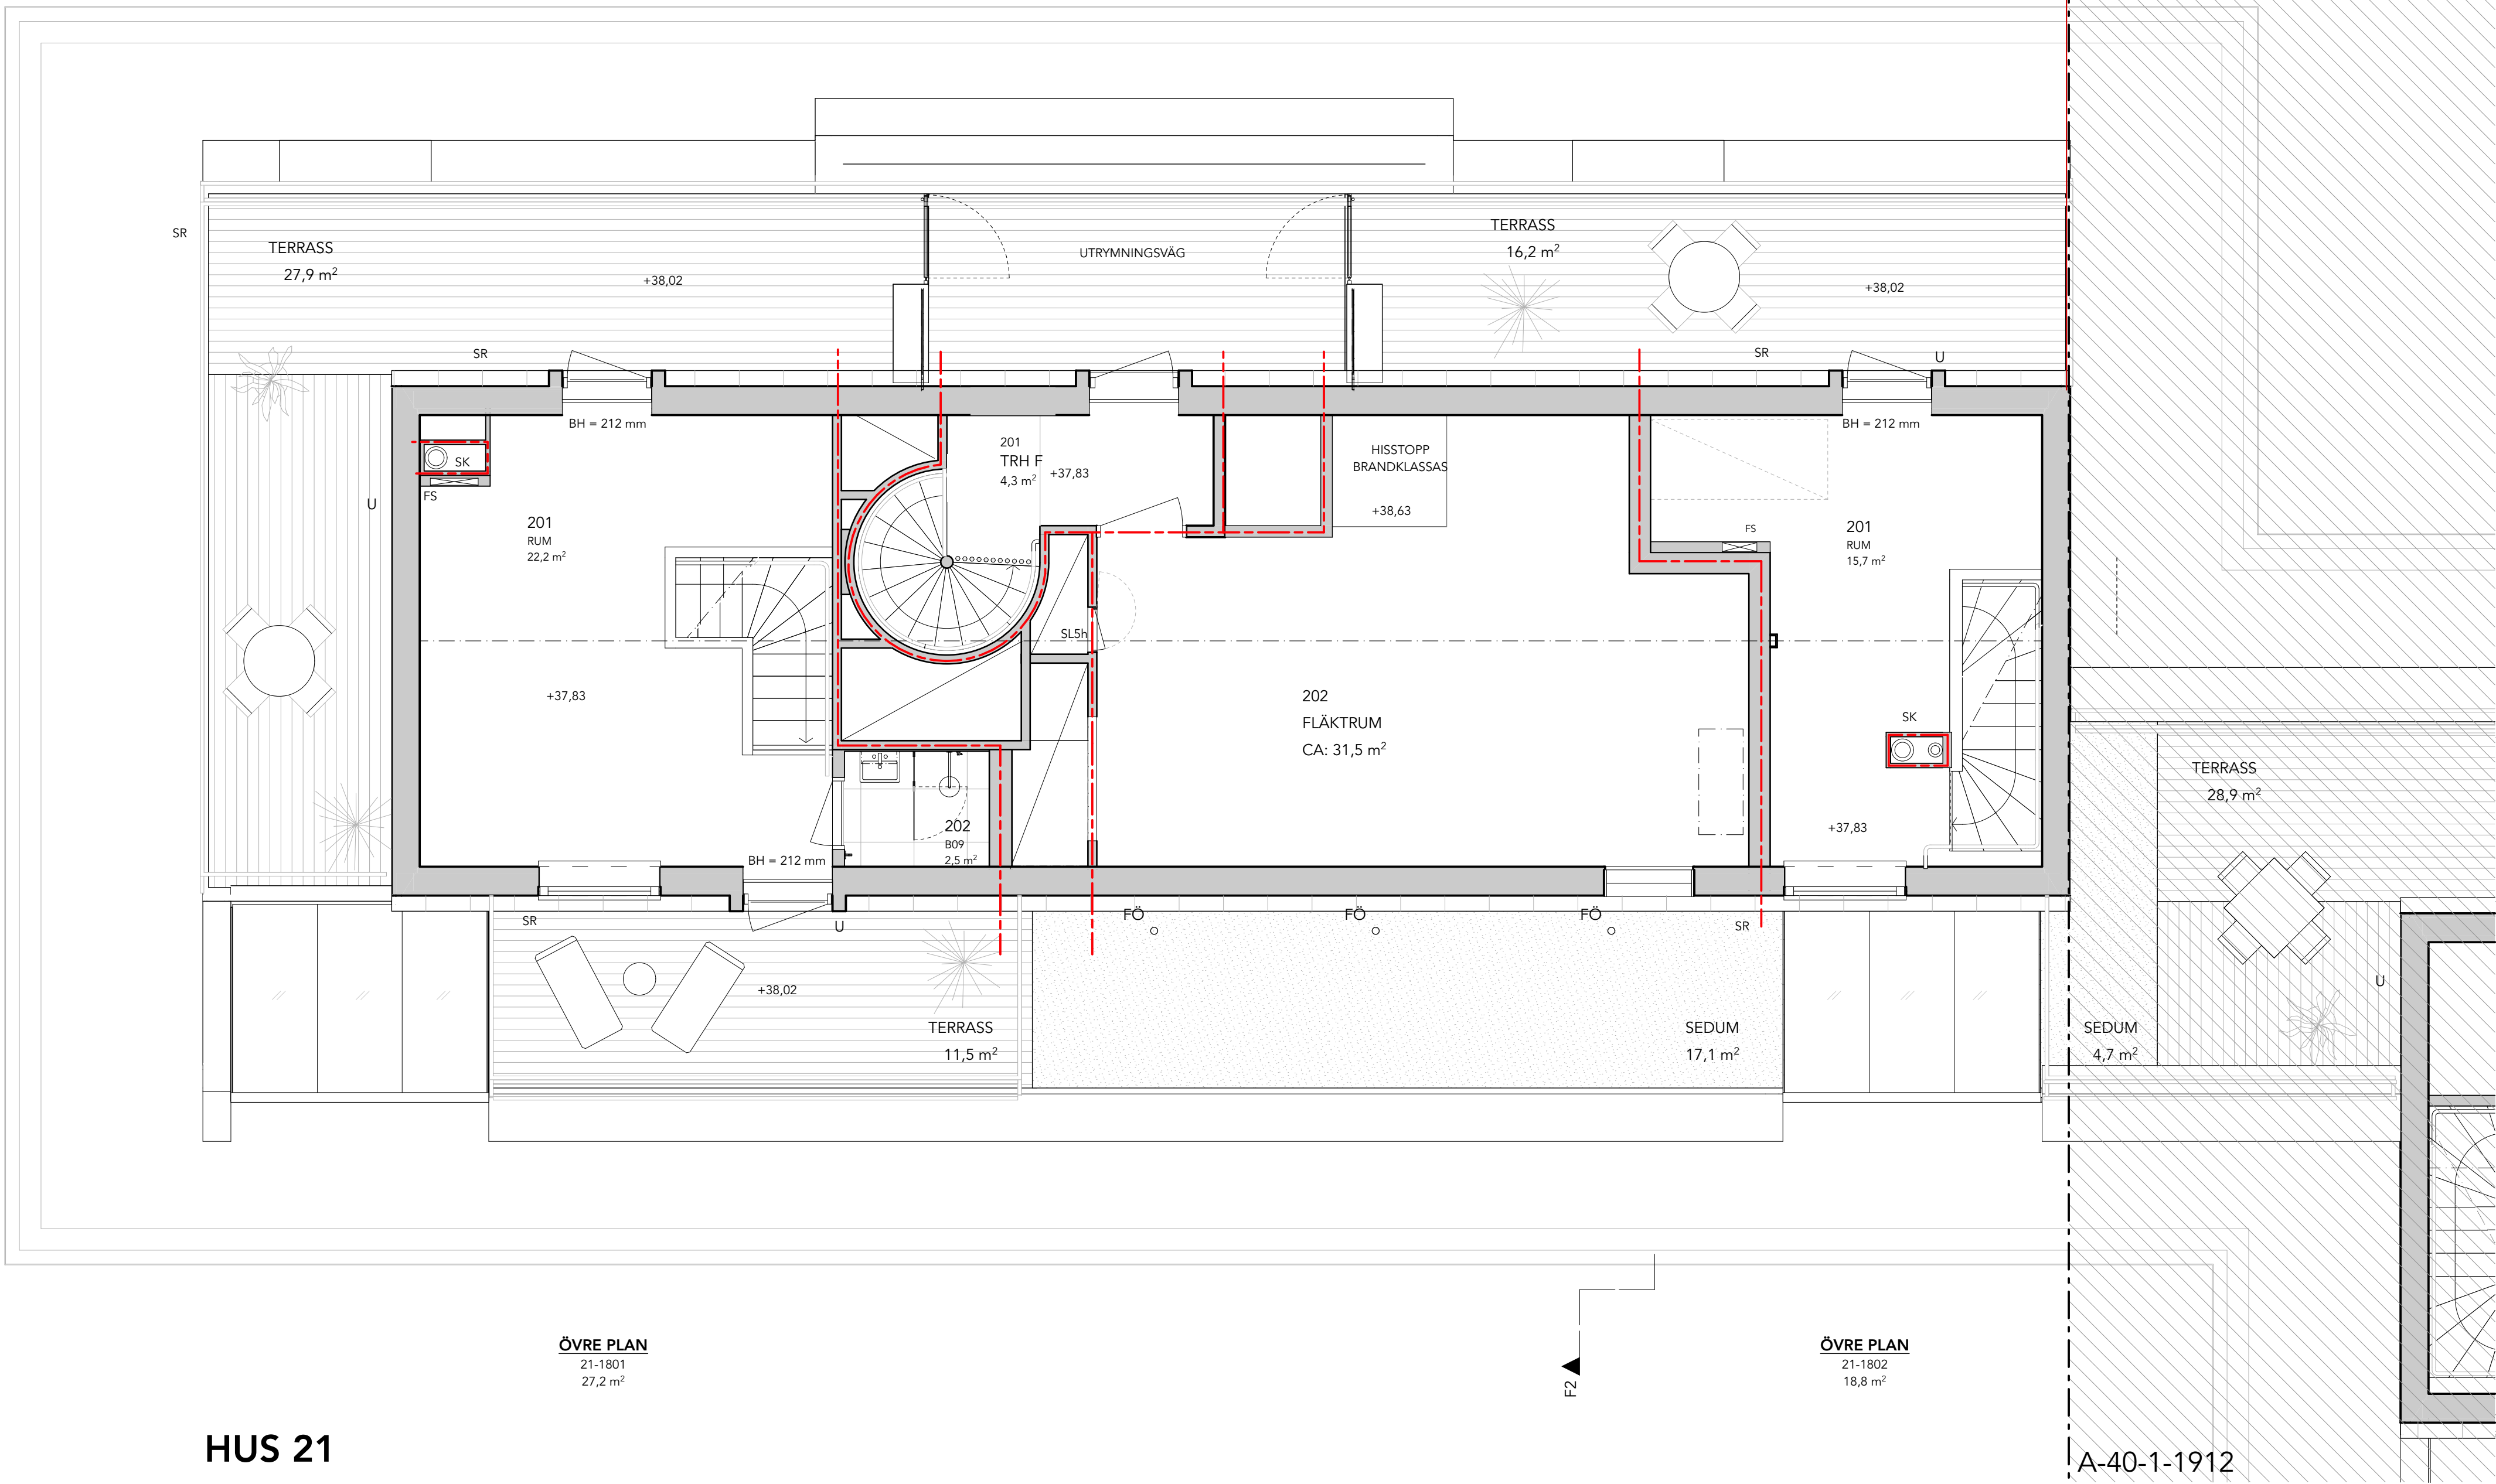

HUS 21



ÖVRE PLAN  
21-1801  
27,2 m²

ÖVRE PLAN  
21-1802  
18,8 m²

A-40-1-1912

SKALA 1:50



METER

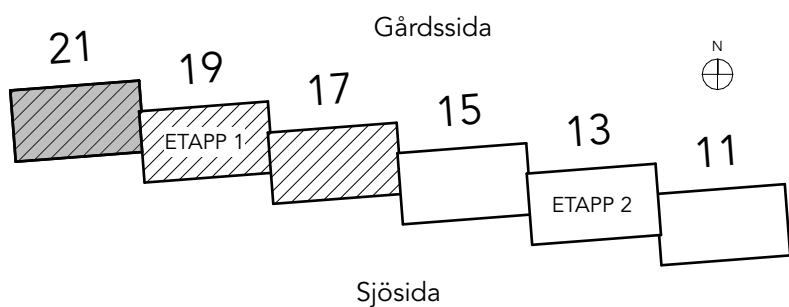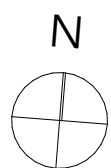

BET	ÄNDRING AVSER		DATUM	Sign.
RELATIONSHANDLING				
KATTUNTRYCKERIET 1				
				
A	<input checked="" type="checkbox"/>	URBAN COUTURE ARKITEKTER, Tel: +46 76 268 92 92		
K		BTB		
VVS		FRONTVVS		
UPPDRAG NR		RITAD AV	HANDLÄGGARE	
2206		AP/DL	AP	
DATUM		ANSVARIG		
20024-07-01		Koen Kragting, Louise Jalilian		
Wivalliusgatan 11, Marieberg KATTUNTRYCKERIET 1, ETAPP 1 ÖVRE PLAN - HUS 21				
SKALA A1 1:50 1:100 (A3)		NUMMER A-40-1-212		BET

HUS 21

SKALA 1:50  
0 1 2 5  
METER

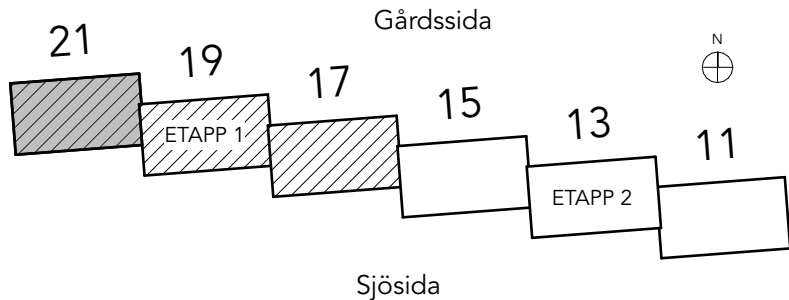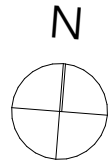

FÖRKLARINGAR:  
PLUSHÖJDER ANGES I METER, ÖVRIGA MÅTT I MM.

---	BRANDCELLSGRÄNS EI-60
AL	AVLÜFTNING AVLOPP ENL. V
BGV	BRANDGASVENTILATION
HR	HÄNGRÄNNA
RL	RENSLUCKA ENL. V
SR	STUPRÖR
SE	SEDUMTAK
SK	SKORSTEN
VL	VENTILATIONSLUCKA

FÖRESKRIFTER  
TAKSÄKERHET SKALL VARA ENLIGT ARBETSMILJÖVERKETS  
REGLER OCH ENLIGT BOVERKET (BBR) 8:24.

SAMTLIGA TAKINSTALLATIONER SKA UPPFYLLA  
BRANSCHSTANDARDENS KRAV PÅ HÅLLFASTHET OCH  
MÖJLIGHET TILL INFÄSTNING AV PERSONLIG  
FALLSKYDDSTRUSTNING.

HÄNVISNINGAR

SEKTIONER: A-40-2-  
FASADER: A-40-3-

BET	ÄNDRING AVSER		DATUM	Sign.
RELATIONSHANDLING				
KATTUNTRYCKERIET 1				
				
A	<input checked="" type="checkbox"/>	URBAN COUTURE ARKITEKTER, Tel: +46 76 268 92 92		
K	<input type="checkbox"/>	BTB		
VVS	<input type="checkbox"/>	FRONTVVS		
UPPDRAG NR	2206	RITAD AV	HANDLÄGGARE	
DATUM	20024-07-01	AP/DL	AP	
		ANSVARIG		
		Koen Kragting, Louise Jalilian		
Wivalliusgatan 11, Marieberg				
KATTUNTRYCKERIET 1, ETAPP 1				
TAKPLAN - HUS 21				
SKALA A1	NUMMER		BET	
1:50	1:100 (A3)	A-40-1-213		




FÖRKLARINGAR:  
PLUSHÖJDER ANGES I METER, ÖVRIGA MÅTT I MM.


ACCEPTERAD BYGGRÄTT ENL.  
TIDIGARE BYGGLOV 1960-2001  
BGV  
BRANDGASVENTILATION  
BEFINTLIG BYGGNADSDEL  
PÅBYGGNADSDEL

FÖRESKRIFTER

HÄNVISNINGAR  
PLANER SE RITNINGSERIE: A-40-1-  
FASADER SE RITNINGSERIE: A-40-3-  
RÄCKES PRINCIP: A-45-4-050 - 052

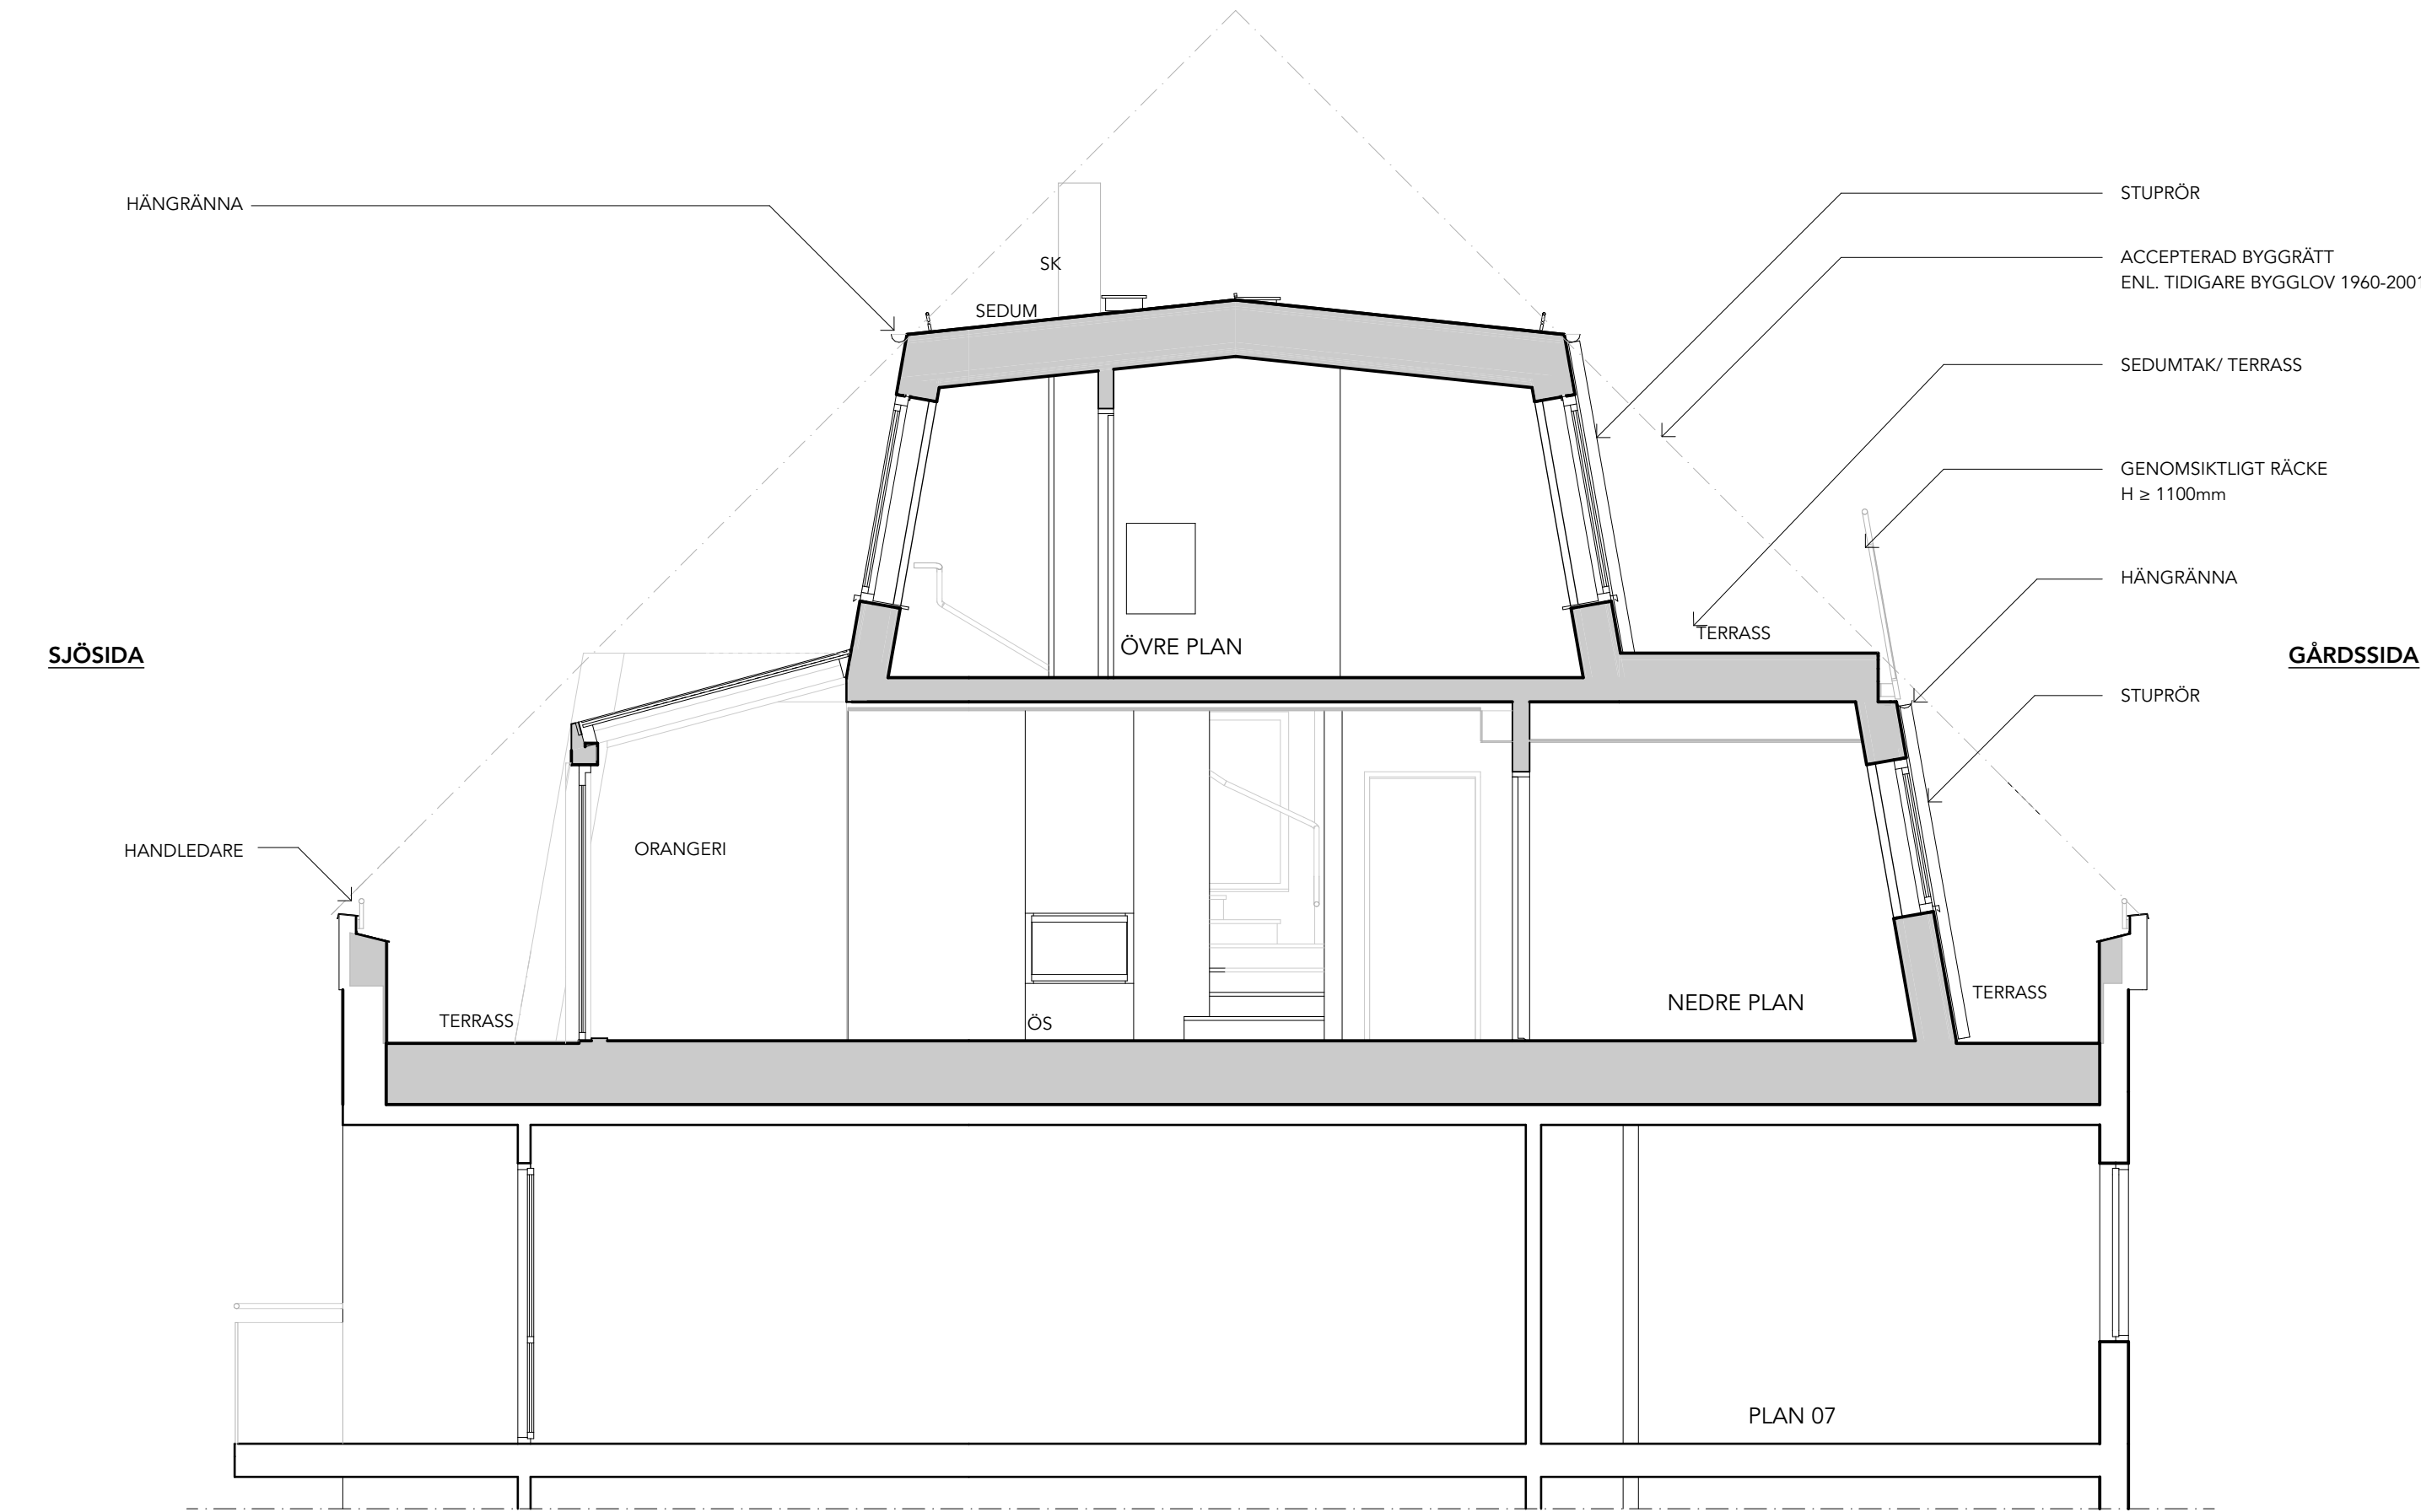


E1 Tvärsektion  
1:50

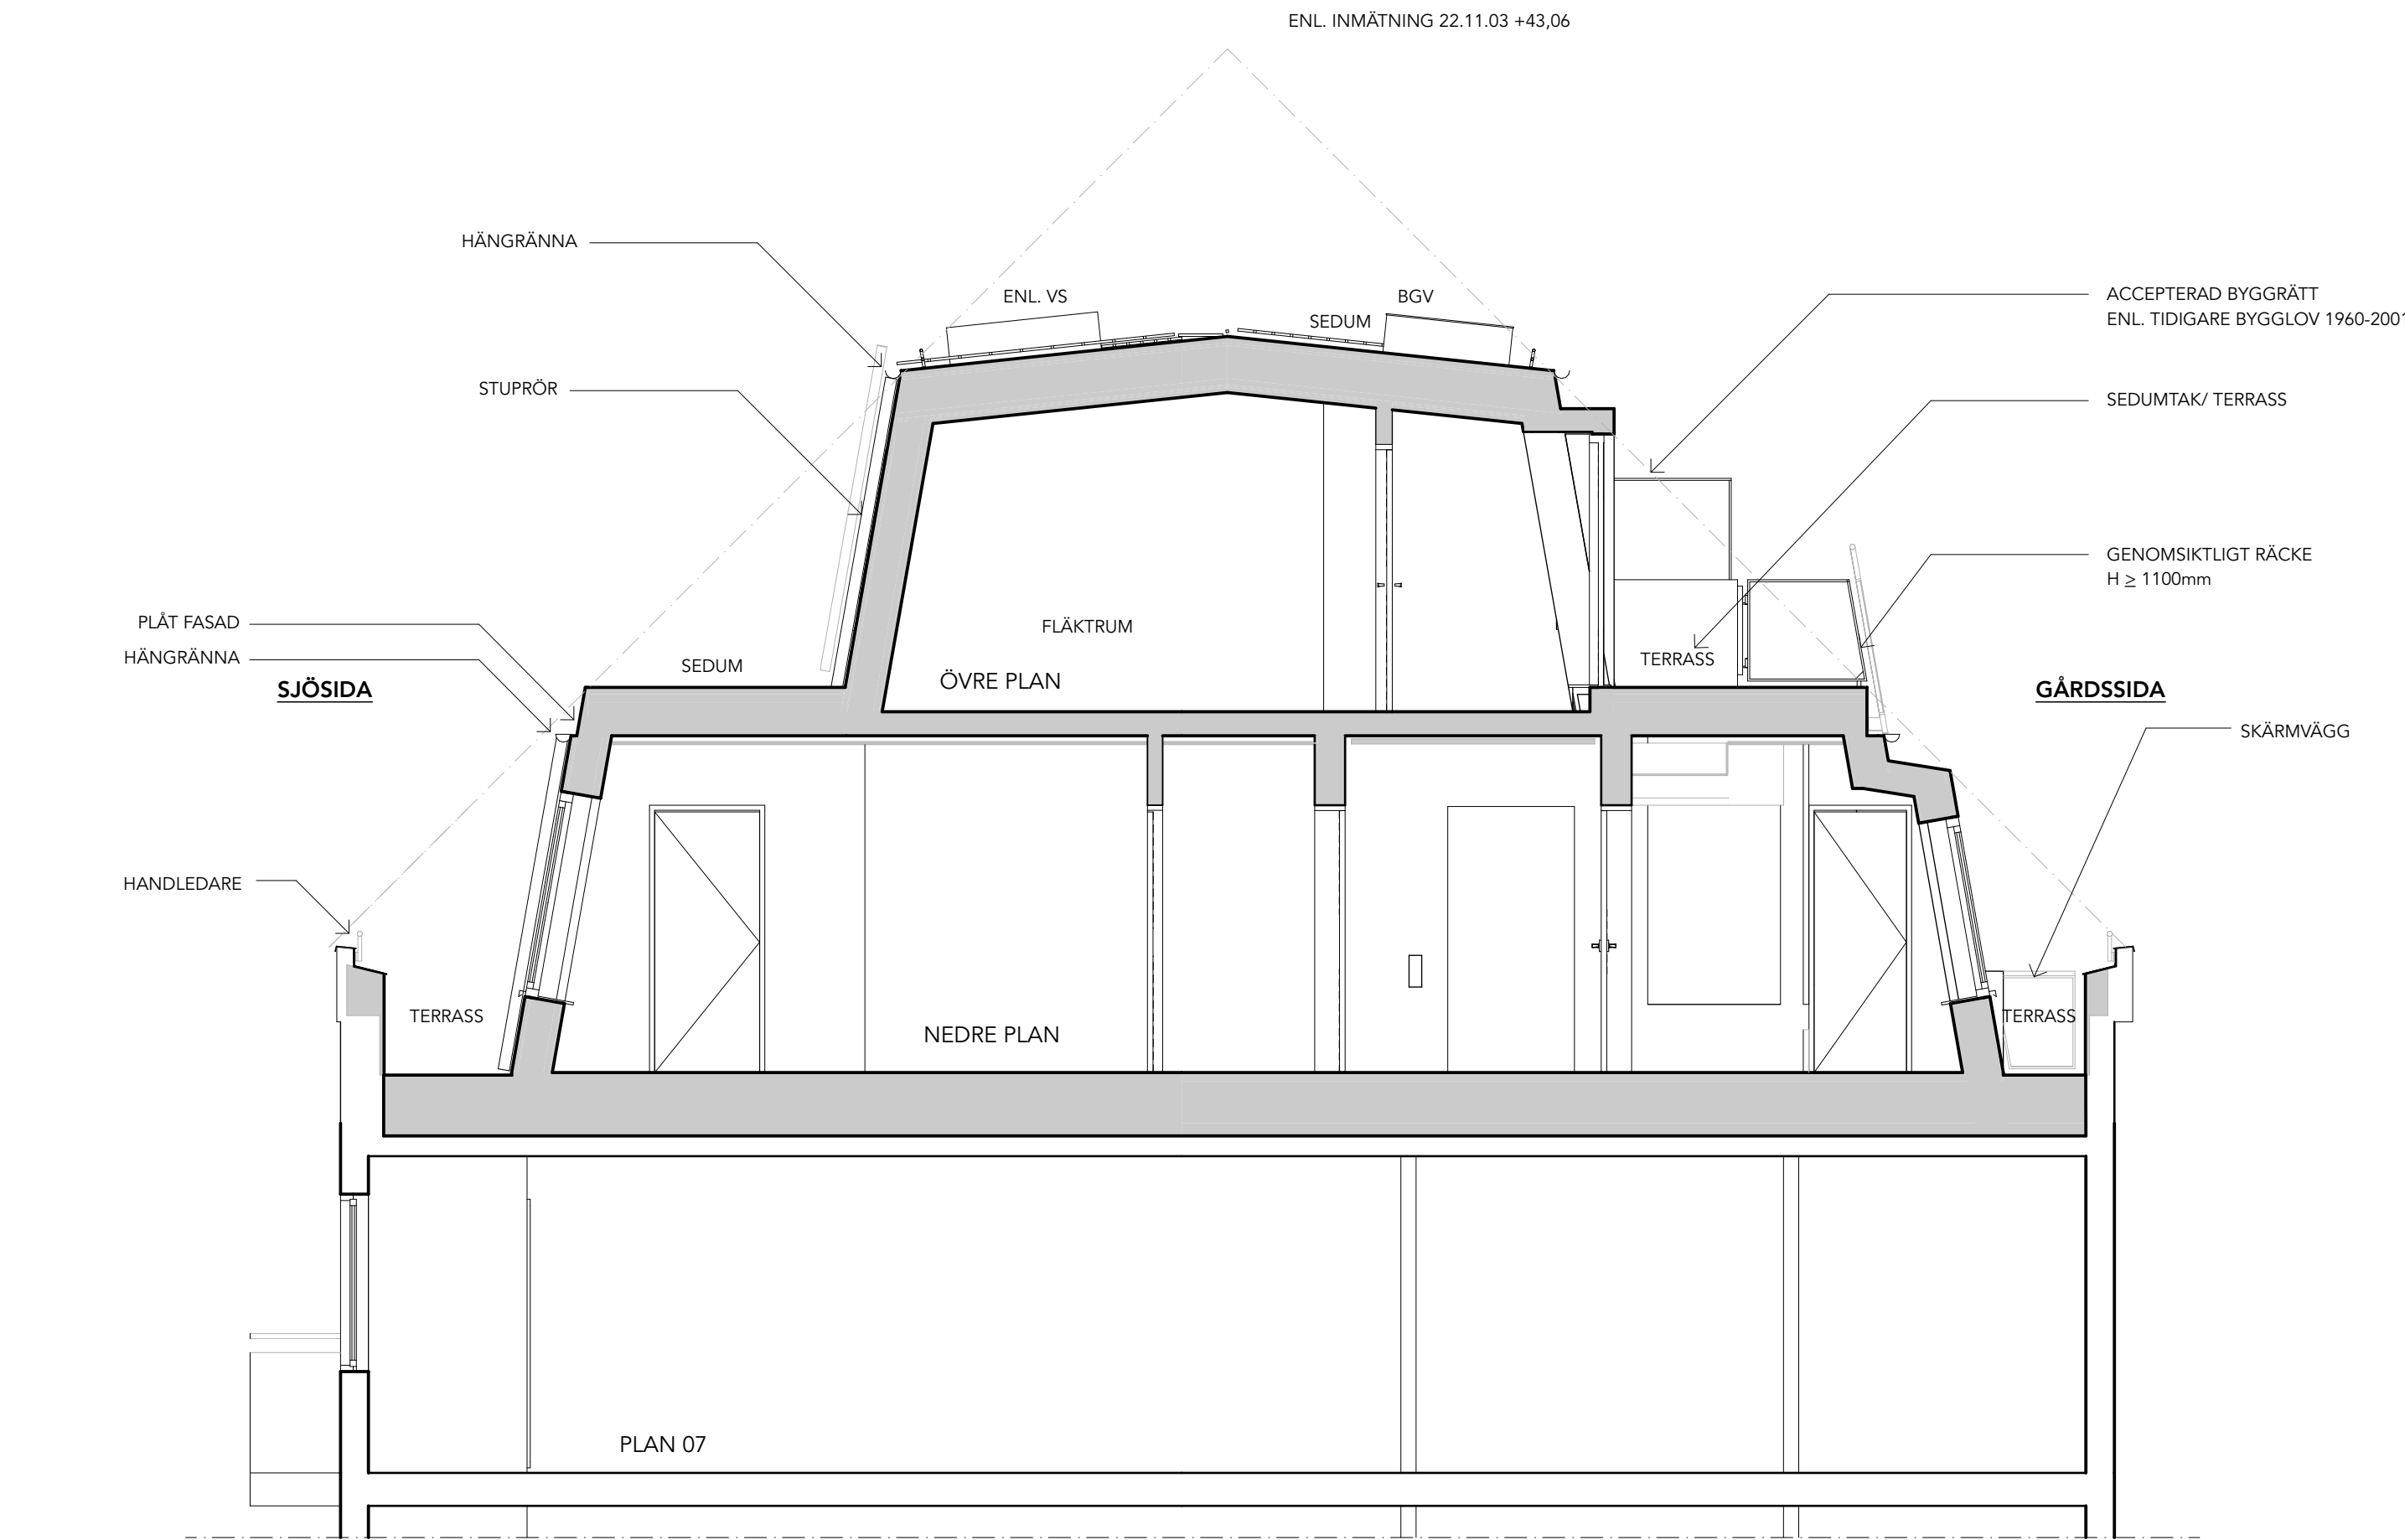

A1 Tvärsektion  
1:50

SKALA 1:50  
0 1 2 5  
METER

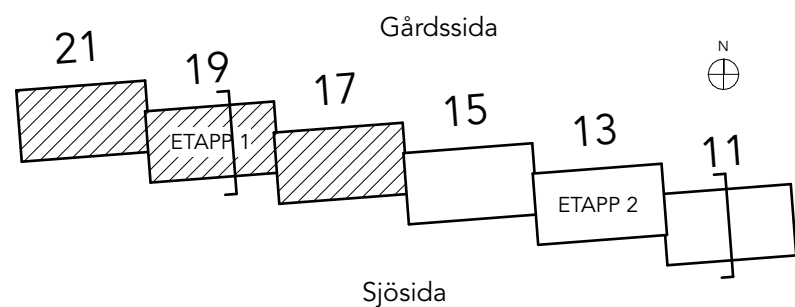

BET	ÄNDRING AVSER		DATUM	Sign.
RELATIONSHANDLING				
KATTUNTRYCKERIET 1				
				
A	<input checked="" type="checkbox"/>	URBAN COUTURE ARKITEKTER, Tel: +46 76 268 92 92		
K		BTB		
VVS		FRONTVVS		
UPPDRAG NR		RITAD AV	HANDLÄGGARE	
2206		AP/DL	AP	
DATUM		ANSVARIG		
20024-07-01		Koen Kragting, Louise Jalilian		
Wivalliusgatan 11, Marieberg				
KATTUNTRYCKERIET 1, ETAPP 1				
SEKTION E1-E1 OCH A1-AF1				
SKALA A1		NUMMER		BET
1:50 1:100 (A3)		A-40-2-001		

ENL. INMÄTNING 22.11.03 +43,06

FÖRKLARINGAR:  
PLUSHÖJDER ANGES I METER, ÖVRIGA MÅTT I MM.

ACCEPTERAD BYGGRÄTT ENL.  
TIDIGARE BYGGLOV 1960-2001  
BGV  
BRANDGASVENTILATION  
BEFINTLIG BYGGNADSEDEL  
PÅBYGGNADSEDEL

FÖRESKRIFTER

HÄNVISNINGAR  
PLANER SE RITNINGSERIE: A-40-1-  
FASADER SE RITNINGSERIE: A-40-3-  
RÄCKES PRINCIP: A-45-4-050 - 052

ACCEPTERAD BYGGRÄTT  
ENL. TIDIGARE BYGGLOV 1960-2001

HÄNGRÄNNA

SEDUMTAK

SEDUMTAK/ TERRASS

GENOMSIKTLIGT RÄCKE  
H ≥ 1100 mm

TERRASS

ÖVRE PLAN  
FLÄKTRUM

galler

SEDUM

PLÅT FASAD

HÄNGRÄNNA

**SJÖSIDA**

**GÅRDSSIDA**

HANDEDARE

HANDEDARE

TERRASS

NEDRE PLAN


TERRASS

PLAN 07

F2 Tvärsektion  
1:25

SKALA 1:50

0 1 2 5  
METER

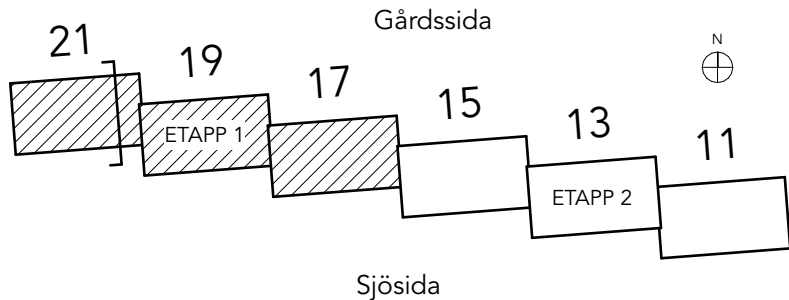

BET	ÄNDRING AVSER		DATUM	Sign.
RELATIONSHANDLING				
KATTUNTRYCKERIET 1				
				
A	<input checked="" type="checkbox"/>	URBAN COUTURE ARKITEKTER, Tel: +46 76 268 92 92		
K	<input type="checkbox"/>	BTB		
VVS	<input type="checkbox"/>	FRONTVVS		
UPPDRAG NR	RITAD AV		HANDLÄGGARE	
2206	AP/DL		AP	
DATUM	ANSVARIG			
20024-07-01	Koen Kragting, Louise Jalilian			
Wivalliusgatan 11, Marieberg				
KATTUNTRYCKERIET 1, ETAPP 1				
SEKTION F2-F2				
SKALA A1	NUMMER			BET
1:25	1:50 (A3)	A-40-2-002		




FÖRKLARINGAR:  
PLUSHÖJDER ANGES I METER, ÖVRIGA MÅTT I MM.

ACCEPTERAD BYGGRÄTT ENL.  
TIDIGARE BYGGLOV 1960-2001  
BGV BRANDGASVENTILATION  
BEFINTLIG BYGGNADSDEL  
PÅBYGGNADSDEL


FÖRESKRIFTER

HÄNVISNINGAR  
PLANER SE RITNINGSERIE: A-40-1-  
FASADER SE RITNINGSERIE: A-40-3-  
RÄCKES PRINCIP: A-45-4-050 - 052

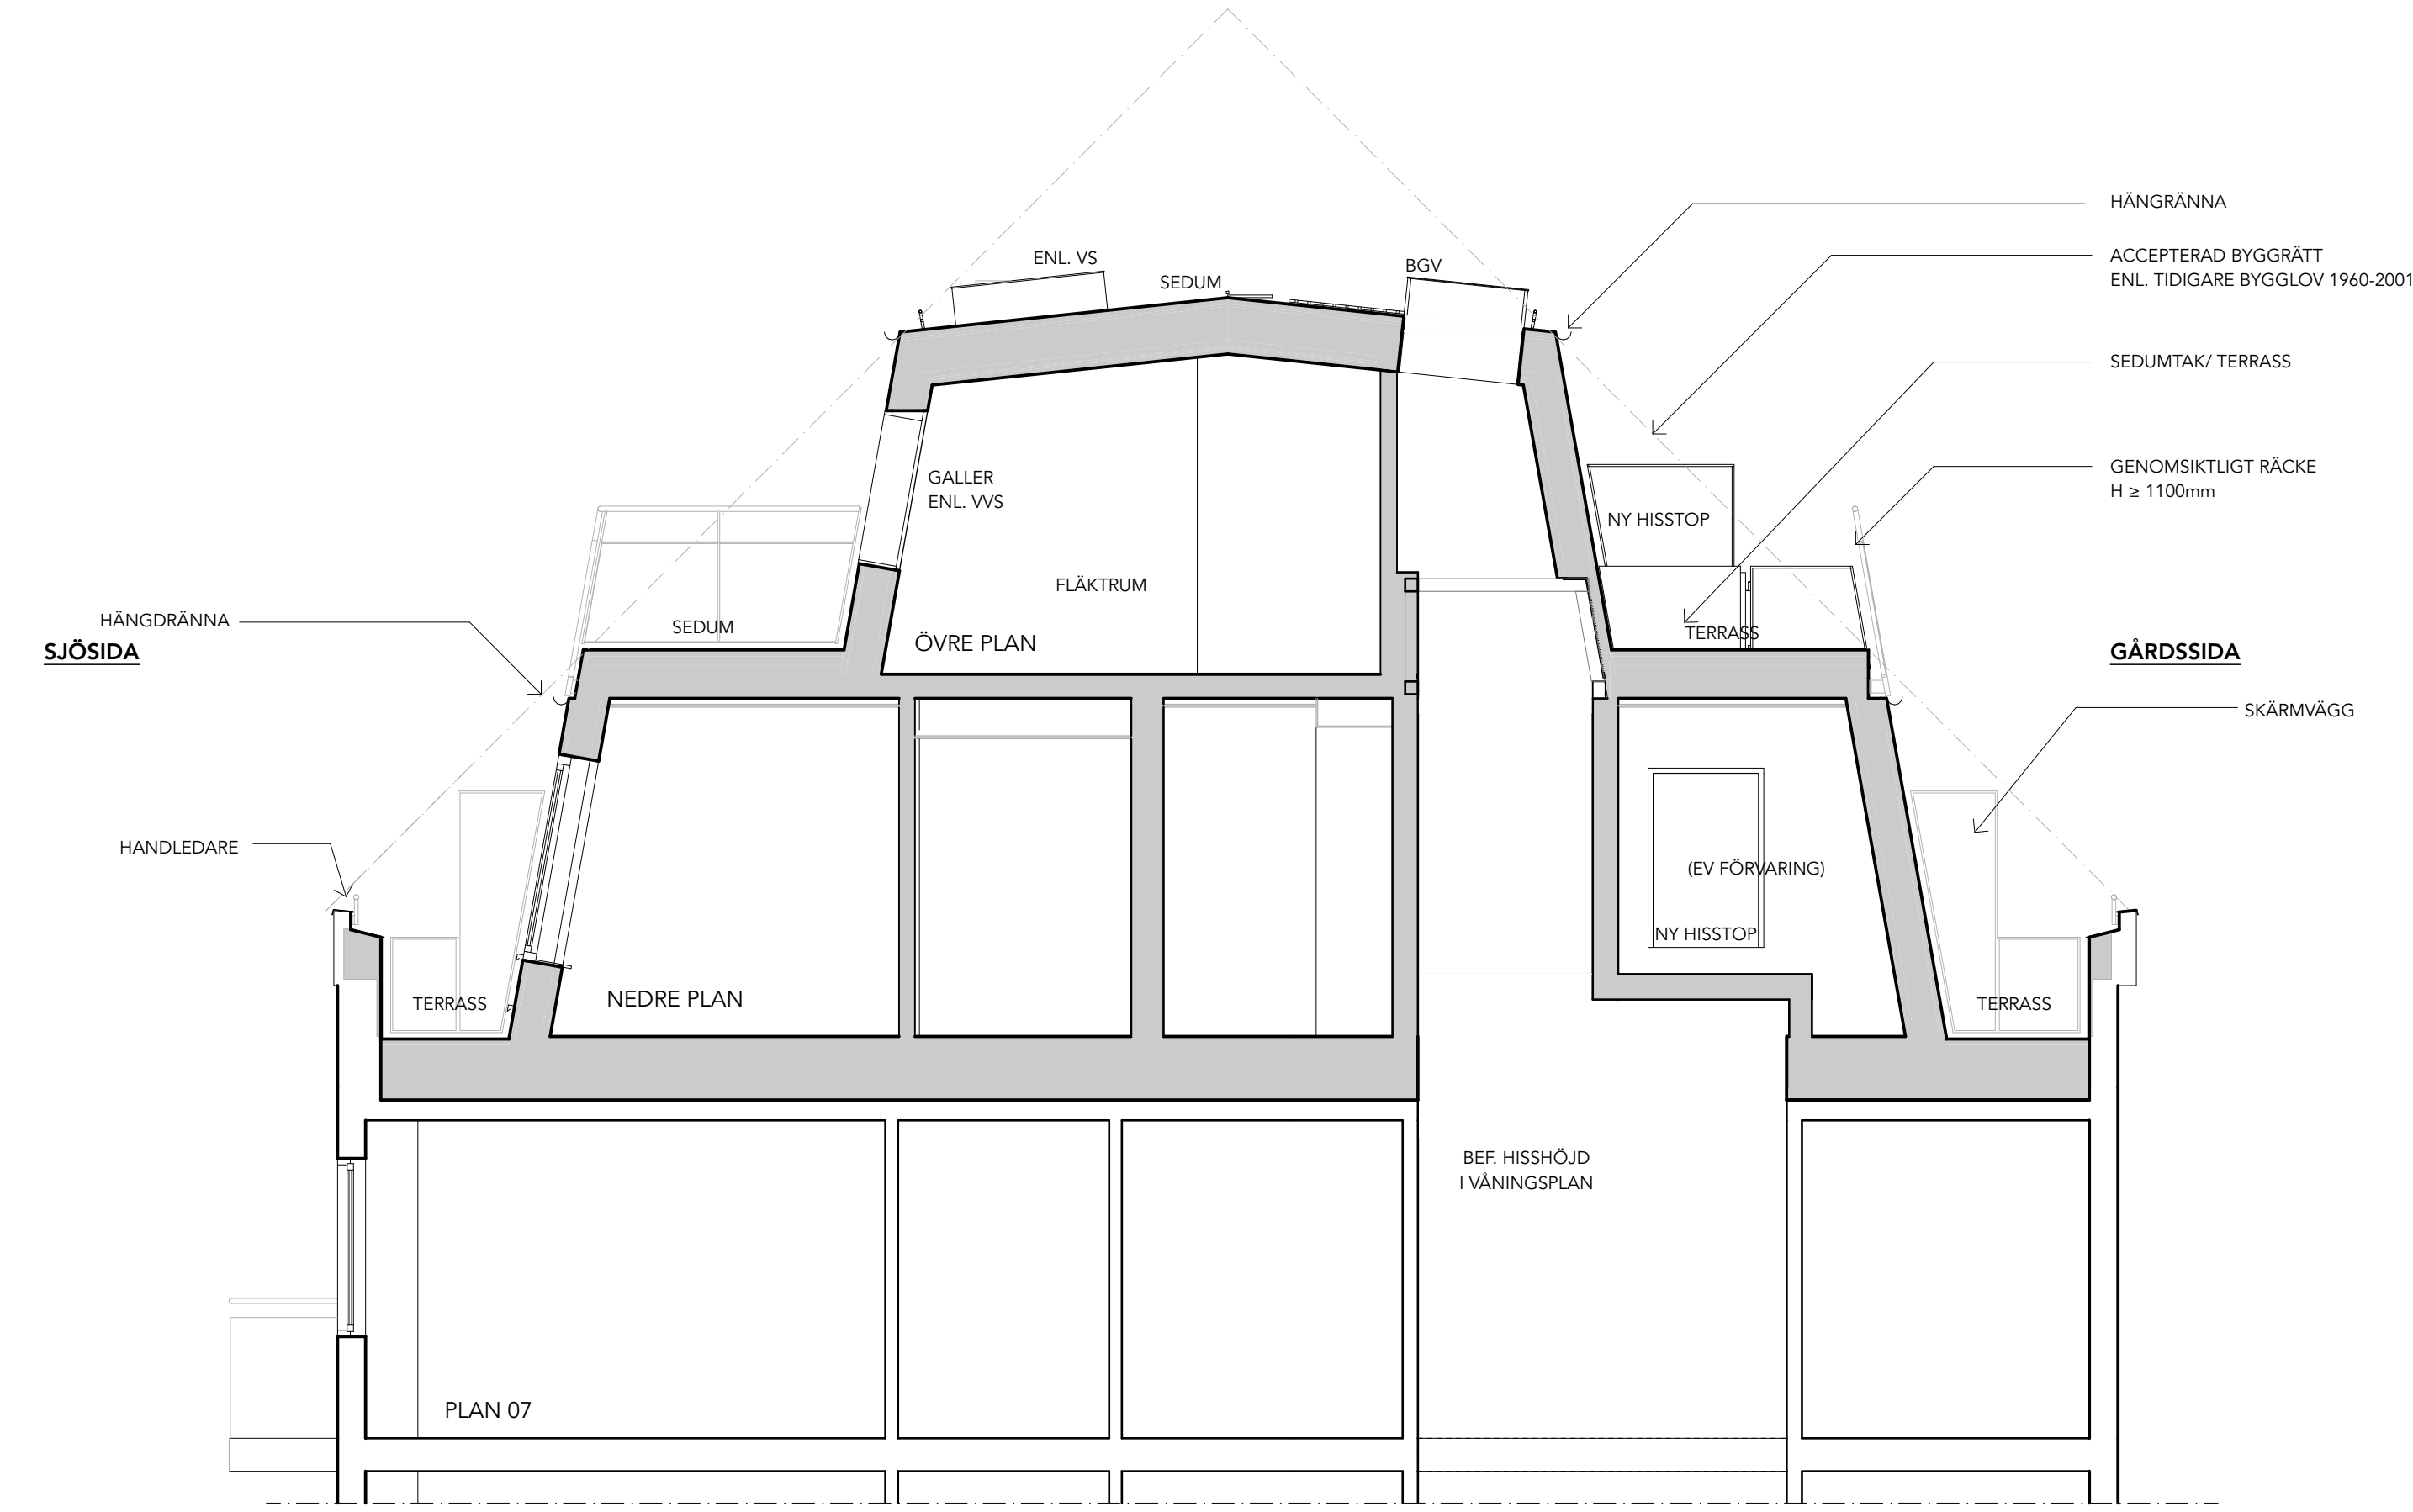

E2 Tvärsektion  
1:50

SKALA 1:50  
0 1 2 5  
METER

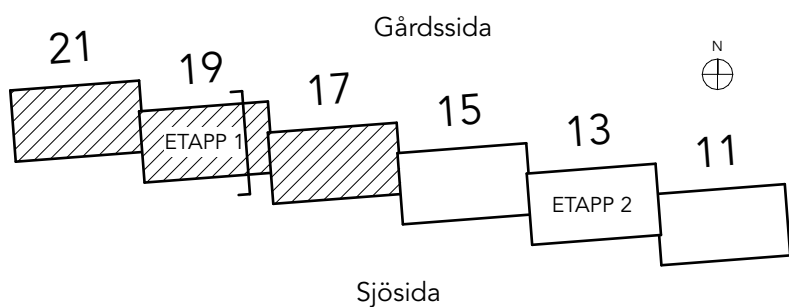

BET	ÄNDRING AVSER		DATUM	Sign.
RELATIONSHANDLING				
KATTUNTRYCKERIET 1				
				
A	<input checked="" type="checkbox"/>	URBAN COUTURE ARKITEKTER, Tel: +46 76 268 92 92		
K	<input type="checkbox"/>	BTB		
VVS	<input type="checkbox"/>	FRONTVVS		
UPPDRAG NR		ITAD AV	HANDLÄGGARE	
2206		AP/DL	AP	
DATUM		ANSVARIG		
20024-07-01		Koen Kragting, Louise Jalilian		
Wivalliusgatan 11, Marieberg				
KATTUNTRYCKERIET 1, ETAPP 1				
SEKTION E2-E2				
SKALA A1		NUMMER		BET
1:50 1:100 (A3)		A-40-2-003		

**HÄNVISNINGAR**  
PLANER SERIE: A-40-1-  
SEKTIONER SERIE: A-40-2-  
RÄCKESPRINCIP: A-45-4-001




ETAPP 1


Fasad mot Norr  
1:200

FÖRHANDSKOPIA  
2024-07-02

BET	ÄNDRING AVSER	DATUM	Signt.
<h2>KATTUNTRYCKERIET 1</h2>			
			
A	URBAN COUTURE ARKITEKTER, Tel: +46 76 268 92 92		
K	BTB		
VVS	FRONTVVS		
UPPDRAK NR	RITAD AV	HANDLAGGARE	
2206	AP/AK	AP	
DATUM	ANSVARIG		
2022-12-22	Koen Kragting, Louise Jalilian		
Wivalliusgatan 11, Marieberg KATTUNTRYCKERIET 1 FASAD MOT NORR			
SKALA A1 1:200 1:400 (A3)	NUMMER		BET
A-40-3-001			

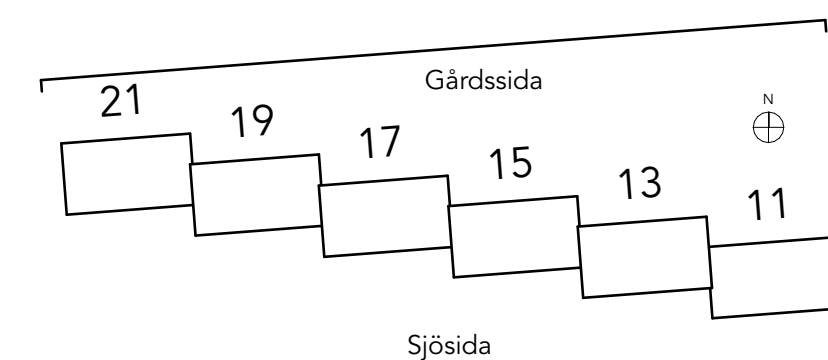

SKALA 1:200

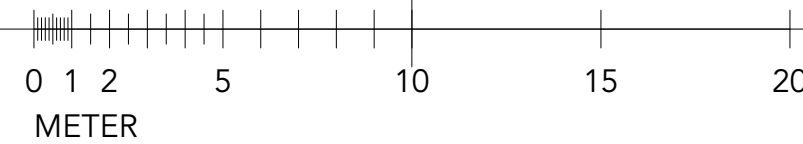





FÖRKLARINGAR:  
PLUSHÖJDER ANGES I METER, ÖVRIGA MÅTT I MM.  
PÅBYGGNADSDDEL

FÖRESKRIFTER

HÄNVISNINGAR  
PLANER SERIE: A-40-1-  
SEKTIONER SERIE: A-40-2-  
RÄCKSPRINCIP: A-45-4-001



Fasad mot Söder  
1:200

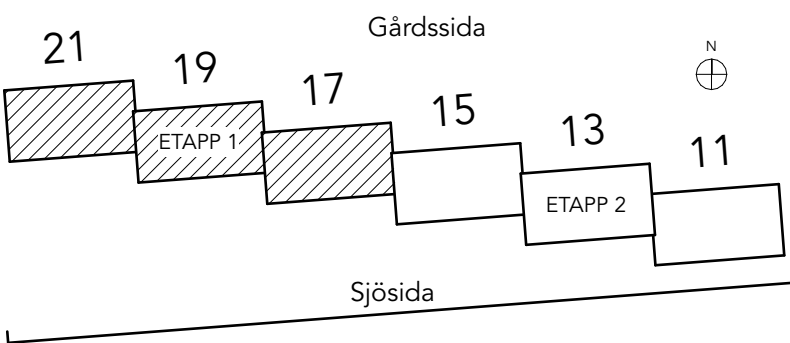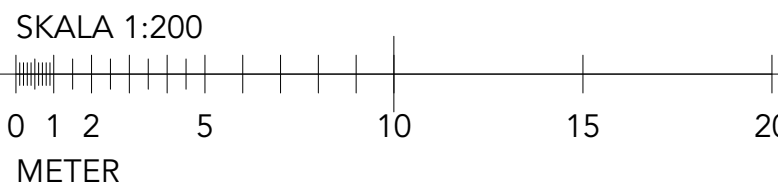

BET	ÄNDRING AVSER		DATUM	Sign.
RELATIONSHANDLING				
KATTUNTRYCKERIET 1				
				
A	<input checked="" type="checkbox"/>	URBAN COUTURE ARKITEKTER, Tel: +46 76 268 92 92		
K	<input type="checkbox"/>	BTB		
VVS	<input type="checkbox"/>	FRONTVVS		
UPPDRAG NR	RITAD AV		HANDLÄGGARE	
2206	AP/DL		AP	
DATUM	ANSVARIG			
20024-07-01	Koen Kragting, Louise Jalilian			
Wivalliusgatan 11, Marieberg KATTUNTRYCKERIET 1, ETAPP 1 FASAD MOT SÖDER				
SKALA A1 1:200 1:400 (A3) 3}	NUMMER			BET
	A-40-3-002			

FÖRKLARINGAR:  
PLUSHÖJDER ANGES I METER, ÖVRIGA MÅTT I MM.  
PÅBYGGNADSDDEL

FÖRESKRIFTER

HÄNVISNINGAR  
PLANER SERIE: A-40-1-  
SEKTIONER SERIE: A-40-2-  
RÄCKESPRINCIP: A-45-4-001




Fasad mot Öster  
1:200



Fasad mot Väster  
1:200

SKALA 1:200  
0 1 2 5 10 15 20  
METER

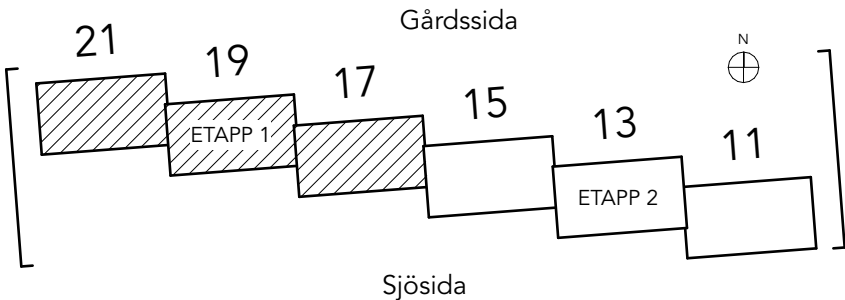

BET	ÄNDRING AVSER		DATUM	Sign.
RELATIONSHANDLING				
KATTUNTRYCKERIET 1				
				
A	<input checked="" type="checkbox"/>	URBAN COUTURE ARKITEKTER, Tel: +46 76 268 92 92		
K		BTB		
VVS		FRONTVVS		
UPPDRAG NR		2206	AP/DL	HANDLÄGGARE
DATUM		20024-07-01	ANSVARIG	AP
		Koen Kragting, Louise Jalilian		
Wivalliusgatan 11, Marieberg				
KATTUNTRYCKERIET 1, ETAPP 1				
FASAD MOT ÖSTER OCH FASAD MOT VÄSTER				
SKALA A1 1:200 1:400 (A3) 3}		NUMMER A-40-3-003		BET





FÖRKLARINGAR:  
PLUSHÖJDER ANGES I METER, ÖVRIGA MÅTT I MM.

FÖRESKRIFTER

HÄNVISNINGAR  
PLANER SERIE: A-40-1-  
SEKTIONER SERIE: A-40-2-  
RÄCKESPRINCIP: A-45-4-001

NOCKHÖJD  
+40,79 FG

TERRASS ÖVRE PLAN  
+38,02 FG

BEF TAKFOT  
+35,97

TERRASS NEDRE PLAN  
+34,98 FG

TILLBYGGNAD

BEFINTLIGT BYGGNAD


A-40-3-1901

A-40-3-1501


SKALA 1:50

0 1 2 5

METER

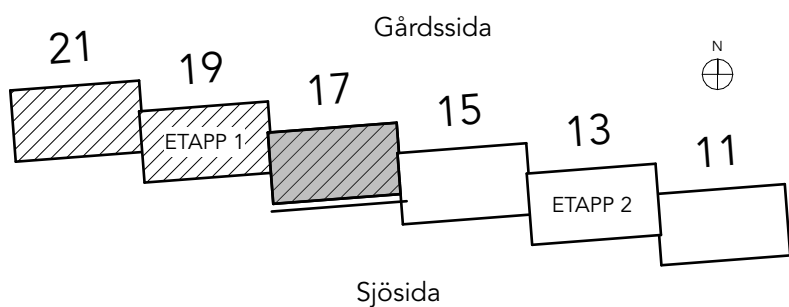

BET	ÄNDRING AVSER		DATUM	Sign.
RELATIONSHANDLING				
KATTUNTRYCKERIET 1				
				
A	<input checked="" type="checkbox"/>	URBAN COUTURE ARKITEKTER, Tel: +46 76 268 92 92		
K	<input type="checkbox"/>	BTB		
VVS	<input type="checkbox"/>	FRONTVVS		
UPPDRAG NR	RITAD AV		HANDLÄGGARE	
2206	AP/DL		AP	
DATUM	ANSVARIG			
20024-07-01	Koen Kragting, Louise Jalilian			
Wivalliusgatan 11, Marieberg KATTUNTRYCKERIET 1, ETAPP 1 FASAD MOT SÖDER - HUS 17_D				
SKALA A1 1:50 1:100 (A3)	NUMMER A-40-3-171			BET

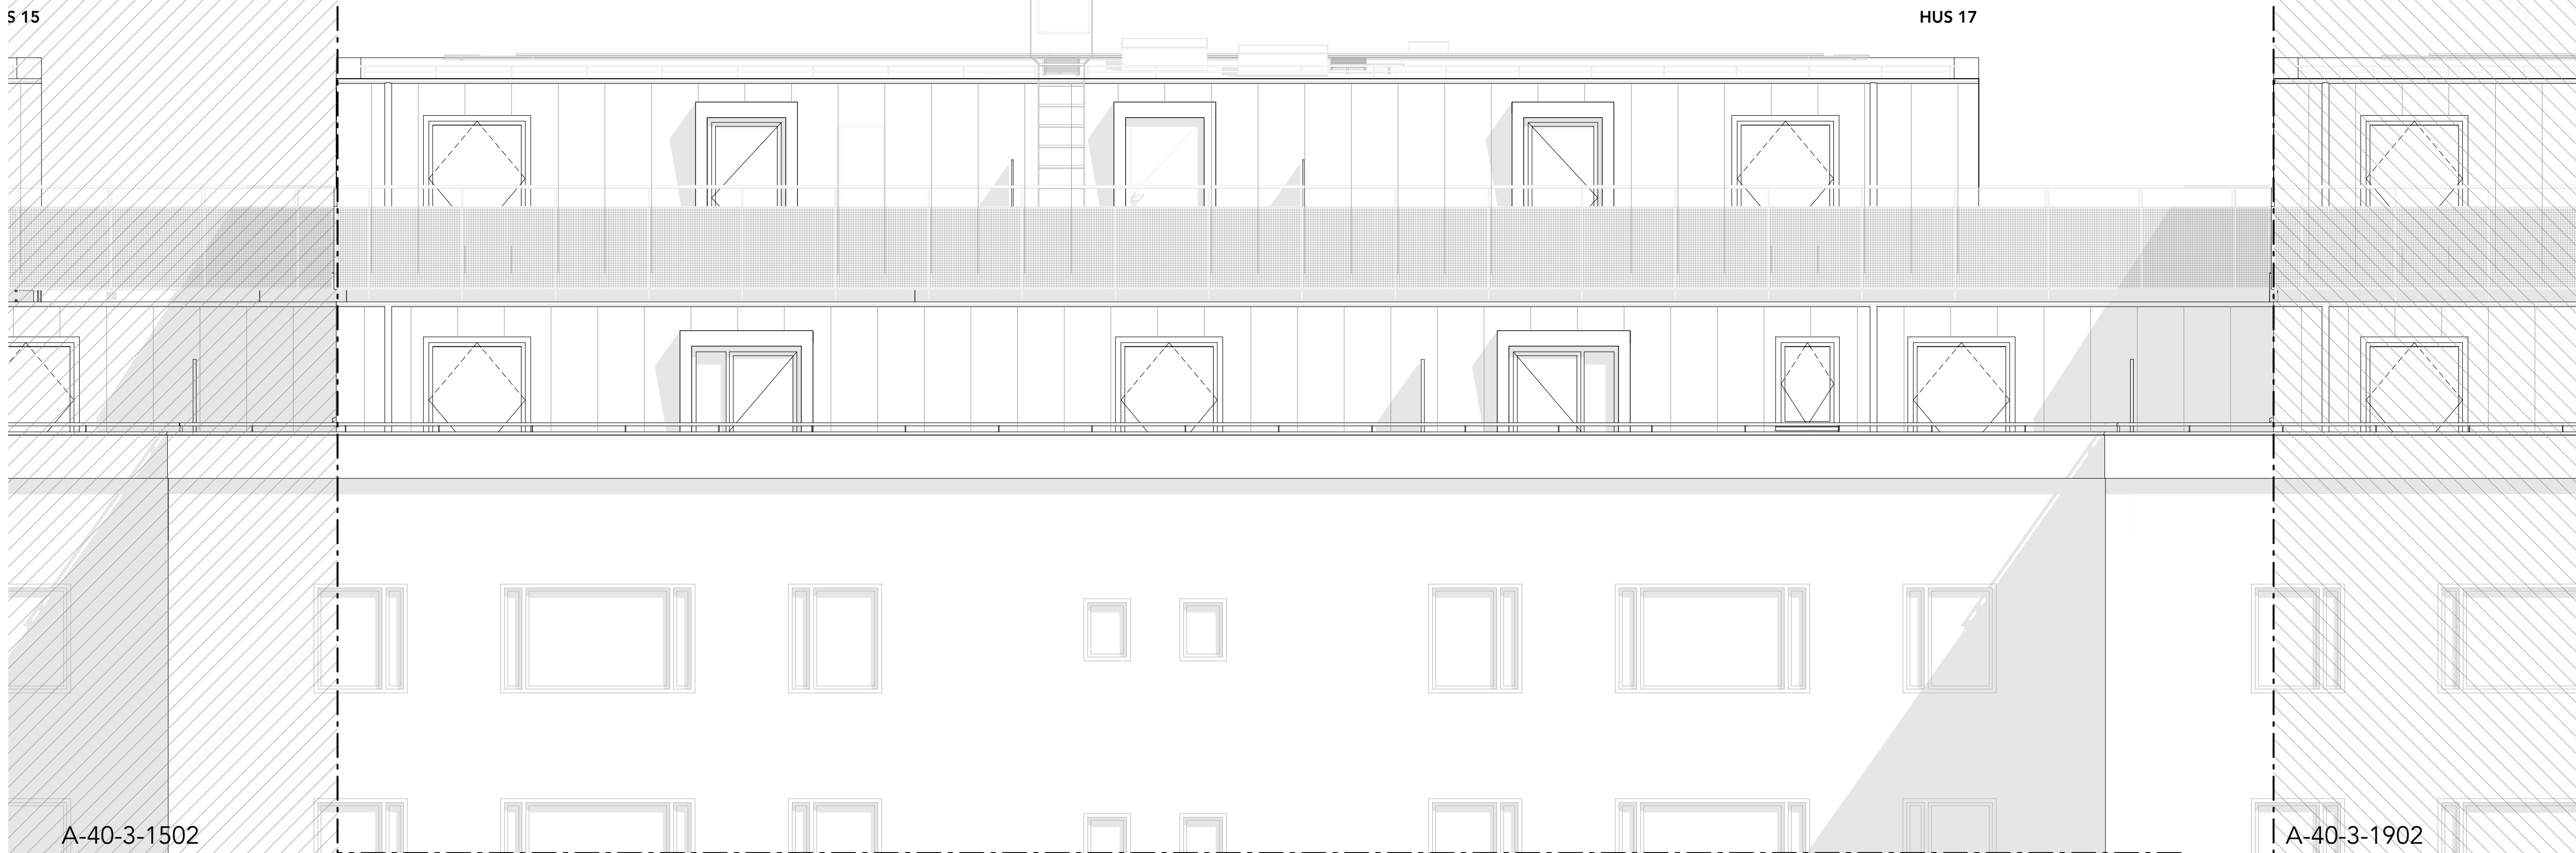

**FÖRKLARINGAR:**  
PLUSHÖJDER ANGES I METER, ÖVRIGA MÅTT I MM.

**FÖRESKRIFTER**

**HÄNVISNINGAR**  
PLANER SERIE: A-40-1-  
SEKTIONER SERIE: A-40-2-  
RÄCKESPRINCIP: A-45-4-001


NOCKHÖJD  
+40,79 FG

TERRASS ÖVRE PLAN  
+38,02 FG

BEF TAKFOT  
+35,97

TERRASS NEDRE PLAN  
+34,98 FG

BET	ÄNDRING AVSER		DATUM	Sign.
RELATIONSHANDLING				
KATTUNTRYCKERIET 1				
				
A	<input checked="" type="checkbox"/>	URBAN COUTURE ARKITEKTER, Tel: +46 76 268 92 92		
K		BTB		
VVS		FRONTVVS		
UPPDRAG NR	RITAD AV		HANDLÄGGARE	
2206	AP/DL		AP	
DATUM	ANSVARIG			
20024-07-01	Koen Kragting, Louise Jalilian			
Wivalliusgatan 11, Marieberg KATTUNTRYCKERIET 1, ETAPP 1 FASAD MOT NORR - HUS 17_D				
SKALA A1	NUMMER			BET
1:50 1:100 (A3)	A-40-3-172			

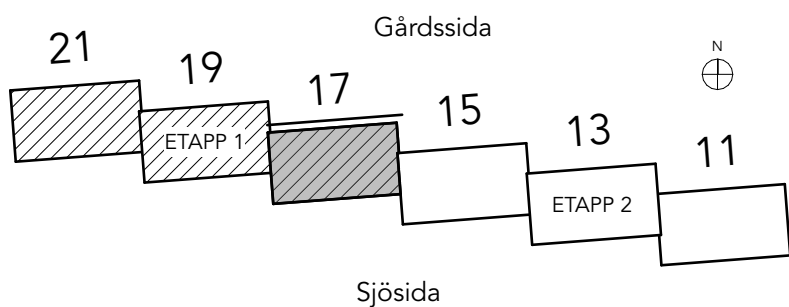





**FÖRKLARINGAR:**  
PLUSHÖJDER ANGES I METER, ÖVRIGA MÅTT I MM.

**FÖRESKRIFTER**

**HÄNVISNINGAR**  
PLANER SERIE: A-40-1-  
SEKTIONER SERIE: A-40-2-  
RÄCKESPRINCIP: A-45-4-001

NOCKHÖJD  
+40,79 FG

TERRASS ÖVRE PLAN  
+38,02 FG

BEF TAKFOT  
+35,97

TERRASS NEDRE PLAN  
+34,98 FG

TILLBYGGNAD

BEFINTLIGT BYGGNAD


A-40-3-2101

A-40-3-1701

SKALA 1:50

0 1 2 5

METER

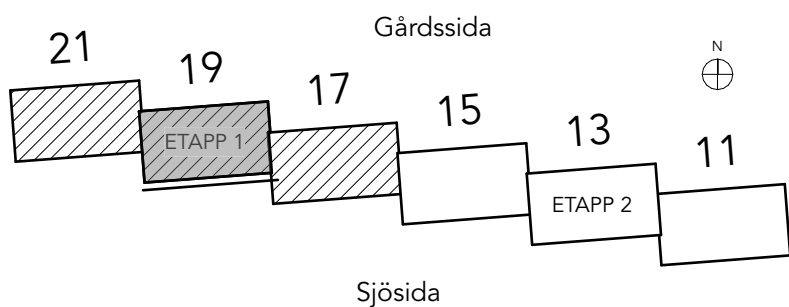

BET	ÄNDRING AVSER		DATUM	Sign.
RELATIONSHANDLING				
KATTUNTRYCKERIET 1				
				
A	<input checked="" type="checkbox"/>	URBAN COUTURE ARKITEKTER, Tel: +46 76 268 92 92		
K	<input type="checkbox"/>	BTB		
VVS	<input type="checkbox"/>	FRONTVVS		
UPPDRAG NR	RITAD AV		HANDLÄGGARE	
2206	AP/DL		AP	
DATUM	ANSVARIG			
20024-07-01	Koen Kragting, Louise Jalilian			
Wivalliusgatan 11, Marieberg KATTUNTRYCKERIET 1, ETAPP 1 FASAD MOT SÖDER - HUS 19_E				
SKALA A1 1:50 1:100 (A3)	NUMMER			BET
	A-40-3-191			

Inkom till Stockholms stadsbyggnadskontor - 2024-06-29, Dnr 2016-09086

Bildskott av: BIMskott Schema av: Sverre2024 KATTUNTRYCKERIET/2206 Kattuntryckeriet

JS 17

HUS 19

A-40-3-1702

A-40-3-2102

FÖRKLARINGAR:  
PLUSHÖJDER ANGES I METER, ÖVRIGA MÅTT I MM.

FÖRESKRIFTER

HÄNVISNINGAR  
PLANER SERIE: A-40-1-  
SEKTIONER SERIE: A-40-2-  
RÄCKESPRIKIP: A-45-4-001

TILLBYGGNAD

BEFINTLIGT BYGGNAD


NOCKHÖJD  
+40,79 FG

TERRASS ÖVRE PLAN  
+38,02 FG

BEF TAKFOT  
+35,97

TERRASS NEDRE PLAN  
+34,98 FG

SKALA 1:50  
0 1 2 5  
METER

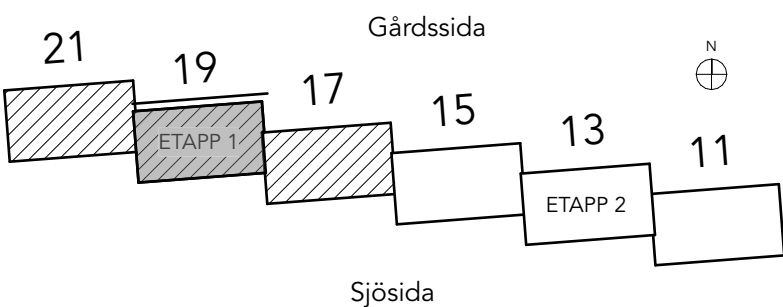

BET	ÄNDRING AVSER		DATUM	Sign.
RELATIONSHANDLING				
KATTUNTRYCKERIET 1				
				
A	<input checked="" type="checkbox"/>	URBAN COUTURE ARKITEKTER, Tel: +46 76 268 92 92		
K	<input type="checkbox"/>	BTB		
VVS	<input type="checkbox"/>	FRONTVVS		
UPPDRAG NR		RITAD AV	HANDLÄGGARE	
2206		AP/DL	AP	
DATUM		ANSVARIG		
20024-07-01		Koen Kragting, Louise Jalilian		
Wivalliusgatan 11, Marieberg				
KATTUNTRYCKERIET 1, ETAPP 1				
FASAD MOT NORR - HUS 19_E				
SKALA A1	NUMMER		BET	
1:50 1:100 (A3)	A-40-3-192			



FÖRKLARINGAR:  
PLUSHÖJDER ANGES I METER, ÖVRIGA MÅTT I MM.

FÖRESKRIFTER

HÄNVISNINGAR  
PLANER SERIE: A-40-1-  
SEKTIONER SERIE: A-40-2-  
RÄCKSPRINCIP: A-45-4-001



NOCKHÖJD  
+40,79 FG

TERRASS ÖVRE PLAN  
+38,02 FG

BEF TAKFOT  
+35,97



TERRASS NEDRE PLAN  
+34,98 FG

TILLBYGGNAD

BEFINTLIGT BYGGNAD

A-40-3-1901

SKALA 1:50

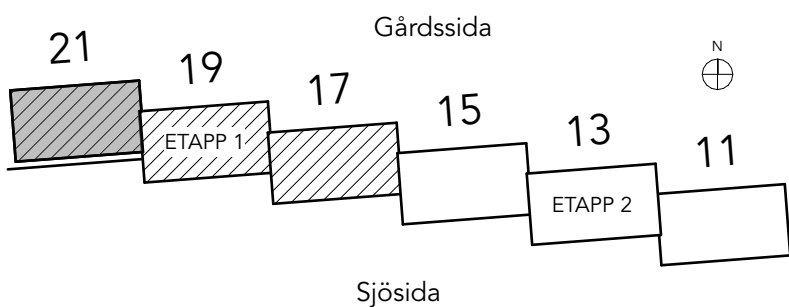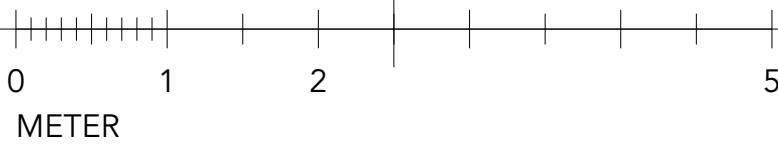

BET	ÄNDRING AVSER		DATUM	Sign.
RELATIONSHANDLING				
KATTUNTRYCKERIET 1				
				
A	<input checked="" type="checkbox"/>	URBAN COUTURE ARKITEKTER, Tel: +46 76 268 92 92		
K	<input type="checkbox"/>	BTB		
VVS	<input type="checkbox"/>	FRONTVVS		
UPPDRAG NR		RITAD AV	HANDLÄGGARE	
2206		AP/DL	AP	
DATUM		ANSVARIG		
20024-07-01		Koen Kragting, Louise Jalilian		
Wivalliusgatan 11, Marieberg KATTUNTRYCKERIET 1, ETAPP 1 FASAD MOT SÖDER - HUS 21_F				
SKALA A1 1:50 1:100 (A3)		NUMMER		BET
		A-40-3-211		

FÖRKLARINGAR:  
PLUSHÖJDER ANGES I METER, ÖVRIGA MÅTT I MM.

FÖRESKRIFTER

HÄNVISNINGAR  
PLANER SERIE: A-40-1-  
SEKTIONER SERIE: A-40-2-  
RÄCKESPRINCIP: A-45-4-001

IS 19

HUS 21

A-40-3-1902

NOCKHÖJD  
+40,79 FG

TERRASS ÖVRE PLAN  
+38,02 FG

BEF TAKFOT  
+35,97


TERRASS NEDRE PLAN  
+34,98 FG

TILLBYGGNAD

BEFINTLIGT BYGGNAD

SKALA 1:50

0 1 2 5  
METER

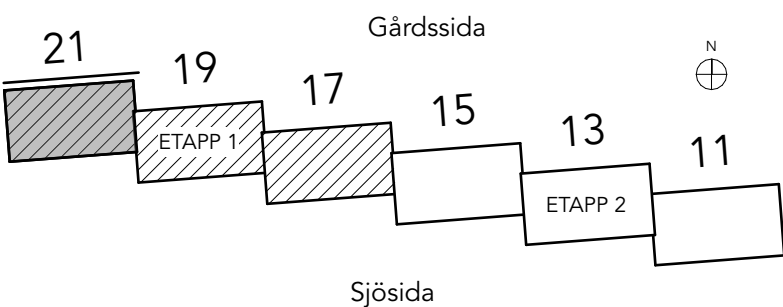


BET	ÄNDRING AVSER		DATUM	Sign.
RELATIONSHANDLING				
KATTUNTRYCKERIET 1				
				
A	<input checked="" type="checkbox"/>	URBAN COUTURE ARKITEKTER, Tel: +46 76 268 92 92		
K	<input type="checkbox"/>	BTB		
VVS	<input type="checkbox"/>	FRONTVVS		
UPPDRAG NR		RITAD AV	HANDLÄGGARE	
2206		AP/DL	AP	
DATUM		ANSVARIG		
20024-07-01		Koen Kragting, Louise Jalilian		
Wivalliusgatan 11, Marieberg				
KATTUNTRYCKERIET 1, ETAPP 1				
FASAD MOT NORR - HUS 21_F				
SKALA A1		NUMMER		BET
1:50 1:100 (A3)		A-40-3-212		




FÖRKLARINGAR

ALLA MÄTT I MM OM EJ ANNAT ANGES.


R RÄCKE

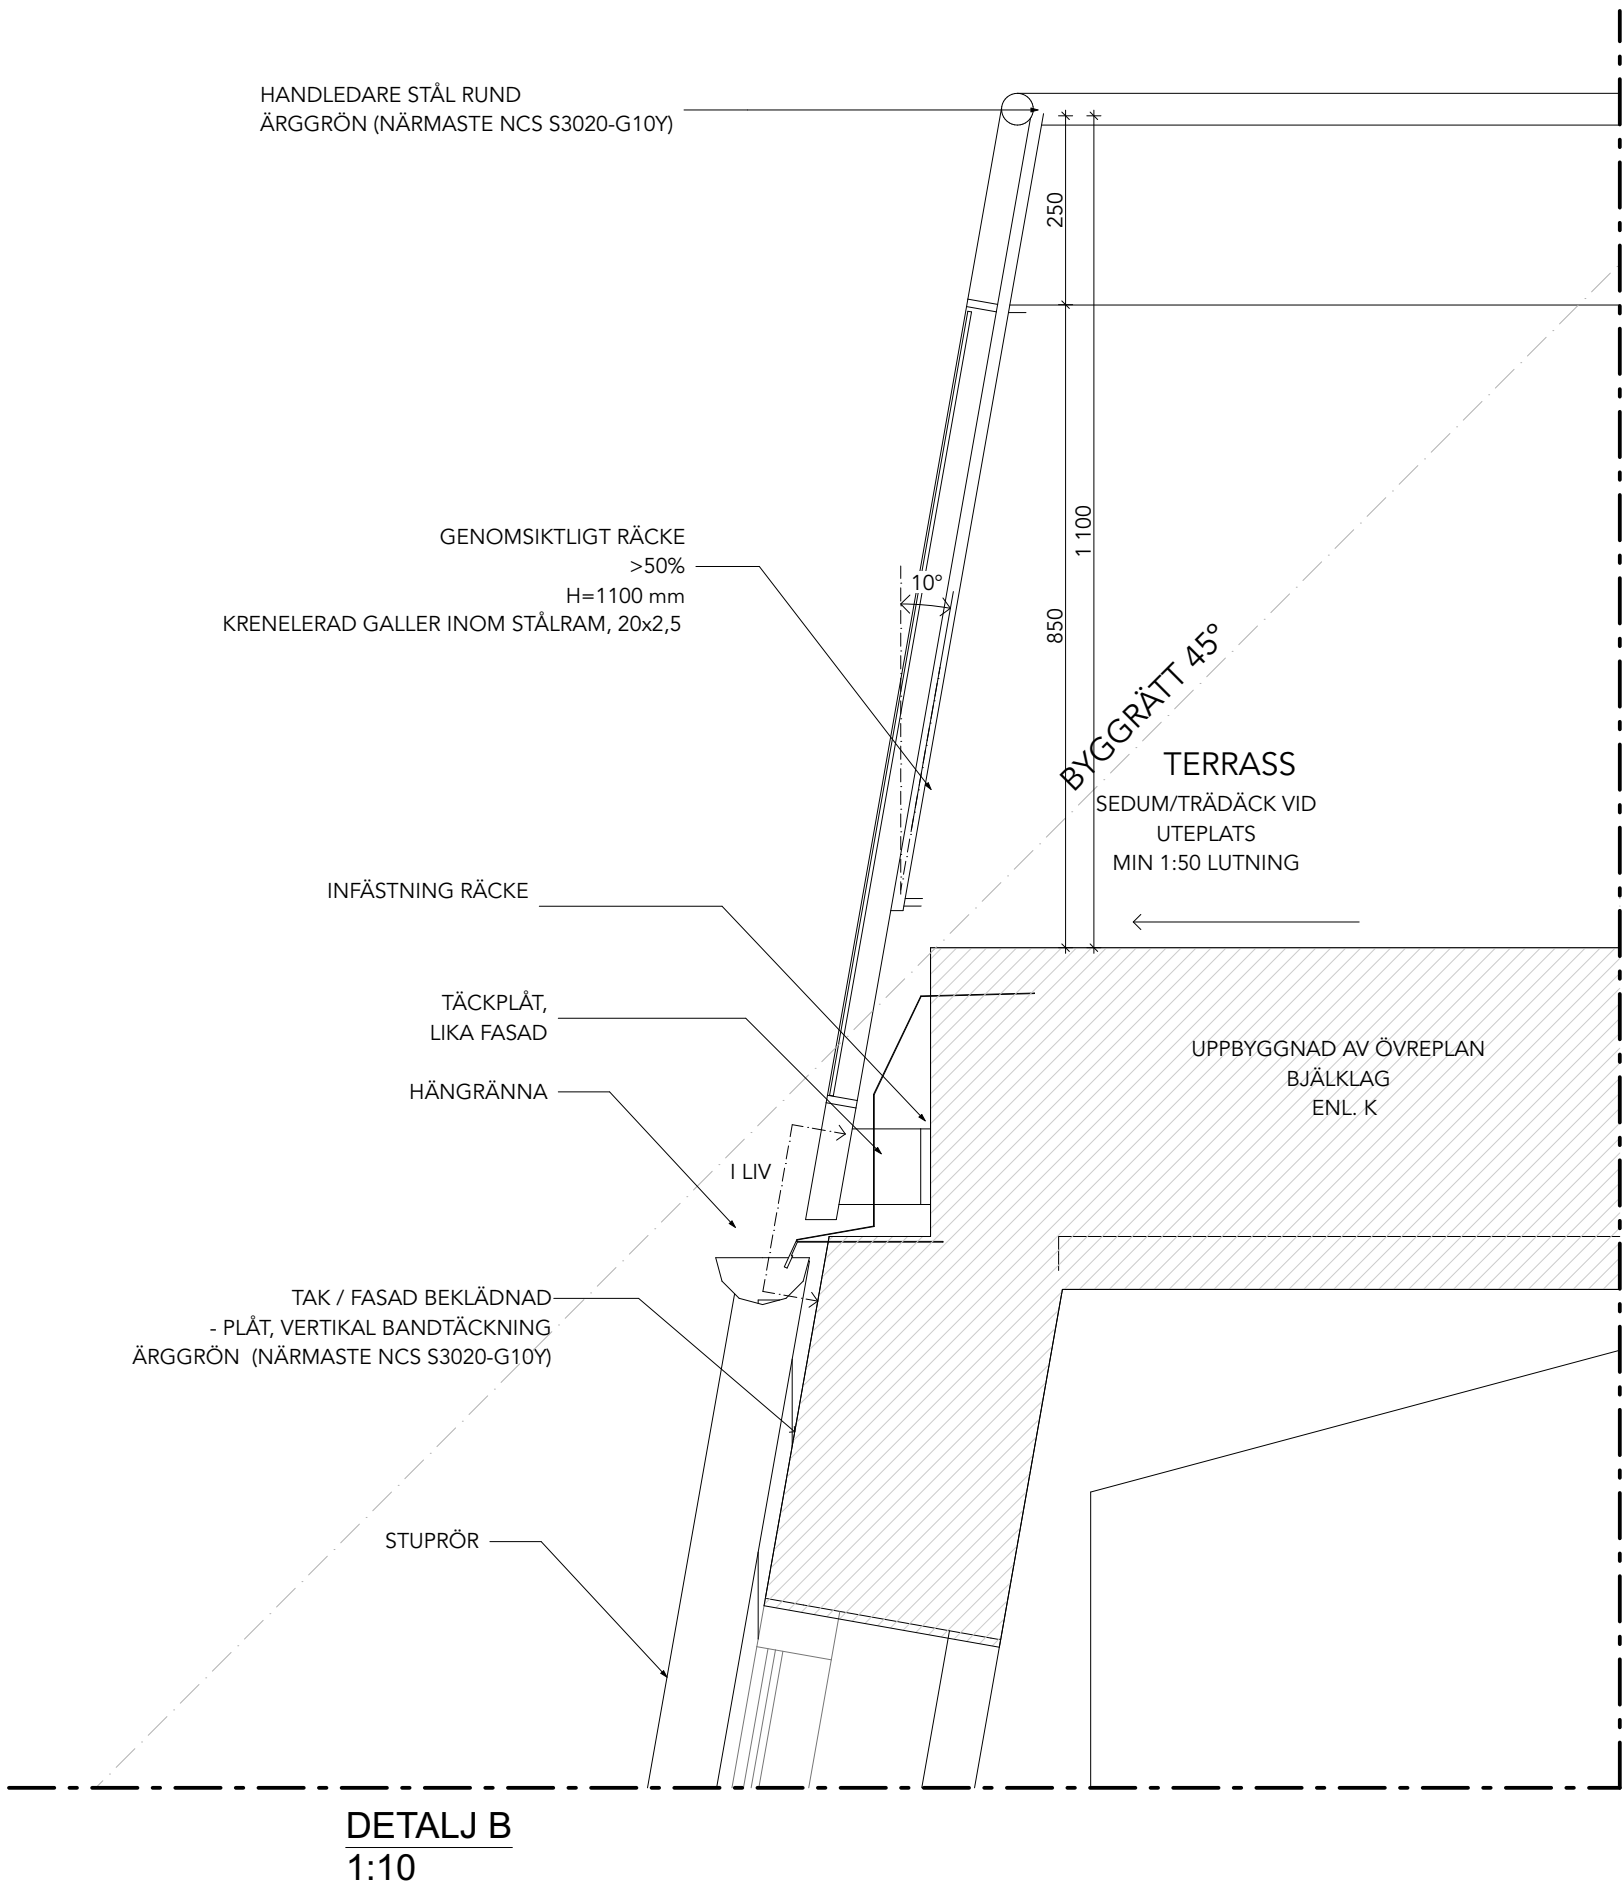



DETALJ B  
1:10

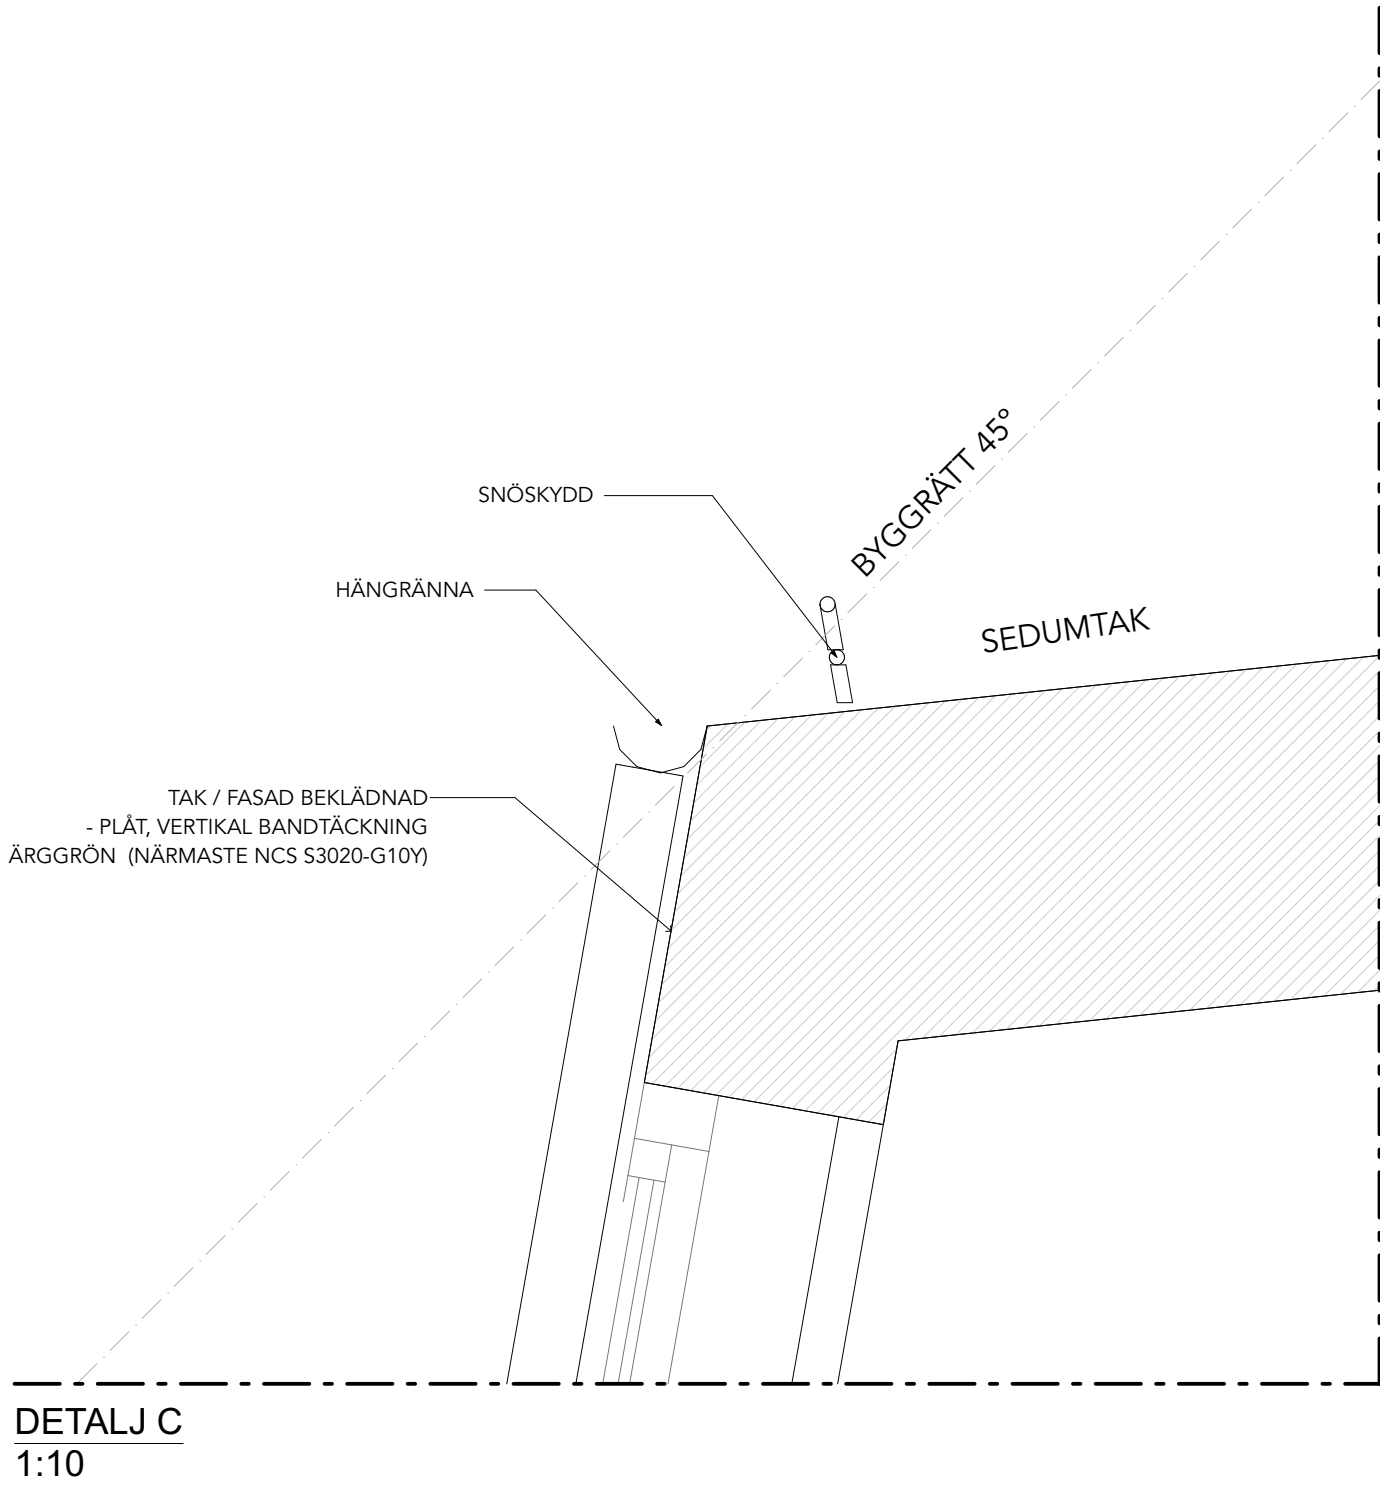

DETALJ C  
1:10

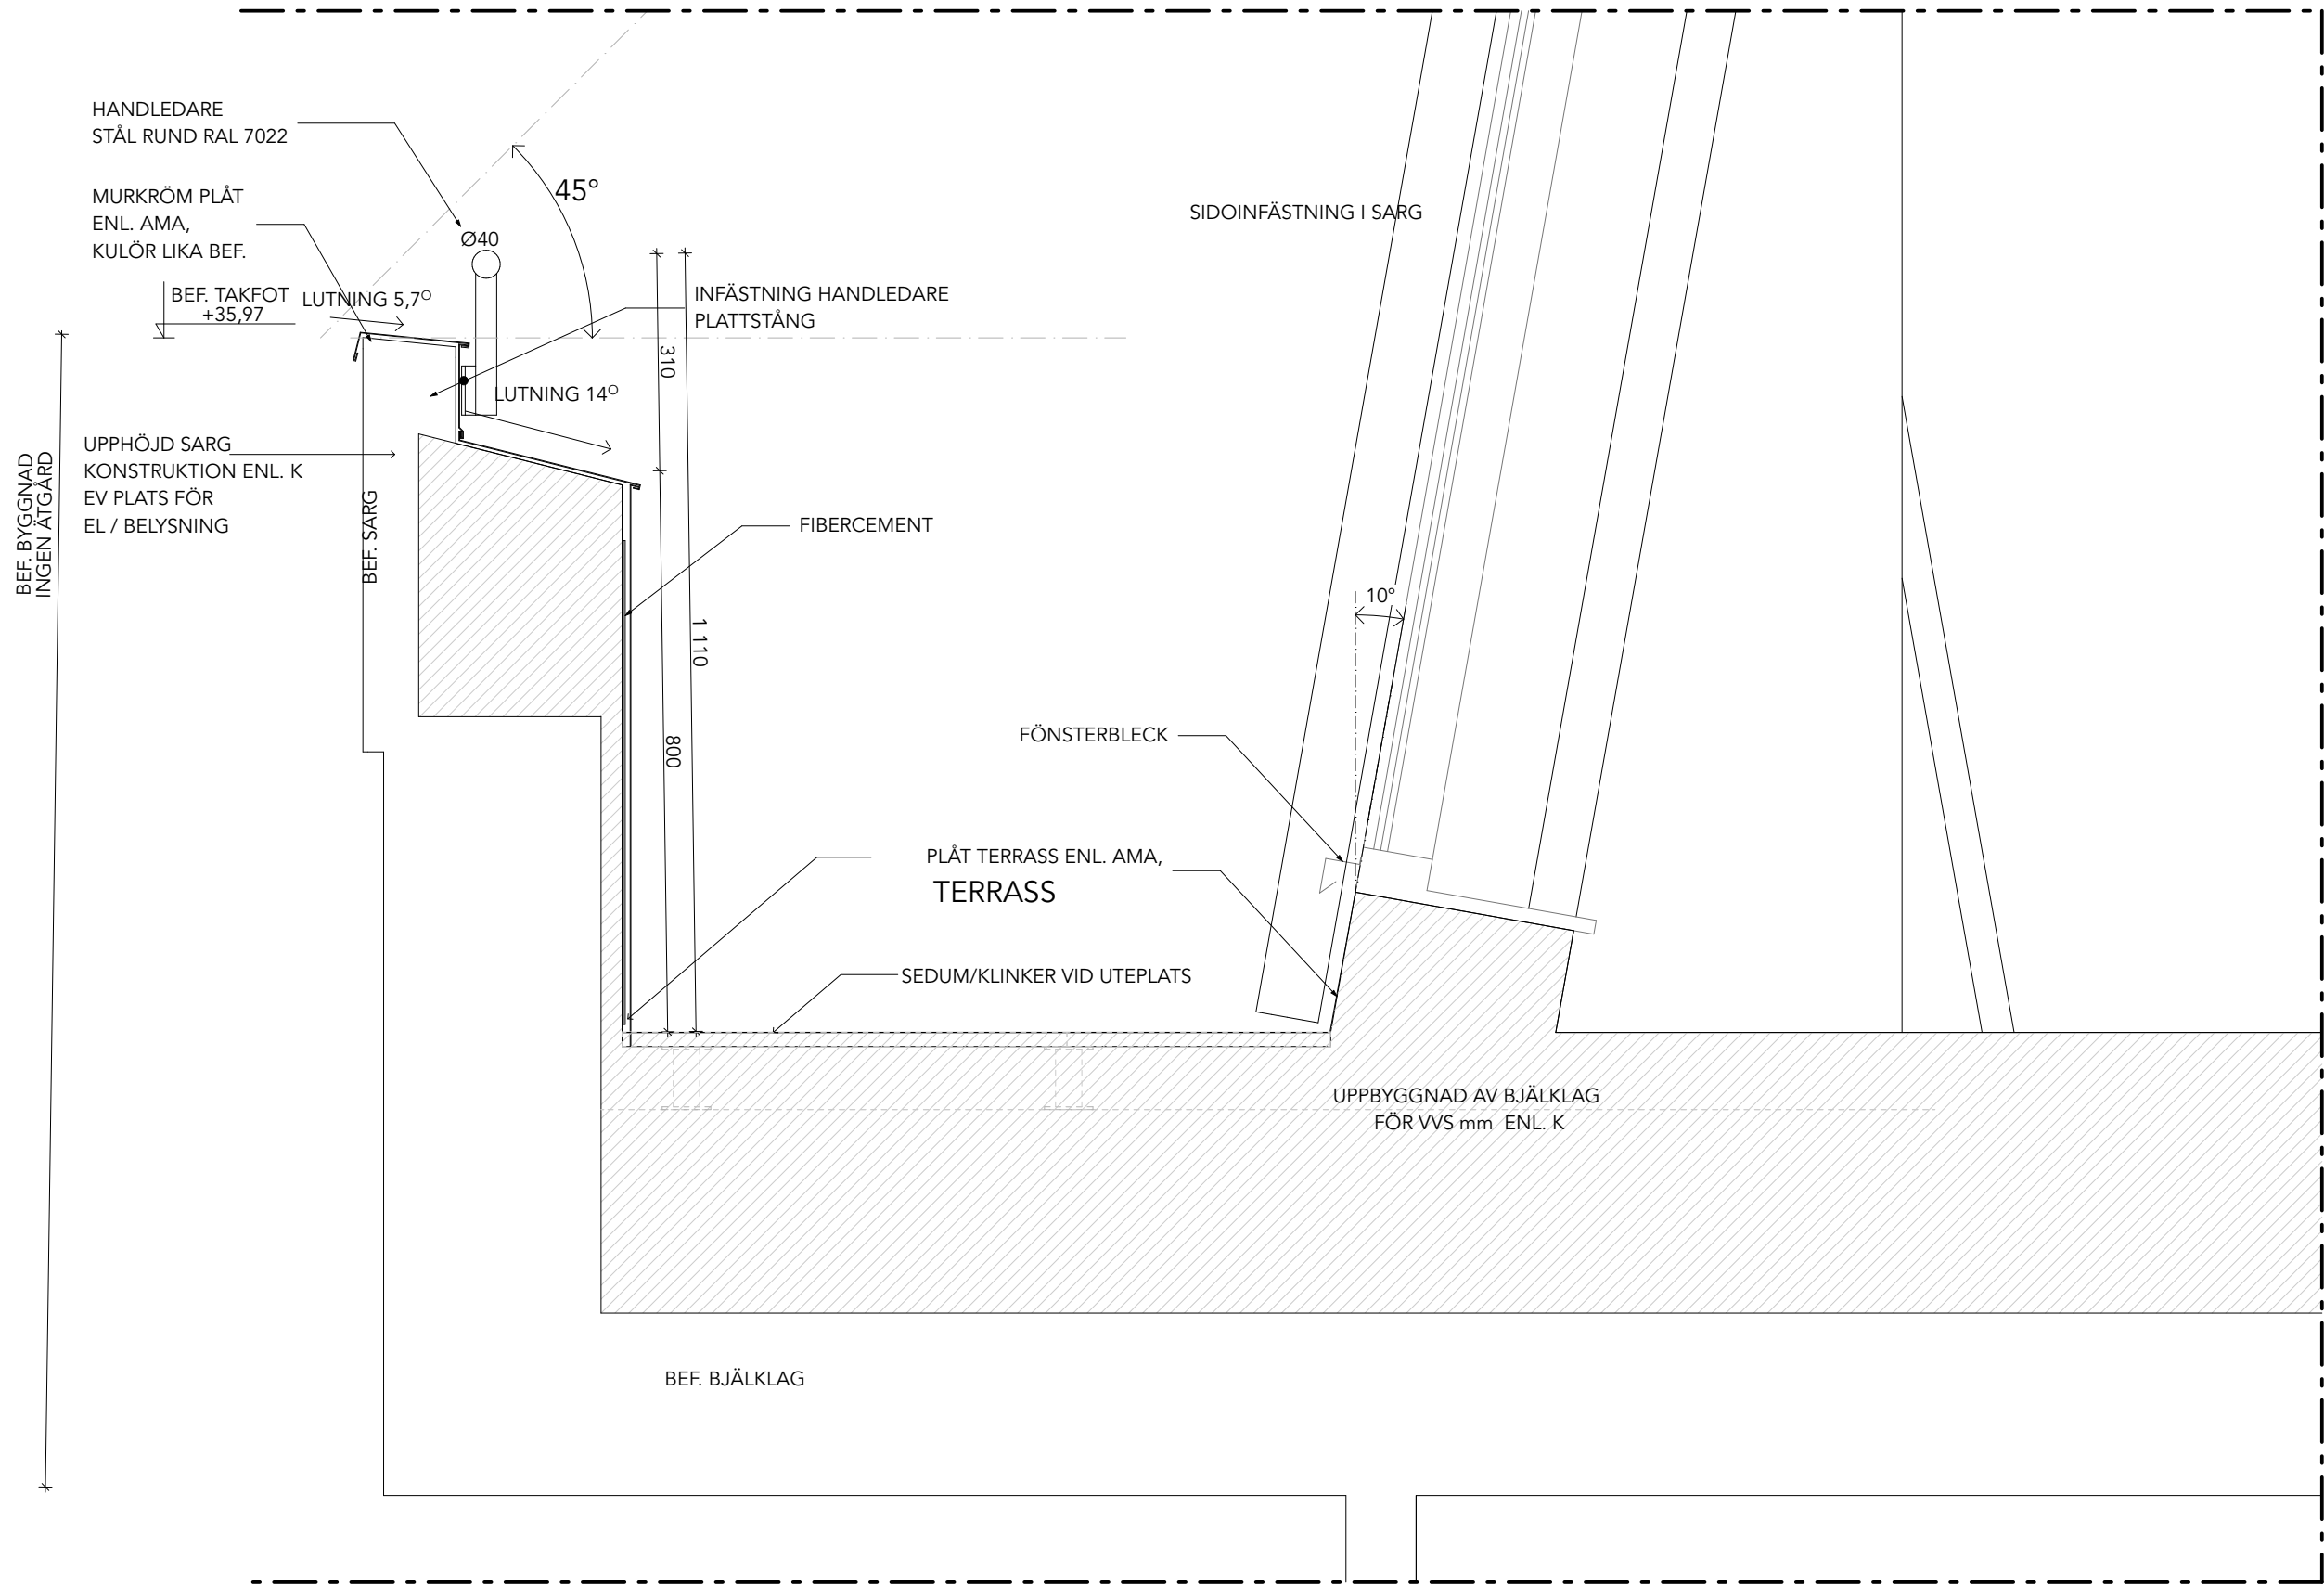

DETALJ A  
1:10

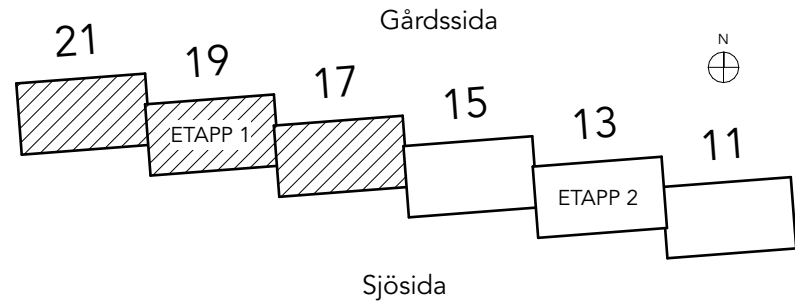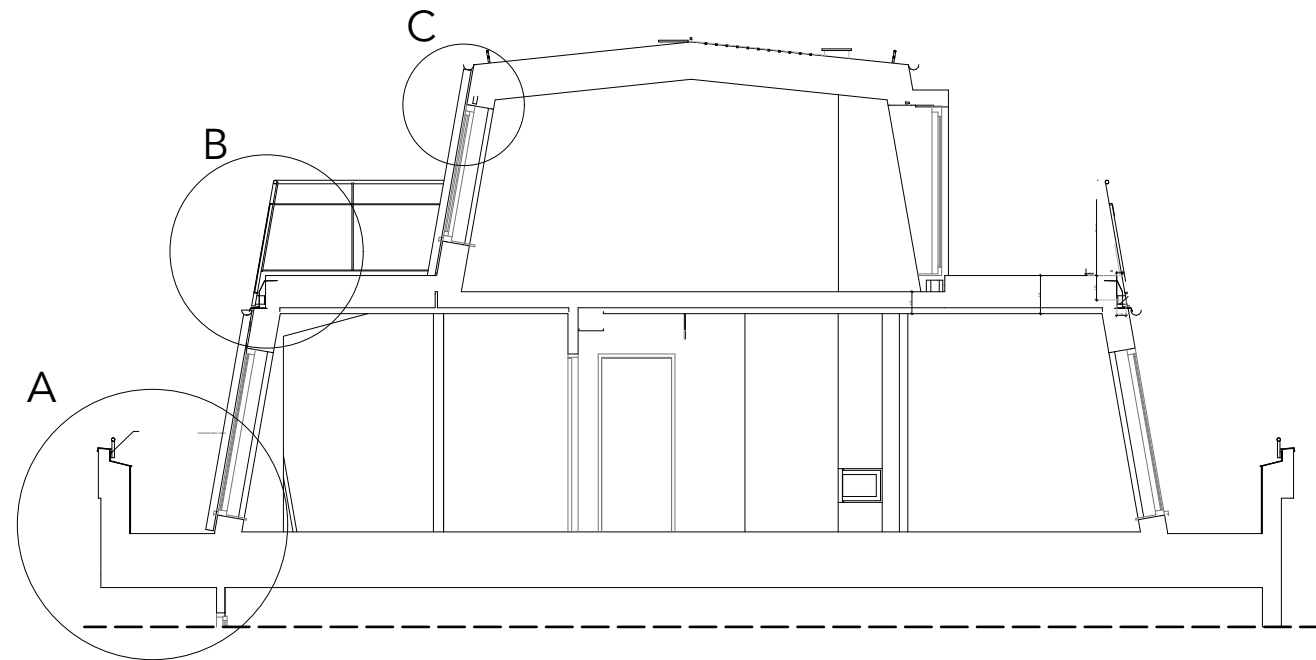

BET	ÄNDRING AVSER		DATUM	Sign.
RELATIONSHANDLING				
KATTUNTRYCKERIET 1				
				
A	<input checked="" type="checkbox"/>	URBAN COUTURE ARKITEKTER, Tel: +46 76 268 92 92		
K		BTB		
VVS		FRONTVVS		
UPPDRAG NR	RITAD AV		HANDLÄGGARE	
2206	AP/DL		AP	
DATUM	ANSVARIG			
20024-07-01	Koen Kragting, Louise Jalilian			
Wivalliusgatan 11, Marieberg KATTUNTRYCKERIET 1, ETAPP 1 RÄCKESUPPSTÄLLNING- PRINCIP				
SKALA A1	NUMMER			BET
1:10	1:20 (A3)	A-45-4-001		

SKALA 1:10

0 0,1 0,2  
METER

0,5

1,0