




FASAD MOT SÖDER



FASAD MOT NORR

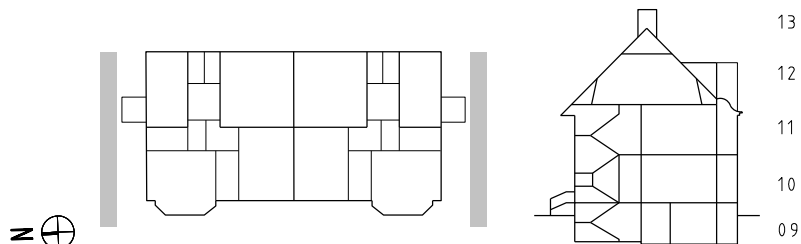

BYGGÅR 1908, ARKITEKT FRITHIOF SWENSSON

BET	ANT	ÄNDRINGEN AVSER	SIGN	DATUM
Right Livelihood				
F	FASTIGHETSSKÖTARE JONAS KOSUNEN TEL:			
A	B.JÖRKDAHL ENGLUND ARKITEKTER AB		TEL.073 9865199	
RELATIONSHANDLING				
DATUM	2024 08 26	REDITAD AV	SB	HANDLAGGARE SB
ANSVARIG	Sofia Björkdahl			
KV SPADEN 17 & SPADEN 18 STOCKHOLMSVÄGEN 23, GAMLA ENSKEDE				
FASAD MOT SÖDER & NORR				
SKALA	A3	1:100	NUMMER	I BET
	A1	1:50	A-40-3-20	
FASTIGHET XX				