




FASAD MOT ÖSTER

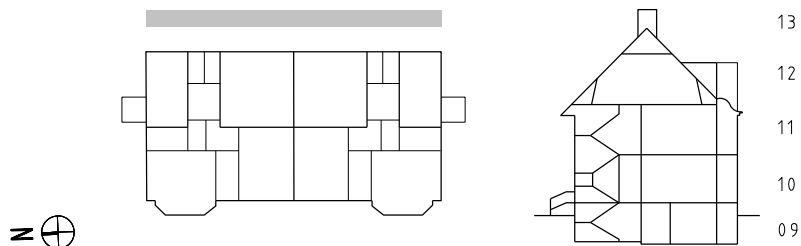

BYGGÅR 1908, ARKITEKT FRITHIOF SWENSSON

BET	ANT	ÄNDRINGEN AVSER	SIGN	DATUM
Right Livelihood				
F		FASTIGHETSSKÖTARE JONAS KOSUNEN TEL:		
A		B.JÖRKDAHL ENGLUND ARKITEKTER AB TEL.073 9865199		
RELATIONSHANDLING				
DATUM	2024 08 26	REDITAD AV	SB	HANDLAGGARE SB
ANSVARIG	Sofia Björkdahl			
KV SPADEN 17 & SPADEN 18 STOCKHOLMSVÄGEN 23, GAMLA ENSKEDE				
FASAD MOT ÖSTER				
SKALA	A3 1:100 A1 1:50	NUMMER	I BET	
A-40-3-30				
FASTIGHET XX				