



= Aktuell lokal

Förslag brandtrappa.

301 MÖTE

321 KONTOR

302 KONTOR

323 KONTOR

324 KONTOR

342  
KORR

304 KONTOR

TRAPPA 2

305 KONTOR

343  
ENTRÉHALL

327 PAUS

345  
EL

348  
HWC

346  
KORR

Telerum

Telerum

307 KONTOR


Stort mötesrum


314 KONTOR

LGH 6550-1302

LGH 6550-1301

Finns ingen plats att dela upp  
i två brandceller.

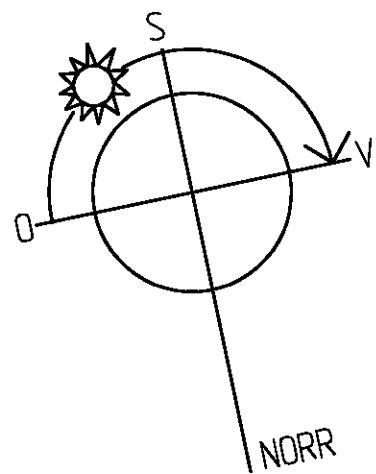

BET	ANT	ÄNDRINGEN AVSER	SIGN	DATUM
RELATIONSHANDLING				
KUNGSBROPLAN 2 Kv HÄROLDEN 1, STOCKHOLM				
HUMLEGÅRDEN HB				
SWECO FFNS SWECO FFNS ARKITEKTER AB Nackagatan 4, Box 17920, 118 95 Stockholm Tel 08-622 952 00, Fax 08-622 953 00				
UPPDRAG NR 342 0097 000	RITAD AV I. FUNDIN	HANDLIGGARE I. FUNDIN		
DATUM 2005-06-01	ANSVARIG T. ERICSSON			
PLAN 3 EFTER OMBYGGNAD				
SKALA A1: 1:50 A3: 1:100	NUMMER A03-71-03			I BET