

FÖRKLARINGAR

Översiktsfasad för utbredning av ombyggnad av fasad
Delfasader redovisar nya material och delar av fasad som byggs om.

HÄNVISNINGAR

ÖVERSIKTSPLAN PLAN 03:
A-40-1-003



PLANUTSNITT PLAN 03:
A-40-1-0301 PLANUTSNITT DEL 1
A-40-1-0302 PLANUTSNITT DEL 2
A-40-1-0303 PLANUTSNITT DEL 3
A-40-1-0304 PLANUTSNITT DEL 4
A-40-1-0305 PLANUTSNITT DEL 5
A-40-1-0306 PLANUTSNITT DEL 6
A-40-1-0307 PLANUTSNITT DEL 7
A-40-1-0308 PLANUTSNITT DEL 8
A-40-1-0309 PLANUTSNITT DEL 9

FASADER:
A-42-3-0100 FASAD MOT RINGVÄGEN (SÖDER)
A-42-3-0200 FASAD MOT GÖTGATAN (ÖSTER)
A-42-3-0300 FASAD MOT DALSLANDSGATAN (NORR)
A-42-3-0400 FASAD MOT ÄLVSBORGPARKEN (VÄSTER)

DELFAASADER
A-42-4-0101 PLANUTSNITT FASAD MOT SÖDER DEL 5
A-42-4-0102 PLANUTSNITT FASAD MOT SÖDER DEL 6
A-42-4-0201 PLANUTSNITT FASAD MOT ÖSTER DEL 2
A-42-4-0202 PLANUTSNITT FASAD MOT ÖSTER DEL 3
A-42-4-0203 PLANUTSNITT FASAD MOT ÖSTER DEL 4
A-42-4-0301 PLANUTSNITT FASAD MOT NORR DEL 1
A-42-4-0401 PLANUTSNITT FASAD MOT VÄSTER DEL 7
A-42-4-0402 PLANUTSNITT FASAD MOT VÄSTER DEL 8



METER

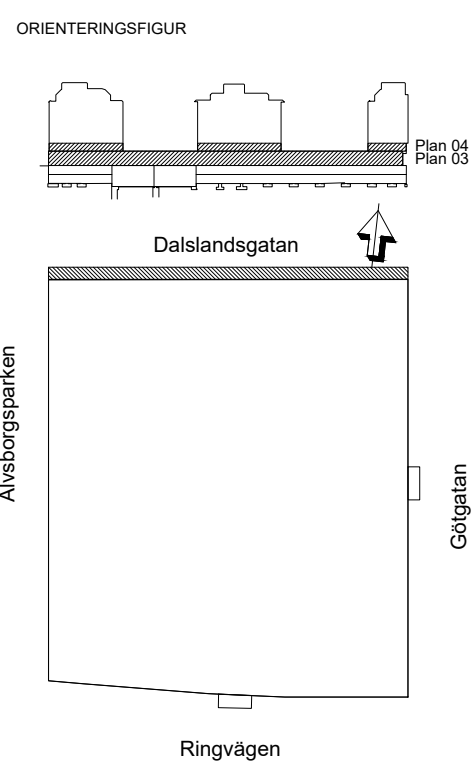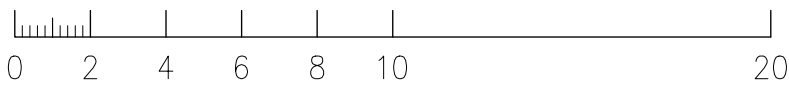

BET	ÄNDRINGEN AVISER		DATUM	SIGN
RELATIONSHANDLING				
<div>AMF Fastigheter</div> <div>AMF</div> <div>Kv REKTANGELN 21</div>				
A	Equator Stockholm AB			Tel: 08-506 025 00
K	iKubik Konstruktions Stockholm AB			Tel: 08-121 572 90
E	Rejlers			Tel: 077- 178 00 00
V	Poab			Tel: 08-98 78 60
W	Poab			Tel: 08-98 78 60
SP	Convise			Tel: 08-400 297 50
BR	Brandskyddslaget			Tel: 08-588 188 00
L				
UPPRÄDAD 1868		RITAD AV TS	HANDLÄGGARE A. Lignell	
DATUM 2024-10-16		ANSVARIG J. Becker		
RINGEN 2.0 FASAD MOT NORR				
SKALA 1:400		RITINGSNUMMER A-42-3-0300		
				BET