

METER
0 1 2 3 4 5 10
A1-FORMAT (1:100)
A3-FORMAT (1:200)

FÖRKLARINGAR


Ritningsunderlag för befintliga delar kan avvika mot verkligheten.



Tb - Tegel




TP - Träpanel

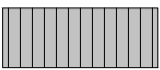

ST - Skärmtak ovan bostadsentré



S - Sockel decton

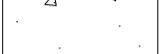

Sb - Bet. sockel




HÄNVISNINGAR

OVERSIKTSPLAN PLAN 03:
A-40-1-003

PLANUTSNITT PLAN 03:
A-40-1-0301 PLANUTSNITT DEL 1
A-40-1-0302 PLANUTSNITT DEL 2
A-40-1-0303 PLANUTSNITT DEL 3
A-40-1-0304 PLANUTSNITT DEL 4
A-40-1-0305 PLANUTSNITT DEL 5
A-40-1-0306 PLANUTSNITT DEL 6
A-40-1-0307 PLANUTSNITT DEL 7
A-40-1-0308 PLANUTSNITT DEL 8
A-40-1-0309 PLANUTSNITT DEL 9

FASADER:
A-42-3-0100 FASAD MOT RINGVÄGEN (SÖDER)
A-42-3-0200 FASAD MOT GÖTGATAN (ÖSTER)
A-42-3-0300 FASAD MOT DALSLANDSGATAN (NORR)
A-42-3-0400 FASAD MOT ÄLVSORGPARKEN (VÄSTER)

DELFAASADER:
A-42-4-0101 PLANUTSNITT FASAD MOT SÖDER DEL 5
A-42-4-0102 PLANUTSNITT FASAD MOT SÖDER DEL 6
A-42-4-0201 PLANUTSNITT FASAD MOT ÖSTER DEL 2
A-42-4-0202 PLANUTSNITT FASAD MOT ÖSTER DEL 3
A-42-4-0203 PLANUTSNITT FASAD MOT ÖSTER DEL 4
A-42-4-0301 PLANUTSNITT FASAD MOT NORR DEL 1
A-42-4-0401 PLANUTSNITT FASAD MOT VÄSTER DEL 7
A-42-4-0402 PLANUTSNITT FASAD MOT VÄSTER DEL 8

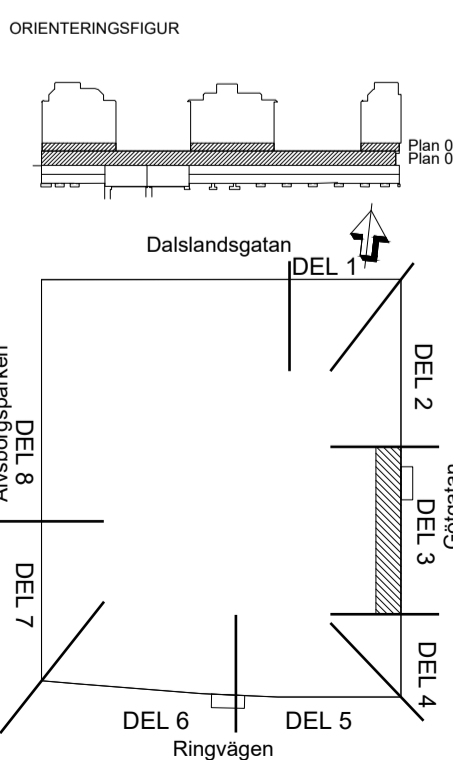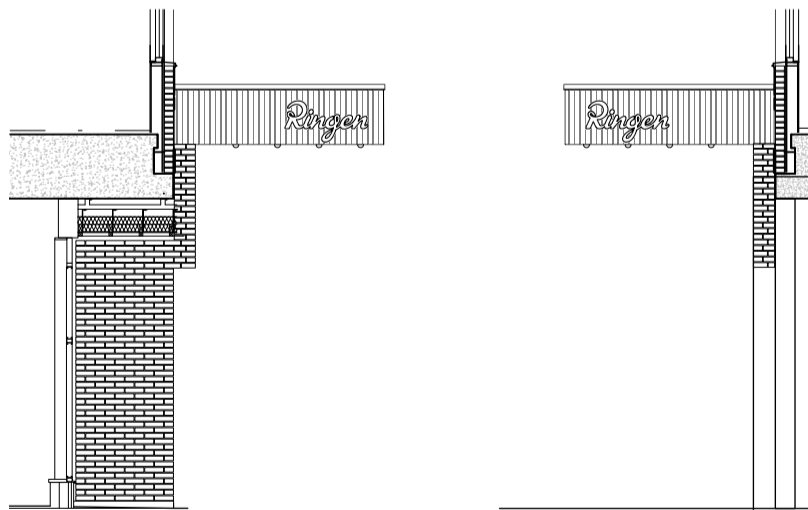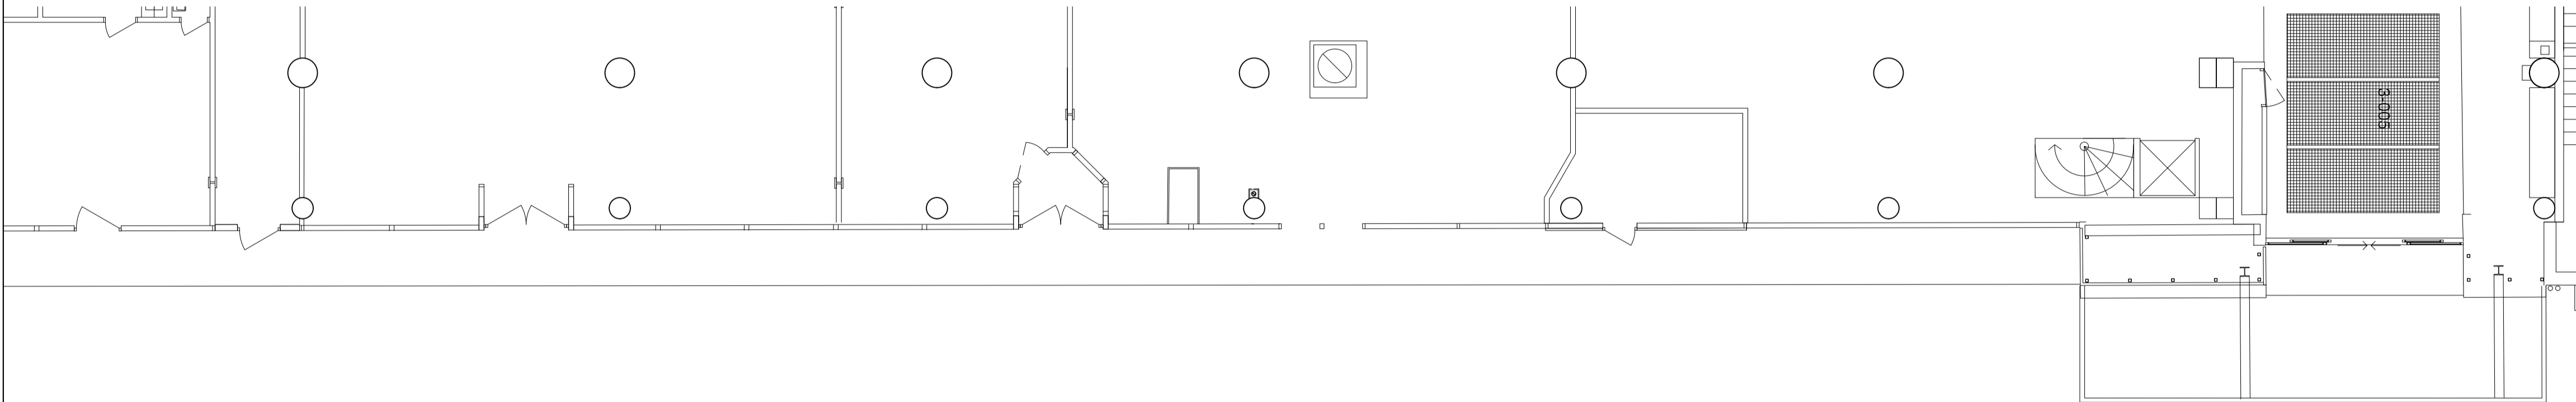

| BET | | ÄNDRINGEN AVISER | DATUM | SIGN |
|---|-----------------------------------|-----------------------|---------------------------|------|
| RELATIONSHANDLING | | | | |
| <div><div><div>AMF Fastigheter</div><div></div></div><div>Kv REKTANGELN 21</div></div> | | | | |
| A | Equator Stockholm AB | Tel: 08-506 025 00 | | |
| K | iKubik Konstruktions Stockholm AB | Tel: 08-121 572 90 | | |
| E | Rejlers | Tel: 077- 178 00 00 | | |
| V | Poab | Tel: 08-98 78 60 | | |
| W | Poab | Tel: 08-98 78 60 | | |
| SP | Convise | Tel: 08-400 297 50 | | |
| BR | Brandskyddslaget | Tel: 08-588 188 00 | | |
| L | | | | |
| UPPRISAD NR 1868 | | RITAD AV TS | HANDLEGGARE A. Lignell | |
| DATUM 2024-10-16 | | ANSVARIG J. Becker | | |
| RINGEN 2.0 | | | | |
| PLANUTSNITT SAMT FASADUTSNITT | | | | |
| PLAN 3 GATUPLAN FASAD MOT ÖSTER | | | | |
| DEL 3 | | | | |
| SKALA 1:100 | RITNINGSNUMMER A-42-4-0202 | | | BET |