


FÖRKLARINGAR

Ritningsunderlag för befintliga delar kan avvika mot verkligheten.



Tb - Tegel

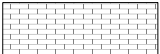


TP - Träpanel



ST - Skärmtak ovan bostadsentré



S - Sockel decton

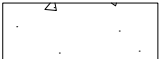

Sb - Bet. sockel


HÄNVISNINGAR

ÖVERSIKTSPLAN PLAN 03:
A-40-1-003

PLANUTSNITT PLAN 03:
A-40-1-0301 PLANUTSNITT DEL 1
A-40-1-0302 PLANUTSNITT DEL 2
A-40-1-0303 PLANUTSNITT DEL 3
A-40-1-0304 PLANUTSNITT DEL 4
A-40-1-0305 PLANUTSNITT DEL 5
A-40-1-0306 PLANUTSNITT DEL 6
A-40-1-0307 PLANUTSNITT DEL 7
A-40-1-0308 PLANUTSNITT DEL 8
A-40-1-0309 PLANUTSNITT DEL 9

FASADER:
A-42-3-0100 FASAD MOT RINGVÄGEN (SÖDER)
A-42-3-0200 FASAD MOT GÖTGATAN (ÖSTER)
A-42-3-0300 FASAD MOT DALSLANDSGATAN (NORR)
A-42-3-0400 FASAD MOT ÄLVSBORGPARKEN (VÄSTER)

DELFAASADER
A-42-4-0101 PLANUTSNITT FASAD MOT SÖDER DEL 5
A-42-4-0102 PLANUTSNITT FASAD MOT SÖDER DEL 6
A-42-4-0201 PLANUTSNITT FASAD MOT ÖSTER DEL 2
A-42-4-0202 PLANUTSNITT FASAD MOT ÖSTER DEL 3
A-42-4-0203 PLANUTSNITT FASAD MOT ÖSTER DEL 4
A-42-4-0301 PLANUTSNITT FASAD MOT NORR DEL 1
A-42-4-0401 PLANUTSNITT FASAD MOT VÄSTER DEL 7
A-42-4-0402 PLANUTSNITT FASAD MOT VÄSTER DEL 8

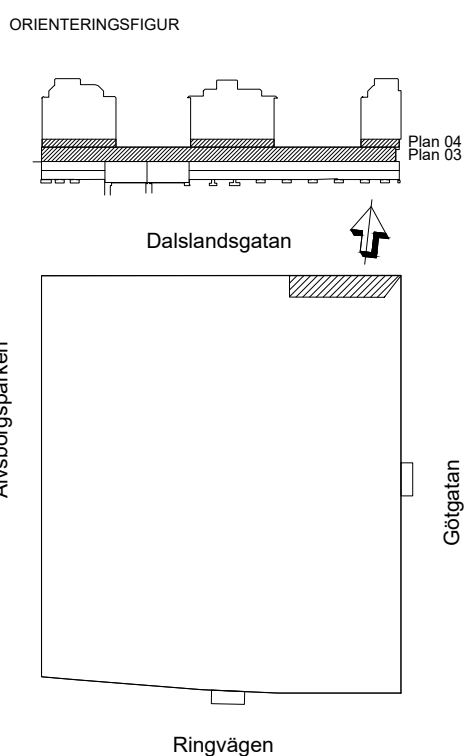

BET		ÄNDRINGEN AVSER	DATUM	SIGN
RELATIONSHANDLING				
<div><div><div></div><div>AMF Fastigheter</div></div><div></div><div>Kv REKTANGELN 21</div></div>				
A	Equator Stockholm AB	Tel: 08-506 025 00		
K	iKubik Konstruktions Stockholm AB	Tel: 08-121 572 90		
E	Rejlers	Tel: 077- 178 00 00		
V	Poab	Tel: 08-98 78 60		
W	Poab	Tel: 08-98 78 60		
SP	Convise	Tel: 08-400 297 50		
BR	Brandskyddslaget	Tel: 08-588 188 00		
L				
UPPRISAD NR 1868				
RITAD AV TS		HANDLÄGGARE A. Lignell		
DATUM 2024-10-16		ANSVARIG J. Becker		
RINGEN 2.0				
PLANUTSNITT SAMT FASADUTSNITT				
PLAN 3 GATUPLAN, FASAD MOT NORR				
DEL 1				
SKALA 1:100		RITNINGSNUMMER A-42-4-0301		BET