



METER





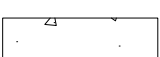
0 1 2 3 4 5 10

A1-FORMAT (1:100)


A3-FORMAT (1:200)

FÖRKLARINGAR

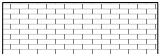Ritningsunderlag för befintliga delar kan avvika mot verkligheten.

- Tb - Tegel
- TP - Träpanel
- ST - Skärmtak ovan bostadsentré
- S - Sockel decton
- Sb - Bet. sockel

- #### HÄNVISNINGAR
- ÖVERSIKTSPLAN PLAN 03:
A-40-1-003
- PLANUTSNITT PLAN 03:
A-40-1-0301 PLANUTSNITT DEL 1
A-40-1-0302 PLANUTSNITT DEL 2
A-40-1-0303 PLANUTSNITT DEL 3
A-40-1-0304 PLANUTSNITT DEL 4
A-40-1-0305 PLANUTSNITT DEL 5
A-40-1-0306 PLANUTSNITT DEL 6
A-40-1-0307 PLANUTSNITT DEL 7
A-40-1-0308 PLANUTSNITT DEL 8
A-40-1-0309 PLANUTSNITT DEL 9
- FASADER:
A-42-3-0100 FASAD MOT RINGVÄGEN (SÖDER)
A-42-3-0200 FASAD MOT GÖTGATAN (ÖSTER)
A-42-3-0300 FASAD MOT DALSLANDSGATAN (NORR)
A-42-3-0400 FASAD MOT ALVSBORGPARKEN (VÄSTER)
- DELFAASADER
A-42-4-0101 PLANUTSNITT FASAD MOT SÖDER DEL 5
A-42-4-0102 PLANUTSNITT FASAD MOT SÖDER DEL 6
A-42-4-0201 PLANUTSNITT FASAD MOT ÖSTER DEL 2
A-42-4-0202 PLANUTSNITT FASAD MOT ÖSTER DEL 3
A-42-4-0203 PLANUTSNITT FASAD MOT ÖSTER DEL 4
A-42-4-0301 PLANUTSNITT FASAD MOT NORR DEL 1
A-42-4-0401 PLANUTSNITT FASAD MOT VÄSTER DEL 7
A-42-4-0402 PLANUTSNITT FASAD MOT VÄSTER DEL 8

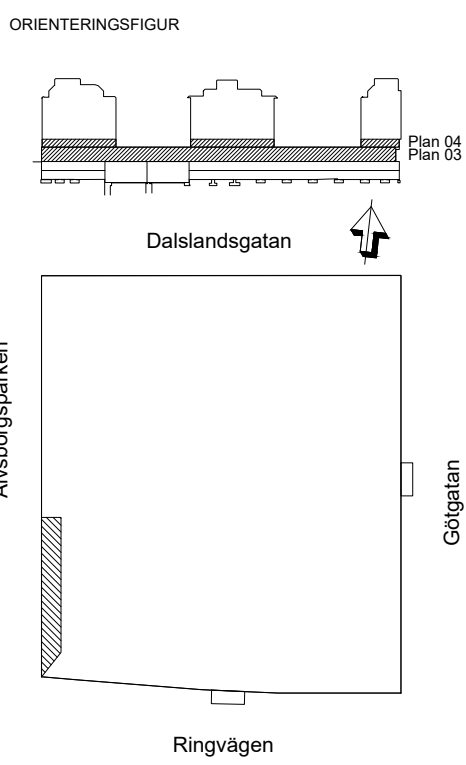

BET	ÄNDRINGEN AVISER	DATUM	SIGN
RELATIONSHANDLING			
<div>AMF Fastigheter<div>AMF</div>Kv REKTANGELN 21</div>			
A	Equator Stockholm AB	Tel: 08-506 025 00	
K	iKubik Konstruktions Stockholm AB	Tel: 08-121 572 90	
E	Rejlers	Tel: 077-178 00 00	
V	Poab	Tel: 08-98 78 60	
W	Poab	Tel: 08-98 78 60	
SP	Convise	Tel: 08-400 297 50	
BR	Brandskyddslaget	Tel: 08-588 188 00	
L			
UPPRÄGARE 1868		RITAD AV TS	HANDLÄGGARE A. Lignell
DATUM: 2024-10-16		ANSVARIG J. Becker	
RINGEN 2.0 PLANUTSNITT SAMT FASADUTSNITT PLAN 3 GATUPLAN, FASAD MOT VÄSTER DEL 7			
SKALA 1:100		RITINGSNUMMER A-42-4-0401	BET