


FÖRKLARINGAR

Ritningsunderlag för befintliga delar kan avvika mot verkligheten.



Tb - Tegel

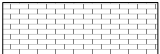


TP - Träpanel



ST - Skärmtak ovan bostadsentré



S - Sockel decton

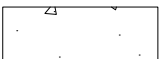

Sb - Bet. sockel

HÄNVISNINGAR

ÖVERSIKTSPLAN PLAN 03:
A-40-1-003

PLANUTSNITT PLAN 03:


A-40-1-0301 PLANUTSNITT DEL 1
A-40-1-0302 PLANUTSNITT DEL 2
A-40-1-0303 PLANUTSNITT DEL 3
A-40-1-0304 PLANUTSNITT DEL 4
A-40-1-0305 PLANUTSNITT DEL 5
A-40-1-0306 PLANUTSNITT DEL 6
A-40-1-0307 PLANUTSNITT DEL 7
A-40-1-0308 PLANUTSNITT DEL 8
A-40-1-0309 PLANUTSNITT DEL 9

FASADER:

A-42-3-0100 FASAD MOT RINGVÄGEN (SÖDER)
A-42-3-0200 FASAD MOT GÖTGATAN (ÖSTER)
A-42-3-0300 FASAD MOT DALSLANDSGATAN (NORR)
A-42-3-0400 FASAD MOT ÄLVSBORGPARKEN (VÄSTER)

DELFAASADER

A-42-4-0101 PLANUTSNITT FASAD MOT SÖDER DEL 5
A-42-4-0102 PLANUTSNITT FASAD MOT SÖDER DEL 6
A-42-4-0201 PLANUTSNITT FASAD MOT ÖSTER DEL 2
A-42-4-0202 PLANUTSNITT FASAD MOT ÖSTER DEL 3
A-42-4-0203 PLANUTSNITT FASAD MOT ÖSTER DEL 4
A-42-4-0301 PLANUTSNITT FASAD MOT NORR DEL 1
A-42-4-0401 PLANUTSNITT FASAD MOT VÄSTER DEL 7
A-42-4-0402 PLANUTSNITT FASAD MOT VÄSTER DEL 8

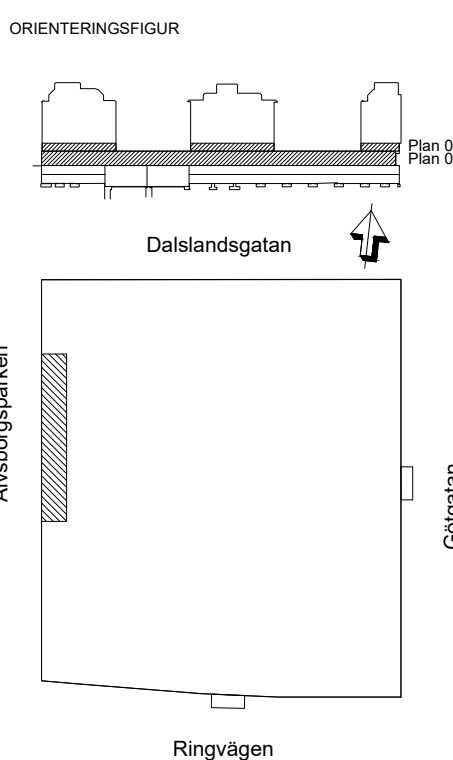

BET		ÄNDRINGEN AVISER		DATUM		SIGN	
RELATIONSHANDLING							
<div>AMF Fastigheter</div> <div>AMF</div> <div>Kv REKTANGELN 21</div>							
A	Equator Stockholm AB					Tel: 08-506 025 00	
K	iKubik Konstruktions Stockholm AB					Tel: 08-121 572 90	
E	Rejlers					Tel: 077- 178 00 00	
V	Poab					Tel: 08-98 78 60	
W	Poab					Tel: 08-98 78 60	
SP	Convise					Tel: 08-400 297 50	
BR	Brandskyddslaget					Tel: 08-588 188 00	
L							
UPPRÄG NR 1868		RITAD AV TS			HANDLÄGGARE A. Lignell		
DATUM 2024-10-16		ANSVARIG J. Becker					
RINGEN 2.0 PLANUTSNITT SAMT FASADUTSNITT PLAN 3 GATUPLAN, FASAD MOT VÄSTER DEL 8							
SKALA 1:100		RITNINGSNUMMER A-42-4-0402				BET	