
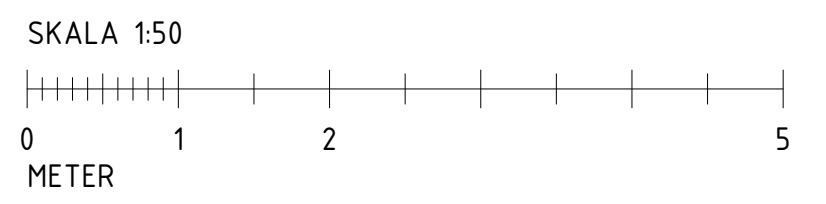


SEKTION 1:50 (A1)

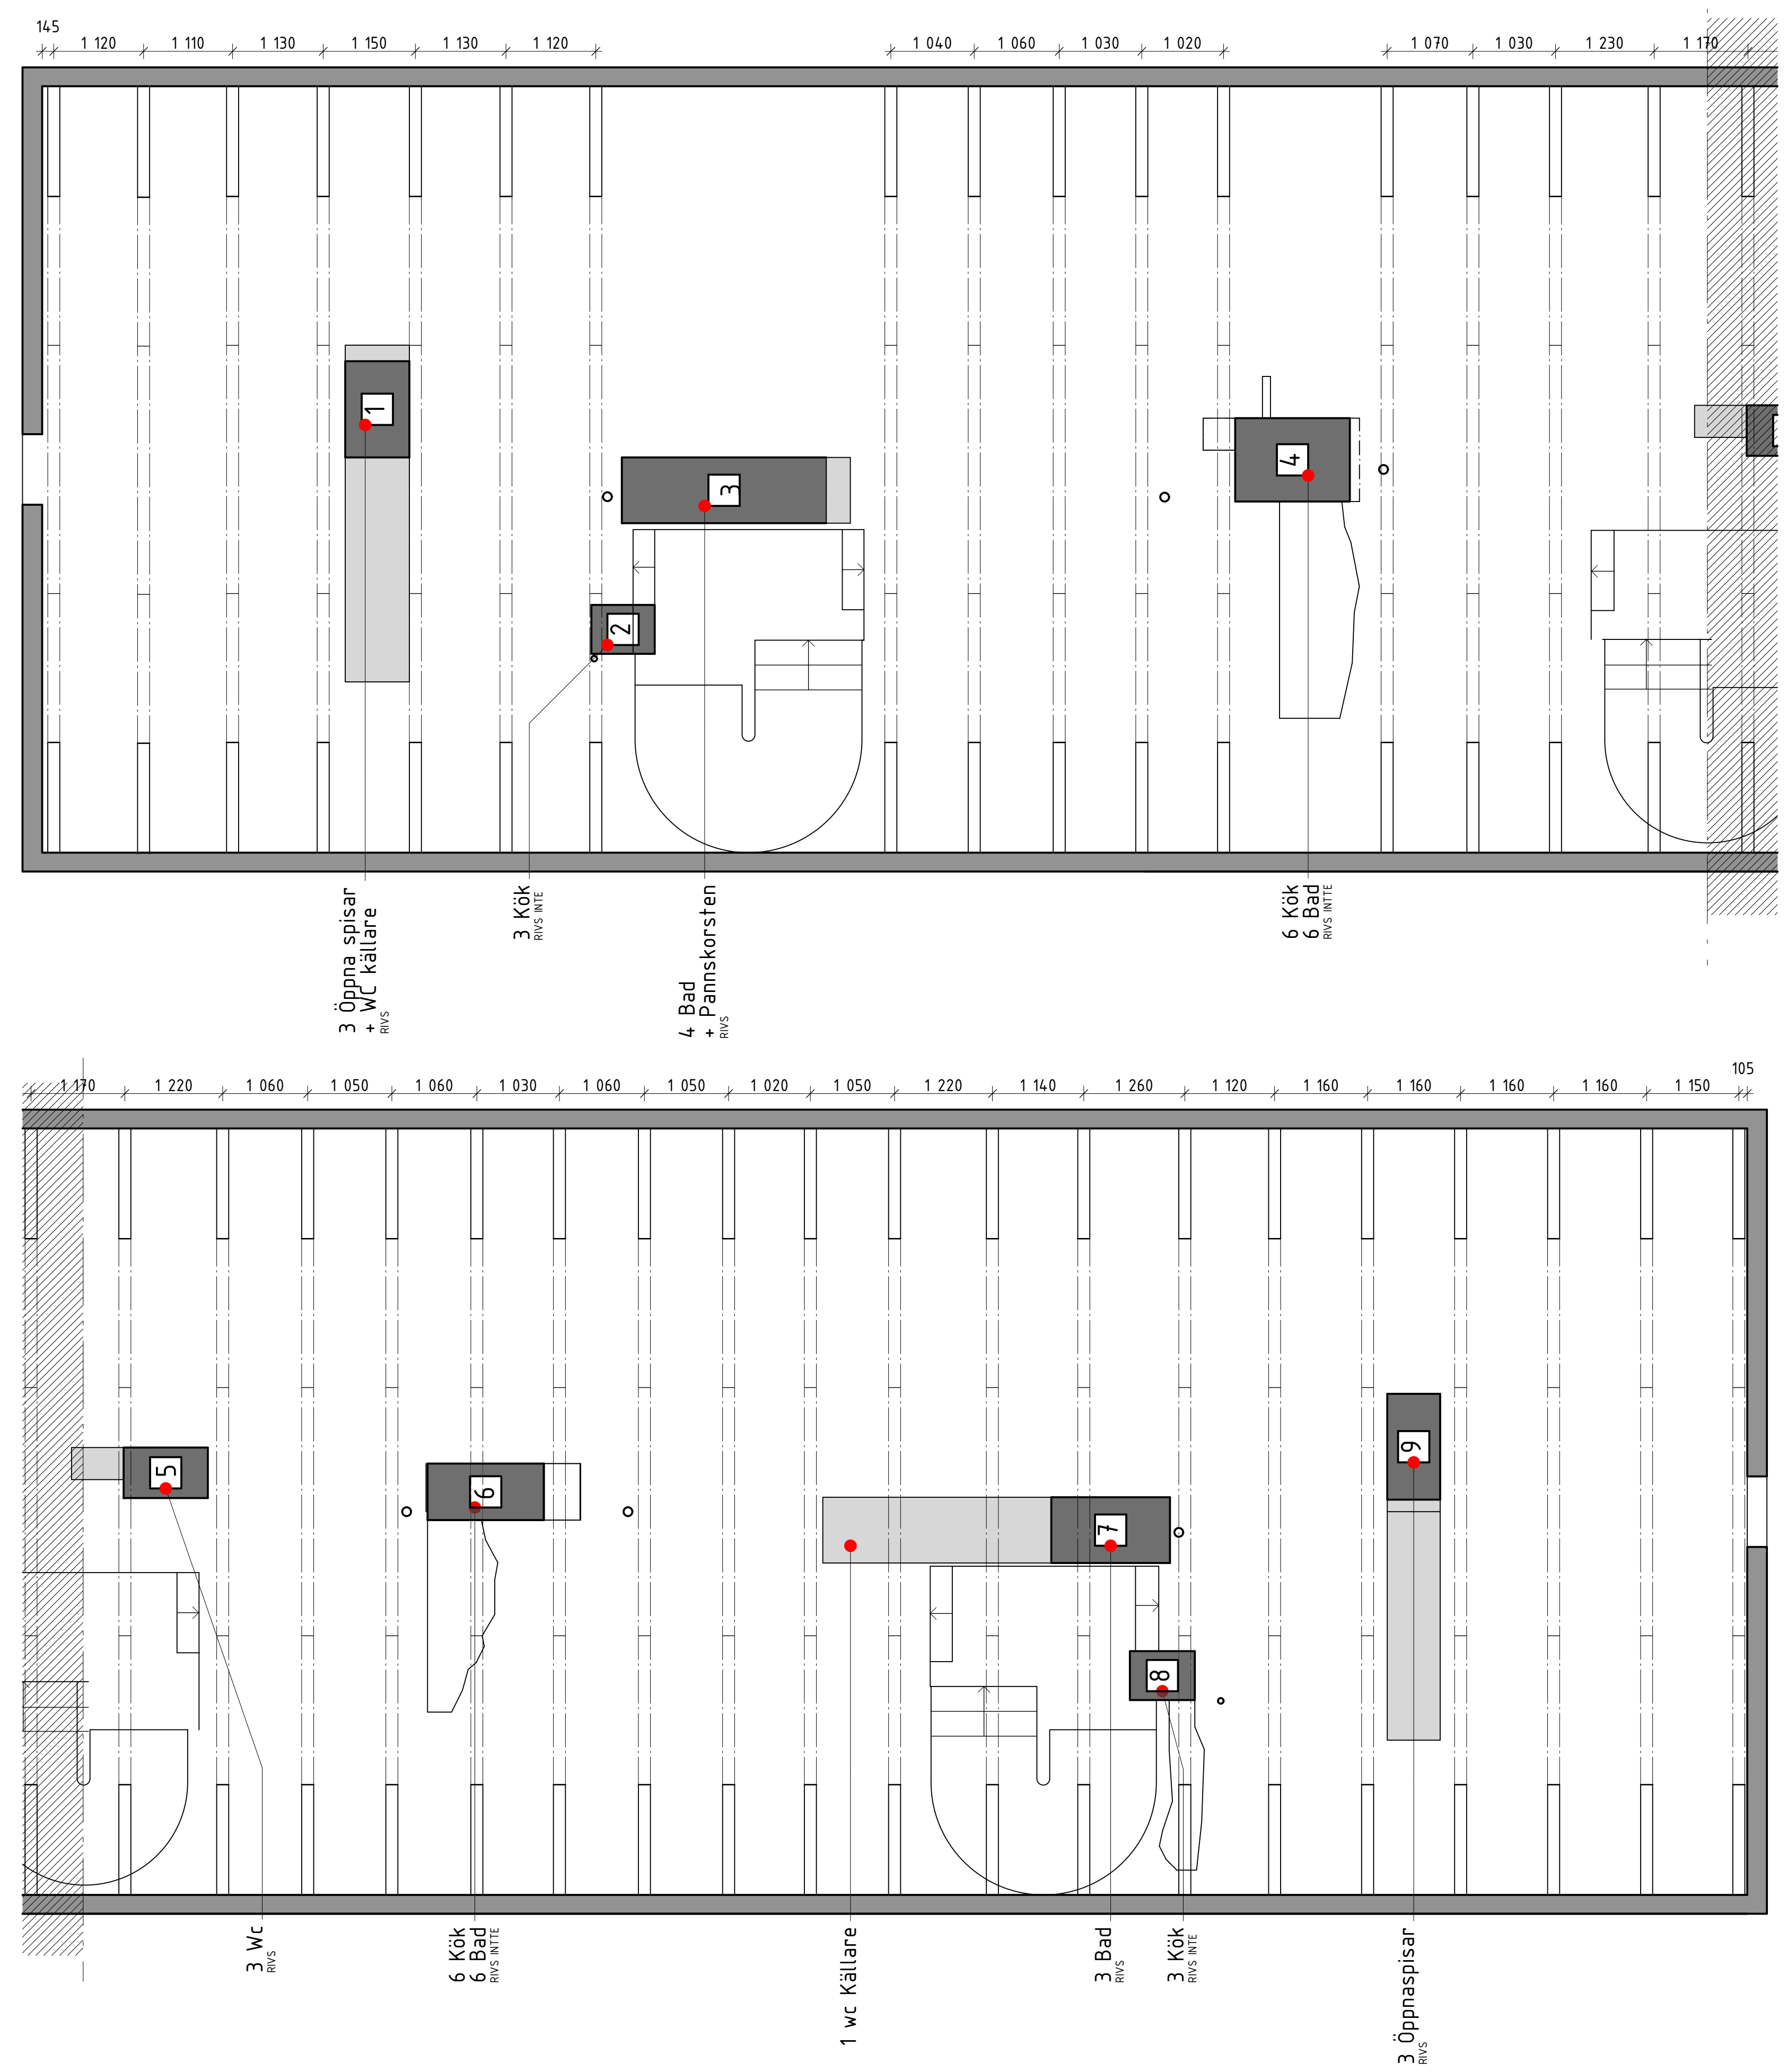

FÖRKLARINGAR


SÄMMLIGA MÄTT ANGES I MM.
PLUSHÖJDER I M. AVSER FÄRDIG YTA DÄR EJ ANNET ANGES.

FÖRESKRIFTER

MÄTT KONTROLLERAS PÅ PLATS.
MÄT INTE FRÅN RITNINGEN. ANVÄND ENBART UTSATTA MÄTT.

HÄNVISNINGAR

VINDSPLAN: A-40-1-41

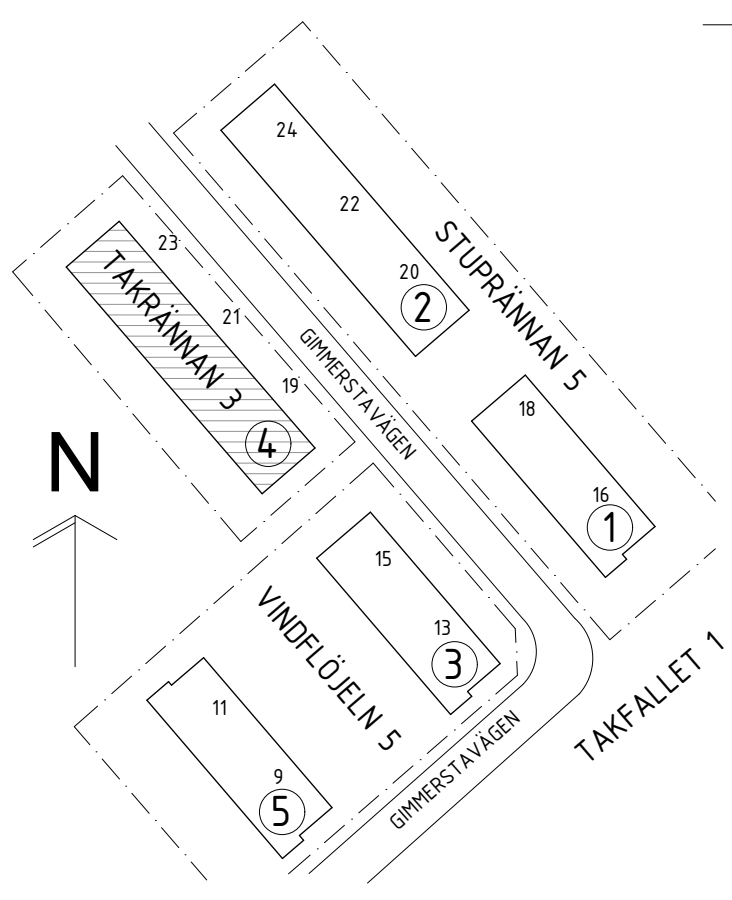

BET	ANT	ÄNDRING AVSER	DATUM	Sign.
RELATIONSHANDLING				
TAKRÄNNAN 3 HUS 4, GIMMERSTAVÄGEN 19-23				
2BK Swedenborgsgatan 2 118 48 Söckholm				
A	2BK	ARKITEKTER / + 08 518 179 00 / WWW.2BKA.SE		
UPPDRAG NR	963	RITAD AV	HW	HANDLAGGARE
DATUM	2024-10-22	ANSVARIG	JOEL HEDGREN	JH
VINDSPLAN BEFINTLIG				
SKALA	A1 - 1:50 A3 - 50%	NUMMER	A-40-1-40	BET