

FÖRKLARINGAR

SÄMMLIGA MÄTT ANGES I MM.
PLUSHÖJDER I M. AVSER FÄRDIG YTA DÄR EJ ANNET ANGES.

- BEFINTLIG SKORSTEN
- BEFINTLIG VÄGG
- NY VÄGG
- E160

GOLV:
3-STÄVPARKETT DÄR EJ ANNET ANGES.

- KLINKER 150 X 150 MM
- KLINKER 300 X 300 MM

TRAPPSTEG MED KONTRASTMARKERING


K/F: KYL OCH FRYS
ST4: STÄDSKÄP MED BARNSÄKERTSKÄP 400 MM BREDD
G6: GARDEROB 600 MM BREDD
VÄGGSKÄP SVEDEBERGS 770301 30X13X70

FÖRESKRIFTER

MÄTT KONTROLLERAS PÅ PLATS.
MÄT INTE FRÄN RITNINGEN. ANVÄND ENBART UTSÄTTA MÄTT.

HÄNVISNINGAR

VINDSPLAN BEFINTLIG: A-40-1-40
TAKPLAN: A-40-1-42
SEKTIONER: A-40-2-41
FÖNSTER UPPSTÄLLNING: A-42-4-41
ELPLAN: A-46-1-41
UPPSTÄLLNINGAR, KÖK: A-46-4-41

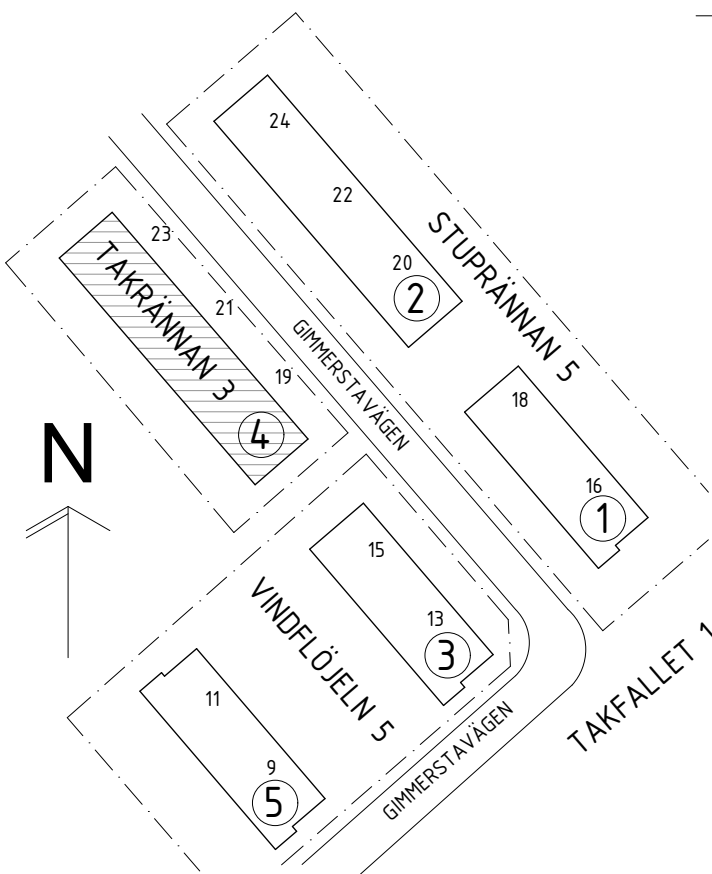

BET	ANT	ÄNDRING AVSER	DATUM	Sign.
-----	-----	---------------	-------	-------

RELATIONSHANDLING

TAKRÄNNAN 3
HUS 4, GIMMERSTAVÄGEN 19-23



ZBK

Swedenborgsgatan 2
118 48 Söckholm

A	2BK ARKITEKTER / + 08 518 179 00 / WWW.2BK.SE		
UPPDRAK NR	RITAD AV		HANDLAGGARE
963	HW		JH
DATUM	ANSVARIG		
2024-10-22	JOEL HEDGREN		

VINDSPLAN

SKALA	NUMMER	BET
A1 - 1:50 A3 - 30%	A-40-1-41	

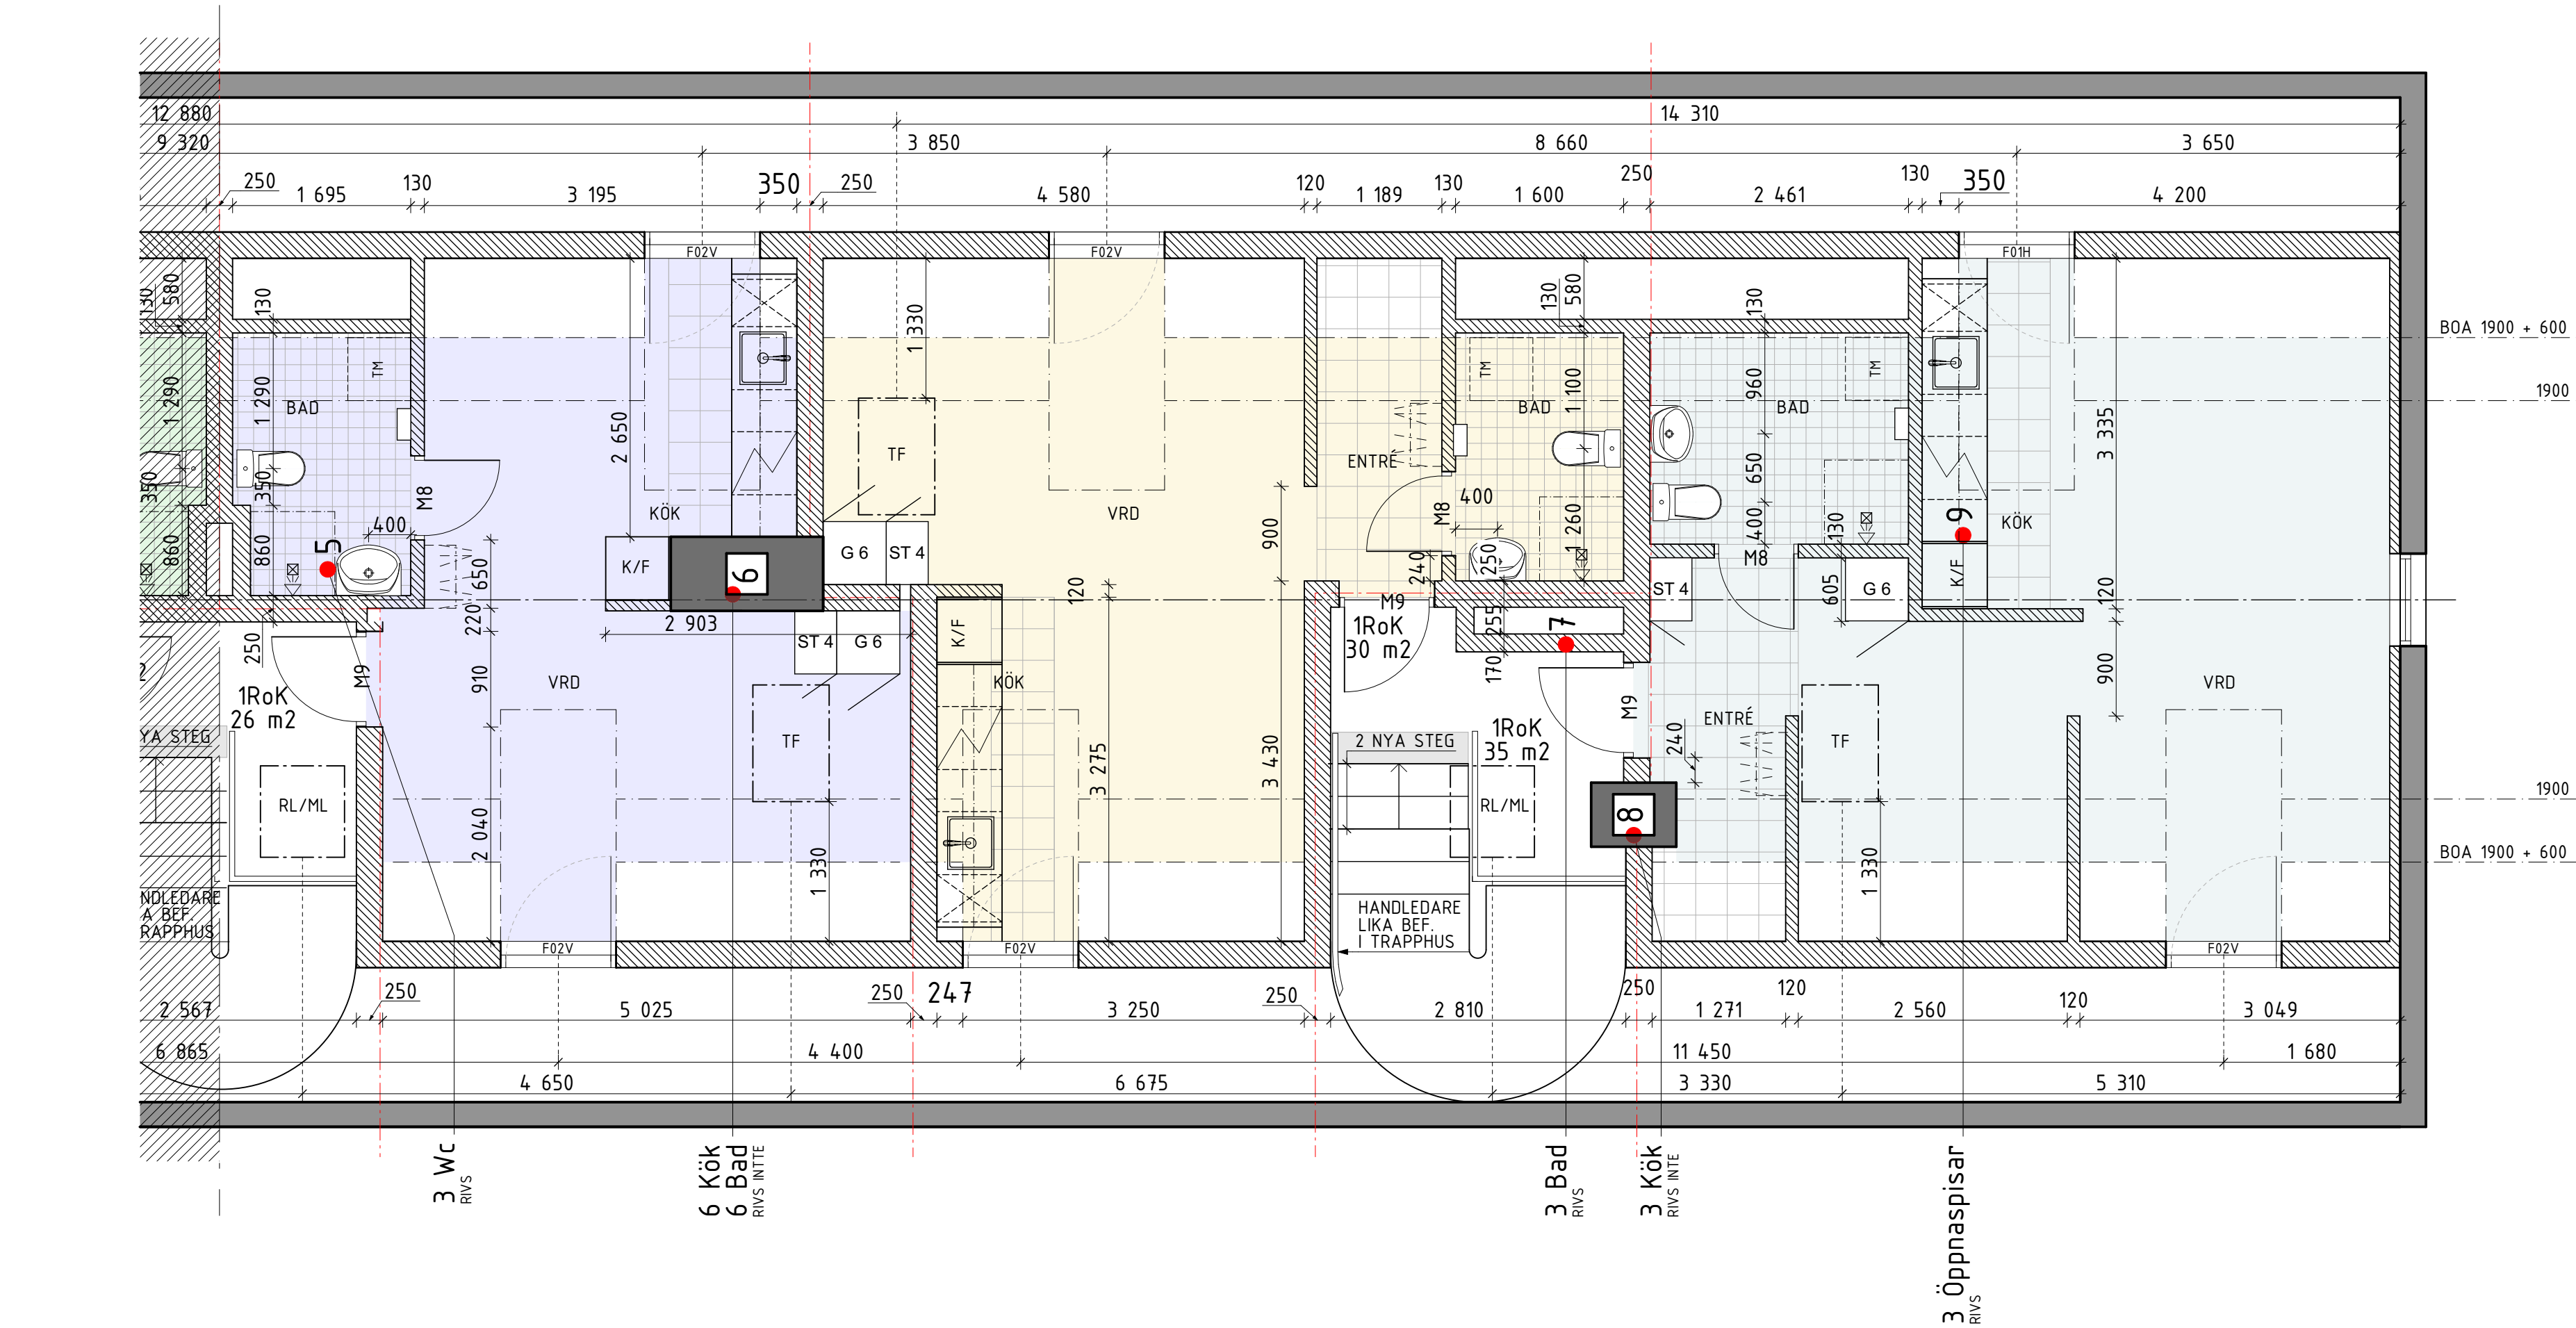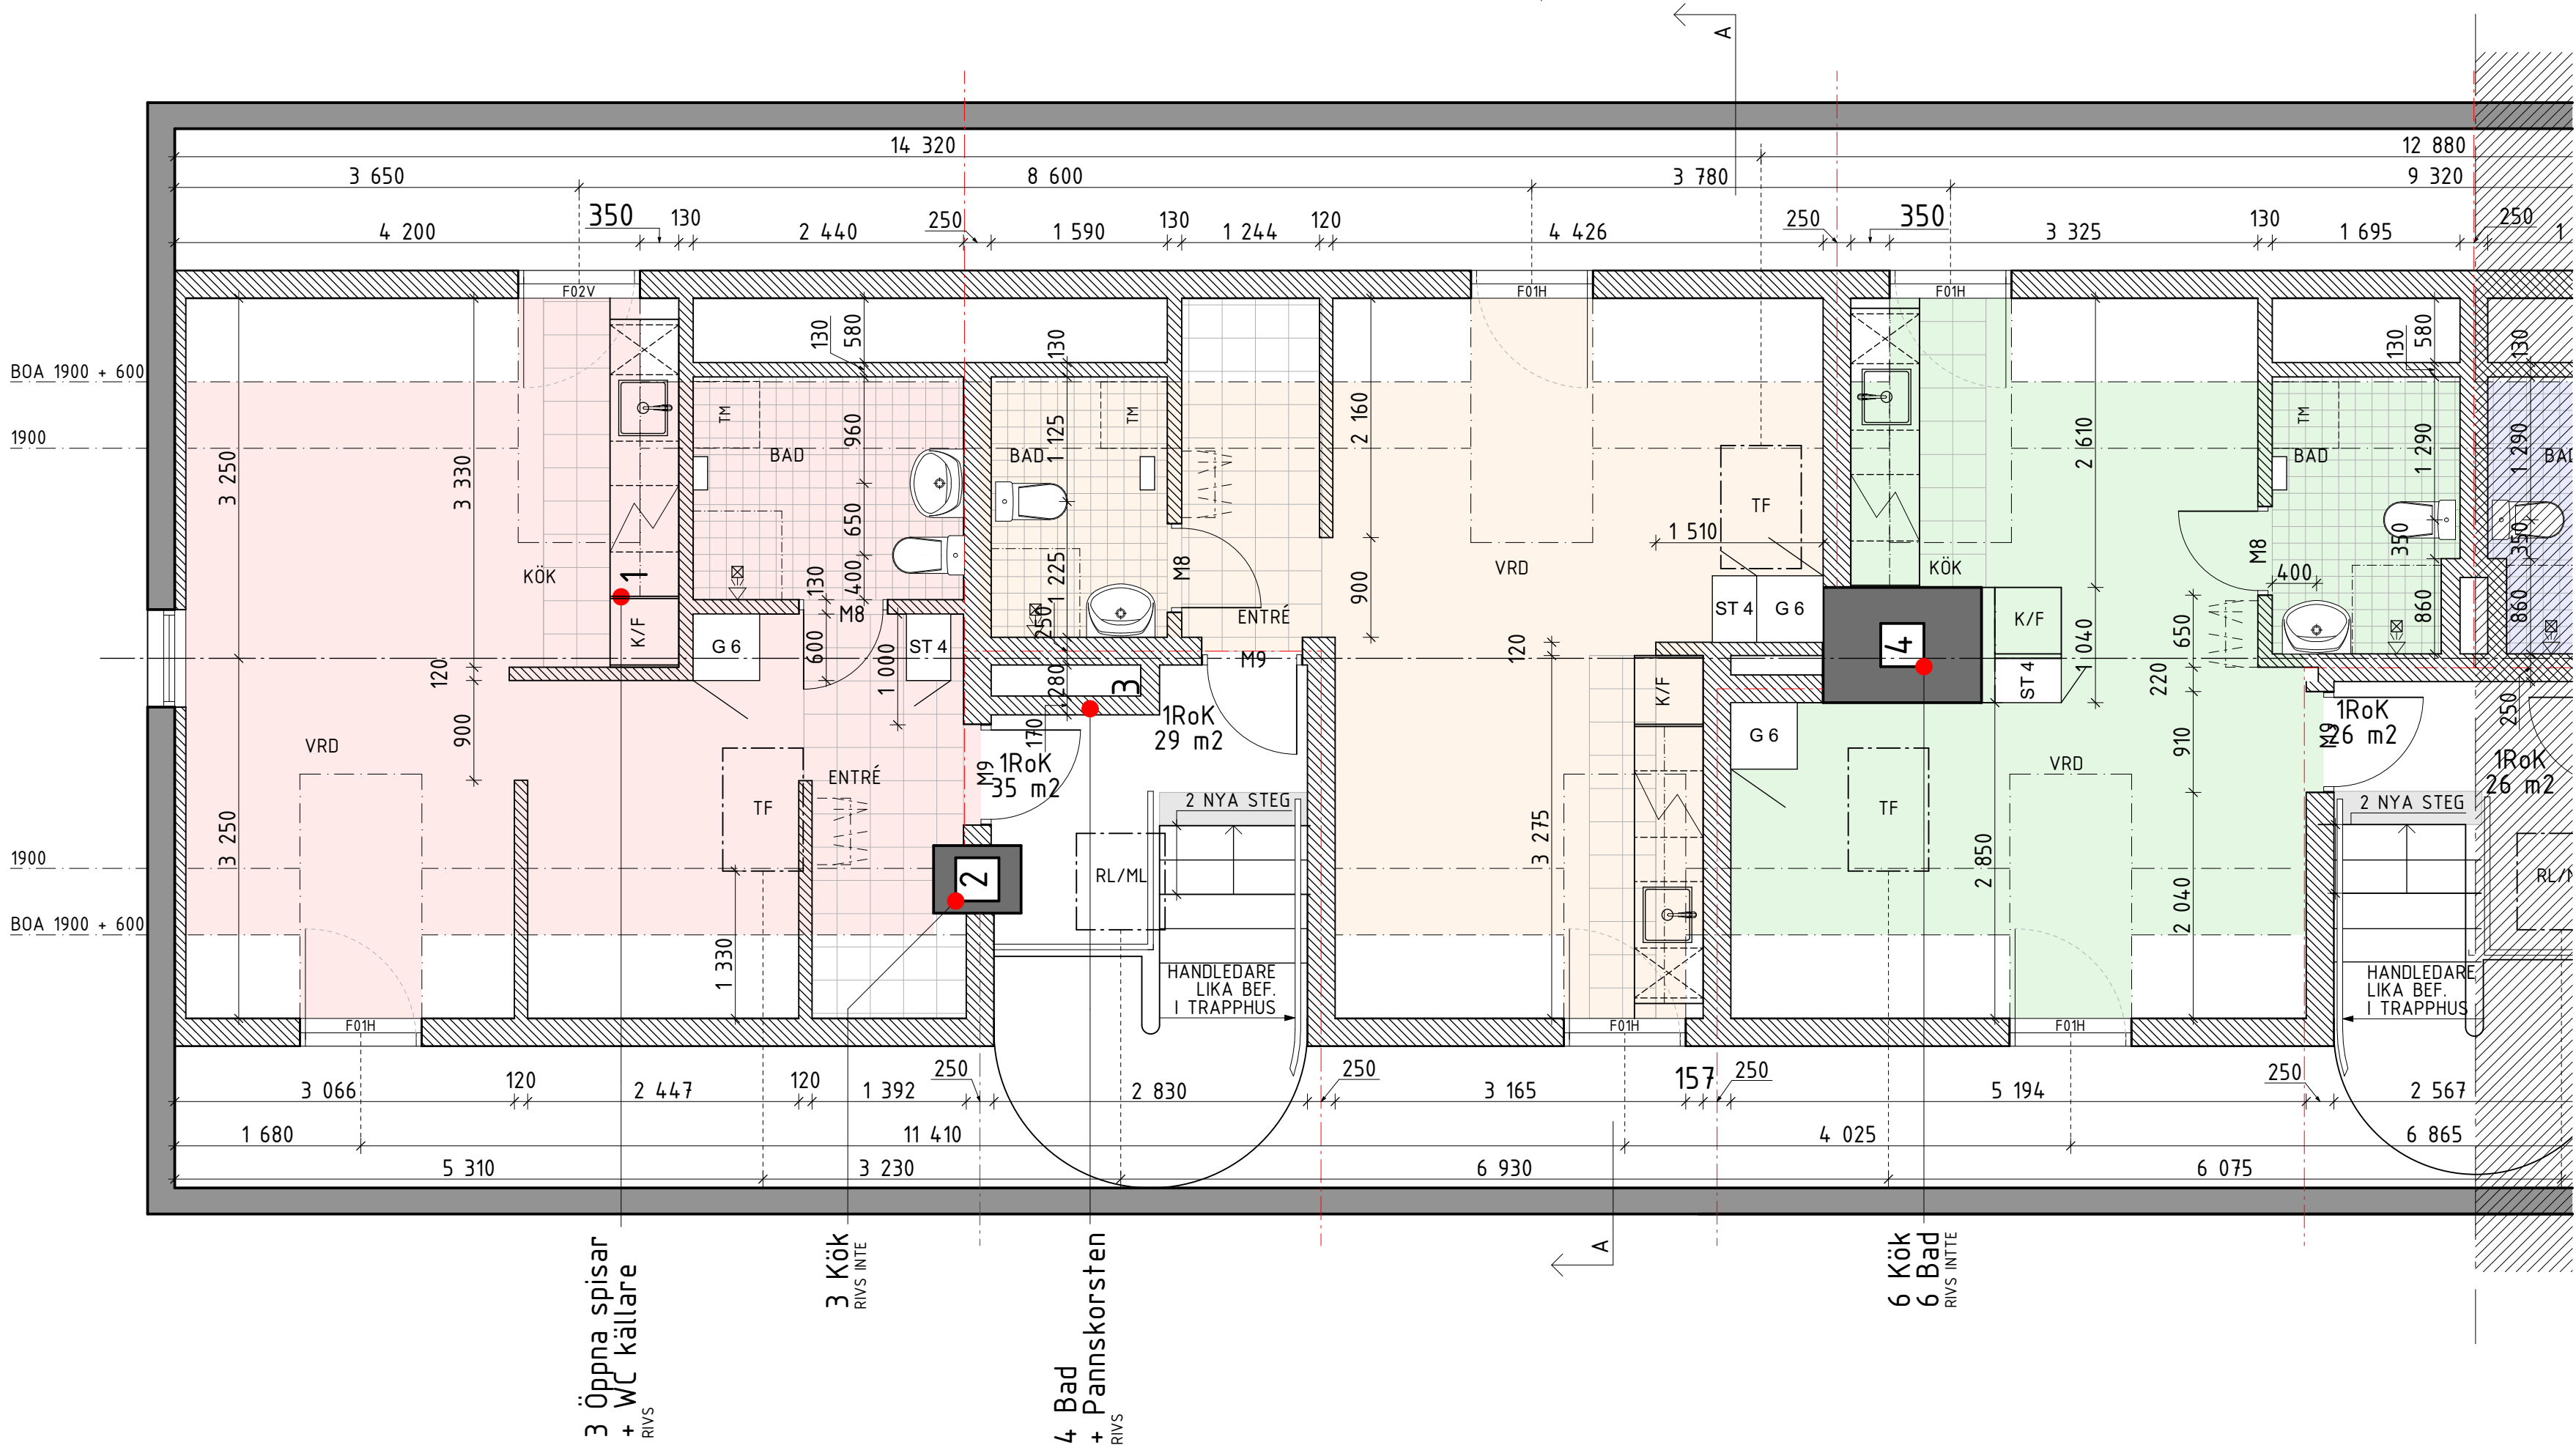

VINDSPLAN 1:50 (A1)

SKALA 1:50

