


TAKPLAN 1:50 (A1)

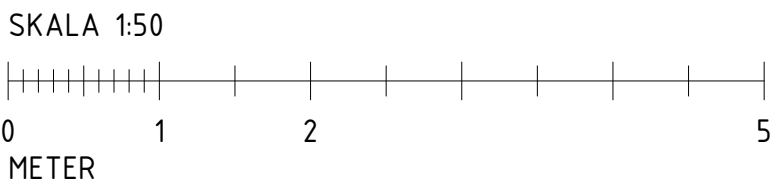

## FÖRKLARINGAR

SAMTLIGA MÅTT ANGES I MM.  
PLUSHÖJDER I M. AVSER FÄRDIG YTA DÄR EJ ANNAT ANGES.

TB = TAKBRYGGA

RL/ML = RÖKLUCKA / MANLUCKA

TK = TAKKUPA


SB = STIGBRYGGA

## FÖRESKRIFTER

MÅTT KONTROLLERAS PÅ PLATS.  
MÅT INTE FRÅN RITNINGEN. ANVÄND ENBART UTSATTA MÅTT.

## HÄNVISNINGAR

VINDSPÄN: A-40-1-41

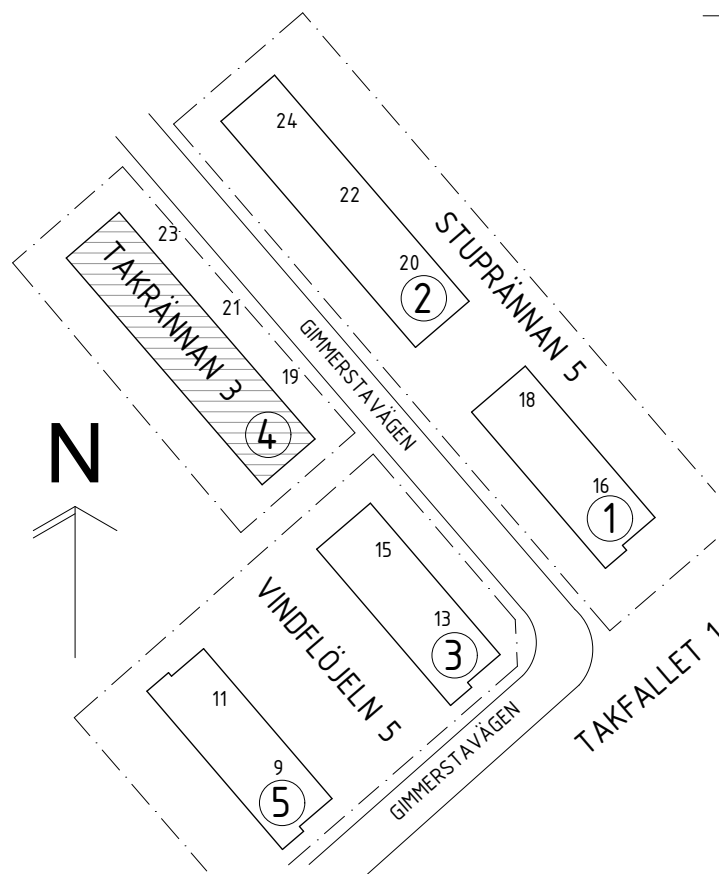

BET	ANT	ÄNDRING	AVSER	DATUM	Sign.
RELATIONSHANDLING					
TAKRÄNNAN 3 HUS 4, GIMMERSTAVÄGEN 19-23					
<b>ZBK</b> Swedenborgsgatan 2 118 48 Söckholm					
A	ZBK	ARKITEKTER	/	+ 08 518 179 00	/ WWW.ZBK.A.SE
UPPDRAG NR	963	RITAD AV	HW	HANDLAGGARE	JH
DATUM	2024-10-22	ANSVARIG	JOEL HEDGREN		
TAKPLAN					
SKALA	A1 - 1:50 A3 - 50%	NUMMER			BET
		A-40-1-42			