




SAMTLIGA MÅTT ANGES I MM.
PLUSHOJDER I M. AVSER FÄRDIG YTA DÄR EJ ANNAT ANGES

FÖRESKRIFTER

MÅTT KONTROLLERAS PÅ PLATS.
MÄT INTE FRÅN RITNINGEN. ANVÄND ENBART UTSATTA MÅTT.

HÄNVISNINGAR

VINDSPLAN: A-40-1-41

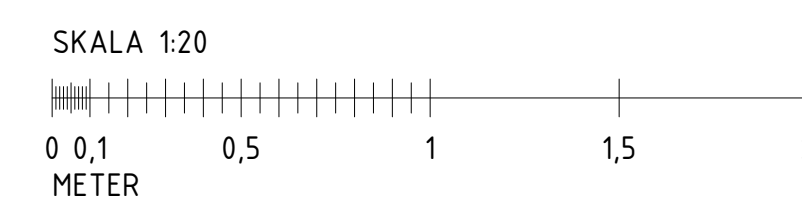

BET	ANT	ÄNDRING AVSER	DATUM	Sign
RELATIONSHANDLING				
TAKRÄNNAN 3 HUS 4, GIMMERSTAVAGEN 19-23				
2BK Swedenborgsgatan 2 118 48 Stockholm				
A	2BK ARKITEKTER / + 08 518 179 00 / WWW.2BKA.SE			
UPPDRAG NR 963	RITAD AV HW	HANDLAGGARE JH		
DATUM 2024-10-22	ANSVARIG JOEL HEDGREN			
SEKTIONER				
SKALA A1 - 1:20 A3 - 50%	NUMMER A-40-2-41			BET