




FÖRKLARINGAR
SAMTLIGA MÄTT ANGES I MM.
PLUSHOJDER I M. AVSER FÄRDIG YTA DÄR EJ ANNAT ANGES.

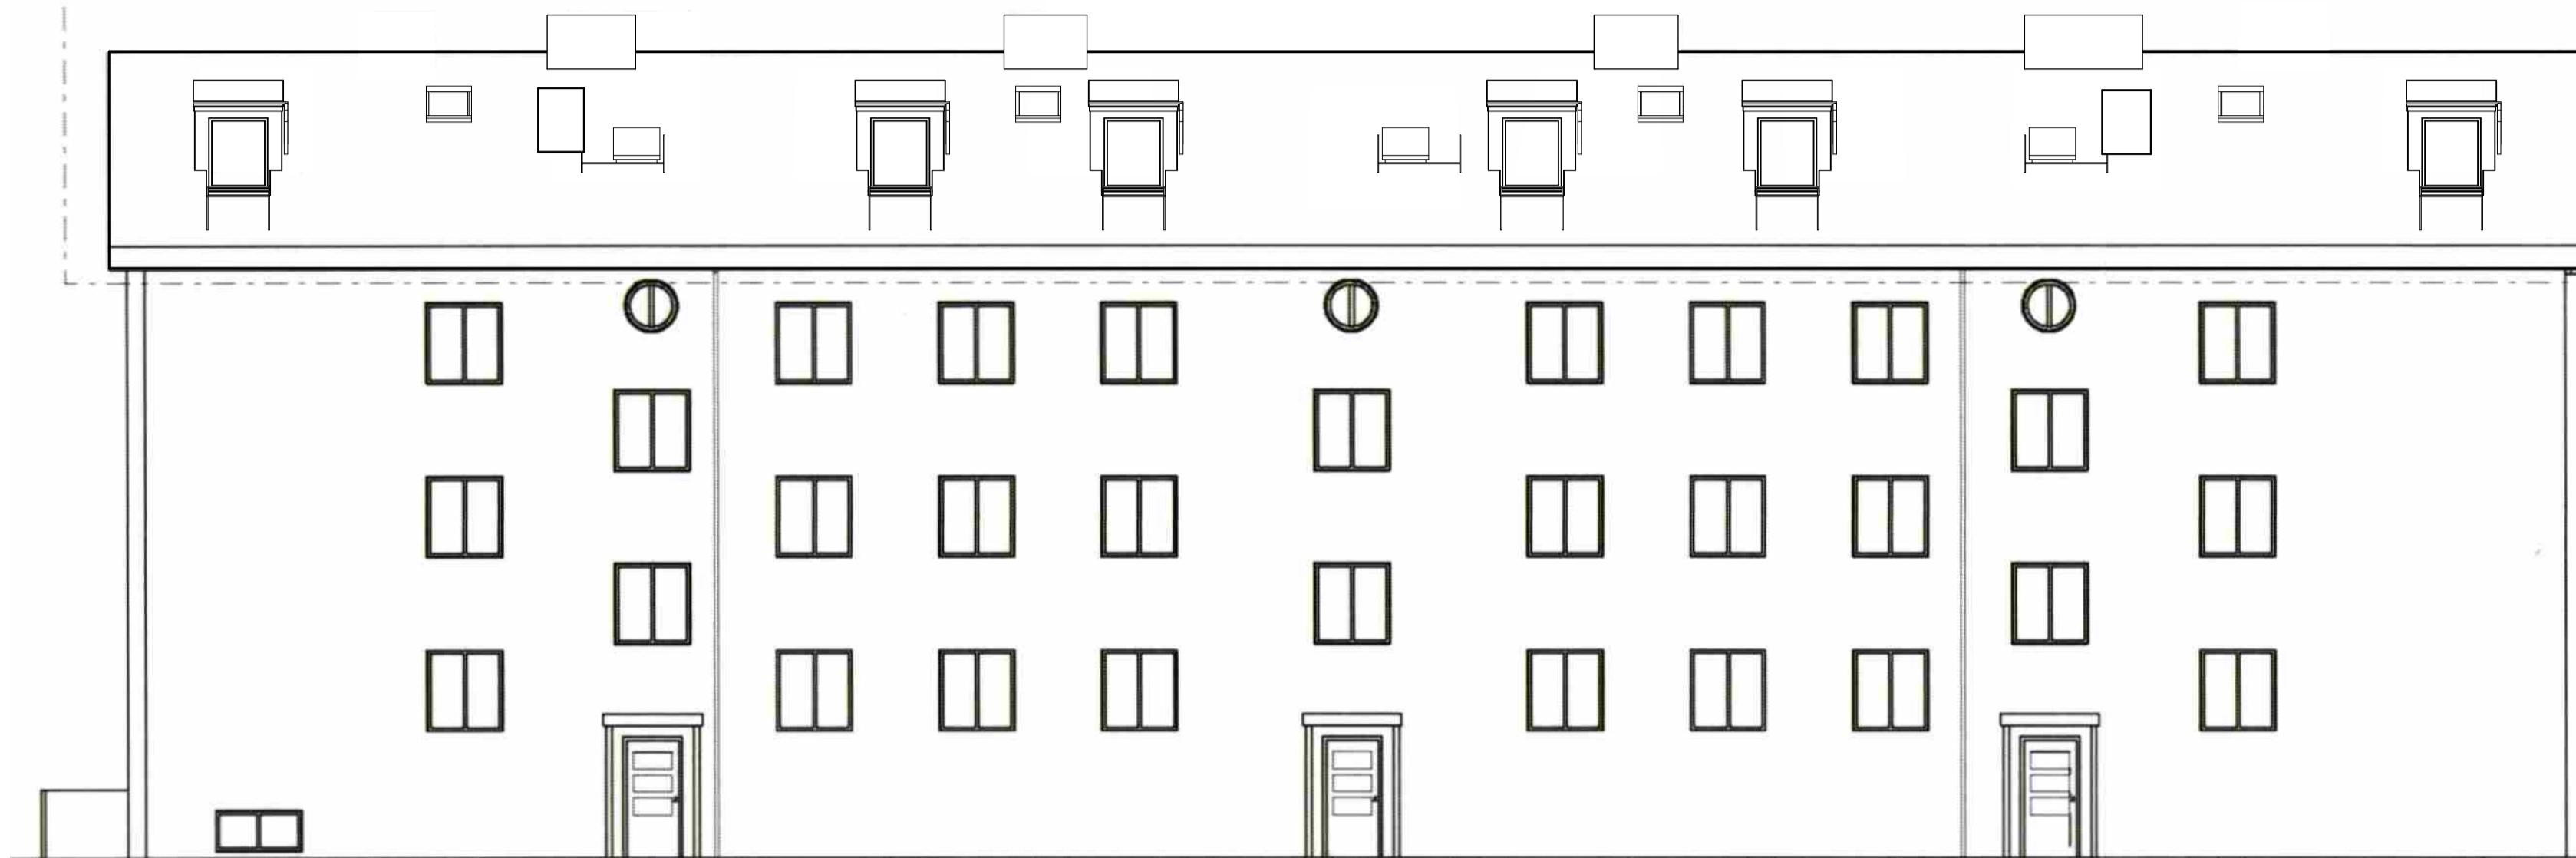

FASAD MOT NORR 1:100 (A1)

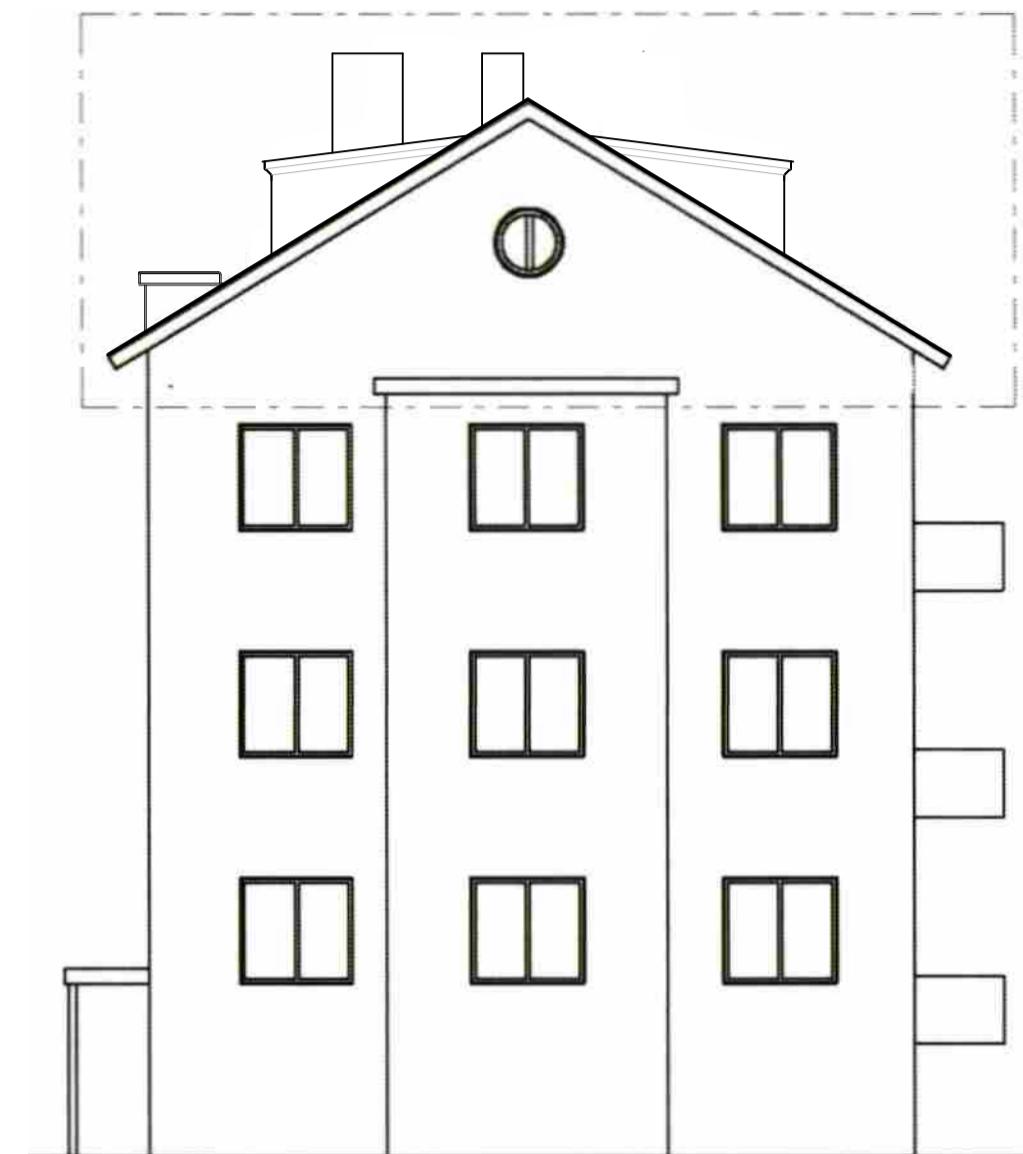

FASAD MOT VÄSTER 1:100 (A1)

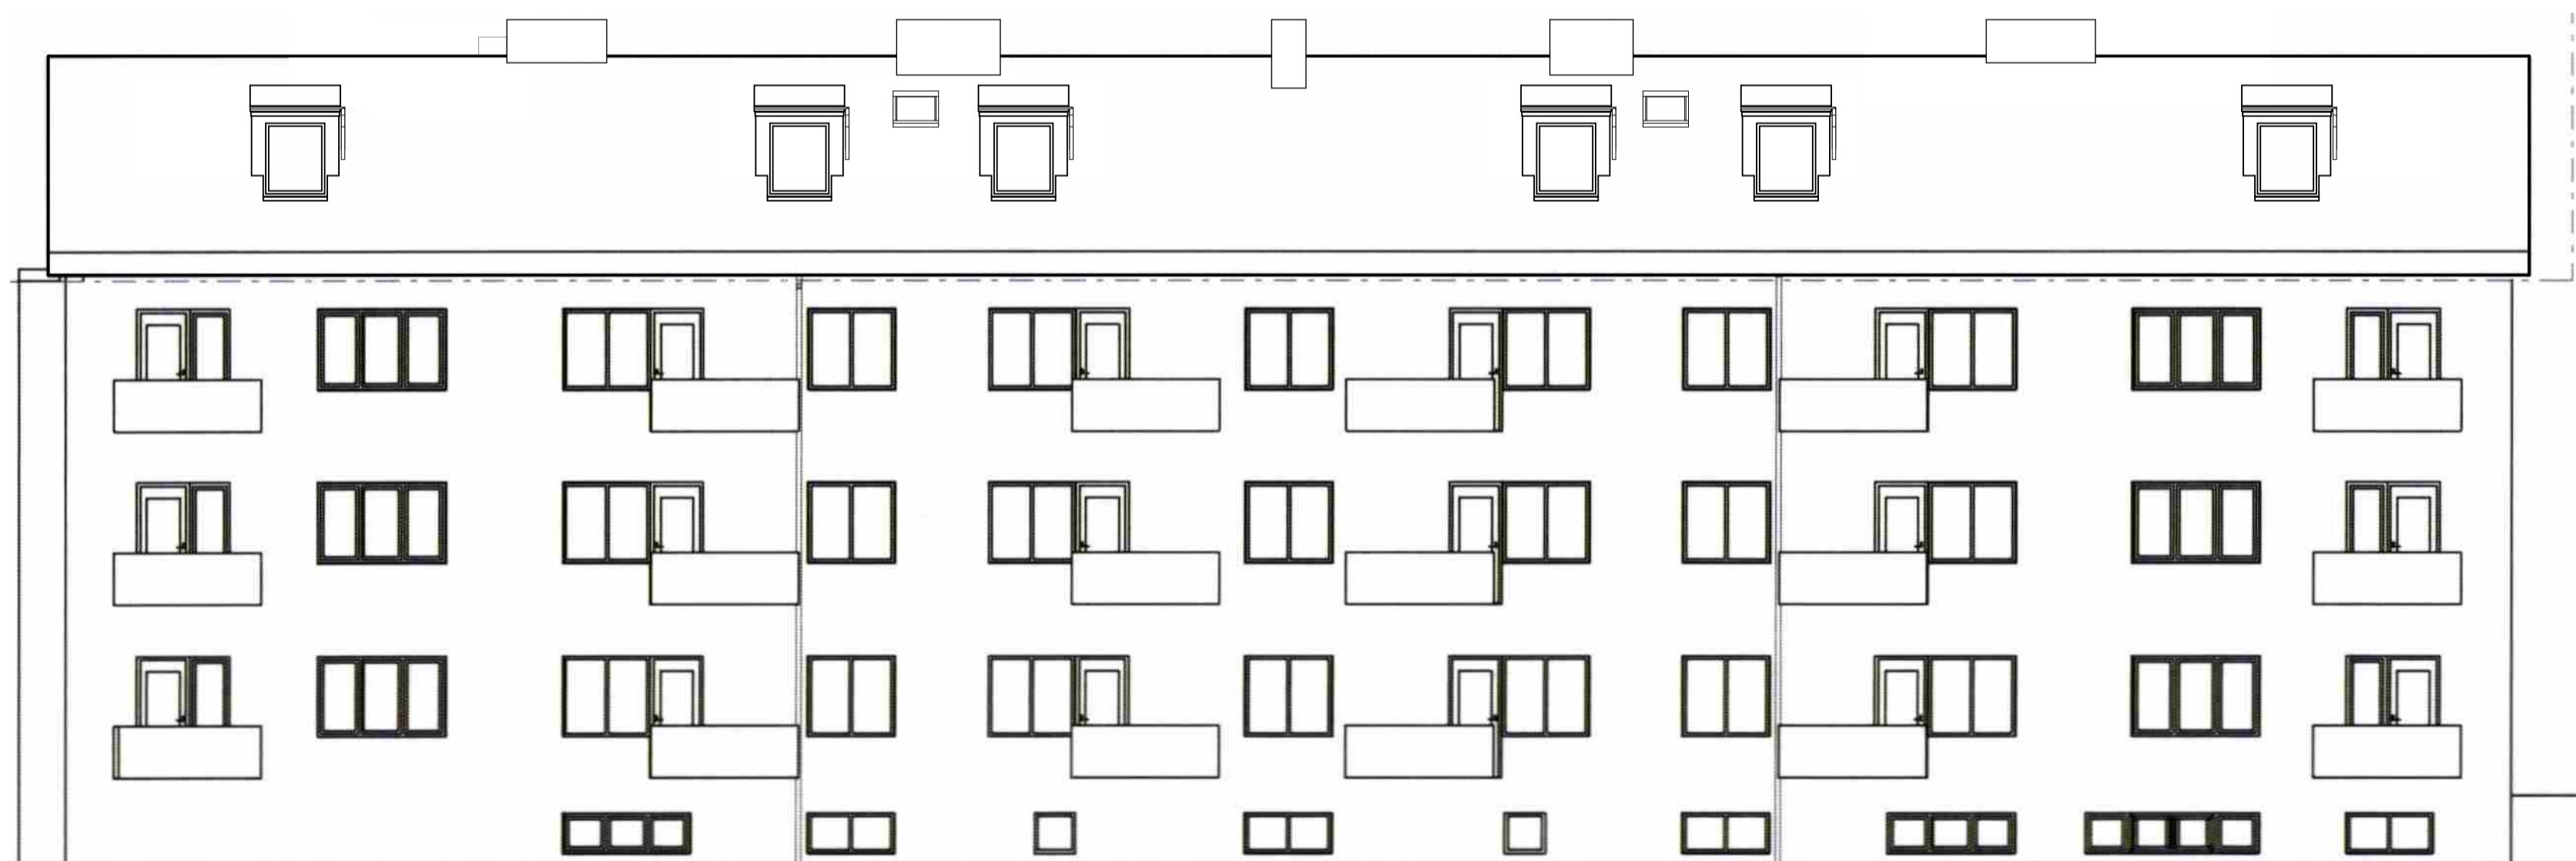


FASAD MOT SÖDER 1:100 (A1)



FASAD MOT ÖSTER 1:100 (A1)

FÖRESKRIFTER
MÄTT KONTROLLERAS PÅ PLATS.
MÄTT INTE FRÅN RITNINGEN. ANVÄND ENBART UTSATTA MÄTT.

HÄVNISNINGAR
VINDSPLAN: A-40-1-41
TAKPLAN: A-40-1-42

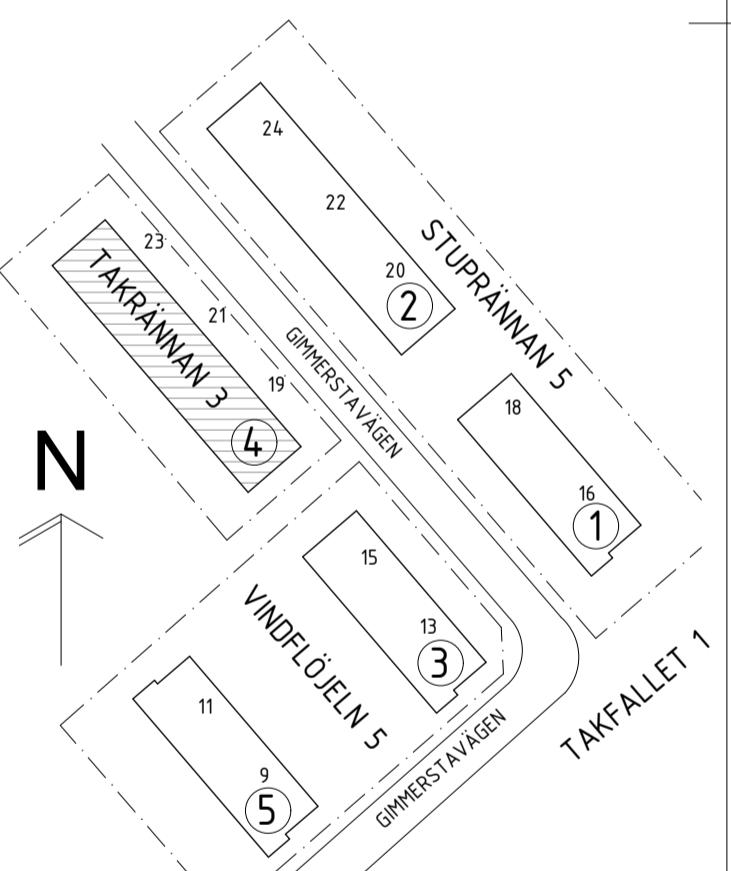

BET ANT ÄNDRING AVSER DATUM Sign.

RELATIONSHANDLING

TAKRÄNNAN 3
HUS 4, GIMMERSTAVÄGEN 19-23

ZBK
Swedenborgsgatan 2
118 48 Stockholm

A	ZBK ARKITEKTER / + 08 518 179 00 / www.zbk.se		
UPPDAG NR	RITAD AV	HANDLAGGARE	
963	HW	JH	
DATUM ANSVARIG			
2024-10-22 JOËL HEDGREN			
FASADER			
SKALA A1 - 1:100 A3 - 50% NUMMER A-40-3-41 BET			
SKALA	0 1 2 5 10	METER	