 
 
 


UPPSTÄLLNING FÖNSTER HUS 4		
	F01H	F02V
		
TYP	SIDOHÄNGD	SIDOHÄNGD
ÖPPNINGSTYP	INÅTGÅENDE FÖNSTER	INÅTGÅENDE FÖNSTER
HÄNGNING	H	V
ANTAL	6	6
STORLEK	M11 X 13	M11 X 13
GLASTYP	2 + 1 ISOLERRUTA	2 + 1 ISOLERRUTA
KULÖR INVÄNDIGT	VIT NCS 0500	VIT NCS 0500
KULÖR UTVÄNDIGT	VIT NCS 0500	VIT NCS 0500
KARM TYP OCH MATERIAL	TRÅKARM ENL. TILLVERKARE. / OPTIONSPRIS FÖR ALUMINIUM VIT.	TRÅKARM ENL. TILLVERKARE. / OPTIONSPRIS FÖR ALUMINIUM VIT.
KARM YTBEHANDLING	TRÅKARM ENL. TILLVERKARE	TRÅKARM ENL. TILLVERKARE
DJUP KARM	ENL. TILLVERKARE	ENL. TILLVERKARE
BESLAGNING	ENL. TILLVERKARE	ENL. TILLVERKARE
TRYCKE	FIX 42, KROM + HANDTAGSSPÄRR	FIX 42, KROM + HANDTAGSSPÄRR
SÄKERHETSBSLAG	HANDTAGSSPÄRR 850, KROM	HANDTAGSSPÄRR 850, KROM
GÅNGJÄRN	ENL. TILLVERKARE	ENL. TILLVERKARE
MORKLÄGNING	MELLANGLASPERSIENNER	MELLANGLASPERSIENNER

UPPSTÄLLNING TAKFÖNSTER HUS 4	
	TF
	
TYP	TAKFÖNSTER VELUX INTEGRA SOLAR 006830 MK04
ANTAL	6
KARMYTTERMÅTT	780 x 978
KULÖR UTVÄNDIGT	KULÖR LIKA PLÅT I TAKKUPA
INVÄNDIGT YTA	VIT POLYURETAN (GGU)
MORKLÄGNING	MORKLÄGNINGSGARDIN

FÖRKLARINGAR


SÄMMLIGA MÅTT ANGES I MM.
PLUSHÖJDER I M. AVSER FÄRDIG YTA DÄR EJ ANNAT ANGES.

FÖRESKRIFTER

MÅTT KONTROLLERAS PÅ PLATS.
MÅT INTE FRÅN RITNINGEN. ANVÄND ENBART UTSATTA MÅTT.

HÄNVISNINGAR

VINDSPAN: A-40-1-41

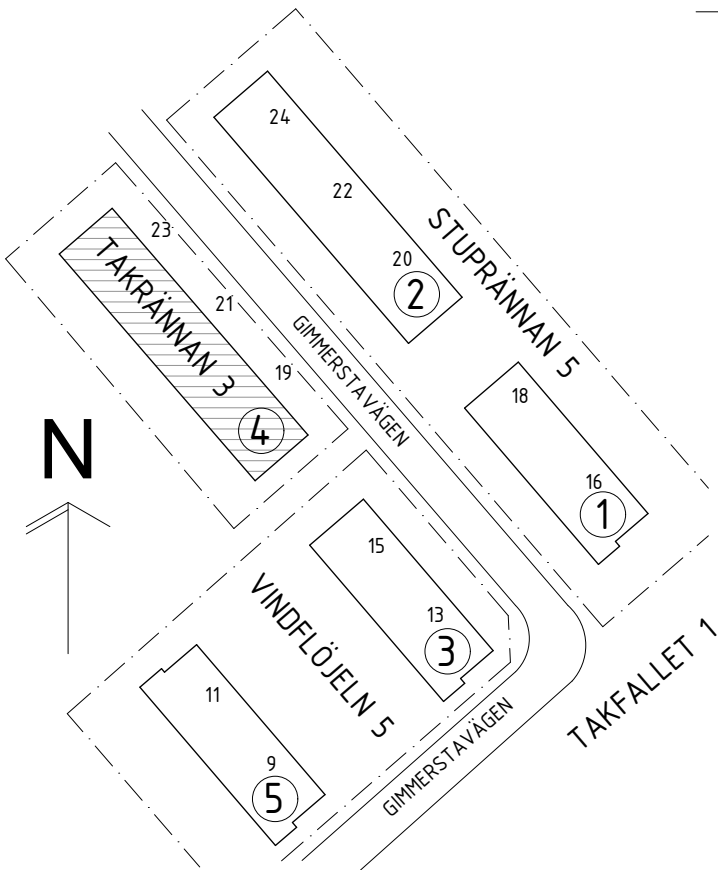

BET	ANT	ÄNDRING AVSER	DATUM	Sign.
RELATIONSHANDLING				
TAKRÄNNAN 3 HUS 4, GIMMERSTAVÄGEN 19-23				
<div><div>2BK</div><div>Swedenborgsgatan 2 118 48 Söckholm</div></div>				
A	2BK ARKITEKTER / + 08 518 179 00 / WWW.2BK.A.SE			
UPPDRAG NR	963	RITAD AV	HW	HANDLAGGARE
DATUM	2024-10-22	ANSVARIG	JOEL HEDGREN	JH
FÖNSTER UPPSTÄLLNING				
SKALA	A1 - 1:20 A3 - 50%	NUMMER	A-42-4-41	
		BET		

SKALA 1:20

