

FÖRKLARINGAR

SAMTLIGA MÅTT ANGES I MM.
PLUSHÖJDER I M. AVSER FÄRDIG YTA DÄR EJ ANNAT ANGES.

EL SYMBOLER

- TAKUTTAG
- VÄGGUTTAG
- STRÖMR. DUBBEL
- STRÖMR.
- DUBBEL ELUTTAG
- DUBBEL ELUTTAG UTANPÅLIGGANDE
- TV/DATA-UTTAG
- ELCENTRAL

ELUTAG OCH STRÖMSBRYTARE PLACERAS ÖVER VARANDRA I RÄT LINJE.

ELUTTAG OCH BRYTARE ENLIGT ENTREPRENEUR.

(A) LAMPA LIKA BEFINTLIG I TRAPPHUS

BELYSNING BADRUM OCH KÖK:

(X) IFÖ ELECTRIC Opus 200

FÖRESKRIFTER




MÅTT KONTROLLERAS PÅ PLATS.

MÅT INTE FRÅN RITNINGEN. ANVÄND ENBART UTSATTA MÅTT.

HÄNVISNINGAR

VINDSPLAN: A-40-1-41

UPPSTÄLLNINGAR, KÖK: A-46-4-41

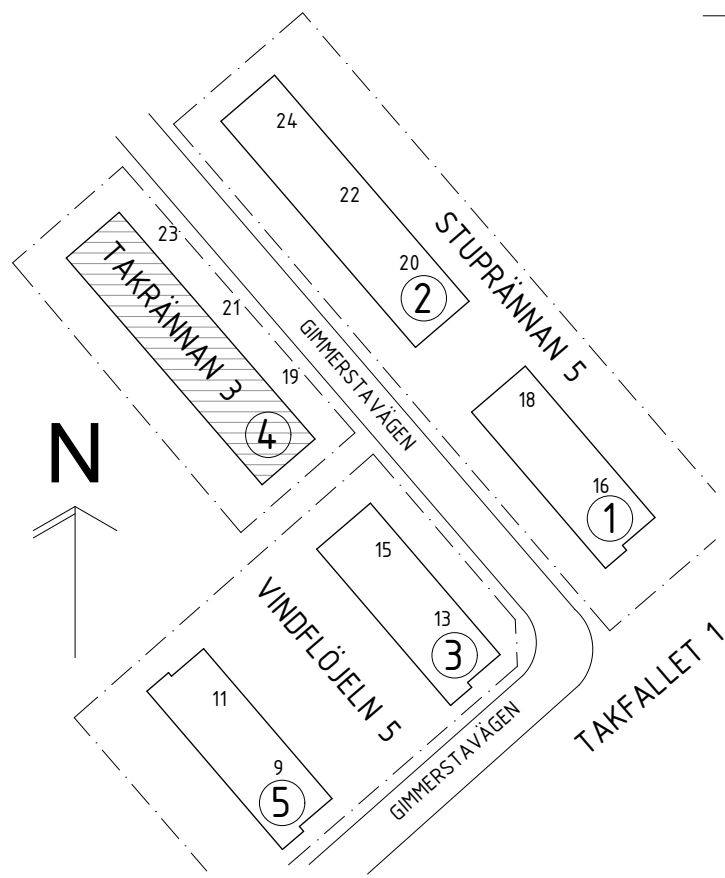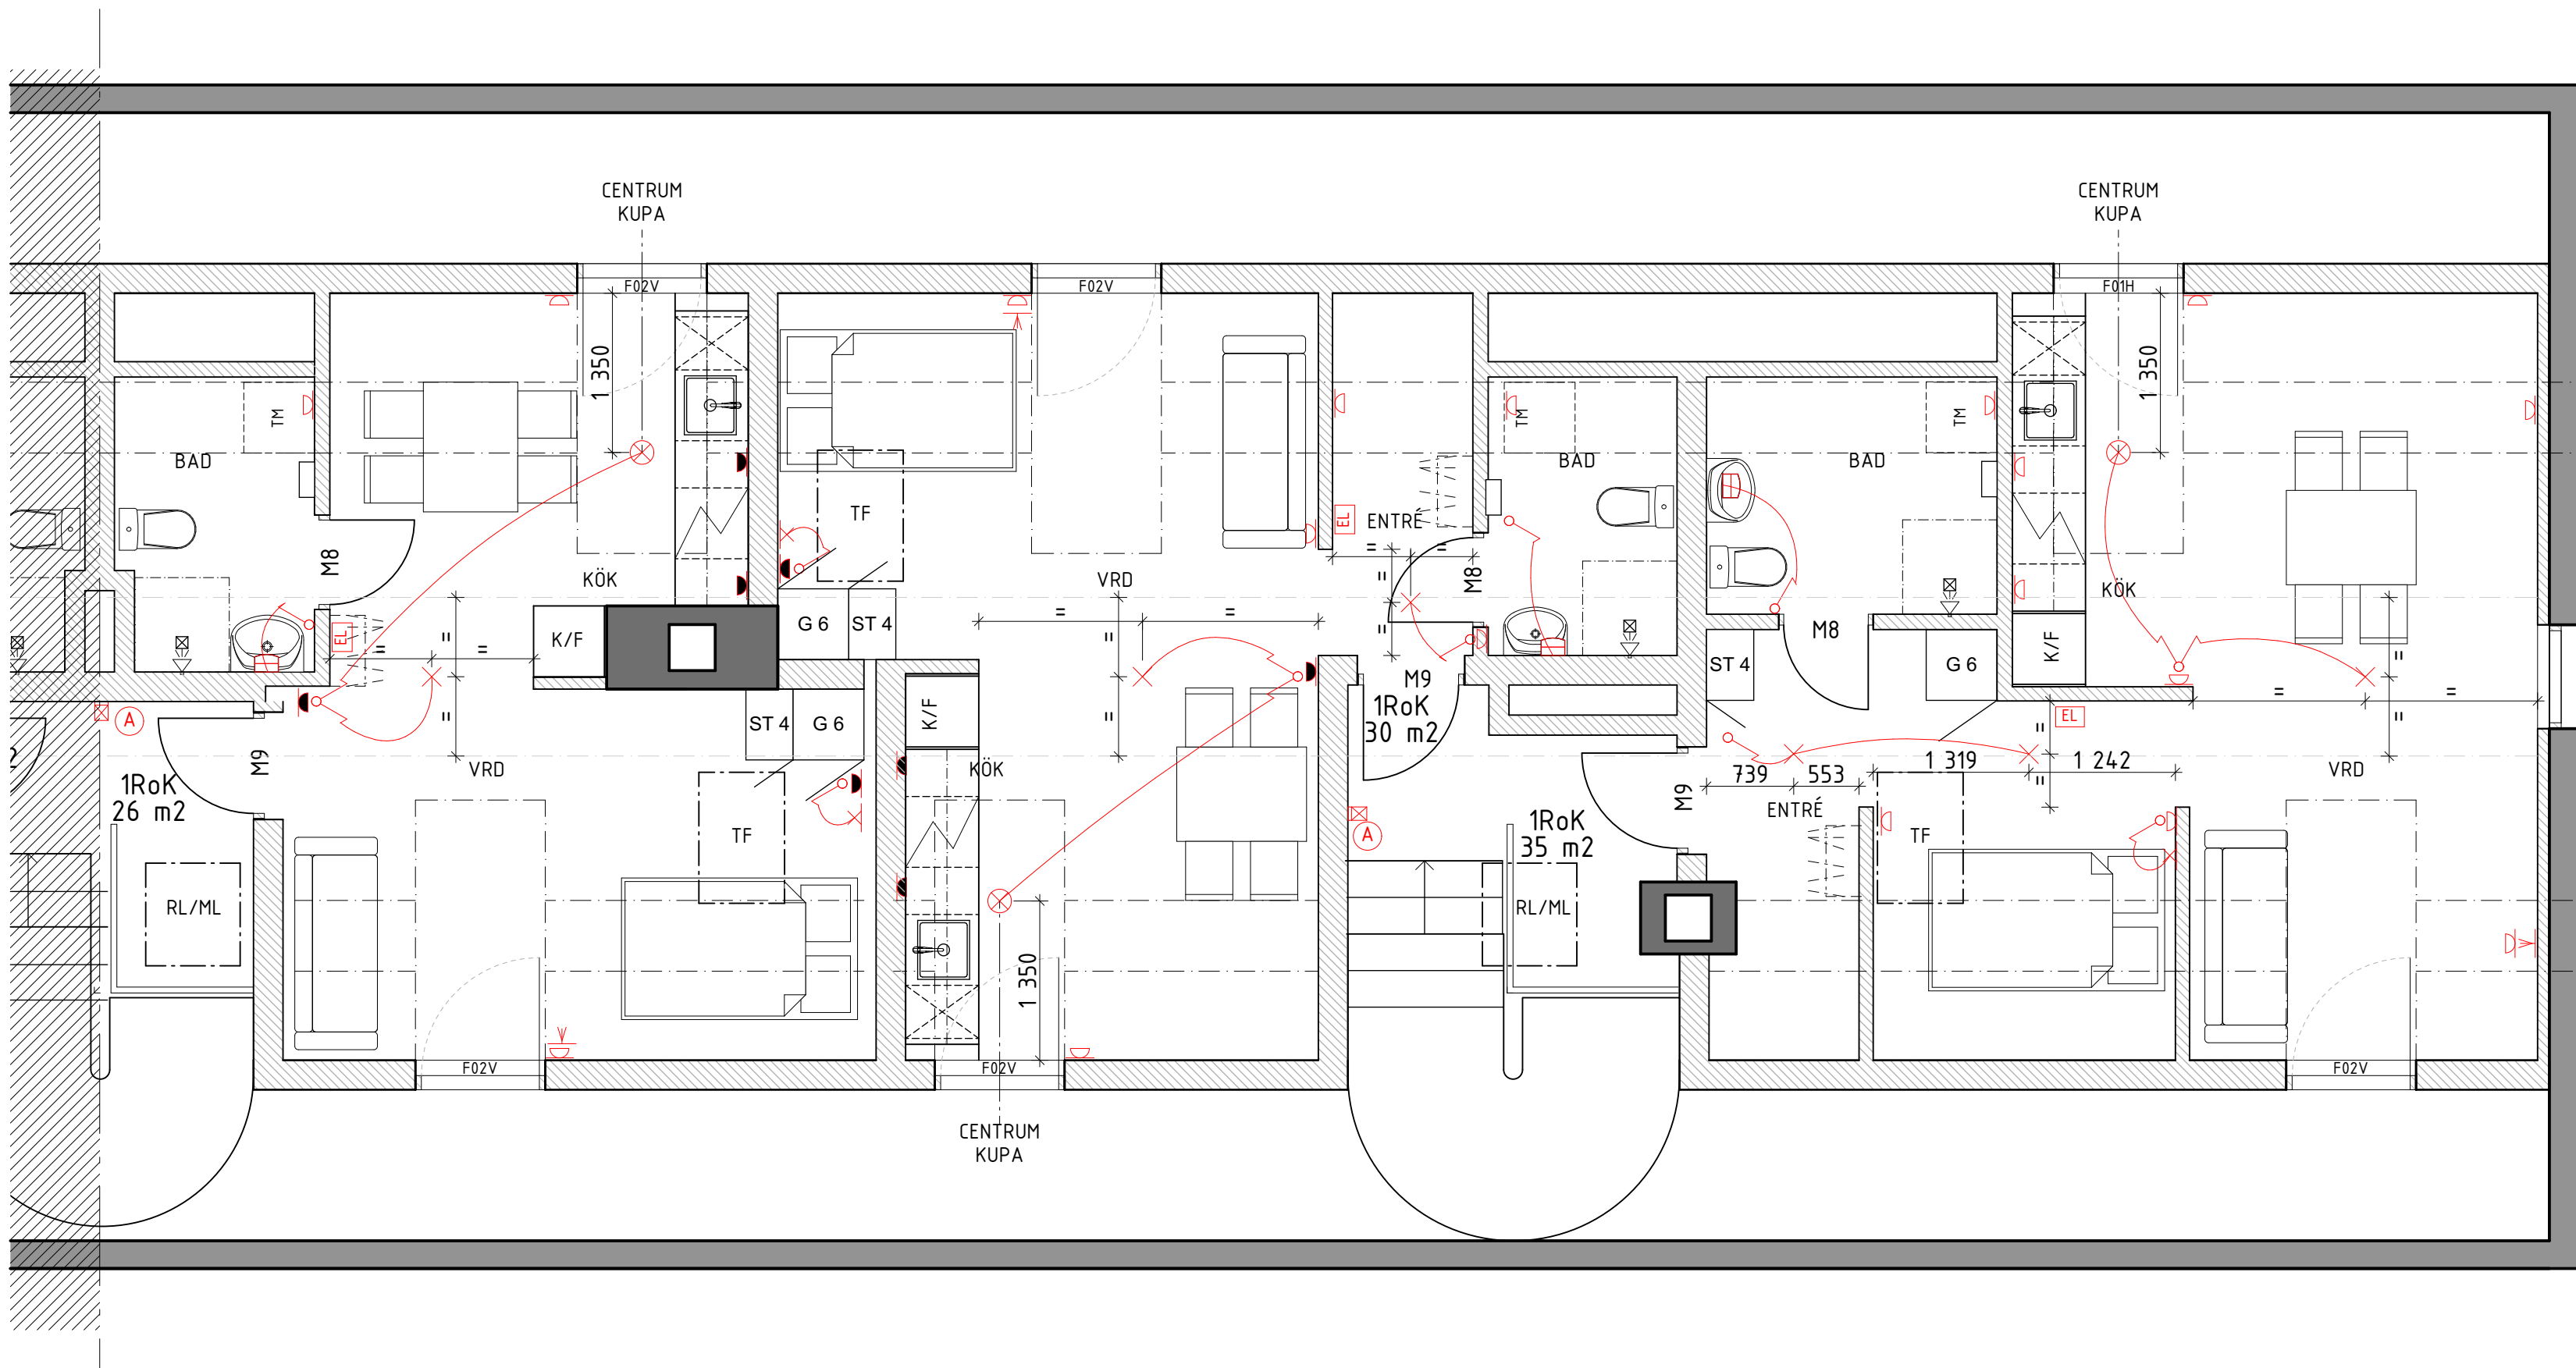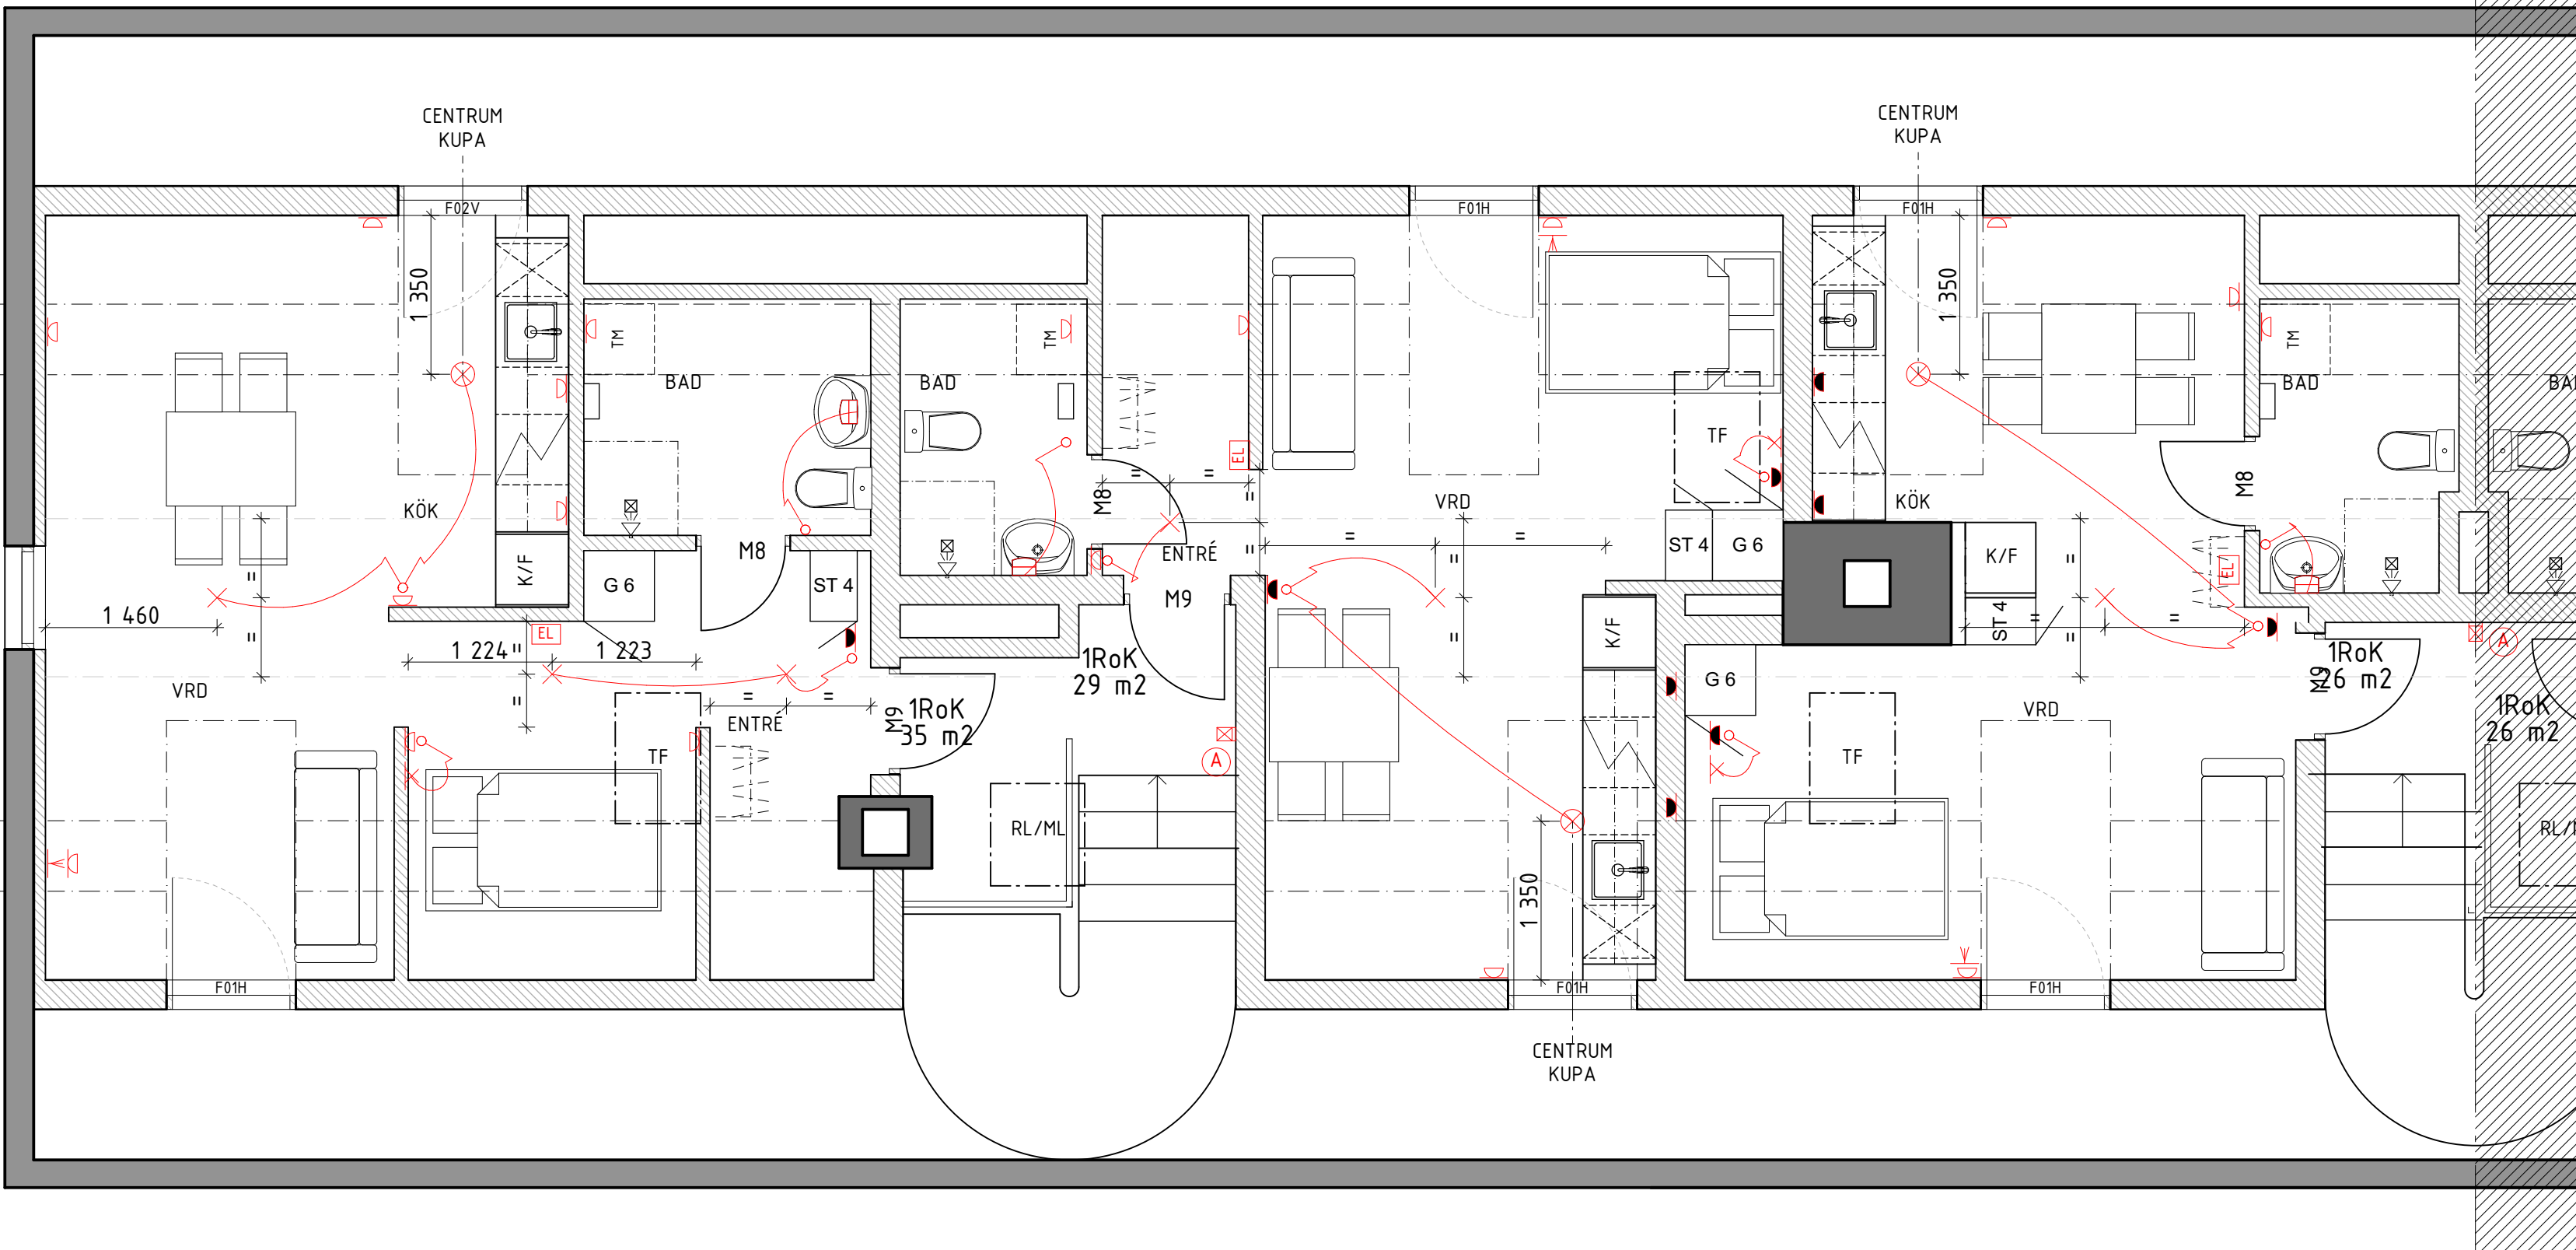

BET	ANT	ÄNDRING AVSER	DATUM	Sign.
RELATIONSHANDLING				
TAKRÄNNAN 3 HUS 4, GIMMERSTAVÄGEN 19-23				
ZBK Swedenborgsgatan 2 118 48 Söckholm				
A	ZBK	ARKITEKTER / + 08 518 179 00 / WWW.ZBK.SE		
UPPDRAG NR	963	RITAD AV	HW	HANDLAGGARE
DATUM	2024-10-22	ANSVARIG	JOEL HEDGREN	JH
ELPLAN MÖBLERAD				
SKALA	A1 - 1:50 A3 - 50%	NUMMER	A-46-1-41	BET

ELPLAN, MÖBLERAD 1:50 (A1)

SKALA 1:50

