

## FÖRKLARINGAR

SÄMMLIGA MÄTT ANGES I MM.  
PLUSHÖJDER I M. ÅVSEER FÄRDIG YTA DÄR EJ ANNAT ANGES.

EL SYMBOLER

ELUTTAG OCH BRYTARE ENLIGT ENTERPRENEUR.

BELYSNING BADRUM OCH KÖK:  
IFÖ ELECTRIC Opus 200

## FÖRESKRIFTER

MÄTT KONTROLLERAS PÅ PLATS.  
MÄT INTE FRÅN RITNINGEN. ANVÄND ENBART UTSATTA MÄTT.


IKEA KÖK ENL. RUMSBESKRIVNING

BARNSÄKRA BESLAG I KNIVLÅDAN.


## HÄNVISNINGAR

VINDSPLAN: A-40-1-41


ELPLAN: A-46-1-41

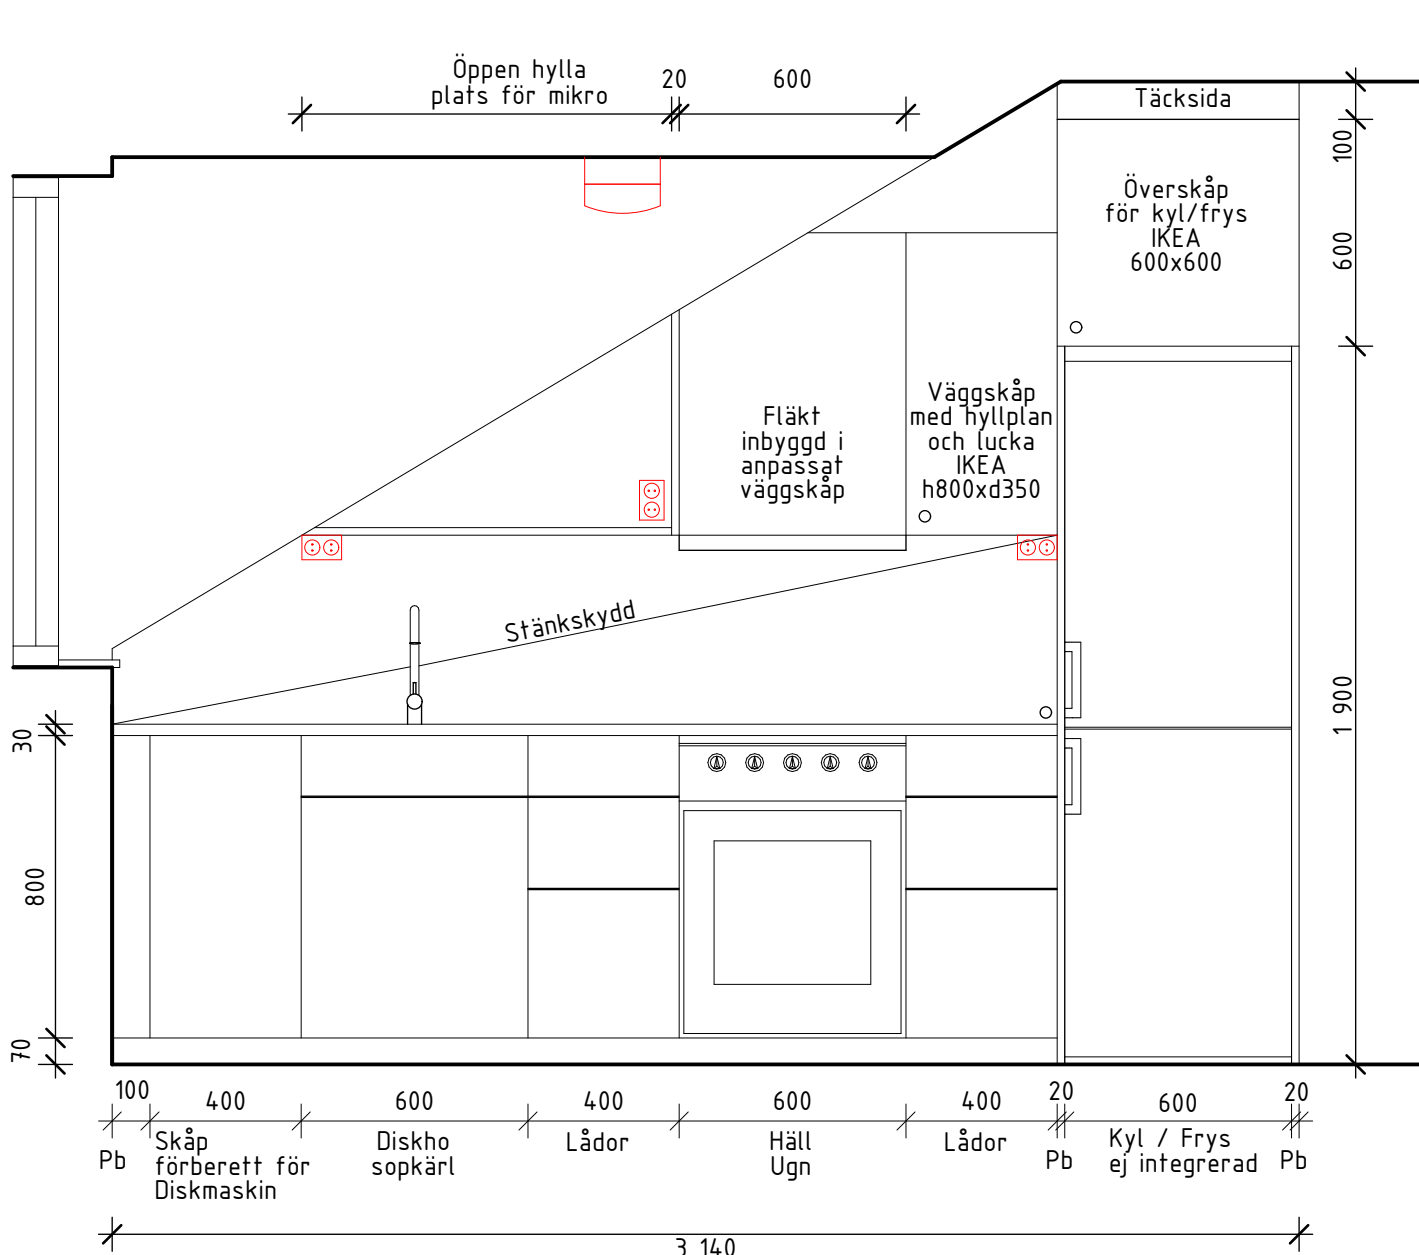


SEKTION A-A

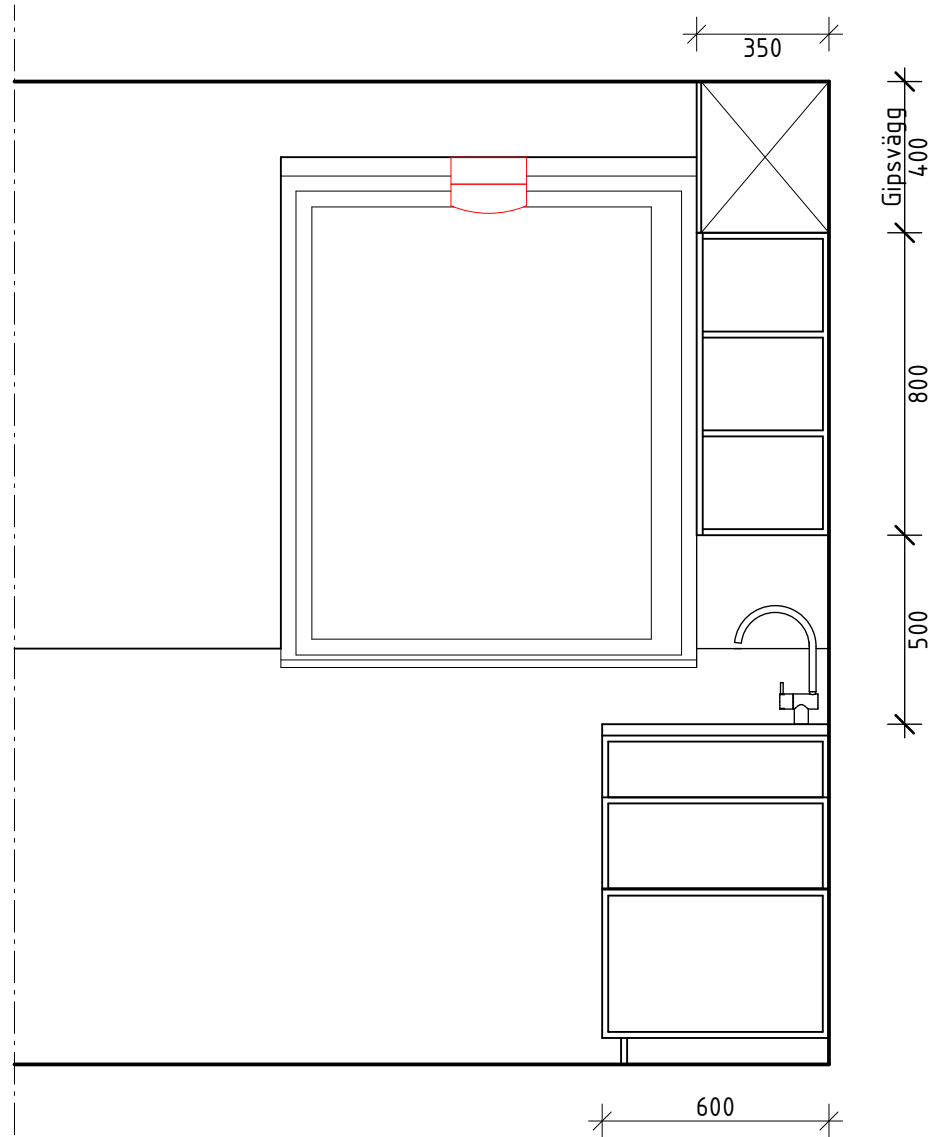

SEKTION B-B

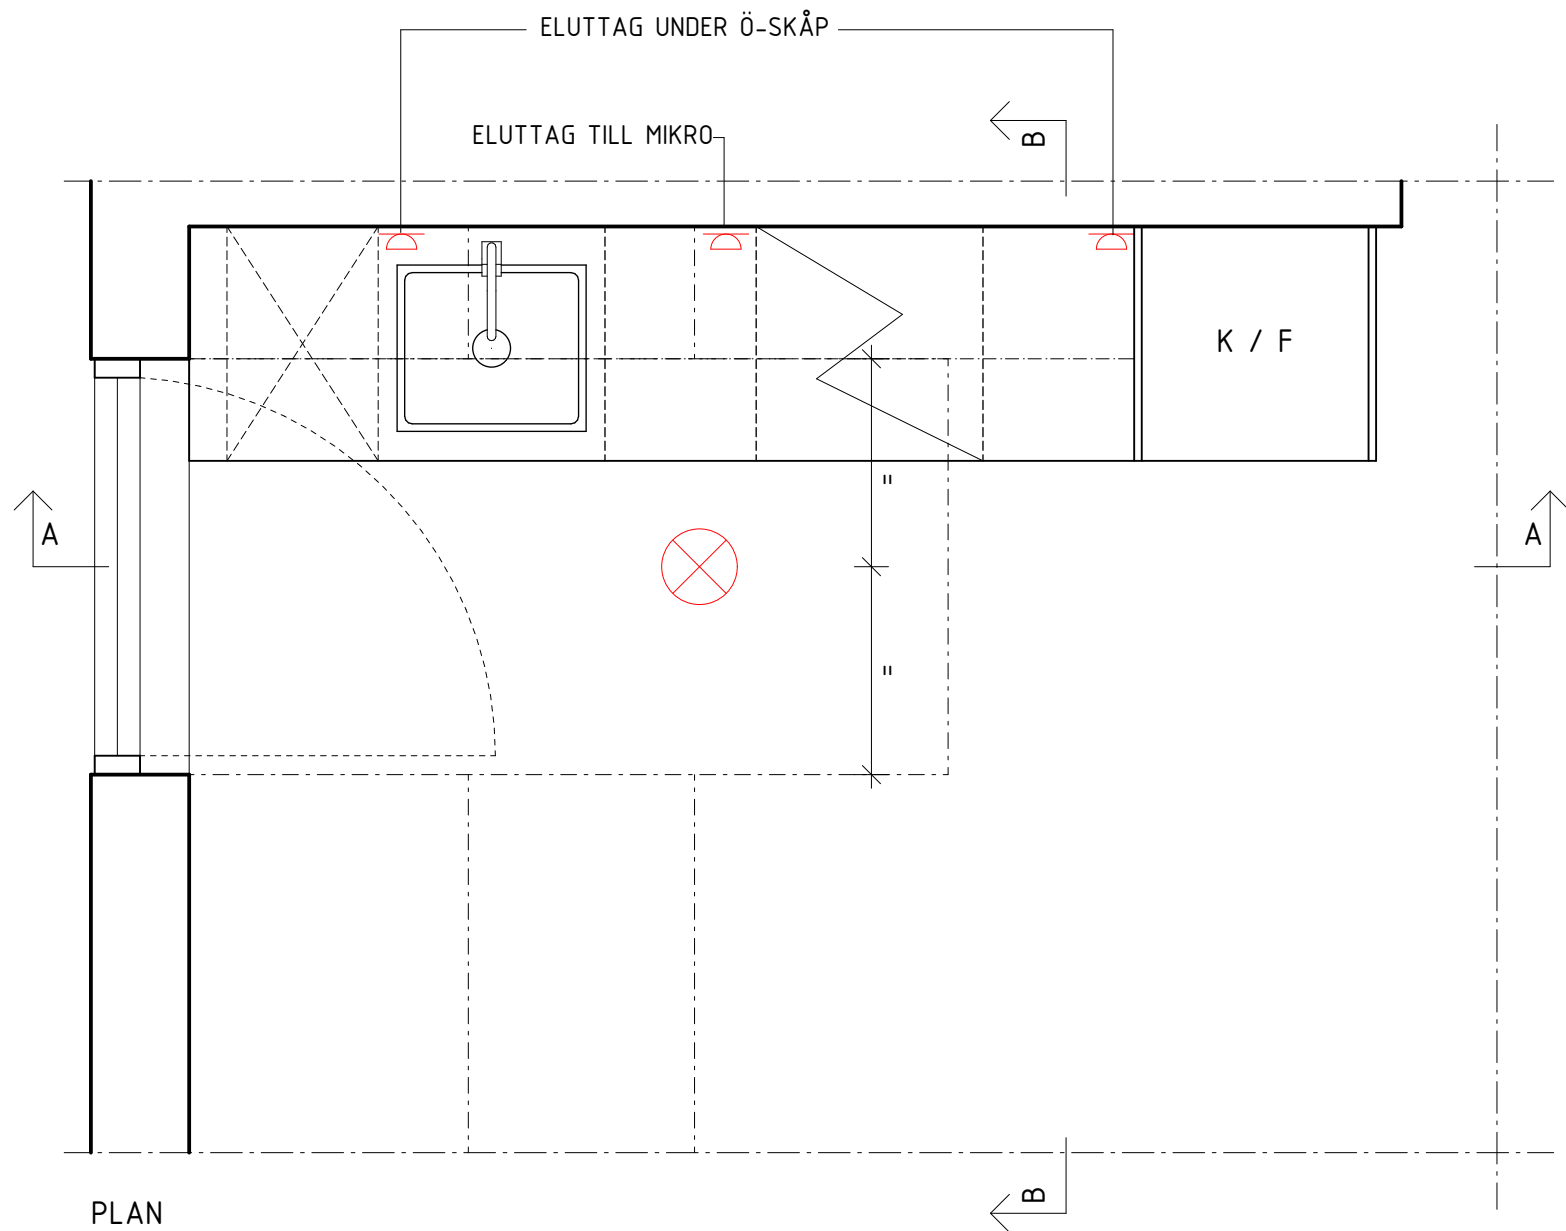

PLAN

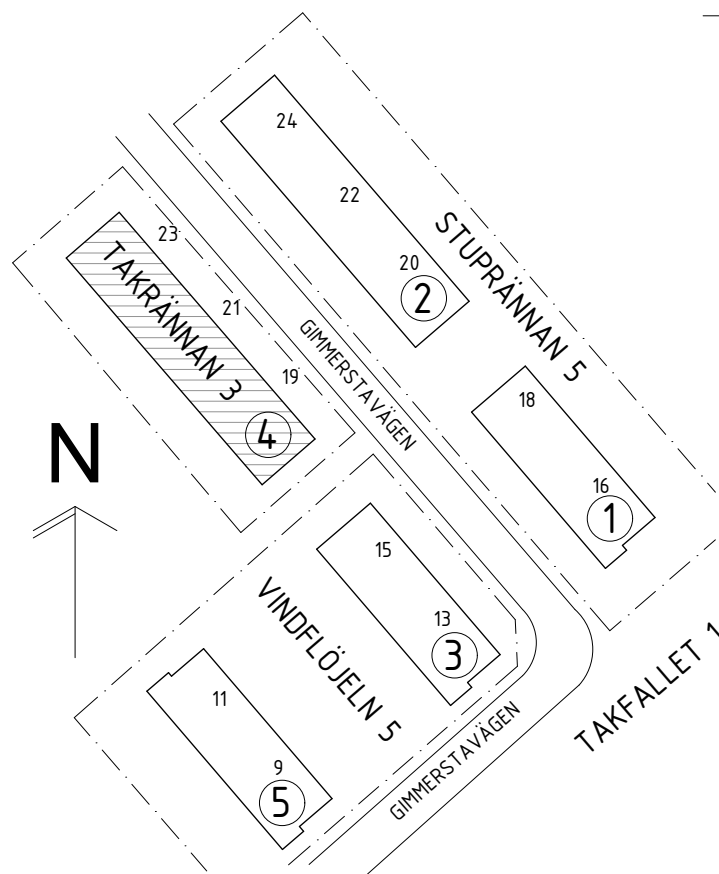

BET	ANT	ÄNDRING AVSER	DATUM	Sign.
RELATIONSHANDLING				
TAKRÄNNAN 3 HUS 4, GIMMERSTAVÄGEN 19-23				
<b>ZBK</b> Swedenborgsgatan 2 118 48 Söckholm				
A	ZBK	ARKITEKTER / + 08 518 179 00 / WWW.ZBK.SE		
UPPDRAG NR	963	RITAD AV	HW	HANDLAGGARE
DATUM	2024-10-22	ANSVARIG	JOEL HEDGREN	JH
KÖK UPPSTÄLLNING				
SKALA	A1 - 1:20 A3 - 50%	NUMMER	A-46-4-41	
		BET		

SKALA 1:20

