





1 -33:16
1:10 TROLIG UTSEENDE PÅ BEF. BJÄLKLAG

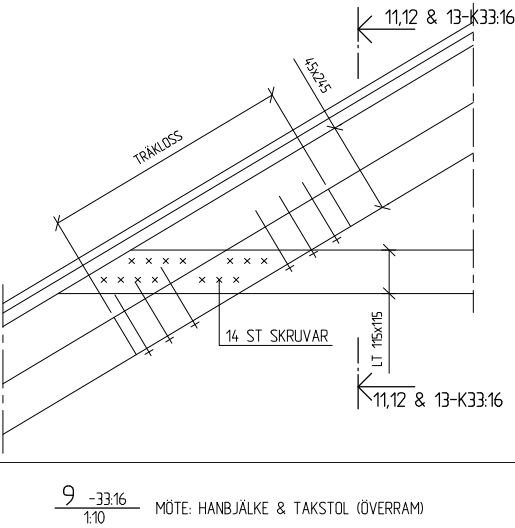


9 -33:16
1:10 MÖTE: HANBJÄLKE & TAKSTOL (ÖVERRAM)

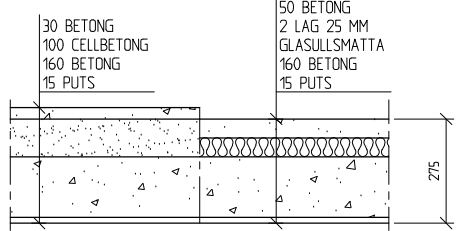


2 -33:16
1:10 NYTT GOLVBÄLKLAG

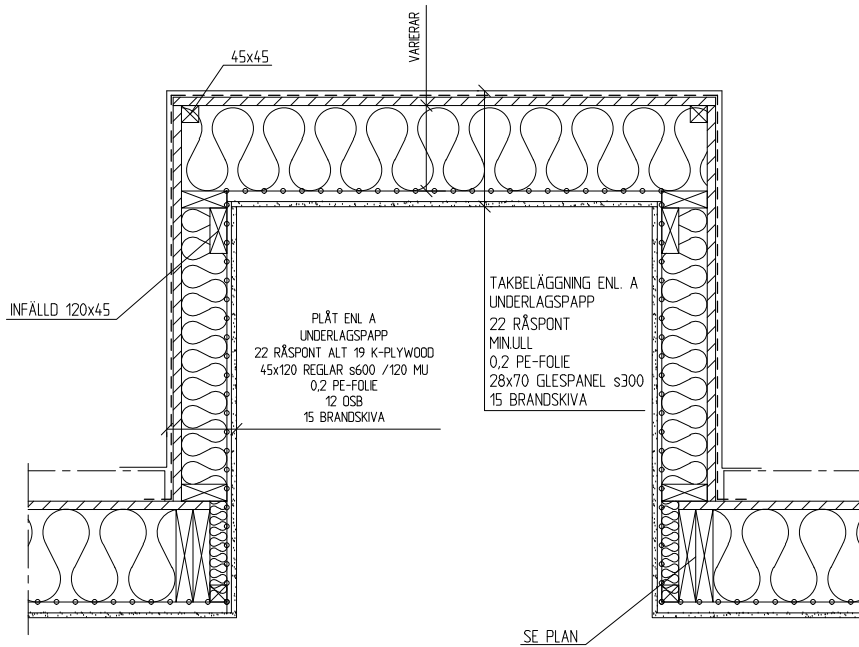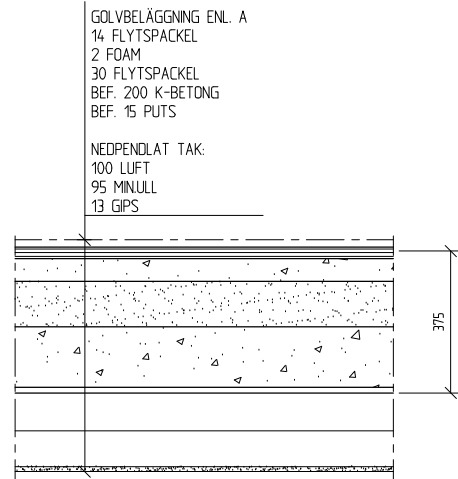


6 -33:16
1:10 FÖRSLAG UTFÖRANDE TAKKUPOR

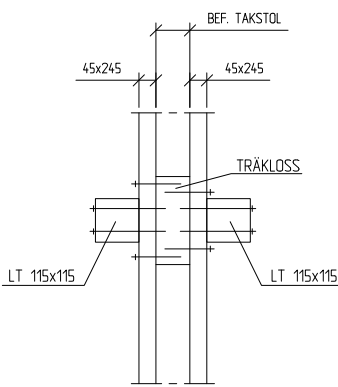


10 -33:16
1:10 INFÄSTNING HANBJÄLKE

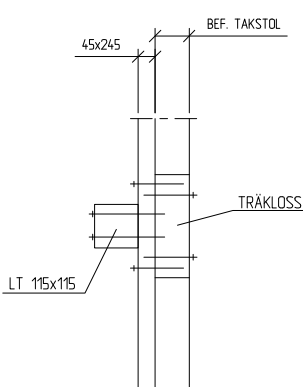


11 -33:16
1:10 INFÄSTNING HANBJÄLKE

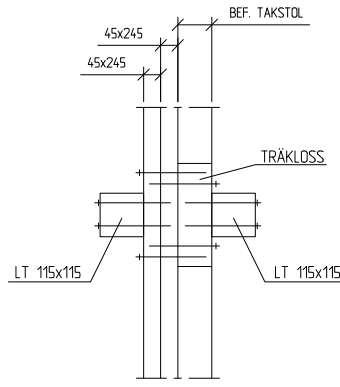


12 -33:16
1:10 INFÄSTNING HANBJÄLKE

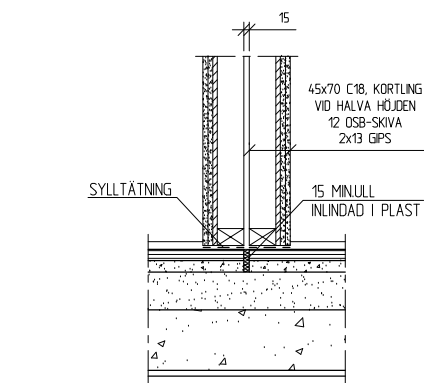


7 -33:16
1:10 LÄGENHETSSKILJANDE VÄGG

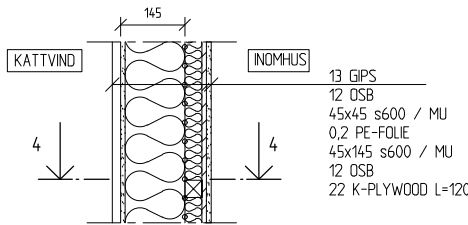

3 -33:16
1:10 FÖRSLAG NY KATTVINDSVÄGG

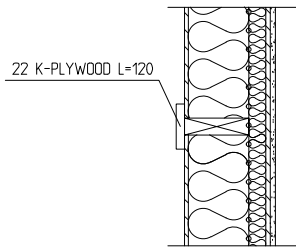

4 -33:16
1:10 FÖRSLAG NY KATTVINDSVÄGG

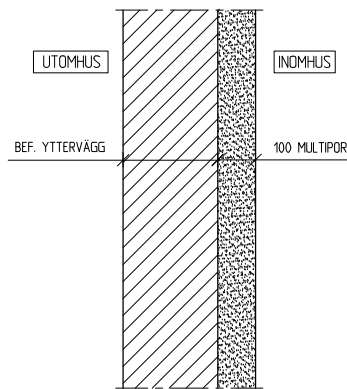

8 -33:16
1:10 FÖRSLAG NY GAVELVÄGG

FÖRESKRIFTER

RITNING FÅR EJ ANVÄNDAS FÖR BESTÄLLNING
ELLER UTFÖRANDE UTAN
ATT VARA FÖRSEDD MED TEXTEN BYGGHANDLING.
SE ALLMÄNNA FÖRESKRIFTER K30:00

HÄNVISNINGAR

FÖRKLARINGAR

BET	ANT	ÄNDRINGEN AVSER	DATUM	SIGN
RELATIONSHANDLING				
 <div>SD project ab Råbansvägen 36 112 54 Stockholm Tel 08-785 06 20 Fax 08-785 06 21</div>				
PROJEKTNUMMER	222725	RITAD/KONSTR AV	SRB	HANDLAGGARE
DATUM	2024-11-26	ANSVARIG	ERIK LINDQUIST	SRB
KV. VINDFLÖJELN 5 - HUS 4				
DETALJRITNING				
DETALJER				
SKALA	1:10 / A1 1:20 / A3	NUMMER	K33:16	BET