


1 -33.17  
1:10    AVVÄXLING ÖVER "TRAPPHUS"

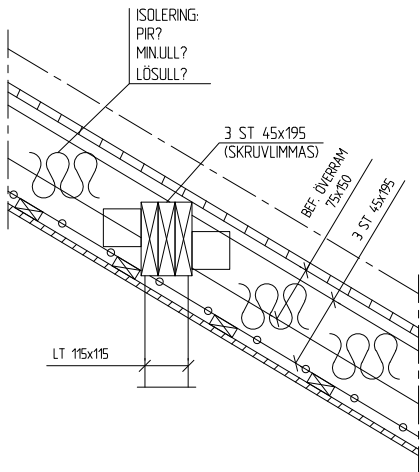

2 -33.17  
1:10    TAKDETALJ ÖVER "TRAPPHUS"

FÖRESKRIFTER

RITNING FÅR EJ ANVÄNDAS FÖR BESTÄLLNING  
ELLER UTFÖRANDE UTAN  
ATT VARA FÖRSEDD MED TEXTEN BYGGHANDLING.  
SE ALLMÄNNA FÖRESKRIFTER K30:00

HÄNVISNINGAR

FÖRKLARINGAR

-	-	-	-			
BET	ANT	ÄNDRINGEN AVSER	DATUM	SIGN		
RELATIONSHANDLING						
			SD project ab Råbänksgraven 36 112 54 Stockholm Tel 08-785 06 20 Fax 08-785 06 21			
PROJEKTNUMMER 222725		RITAD/KONSTR AV SRB	HANDLÄGGARE SRB			
DATUM 2024-11-26		ANSVARIG ERIK LINDQUIST				
KV. VINDFLÖJELN 5 - HUS 4 DETALJRITNING DETALJER						
SKALA 1:10 / A1 1:20 / A3		NUMMER K33:17			BET .	