


ST
VH
2B
24.

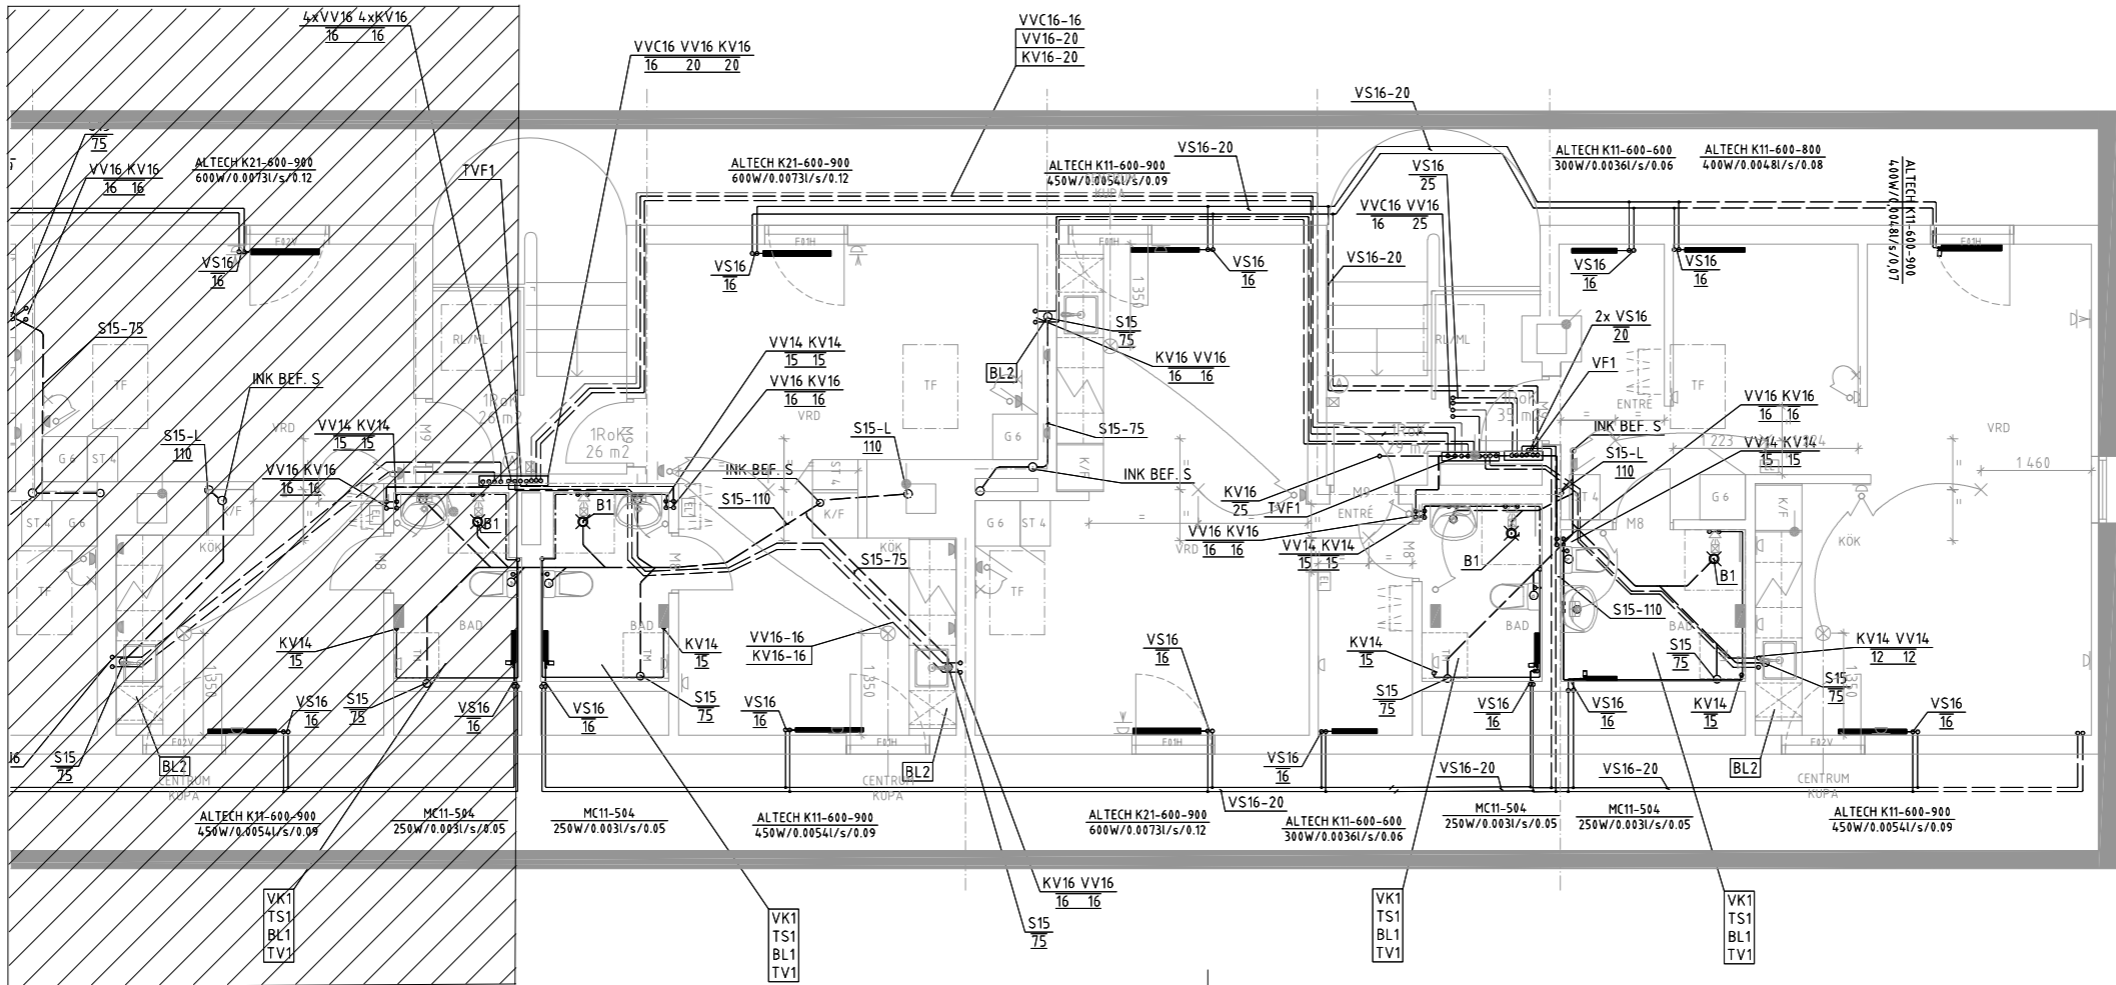

FÖRKLARINGAR:

MEDIA
KV KALLVATTEN
VV VARMVATTEN
VVC VARMTATTENCIRKULATION
VS VARMESEKUNDÄR
VP VARMESEPRIMÄR
VÄ VARMEÄTTERVNING
S SPILLVATTEN
D DAGVATTEN
KB KÖLDÄRARE

SYSTEMNUMMER
LÖPNR INKOM MEDIASYSTEMET

MATERIAL
1 KOPPARRÖR HÄRDA
2 KOPPARRÖR PRISOLRÖR
3 KOPPARRÖR PLUSPRISOL
4 ROSTFRÄ RÖR
5 PLASTRÖR TYP PP
6 PLASTRÖR TYP PEX
7 GJUTJÄRN
8 STÄLRÖR SMS 326
9 STÄLRÖR TUBRÖR

DIMENSION
ISOLERINGSKLASS

MATERIAL:

AV = AVSTÄNGNINGSENTIL
RV = REGLERVENTIL
TVF1 = TAPPVATTENFÖRDELARE
VF1 = VARMEFÖRDELARE
TS1 = TVÄTTSTÄLL
VK1 = VATTENKLOSETT
B1 = BRUNN
BL1 = BLANDARE
BL2 = KÖKSBLANDARE

ANVISNINGAR:

ANSLUTNING AV SANITÄRA APPARATER
FÖR KOPPLINGS- ANSLUTNINGSLÄNINGAR
SKALL FÖLJANDE LEDNINGSDIMENSIONER
ANVÄNDAS DÄR EJ ANNAT ANGIVITS.

BETECKNING	KV	VV	S	VS
TS	15	15	75	
VK	15	15	110	
BL	15	15		
B			75	
RAD				16
TV	15			

-	RH	E.E	241129
REV	ANT	REVIDERINGEN AVSER	SIGN DATUM

RELATIONSHANDLING

KV TAKRÄNNAN 3
ÖRBY

REIBO

TELEFONSTIGEN 2 TEL: 08-556 117 70
131 39 NACKA E-mail: info@reibo.se www.reibo.se

UPPDRAG NR 7022	RITAD AV E.E	HANDLÄGGARE J.R
DATUM 2024-03-27	ANSVARIG JONAS REIBO	

GIMMERSTAVÄGEN 19, 21 OCH 23, HUS 4
OMBYGGNATION
VINDSPLAN
VS-INSTALLATION

SKALA A1=1:50 A3=1:100	NUMMER V-50-1-4401	REV -
------------------------------	-----------------------	----------