



FÖRESKRIFTER  
SE KONSTRUKTIONSDOKUMENTATION

BET		ANDRINGEN AVISER		DATUM		SIGN	
RELATIONSHANDLING							
Kv. Granen 19							
				BKKAB			
UPPDRAG NR 389-15		RITAD/KONSTR. AV E.MO		HANDLÄGGARE J.BT			
DATUM 2024-11-28		ANSVARIG J.BLOMKVIST					
OMBYGGNATION AV TAKKUPOR VILLAGATAN 22B, 114 32 STOCKHOLM PLANRITNING FÖR ORIENTERING							
SKALA A1 50 A3 100		NUMMER K-20-1-010				BET	

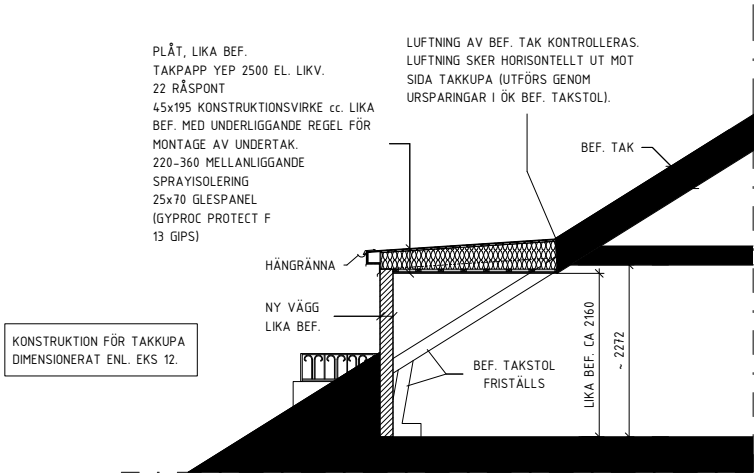

1  
SKALA 1 : 50

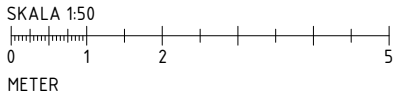

FÖRESKRIFTER  
SE KONSTRUKTIONSDOKUMENTATION

BET		ANDRINGEN AVISER		DATUM		SIGN	
RELATIONSHANDLING							
Kv. Granen 19							
<div><div><div></div><div></div><div></div></div><div>BKKAB</div></div>							
UPPRAG NR		RITADKONSTR. AV/			HANDLÄGGARE		
389-15		E.MO			J.BT		
DATUM		ANSVARIG					
2024-11-28		J.BLOMKVIST					
OMBYGGNATION AV TAKKUPOR							
VILLAGATAN 22B, 114 32 STOCKHOLM							
SEKTION							
SKALA		NUMMER				BET	
A1 1:50		K-20-2-001					
A3 1:100							