



ATRIUMGÅRD 1




ATRIUMGÅRD 1, ÖVERSIKTSVY

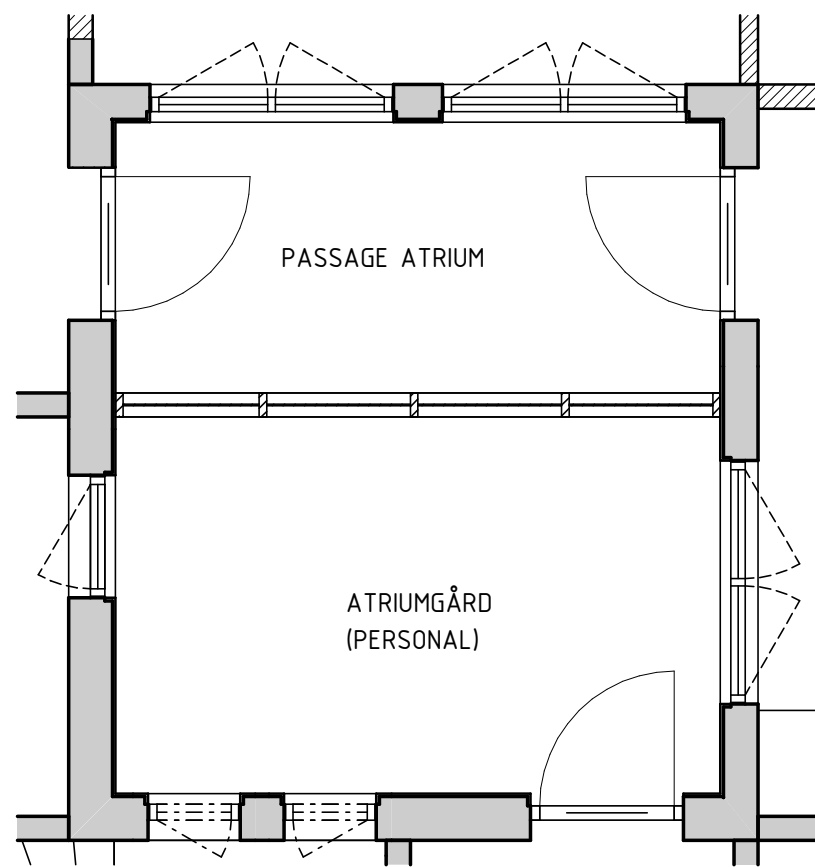


ATRIUMGÅRD 1, PLAN

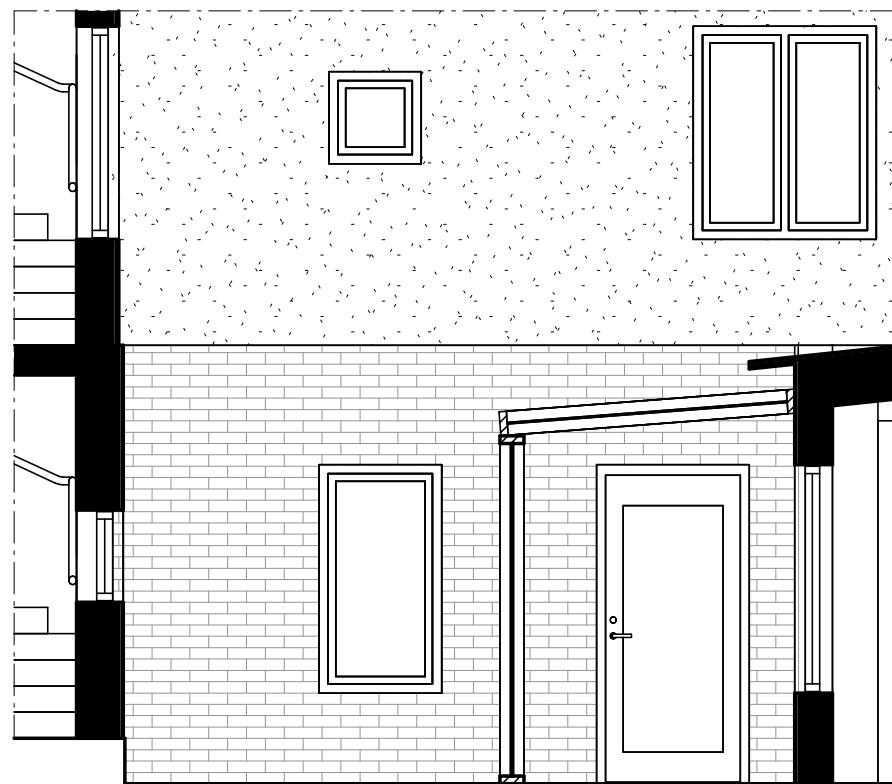

ATRIUMGÅRD 1, VY MOT SYDVÄST

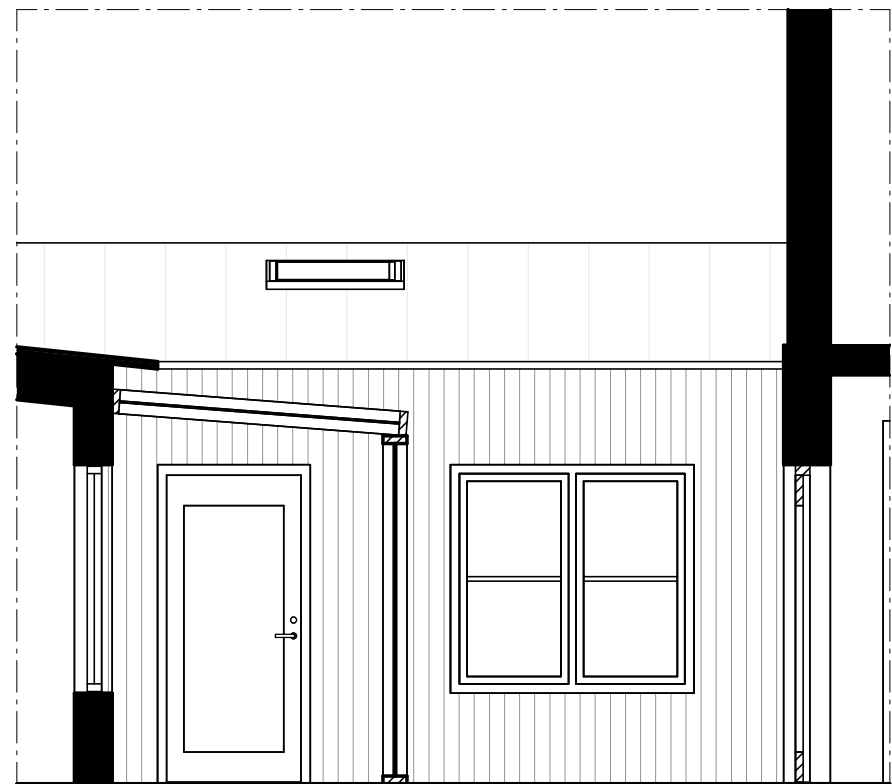


ATRIUMGÅRD 1, VY MOT NORDÖST

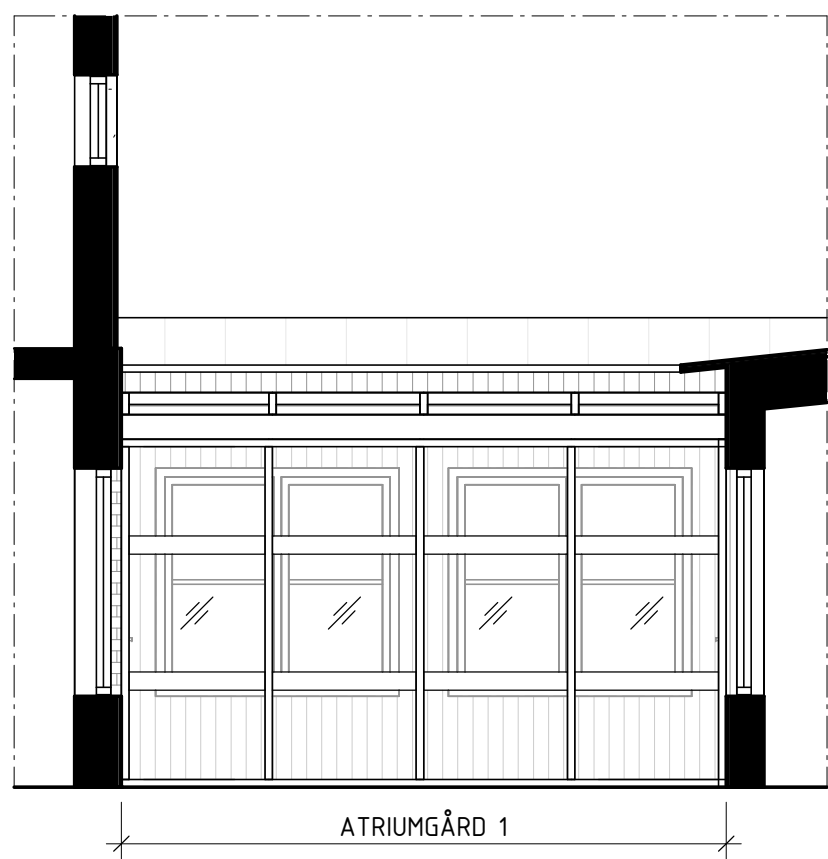


ATRIUMGÅRD 1, VY MOT SYDÖST


ATRIUMGÅRD 2

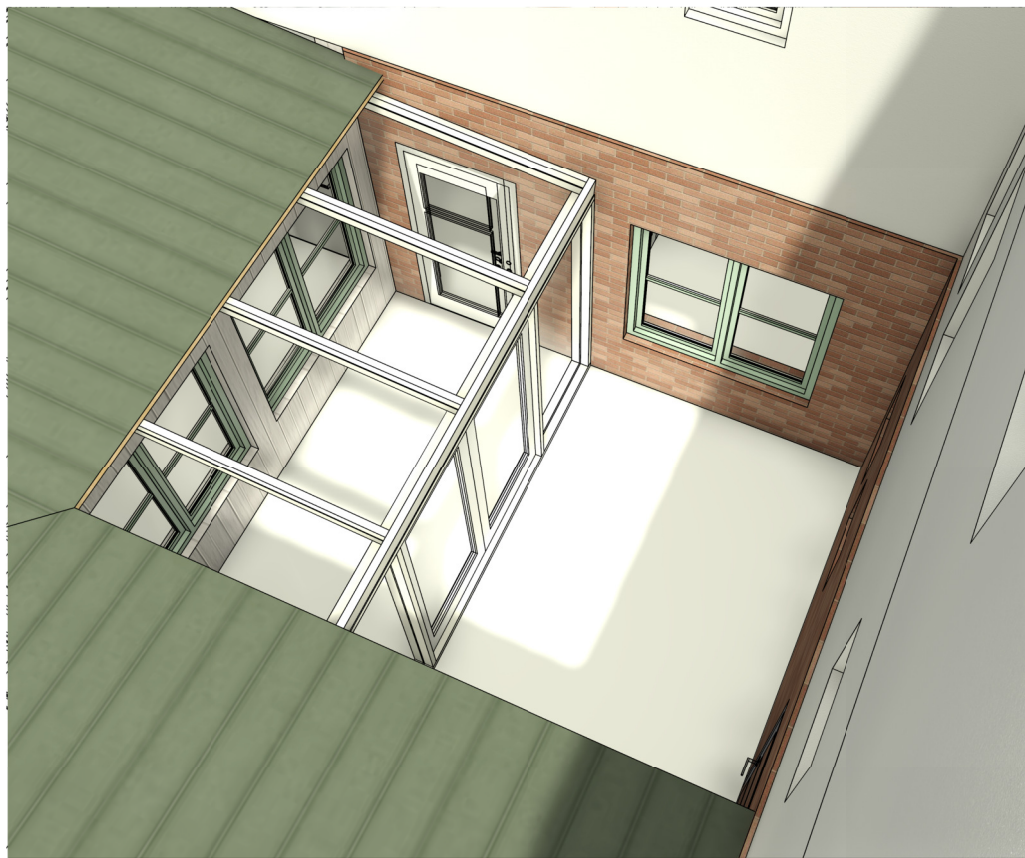


ATRIUMGÅRD 2, ÖVERSIKTSVY

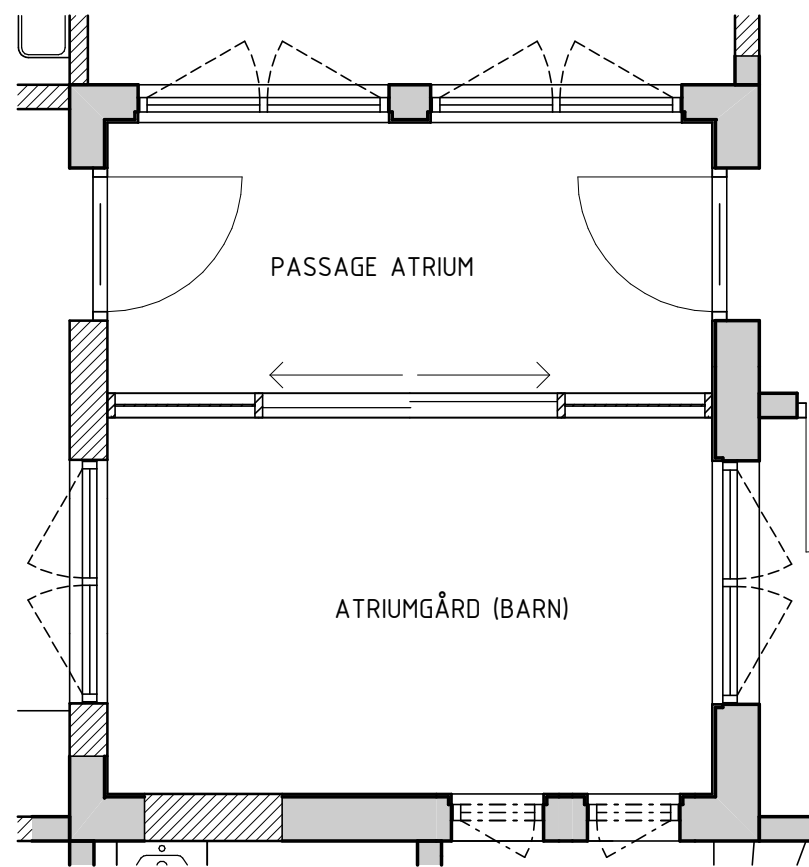


ATRIUMGÅRD 2, PLAN

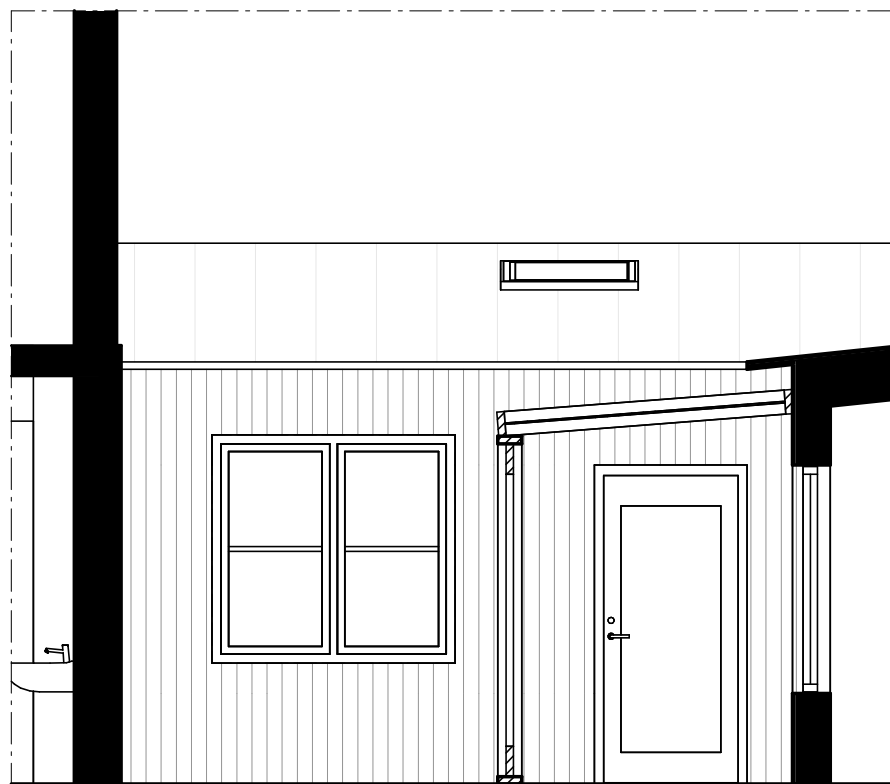

ATRIUMGÅRD 2, VY MOT SYDVÄST

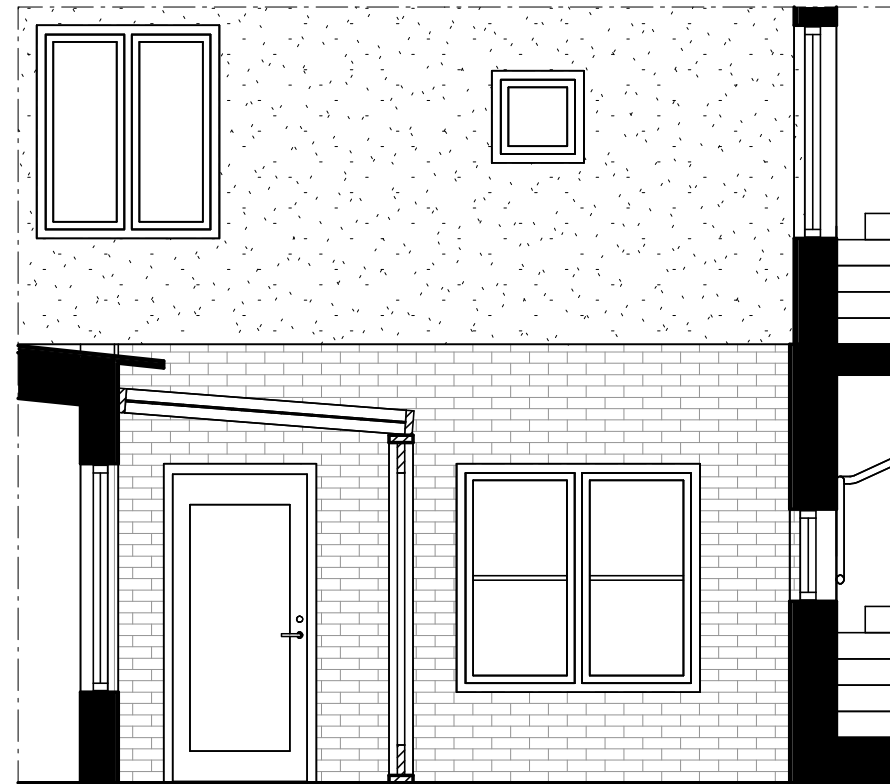

ATRIUMGÅRD 2, VY MOT NORDÖST

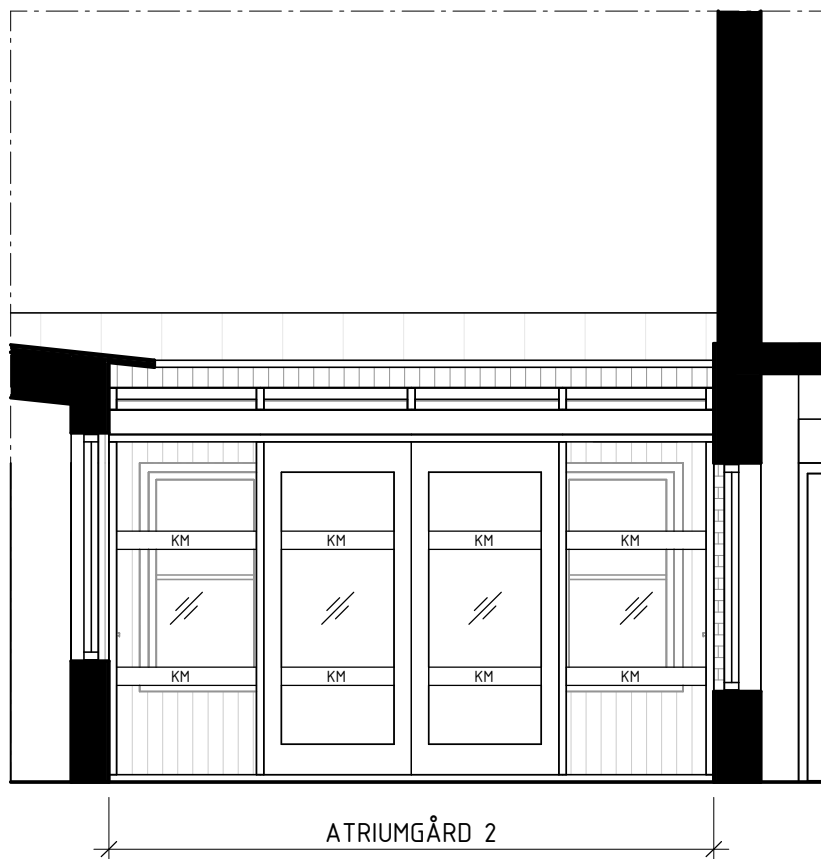

ATRIUMGÅRD 2, VY MOT SYDÖST

FÖRKLARINGAR


ALLA MÅTT I MM OM INGET ANNAT ANGES.

SYMBOLER:

LIKA MÅTT
GLASNING

FÖRESKRIFTER

HÄNVISNINGAR

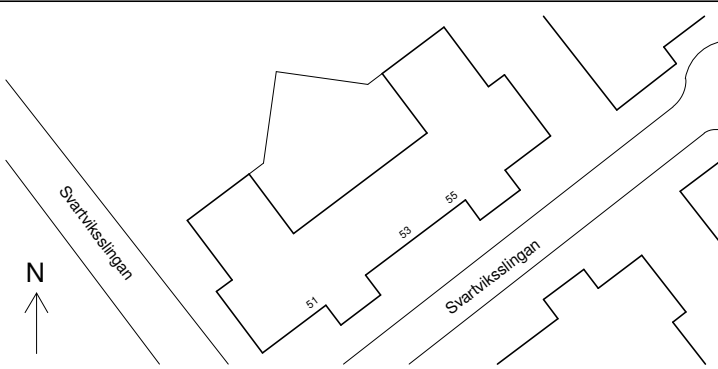BET	ÄNDRINGEN AVSER	DATUM	SIGN		
RELATIONSHANDLING					
BRF TANGEN					
KV MINNEBERG 1					
Rits Arkitekter AB Wallingatan 38 111 24 Stockholm Telefon 08-692 33 30 www.ritsarkitekter.se					
					
UPPRISAG NR	REDAVKONSTR. AV	HANDLÄGGARE			
23010	AAN	AAN			
DATUM	ANSVARIG				
2025-02-17	H SKÖLDBERG				
OMBYGGNAD FÖRSKOLA					
ATRIUMGÅRDAR					
UPPSTÄLLNINGSRITNING					
SKALA	NUMMER	BET			
A1 1:50	A-42-4-002				
A3 1:100					