




FASAD MOT VÄSTER




FASAD MOT SÖDER



REV	ÄND	ÄNDRING	ÖSKA	DATUM
1				
PENNTECKNINGEN 4				
GULLMARSVÄGEN 2 JOHANNESHÖV				
STOCKHOLM				
ADRESS				
ÅWL ARKITEKTER AB				
08-555 785 00				
ÅWL				
Arkitekter				
RELATIONSHANDLING				
OMBYGGNAD AV BALKONGER,				
RENOVERING AV PUTSFASAD				
FASADER MOT VÄSTER OCH SÖDER				
SKALA 1:200 A3				
OMBYGGNAD AV BALKONGER				
RS				
PW				
2014-11-26				
SVED0001				
A-40.3-102				

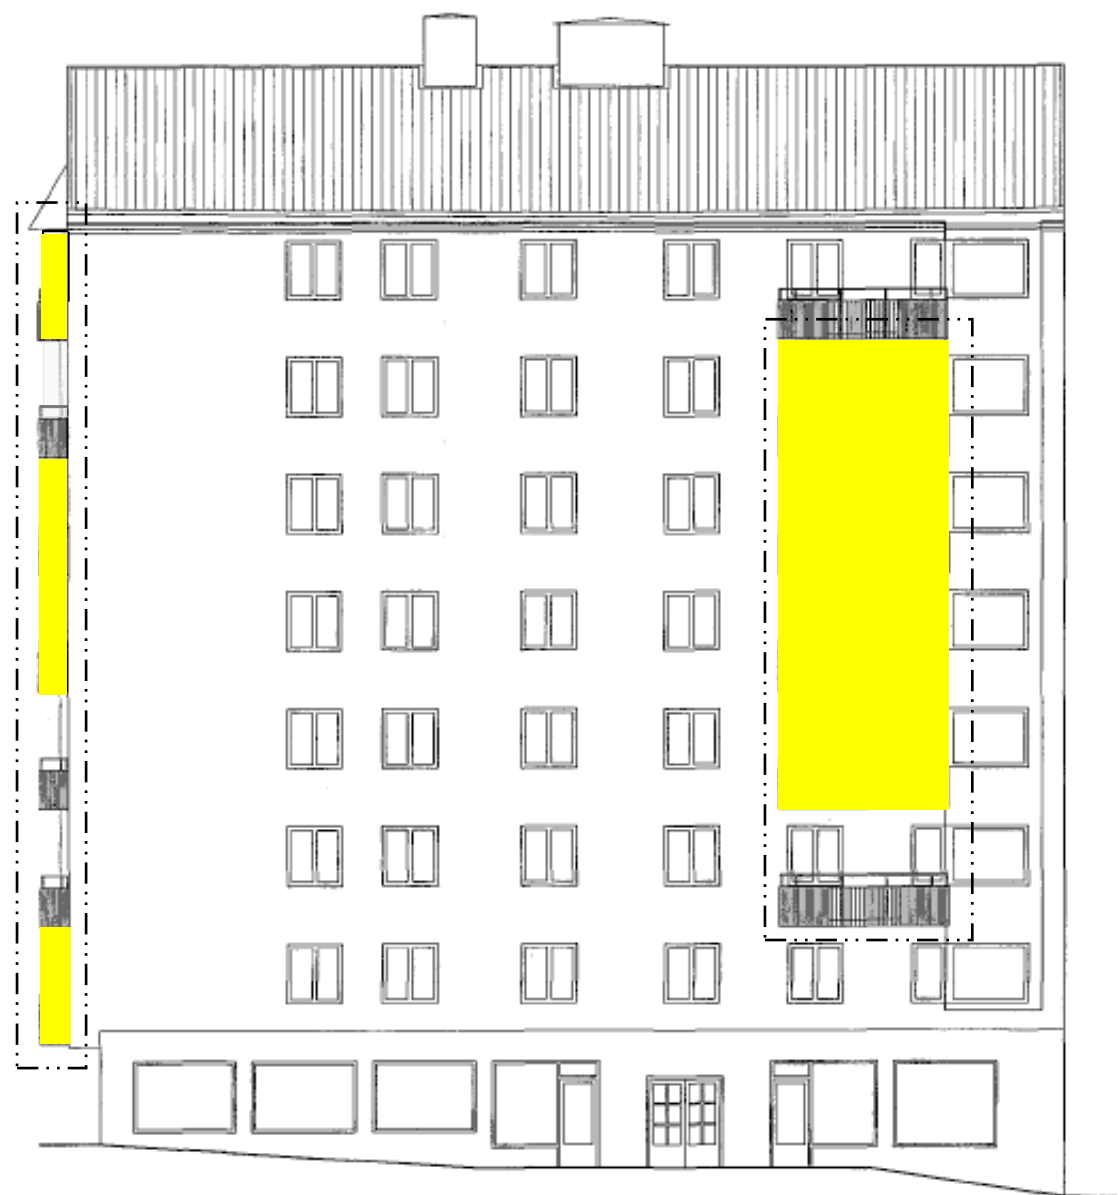

FASAD MOT ÖSTER

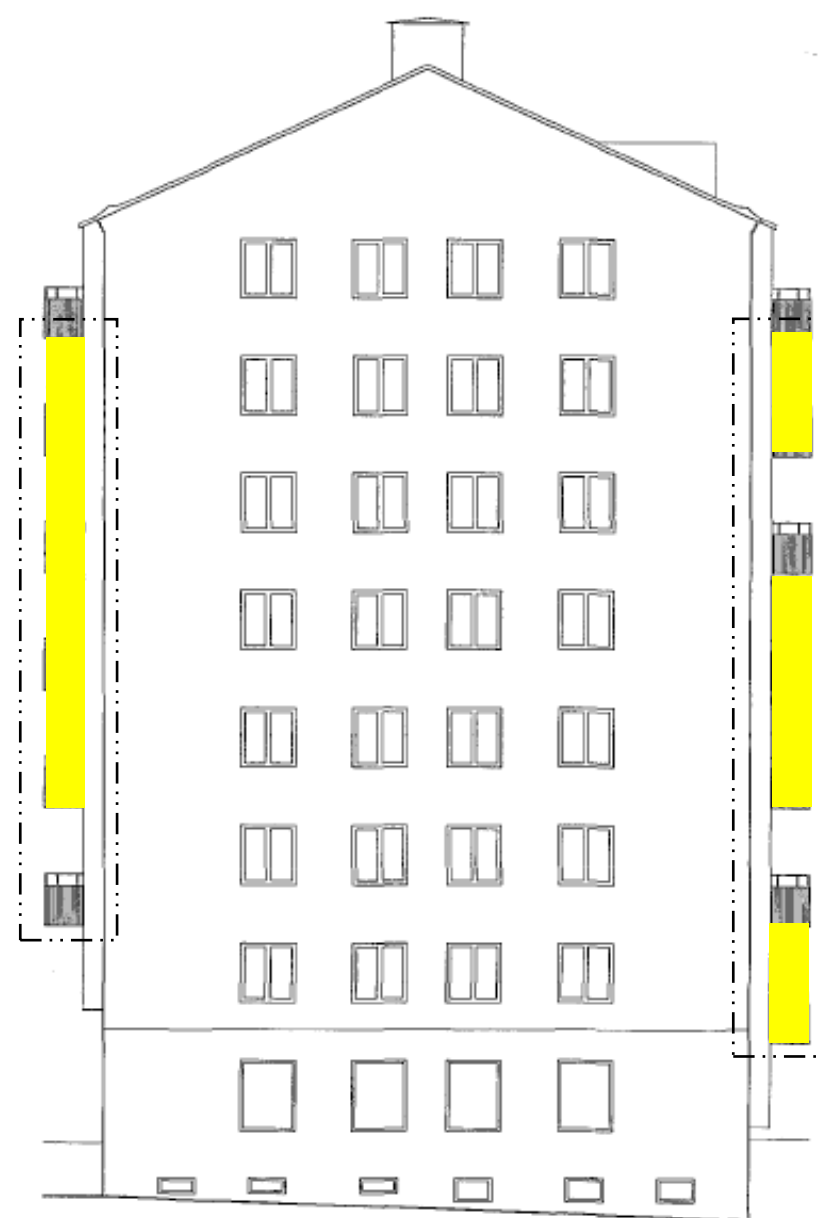

FASAD MOT NORR

REV	AVT	ANMÄRKNING	SEN	UTGÅ
FASTHÅLL				
<b>PENNTTECKNINGEN 4</b> GULLMARSVÄGEN 2 JOHANNESHÖV STOCKHOLM				
<input checked="" type="checkbox"/> A. ÅWLARKITEKTER AB 00-555 788 00				
<b>ÅWL</b> <b>Arkitekter</b>				
<b>RELATIONSHANDLING</b>				
RITNINGEN AVSER: OMBYGGNAD AV BALKONGER, RENOVERING AV PUTSFASAD FASADER MOT ÖSTER OCH NORR				
SKALA	1:200	A3	DRÖJNING	ARKITEKT
PROJEKTERAD AV	RS	UTSÄND AV	RS	GRANSAD AV
DATUM	2014-11-26			PW
PROJEKTNUMMER	SVED0001	A-40.3-101		REV