





BET	ÄNDRING SVARER		DATUM		BET
RELATIONSHANDLING					
KATTUNTRYCKERIET 1					
					
A	<input checked="" type="checkbox"/>	URBAN COUTURE ARKITEKTER, Tel: +46 76 268 92 92			
K	<input type="checkbox"/>	BTB			
VVS	<input type="checkbox"/>	FRONTVVS			
UPPDRAAG NR		RITAD AV		HANDLÄGGARE	
2206		AP		AP	
DATUM		ANSVARIG			
2002-11-26		Koen Kragting, Louise Jalilian			
Wivalliusgatan 11, Marieberg					
KATTUNTRYCKERIET 1, ETAPP 2					
NEDRE PLAN - HUS 11					
SKALA A1		NUMMER		BET	
1:50 1:100 (A3)		A-40-1-111			

A-40-1-1311

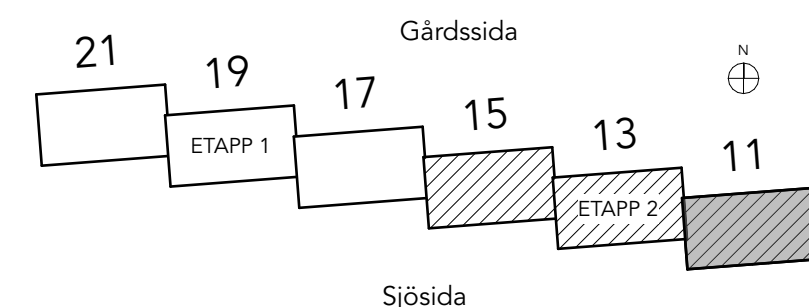

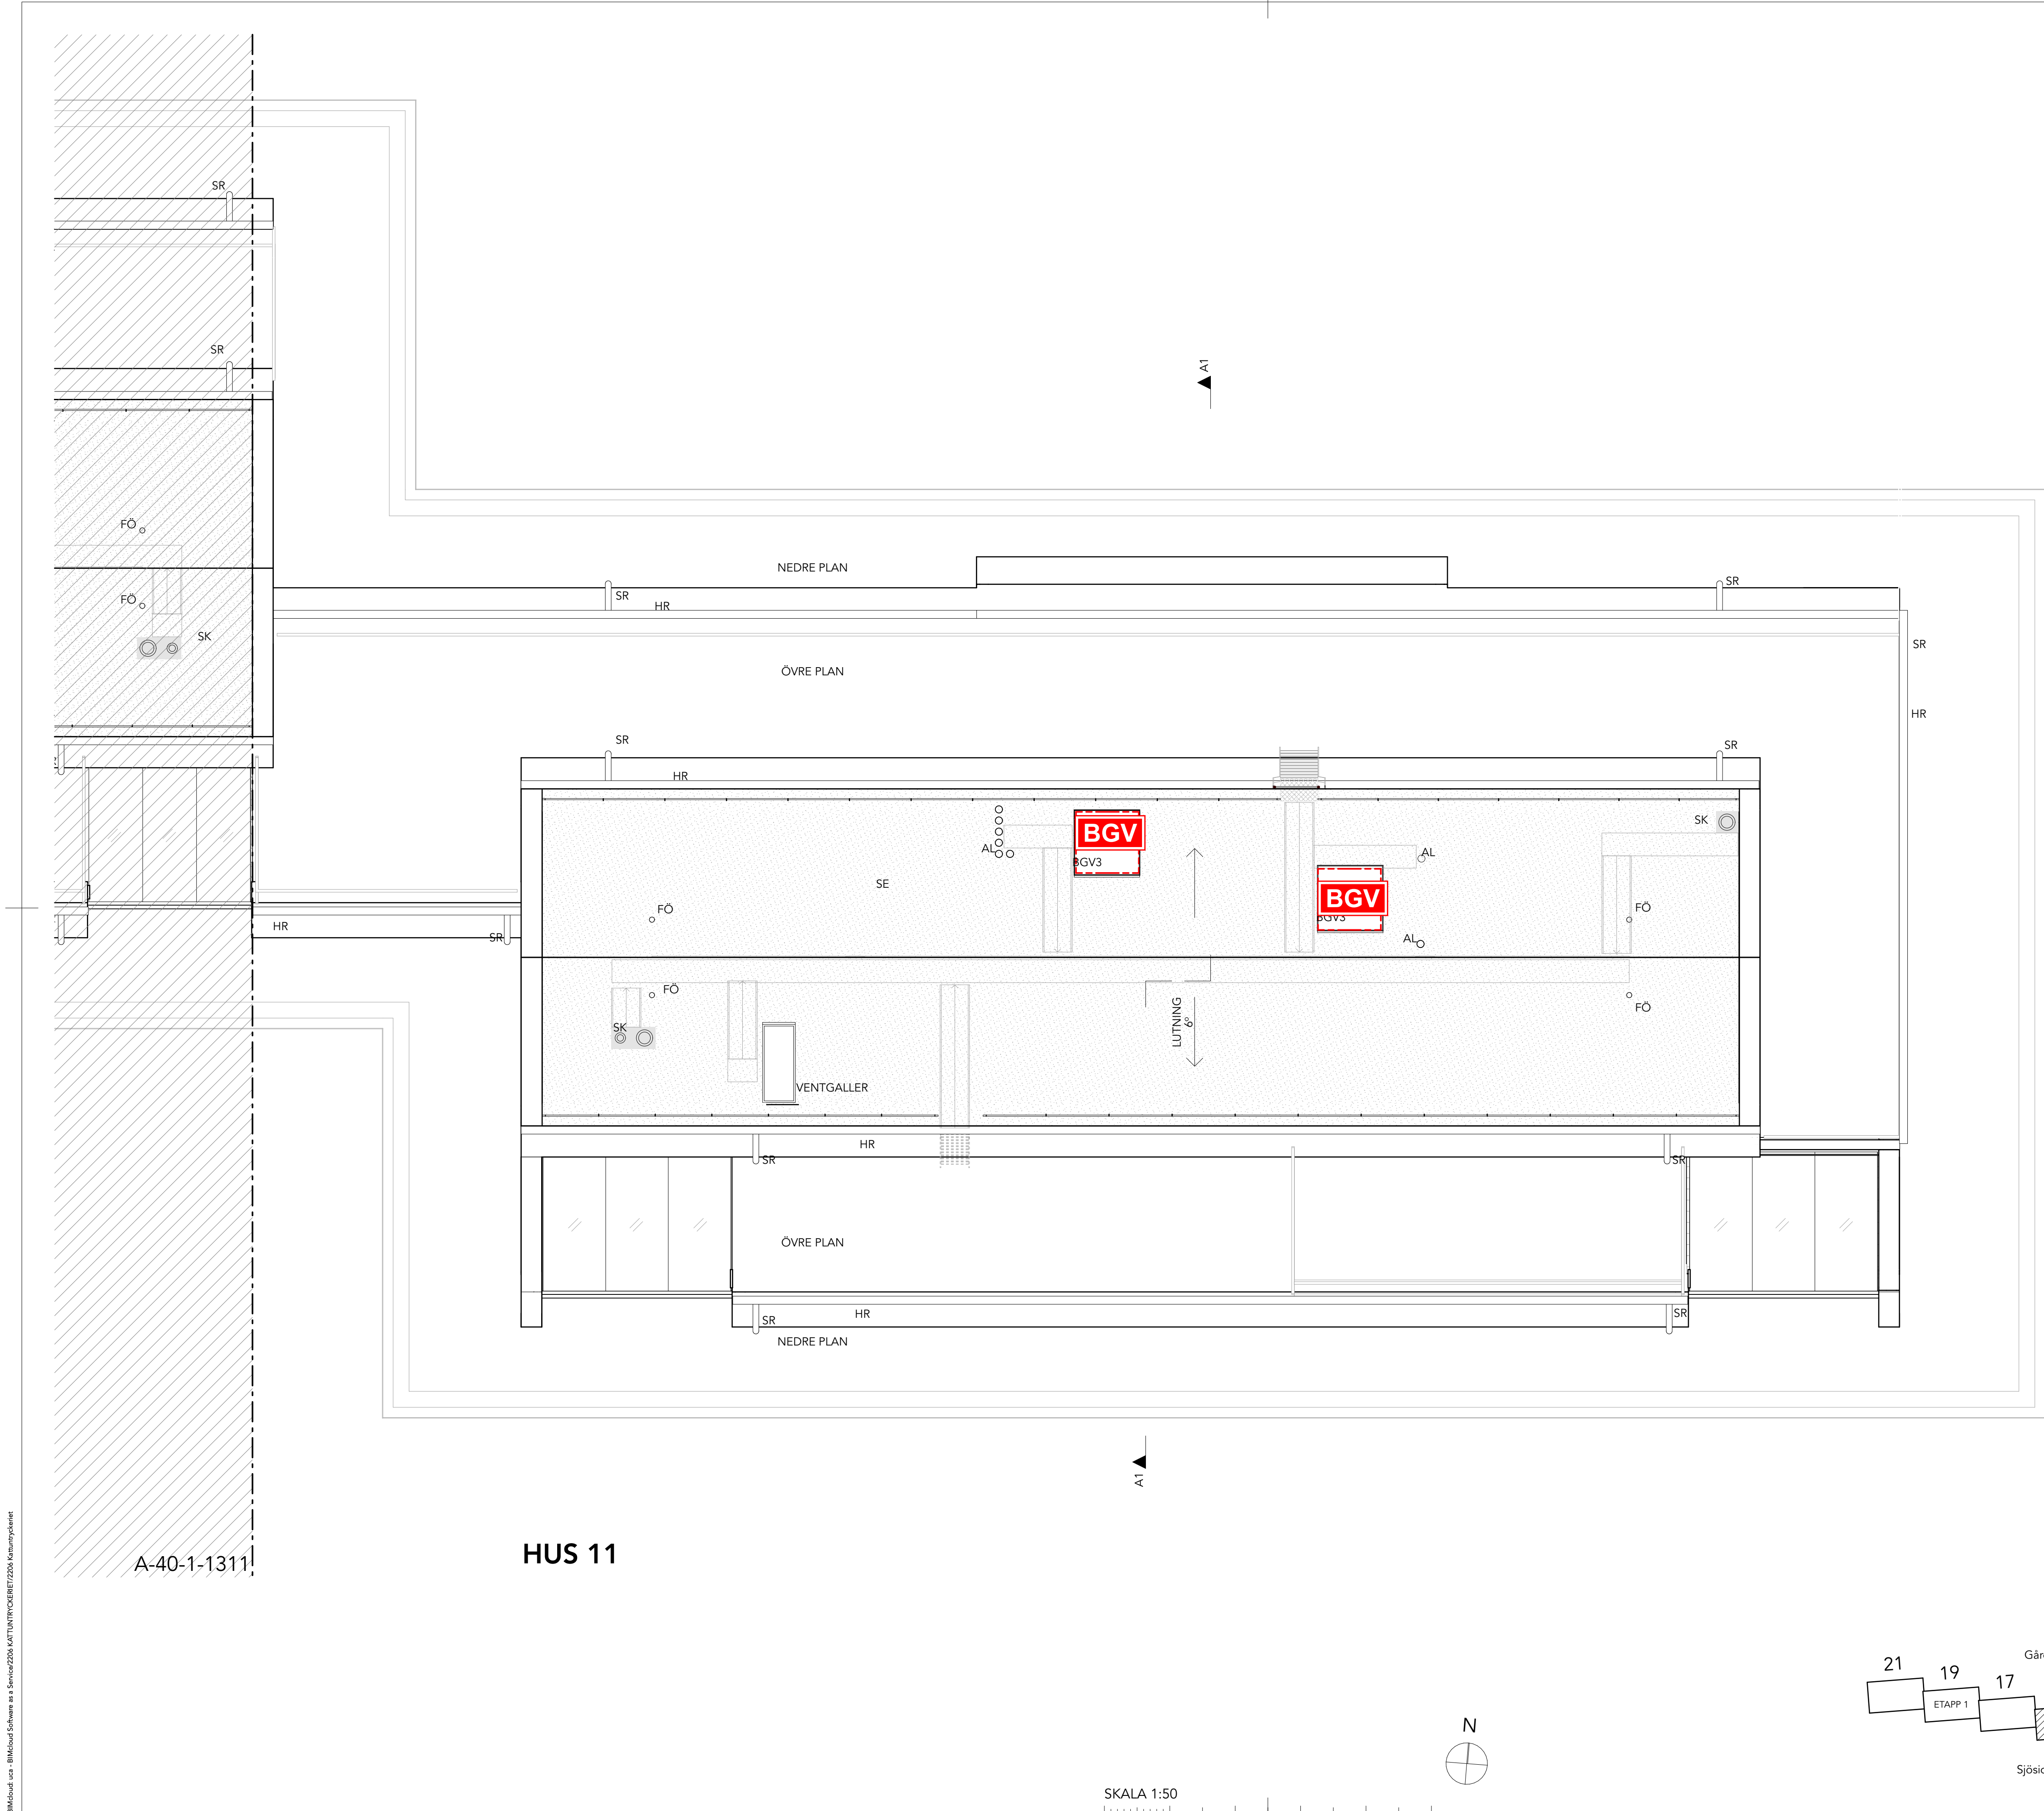

FÖRKLARINGAR:
PLUSHÖJDER ANGES I METER, ÖVRIGA MÅTT I MM.

AL AVLUFTNING AVLOPP ENL. V
BGV BRANDGASVENTILATION
FÖ FÖRANKRINGSÖGLOR
HR HÄNGRÄNNA
RL RENSLUCKA ENL. V
SR STUPRÖR
SE SEDUMTAK
SK SKORSTEN

FÖRESKRIFTER
TAKSÄKERHET SKALL VARA ENLIGT ARBETSMILJÖVERKET
REGLER OCH ENLIGT BOVERKET (BBR) 8:24.

SAMTLIGA TAKINSTALLATIONER SKA UPPFYLLA
BRANSCHSTANDARDENS KRAV PÅ HÅLLFASTHET OCH
MÖJLIGHET TILL INFÄSTNING AV PERSONLIG
FALLSKYDDSUTRUSTNING.

HÄNVISNINGAR

SEKTIONER: A-40-2-
FASADER: A-40-3-

BRANDSKISS

BRANDKONSULTEN

08 505 344 00 | www.brandkonsulten.se

Stefan Karlquist Handläggare	2025-03-24 Datum	12 Sidor
---------------------------------	---------------------	-------------

- Brandcellsgräns EI 60
- Genomlyst utrymningsskylt
- Efterlysande utrymningsskylt
- Yta utgör utrymningsväg
- Utrymningsriktning
- Brandklass dörr, text anger klass
- Brandgasventilation
- Nödbelysning, schematisk placering

BET	ÄNDRING AVSER	DATUM	Sign.
-----	---------------	-------	-------

RELATIONSHANDLING

KATTUNTRYCKERIET 1



A	URBAN COUTURE ARKITEKTER, Tel: +46 76 268 92 92
---	---

K	BTB
---	-----

VVS	FRONTVVS
-----	----------

UPPDRAG NR	RITAD AV	HANDLÄGGARE
------------	----------	-------------

2206	AP	AP
------	----	----

DATUM	ANSVARIG
-------	----------

20024-11-26	Koen Kragting, Louise Jalilian
-------------	--------------------------------

Wivalliusgatan 11, Marieberg

KATTUNTRYCKERIET 1, ETAPP 2

TAKPLAN - HUS 11



SKALA A1	NUMMER	BET
----------	--------	-----


1:50 1:100 (A3)	A-40-1-113	
-----------------	------------	--

SKALA 1:50

0 1 2 5

METER

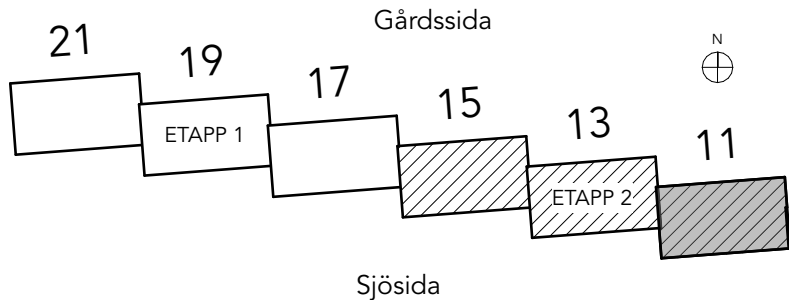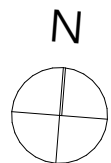

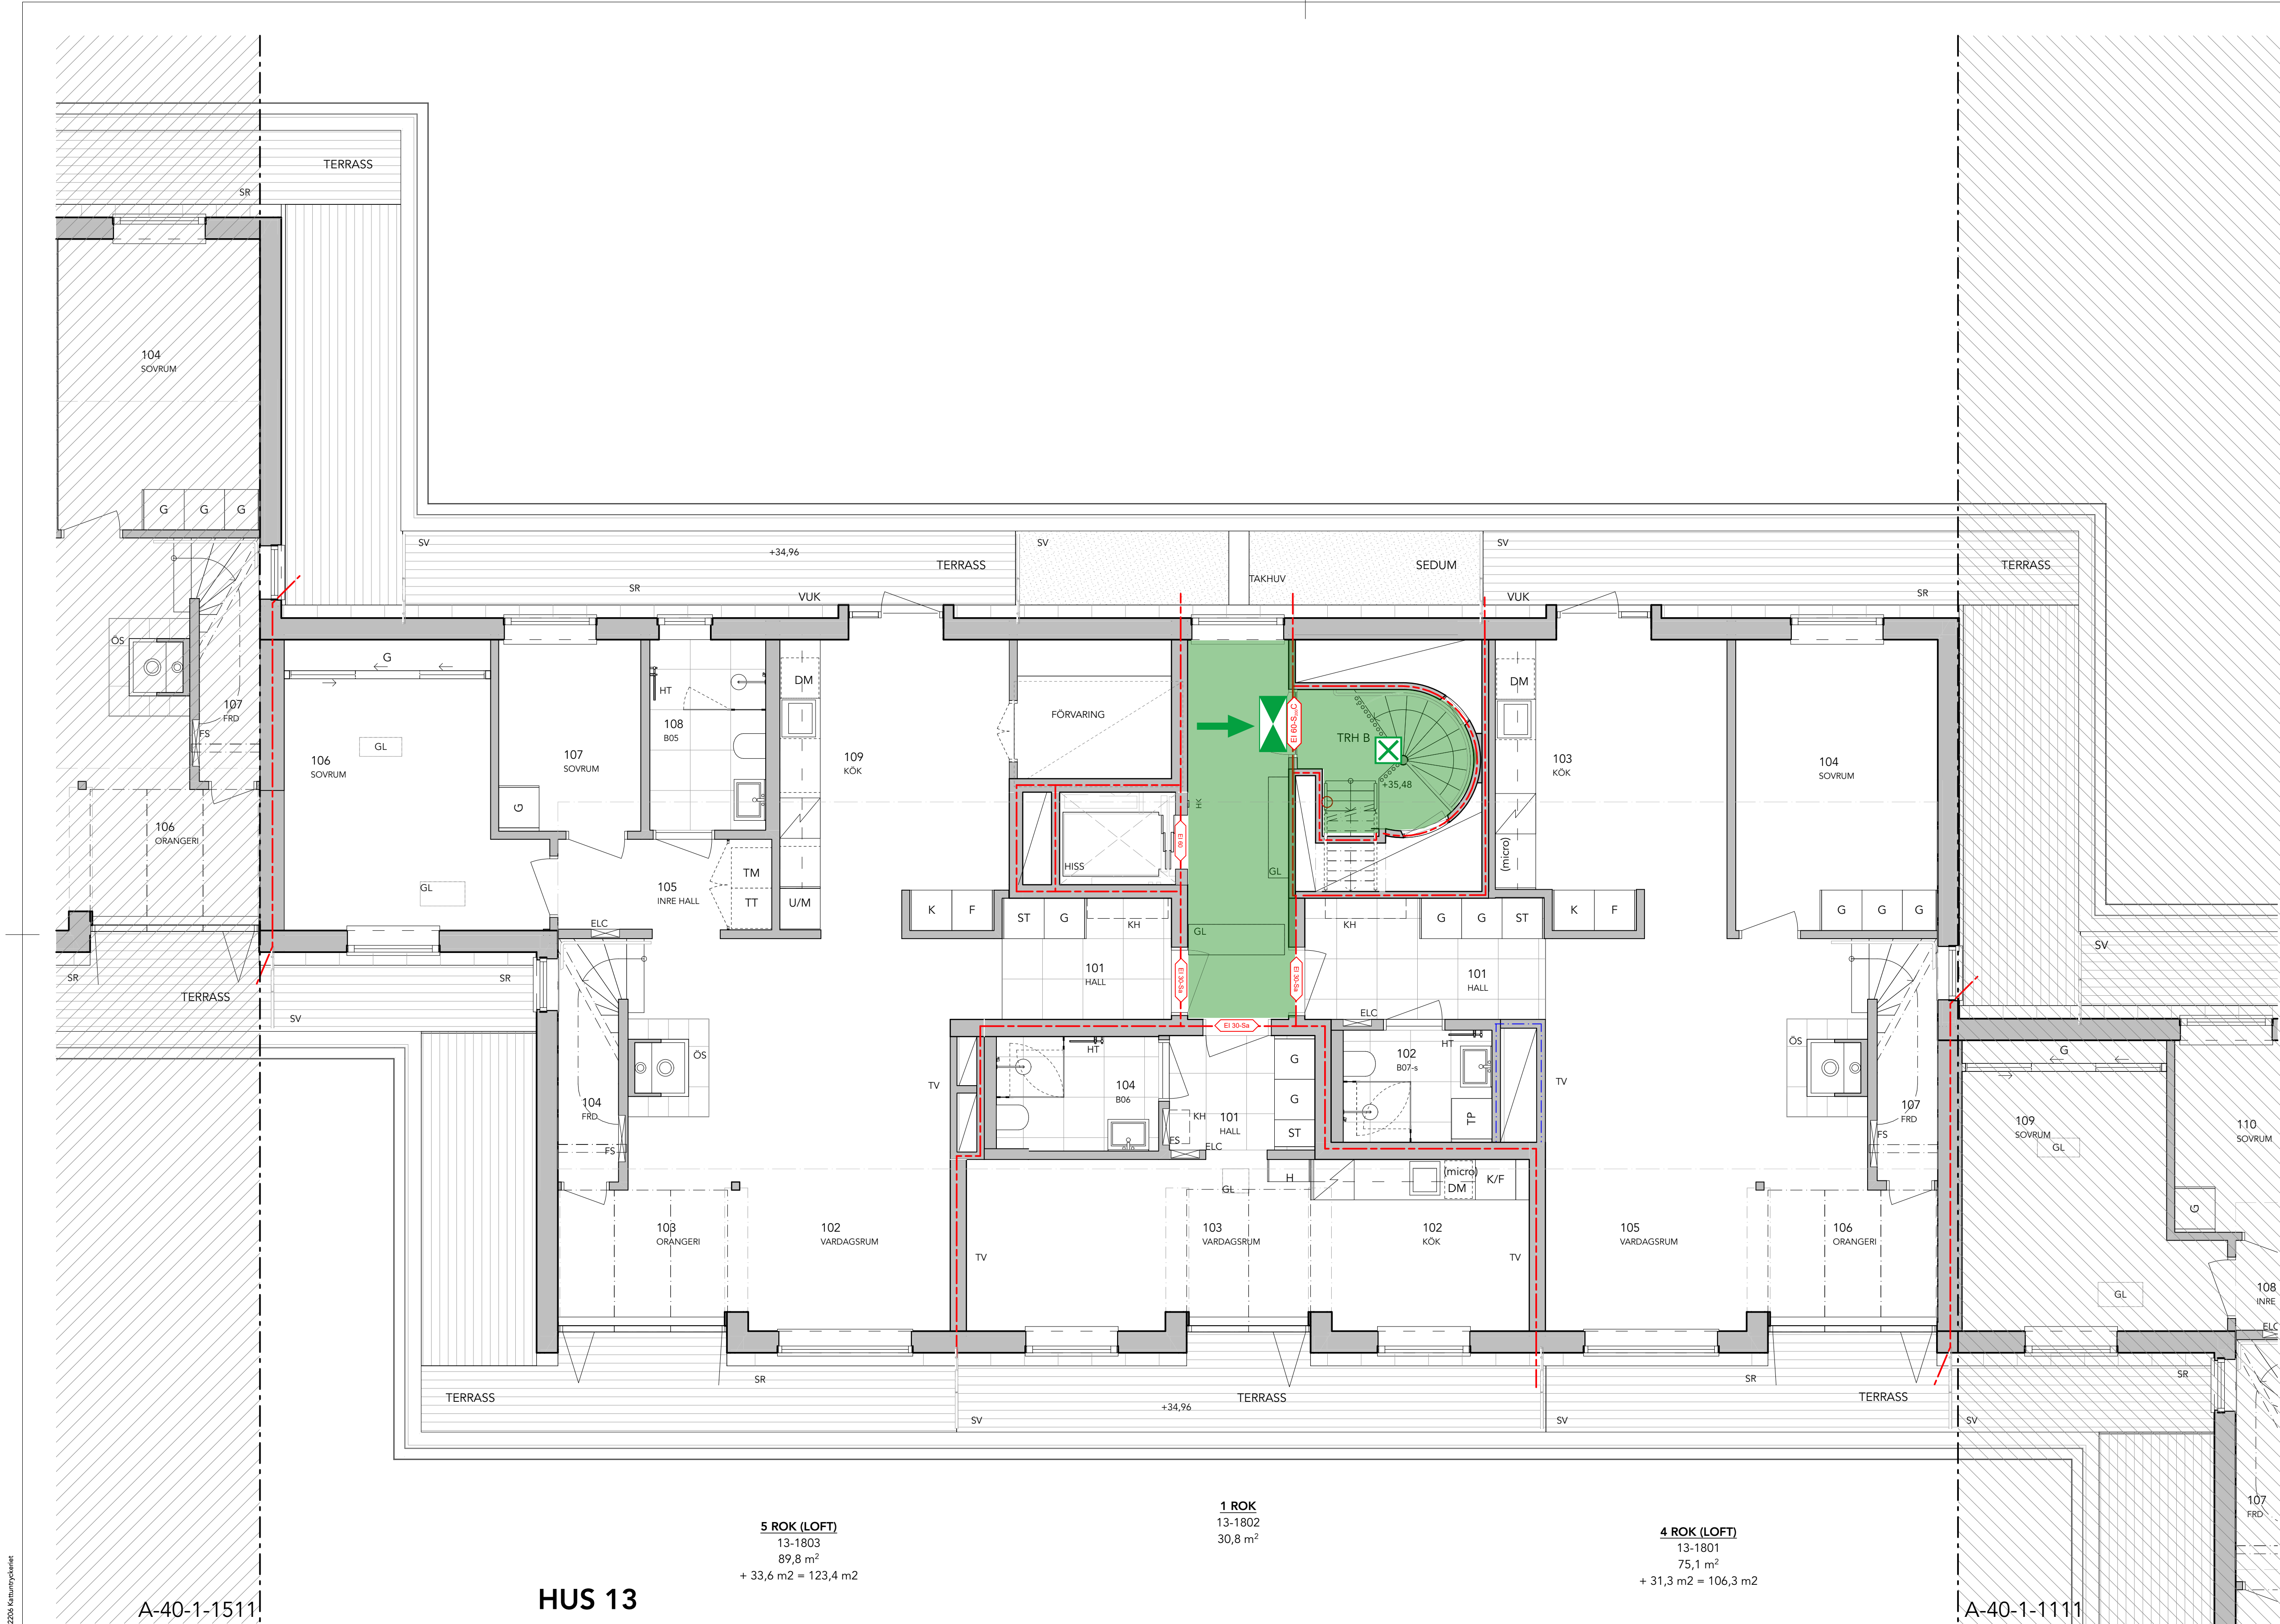

- FÖRKLARINGAR:**
PLUSHÖJDER ANGES I METER, ÖVRIGA MÅTT I MM.
- BRANDCELLSGRÄNS EI-60
 - BRANDCELLSGRÄNS EI-30
 - BGV BRANDGASVENTILATION
 - DM DISKMASKIN
 - ELC EL-SKÅP
 - F FRY
 - FO FÖRANKRINGSÖGLOR
 - FRD FÖRRÅD
 - FS FÖRDELARSKÅP
 - G GARDEROB
 - GL GOLVLUCKA
 - HK HIESKNAPP
 - HS HÖGSKÅP
 - HT HÄNDUKSTÖRK
 - K KYL
 - K/F KYL OCH FRY
 - KLK KLÄDKAMMARE
 - KH KAPPHYLLA
 - micro MIKROVÄGSUGN I ÖVERSKÅP
 - ÖS ÖPPEN SPIS
 - SK SKORSTEN
 - SR STUPRÖR
 - ST STÄDSKÅP
 - SV SKÄRMVÄGG
 - TRH TRAPPHUS (TR2 enl. brandskyddsdocument)
 - TM / TT TVÄTTMASKIN / TORKTUMLARE
 - TP TVÄTTPELARE
 - U EL-UTTAG
 - U/M UGN OCH MICRO I HÖGSKÅP
 - VK VÄGGVATTENUTKASTARE
 - VG VENTILATIONS Galler

FÖRESKRIFTER
FRISTÄENDE KÖK, KYL/FRY, GARDEROBER, OCH ÖVRIGA SKÅP UTFÖRS MED TÄCKSKIVA PÅ SYNLIGA SIDOR. INKLÄDNADER OVAN KÖKSINREDNING UTFÖRS SOM LIVANDE ANSLUTNING MELLAN ÖVERSKÅP OCH UK BJÄLKLÄG. I LÄGENHETER MONTERAS UNDERTAK OCH INKLÄDNADER SÅ ATT MAXIMAL TAKHÖJD UPPNÅS

HÄNVISNINGAR
SEKTIONER: A-40-2-
FASADER: A-40-3-

BRANDSKISS

BRANDKONSULTEN

08 505 344 00 | www.brandkonsulten.se

Stefan Karlquist
Handläggare

2025-03-24
Datum

12
Sidor

Brandcellsgräns EI 60

Genomlyst utrymningsskylt

Efterlysende utrymningsskylt

Yta utgör utrymningsväg

Utrymningsriktning

Brandklass dörr, text anger klass

Brandgasventilation

Nödbelysning, schematisk placering

BET

ÄNDRING AVSER

DATUM

Sign.

RELATIONSHANDLING

KATTUNTRYCKERIET 1

A

URBAN COUTURE ARKITEKTER, Tel: +46 76 268 92 92

K

BTB

VVS

FRONTVVS

UPPDRAG NR

2206

DATUM

20024-11-26

RITAD AV

AP

HANDLÄGGARE

AP

ANSVARIG

Koen Kragting, Louise Jallian

Wivalliusgatan 11, Marieberg

KATTUNTRYCKERIET 1, ETAPP 2

NEDRE PLAN - HUS 13

SKALA A1

1:50

NUMMER

A-40-1-131

BET


HUS 13

5 ROK (LOFT)
13-1803
89,8 m²
+ 33,6 m² = 123,4 m²

1 ROK
13-1802
30,8 m²

4 ROK (LOFT)
13-1801
75,1 m²
+ 31,3 m² = 106,3 m²

SKALA 1:50
0 1 2 5
METER

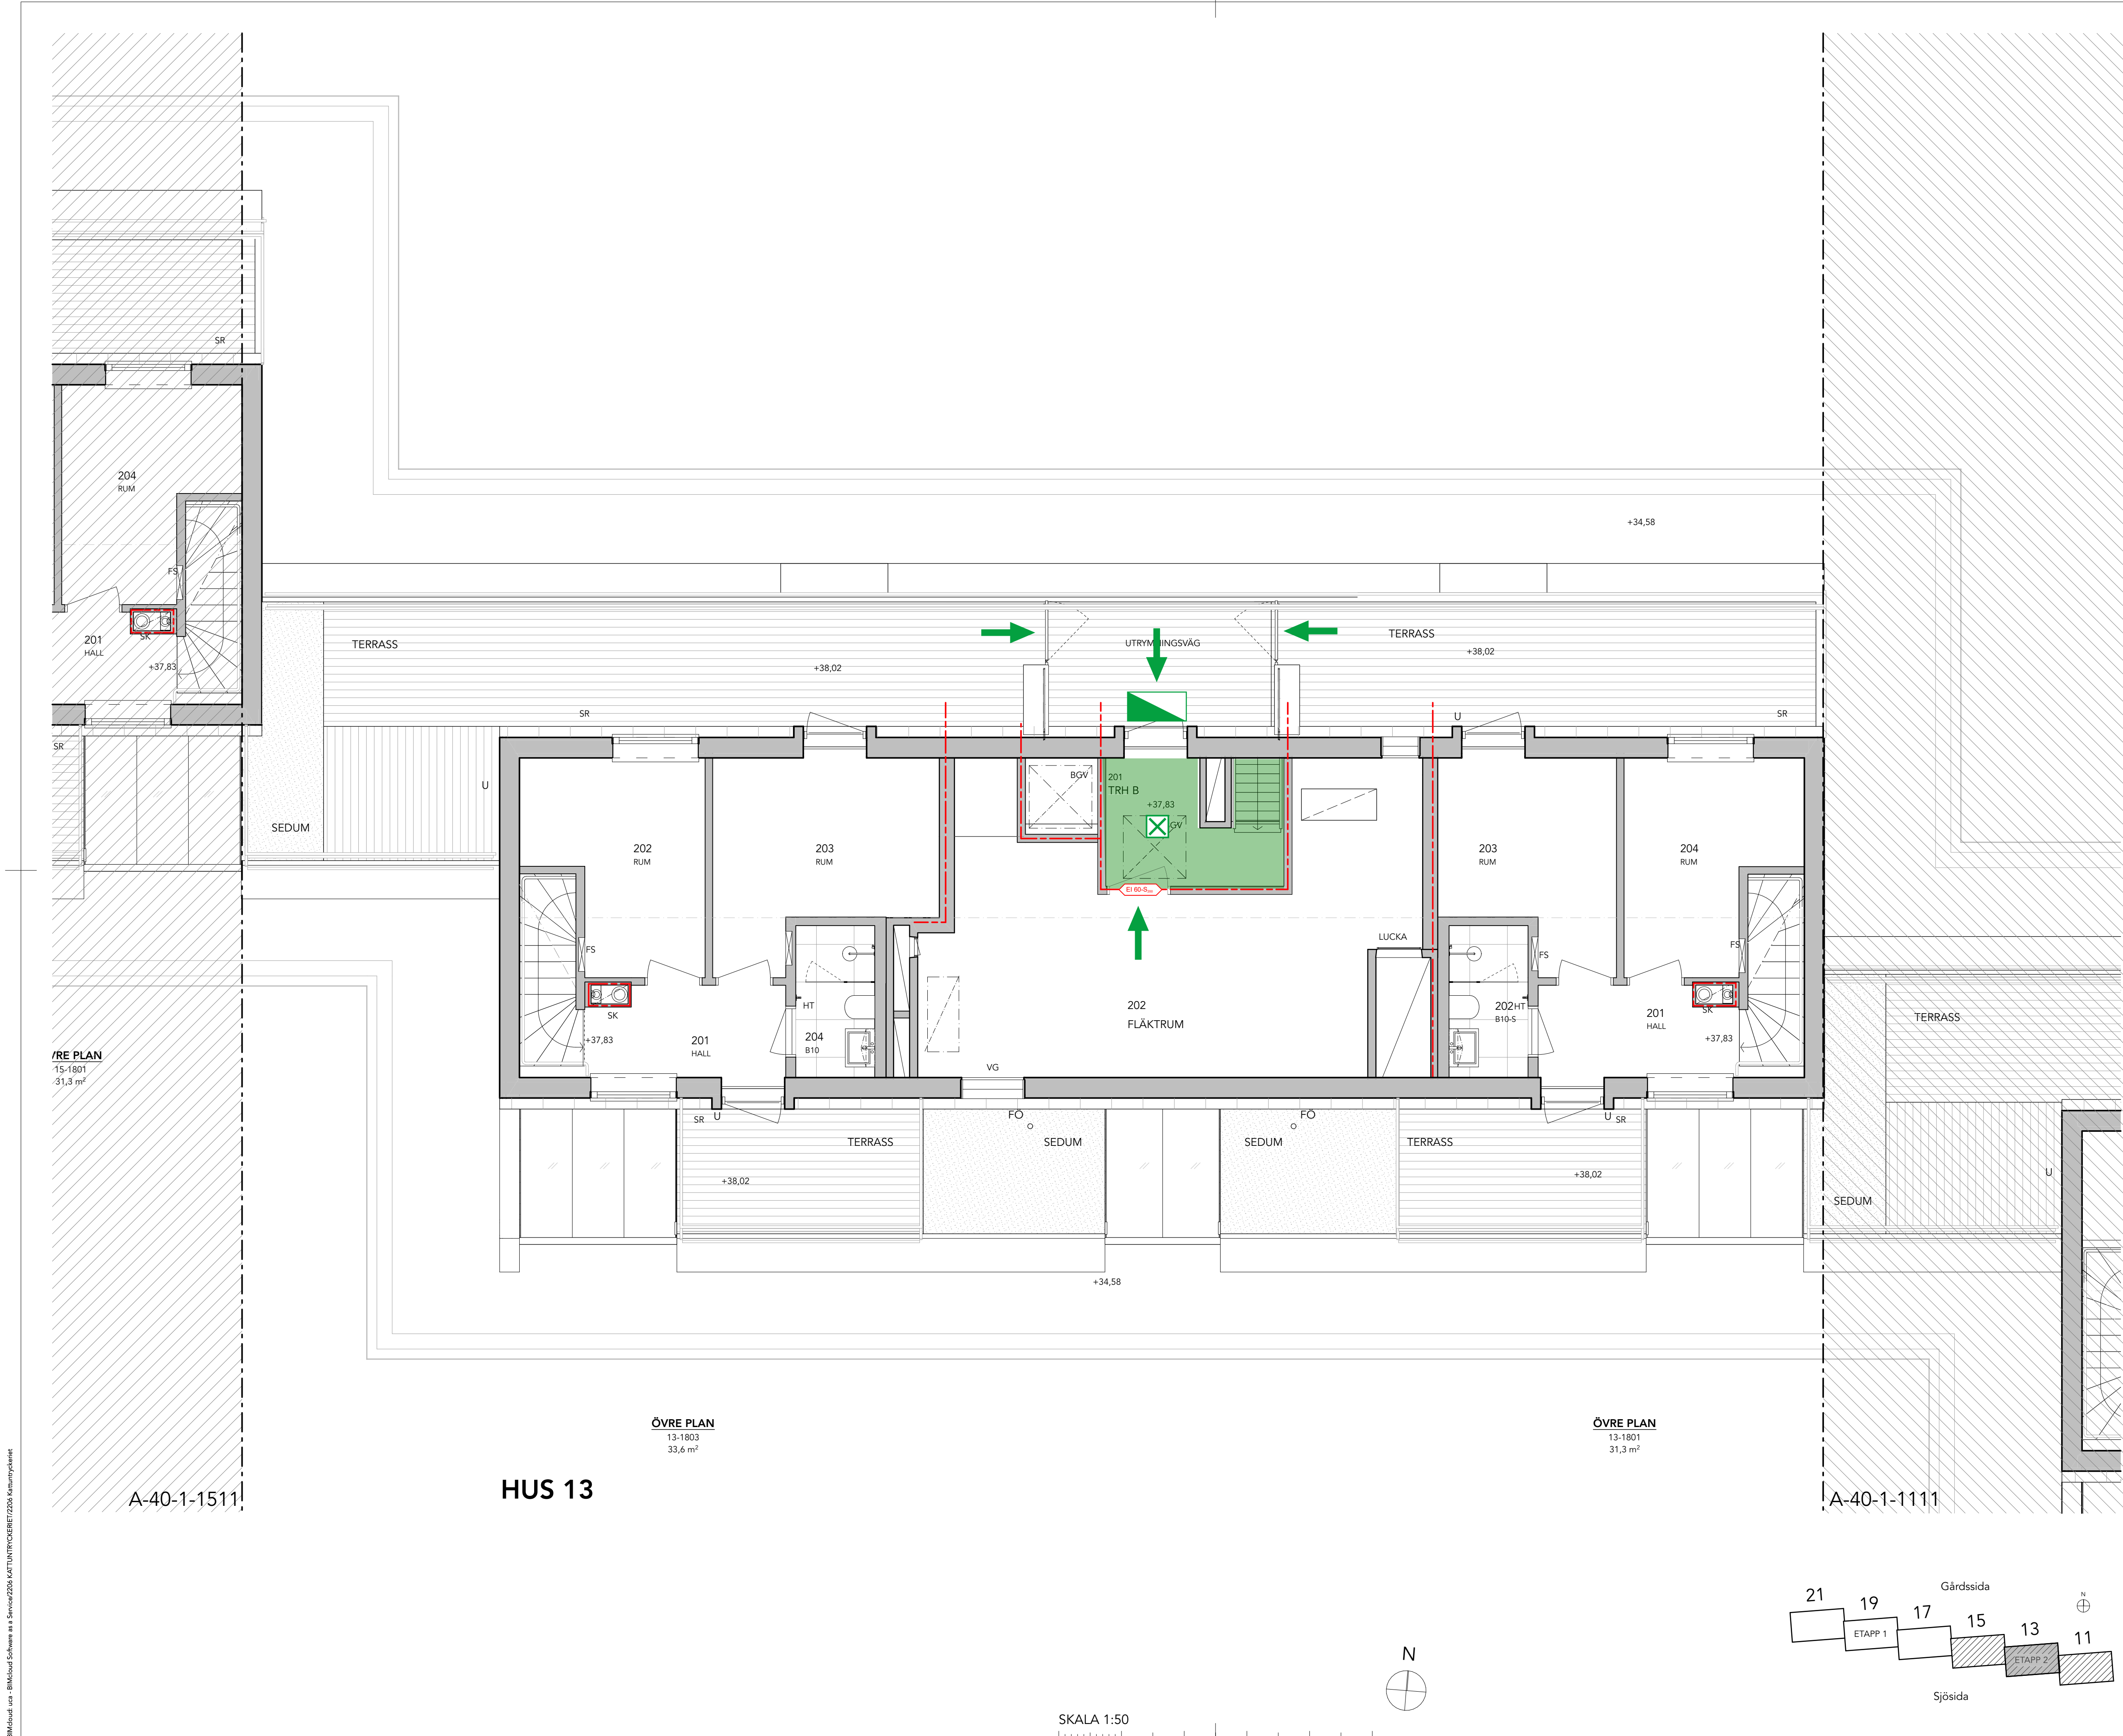

- FÖRKLARINGAR:**
PLUSHÖJDER ANGES I METER, ÖVRIGA MÅTT I MM.
- BRANDCELLSGRÄNS EI-60
 - BRANDCELLSGRÄNS EI-30
 - BRANDGASVENTILATION
 - DISKMASKIN
 - EL-SKÅP
 - FRYS
 - FÖRANKRINGSÖGLOR
 - FÖRRÅD
 - FÖRDELARKÅP
 - GARDEROB
 - GÖVLUCKA
 - HISKVAPP
 - HÖGSKÅP
 - HANDDUKSTORK
 - KYL
 - KYL OCH FRYS
 - KLÄDKAMMARE
 - KAPPHYLLA
 - MIKROVÅGSUGN I ÖVERSKÅP
 - ÖPPEN SPIS
 - SKORSTEN
 - STUPRÖR
 - STÄDSKÅP
 - SKÄRMVÄGG
 - TRAPPHUS (TR2 enl. brandskyddsdocument)
 - TVÄTTMASKIN / TORKTUMLARE
 - TVÄTTPELARE
 - EL-UTTAG
 - UGN OCH MICRO I HÖGSKÅP
 - VÄGGVATTENUTKASTARE
 - VENTILATIONSGALLER

FÖRESKRIFTER
FRISTÄENDE KÖK, KYL/FRYS, GARDEROBER, OCH ÖVRIGA SKÅP UTFÖRS MED TÄCKSKIVA PÅ SYNLIGA SIDOR. INKLÄDNADER OVAN KÖKSINREDNING UTFÖRS SOM LIVANDE ANSLUTNING MELLAN ÖVERSKÅP OCH UK BJÄLKLÄG. I LÄGENHETER MONTERAS UNDERTAK OCH INKLÄDNADER SÅ ATT MAXIMAL TAKHÖJD UPPNÅS

HÄNVISNINGAR
SEKTIONER: A-40-2-
FASADER: A-40-3-

BRANDSKISS

BRANDKONSULTEN

08 505 344 00 | www.brandkonsulten.se

Stefan Karlquist
Handläggare

2025-03-24
Datum

12
Sidor

Brandcellsgräns EI 60

Genomlyst utrymningsskylt

Efterlysande utrymningsskylt

Yta utgör utrymningsväg


Utrymningsriktning

Brandklass dörr, text anger klass

Brandgasventilation

Nödbelysning, schematisk placering

BET	ÄNDRING AVSER	DATUM	Sign.
RELATIONSHANDLING			
KATTUNTRYCKERIET 1			
A	URBAN COUTURE ARKITEKTER, Tel: +46 76 268 92 92		
K	BTB		
VVS	FRONTVVS		
UPPDRAG NR	RTAD AV	HANDLÄGGARE	
2206	AP	AP	
DATUM	ANSVARIG		
20024-11-26	Koen Kragting, Louise Jallilian		
Wivalliusgatan 11, Marieberg KATTUNTRYCKERIET 1, ETAPP 2 ÖVRE PLAN - HUS 13			
SKALA A1 1:50	1:100 (A3)	NUMMER A-40-1-132	BET

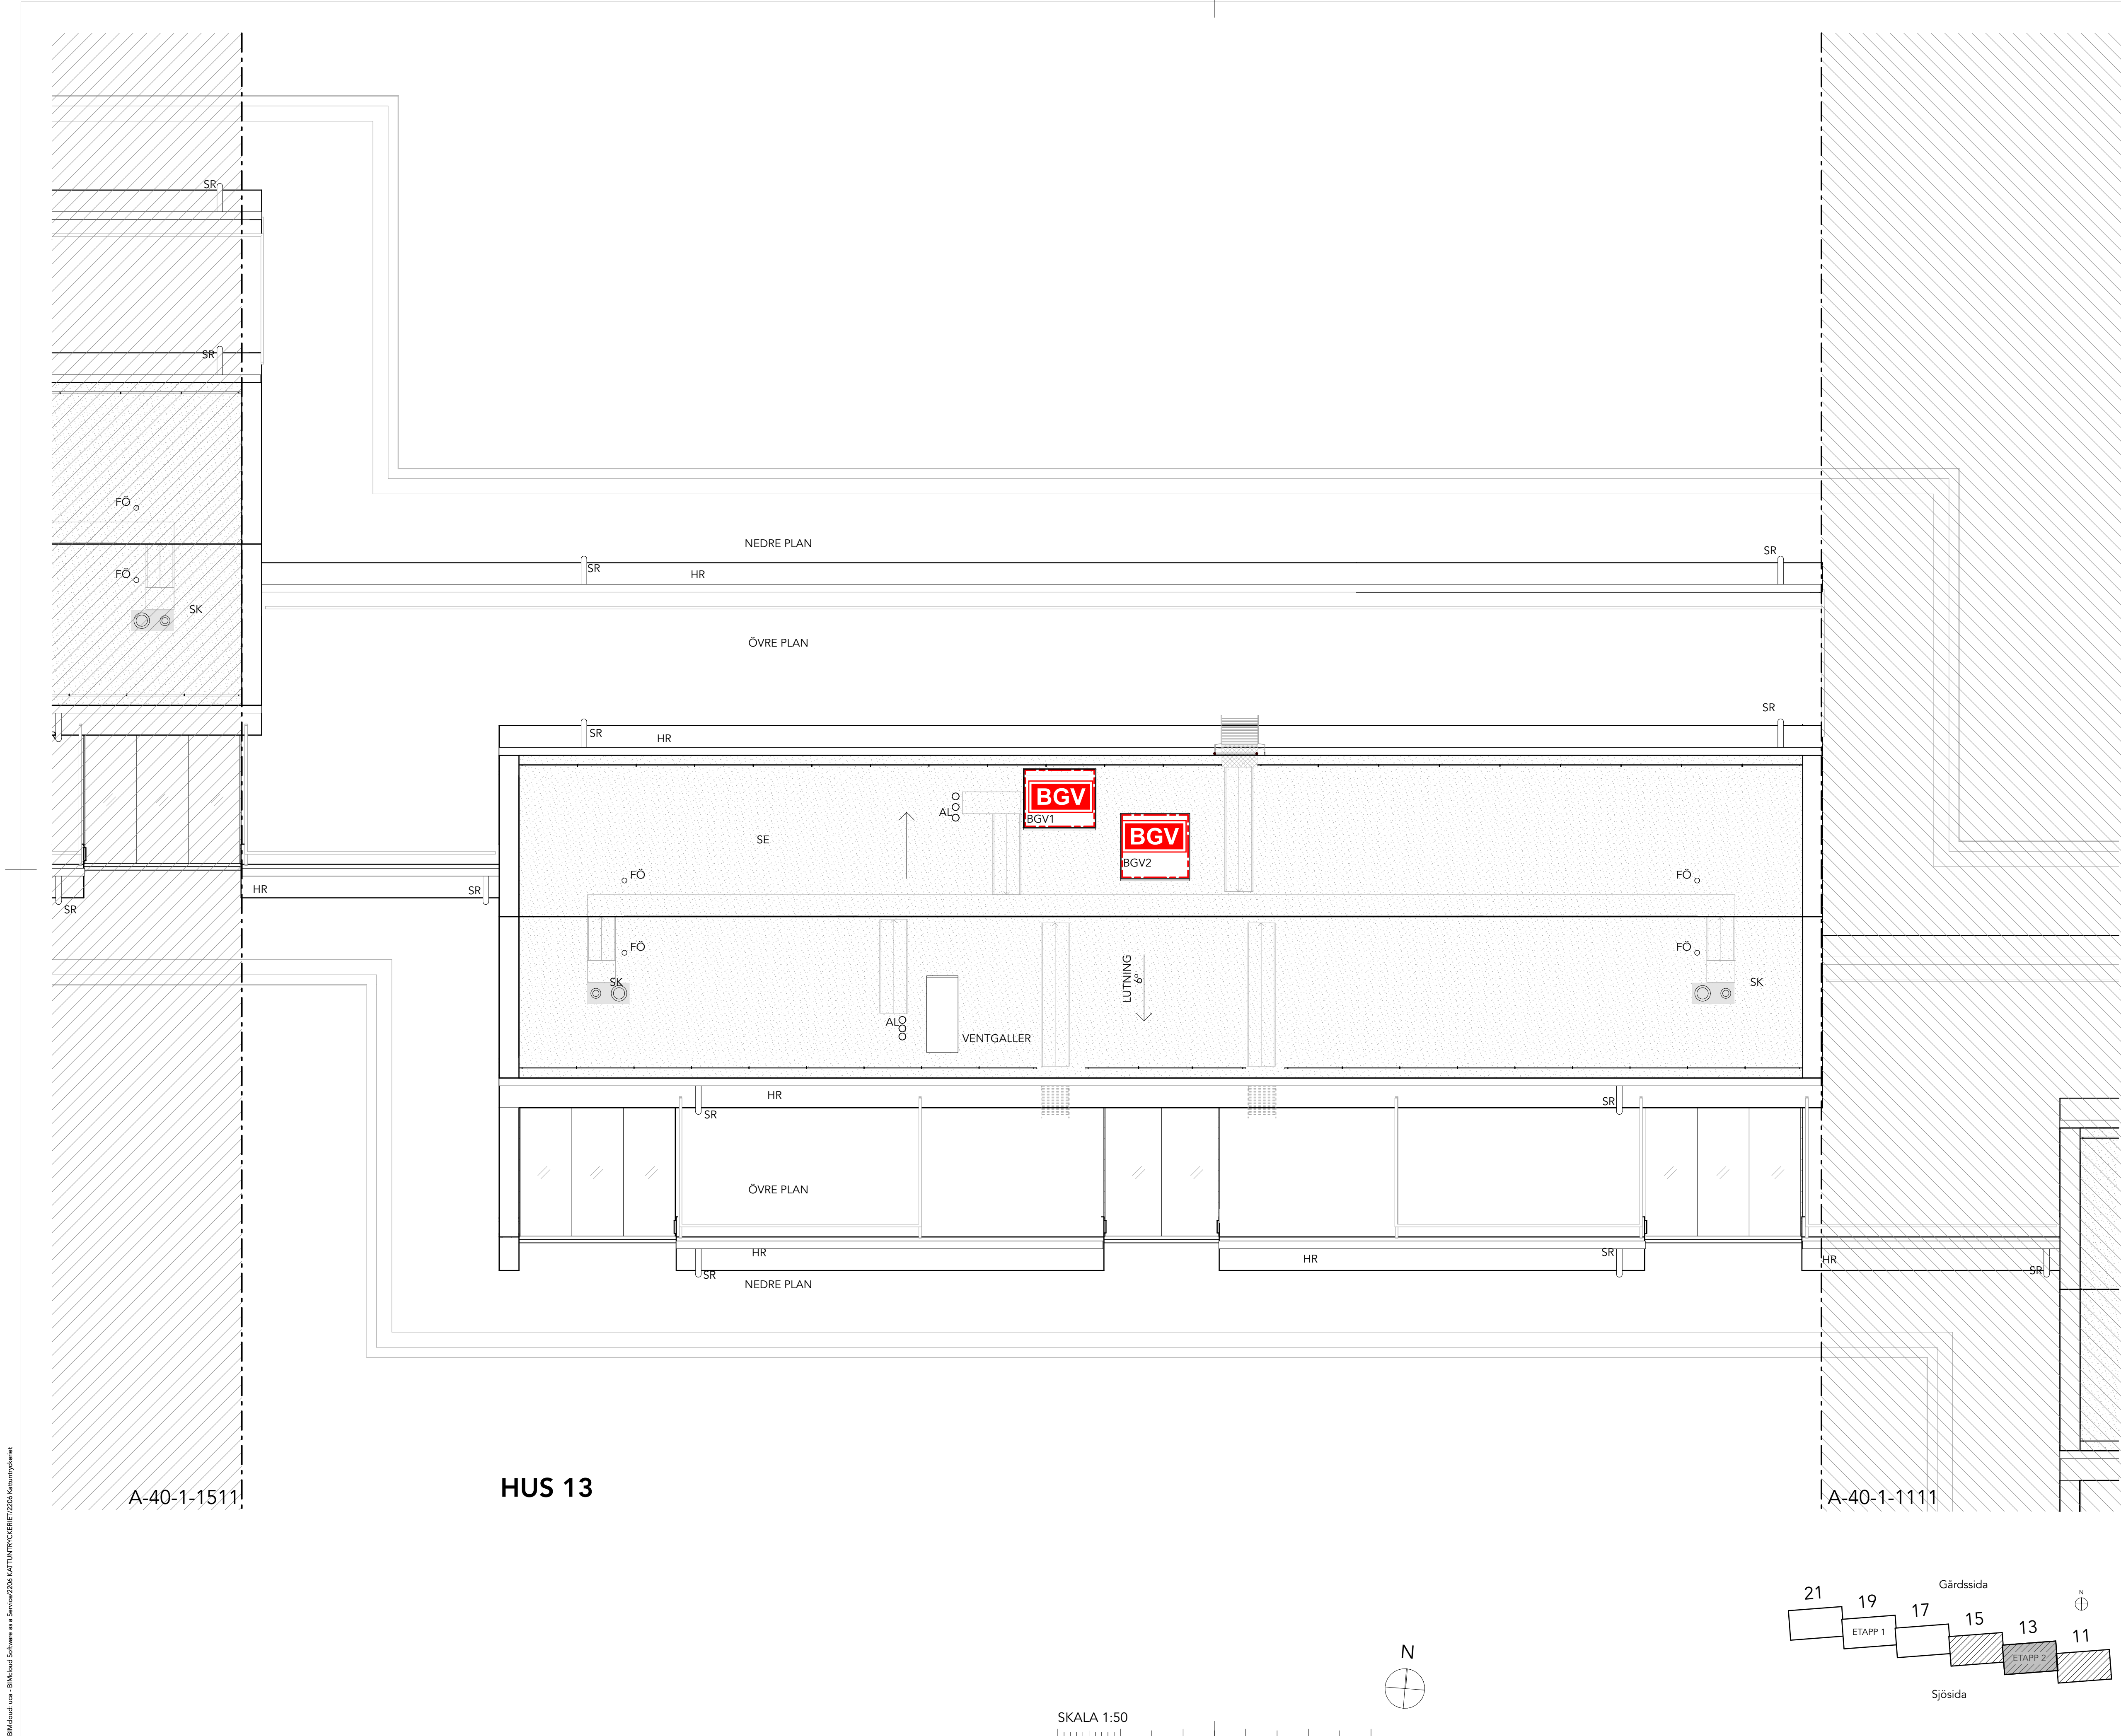

FÖRKLARINGAR:
PLUSHÖJDER ANGES I METER, ÖVRIGA MÅTT I MM.

- AL BRANDCELLSGRÄNS EI-60
- BGV AVLUFTNING AVLOPP ENL. V
- FÖ BRANDGASVENTILATION
- HR FÖRANKRINGSÖGLOR
- RL HÄNGRÄNNA
- SR RENSLUCKA ENL. V
- SE STUPRÖR
- SK SEDUMTAK
- SKORSTEN

FÖRESKRIFTER
TAKSÄKERHET SKALL VARA ENLIGT ARBETSMILJÖVERKET'S
REGLER OCH ENLIGT BOVERKET (BBR) 8:24.

SAMTLIGA TAKINSTALLATIONER SKA UPPFYLLA
BRANSCHSTANDARDENS KRAV PÅ HÅLLFASTHET OCH
MÖJLIGHET TILL INFÄSTNING AV PERSONLIG
FALLSKYDDSUTRUSTNING.

HÄNVISNINGAR

SEKTIONER: A-40-2-
FASADER: A-40-3-

BRANDSKISS

BRANDKONSULTEN

08 505 344 00 | www.brandkonsulten.se

Stefan Karlquist 2025-03-24 12
Handläggare Datum Sidor

- Brandcellsgräns EI 60
- Genomlyst utrymningsskylt
- Efterlysannde utrymningsskylt
- Yta utgör utrymningsväg
- Utrymningsriktning
- Brandklass dörr, text anger klass
- Brandgasventilation
- Nödbelysning, schematisk placering

BET ANDRING AVSER DATUM Sign.

RELATIONSHANDLING

KATTUNTRYCKERIET 1



A URBAN COUTURE ARKITEKTER, Tel: +46 76 268 92 92

K BTB

VVS FRONTVVS



UPPDRAG NR 2206 RITAD AV AP HANDLÄSGARE AP
DATUM 20024-11-26 ANSVARIG Koen Kragting, Louise Jalilian


Wivalliusgatan 11, Marieberg
KATTUNTRYCKERIET 1, ETAPP 2
TAKPLAN - HUS 13

SKALA A1 1:50 1:100 (A3) NUMMER A-40-1-133 BET

SKALA 1:50

0 1 2 5
METER

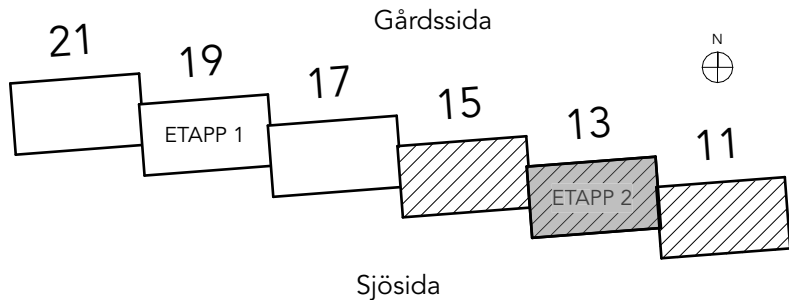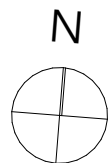

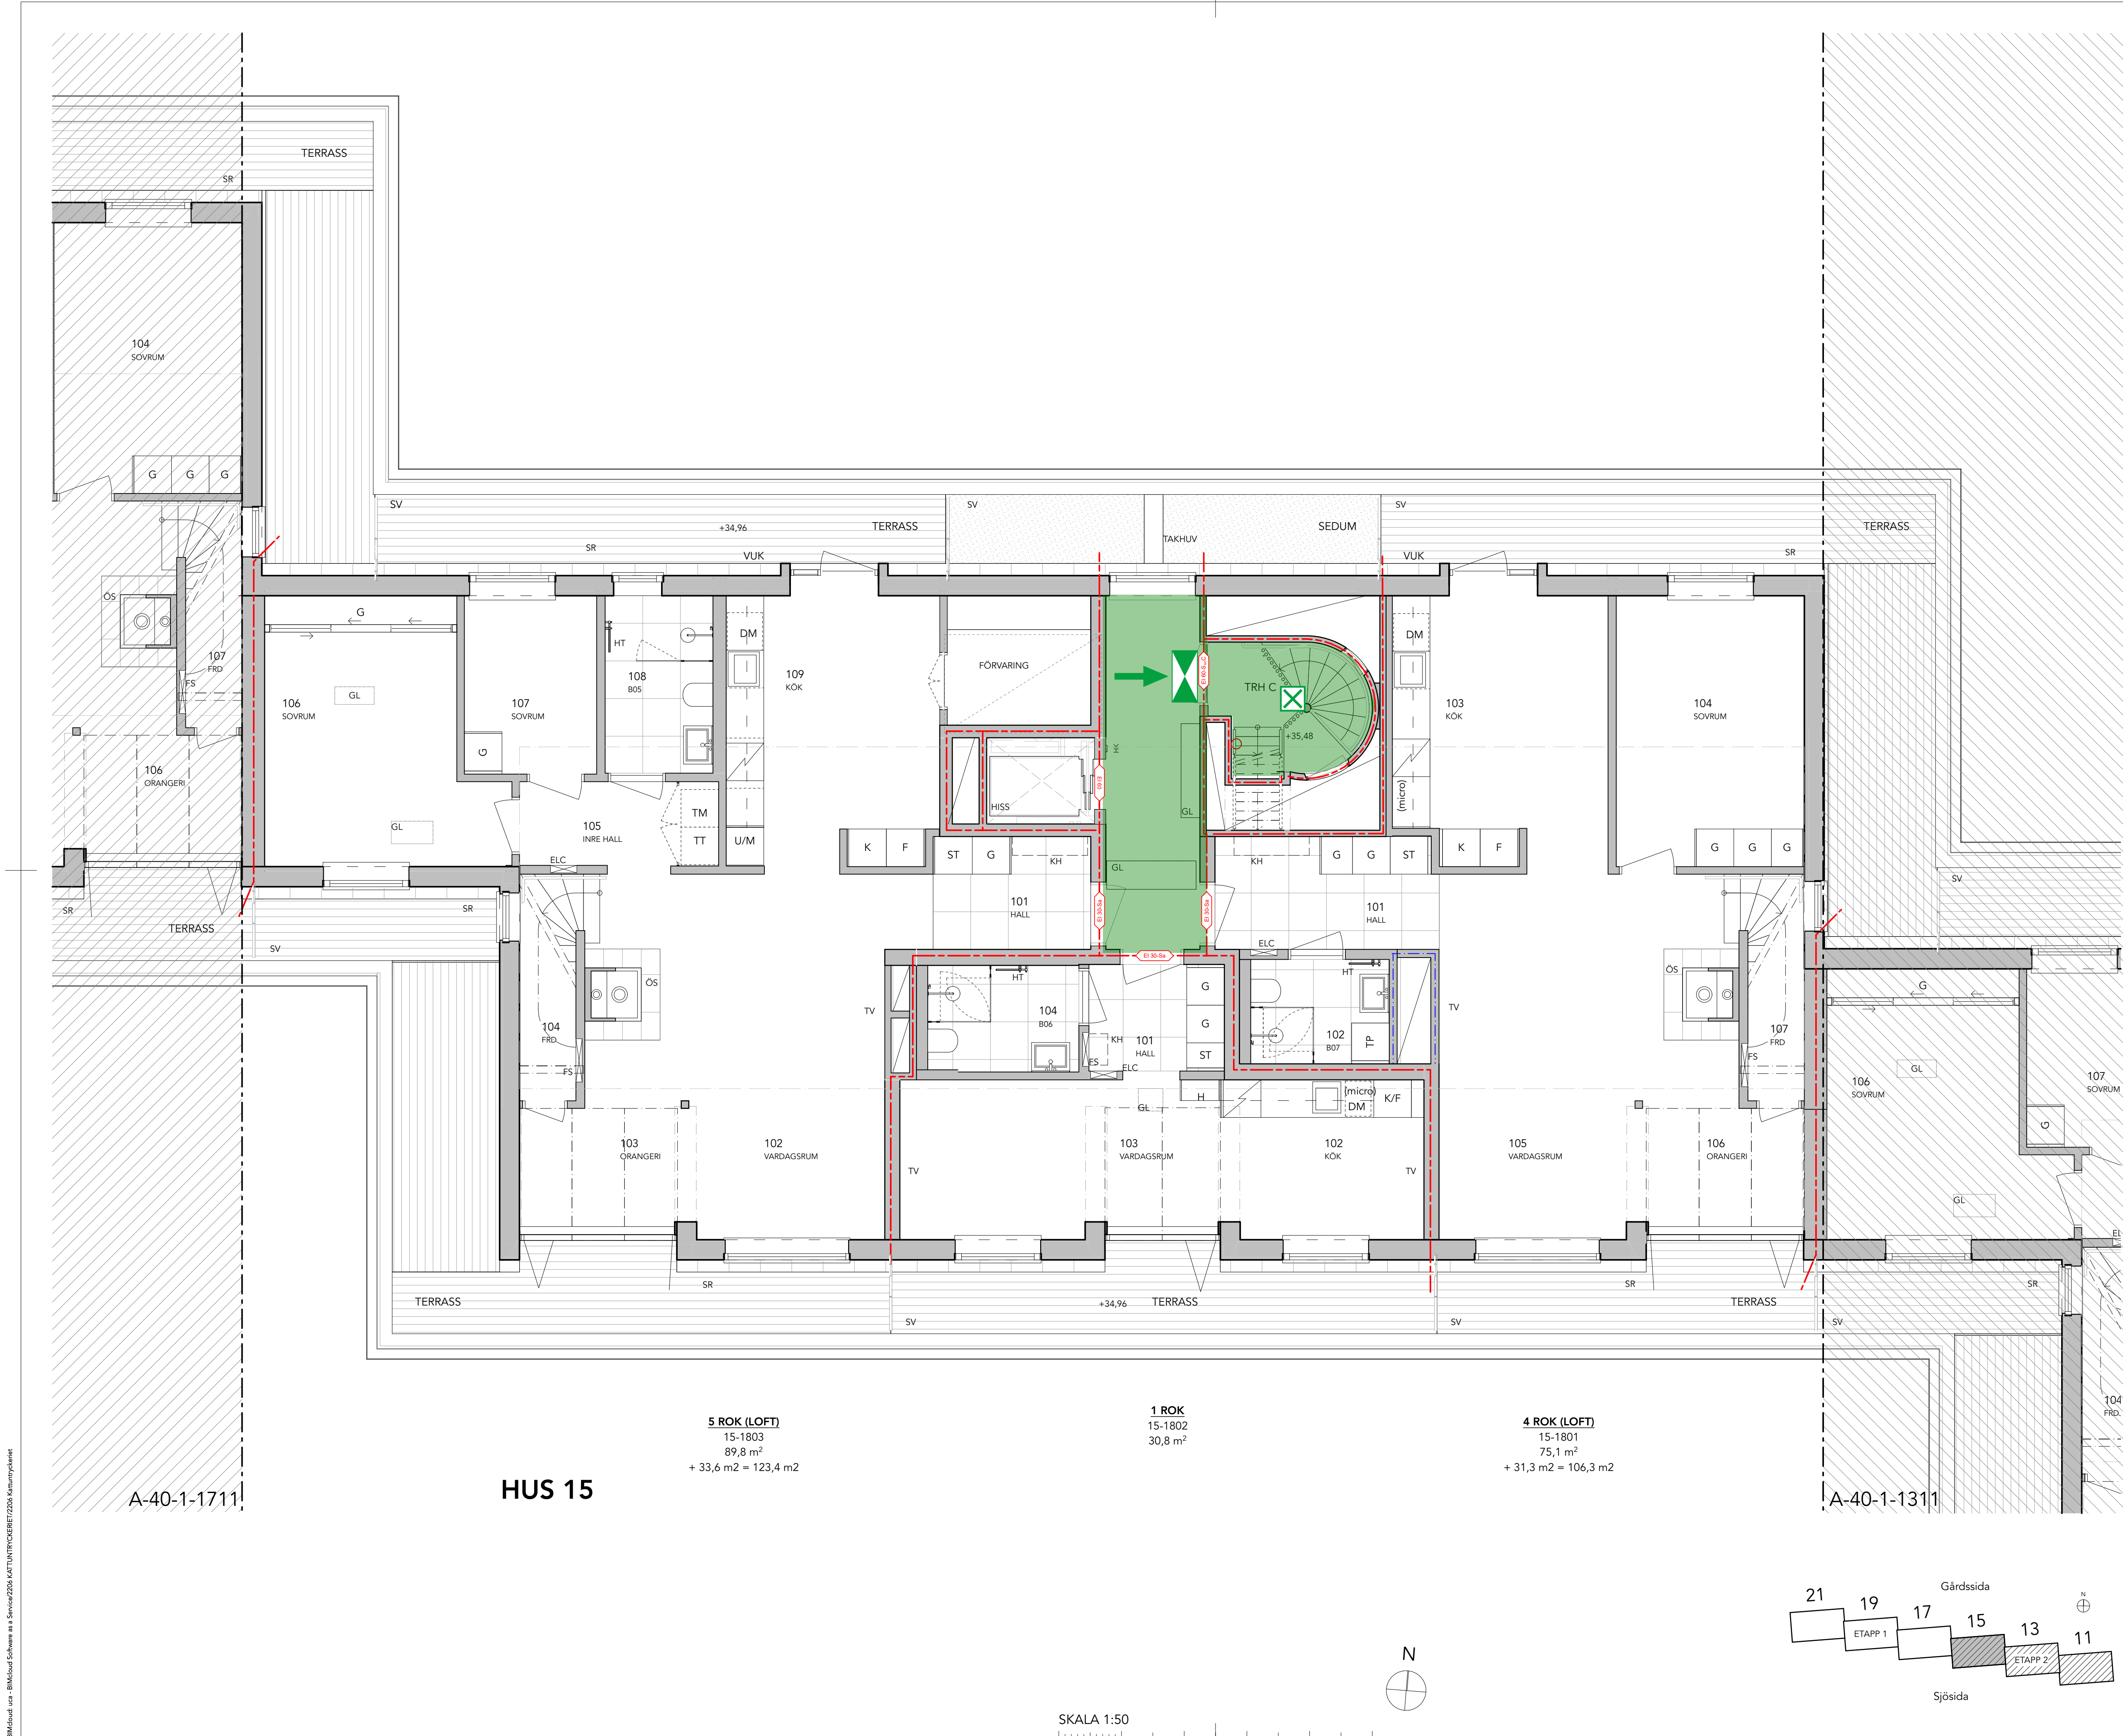

- FÖRKLARINGAR:**
PLUSHÖJDER ANGES I METER, ÖVRIGA MÅTT I MM.
- BRANDCELLSGRÄNS EI-60
 - BRANDCELLSGRÄNS EI-30
 - BGV BRANDGASVENTILATION
 - DM DISKMASKIN
 - ELC EL-SKÅP
 - F FRY
 - FO FÖRANKRINGSÖGLOR
 - FRD FÖRRÅD
 - FS FÖRDELARSKÅP
 - G GARDEROB
 - GL GOLVLUCKA
 - HK HIESKNAPP
 - HS HÖGSKÅP
 - HT HANDDUKSTÖRK
 - K KYL
 - K/F KYL OCH FRY
 - KLK KLÄDKAMMARE
 - KH KAPPHYLLA
 - micro MIKROVÄGSUGN I ÖVERSKÅP
 - ÖS ÖPPEN SPIS
 - SK SKORSTEN
 - SR STUPRÖR
 - ST STÄDSKÅP
 - SV SKÄRMVÄGG
 - TRH TRAPPHUS (TR2 enl. brandskyddsdocument)
 - TM / TT TVÄTTMASKIN / TORKTUMLARE
 - TP TVÄTTPELARE
 - U EL-UTTAG
 - U/M UGN OCH MICRO I HÖGSKÅP
 - VK VÄGGVATTENUTKASTARE
 - VG VENTILATIONS Galler

FÖRESKRIFTER
FRISTÄENDE KÖK, KYL/FRY, GARDEROBER, OCH ÖVRIGA SKÅP UTFÖRS MED TÄCKSKIVA PÅ SYNLIGA SIDOR. INKLÄDNADER OVAN KÖKSINREDNING UTFÖRS SOM LIVANDE ANSLUTNING MELLAN ÖVERSKÅP OCH UK BJÄLKLAG. I LÄGENHETER MONTERAS UNDERTAK OCH INKLÄDNADER SÅ ATT MAXIMAL TAKHÖJD UPPNÅS

HÄNVISNINGAR
SEKTIONER: A-40-2-
FASADER: A-40-3-

BRANDSKISS

BRANDKONSULTEN

08 505 344 00 | www.brandkonsulten.se

Stefan Karlquist
Handläggare

2025-03-24
Datum

12
Sidor

Brandcellsgräns EI 60

Genomlyst utrymningsskylt

Efterlysende utrymningsskylt

Yta utgör utrymningsväg

Utrymningsriktning

Brandklass dörr, text anger klass

Brandgasventilation

Nödbelysning, schematisk placering

BET

ANDRING AVSER

DATUM

Sign.

RELATIONSHANDLING

KATTUNTRYCKERIET 1

A

☒

URBAN COUTURE ARKITEKTER, Tel: +46 76 268 92 92

K

☐

BTB

VVS

☐

FRONTVVS

UPPDRAG NR
2206

RITAD AV
AP

HANDLÄGGARE
AP

DATUM
20024-11-26

ANSVARIG
Koen Kragting, Louise Jallian

Wivalliusgatan 11, Marieberg
KATTUNTRYCKERIET 1, ETAPP 2
NEDRE PLAN - HUS 15


SKALA A1
1:50

1:100 (A3)

NUMMER
A-40-1-151

BET

SKALA 1:50
0 1 2 5
METER

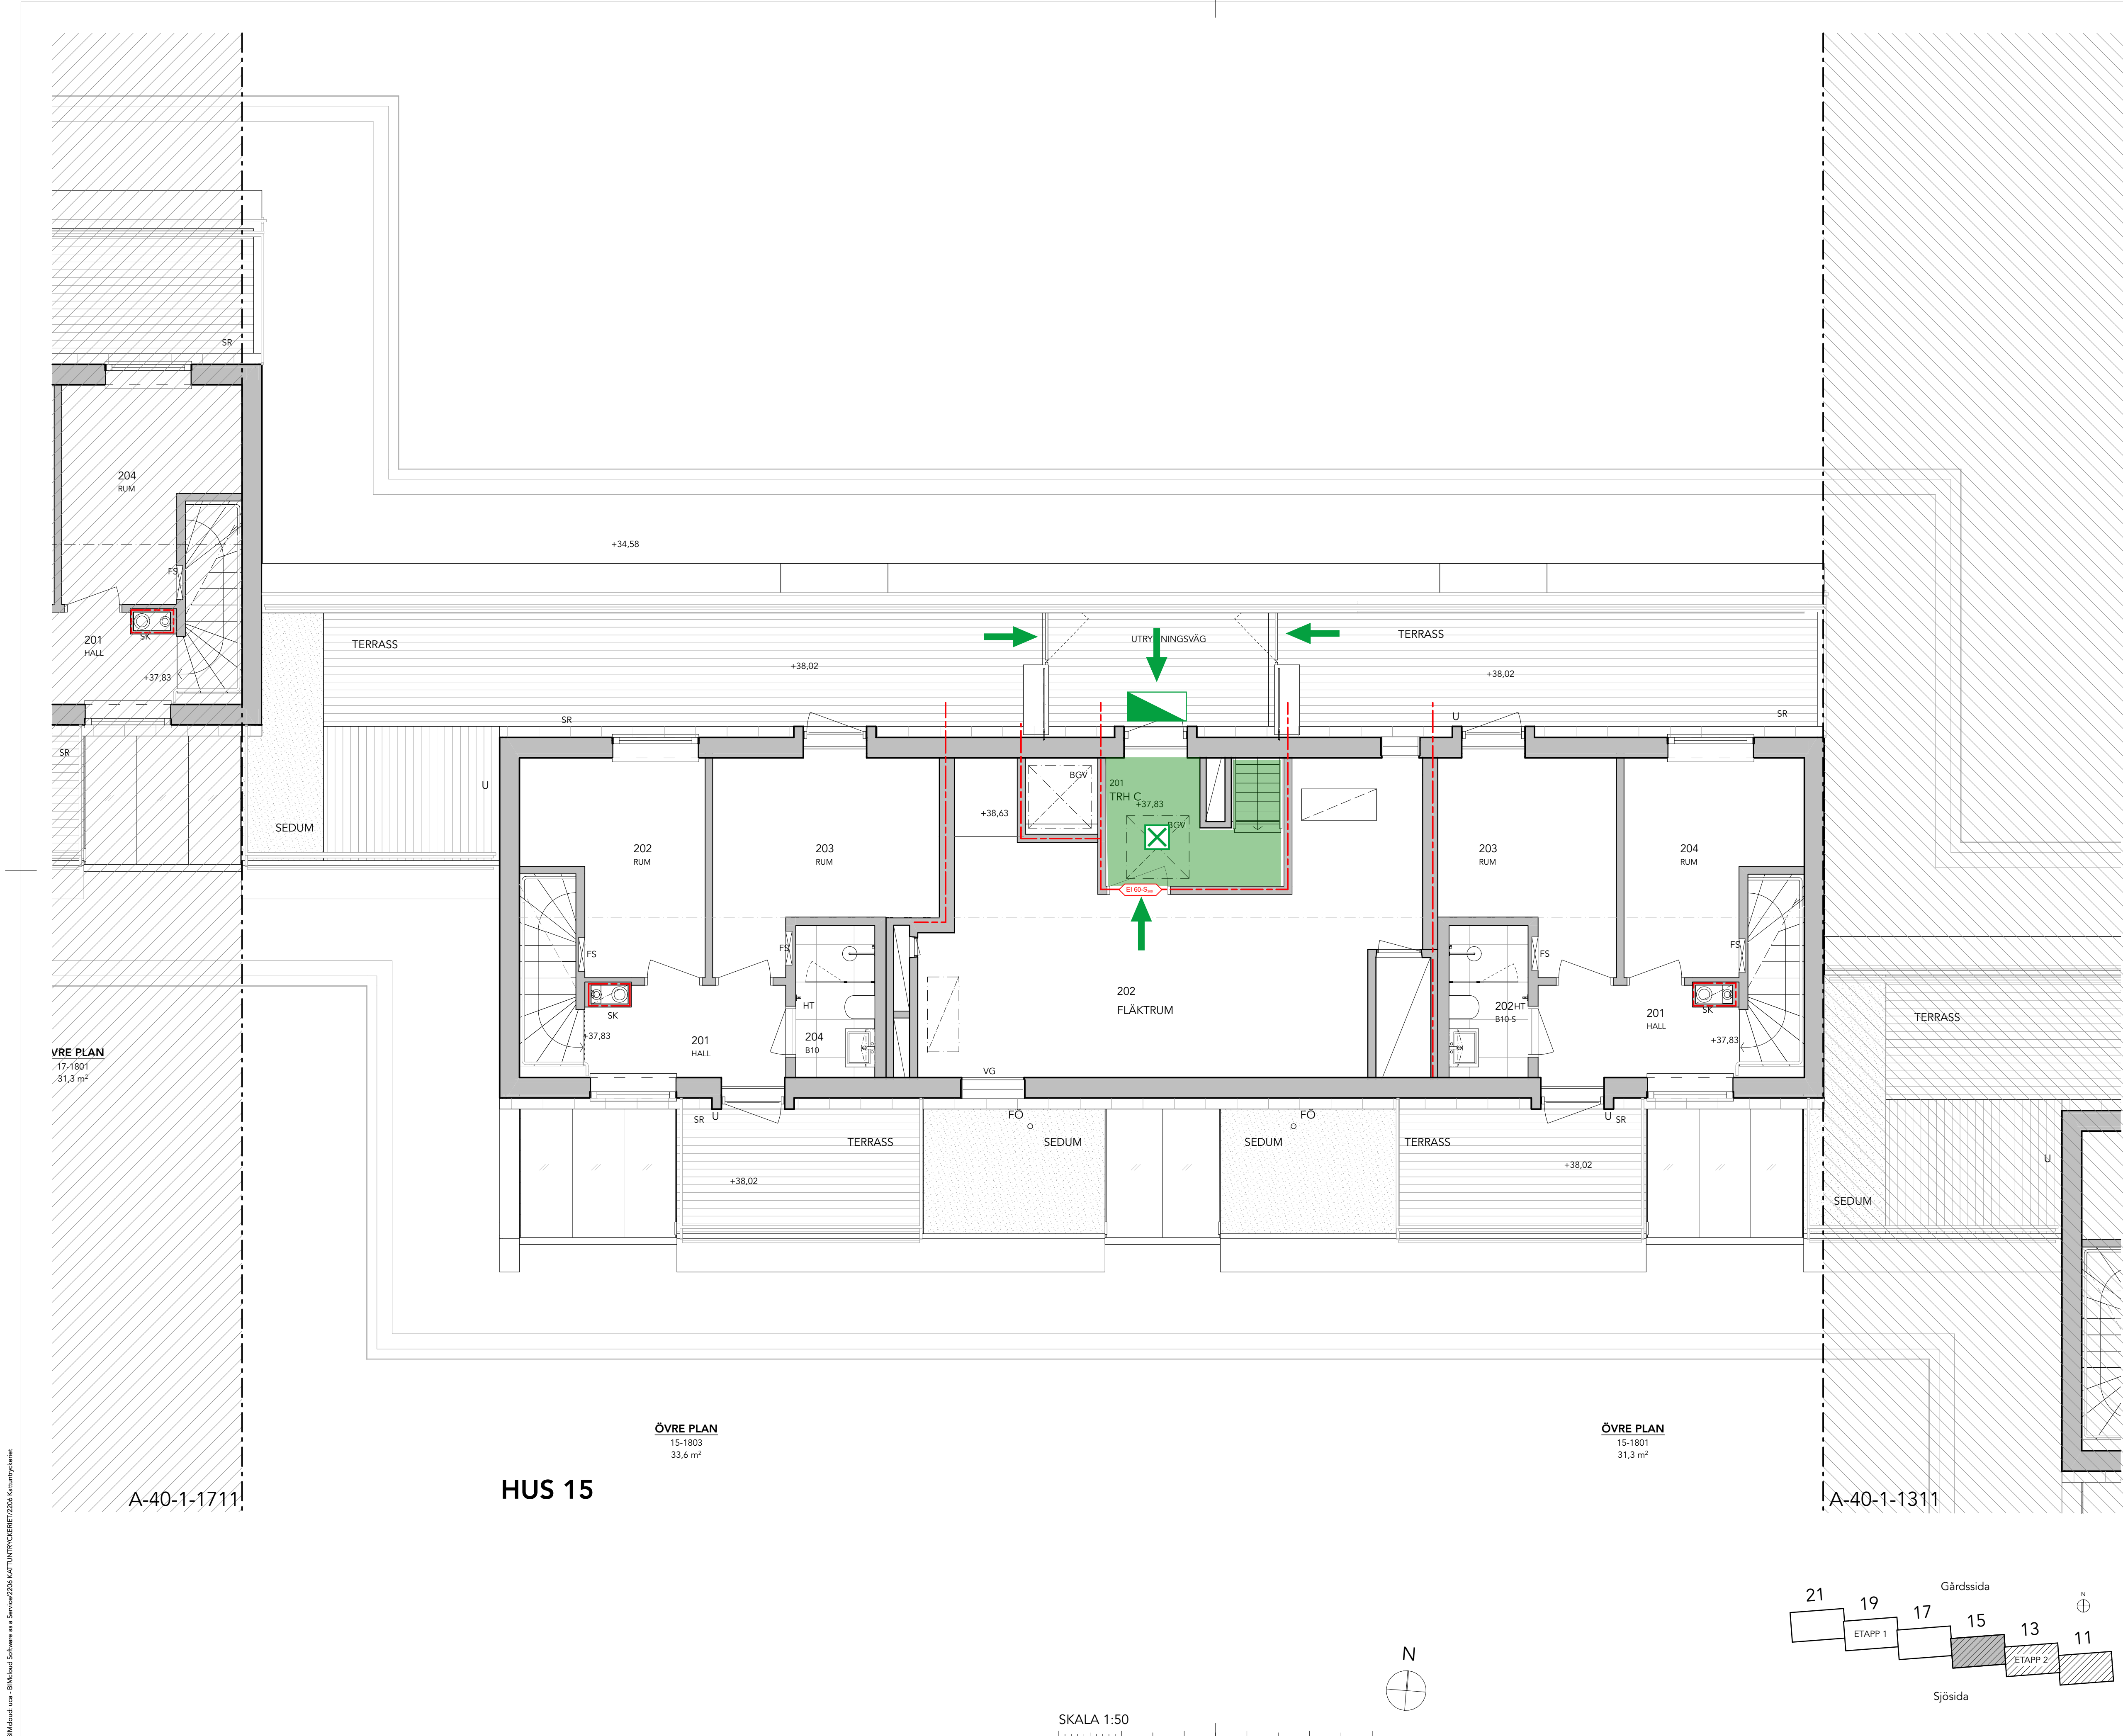

FÖRKLARINGAR:	
PLUSHÖJDER ANGES I METER, ÖVRIGA MÅTT I MM.	
---	BRANDCELLSGRÄNS EI-60
---	BRANDCELLSGRÄNS EI-30
BGV	BRANDGASVENTILATION
DM	DISKMASKIN
ELC	EL-SKÅP
F	FRYS
FO	FÖRANKRINGSÖGLOR
FRD	FÖRRÅD
FS	FÖRDELARSKÅP
G	GARDEROB
GL	GÖVLUCKA
HK	HIESKNAPP
HS	HÖGSKÅP
HT	HANDDUKSTORK
K	KYL
K/F	KYL OCH FRYS
KLK	KLÄDKAMMARE
KH	KAPPHYLLA
micro	MIKROVÄGSUGN I ÖVERSKÅP
ÖS	ÖPPEN SPIS
SK	SKORSTEN
SR	STUPRÖR
ST	STÄDSKÅP
SV	SKÄRMVÄGG
TRH	TRAPPHUS (TR2 enl. brandskyddsdokument)
TM / TT	TVÄTTMASKIN / TORKTUMLARE
TP	TVÄTTPELARE
U	EL-UTTAG
U/M	UGN OCH MICRO I HÖGSKÅP
VUK	VÄGGVATTENUTKASTARE
VG	VENTILATIONSGALLER

FÖRESKRIFTER
FRISTÅENDE KÖK, KYL/FRYS, GARDEROBER, OCH ÖVRIGA SKÅP UTFÖRS MED TÄCKSKIVA PÅ SYNLIKA SIDOR. INKLÄDNADER OVAN KÖKSINREDNING UTFÖRS SOM LIVANDE ANSLUTNING MELLAN ÖVERSKÅP OCH UK BJÄLKLAG. I LÄGENHETER MONTERAS UNDERTAK OCH INKLÄDNADER SÅ ATT MAXIMAL TAKHÖJD UPPNÅS

HÄNVISNINGAR
SEKTIONER: A-40-2-
FASADER: A-40-3-

BRANDSKISS

BRANDKONSULTEN

08 505 344 00 | www.brandkonsulten.se

Stefan Karlquist
Handläggare

2025-03-24
Datum

12
Sidor

Brandcellsgräns EI 60

Genomlyst utrymningsskylt

Efterlysende utrymningsskylt

Yta utgör utrymningsväg


Utrymningsriktning

Brandklass dörr, text anger klass

Brandgasventilation

Nödbelysning, schematisk placering

BET	ANDRING AVSER	DATUM	Sign.
RELATIONSHANDLING			
KATTUNTRYCKERIET 1			
A	<input checked="" type="checkbox"/>	URBAN COUTURE ARKITEKTER, Tel: +46 76 268 92 92	
K	<input type="checkbox"/>	BTB	
VVS	<input type="checkbox"/>	FRONTVVS	
UPPDRAG NR	2206	RITAD AV	HANDLÄGGARE
DATUM	20024-11-26	ANSVARIG	AP
Koen Kragting, Louise Jalilian			
Wivalliusgatan 11, Marieberg KATTUNTRYCKERIET 1, ETAPP 2 ÖVRE PLAN - HUS 15			
SKALA A1 1:50	1:100 (A3)	NUMMER A-40-1-152	BET

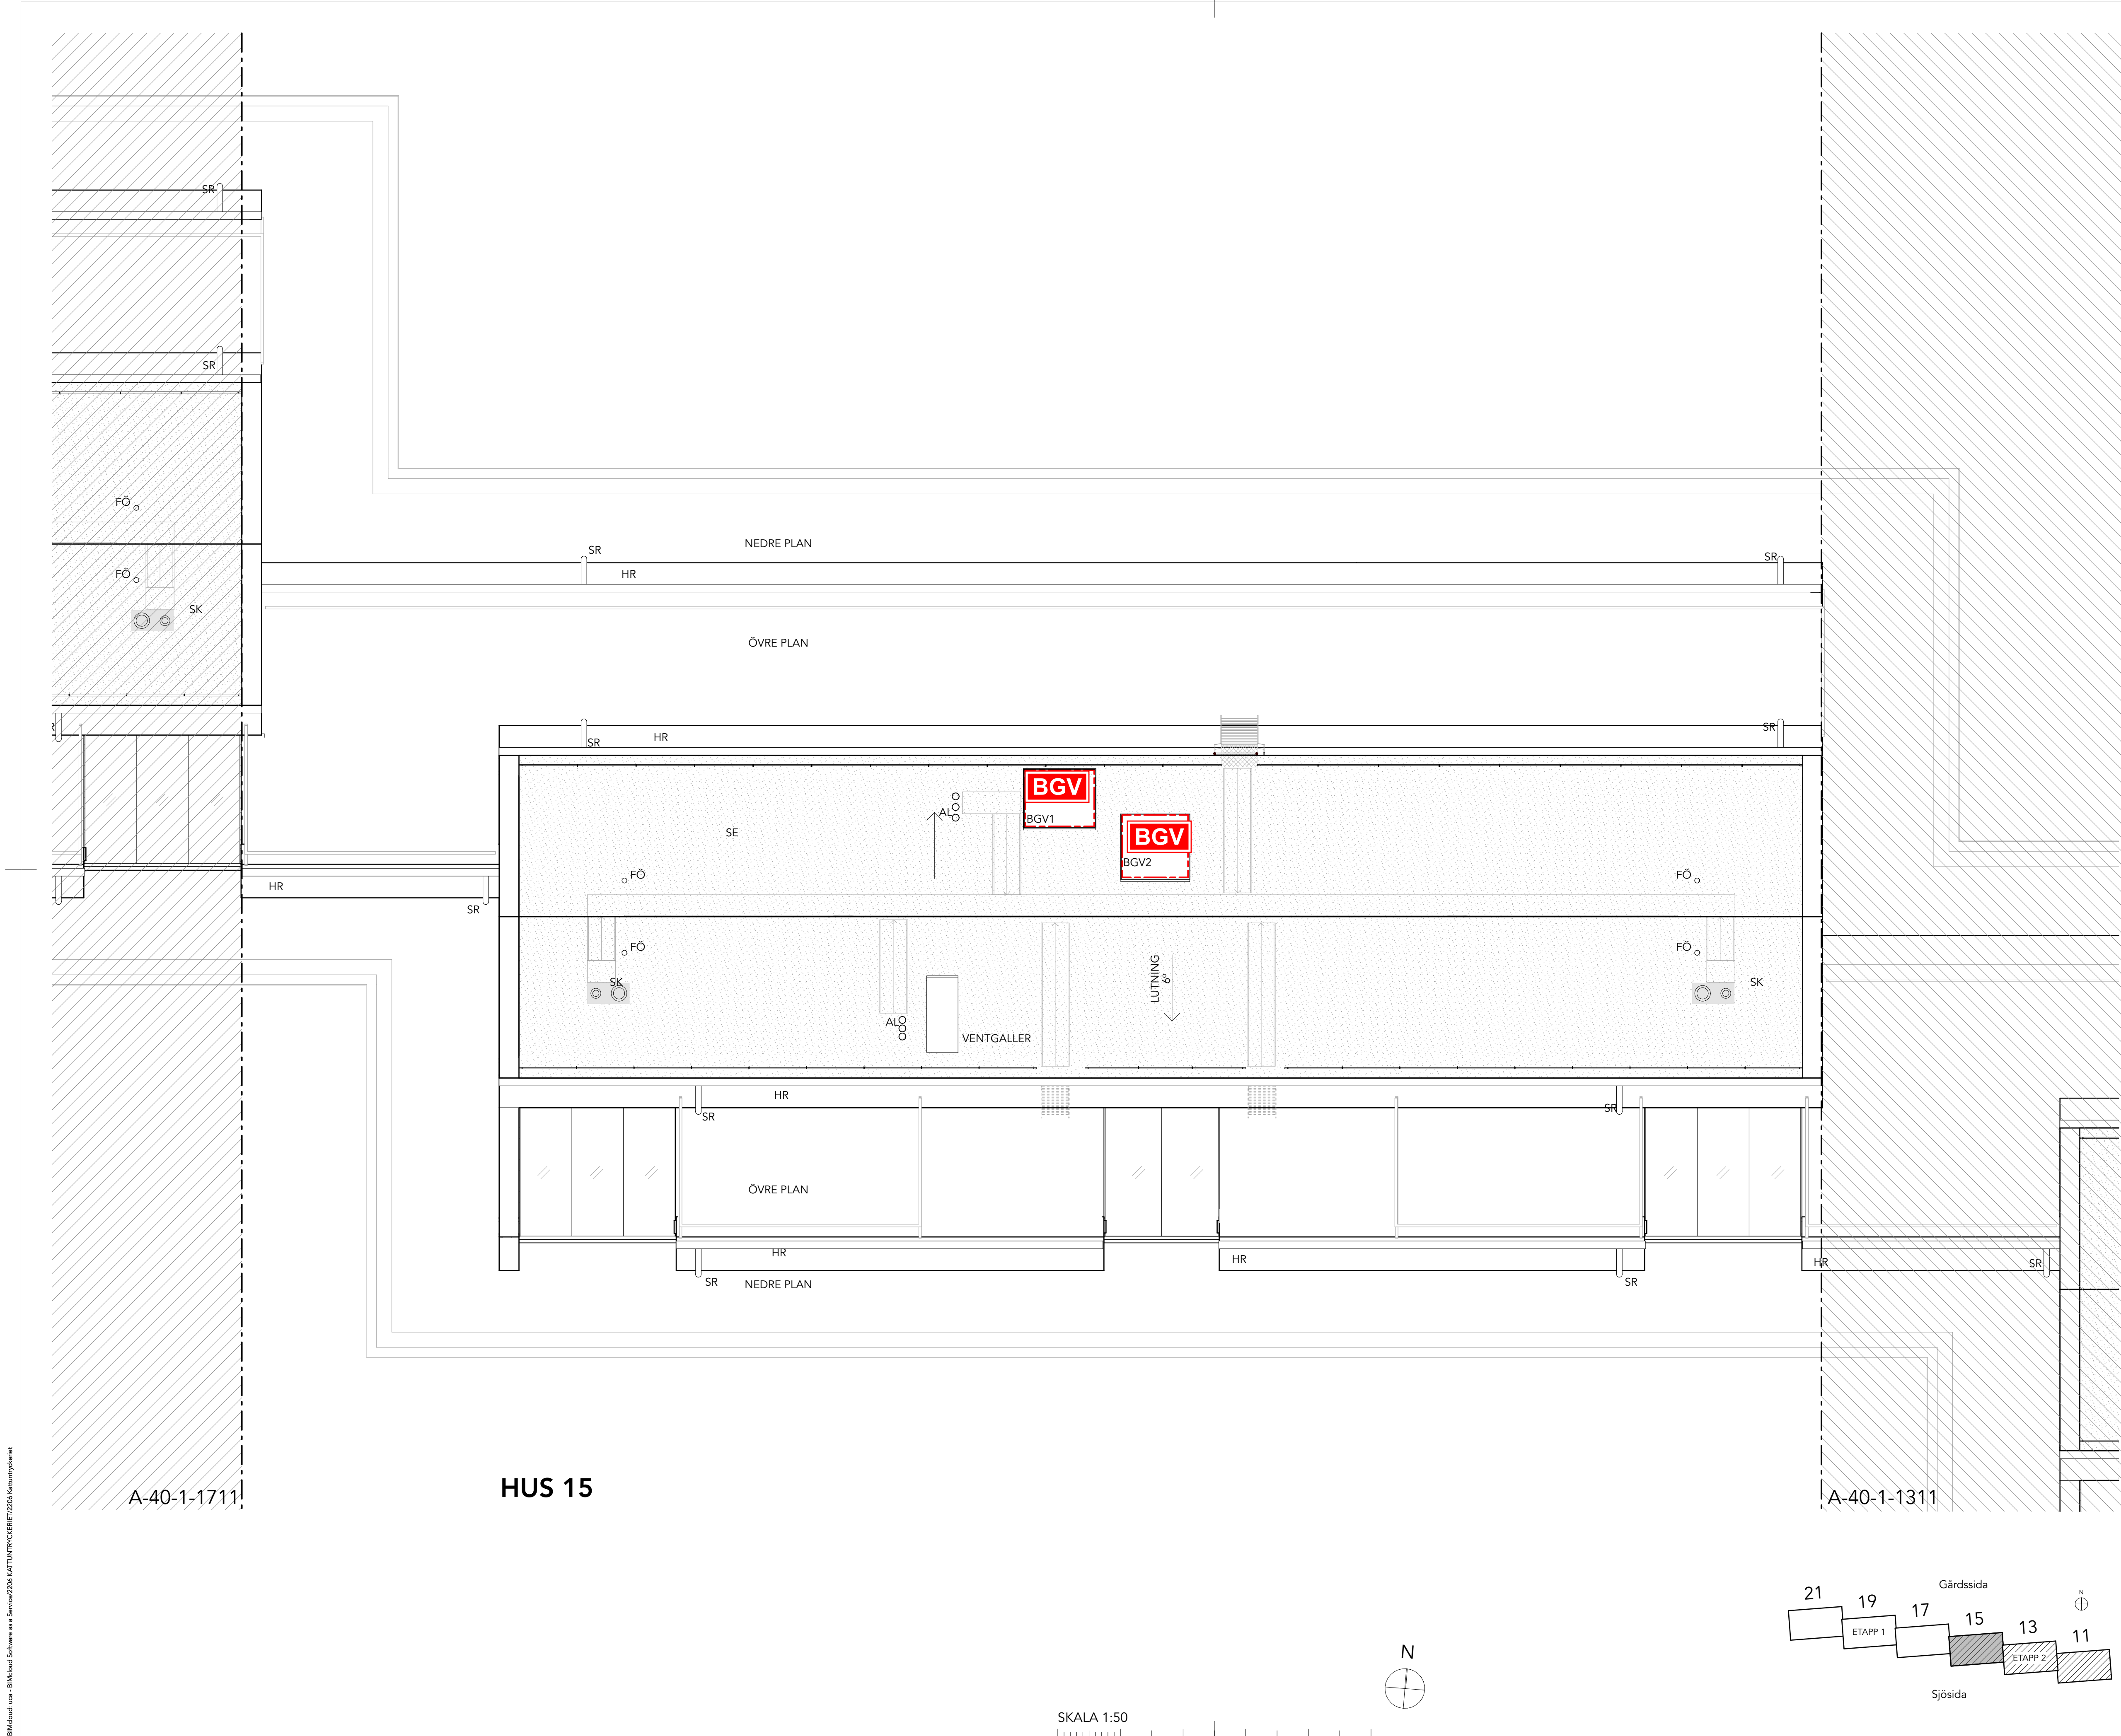

FÖRKLARINGAR:
PLUSHÖJDER ANGES I METER, ÖVRIGA MÅTT I MM.

AL	BRANDCELLSGRÄNS EI-60
BGV	AVLÜFTNING AVLOPP ENL. V
FÖ	BRANDGASVENTILATION
HR	FÖRANKRINGSÖGLOR
RL	HÄNGRÄNNA
SR	RENSLUCKA ENL. V
SE	STUPRÖR
SK	SEDUMTAK
	SKORSTEN

FÖRESKRIFTER
TAKSÄKERHET SKALL VARA ENLIGT ARBETSMILJÖVERKET'S REGLER OCH ENLIGT BOVERKET (BBR) 8:24.

SAMTLIGA TAKINSTALLATIONER SKA UPPFYLLA BRANSCHSTANDARDENS KRAV PÅ HÅLLFASTHET OCH MÖJLIGHET TILL INFÄSTNING AV PERSONLIG FALLSKYDDSUTRUSTNING.

HÄNVISNINGAR

SEKTIONER: A-40-2-
FASADER: A-40-3-

BRANDSKISS

BRANDKONSULTEN

08 505 344 00 | www.brandkonsulten.se

Stefan Karlquist

Handläggare

2025-03-24

Datum

12

Sidor

Brandcellsgräns EI 60

Genomlyst utrymningsskylt

Efterlysannde utrymningsskylt

Yta utgör utrymningsväg

Utrymningsriktning

Brandklass dörr, text anger klass

Brandgasventilation

Nödbelysning, schematisk placering

BET	ÄNDRING AVSER	DATUM	Sign.
RELATIONSHANDLING			
KATTUNTRYCKERIET 1			
A	<input checked="" type="checkbox"/>	URBAN COUTURE ARKITEKTER, Tel: +46 76 268 92 92	
K	<input type="checkbox"/>	BTB	
VVS	<input type="checkbox"/>	FRONTVVS	
UPPDRAG NR	2206	RITAD AV	AP
DATUM	20024-11-26	ANSVARIG	AP
Wivalliusgatan 11, Marieberg			
KATTUNTRYCKERIET 1, ETAPP 2			
TAKPLAN - HUS 15			
SKALA A1	1:50	NUMMER	A-40-1-153
1:100 (A3)		BET	

21

19

17

15

13

11

ETAPP 1

ETAPP 2

Gårdssida

Sjösida

N

SKALA 1:50

0

1

2

5


METER

FÖRKLARINGAR:
PLUSHÖJDER ANGES I METER, ÖVRIGA MÅTT I MM.


ACCEPTERAD BYGGRÄTT ENL.
TIDIGARE BYGGLOV 1960-2001
BGV
BRANDGASVENTILATION
BEFINTLIG BYGGNADSDDEL
PÅBYGGNADSDDEL

FÖRESKRIFTER

HÄNVISNINGAR
PLANER SE RITNINGSERIE: A-40-1-
FASADER SE RITNINGSERIE: A-40-3-
RÄCKES PRINCIP: A-45-4-050 - 052


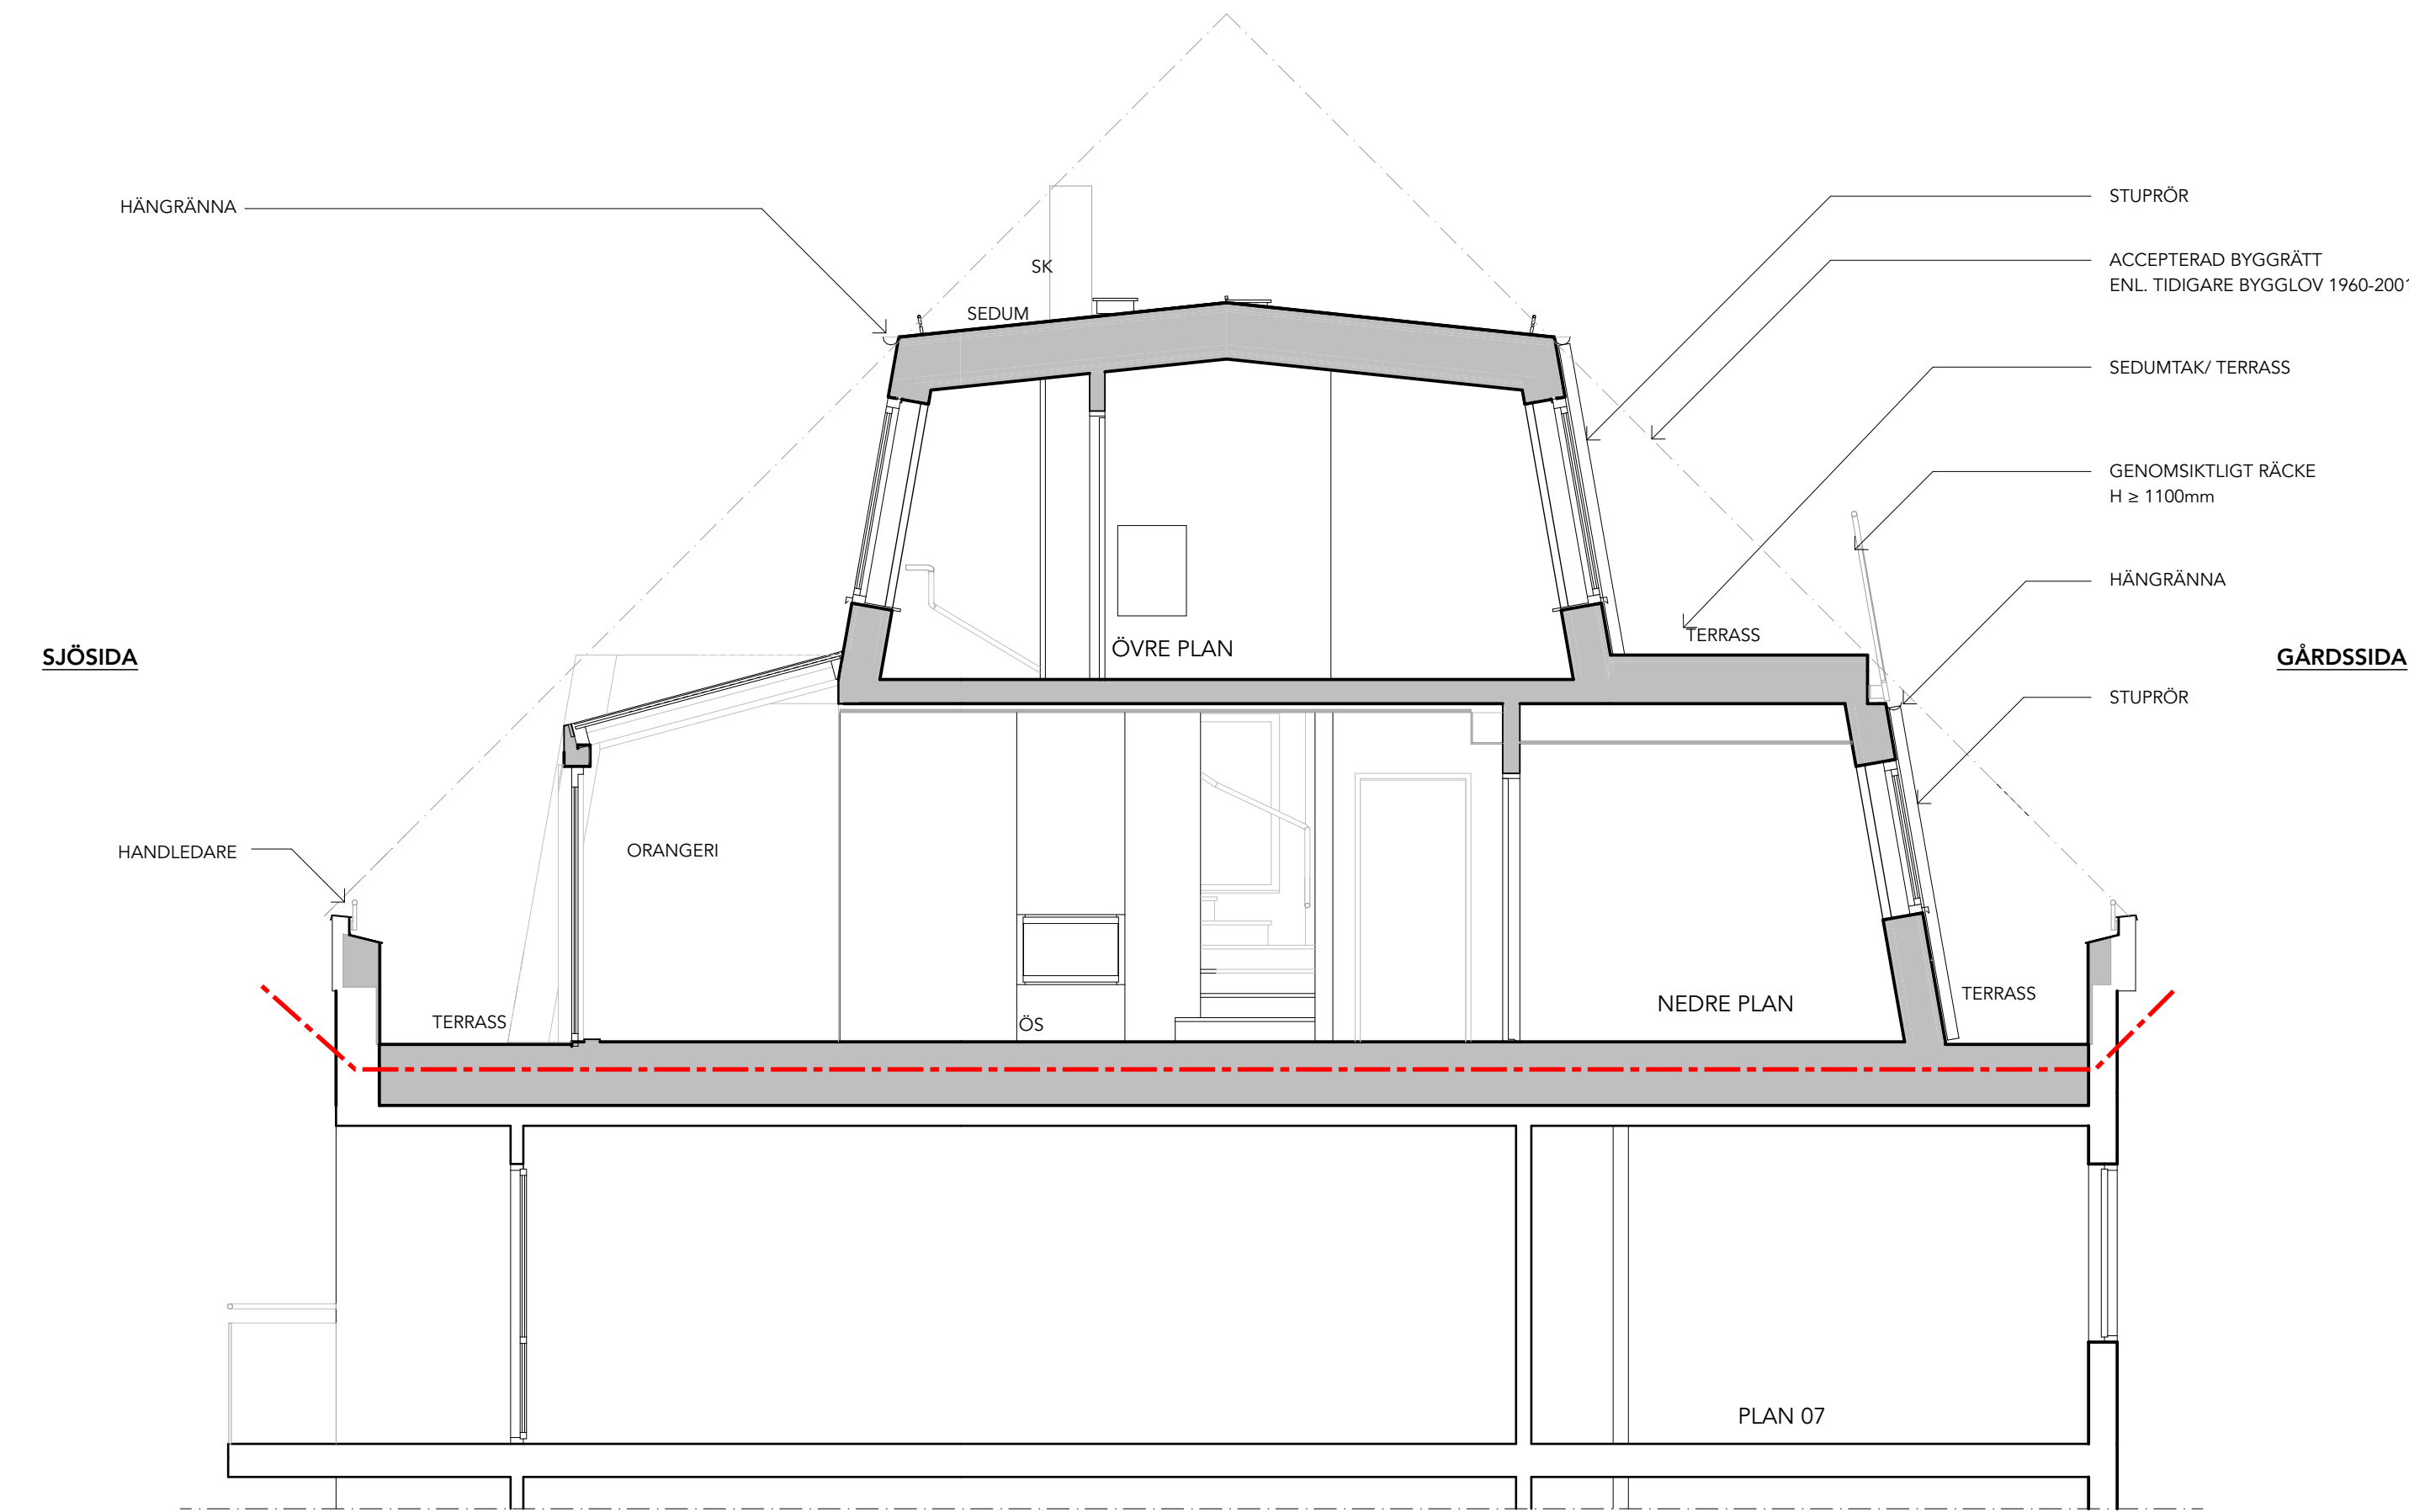


E1 Tvärsektion
1:50

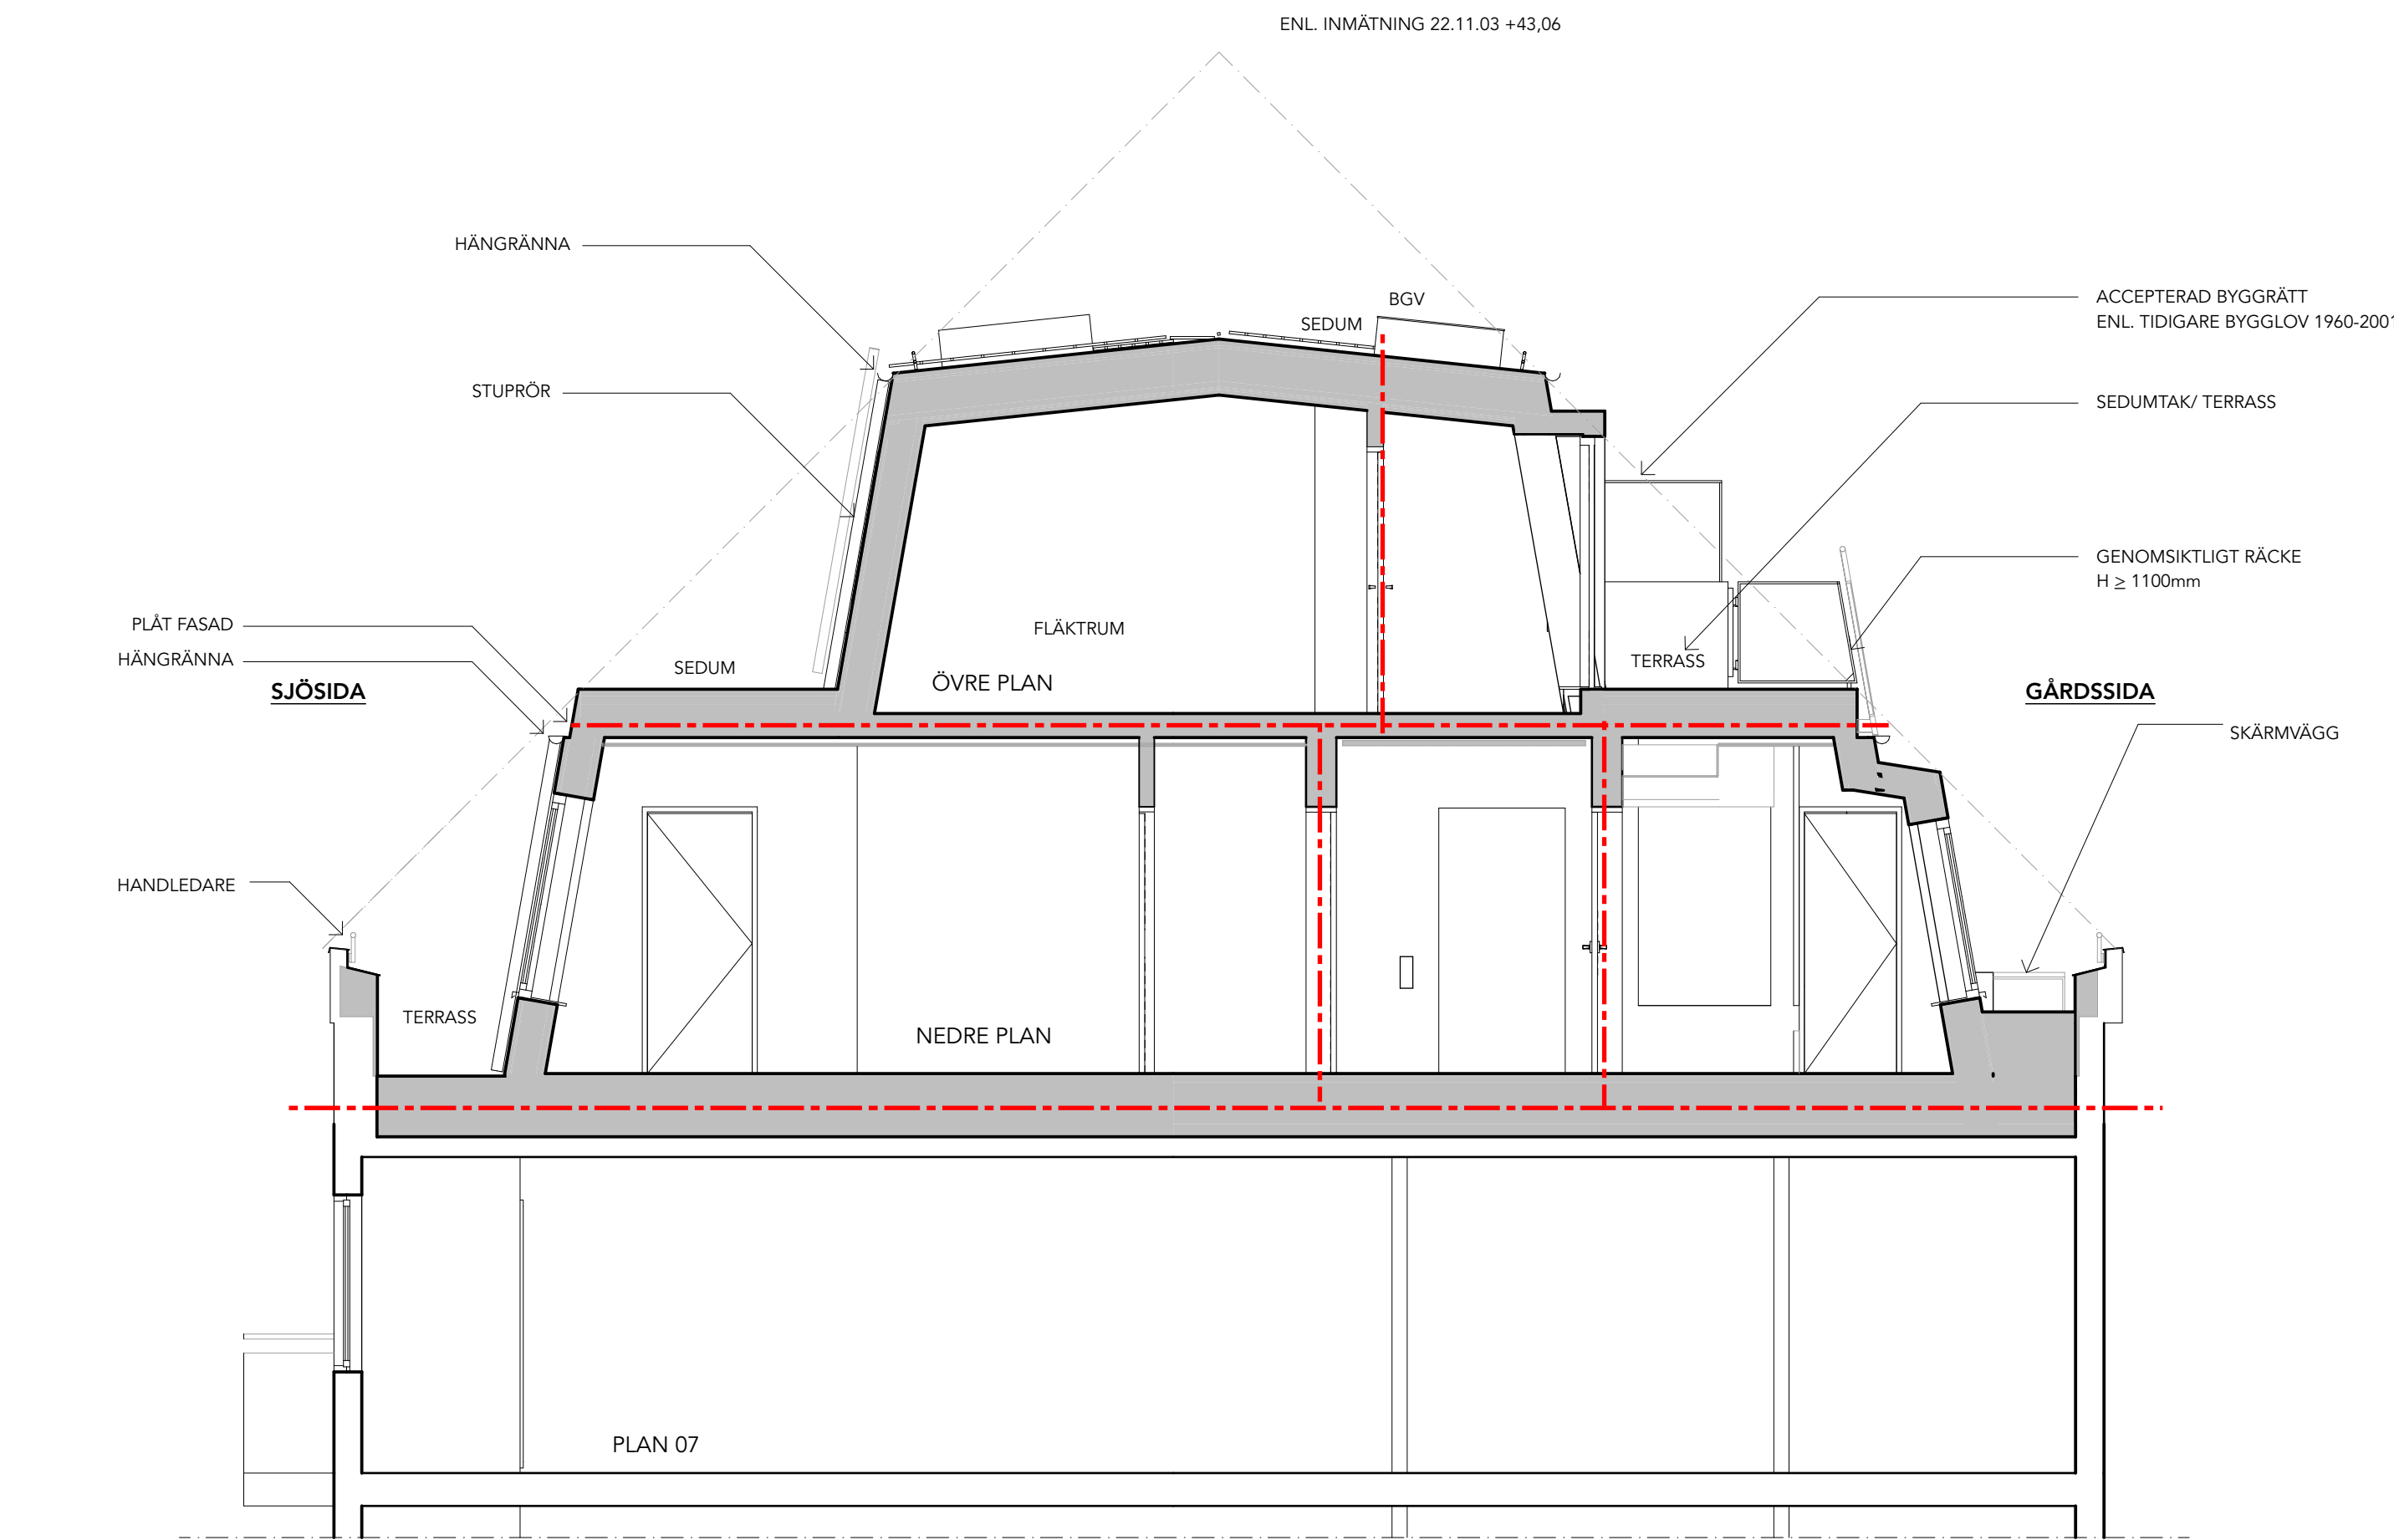

A1 Tvärsektion
1:50

SKALA 1:50

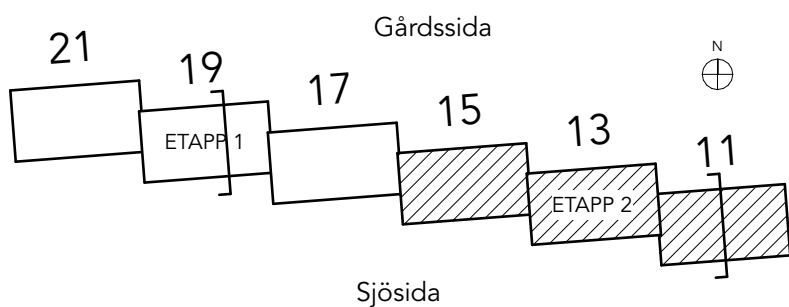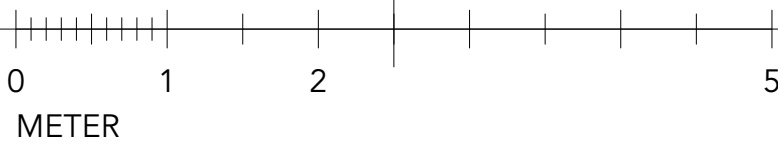

BRANDSKISS

BRANDKONSULTEN

08 505 344 00 | www.brandkonsulten.se

Stefan Karlquist
Handläggare

2025-03-24
Datum

12
Sidor

- Brandcellsgräns EI 60
- Genomlyst utrymningsskylt
- Efterlysende utrymningsskylt
- Yta utgör utrymningsväg
- Utrymningsriktning
- Brandklass dörr, text anger klass
- Brandgasventilation
- Nödbelysning, schematisk placering

BET ANDRING AVSER DATUM Sign.

RELATIONSHANDLING

KATTUNTRYCKERIET 1



A URBAN COUTURE ARKITEKTER, Tel: +46 76 268 92 92

K BTB

VVS FRONTVVS

UPPDRAG NR 2206 RITAD AV AP HANDLÄSGARE AP

DATUM 20024-11-26 ANSVARIG Koen Kragting, Louise Jalilian

Wivalliusgatan 11, Marieberg

KATTUNTRYCKERIET 1, ETAPP 2

SEKTION E1-E1 OCH A1-AF1

SKALA A1 1:50 1:100 (A3)

NUMMER A-40-2-001

BET

ENL. INMÄTNING 22.11.03 +43,06

FÖRKLARINGAR:
PLUSHÖJDER ANGES I METER, ÖVRIGA MÅTT I MM.

ACCEPTERAD BYGGRÄTT ENL.
TIDIGARE BYGGLOV 1960-2001
BGV
BRANDGASVENTILATION
BEFINTLIG BYGGNADSEDEL
PÅBYGGNADSEDEL

FÖRESKRIFTER

HÄNVISNINGAR
PLANER SE RITNINGSERIE: A-40-1-
FASADER SE RITNINGSERIE: A-40-3-
RÄCKES PRINCIP: A-45-4-050 - 052

ACCEPTERAD BYGGRÄTT
ENL. TIDIGARE BYGGLOV 1960-2001

HÄNGRÄNNA

SEDUMTAK

SEDUMTAK/ TERRASS

GENOMSIKTLIGT RÄCKE
H ≥ 1100 mm

TERRASS

ÖVRE PLAN
FLÄKTRUM

galler

SEDUM

PLÅT FASAD

HÄNGRÄNNA

SJÖSIDA

GÅRDSSIDA

HANDLEDARE

TERRASS

NEDRE PLAN



TERRASS

PLAN 07

F2 Tvärsektion
1:25

SKALA 1:50

0 1 2 5
METER

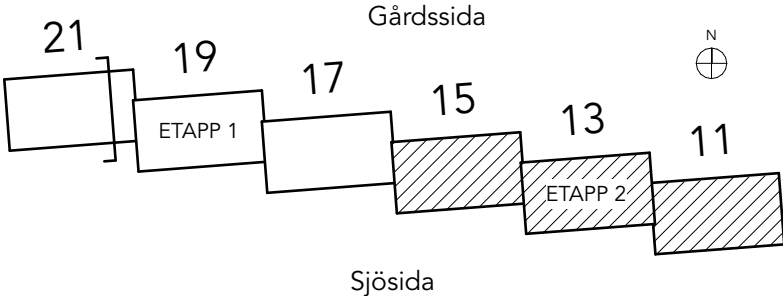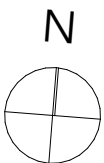

BRANDSKISS

BRANDKONSULTEN

08 505 344 00 | www.brandkonsulten.se

Stefan Karlquist Handläggare	2025-03-24 Datum	12 Sidor
	Brandcellsgräns EI 60	
	Genomlyst utrymningsskylt	
	Efterlysannde utrymningsskylt	
	Yta utgör utrymningsväg	
	Utrymningsriktning	
	Brandklass dörr, text anger klass	
	Brandgasventilation	
	Nödbelysning, schematisk placering	


BET	ÄNDRING AVSER		DATUM	Sign.
RELATIONSHANDLING				
KATTUNTRYCKERIET 1				
				
A	<input checked="" type="checkbox"/> URBAN COUTURE ARKITEKTER, Tel: +46 76 268 92 92			
K	BTB			
VVS	FRONTVVS			
UPPDRAG NR	RITAD AV		HANDLÄGGARE	
2206	AP		AP	
DATUM	ANSVARIG			
20024-11-26	Koen Kragting, Louise Jalilian			
Wivalliusgatan 11, Marieberg				
KATTUNTRYCKERIET 1, ETAPP 2				
SEKTION F2-F2				
SKALA A1	NUMMER			BET
1:25	1:50 (A3)	A-40-2-002		

FÖRKLARINGAR:
PLUSHÖJDER ANGES I METER, ÖVRIGA MÅTT I MM.

ACCEPTERAD BYGGRÄTT ENL.
TIDIGARE BYGGLOV 1960-2001
BRANDGASVENTILATION
BEFINTLIG BYGGNADSDEL
PÅBYGGNADSDEL


FÖRESKRIFTER

HÄNVISNINGAR
PLANER SE RITNINGSERIE: A-40-1-
FASADER SE RITNINGSERIE: A-40-3-
RÄCKES PRINCIP: A-45-4-050 - 052

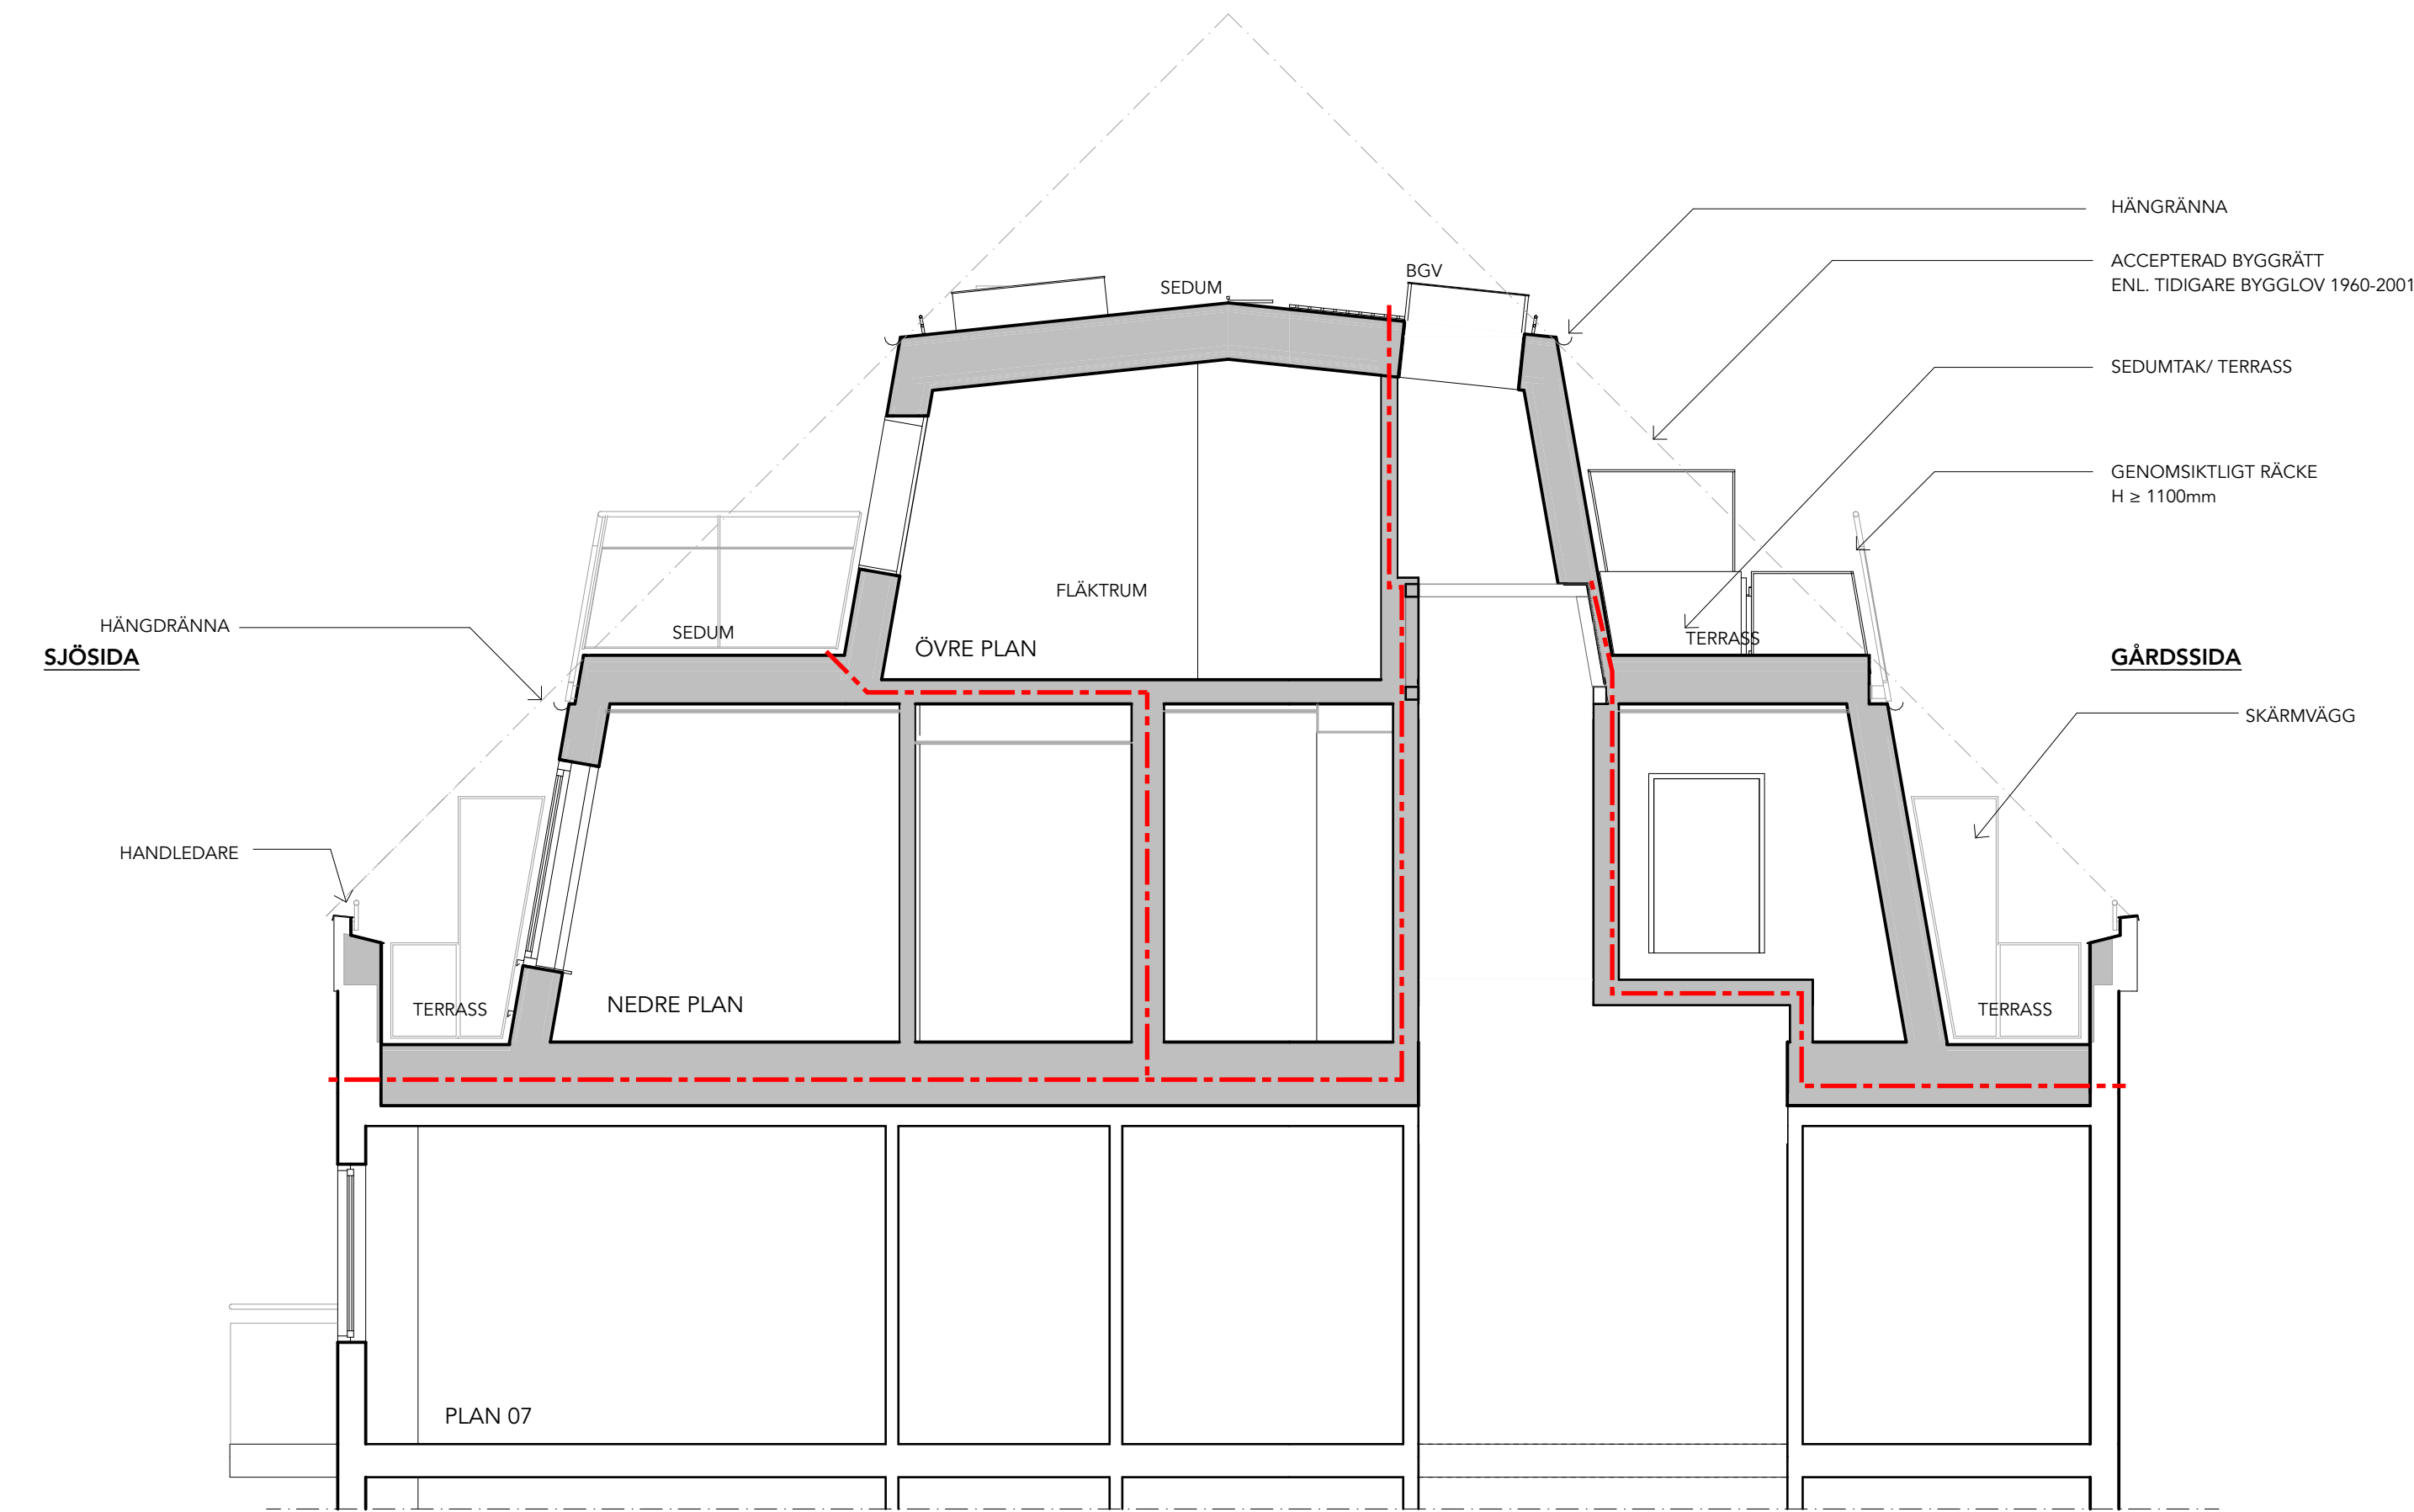

E2 Tvärsektion
1:50

SKALA 1:50
0 1 2 5
METER

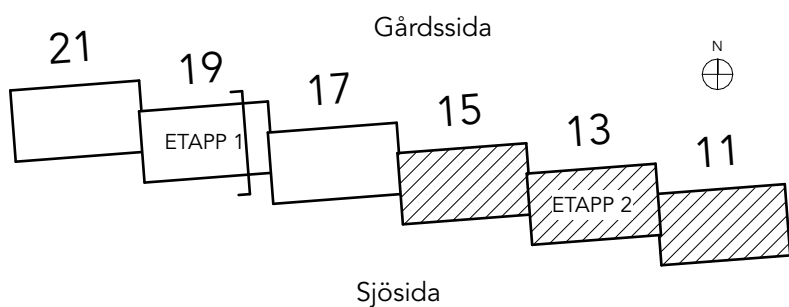

BRANDSKISS

BRANDKONSULTEN

08 505 344 00 | www.brandkonsulten.se

Stefan Karlquist
Handläggare

2025-03-24
Datum

12
Sidor

Brandcellsgräns EI 60

Genomlyst utrymningsskylt

Efterlysende utrymningsskylt

Yta utgör utrymningsväg

Utrymningsriktning

Brandklass dörr, text anger klass

Brandgasventilation

Nödbelysning, schematisk placering

BET	ÄNDRING AVSER	DATUM	Sign.
RELATIONSHANDLING			
KATTUNTRYCKERIET 1			
A	URBAN COUTURE ARKITEKTER, Tel: +46 76 268 92 92		
K	BTB		
VVS	FRONTVVS		
UPPDRAG NR	RITAD AV	HANDLÄGGARE	
2206	AP	AP	
DATUM	ANSVARIG		
20024-11-26	Koen Kragting, Louise Jalilian		
Wivalliusgatan 11, Marieberg KATTUNTRYCKERIET 1, ETAPP 2 SEKTION E2-E2			
SKALA A1 1:50	NUMMER 1:100 (A3)	BET	