

HANDLINGSFÖRTECKNING		
PROJEKT KATTUNTRYCKERIET 1, ETAPP 1		PROJEKT NR 2206
FAS RELATIONSHANDLING		DATUM 2024-11-26
BESTÄLL SAVANA INVEST AB		ANSVARIG ZIJO GOLIC
ARKITEK URBAN COUTURE ARKITEKTER AB		ANSVARIG KOEN KRAGTING
☒ A ☐ I L ☐		SENASTE ÄNDRING

Index	RITNINGSNUMMER	BET	RITNINGENS INNEHÅLL	KOMMENTARER	SKALA(A1)	RITNINGSDATUM	ÄNDRINGSDATUM
1	A-40-1-100		SITUATIONSPLAN		1:250	2024-11-26	
2	A-40-1-102		FÖRDELNING BOSTÄDER, PLANER		1:200	2024-11-26	
3	A-40-1-111		NEDRE PLAN - HUS 11_A		1:50	2024-11-26	
4	A-40-1-112		ÖVRE PLAN - HUS 11_A		1:50	2024-11-26	
5	A-40-1-113		TAKPLAN - HUS 11_A		1:50	2024-11-26	
6	A-40-1-131		NEDRE PLAN - HUS 13_B		1:50	2024-11-26	
7	A-40-1-132		ÖVRE PLAN - HUS 13_B		1:50	2024-11-26	
8	A-40-1-133		TAKPLAN - HUS 13_B		1:50	2024-11-26	
9	A-40-1-151		NEDRE PLAN - HUS 15_C		1:50	2024-11-26	
10	A-40-1-152		ÖVRE PLAN - HUS 15_C		1:50	2024-11-26	
11	A-40-1-153		TAKPLAN - HUS 15_C		1:50	2024-11-26	
12	A-40-2-001		TVÄRSEKTIONER E1-E1, A1-A1		1:50	2024-11-26	
13	A-40-2-002		TVÄRSEKTIONER F2-F2		1:25	2024-11-26	
14	A-40-2-003		TVÄRSEKTIONER E2-E2		1:50	2024-11-26	
15	A-40-3-001		FASAD MOT SÖDER		1:200	2024-11-26	
16	A-40-3-002		FASAD MOT NORR		1:200	2024-11-26	
17	A-40-3-003		FASAD MOT ÖSTER OCH VÄSTER		1:200	2024-11-26	
18	A-40-3-112		FASAD MOT NORR HUS 11_A		1:50	2024-11-26	
19	A-40-3-132		FASAD MOT NORR HUS 13_B		1:50	2024-11-26	
20	A-40-3-152		FASAD MOT NORR HUS 15_C		1:50	2024-11-26	
21	A-40-3-111		FASAD MOT SÖDER HUS 11_A		1:50	2024-11-26	
22	A-40-3-131		FASAD MOT SÖDER HUS 13_B		1:50	2024-11-26	
23	A-40-3-151		FASAD MOT SÖDER HUS 15_C		1:50	2024-11-26	

FÖRKLARINGAR:
PLUSHÖJDER ANGES I METER, ÖVRIGA MÅTT I MM.
KOORDINATER I METER I SWEREF 99 18 00 RH2000

SITUATIONSPLAN BASERAS PÅ UTDRAG UR
BASKARTA 2017.05.25



FÖRESKRIFTER

KORTFATTAD BESKRIVNING

- PÅ- OCH OMBYGGNAD SKER INOM 'BYGGRÄTTEN' (45 ÖVER BEF. TAKFOT).
- BEF. 12 ST ATELJÉER OCH FLÄKTRUM, TAKHUVAR MM PÅ VINDSPANET REVS OCH ERSÄTTS MED BYA BOSTÄDER OCH FLÄKTRUM.
- 6 ST BEF. HISSAR FÖRLÄNGS/DRAS UPP TILL NEDRE OMBYGGNADSPANET OCH SAMTLIGA NYA BOSTÄDER UTFÖRS TILLGÅNGLIGA.
- PÅ- OCH -OMBYGGNADENS UTSEENDE OCH MATERIAL HAR ÄNDRATS TILL KOPPAR/ KOPPARLIKANDE MATERIAL PÅ INRÅDAN AV SSK.
- TVÄTTSTUGA, FÖRRÅD, CYKEL-/BARNVAGNSRUM OCH SOPRUM ETC. FINNS FÖR SAMTLIGA LÄGENHETER I KÄLLARPLAN ENL. SEPARAT BESKRIVNING

HÄNVISNINGAR

PLANER: A-40-1-
SEKTIONER: A-40-2-
FASADER: A-40-3-

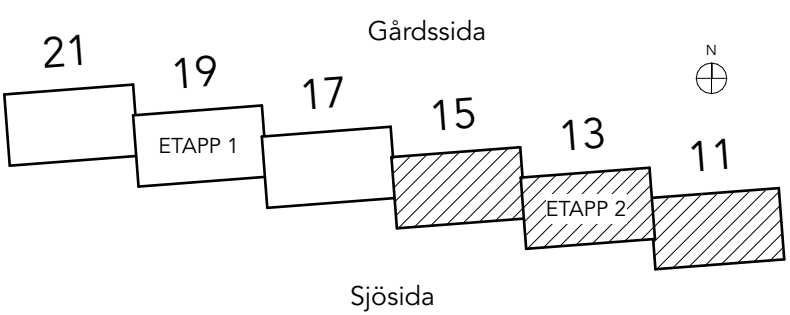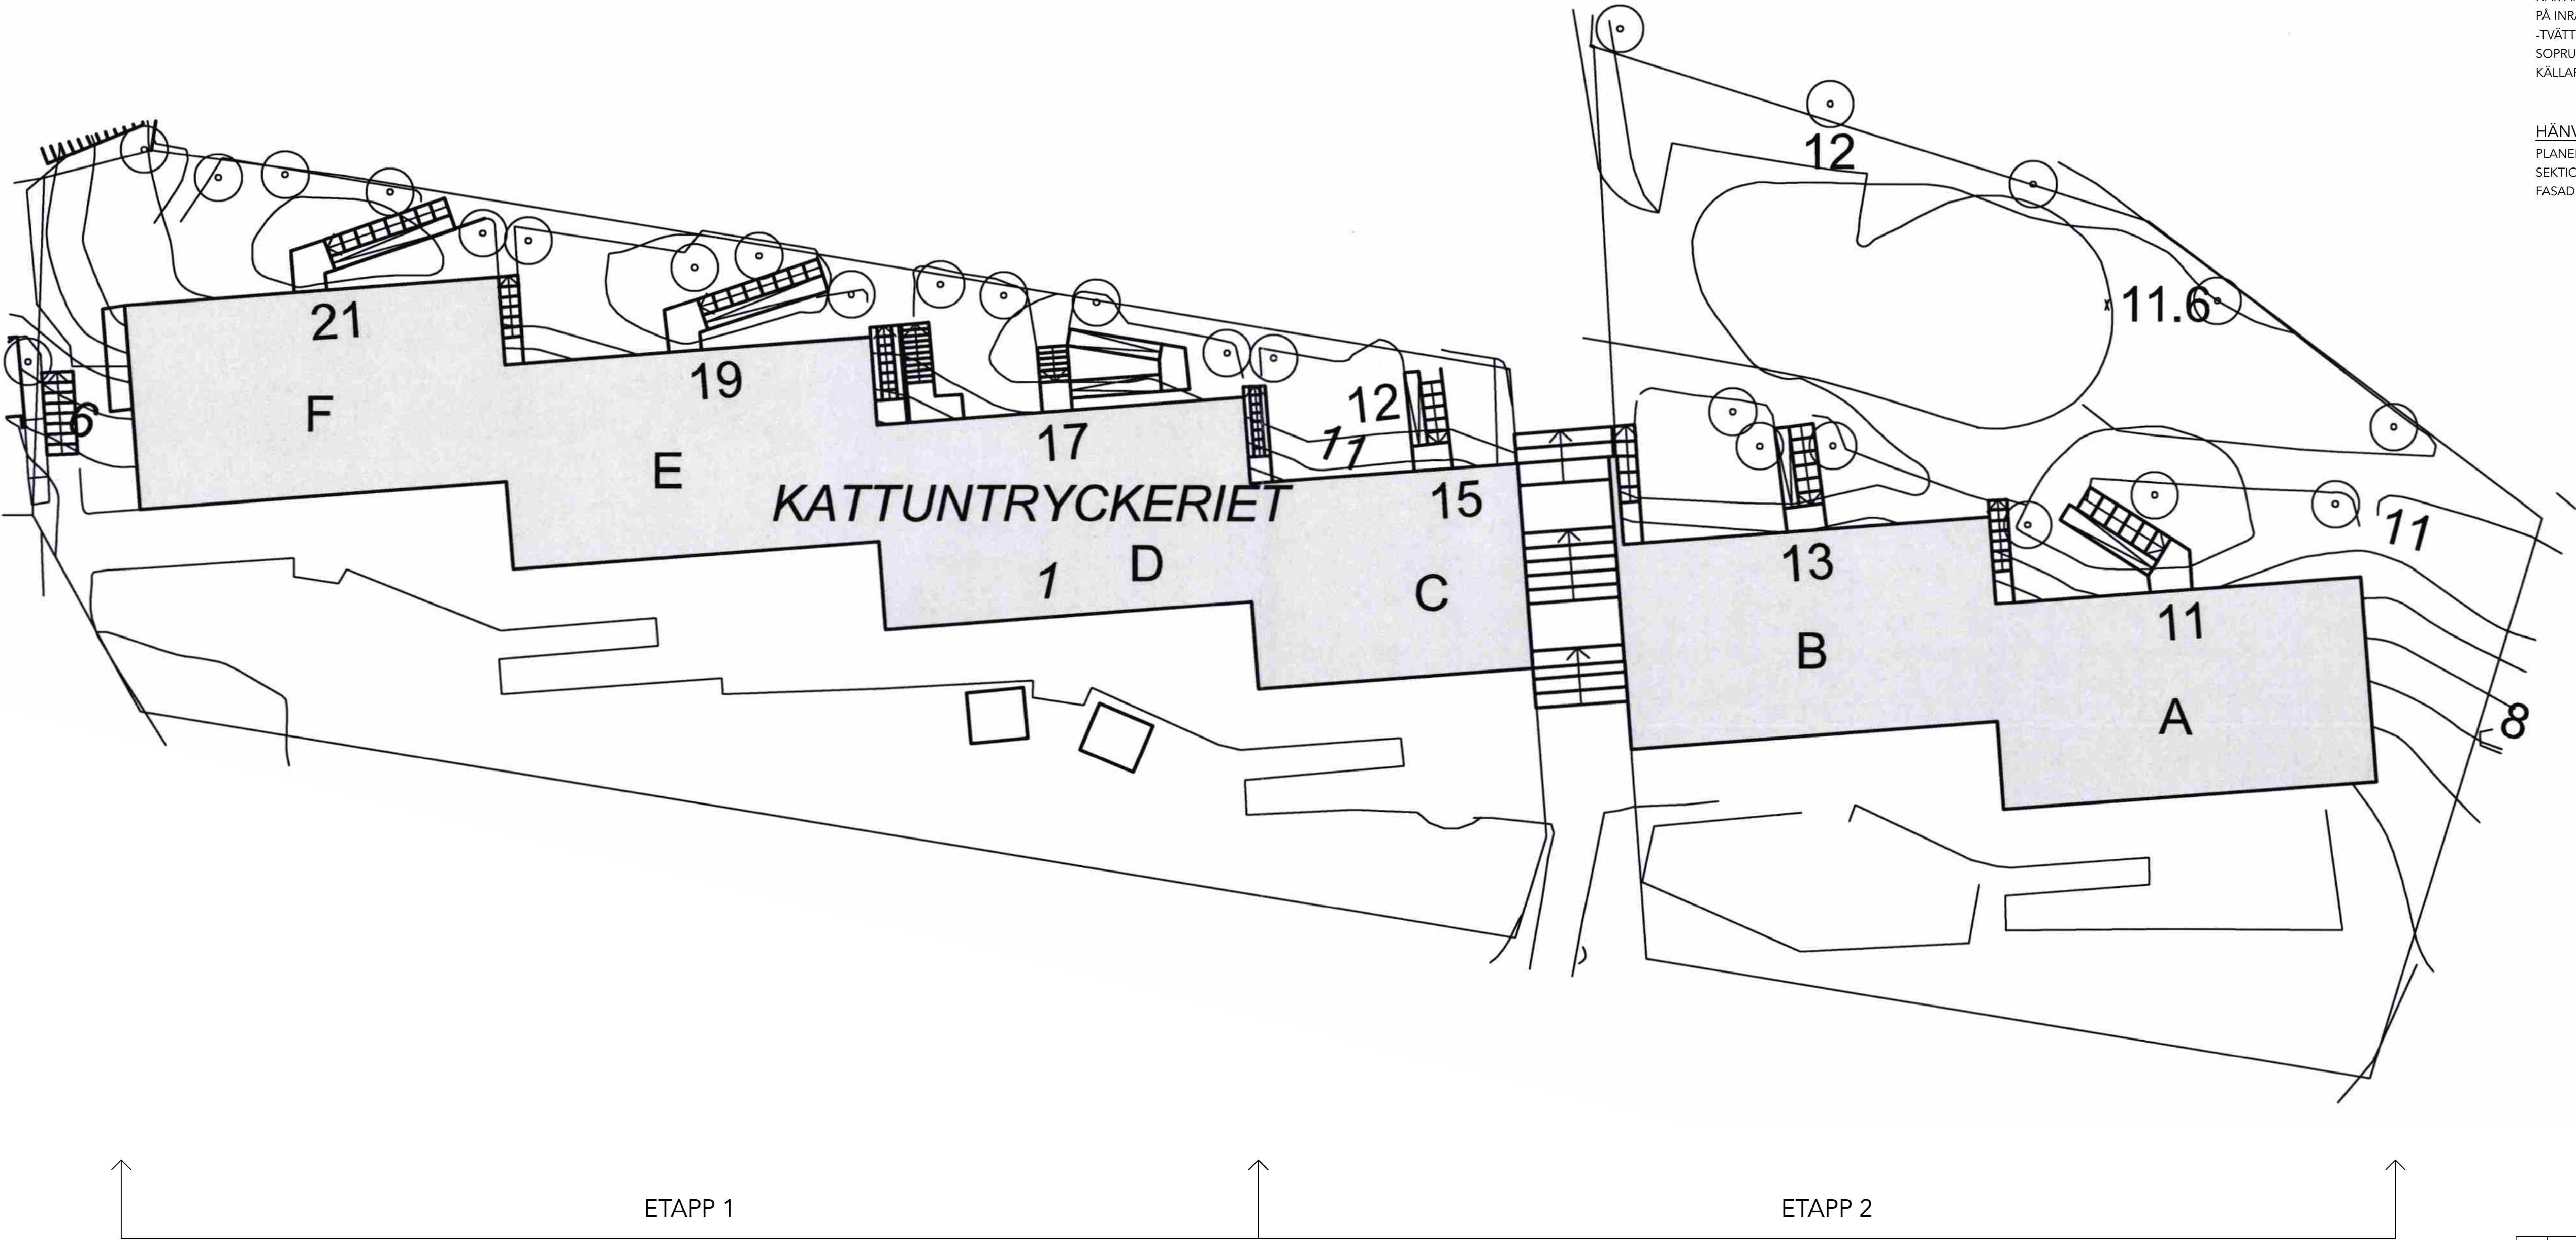

BET	ÄNDRING AVSER	DATUM	Sign.
RELATIONSHANDLING			
KATTUNTRYCKERIET 1			
A	<input checked="" type="checkbox"/>	URBAN COUTURE ARKITEKTER, Tel: +46 76 268 92 92	
K	<input type="checkbox"/>	BTB	
VVS	<input type="checkbox"/>	FRONTVVS	
UPPDRAG NR	2206	RITAD AV	AP
DATUM	20024-11-26	ANSVARIG	AP
Koen Kragting, Louise Jalilian			
Wivalliusgatan 11, Marieberg			
KATTUNTRYCKERIET 1, ETAPP 2			
SITUATIONSPLAN			
SKALA A1	1:250, 1:500 (A3)	NUMMER	A-01-1-100
			BET

FÖRKLARINGAR:
PLUSHÖJDER ANGES I METER, ÖVRIGA MÅTT I MM.
KOORDINATER I METER I SWEREF 99 18 00 RH2000


FÖRESKRIFTER

KORTFATTAD BESKRIVNING

- PÅ- OCH OMBYGGNAD SKER INOM 'BYGGRÄTTEN' (45 ÖVER BEF. TAKFOT).
- BEF. 12 ST ATELJÉER OCH FLAKTRUM, TAKHUVAR MM PÅ VINDSPANET REVS OCH ERSÄTTIS MED BYA BOSTÄDER OCH FLÄKTRUM.
- 6 ST BEF. HISSAR FÖRLÅNGS/DRAS UPP TILL NEDRE OMBYGGNADSPANET OCH SAMTLIGA NYA BOSTÄDER UTFÖRS TILLGÅNGLIGA.
- PÅ- OCH -OMBYGGNADENS UTSEENDE OCH MATERIAL HAR ÄNDRATS TILL KOPPAR/ KOPPARLIKANDE MATERIAL PÅ INRÅDAN AV SSK.
- TVÄTTSTUGA, FÖRRÅD, CYKEL-/BARNVAGNSRUM OCH SOPRUM ETC. FINNS FÖR SAMTLIGA LÄGENHETER I KÄLLARPLAN ENL. SEPARAT BESKRIVNING



HÄNVISNINGAR

- PLANER: A-40-1-
SEKTIONER: A-40-2-
FASADER: A-40-3-

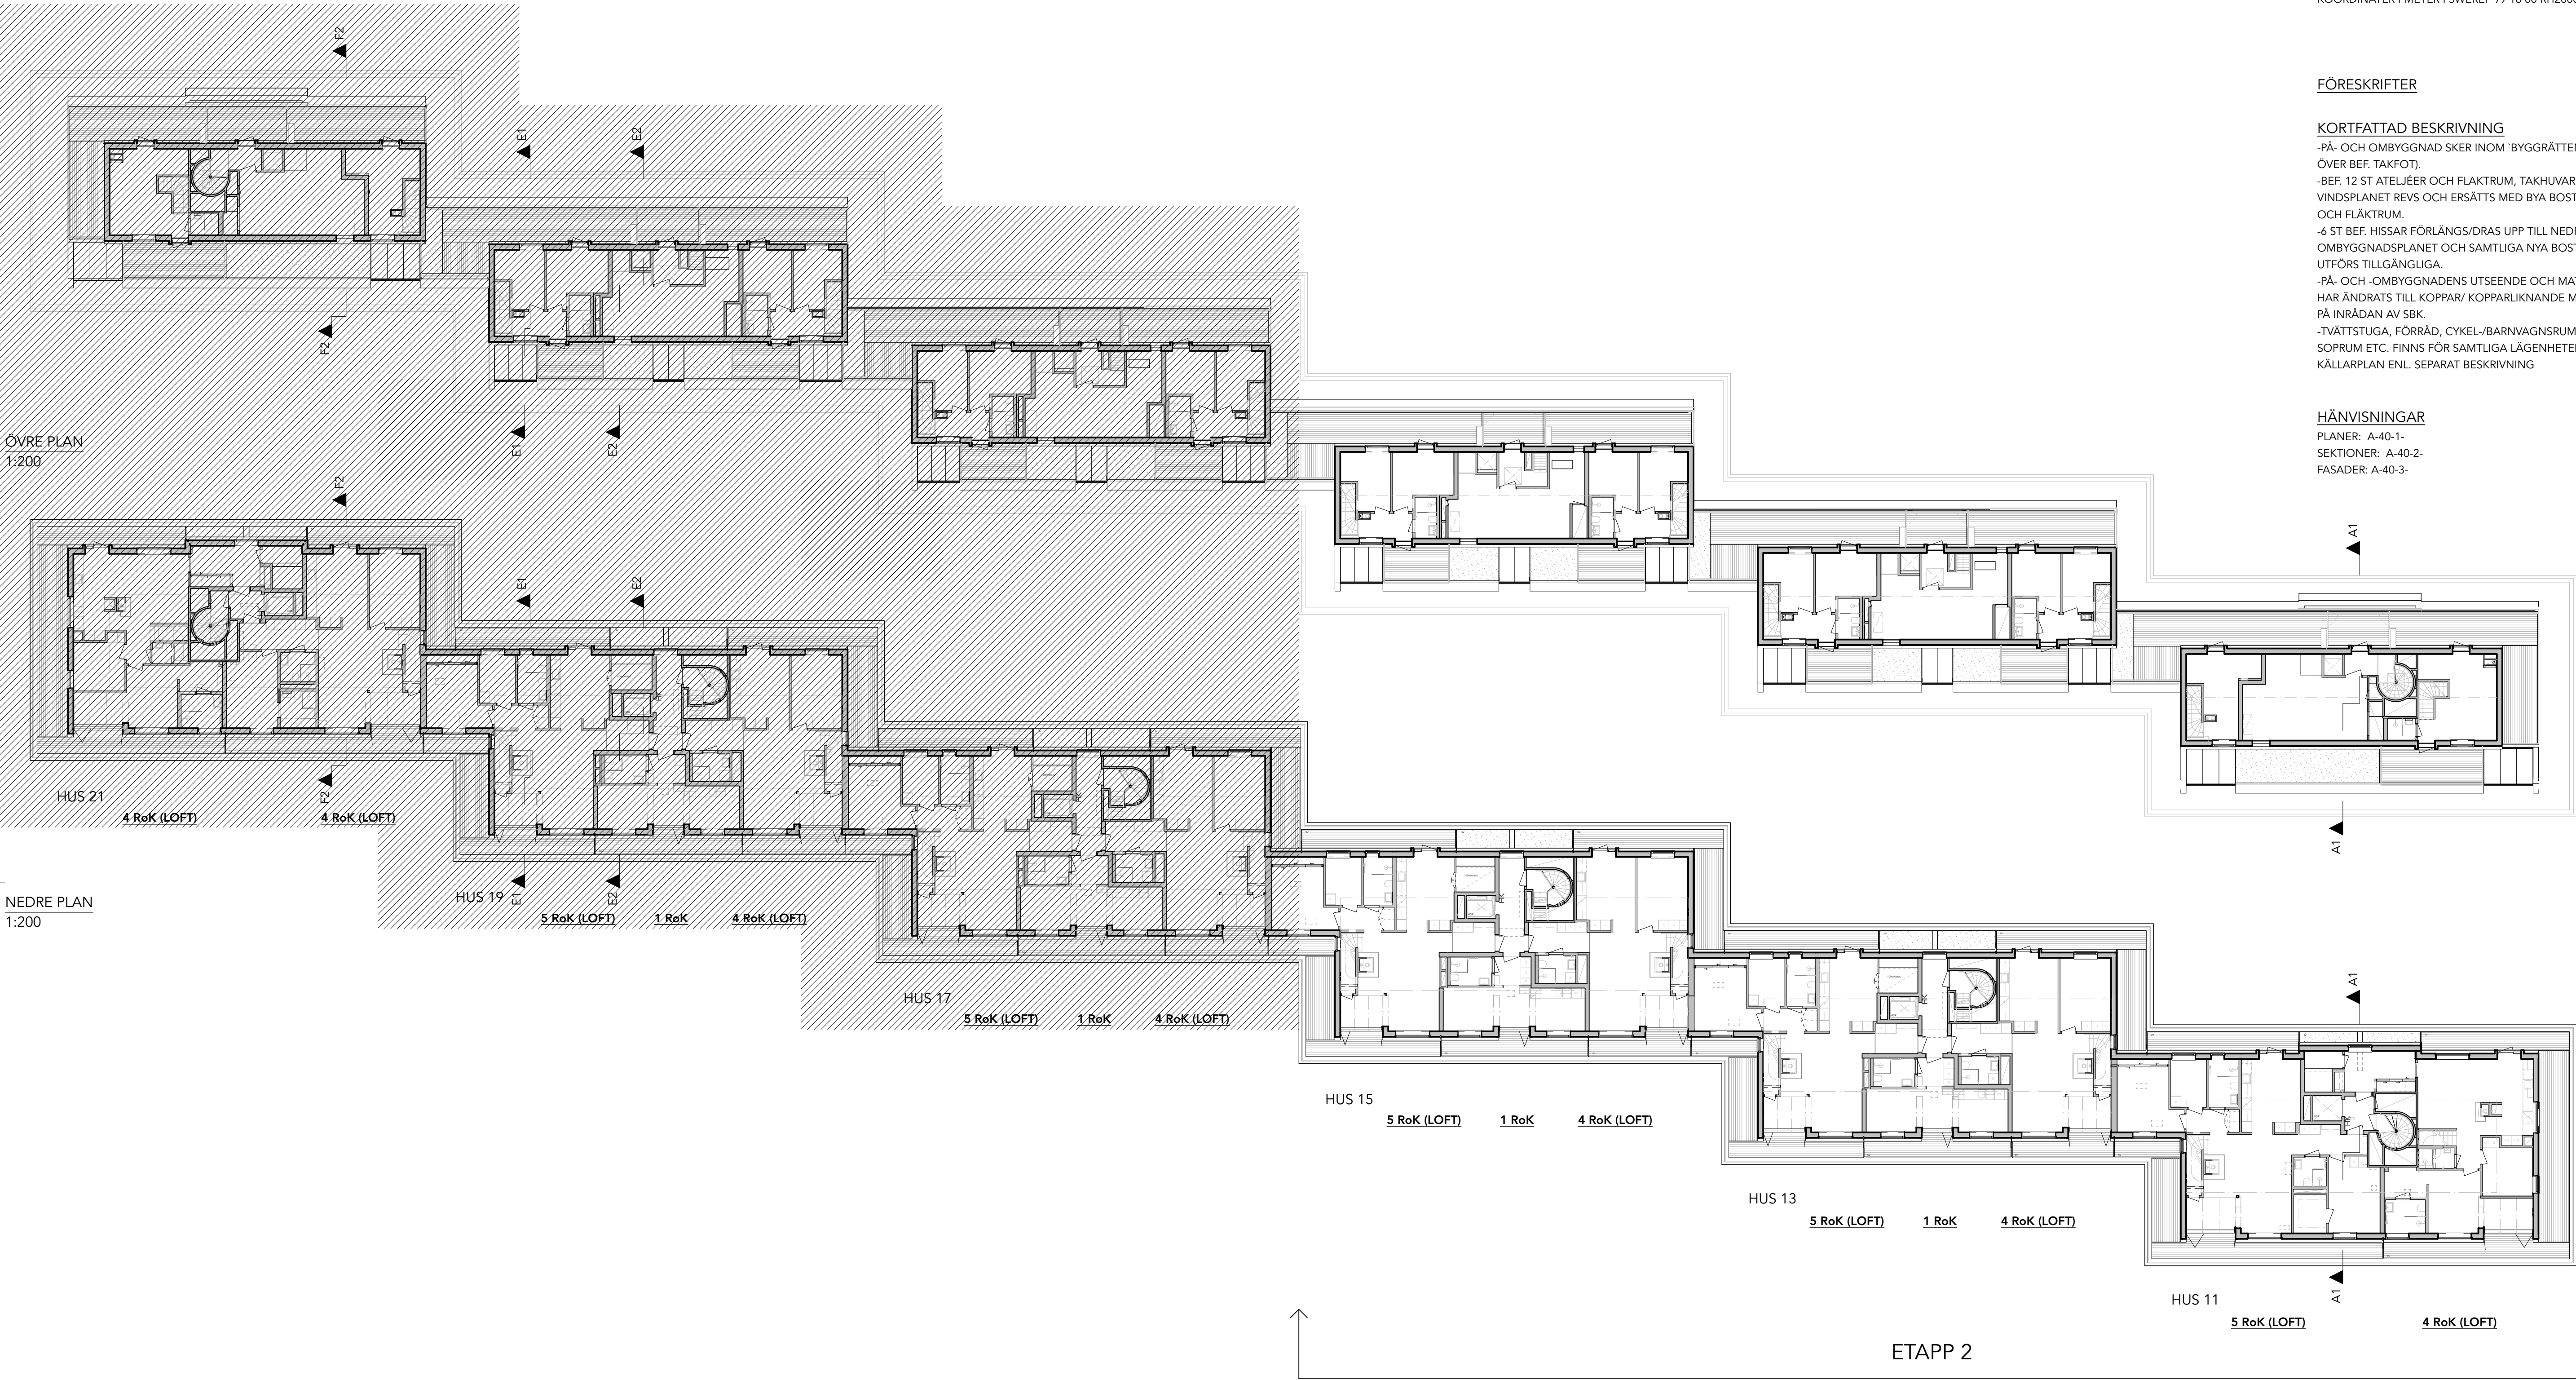

BET	ÄNDRING AVSER		DATUM	Sign.
RELATIONSHANDLING				
KATTUNTRYCKERIET 1				
				
A	<input checked="" type="checkbox"/>	URBAN COUTURE ARKITEKTER, Tel: +46 76 268 92 92		
K	<input type="checkbox"/>	BTB		
VVS	<input type="checkbox"/>	FRONTVVS		
UPPDRAG NR		ITAD AV	HANDLÄGGARE	
2206		AP	AP	
DATUM		ANSVARIG		
20024-11-26		Koen Kragting, Louise Jalilian		
Wivalliusgatan 11, Marieberg				
KATTUNTRYCKERIET 1, ETAPP 2				
FÖRDELNING BOSTÄDER, PLANER				
SKALA A1 1:200 1:400 (A3)		NUMMER A-40-1-102		BET

SKALA 1:200
0 1 2 5 10 15 20
METER

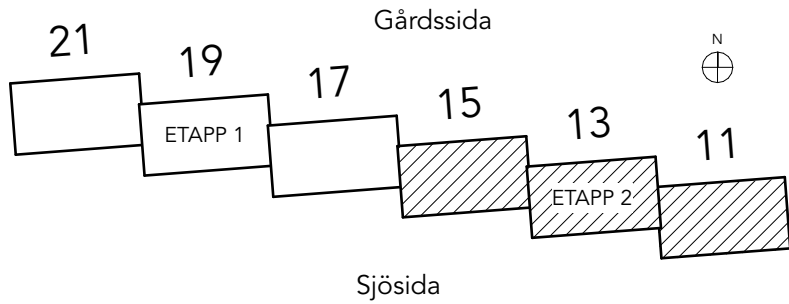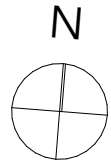

	BRANDELLSGRÄNS EI-60
	BRANDELLSGRÄNS EI-30
BGV	BRANDGASVENTILATION
DM	DISKMASKIN
ELC	EL-SKÅP
F	FRYS
FÖ	FÖRANKRINGSÖGLOR
FO	FÖRRÅD
FS	FÖRDELARSKÅP
G	GARDEROB
GL	GOLVLUCKA
HK	HISSKNAPP
HS	HÖGSKÅP
HT	HANDDUKSTORK
K	KYL
K/F	KYL OCH FRYS
KLK	KLÄDKAMMARE
KH	KAPHYLLA
micro	MIKROVÄGSUGN I ÖVERSKÅP
ÖS	ÖPPEN SPIS
SK	SKORSTEN
SR	STUPRÖR
ST	STÅDSKÅP
TRH	SÅRMÄVÄGG
TV	TRAPPHUS (tr2 enr1, brandskyddsdokument)
TM / TT	TVÄTTMASKIN / TORKTUMBLARE
TP	TVÄTTFLARE
J	EL-UTTAG
U/M	UGN OCH MICRO I HÖGSKÅP
VK	VÄGGVATTENUTKASTARE
VG	VENTILATIONSALLER

FRISTÅENDE KÖK, KYL/FRYS, GARDEROBER, OCH ÖVRIGA
SKÅP UTFÖRS MED TÄCKSKIVA PÅ SYNLIGA SIDOR.
INKLÄDNADER OVAN KÖKSINREDNING UTFÖRS SOM
LIVANDE ANSLUTNING MELLAN ÖVERSKÅP OCH UK
BJÄLKLAG.
LÄGENHETER MONTRAS UNDER TAK OCH
INKLÄDNADER SÅ ATT MAXIMAL TAKHÖJD UPPNÅS


SEKTIONER: A-40-2-
FASADER: A-40-3-




11-1801
117,7 m²
+18,9 m² = 136,6 m²

$$92,8 \text{ m}^2 + 27,5 \text{ m}^2 = 120,8 \text{ m}^2$$

HUS 11

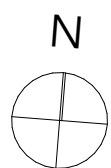

0

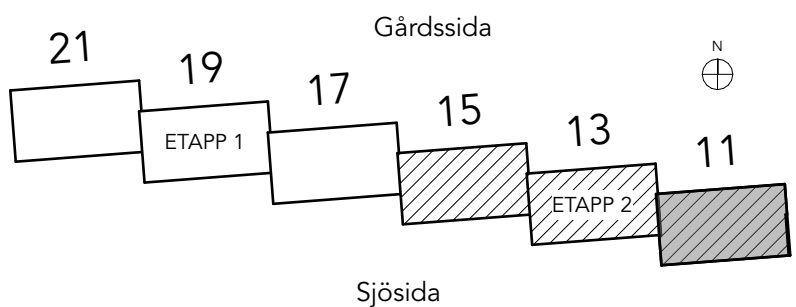


BET	ÄNDRING AVSER		DATUM		Sign.	
RELATIONSHANDLING						
						
A	X	URBAN COUTURE ARKITEKTER, Tel: +46 76 268 92 92				
K		BTB				
VVS		FRONTTVIS				
UPPDRAG NR		RITAD AV		HANDLÄGGARE		
2206		AP		AP		
DATUM		ANSVARIG				
2002/01-26		Koen Kragting, Louise Jalilian				
Wivallingsgatan 11, Marieberg						
NEDRE PLAN - HUS 11						
SKALA A1		NUMMER			BET	
1:50 1:100 (A3)		A-40-1-111				

	BRANDCELLSGRÄNS EI-60
	BRANDCELLSGRÄNS EI-30
BGV	BRANDGASVENTILATION
DM	DISKMASKIN
ELC	EL-SKÅP
F	FRYS
FÖ	FÖRANKRINGSÖGLOR
FRD	FÖRRÅD
FS	FÖRDELARSKÅP
G	GARDEROB
GLK	GÖLVLUCKA
HK	HISSKNAPP
HS	HÖGSKÅP
HT	HANDDUKSTORK
K	KYL
KF	KYL OCH FRYS
KL	KLÄDKAMMARE
KH	KAPPHYLLA
micro	MIKROFÖRSPÅN I ÖVERSKÅP
ÖS	ÖPPEN SUG
SK	SKORSTEN
ST	STUPRÖR
STR	STÅDSKÅP
SV	SKÄRMVÄGG
TRH	TRAPHUPP (TR2 enl. brandskyddsdokument)
TM / TT	TVÄTTMASKIN / TORKTUMLARE
U	TVÄTTRELARE
J	EL-UTTAG
M	UGN OCH MICRO I HÖGSKÅP
VUK	VÄGGVATTENUTKASTARE
V	VENTILATIONSGALLER


FRISTÅENDE KÖK, KYL/FRYS, GARDEROBER, OCH ÖVRIGA
 UTSKÅP UTFÖRS MED TAKSKIVA PÅ SYNLIGA SIDOR.
 INKLÄDNADER OVAN KÖKSINREDNING UTFÖRS SOM
 LIVANDE ANSLUTNING MELLAN ÖVERSKÅP OCH UK
 BJÄLKLAG.
 LÄGENHETER MONTERAS UNDERTAK OCH
 INKLÄDNADER SÅ ATT MAXIMAL TAKHÖJD UPPNÅS


SEKTIONER: A-40-2-
FASADER: A-40-3-

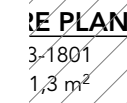

ÖVRE PLAN
11-1802
27,6 m²

A-40-1-1311

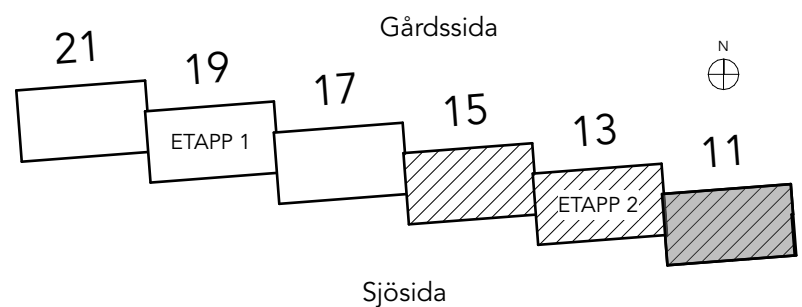

BET	ANDRING SVAR		DATUM	Sign.
RELATIONSHANDLING				
KATTUNTRYCKERIET 1				
				
A	<input checked="" type="checkbox"/>	URBAN COUTURE ARKITEKTER, Tel: +46 76 268 92 92		
K	<input type="checkbox"/>	BTB		
VVS	<input type="checkbox"/>	FRONTVVS		
UPPDRAK NR		RTIT AV	HANDLÄGGARE	
2206		AP	AP	
DATUM		ANSVARIG		
200224-11-26		Koen Kragting, Louise Jalilian		
Wivalliusgatan 11, Marieberg				
KATTUNTRYCKERIET 1, ETAPP 2				
ÖVRE PLAN - HUS 11				
SKALA A1		NUMMER	BET	
1:50 1:100 (A3)		A-40-1-112		

FÖRKLARINGAR:
PLUSHÖJDER ANGES I METER, ÖVRIGA MÅTT I MM.



FÖRESKRIFTER
TAKSÄKERHET SKALL VARA ENLIGT ARBETSMILJÖVERKET'S
REGLER OCH ENLIGT BOVERKET (BBR) 8:24.

SAMTLIGA TAKINSTALLATIONER SKA UPPFYLLA
BRANSCHSTANDARDENS KRAV PÅ HÅLLFASTHET OCH
MÖJLIGHET TILL INFÄSTNING AV PERSONLIG
FALLSKYDDSUTRUSTNING.



HÄNVISNINGAR

SEKTIONER: A-40-2-
FASADER: A-40-3-

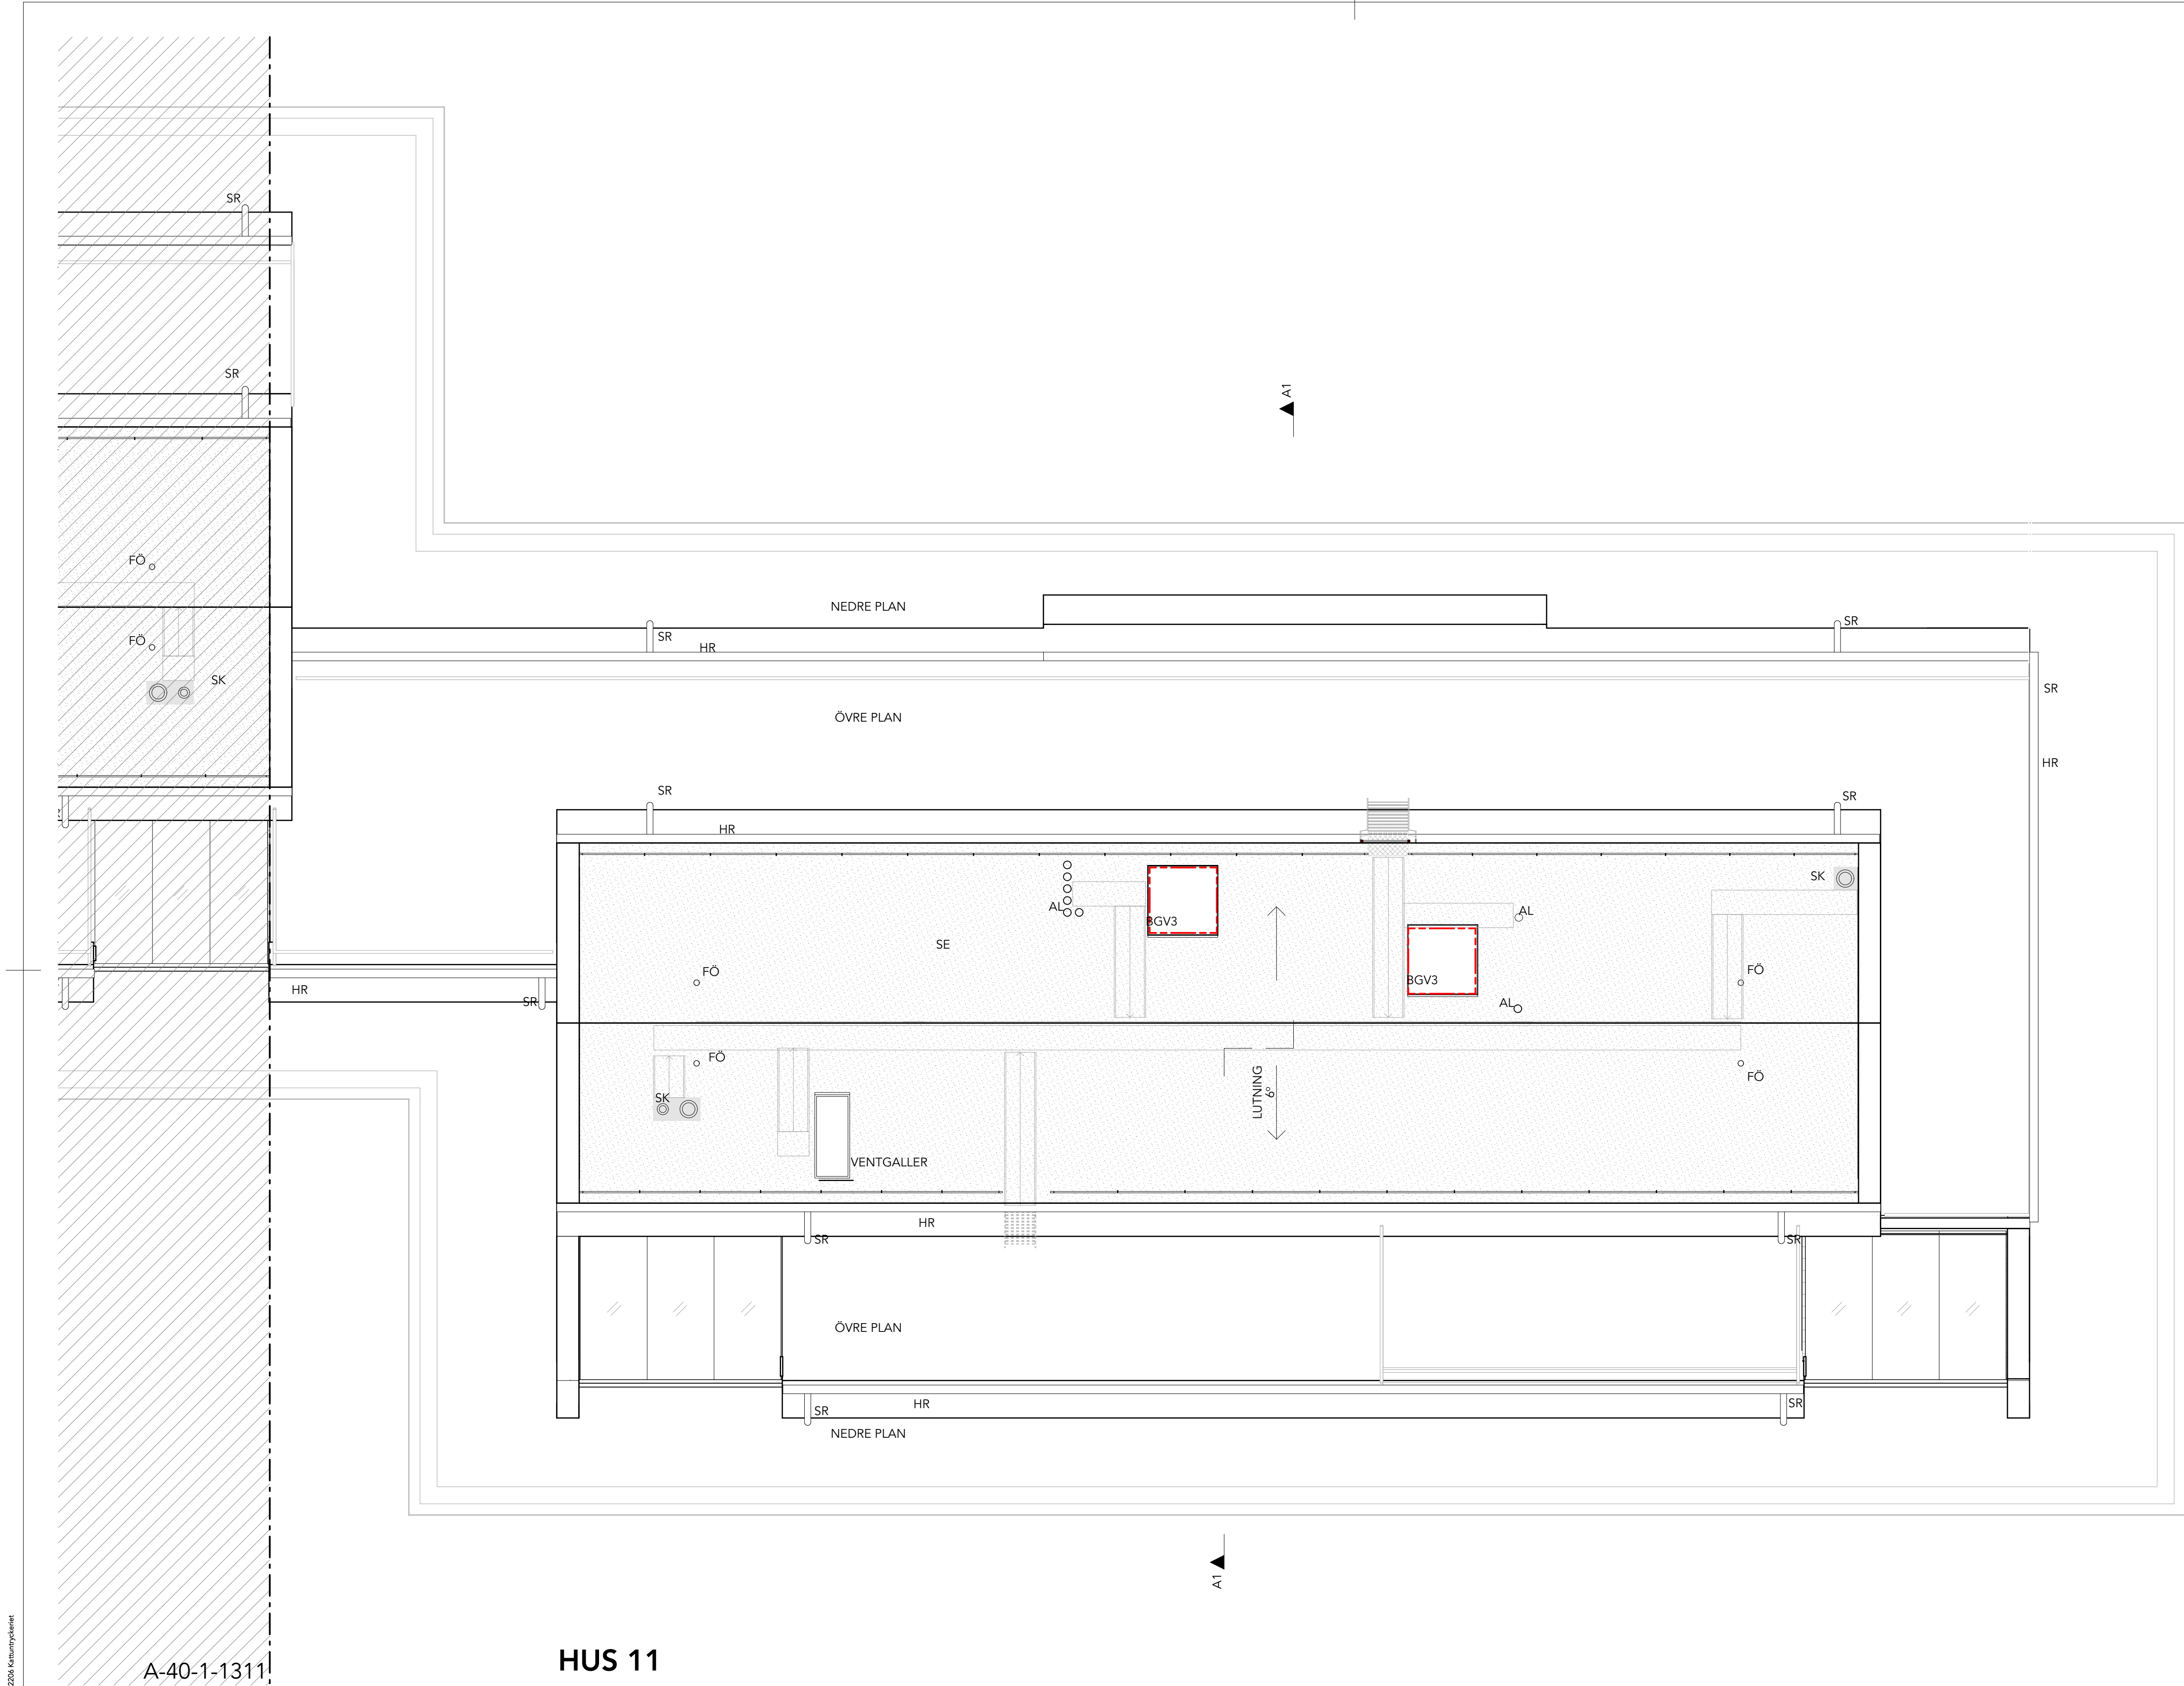

Inkom till Stockholms stadsbyggnadsnämnden - 2025-03-26, Dnr 2016-09086
Bilskod: us - BIMskod: Schema av - Service2206 KATTUNTRYCKERIET/2206 Kattuntryckeriet



SKALA 1:50
0 1 2 5
METER

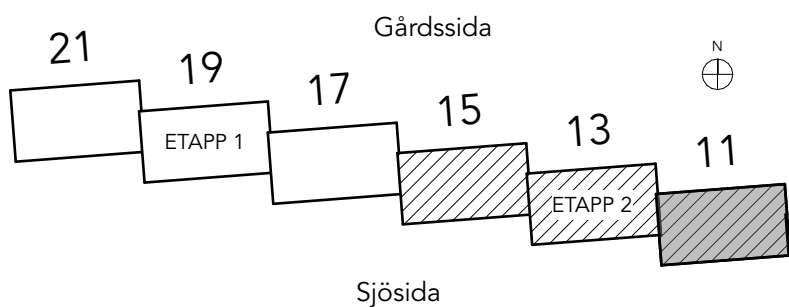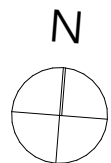

BET	ÄNDRING AVSER		DATUM	Sign.
RELATIONSHANDLING				
KATTUNTRYCKERIET 1				
				
A	<input checked="" type="checkbox"/>	URBAN COUTURE ARKITEKTER, Tel: +46 76 268 92 92		
K		BTB		
VVS		FRONTVVS		
UPPDRAG NR		RITAD AV	HANDLÄGGARE	
2206		AP	AP	
DATUM		ANSVARIG		
20024-11-26		Koen Kragting, Louise Jalilian		
Wivalliusgatan 11, Marieberg				
KATTUNTRYCKERIET 1, ETAPP 2				
TAKPLAN - HUS 11				
SKALA A1	NUMMER			BET
1:50 1:100 (A3)	A-40-1-113			

FRISTÅENDE KÖK, KYL/FRYS, GARDEROBER, OCH ÖVRIGA
SKÅP UTFÖRS MED TÄCKSKIVA PÅ SYNLAGA SIDOR.
INKLÄDNADER OVAN KÖKINSREDNING UTFÖRS SOM
LIVANDE ANSLUTNING MELLAN ÖVERSKÅP OCH UK
BJÄLKLAG.
LÄGENHETER MONTERAS UNDERTAK OCH
INKLÄDNADER SÅ ATT MAXIMAL TAKHÖJD UPPNÅS

SEKTIONER: A-40-2-
FASADER: A-40-3-

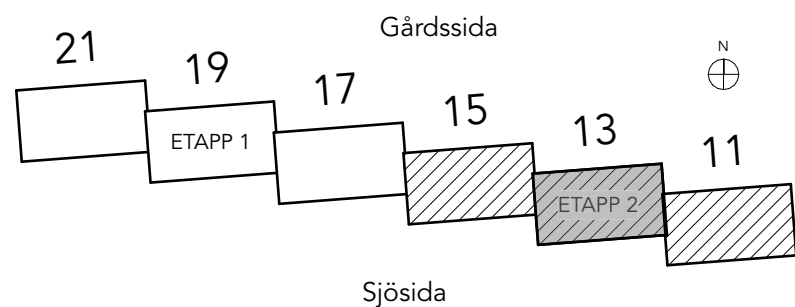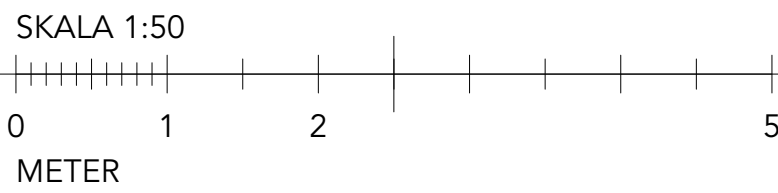

BET	ÄNDRING AVSER		DATUM		Sign.	
RELATIONSHANDLING						
KATTUNTRYCKERIET 1						
						
A	X	URBAN COUTURE ARKITEKTER, Tel: +46 76 268 92 92				
K		BTB				
VVS		FRONTTVIS				
UPPDRAG NR		RITAD AV		HANDLÄGGARE		
2206		AP		AP		
DATUM		ANSVARIG				
2002/4-11-26		Koen Kragting, Louise Jalilian				
Wivallingsgatan 11, Marieberg						
KATTUNTRYCKERIET 1, ETAPP 2						
NEDRE PLAN - HUS 13						
SKALA A1		NUMMER			BET	
1:50 1:100 (A3)		A-40-1-131				



	BRANDCELLSGRÄNS EI-60
	BRANDCELLSGRÄNS EI-30
BGV	BRANDGASVENTILATION
DM	DISKMASKIN
ELC	EL-SKÅP
F	FRYS
FÖ	FÖRANKRINGSÖGLOR
FRD	FÖRRÅD
FS	FÖRDELARSKÅP
G	GARDEROB
GL	GÖLVLUCKA
HK	HISSKNAPP
HS	HÖGSKÅP
HT	HANDDUKSTORK
K	KYL
KF	KYL OCH FRYS
KL	KLÄDKAMMARE
KH	KAPPHYLLA
micro	MIKROFÖRÅSUGN I ÖVERSKÅP
ÖS	ÖPPEN SUGN
SK	SKORSTEN
ST	STUPRÖR
STR	STÅDSKÅP
SV	SKÄRMVÄGG
TRH	TRAPHUPP (TR2 enl. brandskyddsdokument)
TM / TT	TVÄTTMASKIN / TORKTUMLARE
U	TVÄTTRELARE
J	EL-UTTAG
M	UGN OCH MICRO I HÖGSKÅP
VUK	VÄGGVATTENUTKASTARE
V	VENTILATIONSGALLER

FRISTÅENDE KÖK, KYL/FRYS, GARDEROBER, OCH ÖVRIGA
 SKÅP UTFÖRS MED TÄCKSKIVA PÅ SYNLIGA SIDOR.
 INKLÄDNADER OVAN KÖKSINREDNING UTFÖRS SOM
 LIVANDE ANSLUTNING MELLAN ÖVERSKÅP OCH UK
 BJÄLLAG.
 LÄGENHETER MONTERAS UNDER TAK OCH
 INKLÄDNADER SÅ ATT MAXIMAL TAKHÖJD UPPNÅS


SEKTIONER: A-40-2-
FASADER: A-40-3-

ÖVRE PLAN
13-1801
31,3 m²

A-40-1-1111

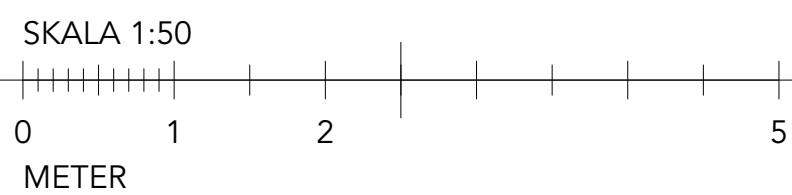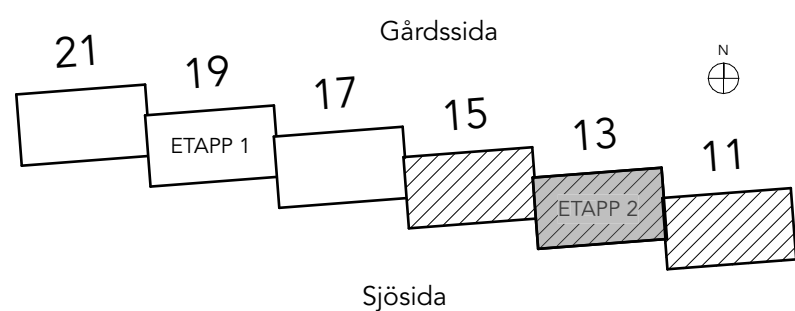

BET	ANDRUNG AVSER		DATUM	Sign.
RELATIONSHANDLING				
KATTUNTRYCKERIET 1				
				
A	<input checked="" type="checkbox"/>	URBAN COUTURE ARKITEKTER, Tel: +46 76 268 92 92		
K	<input type="checkbox"/>	BTB		
VVS	<input type="checkbox"/>	FRONTVVS		
UPPDRAK NR		BITAD AV	HANDLÄGGARE	
2206		AP	AP	
DATUM		ANSVARIG		
200224-11-26		Koen Kragting, Louise Jalilian		
Wivalliusgatan 11, Marieberg				
KATTUNTRYCKERIET 1, ETAPP 2				
ÖVRE PLAN - HUS 13				
SKALA A1		NUMMER	BET	
1:50 1:100 (A3)		A-00-1-132		

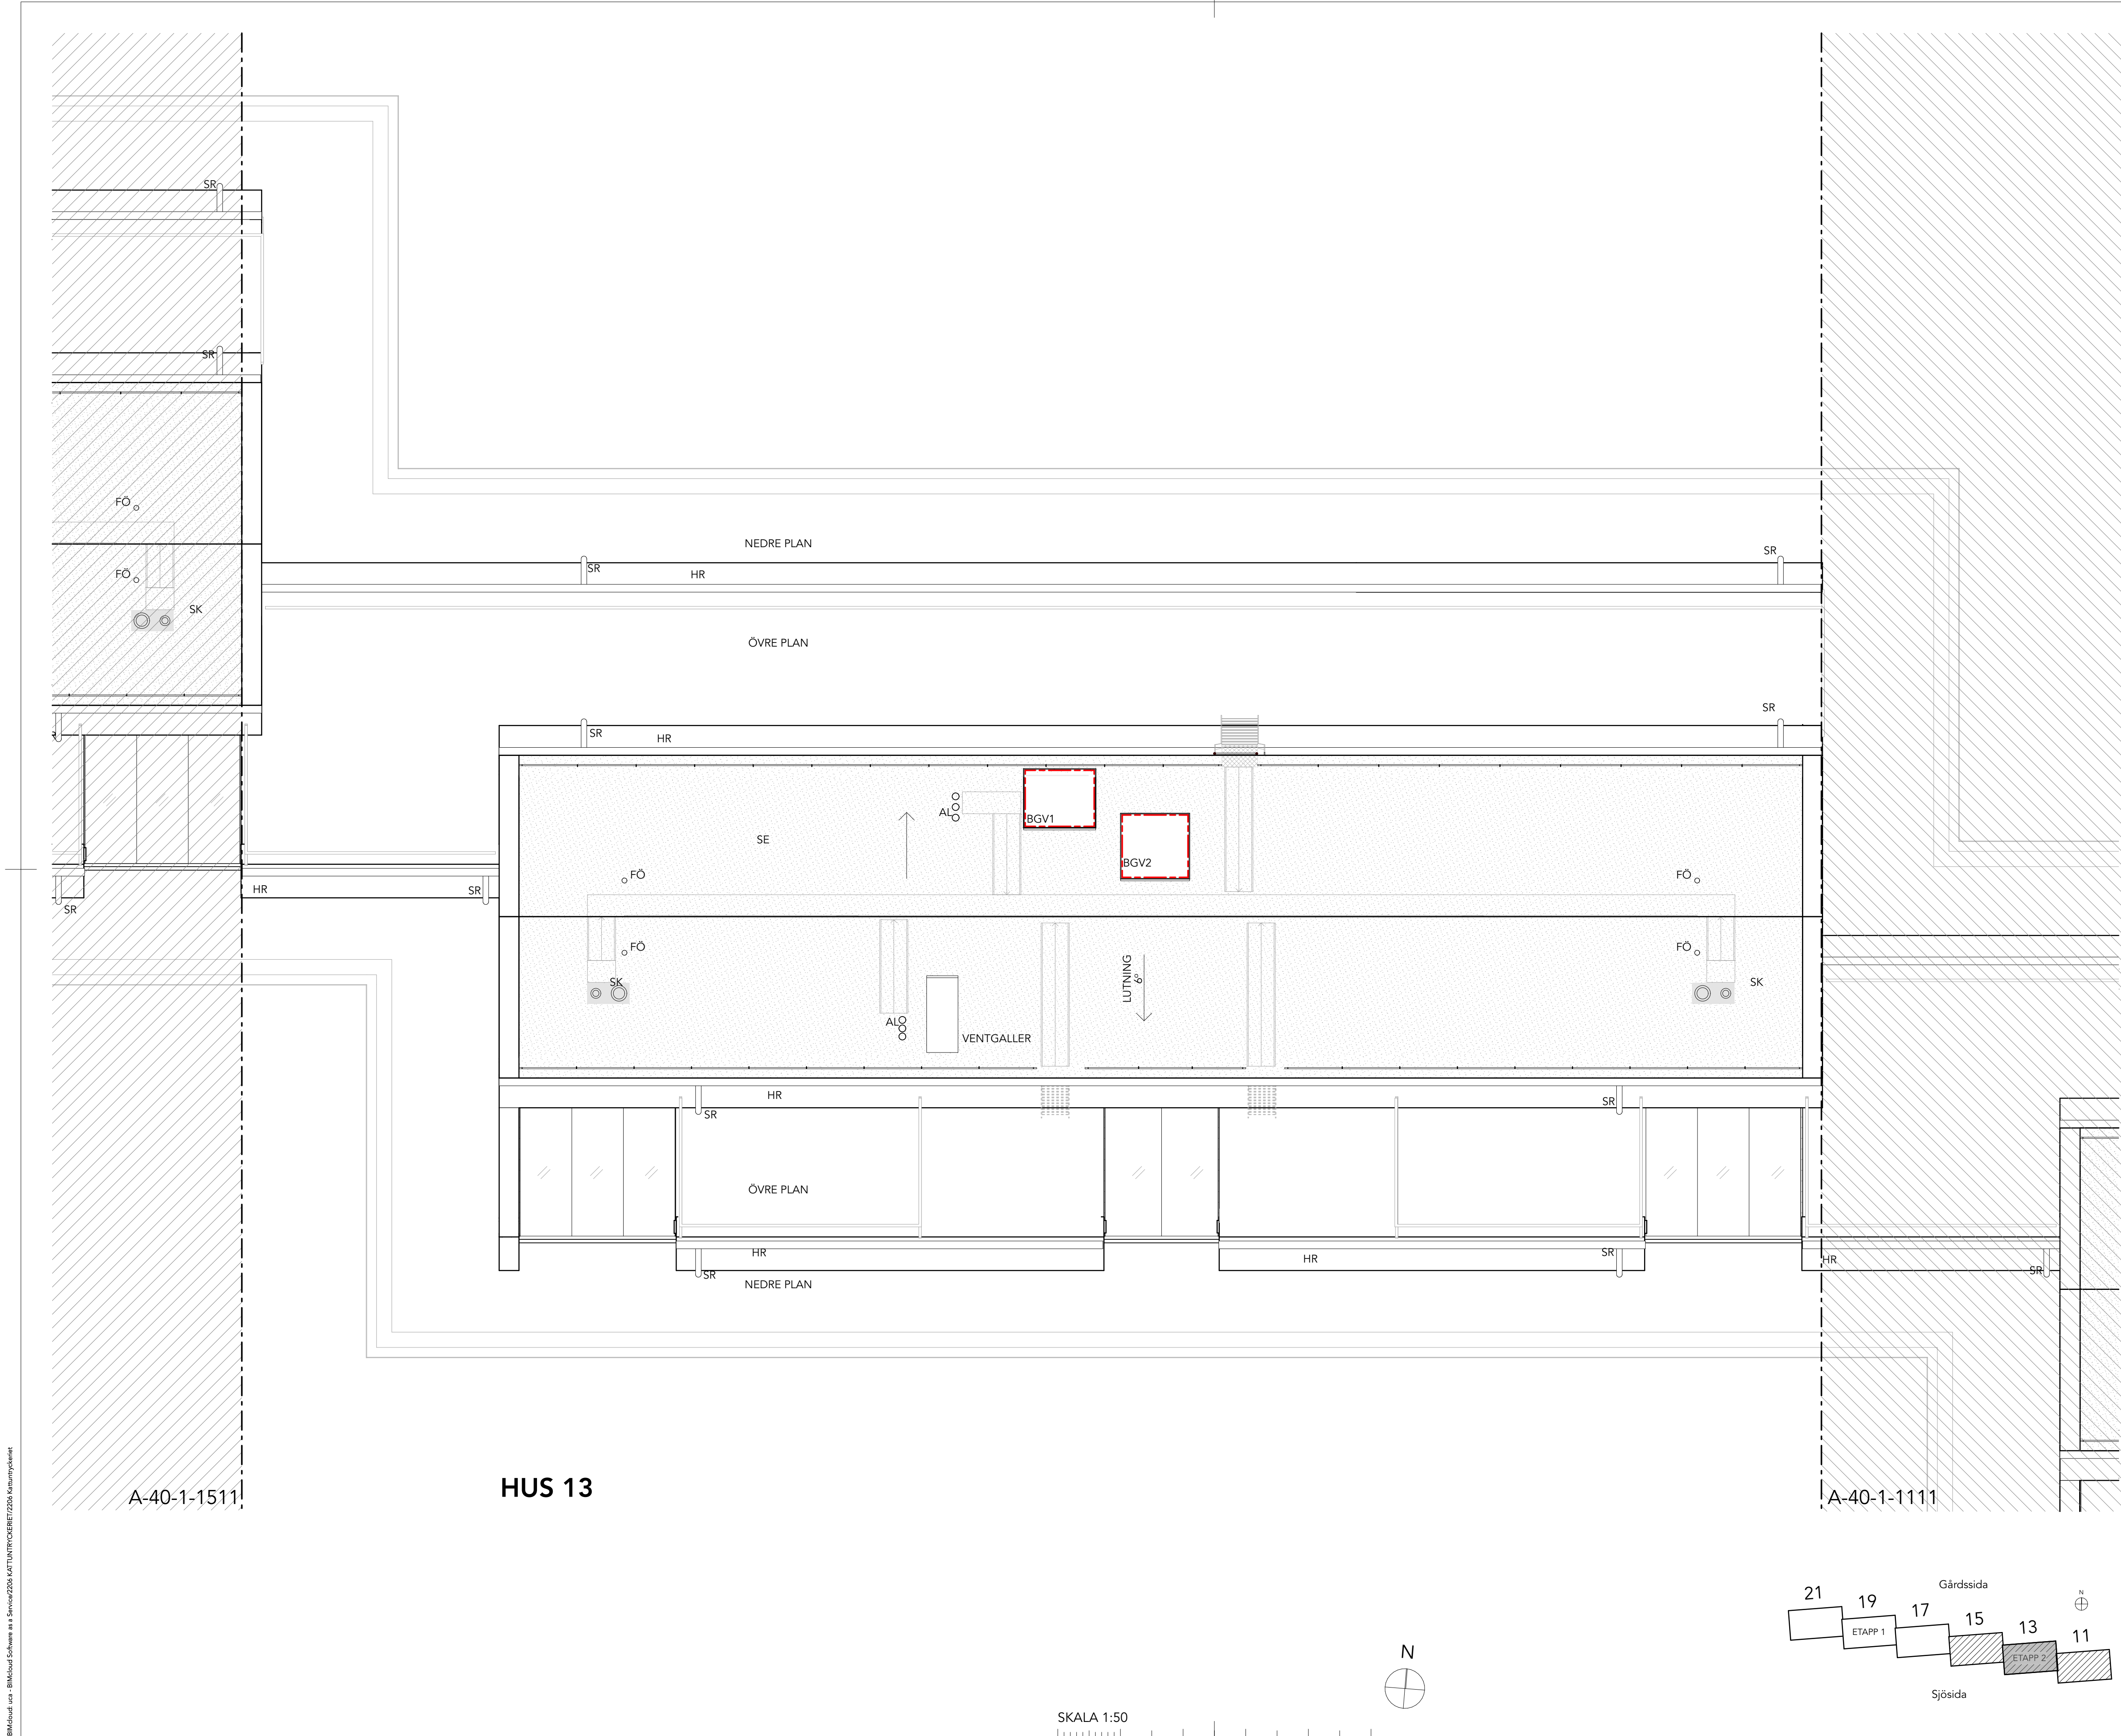

FÖRKLARINGAR:
PLUSHÖJDER ANGES I METER, ÖVRIGA MÅTT I MM.

--- BRANDCELLSGRÄNS EI-60
AL AVLUFTNING AVLOPP ENL. V
BGV BRANDGASVENTILATION
FÖ FÖRANKRINGSÖGLOR
HR HÄNGRÄNNA
RL RENSLUCKA ENL. V
SR STUPRÖR
SE SEDUMTAK
SK SKORSTEN


FÖRESKRIFTER
TAKSÄKERHET SKALL VARA ENLIGT ARBETSMILJÖVERKET'S
REGLER OCH ENLIGT BOVERKET (BBR) 8:24.

SAMTLIGA TAKINSTALLATIONER SKA UPPFYLLA
BRANSCHSTANDARDENS KRAV PÅ HÅLLFASTHET OCH
MÖJLIGHET TILL INFÄSTNING AV PERSONLIG
FALLSKYDDSUTRUSTNING.


HÄNVISNINGAR


SEKTIONER: A-40-2-
FASADER: A-40-3-

BET	ÄNDRING AVSER		DATUM	Sign.
RELATIONSHANDLING				
KATTUNTRYCKERIET 1				
				
A	<input checked="" type="checkbox"/>	URBAN COUTURE ARKITEKTER, Tel: +46 76 268 92 92		
K		BTB		
VVS		FRONTVVS		
UPPDRAG NR	RITAD AV		HANDLÄGGARE	
2206	AP		AP	
DATUM	ANSVARIG			
20024-11-26	Koen Kragting, Louise Jalilian			
Wivalliusgatan 11, Marieberg				
KATTUNTRYCKERIET 1, ETAPP 2				
TAKPLAN - HUS 13				
SKALA A1	NUMMER			BET
1:50 1:100 (A3)	A-40-1-133			

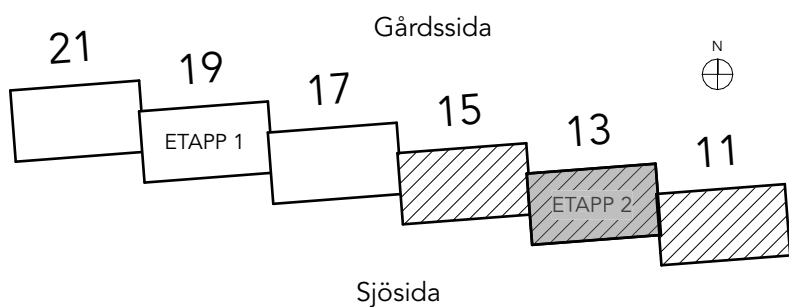

SKALA 1:50
0 1 2 5
METER

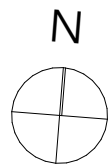

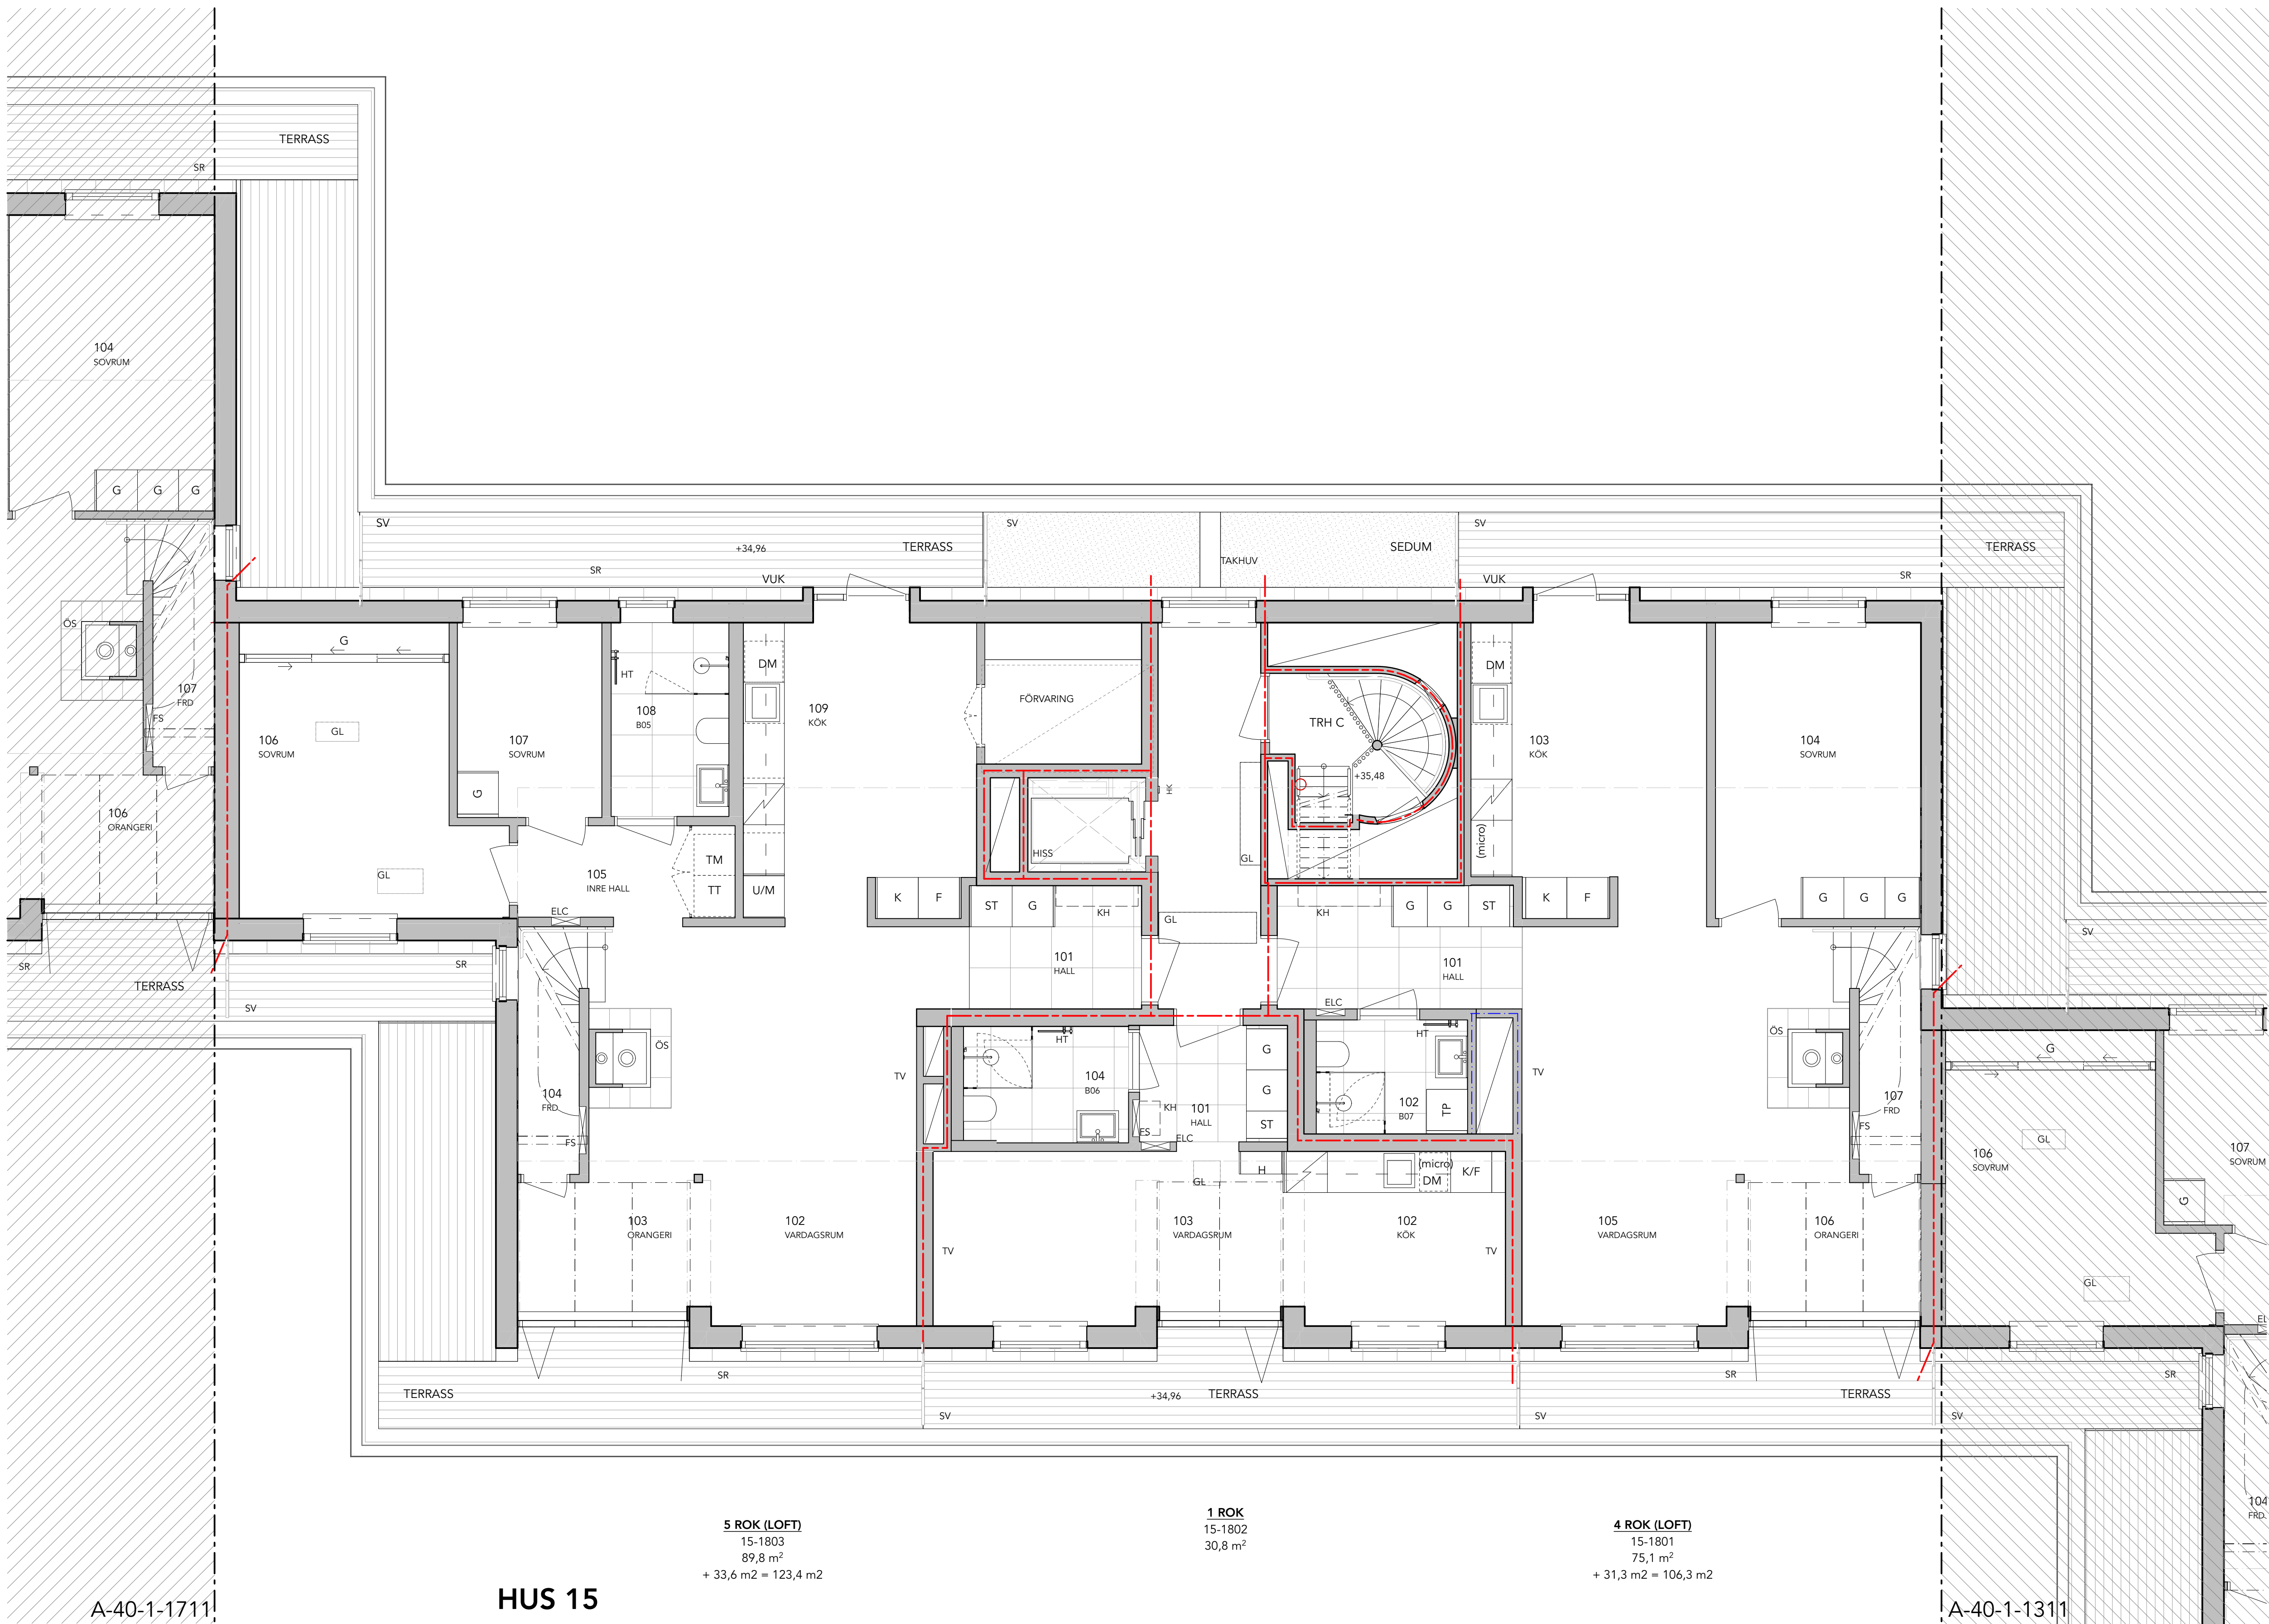


FÖRKLARINGAR:
PLUSHÖJDER ANGES I METER, ÖVRIGA MÅTT I MM.

- BRANDCELLSGRÄNS EI-60
- BRANDCELLSGRÄNS EI-30
- BGV BRANDGASVENTILATION
- DM DISKMASKIN
- ELC EL-SKÅP
- F FRY
- FO FÖRANKRINGSÖGLOR
- FRD FÖRRÅD
- FS FÖRDELARSKÅP
- G GARDEROB
- GL GOLVLUCKA
- HK HIESKNAPP
- HS HÖGSKÅP
- HT HANDDUKSTÖRK
- K KYL
- K/F KYL OCH FRY
- KLK KLÄDKAMMARE
- KH KAPPHYLLA
- micro MIKROVÄGSUGN I ÖVERSKÅP
- ÖS ÖPPEN SPIS
- SK SKORSTEN
- SR STUPRÖR
- ST STÄDSKÅP
- SV SKÄRMVÄGG
- TRH TRAPPHUS (TR2 enl. brandskyddsdokument)
- TM / TT TVÄTTMASKIN / TORKTUMLÄRE
- TP TVÄTTPELARE
- U EL-UTTAG
- U/M UGN OCH MICRO I HÖGSKÅP
- VUK VÄGGVATTENUTKASTARE
- VG VENTILATIONSGALLER


FÖRESKRIFTER
FRISTÄENDE KÖK, KYL/FRY, GARDEROBER, OCH ÖVRIGA SKÅP UTFÖRS MED TÄCKSKIVA PÅ SYNLIGA SIDOR. INKLÄDNADER OVAN KÖKSINREDNING UTFÖRS SOM LIVANDE ANSLUTNING MELLAN ÖVERSKÅP OCH UK BJÄLKLAG. I LÄGENHETER MONTERAS UNDERTAK OCH INKLÄDNADER SÅ ATT MAXIMAL TAKHÖJD UPPNÅS

HÄNVISNINGAR
SEKTIONER: A-40-2-
FASADER: A-40-3-

BET	ÄNDRING AVSER	DATUM	Sign.
RELATIONSHANDLING			
KATTUNTRYCKERIET 1			
			
A	<input checked="" type="checkbox"/> URBAN COUTURE ARKITEKTER, Tel: +46 76 268 92 92		
K	BTB		
VVS	FRONTVVS		
UPPDRAG NR	RITAD AV	HANDLÄGGARE	
2206	AP	AP	
DATUM	ANSVARIG		
20024-11-26	Koen Kragting, Louise Jalilian		
Wivalliusgatan 11, Marieberg KATTUNTRYCKERIET 1, ETAPP 2 NEDRE PLAN - HUS 15			
SKALA A1 1:50	NUMMER 1:100 (A3)	A-40-1-151	
		BET	

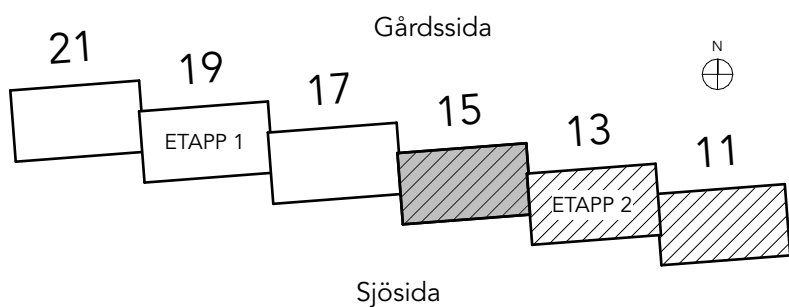

SKALA 1:50
0 1 2 5
METER

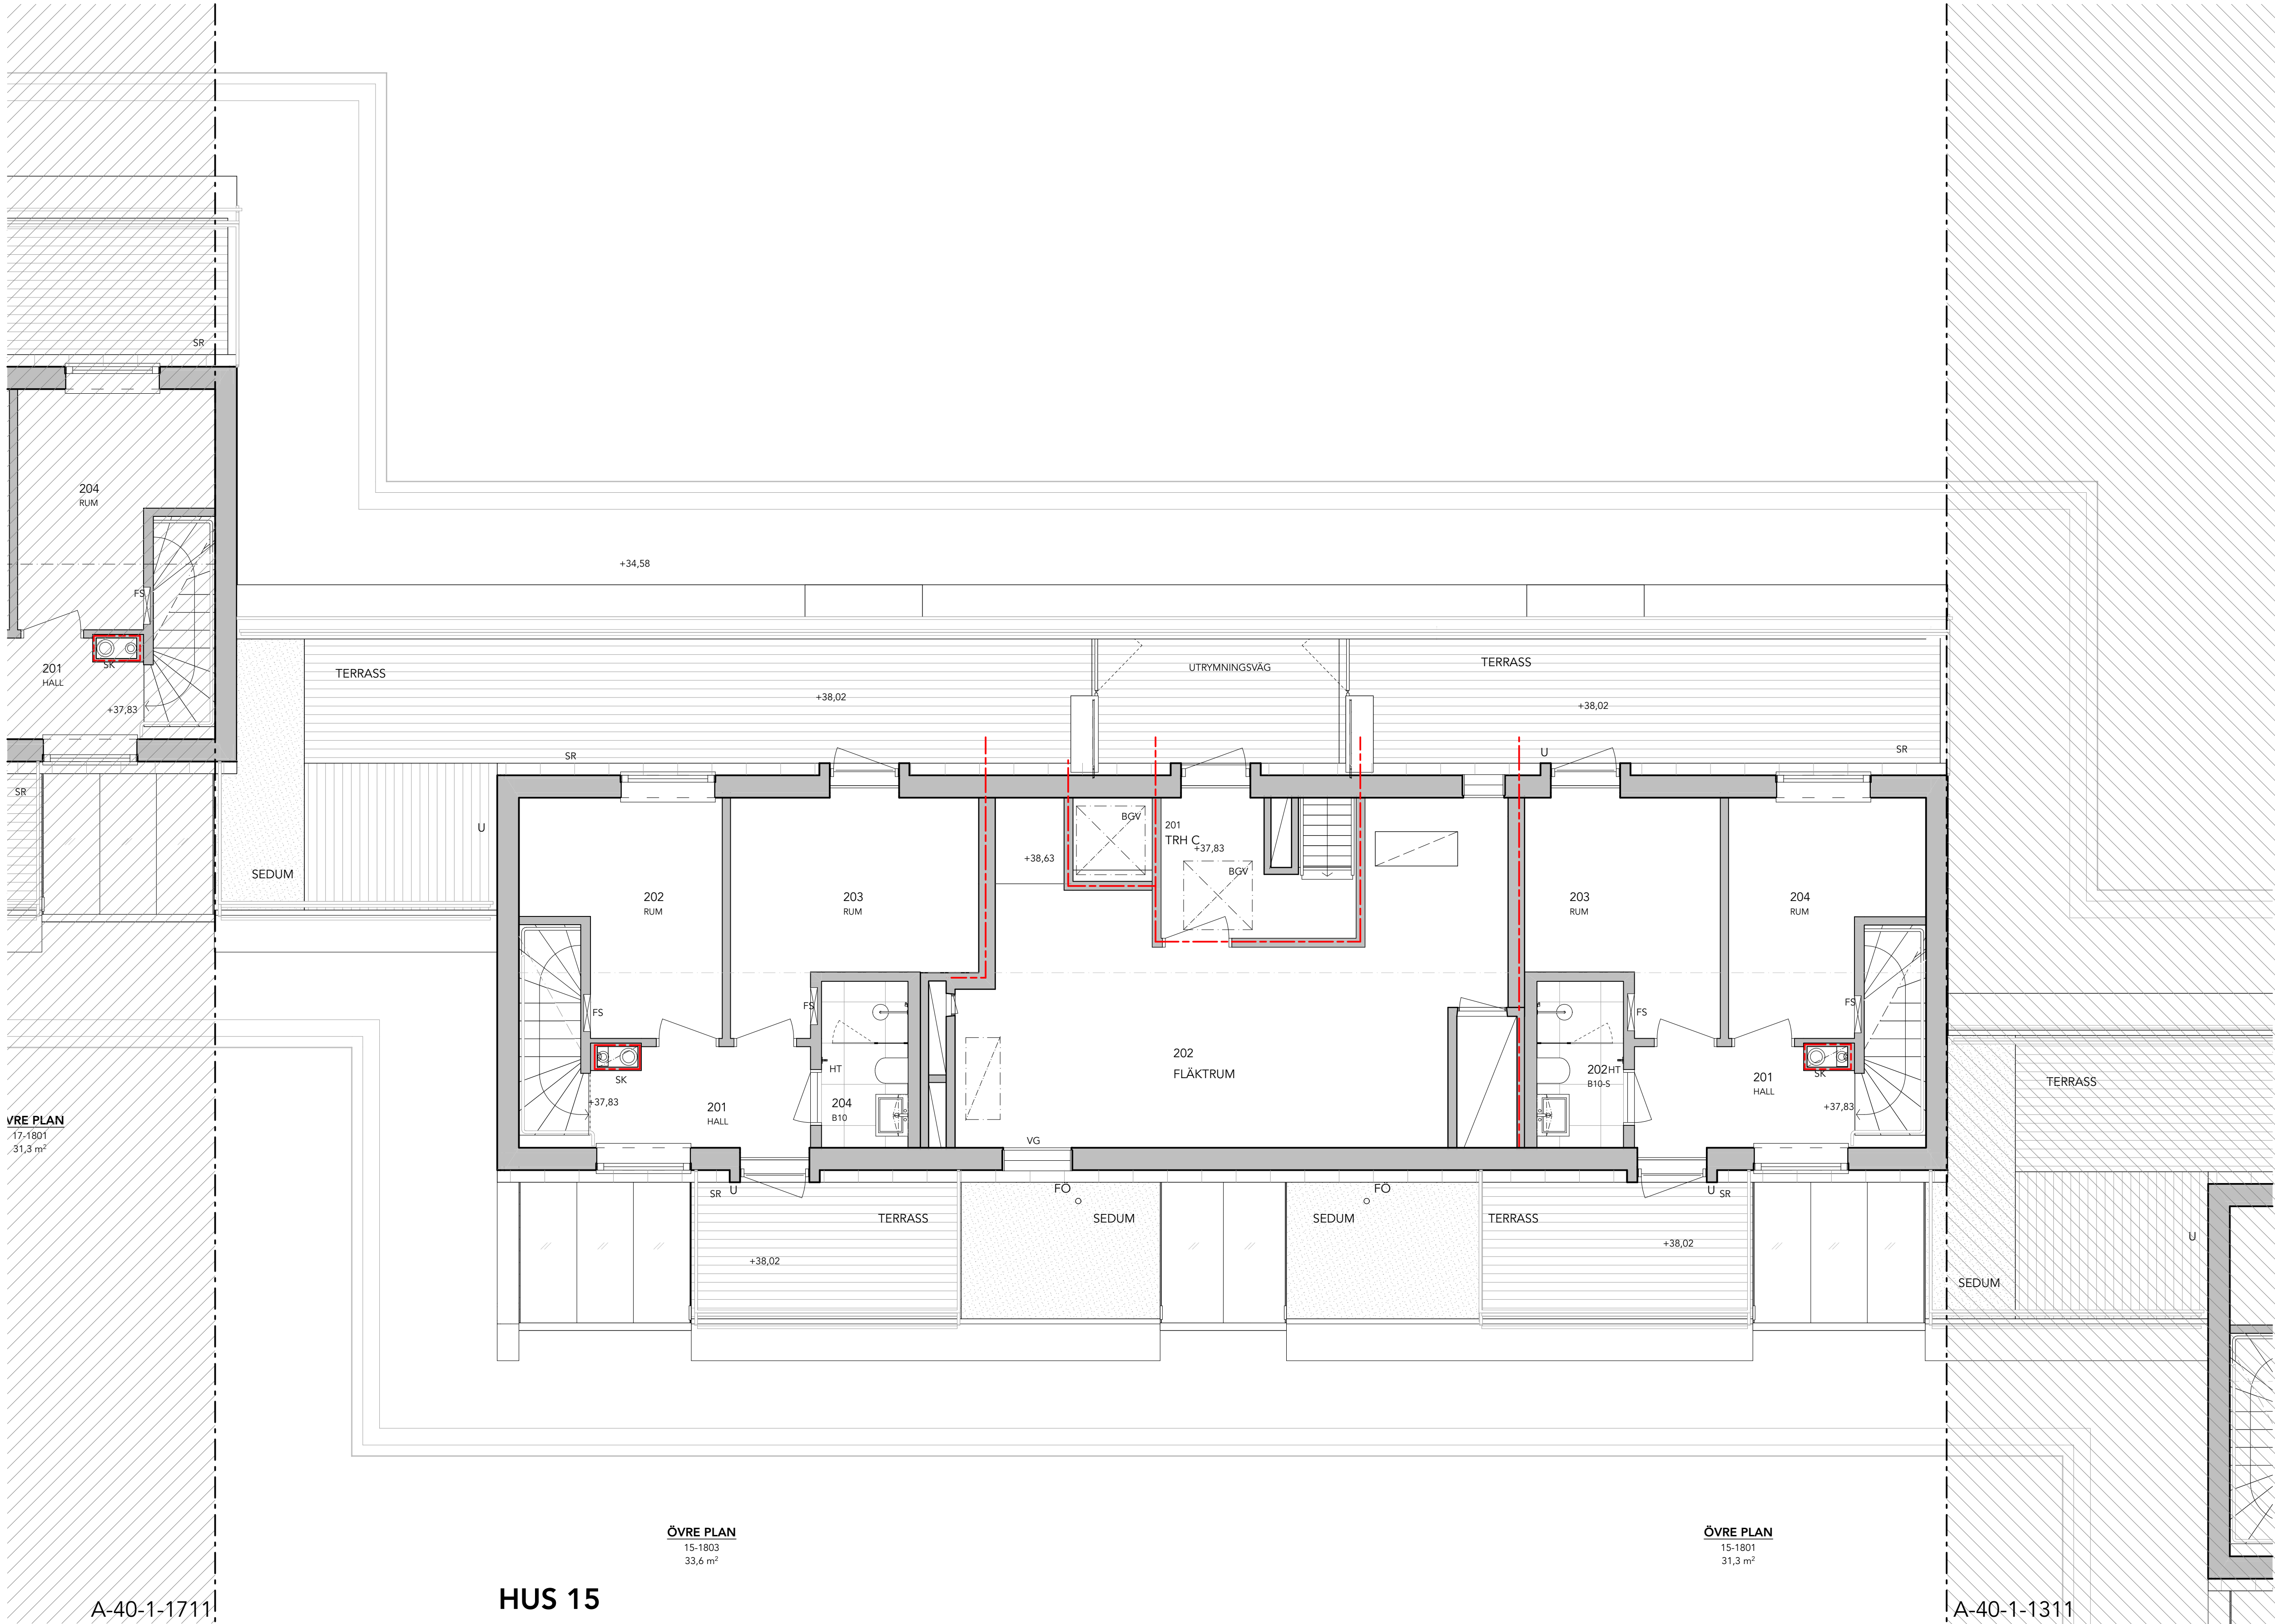


FÖRKLARINGAR:
PLUSHÖJDER ANGES I METER, ÖVRIGA MÅTT I MM.

- BRANDCELLSGRÄNS EI-60
- BRANDCELLSGRÄNS EI-30
- BGV BRANDGASVENTILATION
- DM DISKMASKIN
- ELC EL-SKÅP
- F FRY
- FO FÖRANKRINGSÖGLOR
- FRD FÖRRÅD
- FS FÖRDELARSKÅP
- G GARDEROB
- GL GOLVLUCKA
- HK HIESKNAPP
- HS HÖGSKÅP
- HT HANDDUKSTORK
- K KYL
- K/F KYL OCH FRY
- KLK KLÄDKAMMARE
- KH KAPPHYLLA
- micro MIKROVÄGSUGN I ÖVERSKÅP
- ÖS ÖPPEN SPIS
- SK SKORSTEN
- SR STUPRÖR
- ST STÄDSKÅP
- SV SKÄRMVÄGG
- TRH TRAPPHUS (TR2 enl. brandskyddsdokument)
- TM / TT TVÄTTMASKIN / TORKTUMLARE
- TP TVÄTTPELARE
- U EL-UTTAG
- U/M UGN OCH MICRO I HÖGSKÅP
- VUK VÄGGVATTENUTKASTARE
- VG VENTILATIONSGALLER


FÖRESKRIFTER
FRISTÅENDE KÖK, KYL/FRYS, GARDEROBER, OCH ÖVRIGA SKÅP UTFÖRS MED TÄCKSKIVA PÅ SYNLIGA SIDOR. INKLÄDNADER OVAN KÖKSINREDNING UTFÖRS SOM LIVANDE ANSLUTNING MELLAN ÖVERSKÅP OCH UK BJÄLKLAG. I LÄGENHETER MONTERAS UNDERTAK OCH INKLÄDNADER SÅ ATT MAXIMAL TAKHÖJD UPPNÅS


HÄNVISNINGAR
SEKTIONER: A-40-2-
FASADER: A-40-3-

BET	ÄNDRING AVSER	DATUM	Sign.
RELATIONSHANDLING			
KATTUNTRYCKERIET 1			
A	<input checked="" type="checkbox"/>	URBAN COUTURE ARKITEKTER, Tel: +46 76 268 92 92	
K	<input type="checkbox"/>	BTB	
VVS	<input type="checkbox"/>	FRONTVVS	
UPPDRAG NR	2206	RITAD AV	HANDLÄGGARE
DATUM	20024-11-26	ANSVARIG	AP
Wivalliusgatan 11, Marieberg KATTUNTRYCKERIET 1, ETAPP 2 ÖVRE PLAN - HUS 15			
SKALA A1 1:50	1:100 (A3)	NUMMER A-40-1-152	BET

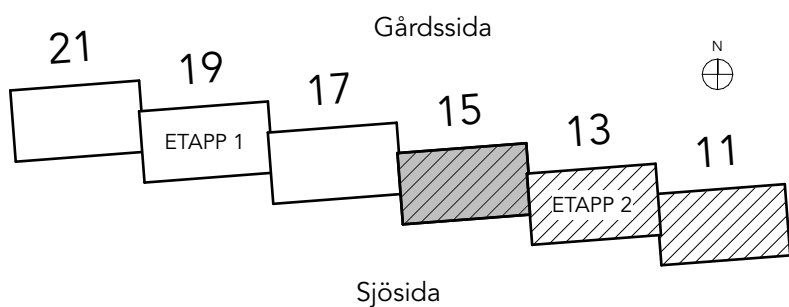

SKALA 1:50
0 1 2 5
METER

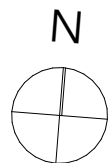

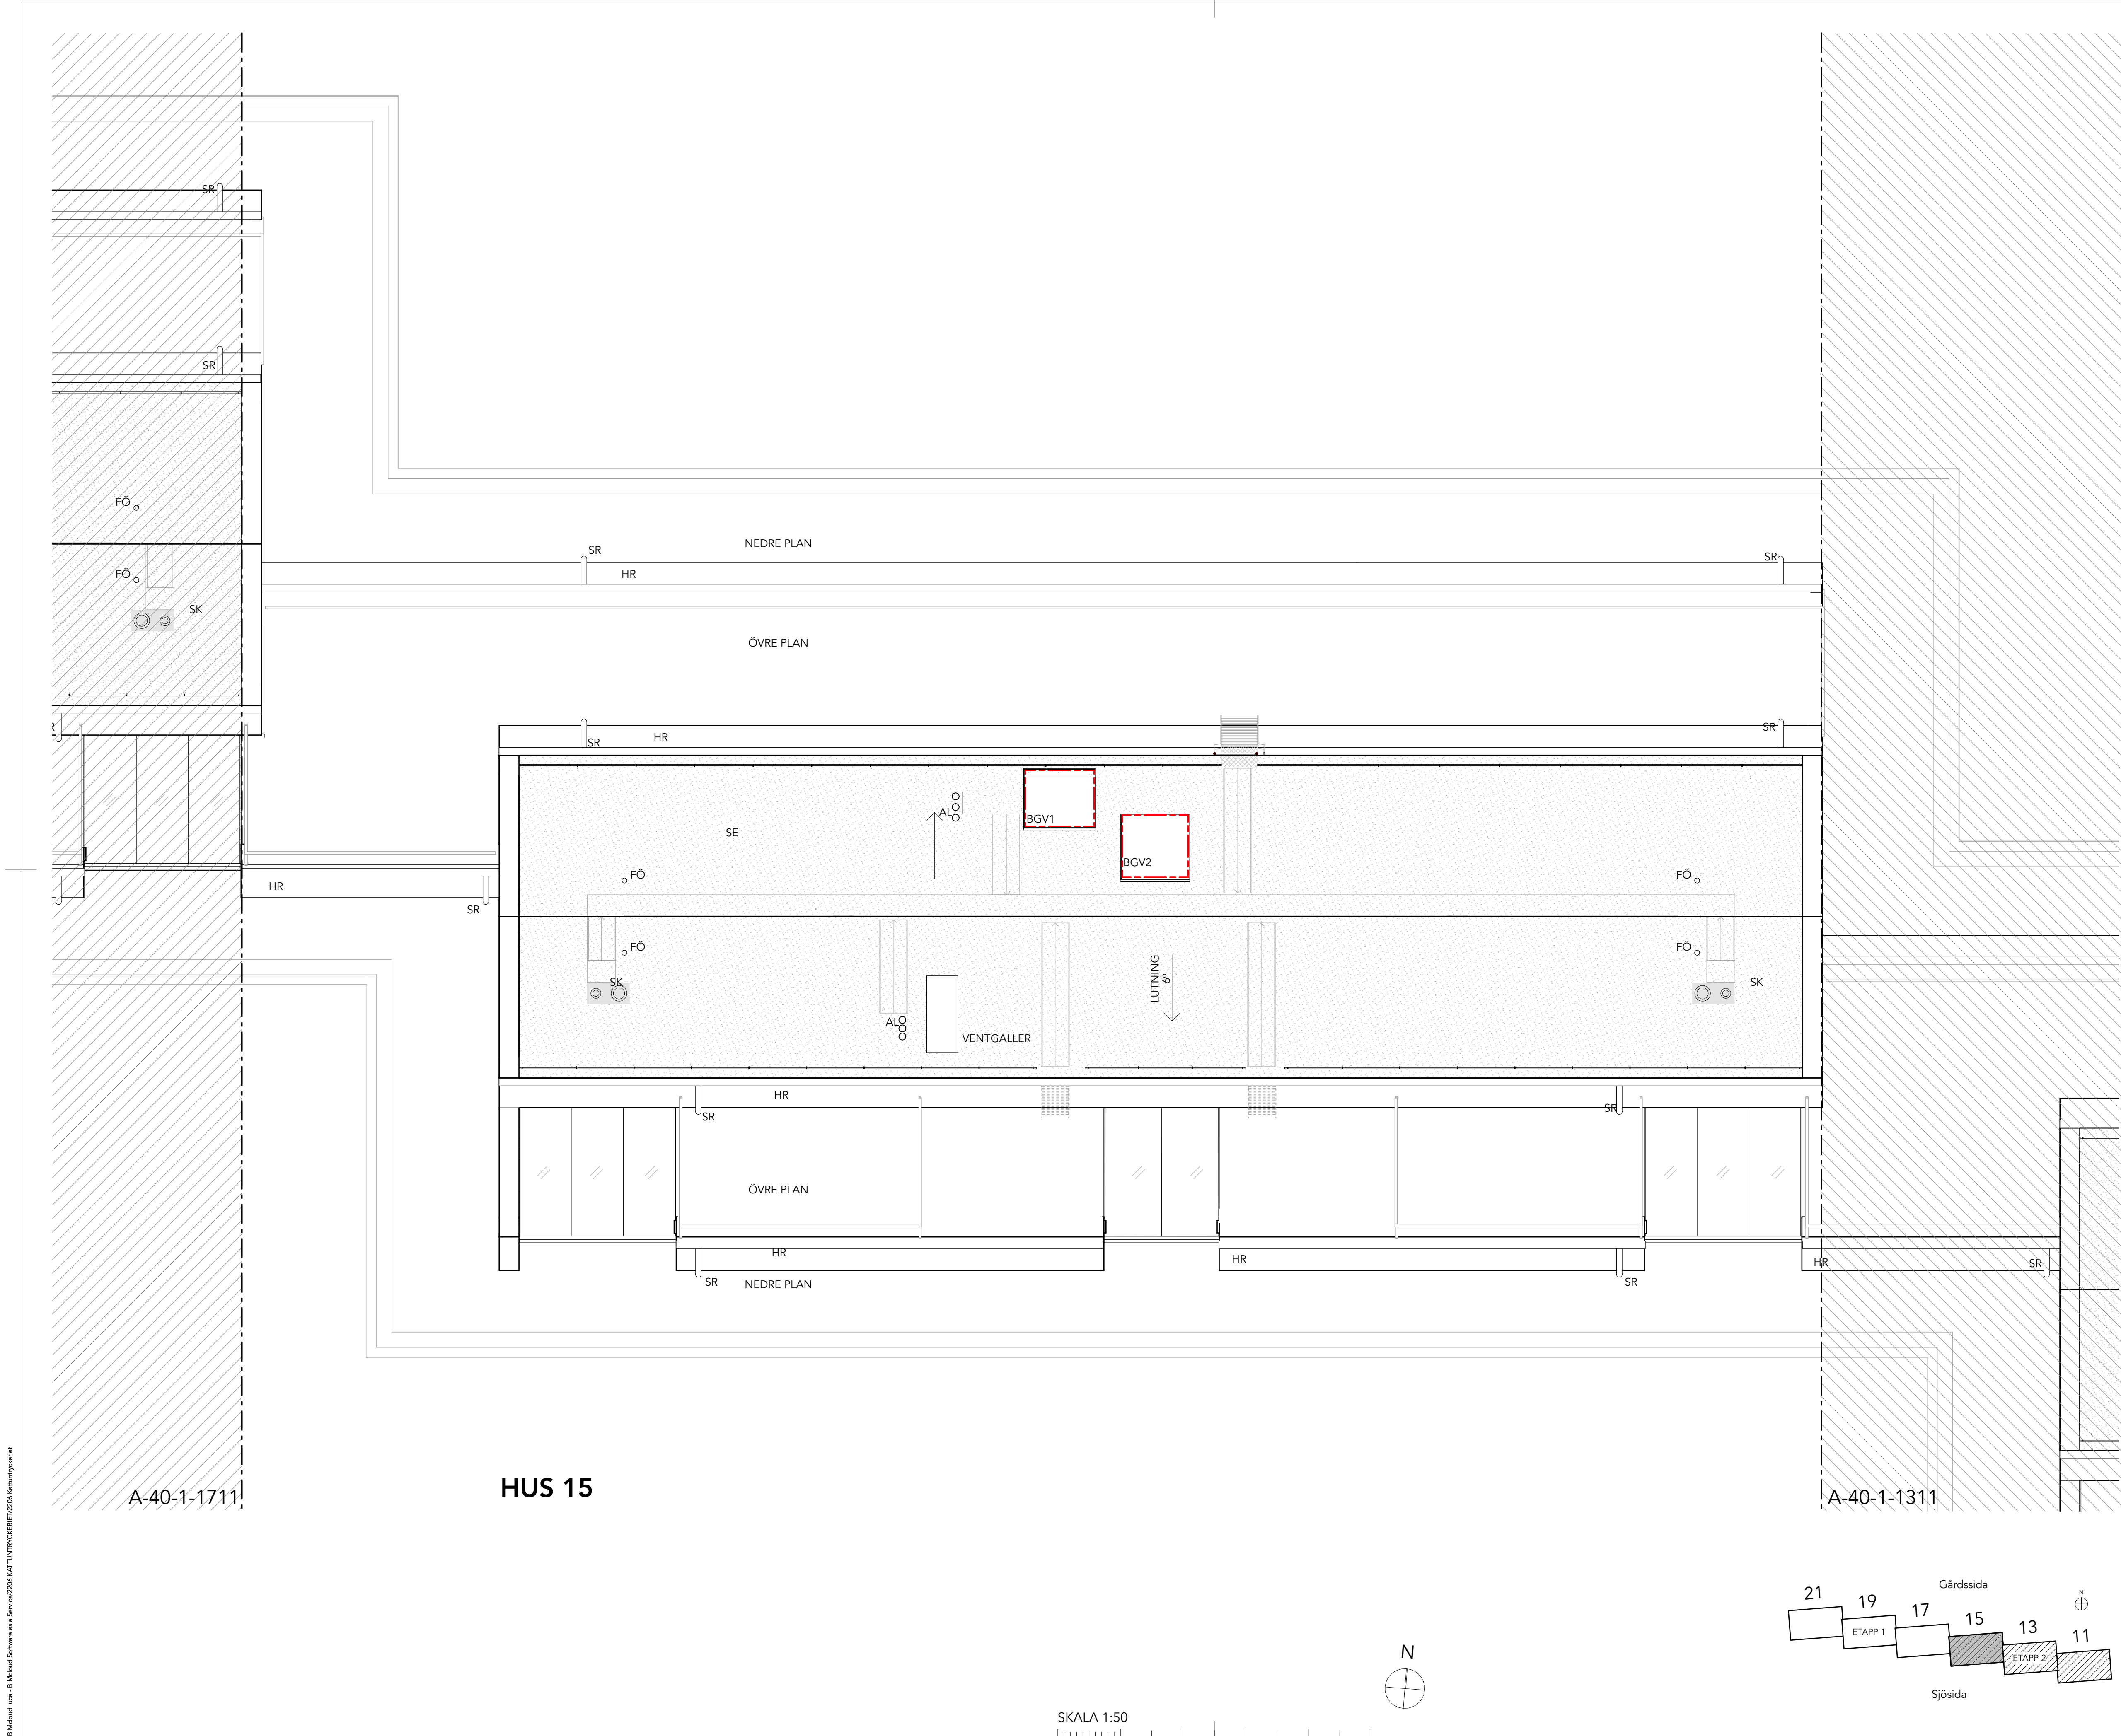

FÖRKLARINGAR:
PLUSHÖJDER ANGES I METER, ÖVRIGA MÅTT I MM.

- AL BRANDCELLSGRÄNS EI-60
- BGV AVLUFTNING AVLOPP ENL. V
- BRANDGASVENTILATION
- FÖ FÖRANKRINGSÖGLOR
- HR HÄNGRÄNNA
- RL RENSLUCKA ENL. V
- SR STUPRÖR
- SE SEDUMTAK
- SK SKORSTEN

FÖRESKRIFTER
TAKSÄKERHET SKALL VARA ENLIGT ARBETSMILJÖVERKET'S
REGLER OCH ENLIGT BOVERKET (BBR) 8:24.



SAMTLIGA TAKINSTALLATIONER SKA UPPFYLLA
BRANSCHSTANDARDENS KRAV PÅ HÅLLFASTHET OCH
MÖJLIGHET TILL INFÄSTNING AV PERSONLIG
FALLSKYDDSUTRUSTNING.

HÄNVISNINGAR

SEKTIONER: A-40-2-
FASADER: A-40-3-

BET	ÄNDRING AVSER		DATUM	Sign.
RELATIONSHANDLING				
KATTUNTRYCKERIET 1				
				
A	<input checked="" type="checkbox"/>	URBAN COUTURE ARKITEKTER, Tel: +46 76 268 92 92		
K		BTB		
VVS		FRONTVVS		
UPPDRAG NR	RITAD AV		HANDLÄGGARE	
2206	AP		AP	
DATUM	ANSVARIG			
20024-11-26	Koen Kragting, Louise Jalilian			
Wivalliusgatan 11, Marieberg				
KATTUNTRYCKERIET 1, ETAPP 2				
TAKPLAN - HUS 15				
SKALA A1	NUMMER			BET
1:50 1:100 (A3)	A-40-1-153			

SKALA 1:50
0 1 2 5
METER

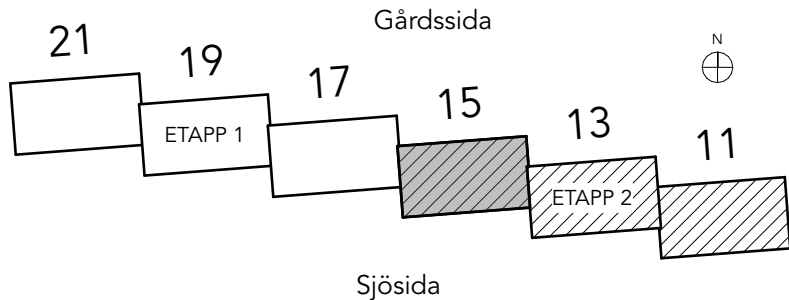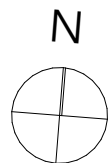


FÖRKLARINGAR:
PLUSHÖJDER ANGES I METER, ÖVRIGA MÅTT I MM.


ACCEPTERAD BYGGRÄTT ENL.
TIDIGARE BYGGLOV 1960-2001
BGV
BRANDGASVENTILATION
BEFINTLIG BYGGNADSDEL
PÅBYGGNADSDEL

FÖRESKRIFTER

HÄNVISNINGAR
PLANER SE RITNINGSERIE: A-40-1-
FASADER SE RITNINGSERIE: A-40-3-
RÄCKES PRINCIP: A-45-4-050 - 052


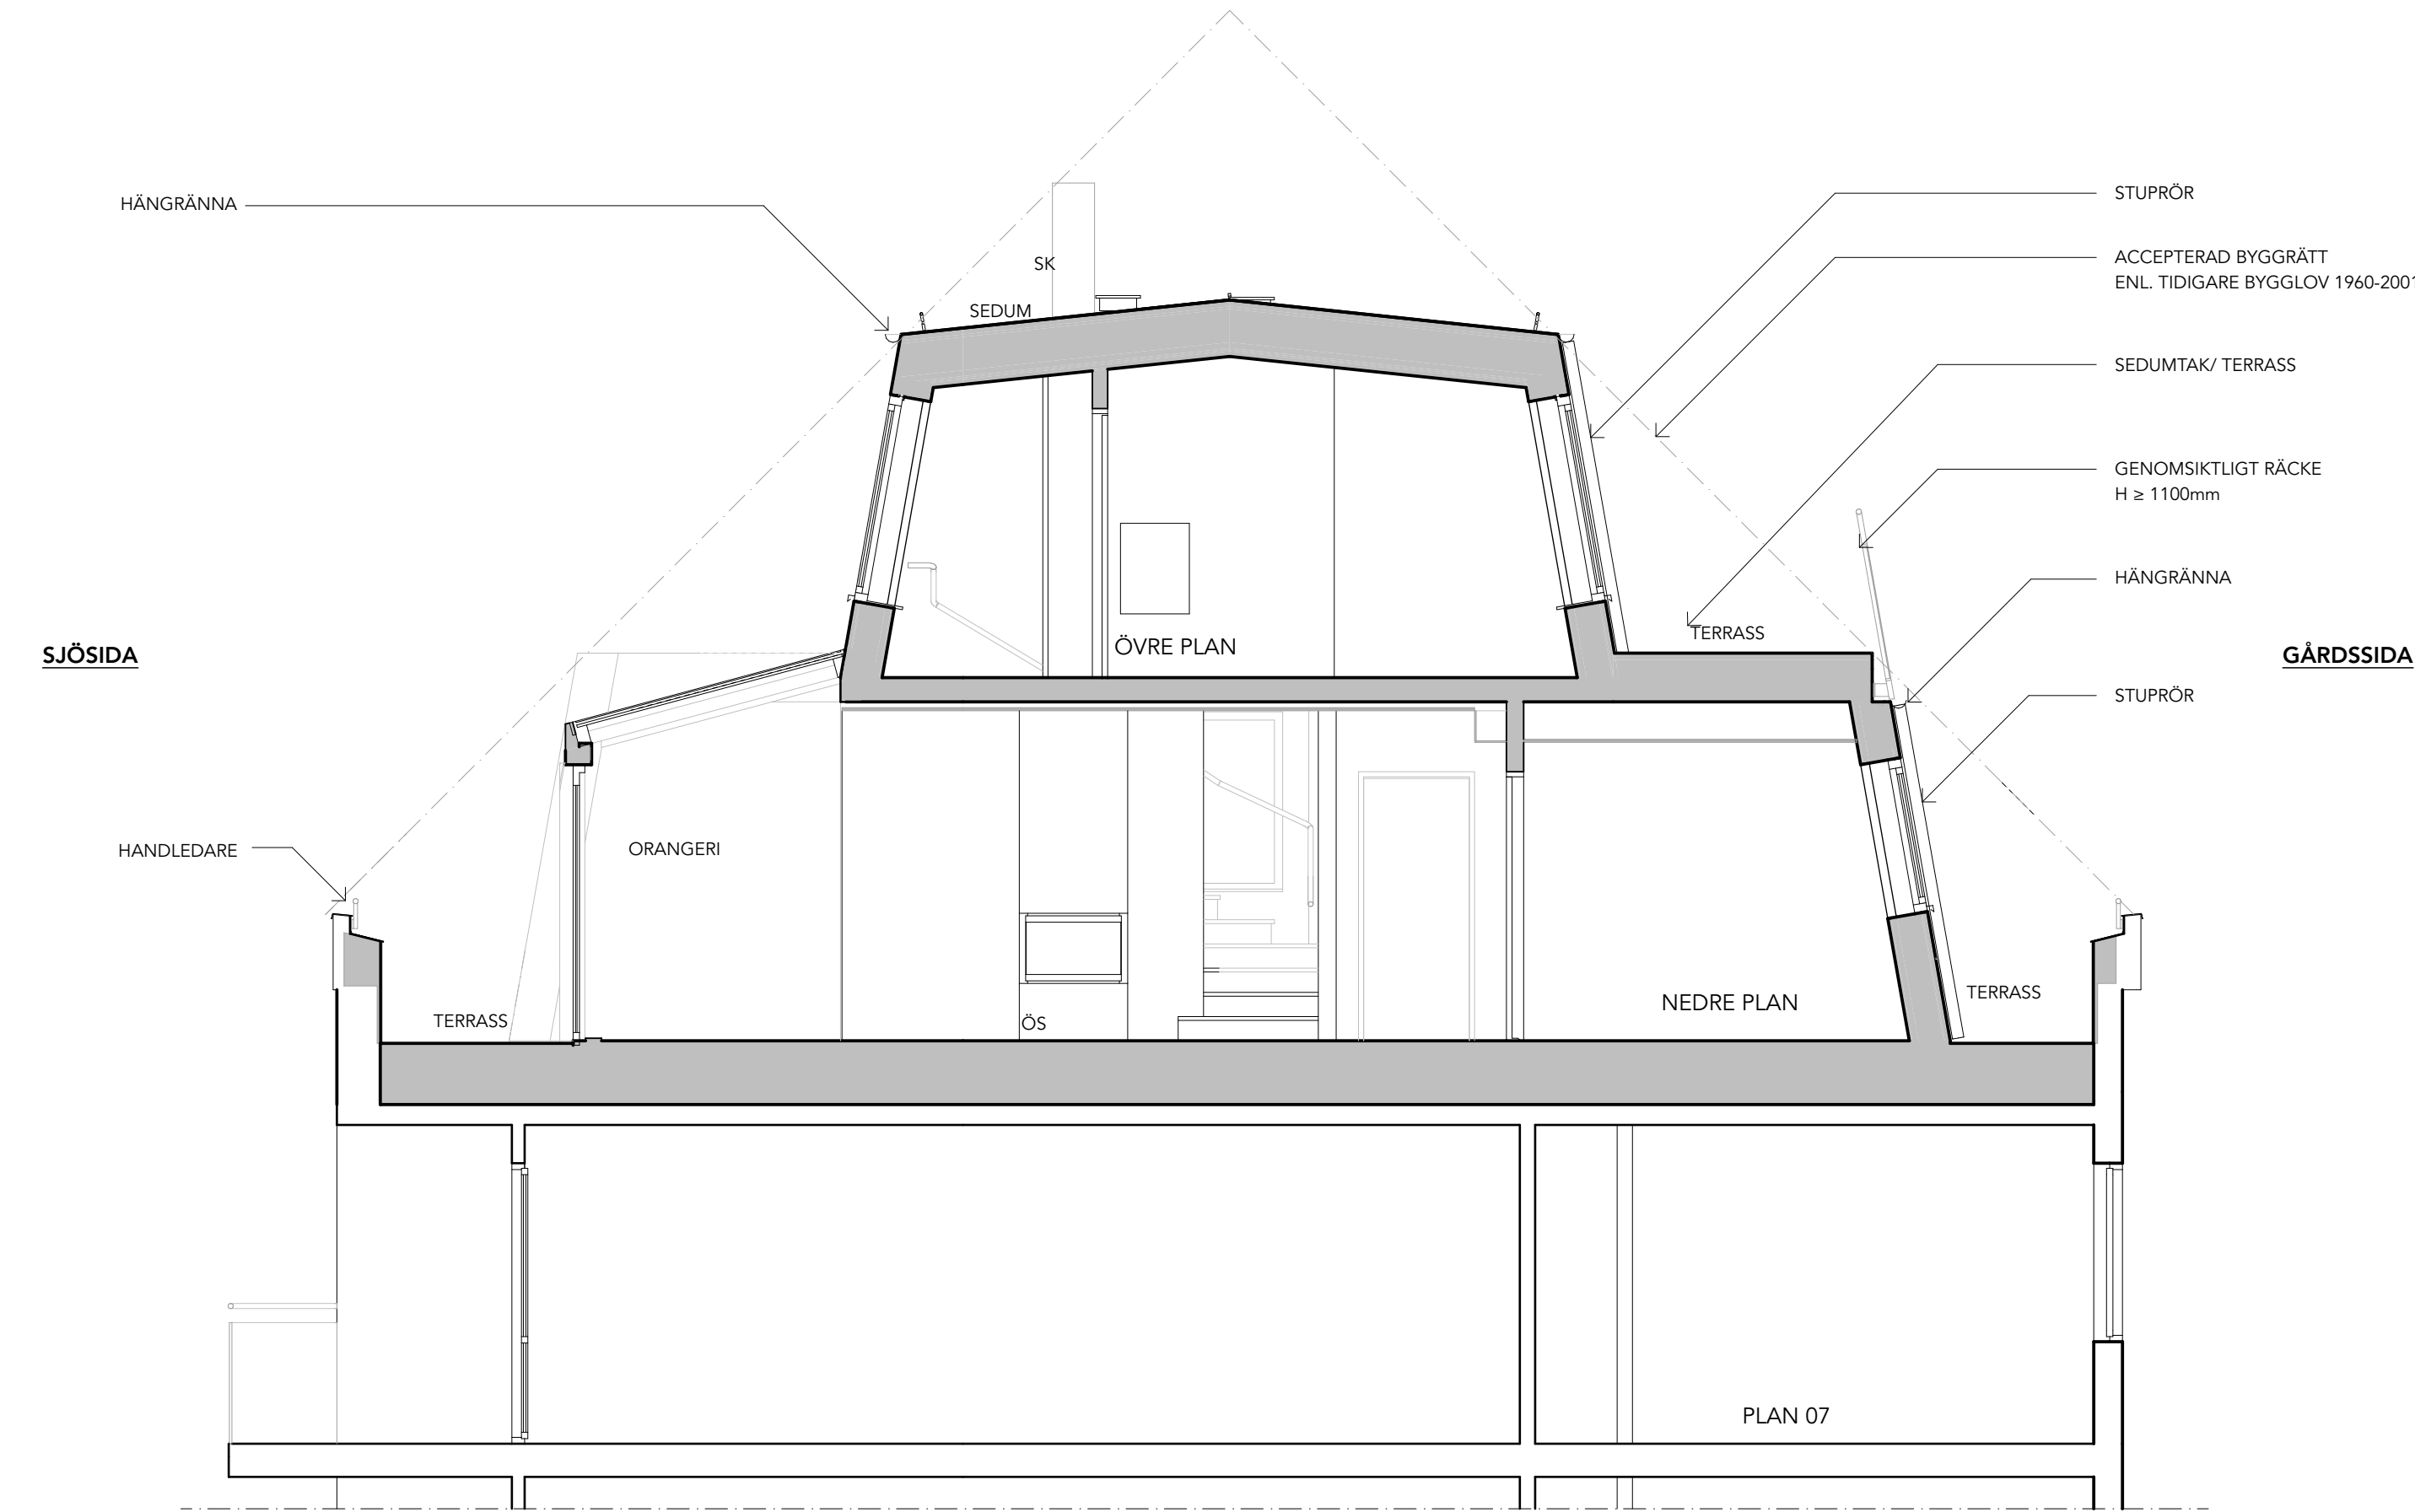


E1 Tvärsektion
1:50

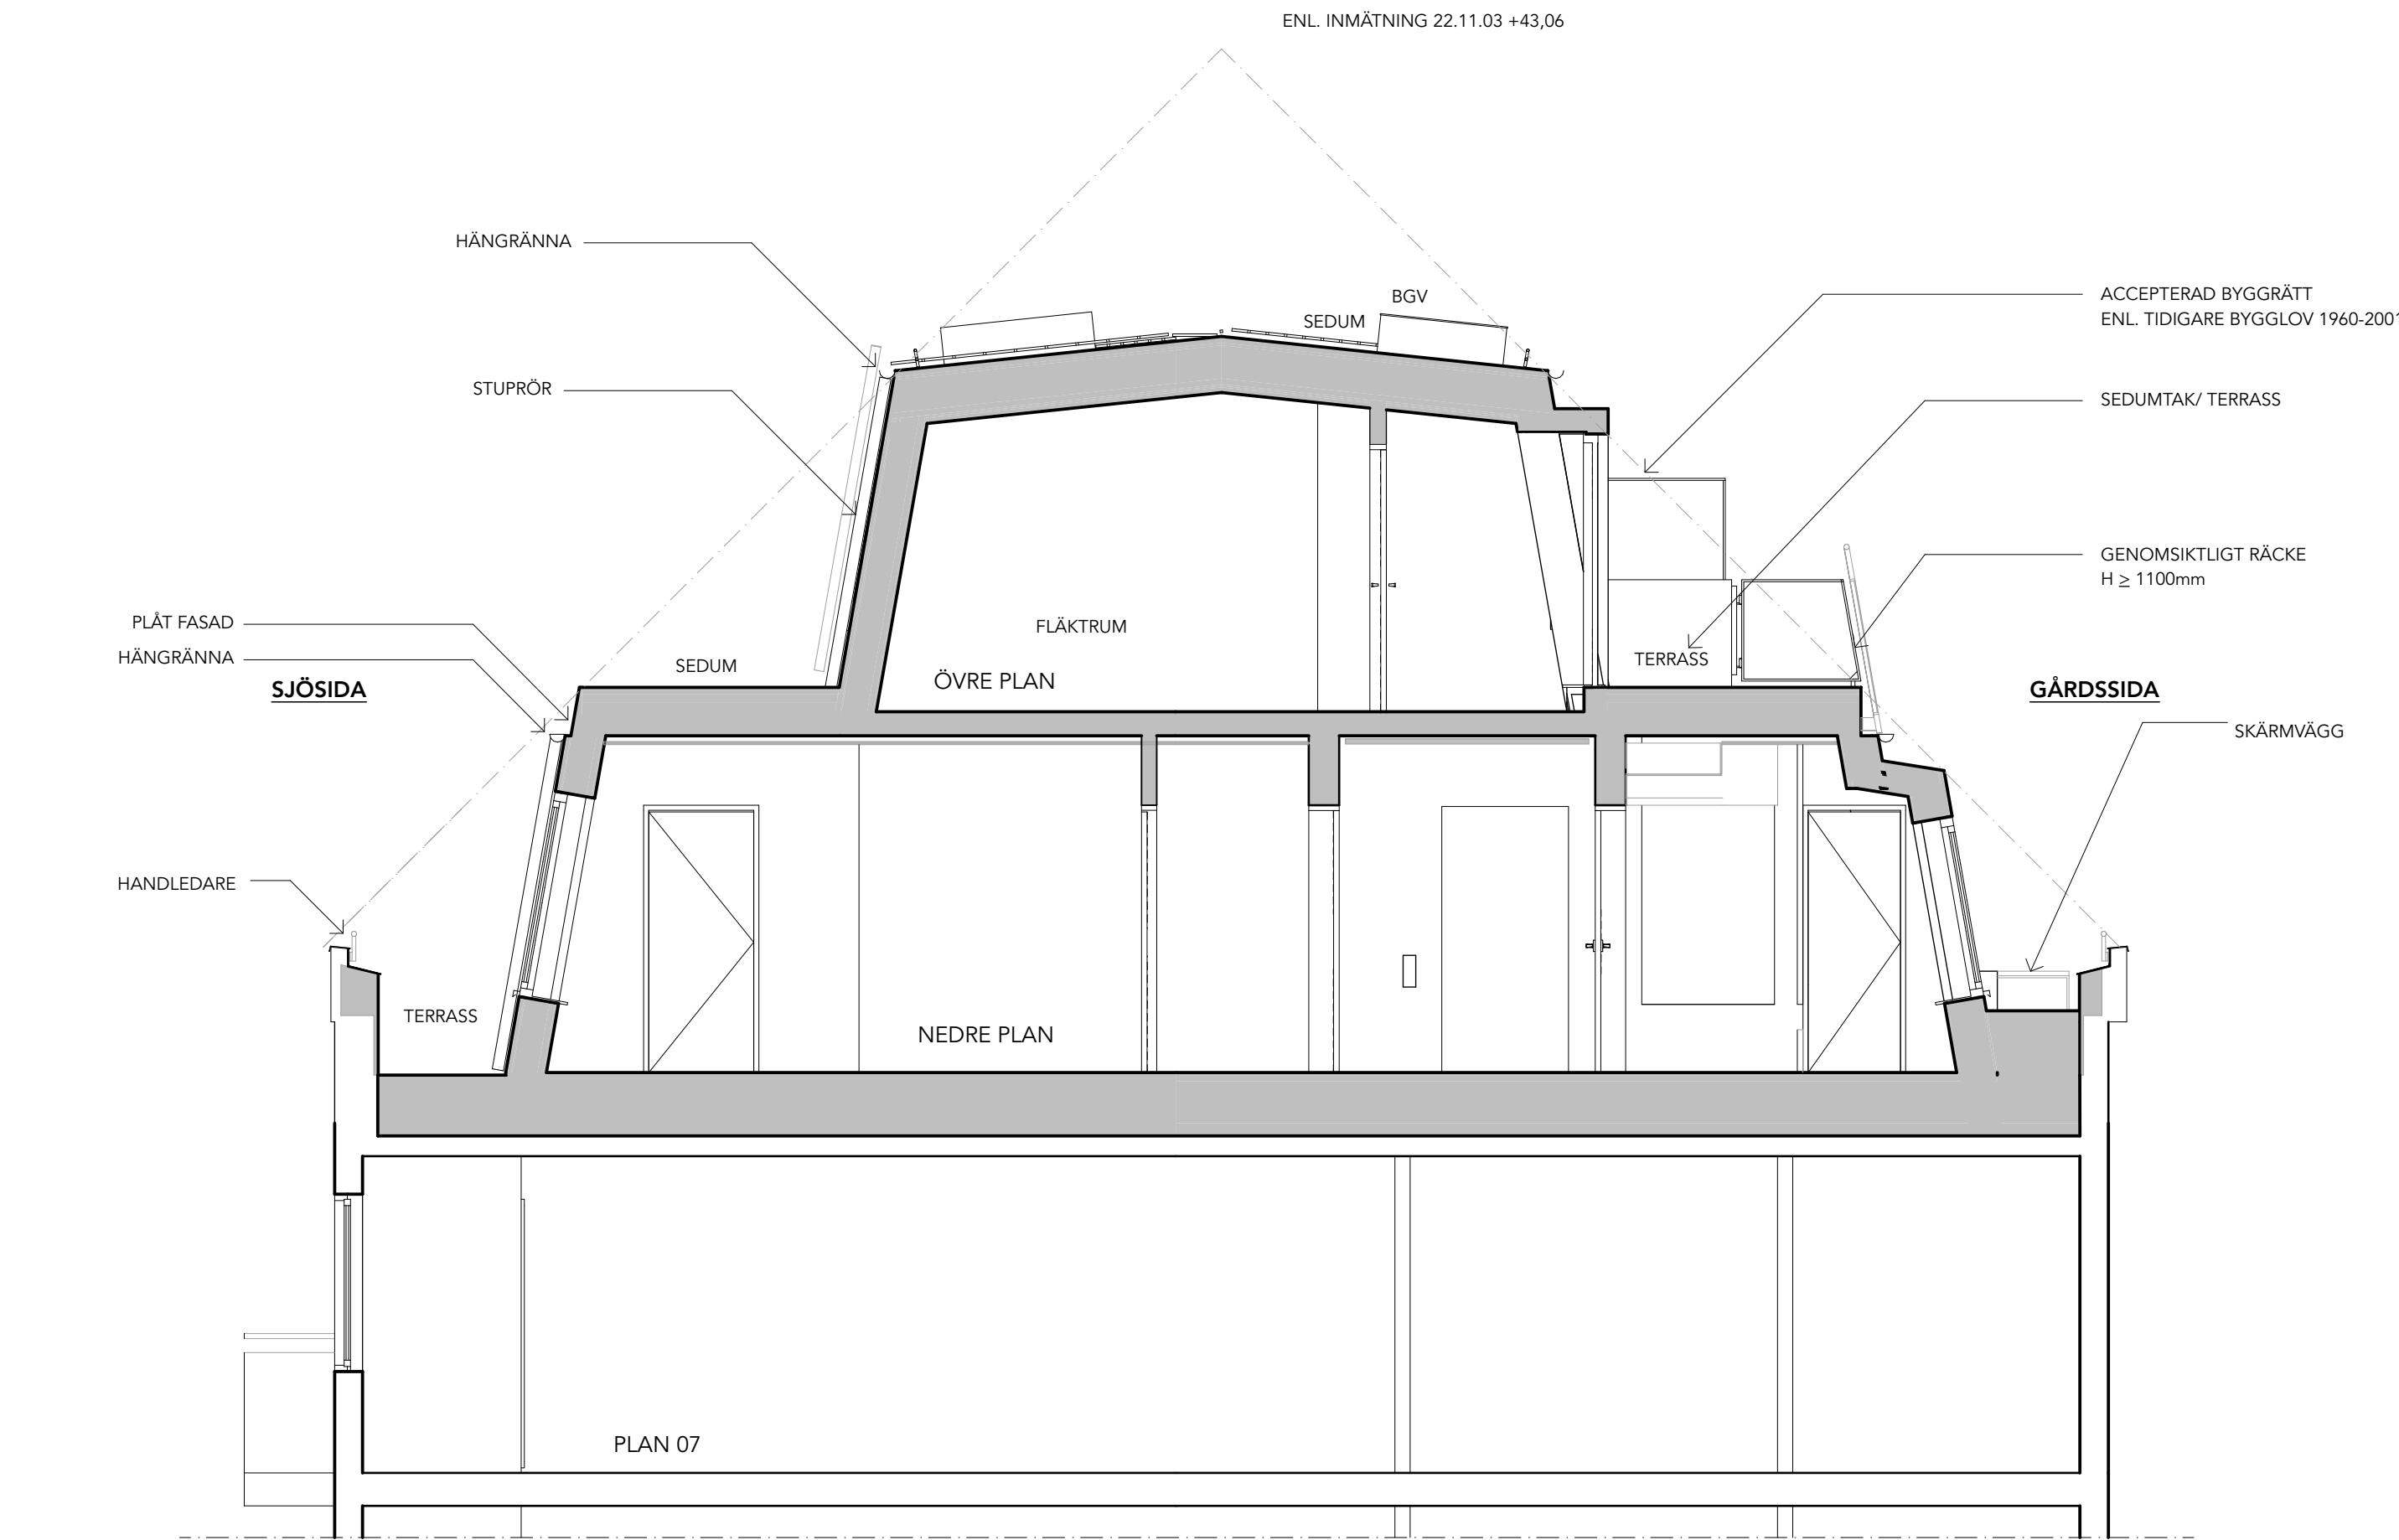

A1 Tvärsektion
1:50

SKALA 1:50

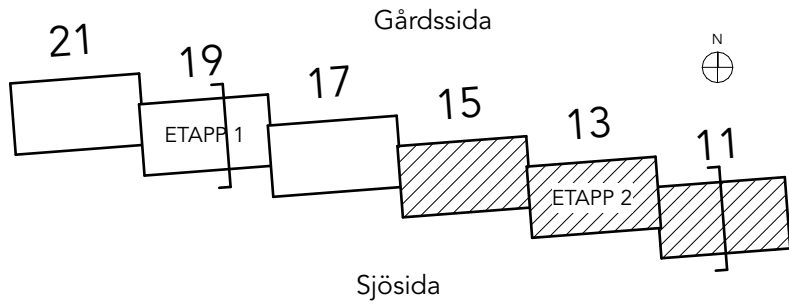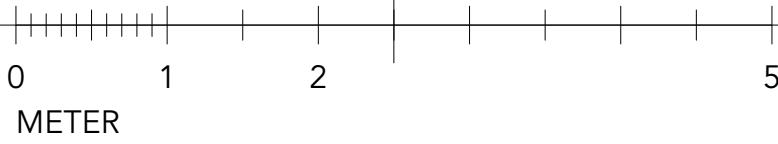

BET	ÄNDRING AVSER		DATUM	Sign.
RELATIONSHANDLING				
KATTUNTRYCKERIET 1				
				
A	<input checked="" type="checkbox"/>	URBAN COUTURE ARKITEKTER, Tel: +46 76 268 92 92		
K	<input type="checkbox"/>	BTB		
VVS	<input type="checkbox"/>	FRONTVVS		
UPPDRAG NR		ITAD AV	HANDLÄGGARE	
2206		AP	AP	
DATUM		ANSVARIG		
20024-11-26		Koen Kragting, Louise Jalilian		
Wivalliusgatan 11, Marieberg KATTUNTRYCKERIET 1, ETAPP 2 SEKTION E1-E1 OCH A1-AF1				
SKALA A1 1:50		NUMMER 1:100 (A3)		BET
A-40-2-001				

ENL. INMÄTNING 22.11.03 +43,06

FÖRKLARINGAR:
PLUSHÖJDER ANGES I METER, ÖVRIGA MÅTT I MM.

ACCEPTERAD BYGGRÄTT ENL.
TIDIGARE BYGGLOV 1960-2001
BGV
BRANDGASVENTILATION
BEFINTLIG BYGGNADSEDEL
PÅBYGGNADSEDEL

FÖRESKRIFTER

HÄNVISNINGAR
PLANER SE RITNINGSERIE: A-40-1-
FASADER SE RITNINGSERIE: A-40-3-
RÄCKES PRINCIP: A-45-4-050 - 052

ACCEPTERAD BYGGRÄTT
ENL. TIDIGARE BYGGLOV 1960-2001

HÄNGRÄNNA

SEDUMTAK/ TERRASS

GENOMSIKTLIGT RÄCKE
H ≥ 1100 mm

TERRASS

GÅRDSSIDA

PLÅT FASAD

HÄNGRÄNNA

SJÖSIDA

SEDUM

galler

SEDUMTAK

ÖVRE PLAN
FLÄKTRUM

HANDLEDARE

TERRASS

NEDRE PLAN


TERRASS

PLAN 07

F2 Tvärsektion
1:25

SKALA 1:50

0 1 2 5
METER

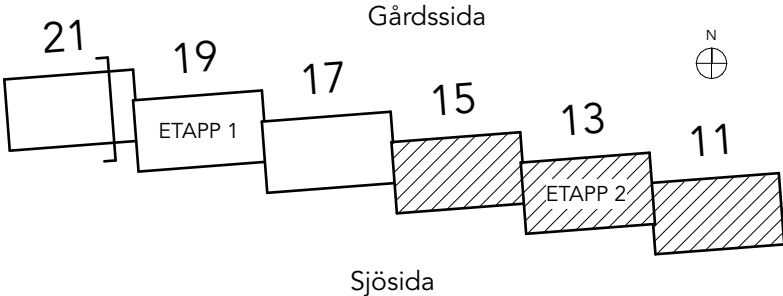


BET	ÄNDRING AVSER		DATUM	Sign.
RELATIONSHANDLING				
KATTUNTRYCKERIET 1				
				
A	<input checked="" type="checkbox"/>	URBAN COUTURE ARKITEKTER, Tel: +46 76 268 92 92		
K		BTB		
VVS		FRONTVVS		
UPPDRAG NR	RITAD AV		HANDLÄGGARE	
2206	AP		AP	
DATUM	ANSVARIG			
20024-11-26	Koen Kragting, Louise Jalilian			
Wivalliusgatan 11, Marieberg				
KATTUNTRYCKERIET 1, ETAPP 2				
SEKTION F2-F2				
SKALA A1	NUMMER			BET
1:25	1:50 (A3)	A-40-2-002		

FÖRKLARINGAR:
PLUSHÖJDER ANGES I METER, ÖVRIGA MÅTT I MM.

ACCEPTERAD BYGGRÄTT ENL.
TIDIGARE BYGGLOV 1960-2001
BGV BRANDGASVENTILATION
BEFINTLIG BYGGNADSDEL
PÅBYGGNADSDEL


FÖRESKRIFTER


HÄNVISNINGAR
PLANER SE RITNINGSERIE: A-40-1-
FASADER SE RITNINGSERIE: A-40-3-
RÄCKES PRINCIP: A-45-4-050 - 052

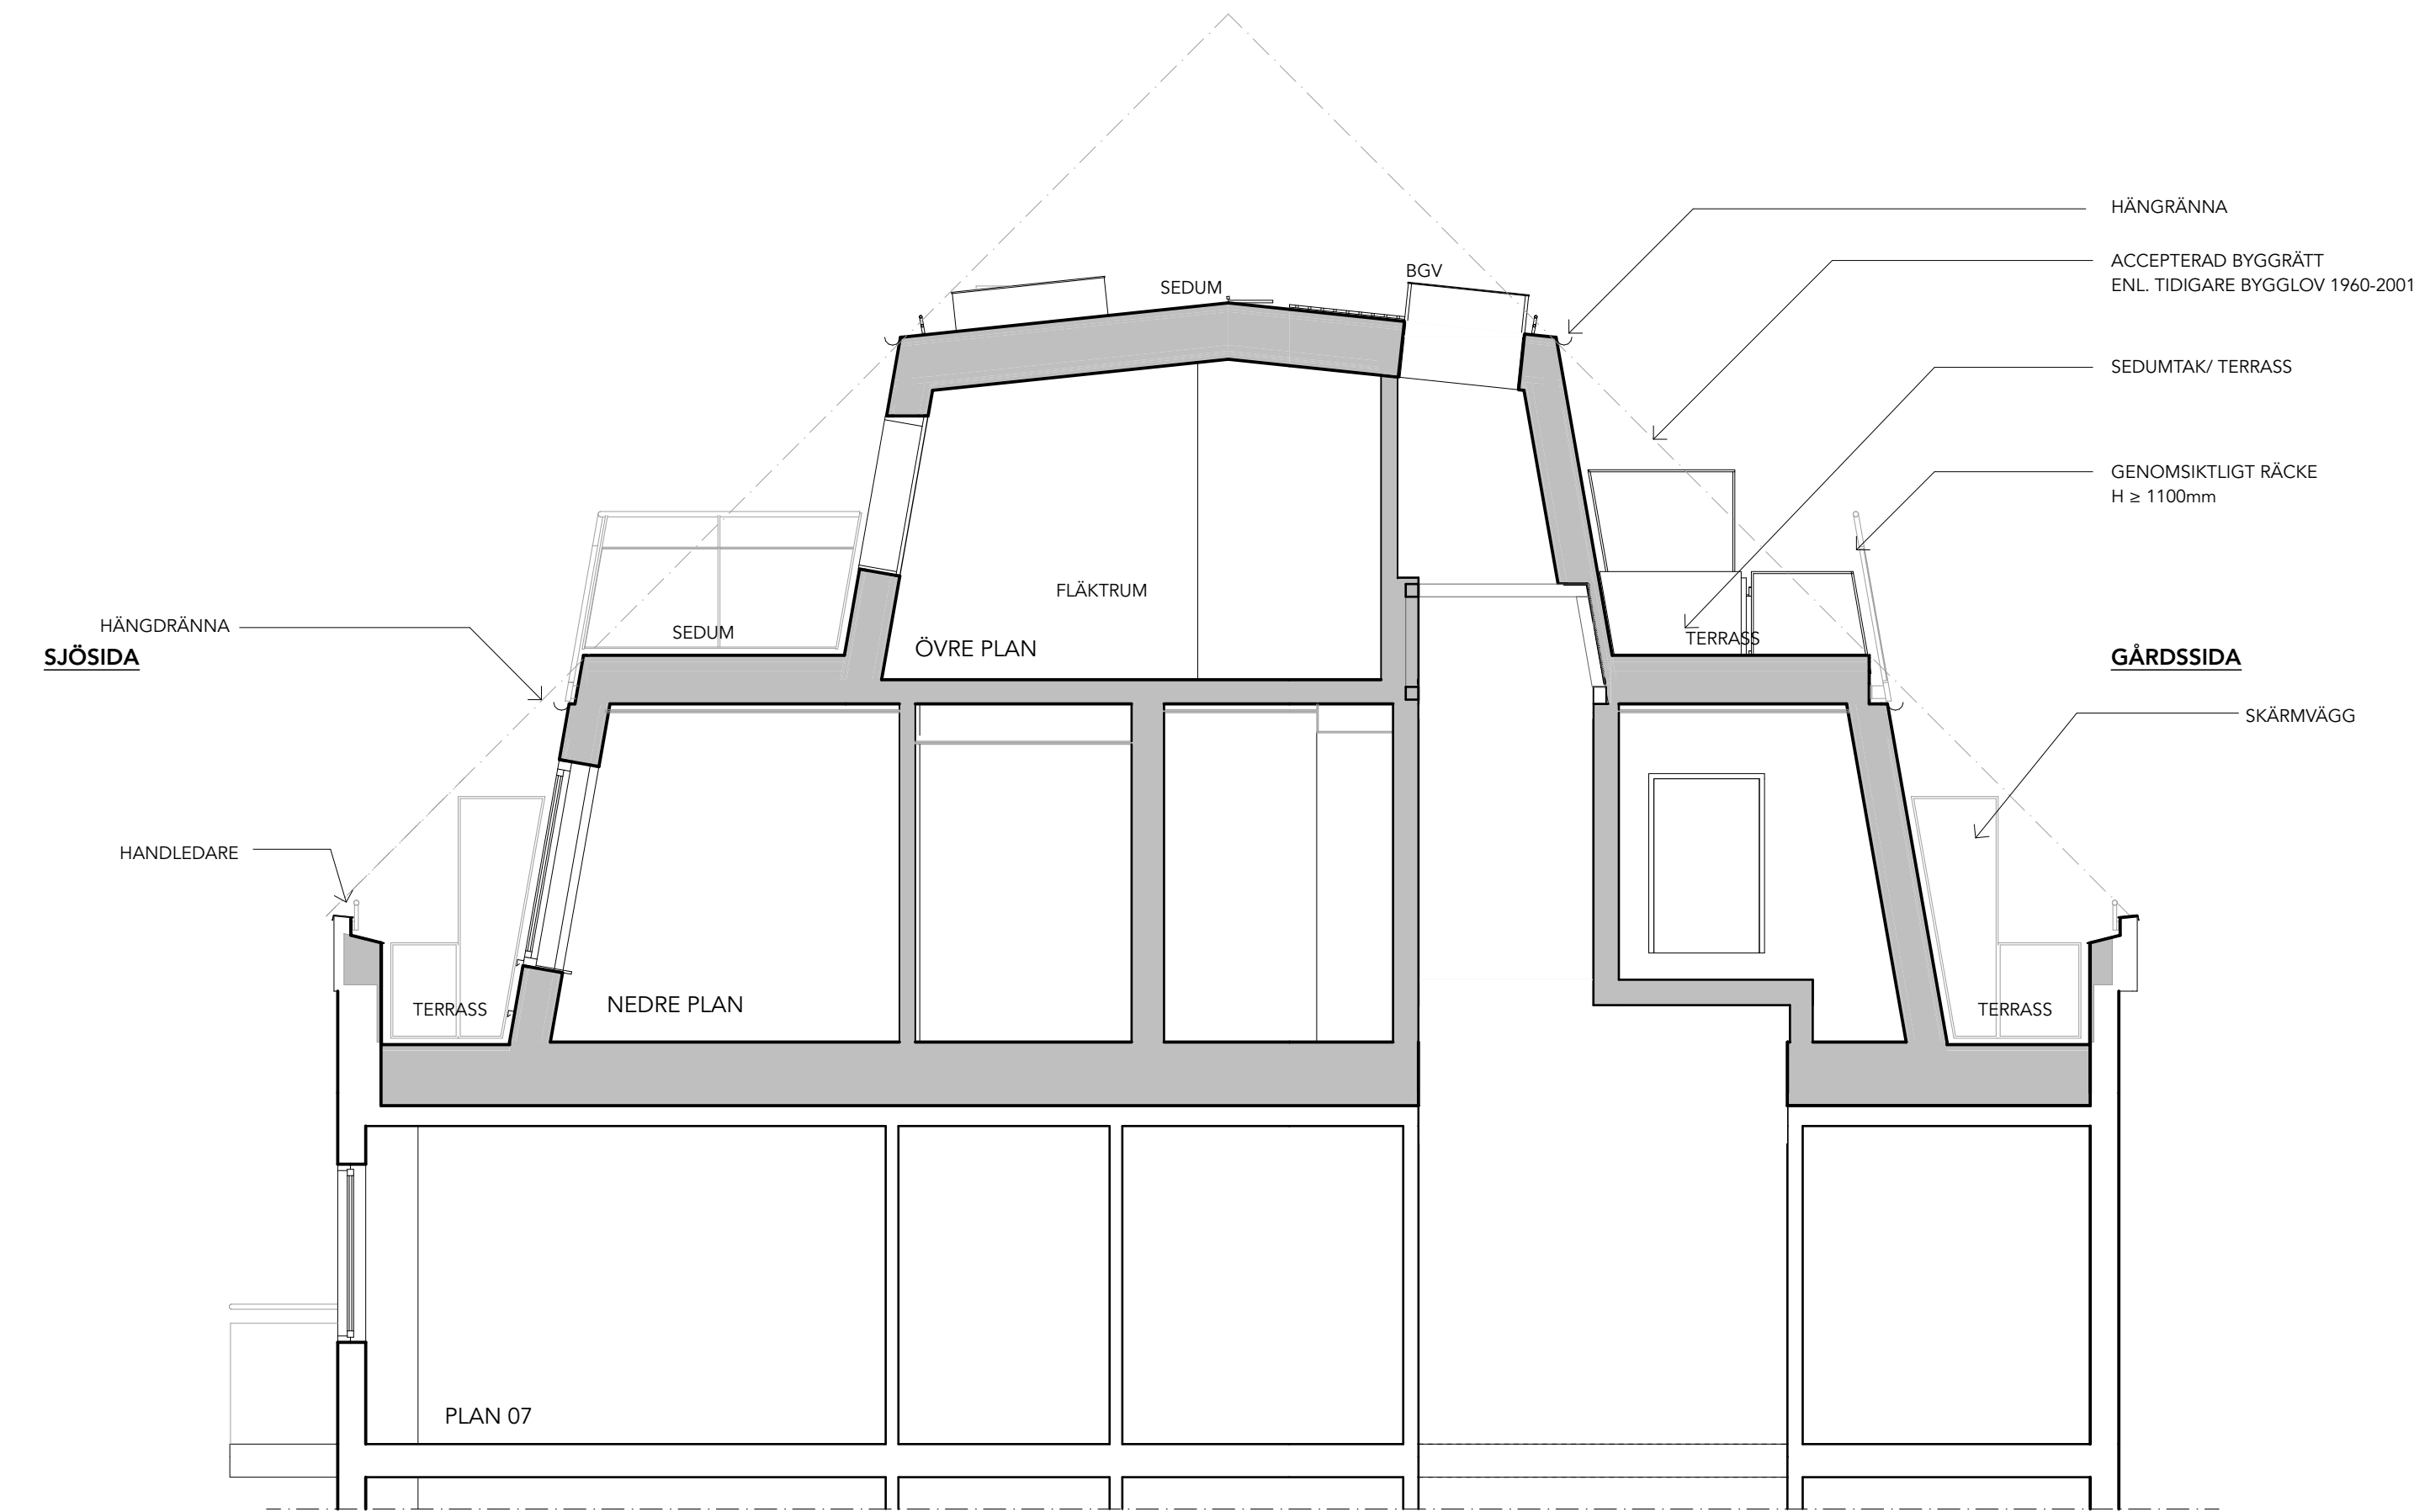

E2 Tvärsektion
1:50

SKALA 1:50
0 1 2 5
METER

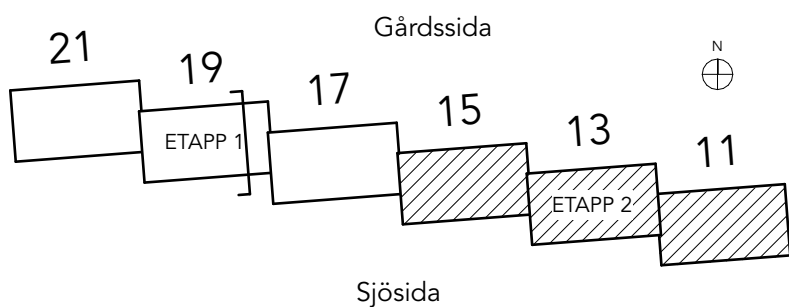


BET	ÄNDRING AVSER		DATUM	Sign.
RELATIONSHANDLING				
KATTUNTRYCKERIET 1				
				
A	<input checked="" type="checkbox"/>	URBAN COUTURE ARKITEKTER, Tel: +46 76 268 92 92		
K	<input type="checkbox"/>	BTB		
VVS	<input type="checkbox"/>	FRONTVVS		
UPPDRAG NR		ITAD AV	HANDLÄGGARE	
2206		AP	AP	
DATUM		ANSVARIG		
20024-11-26		Koen Kragting, Louise Jalilian		
Wivalliusgatan 11, Marieberg KATTUNTRYCKERIET 1, ETAPP 2 SEKTION E2-E2				
SKALA A1 1:50		NUMMER 1:100 (A3)		BET
		A-40-2-003		



FÖRKLARINGAR:
PLUSHÖJDER ANGES I METER, ÖVRIGA MÅTT I MM.
PÅBYGGNADSDDEL

FÖRESKRIFTER

HÄNVISNINGAR
PLANER SERIE: A-40-1-
SEKTIONER SERIE: A-40-2-
RÄCKSPRINCIP: A-45-4-001

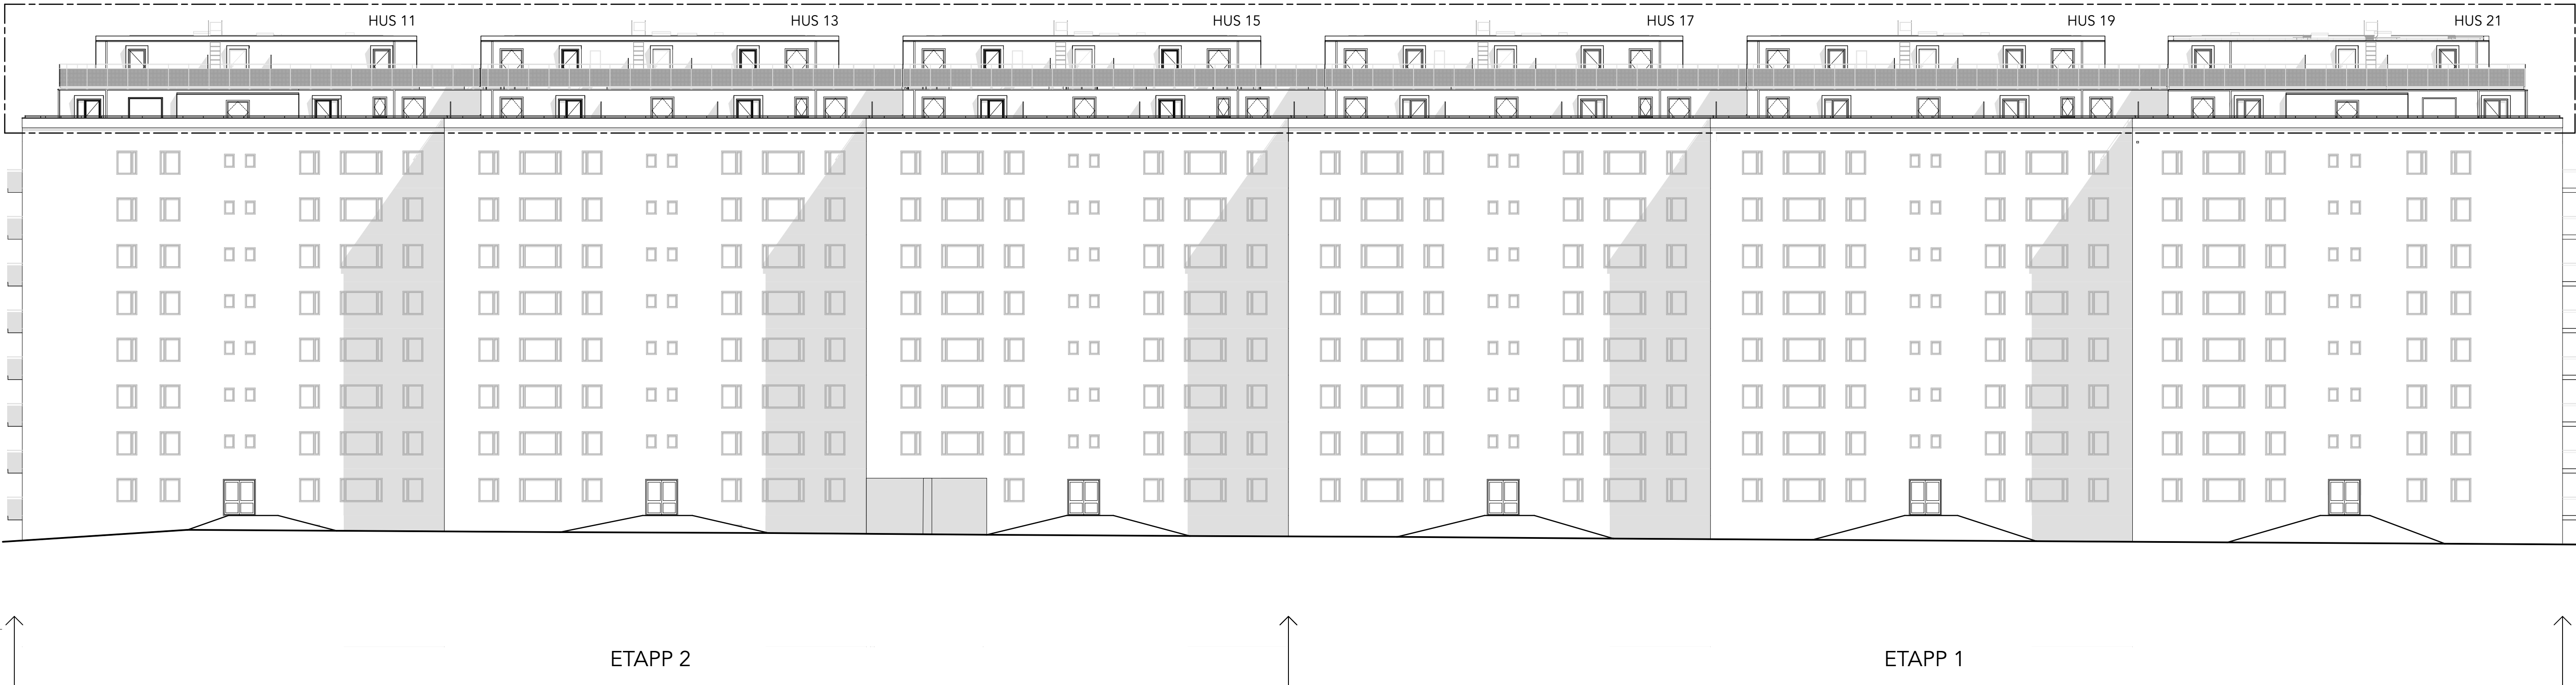

Fasad mot Norr
1:200

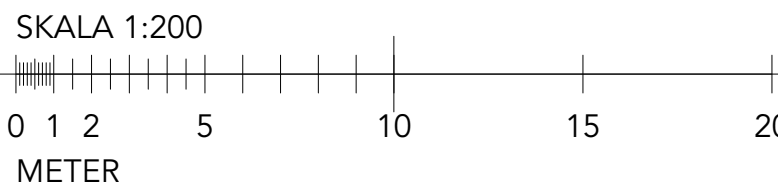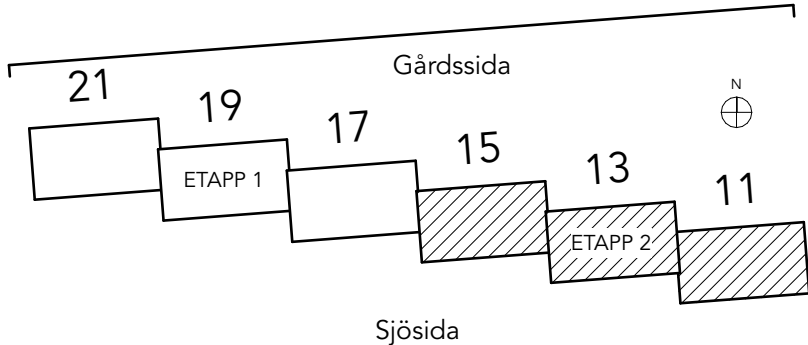


BET	ÄNDRING AVSER	DATUM	Sign.
RELATIONSHANDLING			
KATTUNTRYCKERIET 1			
A	URBAN COUTURE ARKITEKTER, Tel: +46 76 268 92 92		
K	BTB		
VVS	FRONTVVS		
UPPDRAG NR	RITAD AV	HANDLÄGGARE	
2206	AP	AP	
DATUM	ANSVARIG		
20024-11-26	Koen Kragting, Louise Jalilian		
Wivalliusgatan 11, Marieberg KATTUNTRYCKERIET 1, ETAPP 2 FASAD MOT NORR			
SKALA A1 1:200 1:400 (A3)	NUMMER	BET	
	A-40-3-001		



FÖRKLARINGAR:
PLUSHÖJDER ANGES I METER, ÖVRIGA MÅTT I MM.
PÅBYGGNADSDDEL

FÖRESKRIFTER

HÄNVISNINGAR
PLANER SERIE: A-40-1-
SEKTIONER SERIE: A-40-2-
RÄCKSPRINCIP: A-45-4-001

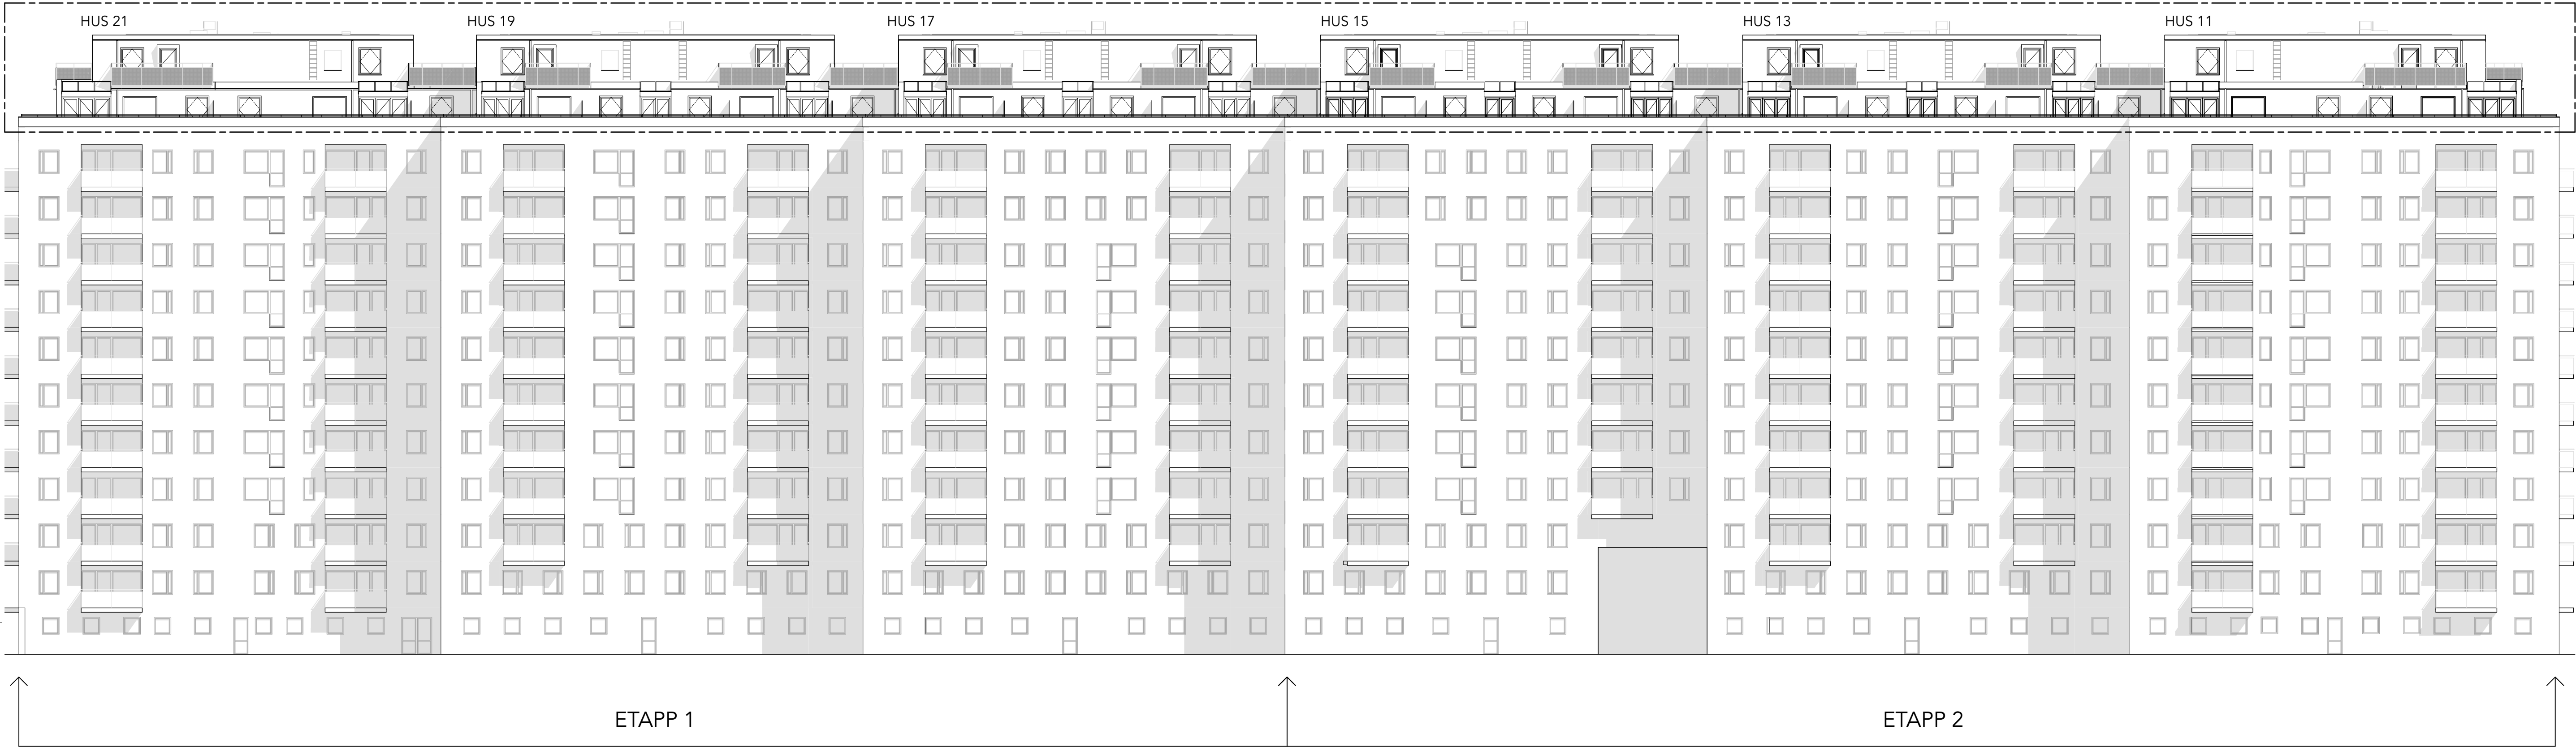

Fasad mot Söder
1:200

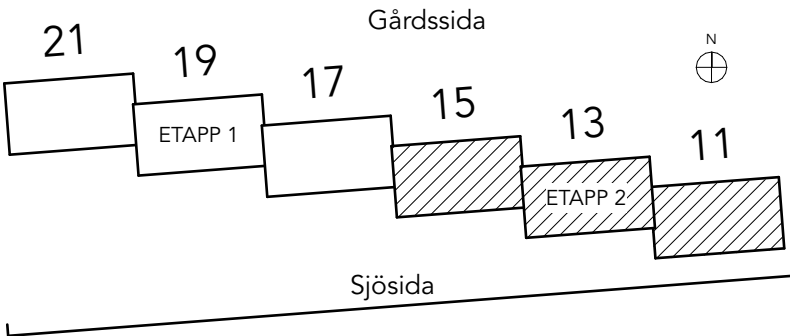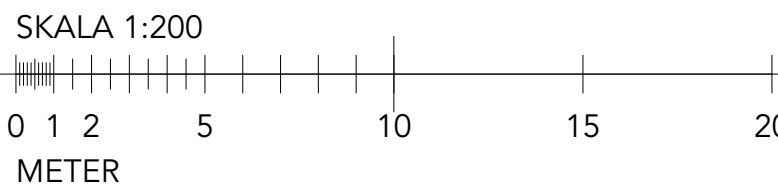


BET	ÄNDRING AVSER		DATUM	Sign.
RELATIONSHANDLING				
KATTUNTRYCKERIET 1				
				
A	<input checked="" type="checkbox"/>	URBAN COUTURE ARKITEKTER, Tel: +46 76 268 92 92		
K		BTB		
VVS		FRONTVVS		
UPPDRAG NR	RITAD AV		HANDLÄGGARE	
2206	AP		AP	
DATUM	ANSVARIG			
20024-11-26	Koen Kragting, Louise Jalilian			
Wivalliusgatan 11, Marieberg KATTUNTRYCKERIET 1, ETAPP 2 FASAD MOT SÖDER				
SKALA A1 1:200 1:400 (A3) 3}	NUMMER			BET
	A-40-3-002			


FÖRKLARINGAR:
PLUSHÖJDER ANGES I METER, ÖVRIGA MÅTT I MM.
PÅBYGGNADSDDEL

FÖRESKRIFTER



HÄNVISNINGAR
PLANER SERIE: A-40-1-
SEKTIONER SERIE: A-40-2-
RÄCKESPRINCIP: A-45-4-001

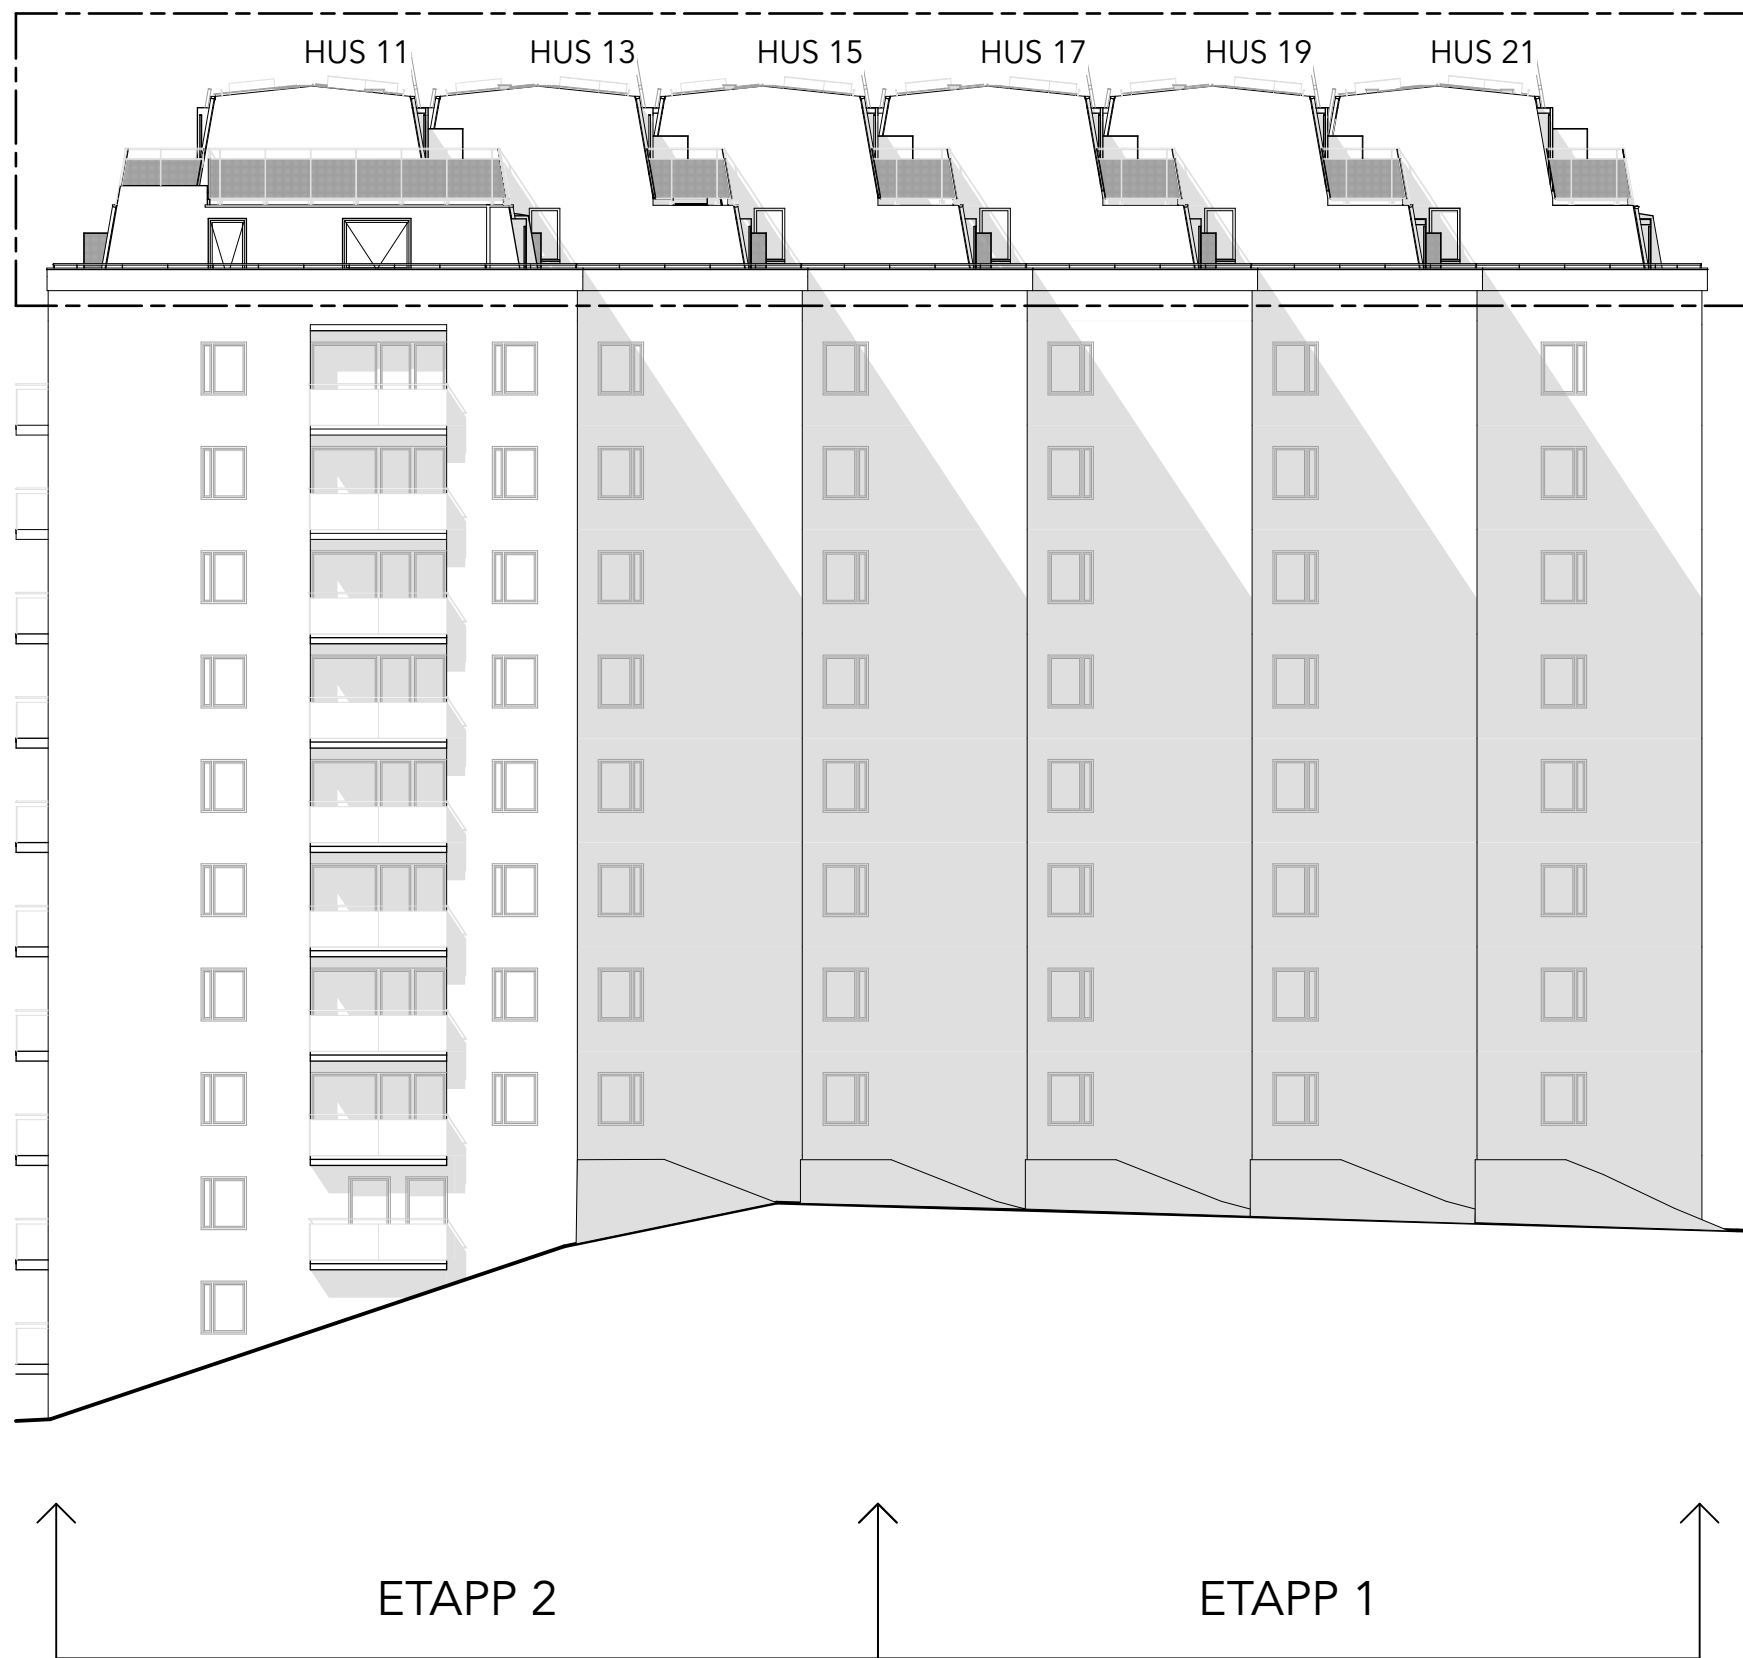

Fasad mot Öster
1:200

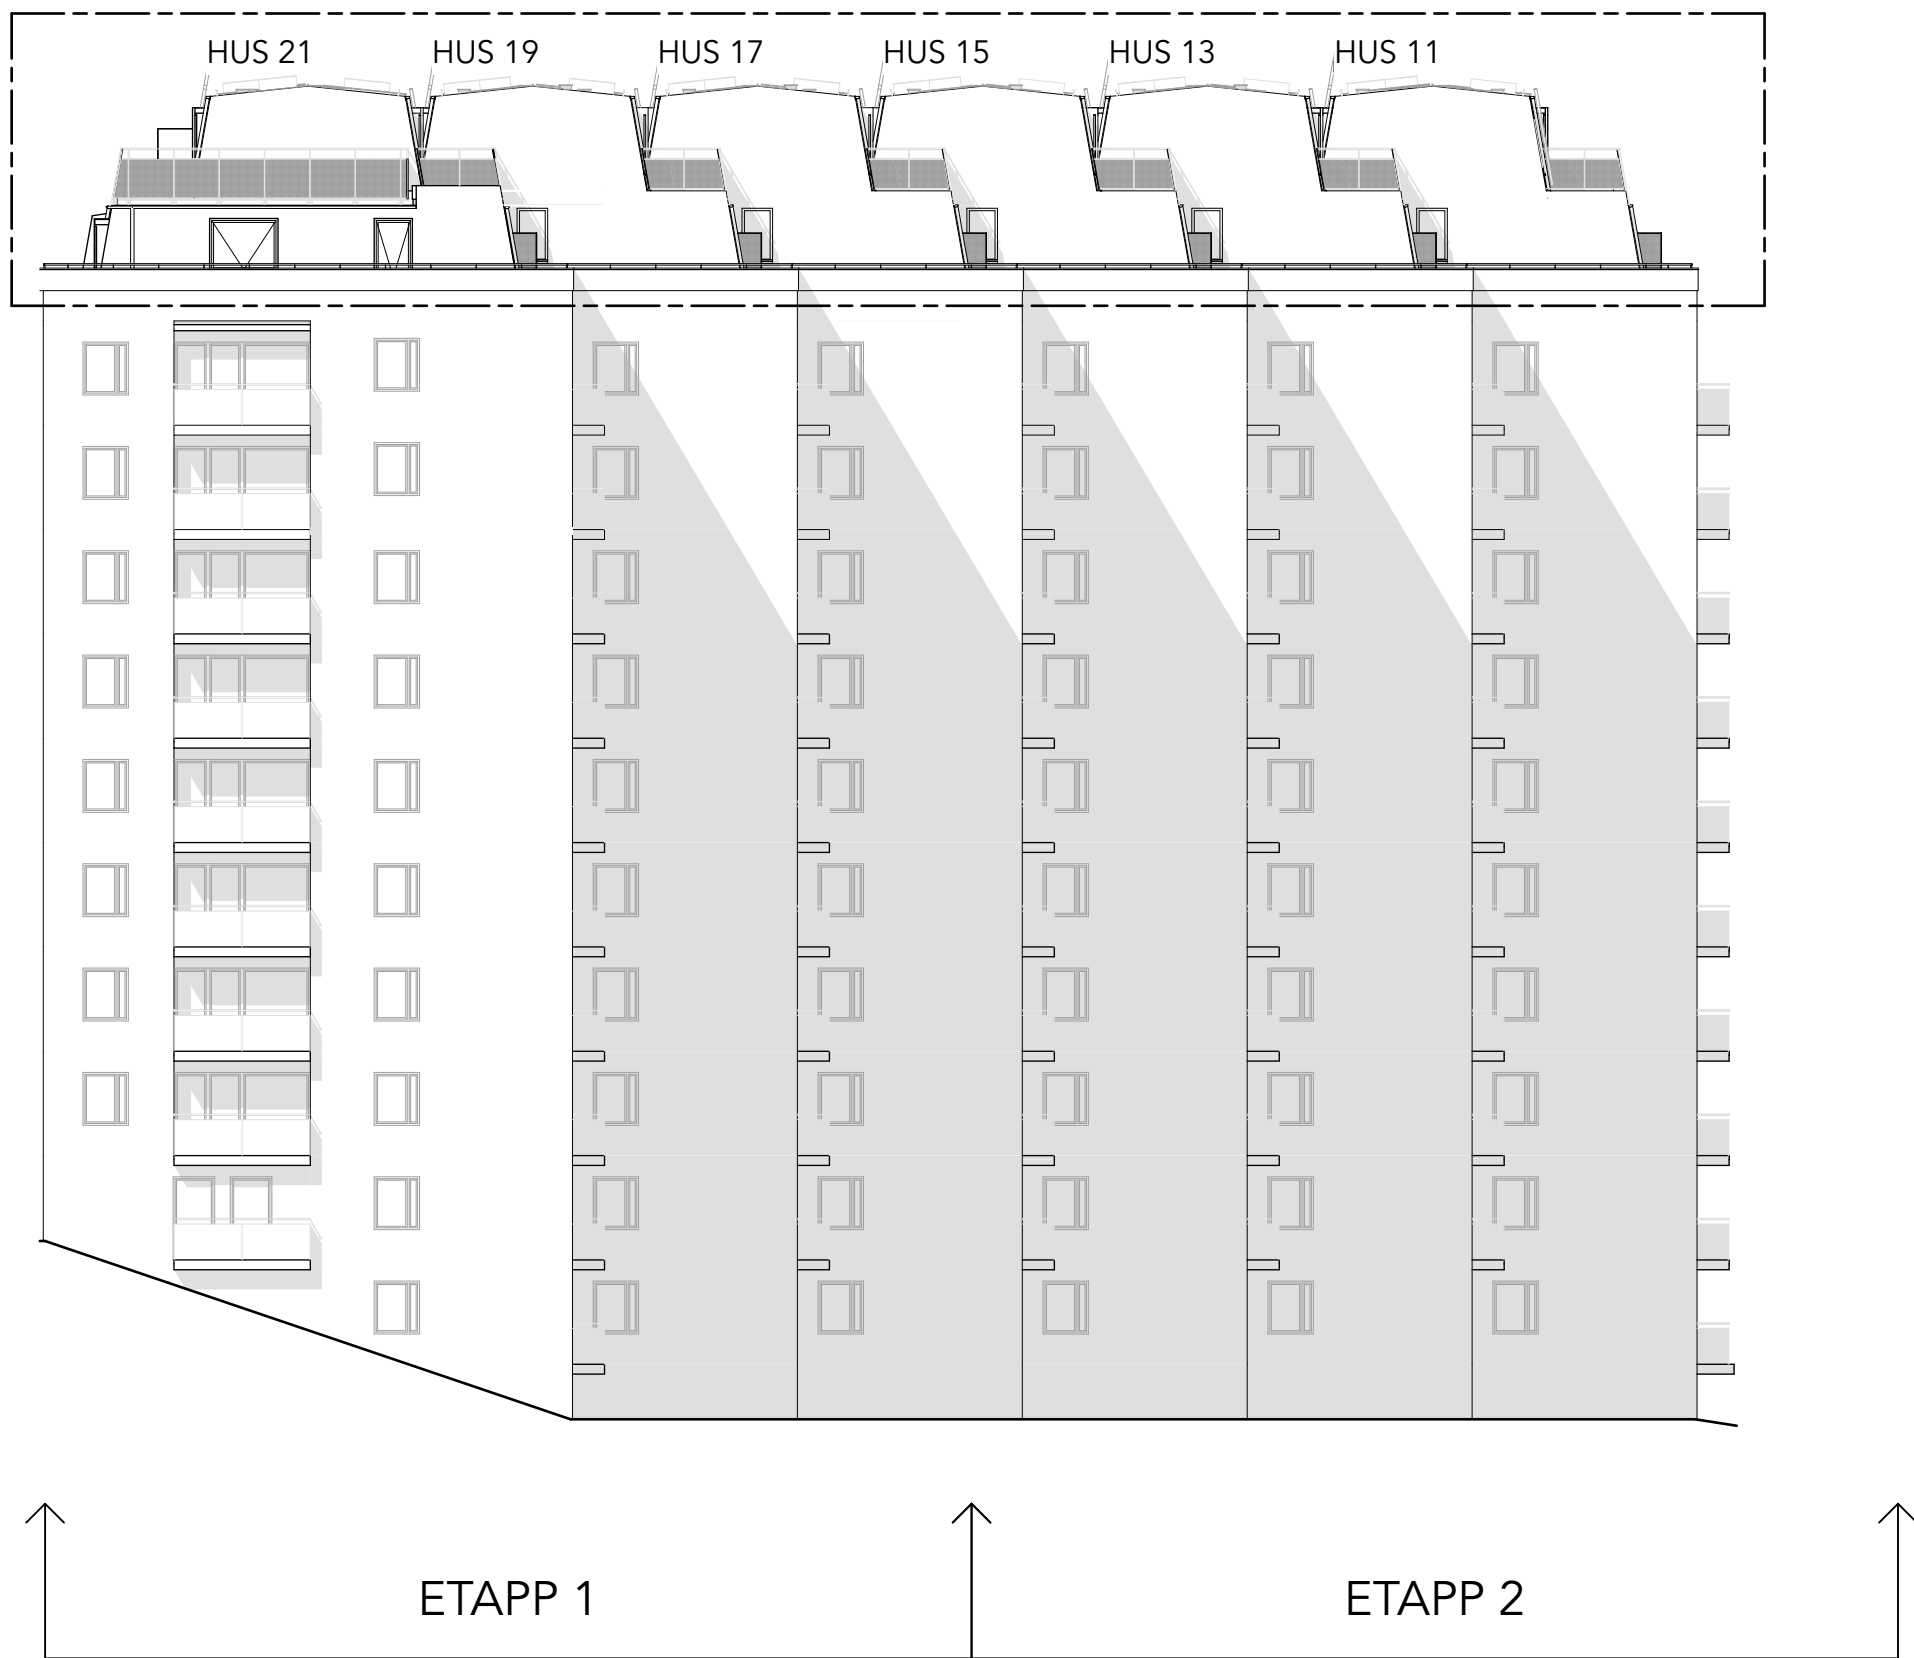

Fasad mot Väster
1:200

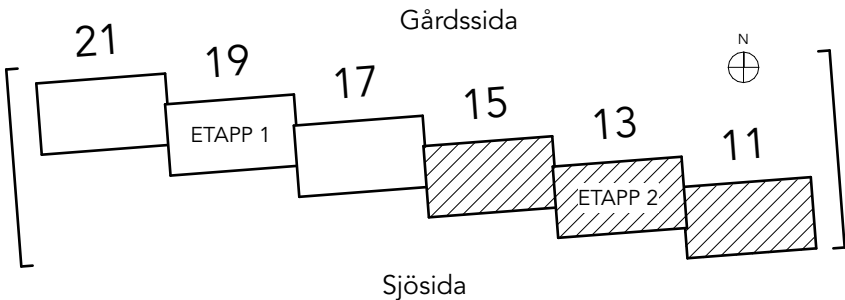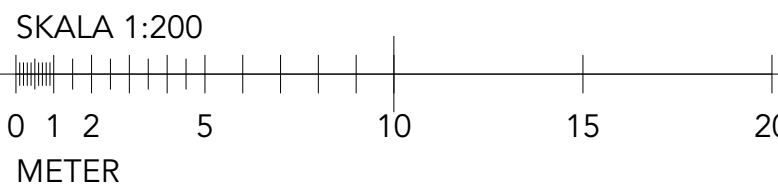

BET	ÄNDRING AVSER		DATUM	Sign.
RELATIONSHANDLING				
KATTUNTRYCKERIET 1				
				
A	<input checked="" type="checkbox"/>	URBAN COUTURE ARKITEKTER, Tel: +46 76 268 92 92		
K	<input type="checkbox"/>	BTB		
VVS	<input type="checkbox"/>	FRONTVVS		
UPPDRAG NR	RITAD AV		HANDLÄGGARE	
2206	AP		AP	
DATUM	ANSVARIG			
20024-11-26	Koen Kragting, Louise Jalilian			
Wivalliusgatan 11, Marieberg				
KATTUNTRYCKERIET 1, ETAPP 2				
FASAD MOT ÖSTER OCH FASAD MOT VÄSTER				
SKALA A1	NUMMER			BET
1:200 1:400 (A3) 3)	A-40-3-003			

FÖRKLARINGAR:
PLUSHÖJDER ANGES I METER, ÖVRIGA MÅTT I MM.

FÖRESKRIFTER

HÄNVISNINGAR
PLANER SERIE: A-40-1-
SEKTIONER SERIE: A-40-2-
RÄCKESPRINCIP: A-45-4-050 - 052
HANDLEDARE PRINCIP: A-45-4-053



TILLBYGGNAD

TERRASS ÖVRE PLAN
+38,02 FG

BEF TAKFOT
+35,97


TERRASS NEDRE PLAN
+34,98 FG

BEFINTLIGT BYGGNAD

SKALA 1:50

0 1 2 5

METER

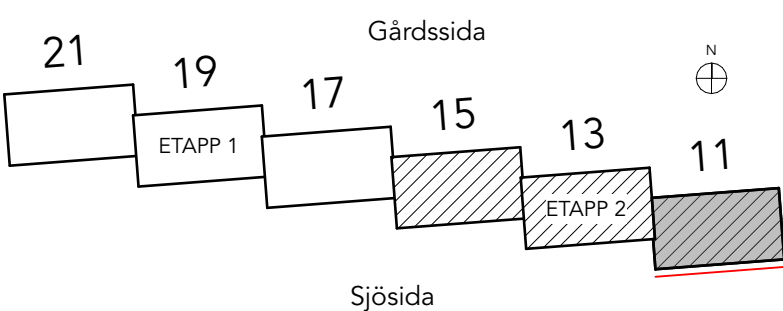


BET	ÄNDRING AVSER		DATUM	Sign.
RELATIONSHANDLING				
KATTUNTRYCKERIET 1				
				
A	<input checked="" type="checkbox"/>	URBAN COUTURE ARKITEKTER, Tel: +46 76 268 92 92		
K	<input type="checkbox"/>	BTB		
VVS	<input type="checkbox"/>	FRONTVVS		
UPPDRAG NR		RITAD AV	HANDLÄGGARE	
2206		AP	AP	
DATUM		ANSVARIG		
20024-11-26		Koen Kragting, Louise Jalilian		
Wivalliusgatan 11, Marieberg KATTUNTRYCKERIET 1, ETAPP 2 FASAD MOT SÖDER - HUS 11_A				
SKALA A1 1:50 1:100 (A3)		NUMMER A-40-3-111		BET

FÖRKLARINGAR:
PLUSHÖJDER ANGES I METER, ÖVRIGA MÅTT I MM.

FÖRESKRIFTER

HÄNVISNINGAR
PLANER SERIE: A-40-1-
SEKTIONER SERIE: A-40-2-
RÄCKESPRINCIP: A-45-4-050 - 052
HANDLEDARE PRINCIP: A-45-4-053

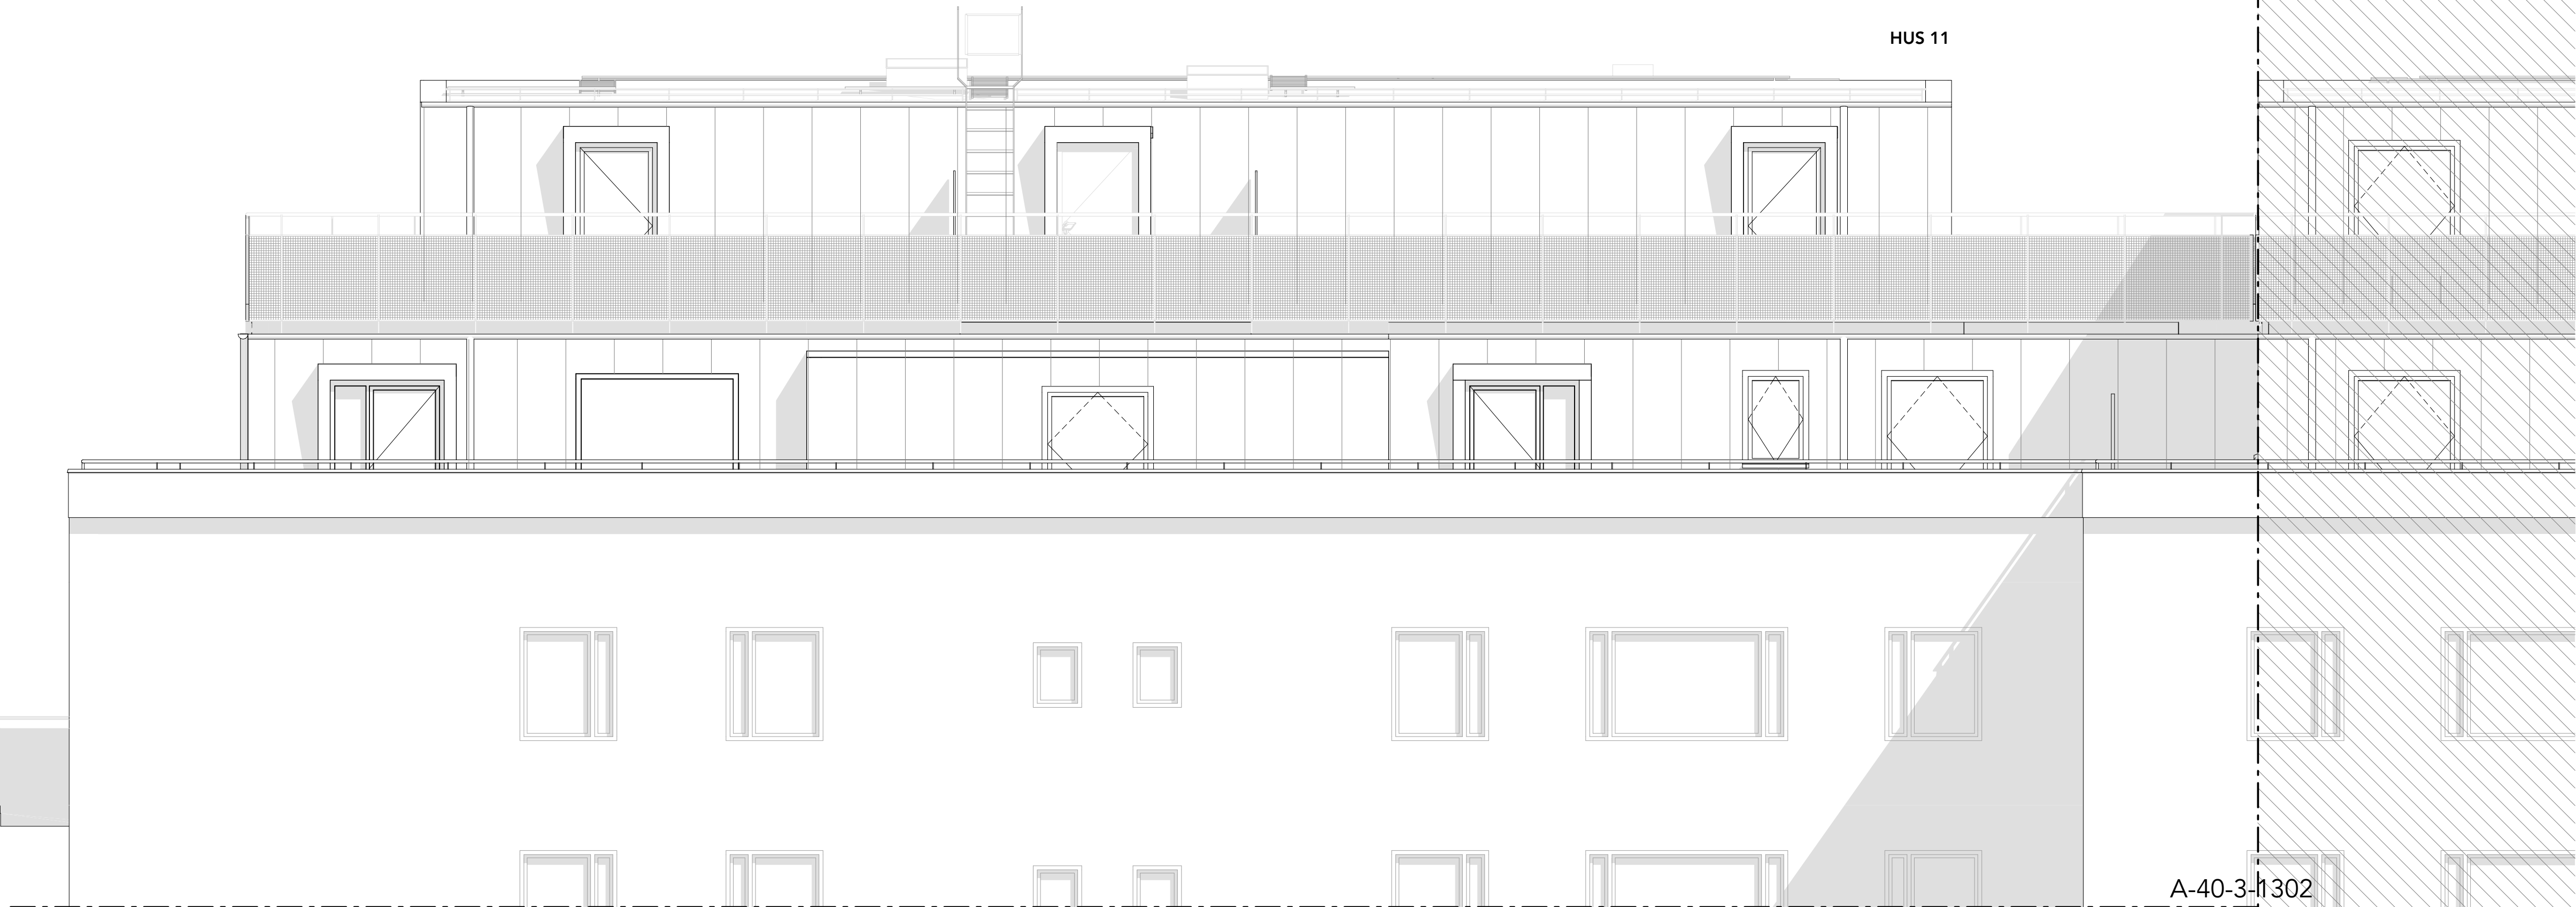

TILLBYGGNAD

TERRASS ÖVRE PLAN
+38,02 FG



BEF TAKFOT
+35,97

TERRASS NEDRE PLAN
+34,98 FG

BEFINTLIGT BYGGNAD

A-40-3-1302

SKALA 1:50

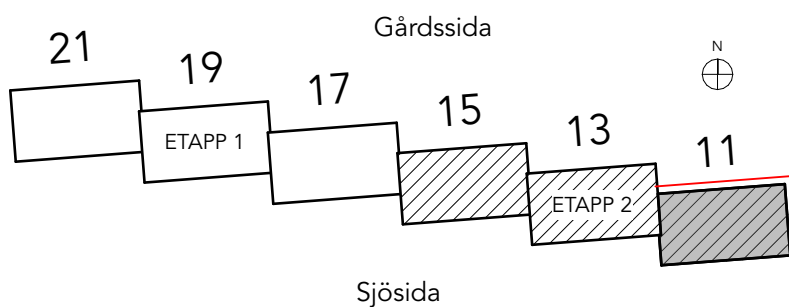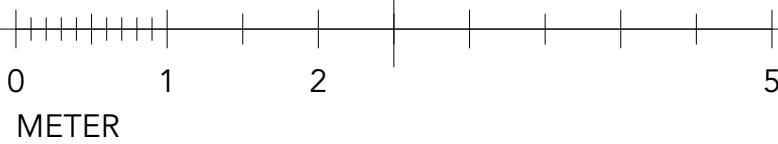

BET	ÄNDRING AVSER	DATUM	Sign.
RELATIONSHANDLING			
KATTUNTRYCKERIET 1			
			
A	URBAN COUTURE ARKITEKTER, Tel: +46 76 268 92 92		
K	BTB		
VVS	FRONTVVS		
UPPDRAG NR	RITAD AV	HANDLÄGGARE	
2206	AP	AP	
DATUM	ANSVARIG		
20024-11-26	Koen Kragting, Louise Jalilian		
Wivalliusgatan 11, Marieberg KATTUNTRYCKERIET 1, ETAPP 2 FASAD MOT NORR - HUS 11_A			
SKALA A1 1:50 1:100 (A3)	NUMMER	BET	
	A-40-3-112		



FÖRKLARINGAR:
PLUSHÖJDER ANGES I METER, ÖVRIGA MÅTT I MM.

FÖRESKRIFTER

HÄNVISNINGAR
PLANER SERIE: A-40-1-
SEKTIONER SERIE: A-40-2-
RÄCKESPRINCIP: A-45-4-050 - 052
HANDLEDARE PRINCIP: A-45-4-053

TILLBYGGNAD

TERRASS ÖVRE PLAN
+38,02 FG

BEF TAKFOT
+35,97



TERRASS NEDRE PLAN
+34,98 FG

BEFINTLIGT BYGGNAD

A-40-3-1501

A-40-3-1101

SKALA 1:50

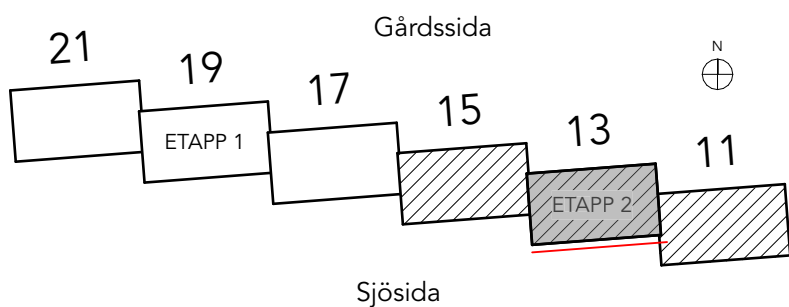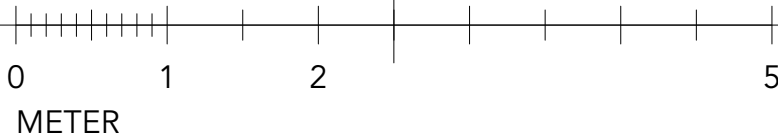

BET	ÄNDRING AVSER		DATUM	Sign.
RELATIONSHANDLING				
KATTUNTRYCKERIET 1				
				
A	<input checked="" type="checkbox"/>	URBAN COUTURE ARKITEKTER, Tel: +46 76 268 92 92		
K	<input type="checkbox"/>	BTB		
VVS	<input type="checkbox"/>	FRONTVVS		
UPPDRAG NR	RITAD AV		HANDLÄGGARE	
2206	AP		AP	
DATUM	ANSVARIG			
20024-11-26	Koen Kragting, Louise Jalilian			
Wivalliusgatan 11, Marieberg KATTUNTRYCKERIET 1, ETAPP 2 FASAD MOT SÖDER - HUS 13_B				
SKALA A1 1:50 1:100 (A3)	NUMMER			BET
	A-40-3-131			

FÖRKLARINGAR:
PLUSHÖJDER ANGES I METER, ÖVRIGA MÅTT I MM.

FÖRESKRIFTER

HÄNVISNINGAR

PLANER SERIE: A-40-1-
SEKTIONER SERIE: A-40-2-
RÄCKESPRINCIP: A-45-4-050 - 052
HANDLEDARE PRINCIP: A-45-4-053

S 11

HUS 13

A-40-3-1102

A-40-3-1502

TILBYGGNAD


BEFINTLIGT BYGGNAD

TERRASS ÖVRE PLAN
+38,02 FG

BEF TAKFOT
+35,97

TERRASS NEDRE PLAN
+34,98 FG

BET	ÄNDRING AVSER		DATUM		Sign.
RELATIONSHANDLING					
KATTUNTYNSKERIET 1					
					
A	X	URBAN COUTURE ARKITEKTEN, Tel: +46 76 268 92 92			
K		BTB			
VVS		FRONTVVS			
UPPDRAG NR		RITAD AV		HANDLÄGGARE	
2206		AP		AP	
DATUM		ANSVARIG			
2002-11-26		Koen Kragting, Louise Jalilian			
Wivalliusgatan 11, Marieberg					
FASAD MOT NORR - ETAPP 2					
FASAD MOT NORR - HUS 13_B					
SKALA A1		NUMMER			BET
1:50 1:100 (A3)		A-40-3-132			

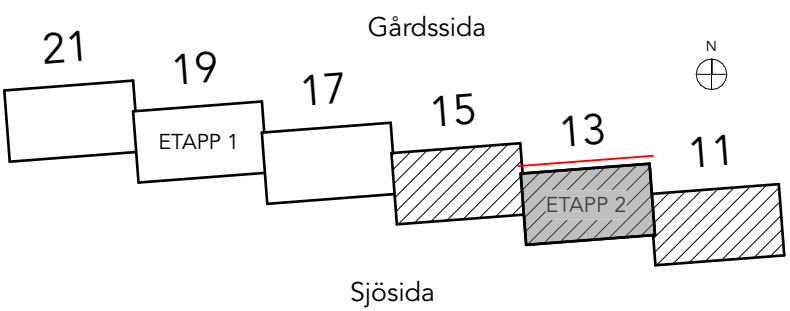

SKALA 1:50



0 1

METER



FÖRKLARINGAR:
PLUSHÖJDER ANGES I METER, ÖVRIGA MÅTT I MM.

FÖRESKRIFTER

HÄNVISNINGAR
PLANER SERIE: A-40-1-
SEKTIONER SERIE: A-40-2-
RÄCKESPRINCIP: A-45-4-050 - 052
HANDLEDARE PRINCIP: A-45-4-053

TILLBYGGNAD

TERRASS ÖVRE PLAN
+38,02 FG

BEF TAKFOT
+35,97



TERRASS NEDRE PLAN
+34,98 FG

BEFINTLIGT BYGGNAD

A-40-3-1701

A-40-3-1301

SKALA 1:50

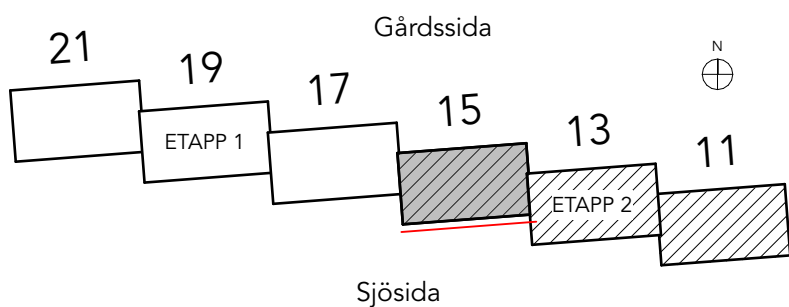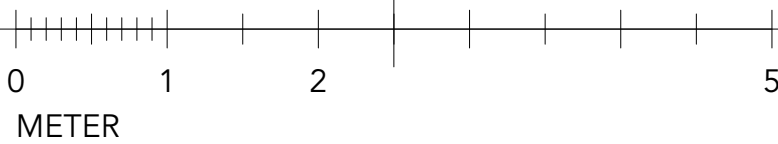

BET	ÄNDRING AVSER		DATUM	Sign.
RELATIONSHANDLING				
KATTUNTRYCKERIET 1				
				
A	<input checked="" type="checkbox"/>	URBAN COUTURE ARKITEKTER, Tel: +46 76 268 92 92		
K	<input type="checkbox"/>	BTB		
VVS	<input type="checkbox"/>	FRONTVVS		
UPPDRAG NR	RTAD AV		HANDLÄGGARE	
2206	AP		AP	
DATUM	ANSVARIG			
20024-11-26	Koen Kragting, Louise Jalilian			
Wivalliusgatan 11, Marieberg KATTUNTRYCKERIET 1, ETAPP 2 FASAD MOT SÖDER - HUS 15_C				
SKALA A1 1:50 1:100 (A3)	NUMMER A-40-3-151			BET



FÖRKLARINGAR:
PLUSHÖJDER ANGES I METER, ÖVRIGA MÅTT I MM.

FÖRESKRIFTER

HÄNVISNINGAR
PLANER SERIE: A-40-1-
SEKTIONER SERIE: A-40-2-
RÄCKESPRINCIP: A-45-4-050 - 052
HANDLEDARE PRINCIP: A-45-4-053

TERRASS ÖVRE PLAN
+38,02 FG

BEF TAKFOT
+35,97

TERRASS NEDRE PLAN
+34,98 FG


TILLBYGGNAD

BEFINTLIGT BYGGNAD

SKALA 1:50

0 1 2 5

METER

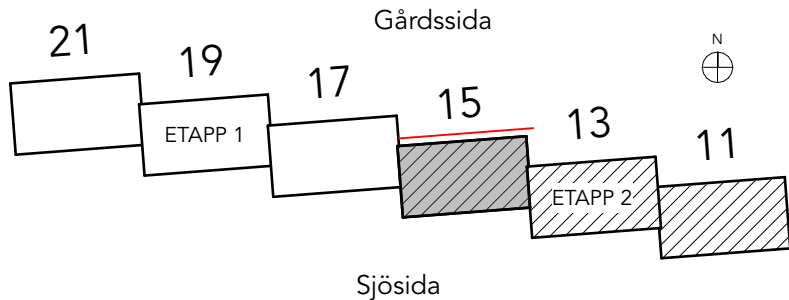

BET	ÄNDRING AVSER		DATUM	Sign.
RELATIONSHANDLING				
KATTUNTRYCKERIET 1				
				
A	<input checked="" type="checkbox"/>	URBAN COUTURE ARKITEKTER, Tel: +46 76 268 92 92		
K	<input type="checkbox"/>	BTB		
VVS	<input type="checkbox"/>	FRONTVVS		
UPPDRAG NR		ITAD AV	HANDLÄGGARE	
2206		AP	AP	
DATUM		ANSVARIG		
20024-11-26		Koen Kragting, Louise Jalilian		
Wivalliusgatan 11, Marieberg				
KATTUNTRYCKERIET 1, ETAPP 2				
FASAD MOT NORR - HUS 15_C				
SKALA A1		NUMMER		BET
1:50 1:100 (A3)		A-40-3-152		