

FÖRKLARINGAR


SAMTLIGA MÅTT ANGES I MM.  
PLUSHÖJDER I M. AVSER FÄRDIG YTA DÄR EJ ANNAT ANGES.

- EI60
- GOLV:



3-STAVPARKETT DÄR EJ ANNAT ANGES.
- KLINKER 150 X 150 MM
- KLINKER 300 X 300 MM
- TRAPPSTEG MED KONTRASTMARKERING
- ST STÅDSKÅP MED BARNSÄKERTSKÅP

HÄNVISNINGAR

SEKTIONER: A-40-2-31  
FÖNSTER UPPSTÄLLNING: A-42-4-31  
ELPLAN: A-46-1-31  
KÖK UPPSTÄLLNING: A-46-4-31

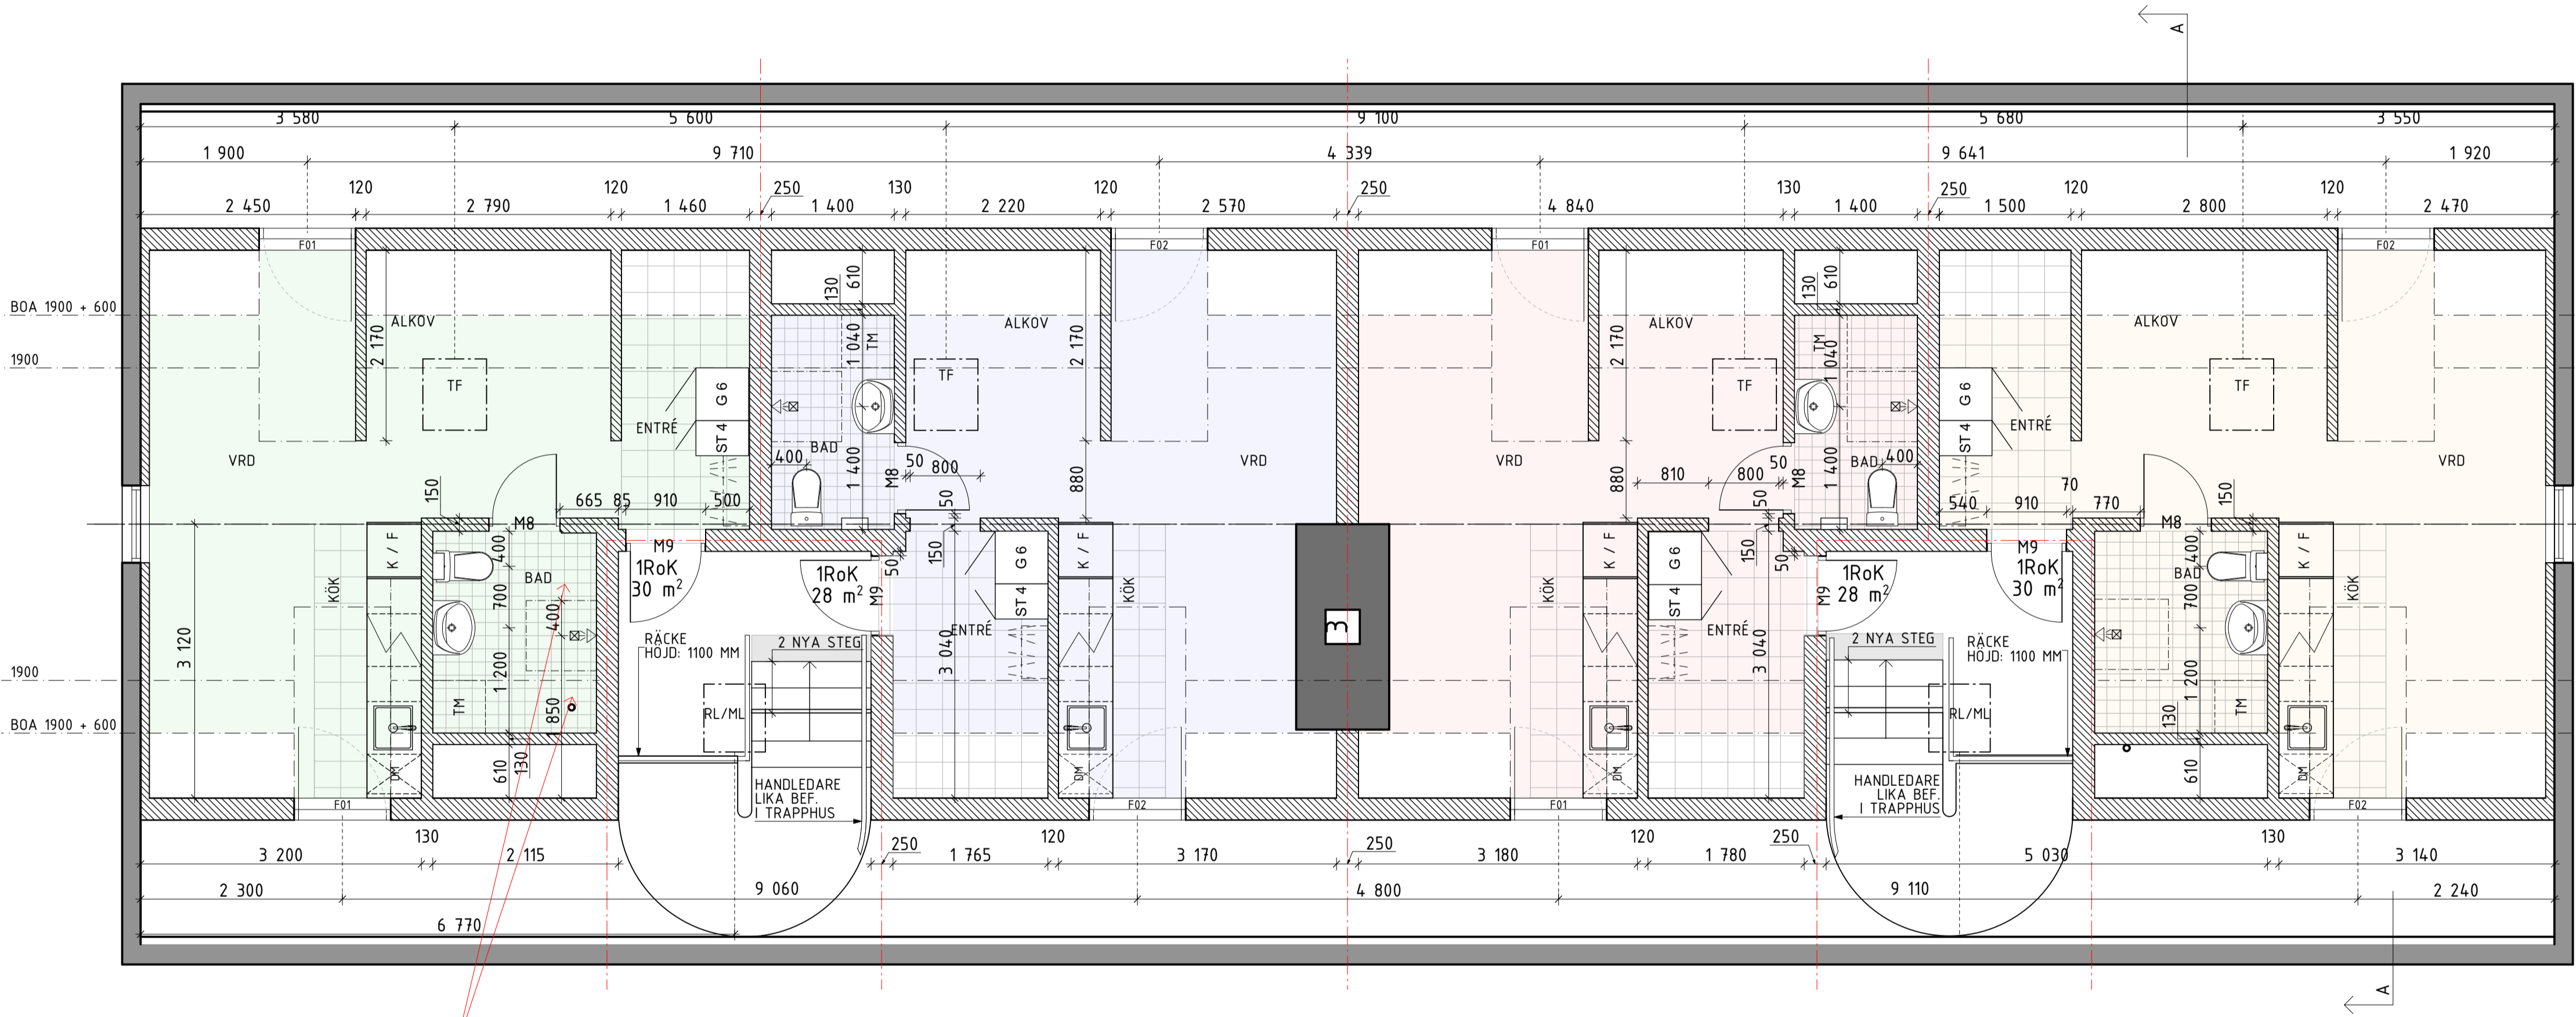

VINDSPLAN 1:50 (A1)

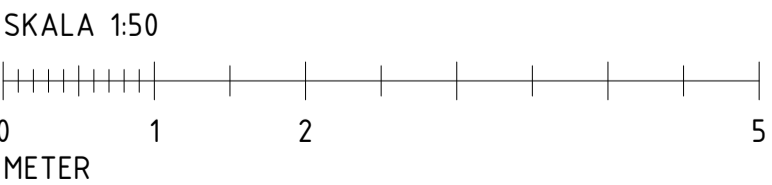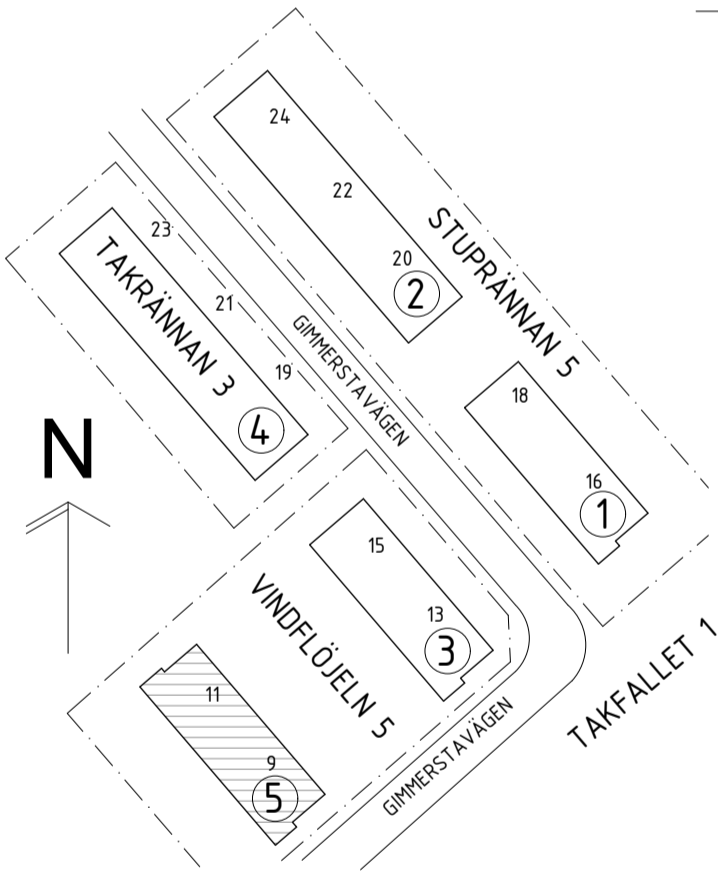

BET	ANT	ÄNDRING AVSER	DATUM	Sign.
RELATIONSHANDLING				
VINDFLÖJELN 5 HUS 5, GIMMERSTAVÄGEN 9-11				
<div>2BK</div> <div>Svedenborgsgatan 2 118 48 Söckholm</div>				
A	2BK	ARKITEKTER / + 08 518 179 00 / WWW.2BKA.SE		
UPPDRAG NR	963	RITAD AV	RB	HANDLAGGARE
DATUM	2025-02-18	ANSVARIG	JOEL HEDGREN	JH
VINDSPLAN				
SKALA	A1 - 1:50 A3 - 50%	NUMMER	A-40-1-31	BET