



FÖRKLARINGAR

- TF = TAKFÖNSTER
RL/ML = RÖKLUCKA/MANLUCKA
TK = TAKKUPA
SB = STIGBRYGGA
GB = GÅGBRYGGA

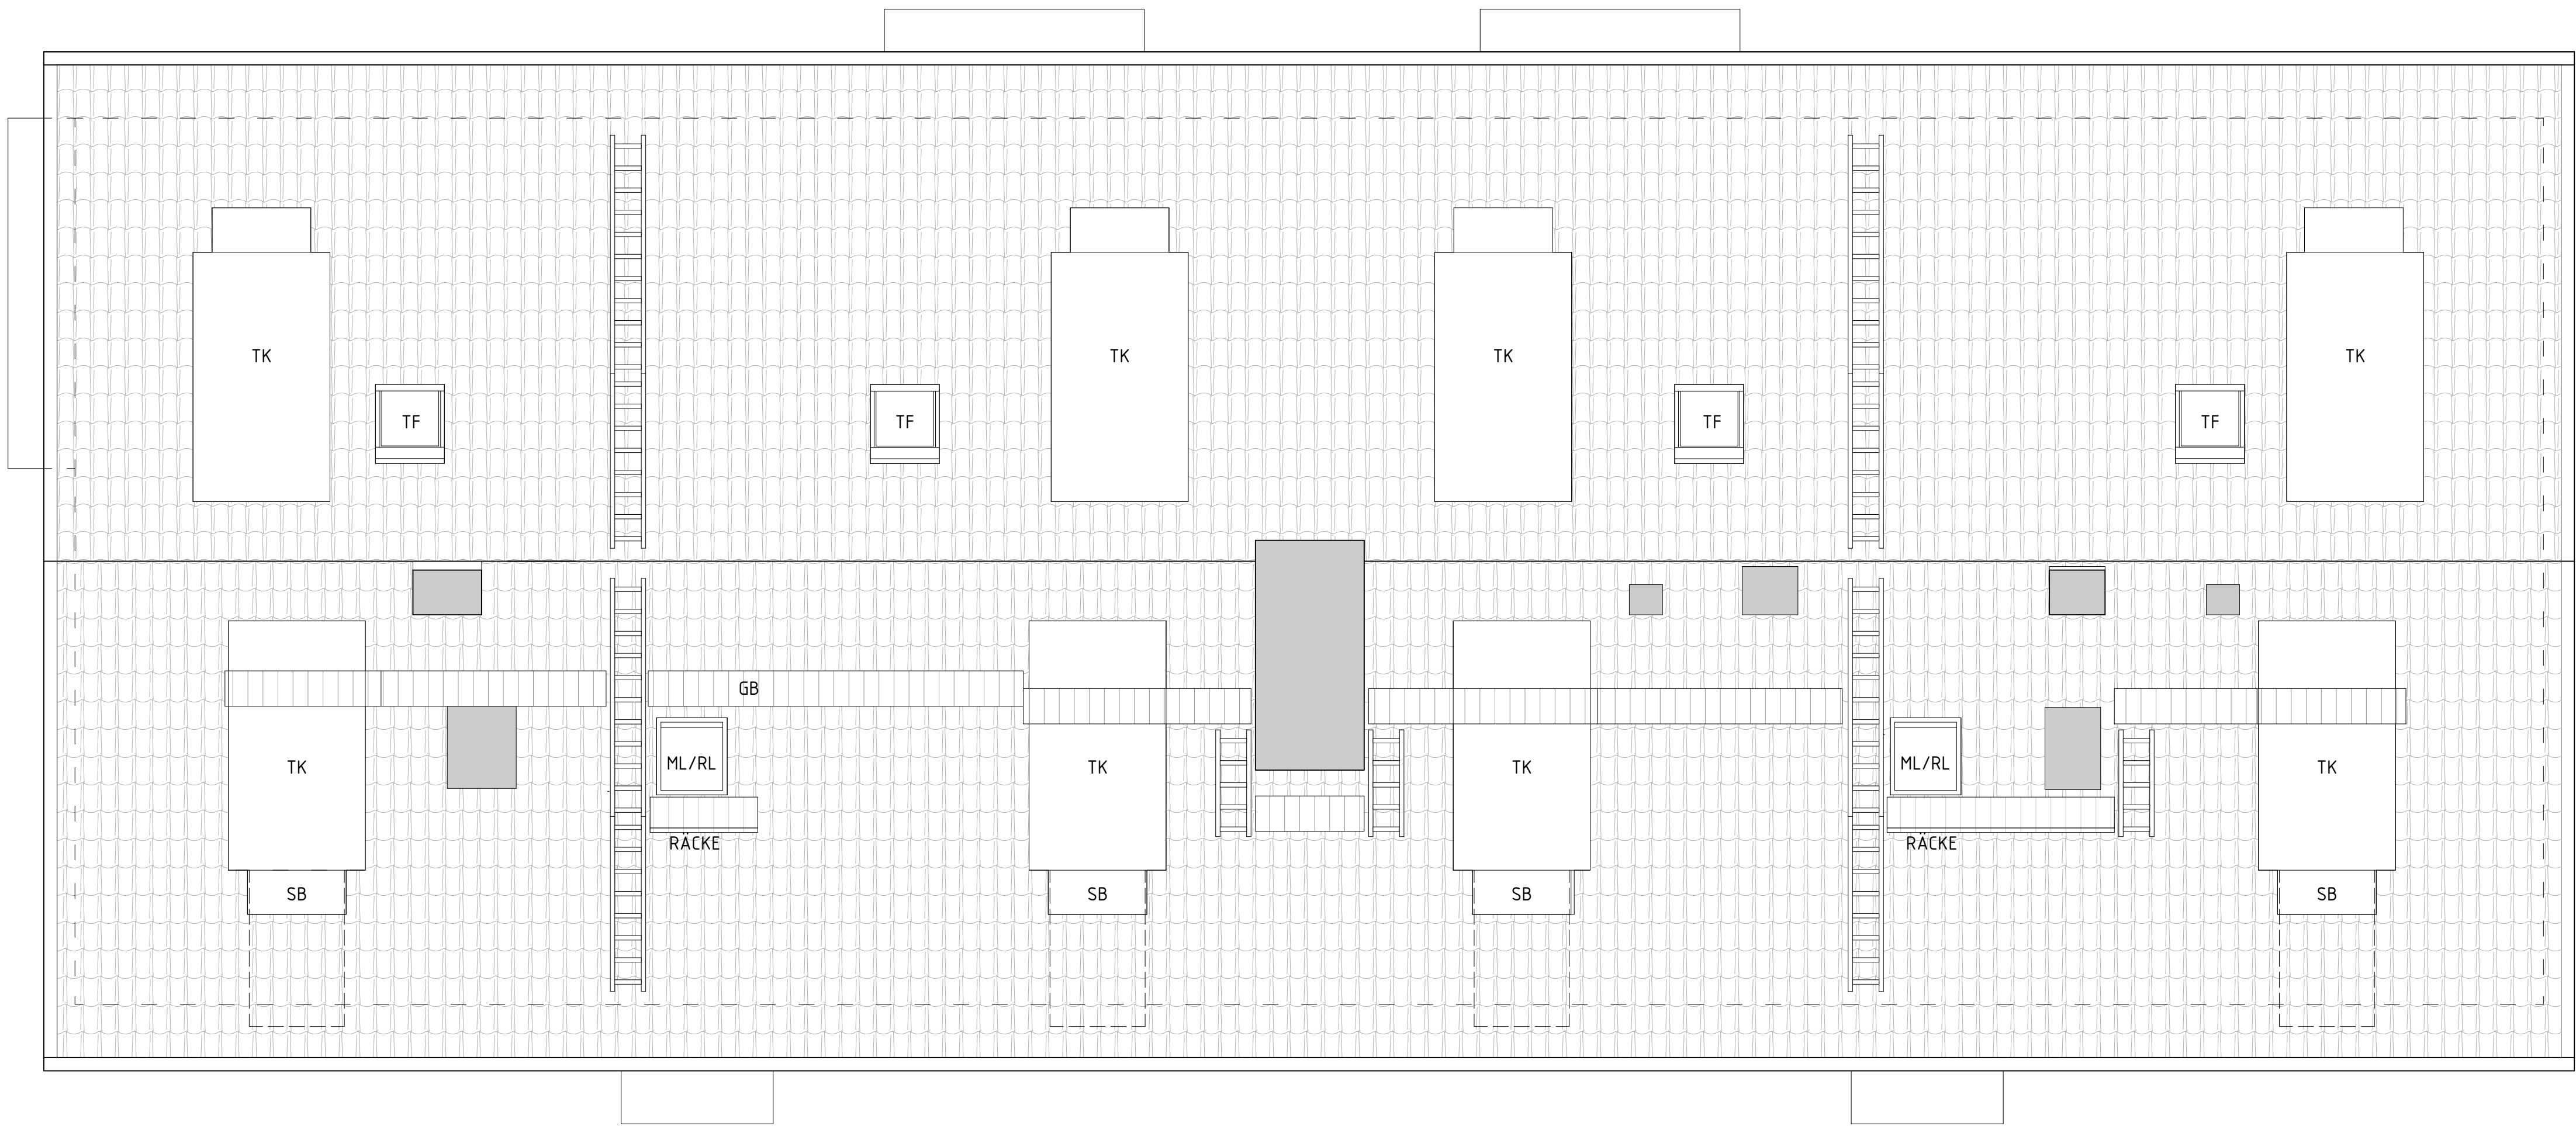

TAKPLAN 1:50 (A1)

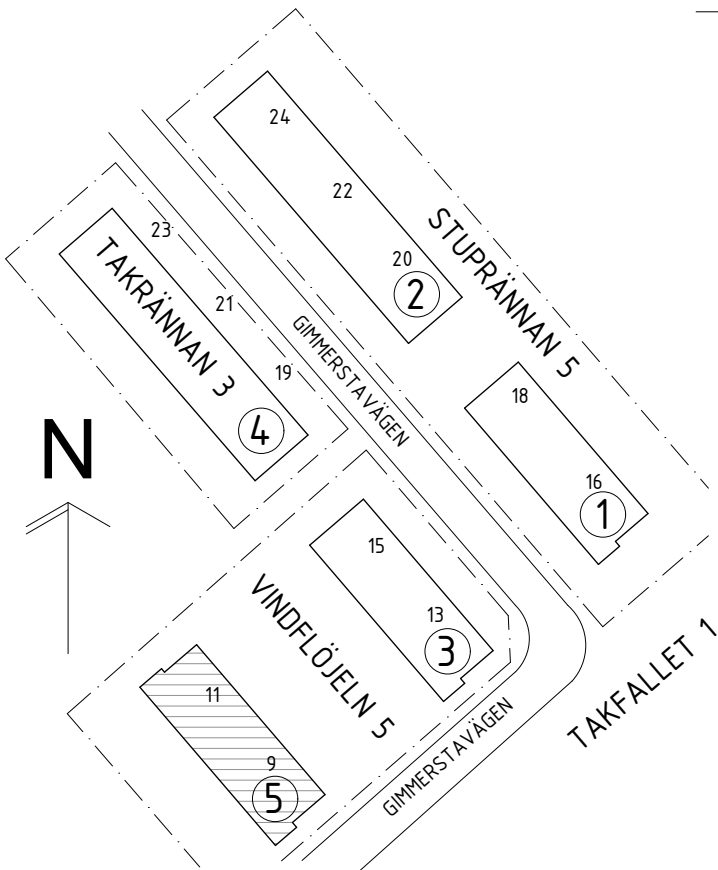

BET	ANT	ÄNDRING	AVSER	DATUM	Sign.
RELATIONSHANDLING					
VINDFLÖJELN 5 HUS 5, GIMMERSTAVÄGEN 9-11					
<div><div>2BK</div><div>Swedenborgsgatan 2 118 48 Söckholm</div></div>					
A	2BK	ARKITEKTER	/ + 08 518 179 00	WWW.2BK.A.SE	
UPPDRAG NR	963	RITAD AV	RB	HANDLAGGARE	JH
DATUM	2025-02-18	ANSVARIG	JOEL HEDGREN		
TAKPLAN					
SKALA	A1 - 1:50 A3 - 50%	NUMMER	A-40-1-32	BET	

